

m_amte.MASE.REGISTRO UFFICIALE.ENTRATA.0082495.06-05-2024

Buongiorno,

con riferimento alla pec inviata in data 30/04/2024 per il progetto di Pilkington, alleghiamo come da vostra richiesta gli elaborati grafici con le piante poste a dimora.

Cordiali saluti,

<mailto:postacert@pec.cogenio.it> postacert@pec.cogenio.it

Via di Novoli, 33 - 50127 Firenze

Reg. Imprese di Firenze, C.F. e P.I. 14851941006

<https://www.cogenio.it/website/it> https://www.cogenio.it/website/it

**INTERVENTO DI EFFICIENTAMENTO ENERGETICO CON MIGLIORAMENTO AMBIENTALE
DELLA CENTRALE COGENIO PRESSO LO STABILIMENTO PILKINGTON DI SAN SALVO**

**PROPOSTA ALL'ENTE GESTORE DELLA ZSC n. IT7140109 "MARINA DI VASTO" IN
OTTEMPERANZA ALLA CONDIZIONE AMBIENTALE 2 DI CUI AL DECRETO MITE-VA-DEC-
2022-N. 0000181i DEL 10/08/2022**



	02	MAR 2024	As built	Sforzini				
	01	NOV 2023	varianti	Sforzini				
	00	SET 2023	Emissione	Sforzini				
Status	Rev. Num.	Date	Description	Prepared by	Checked by	Approved by	Contractor Approval	Company Approval
Rev. Index								
Company				Project Name		Document N.		
COGENIO S.R.L. Via di Novoli, 33 int. 11 50127 FIRENZE (FI)				PROPOSTA ALL'ENTE GESTORE DELLA ZSC n. IT7140109 "MARINA DI VASTO" IN OTTEMPERANZA ALLA CONDIZIONE AMBIENTALE 2 DI CUI AL DECRETO MITE-VA-DEC-2022-N. 0000181i DEL 10/08/2022		Job N.		
Contractor				Contractor code		Contract N.		
 Via IV Novembre n. 1, 66054 VASTO (CH) www.temica.it – mail: info@temica.it tel. 0873/69100				Location ZONA ZSC "MARINA DI VASTO"		Scale	Sheet of sheet	
							1 di 11	
Ubicazione				Location		Scale	Sheet of sheet	
66054 VASTO (CH)				ZONA ZSC "MARINA DI VASTO"			1 di 11	
Document Title						Superseded N.		
DOCUMENTAZIONE FOTOGRAFICA DELLE AREE CON PIANTE POSTE A DIMORA						Superseded by N.		
						Plant Location N.A.		Plant Unit N.A.

COGENIO S.R.L. Via di Novoli, 3 int.11 50127 FIRENZE (FI)	TITOLO DOCUMENTO	N. DOCUMENTO	INDICE REV.		FOGLIO / DI
	DOCUMENTAZIONE FOTOGRAFICA		STATUS	REV. N.	2 / 11
				00	



AREA 1 foto n.1 (piante da 2 a 8)



AREA 1 foto n.2 (piante da 2 a 8)

COGENIO S.R.L. Via di Novoli, 3 int.11 50127 FIRENZE (FI)	TITOLO DOCUMENTO	N. DOCUMENTO	INDICE REV.		FOGLIO / DI
	DOCUMENTAZIONE FOTOGRAFICA		STATUS	REV. N.	3 / 11
			CD-BF	00	



AREA 2 foto n.3 (piante da 9 a 15)



AREA 2 foto n.4 (piante da 9 a 15)

COGENIO S.R.L. Via di Novoli, 3 int.11 50127 FIRENZE (FI)	TITOLO DOCUMENTO	N. DOCUMENTO	INDICE REV.		FOGLIO / DI
	DOCUMENTAZIONE FOTOGRAFICA		STATUS	REV. N.	4 / 11
			CD-BF	00	



AREA 3 foto n.5 (piante da 16 a 22)



AREA 3 foto n.6 (piante da 16 a 22)

COGENIO S.R.L. Via di Novoli, 3 int.11 50127 FIRENZE (FI)	TITOLO DOCUMENTO	N. DOCUMENTO	INDICE REV.		FOGLIO / DI
	DOCUMENTAZIONE FOTOGRAFICA		STATUS	REV. N.	5 / 11
			CD-BF	00	



AREA 4 foto n.7 (piante da 23 a 40 + piante da 80 a 81)



AREA 4 foto n.8 (piante da 23 a 40 + piante da 80 a 81)

COGENIO S.R.L. Via di Novoli, 3 int.11 50127 FIRENZE (FI)	TITOLO DOCUMENTO	N. DOCUMENTO	INDICE REV.		FOGLIO / DI
	DOCUMENTAZIONE FOTOGRAFICA		STATUS	REV. N.	6 / 11
			CD-BF	00	



AREA 5 foto n.9 (piante da 41 a 47)




AREA 5 foto n.10 (piante da 41 a 47)

COGENIO S.R.L. Via di Novoli, 3 int.11 50127 FIRENZE (FI)	TITOLO DOCUMENTO	N. DOCUMENTO	INDICE REV.		FOGLIO / DI
	DOCUMENTAZIONE FOTOGRAFICA		STATUS	REV. N.	7 / 11
			CD-BF	00	



AREA 5 foto n.11 (piante da 41 a 47)

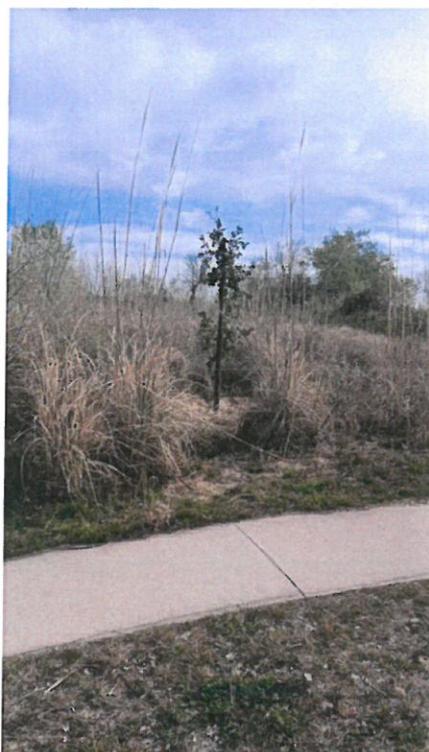

AREA 6 foto n.12 (pianta 48)

COGENIO S.R.L. Via di Novoli, 3 int.11 50127 FIRENZE (FI)	TITOLO DOCUMENTO	N. DOCUMENTO	INDICE REV.		FOGLIO / DI
	DOCUMENTAZIONE FOTOGRAFICA		STATUS	REV. N.	8 / 11
			CD-BF	00	



AREA 6 foto n.13 (piante da 49 a 50)



AREA 7 foto n.14 (piante da 51 a 54)

COGENIO S.R.L. Via di Novoli, 3 int.11 50127 FIRENZE (FI)	TITOLO DOCUMENTO	N. DOCUMENTO	INDICE REV.		FOGLIO / DI
	DOCUMENTAZIONE FOTOGRAFICA		STATUS	REV. N.	9 / 11
			CD-BF	00	



AREA 8 foto n.15 (piante da 55 a 57 + pianta 1)



AREA 8 foto n.16 (piante da 58 a 60)

COGENIO S.R.L. Via di Novoli, 3 int.11 50127 FIRENZE (FI)	TITOLO DOCUMENTO	N. DOCUMENTO	INDICE REV.		FOGLIO / DI
	DOCUMENTAZIONE FOTOGRAFICA		STATUS	REV. N.	10 / 11
			CD-BF	00	



AREA 9 foto n.17 (piante da 61 a 79)



AREA 9 foto n.18 (piante da 61 a 79)

A handwritten signature or scribble in black ink, consisting of several overlapping loops and lines.

COGENIO S.R.L. Via di Novoli, 3 int.11 50127 FIRENZE (FI)	TITOLO DOCUMENTO	N. DOCUMENTO	INDICE REV.		FOGLIO / DI
	DOCUMENTAZIONE FOTOGRAFICA		STATUS	REV. N.	11 / 11
			CD-BF	00	



AREA 9 foto n.19 (piante da 61 a 79)

Vasto li Marzo 2024

Il progettista

Roberto Sforzini

ARCHITETTI
 ROBERTO SFORZINI
 ISCRITTO ALL'ALBO
 N. 350
 ORDINE DEGLI ARCHITETTI E CONSERVATORI
 DELLA PROVINCIA DI AREZZO

Comune di Vasto


Area ZSC "Marina di Vasto"

Foglio di mappa 43 e 47 - All. Z

Rappresentazione grafica delle piante poste a dimora.

Legenda

-  Pista ciclabile
-  "00" Punti di dettaglio di coordinate note
-  "00" Coni foto

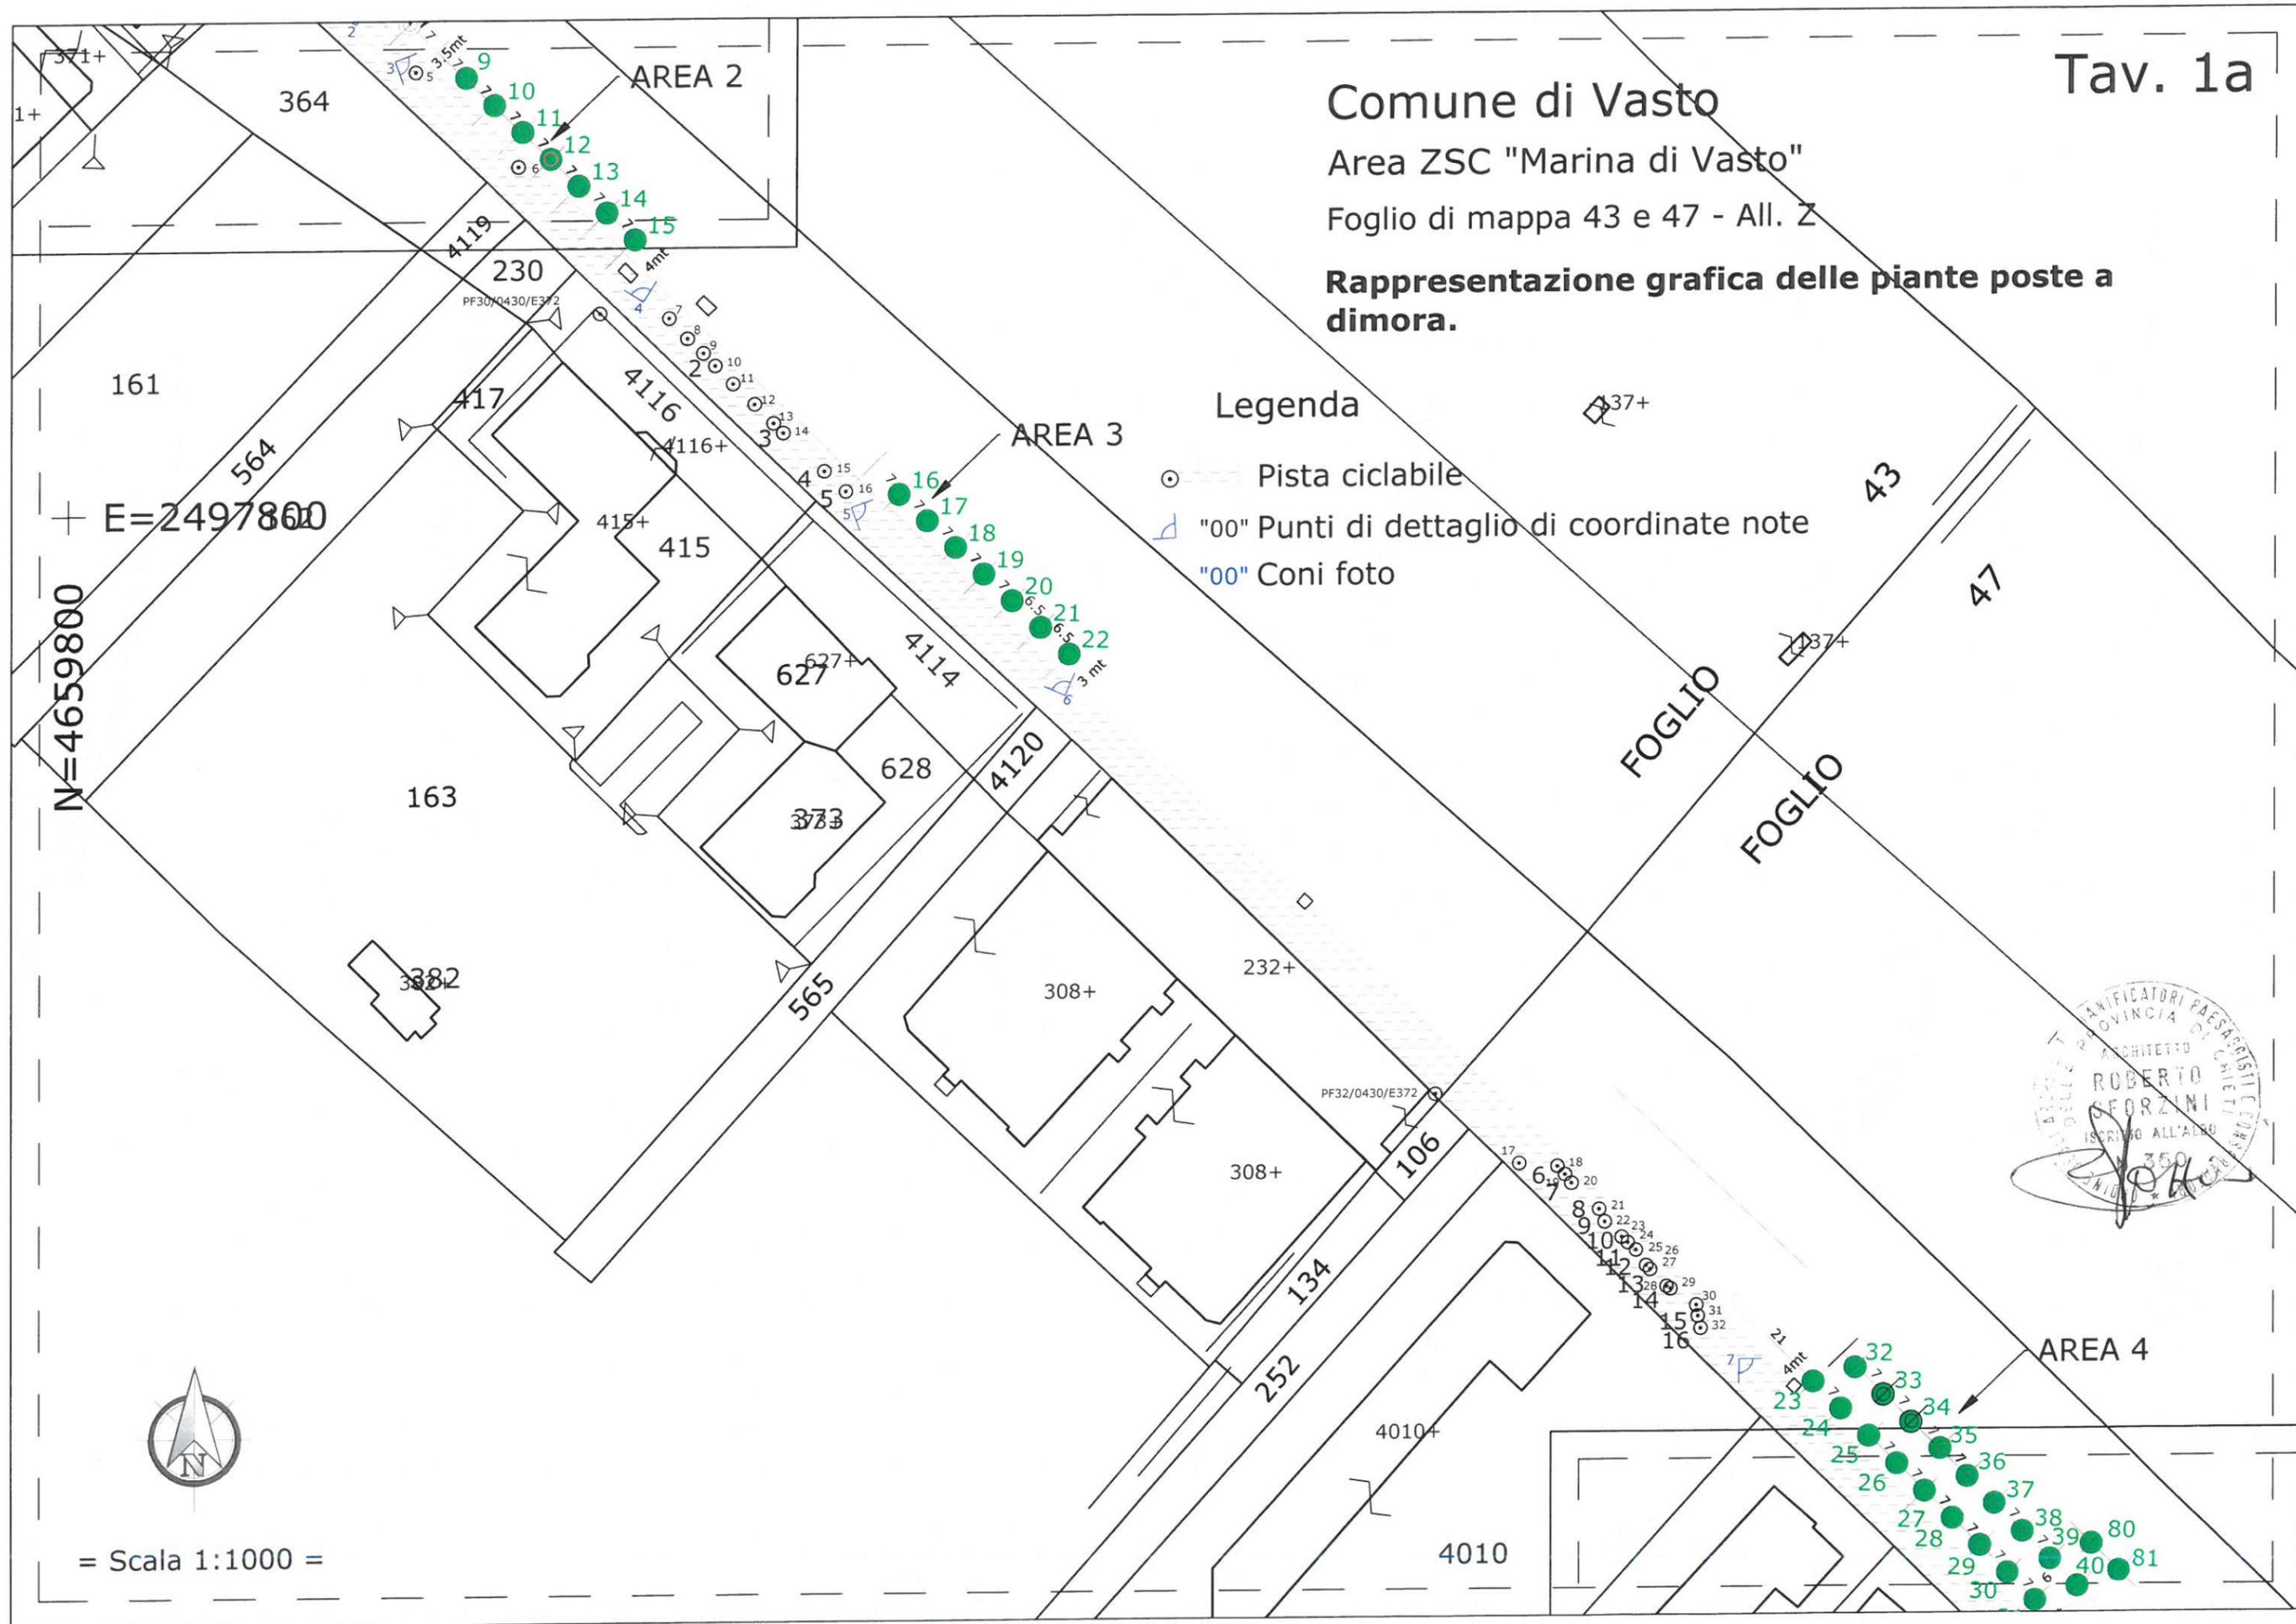

= Scala 1:1000 =




Comune di Vasto
Area ZSC "Marina di Vasto"
Foglio di mappa 47 - All. Z

Rappresentazione grafica delle piante poste a dimora.

Legenda

-  Pista ciclabile
-  "00" Punti di dettaglio di coordinate note
-  "00" Coni foto

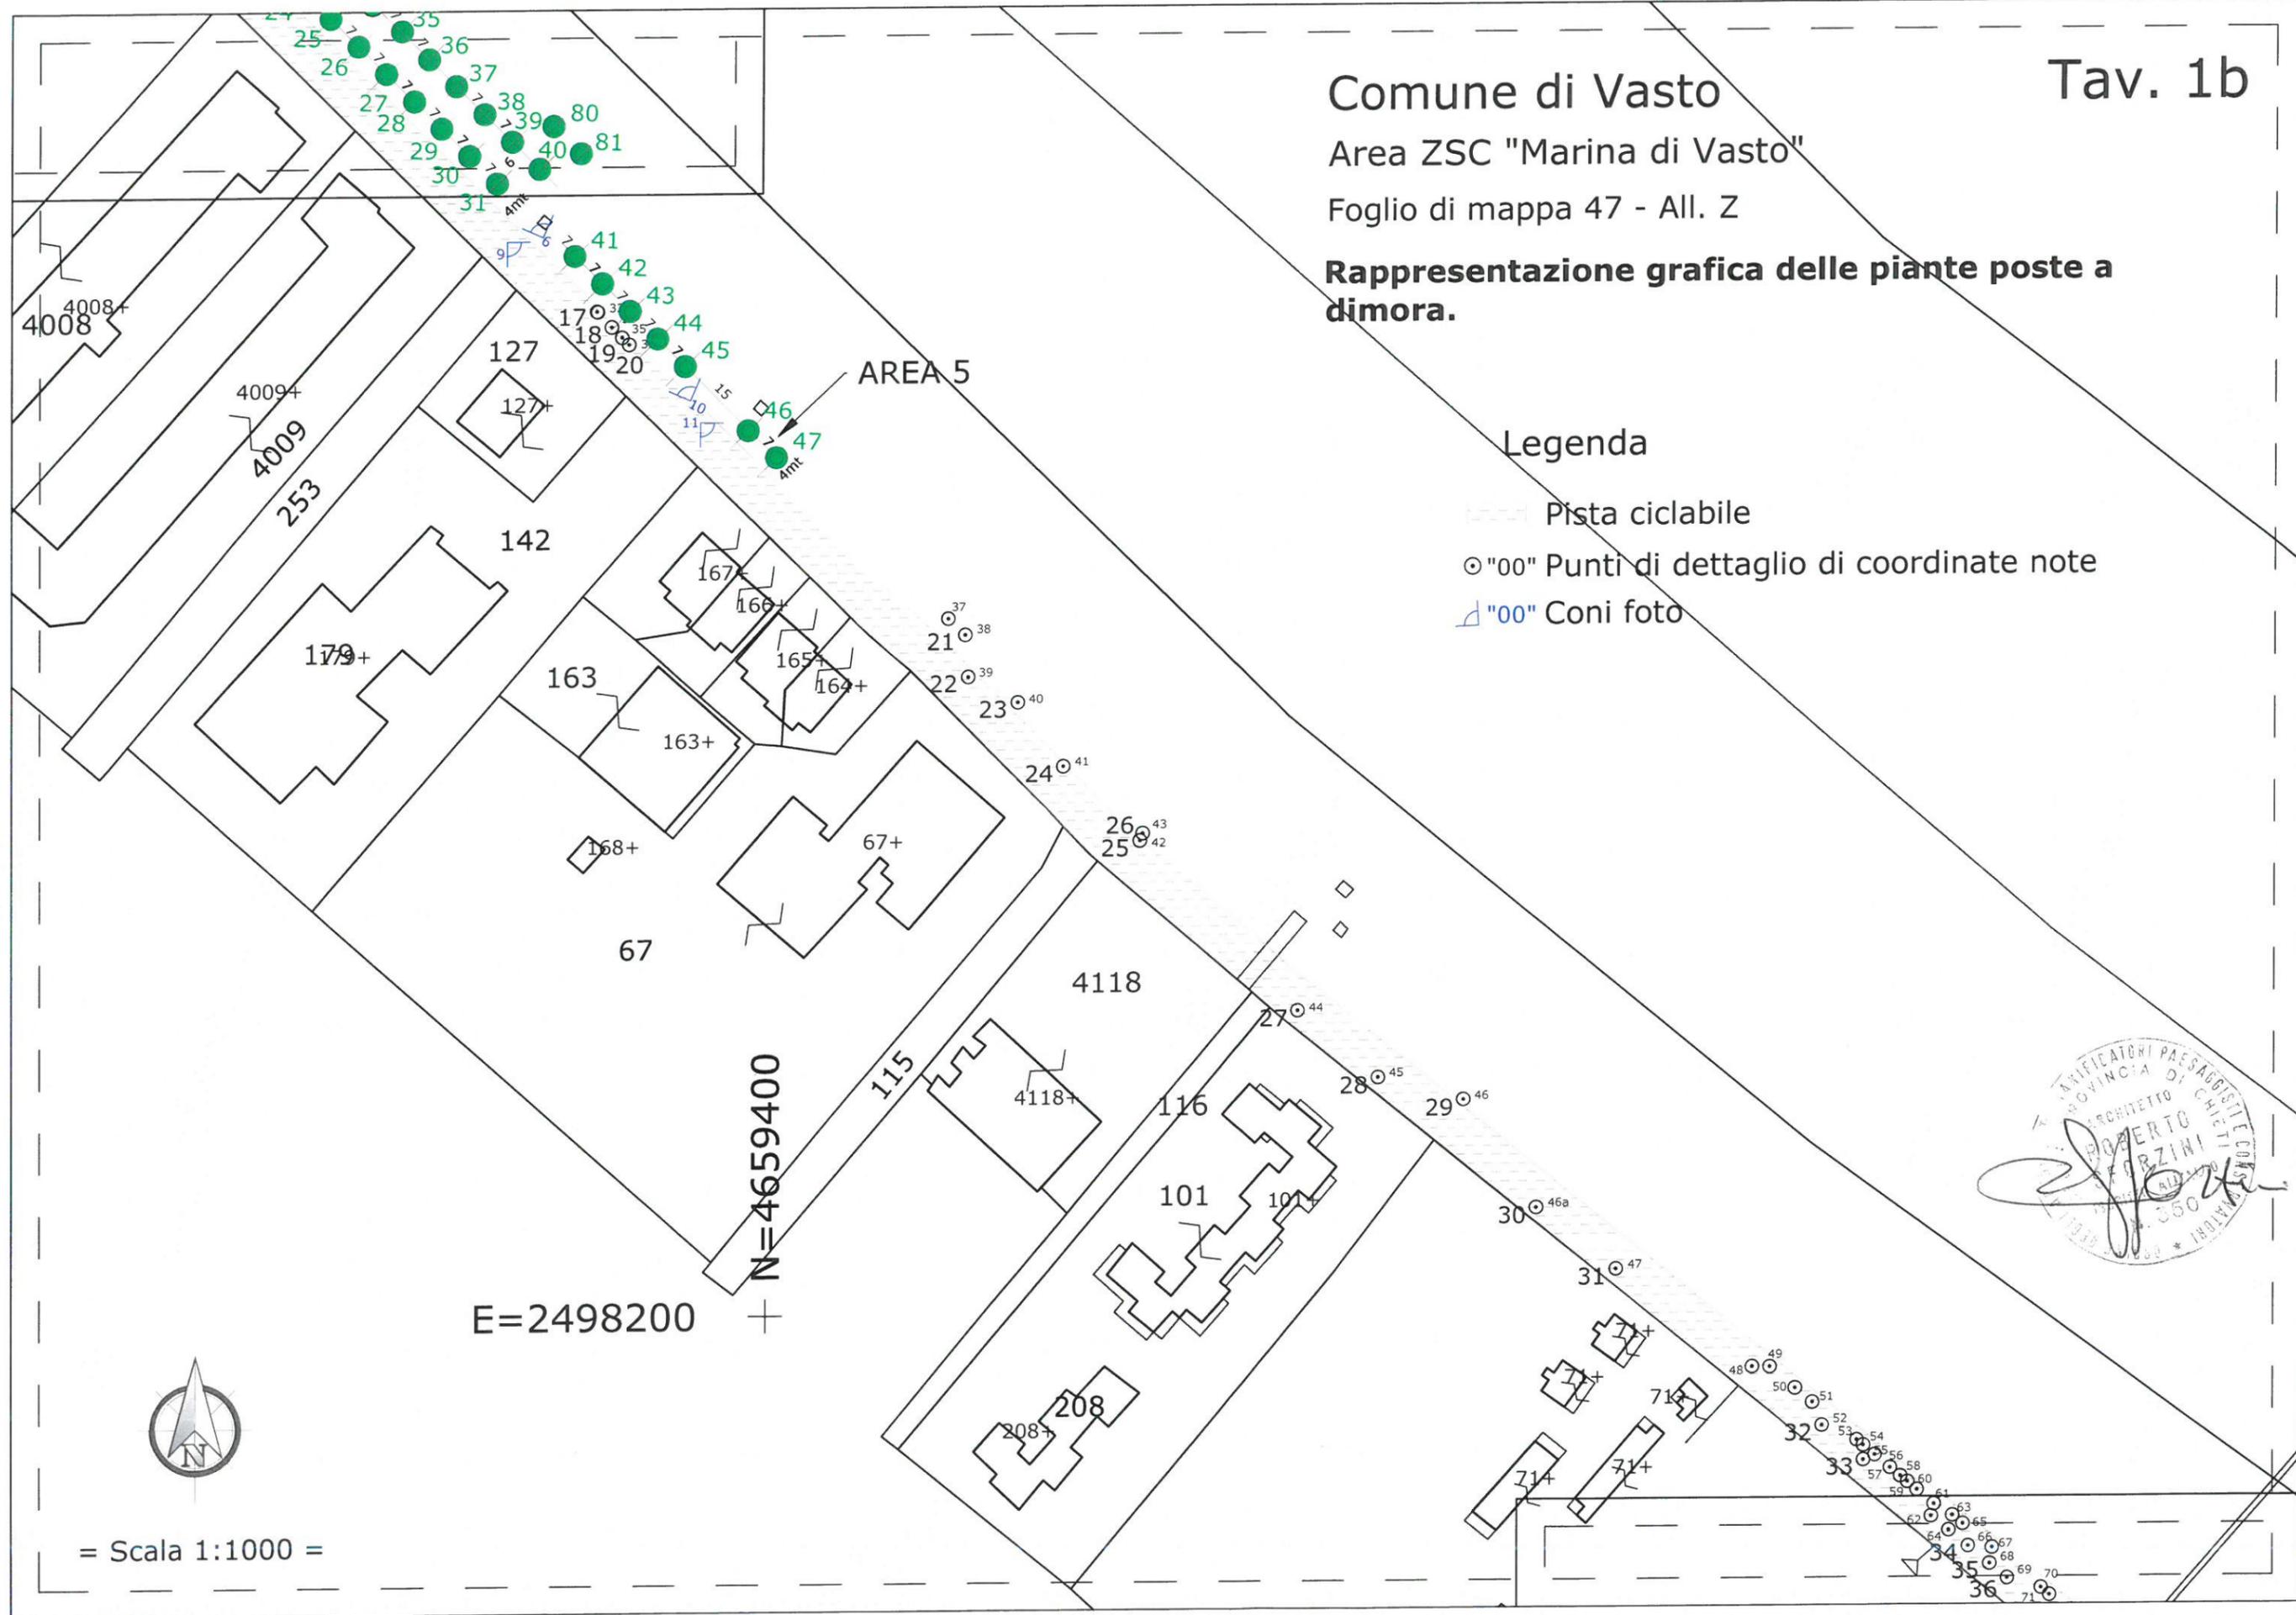


= Scala 1:1000 =

Comune di Vasto
Area ZSC "Marina di Vasto"
Foglio di mappa 47 - All. Z

Rappresentazione grafica delle piante poste a dimora.

Legenda

-  Pista ciclabile
-  "00" Punti di dettaglio di coordinate note
-  "00" Coni foto

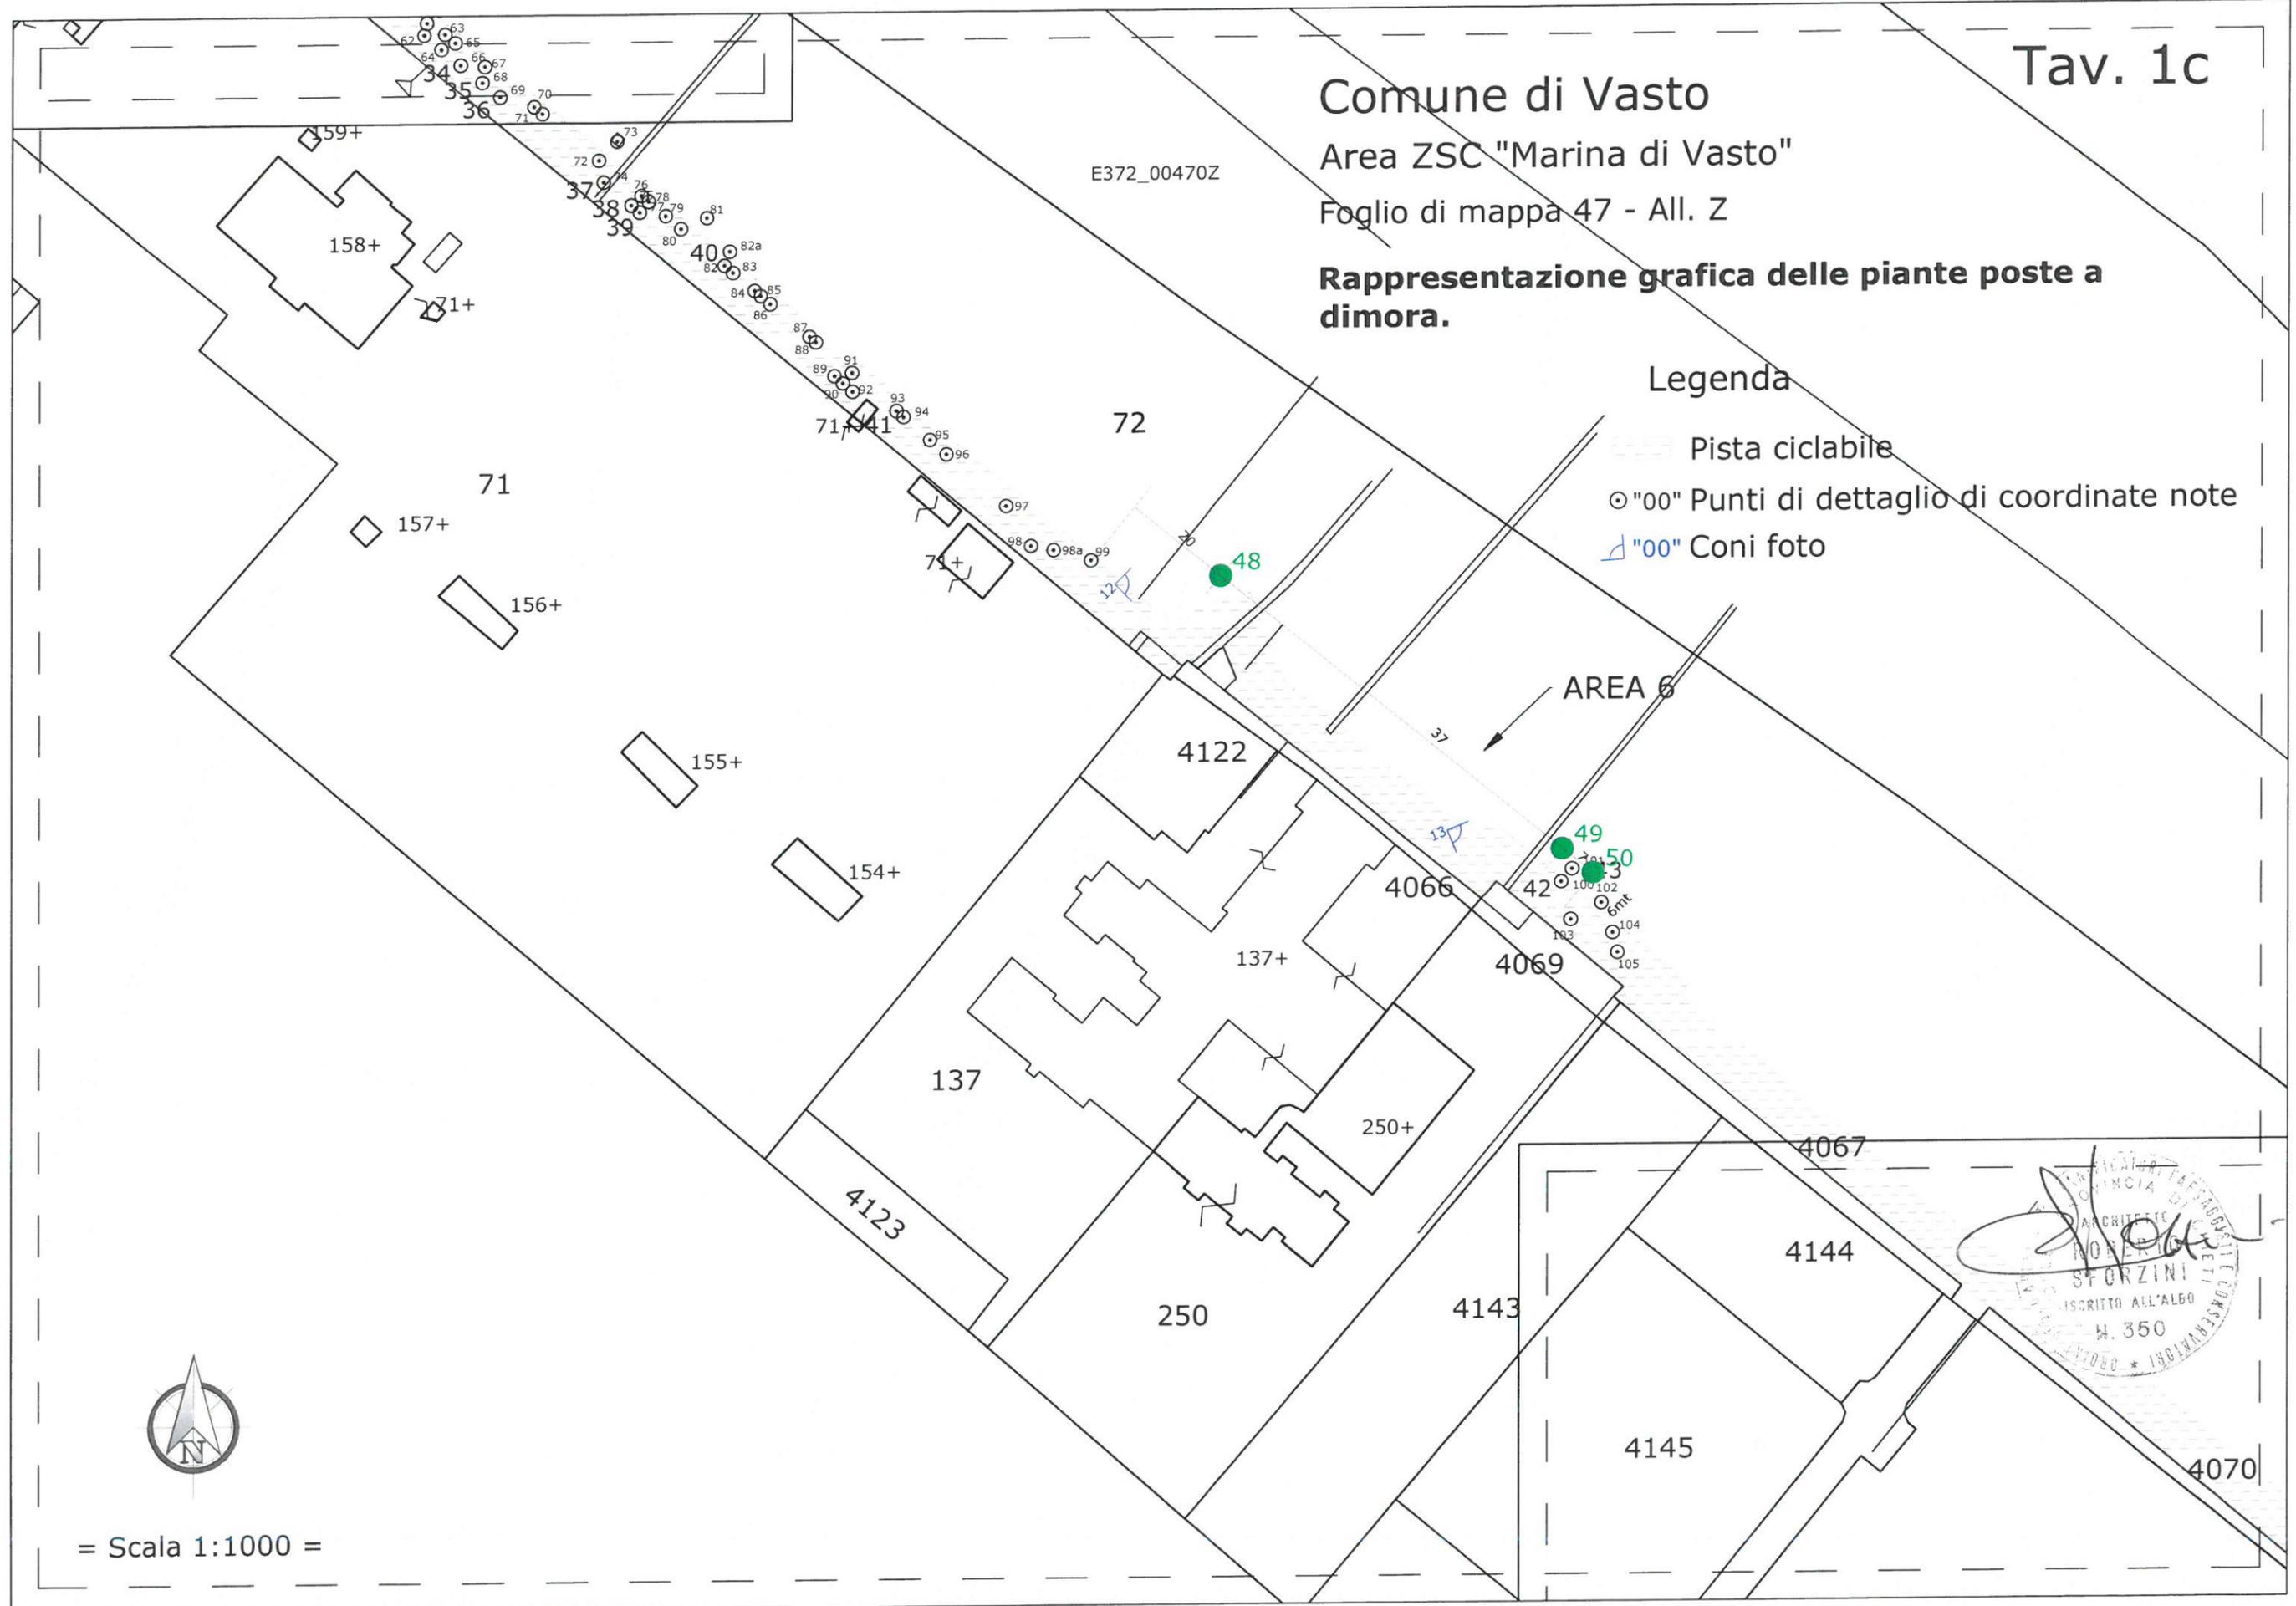

= Scala 1:1000 =



Comune di Vasto


Area ZSC "Marina di Vasto"


Rappresentazione grafica delle piante poste a dimora.

Legenda

-  Pista ciclabile
-  "00" Punti di dettaglio di coordinate note
-  "00" Coni foto

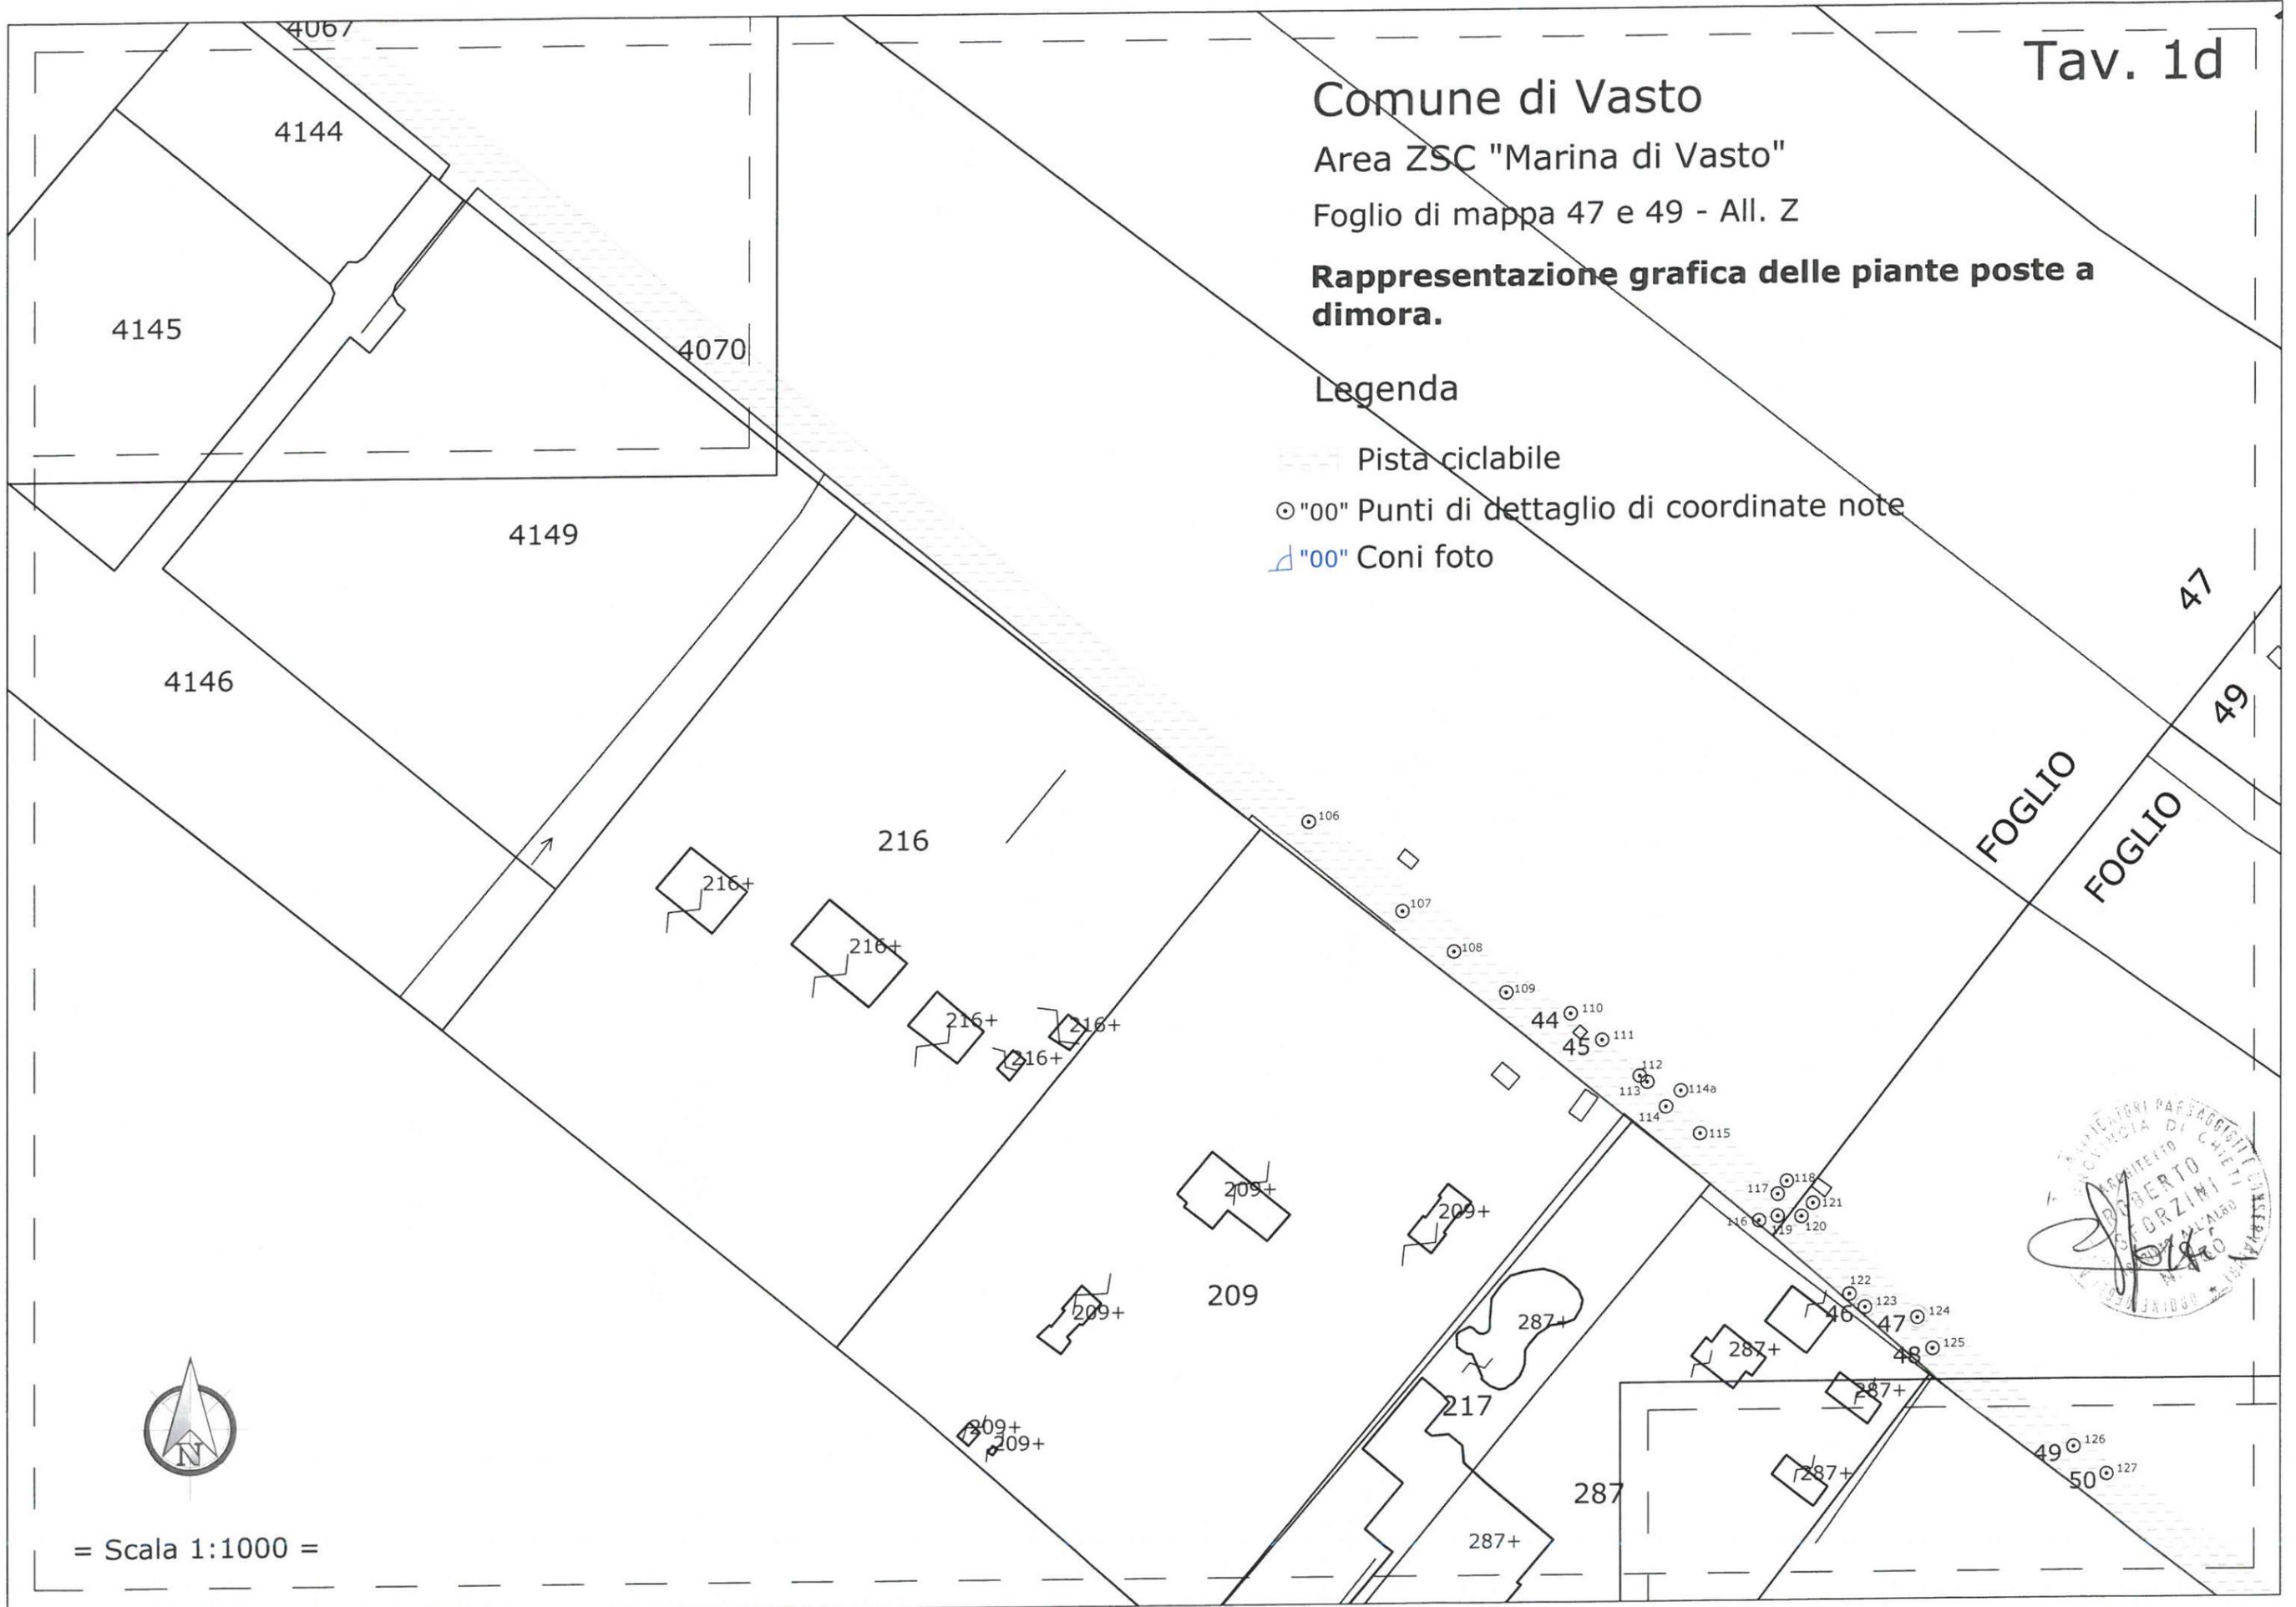

= Scala 1:1000 =



Comune di Vasto


Area ZSC "Marina di Vasto"


Rappresentazione grafica delle piante poste a dimora .

Legenda

-  Pista ciclabile
-  "00" Punti di dettaglio di coordinate note
-  "00" Coni foto

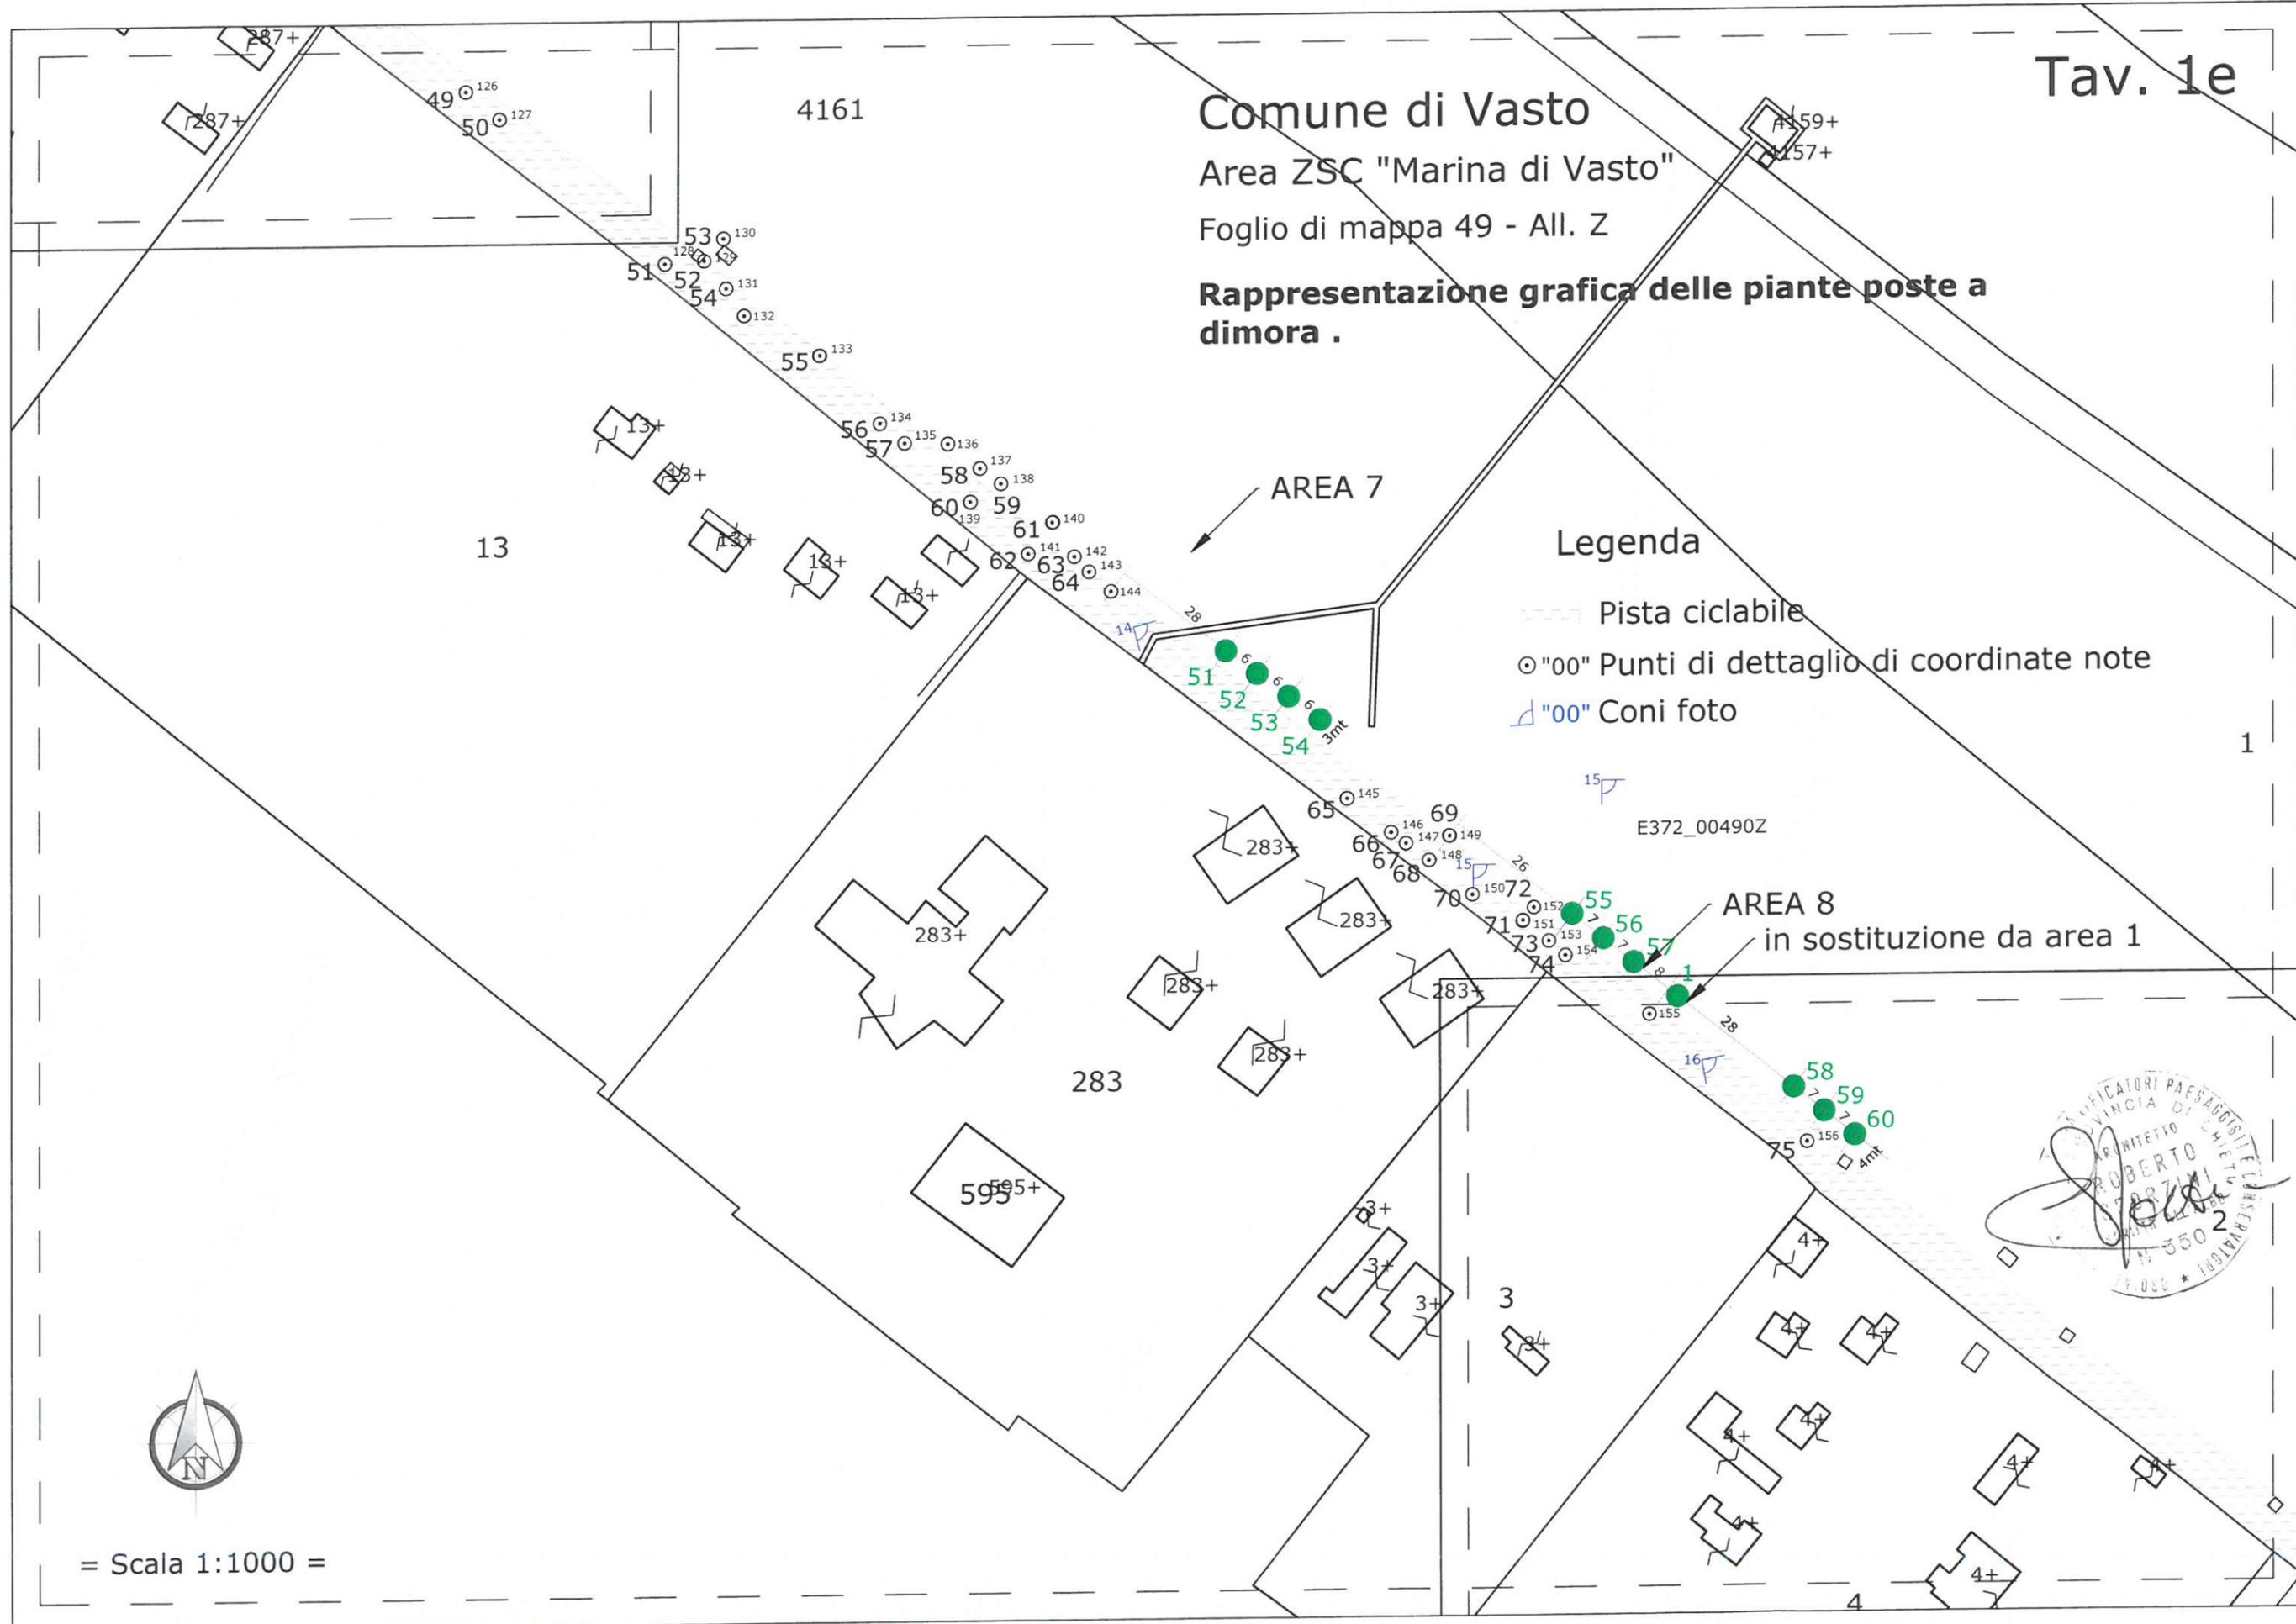

= Scala 1:1000 =



SALV

SAN

DI


UNE

Comune di Vasto
Area ZSC "Marina di Vasto"
Foglio di mappa 49 - All. Z

Rappresentazione grafica delle piante poste a dimora .

Legenda

-  Pista ciclabile
-  "00" Punti di dettaglio di coordinate note
-  "00" Coni foto

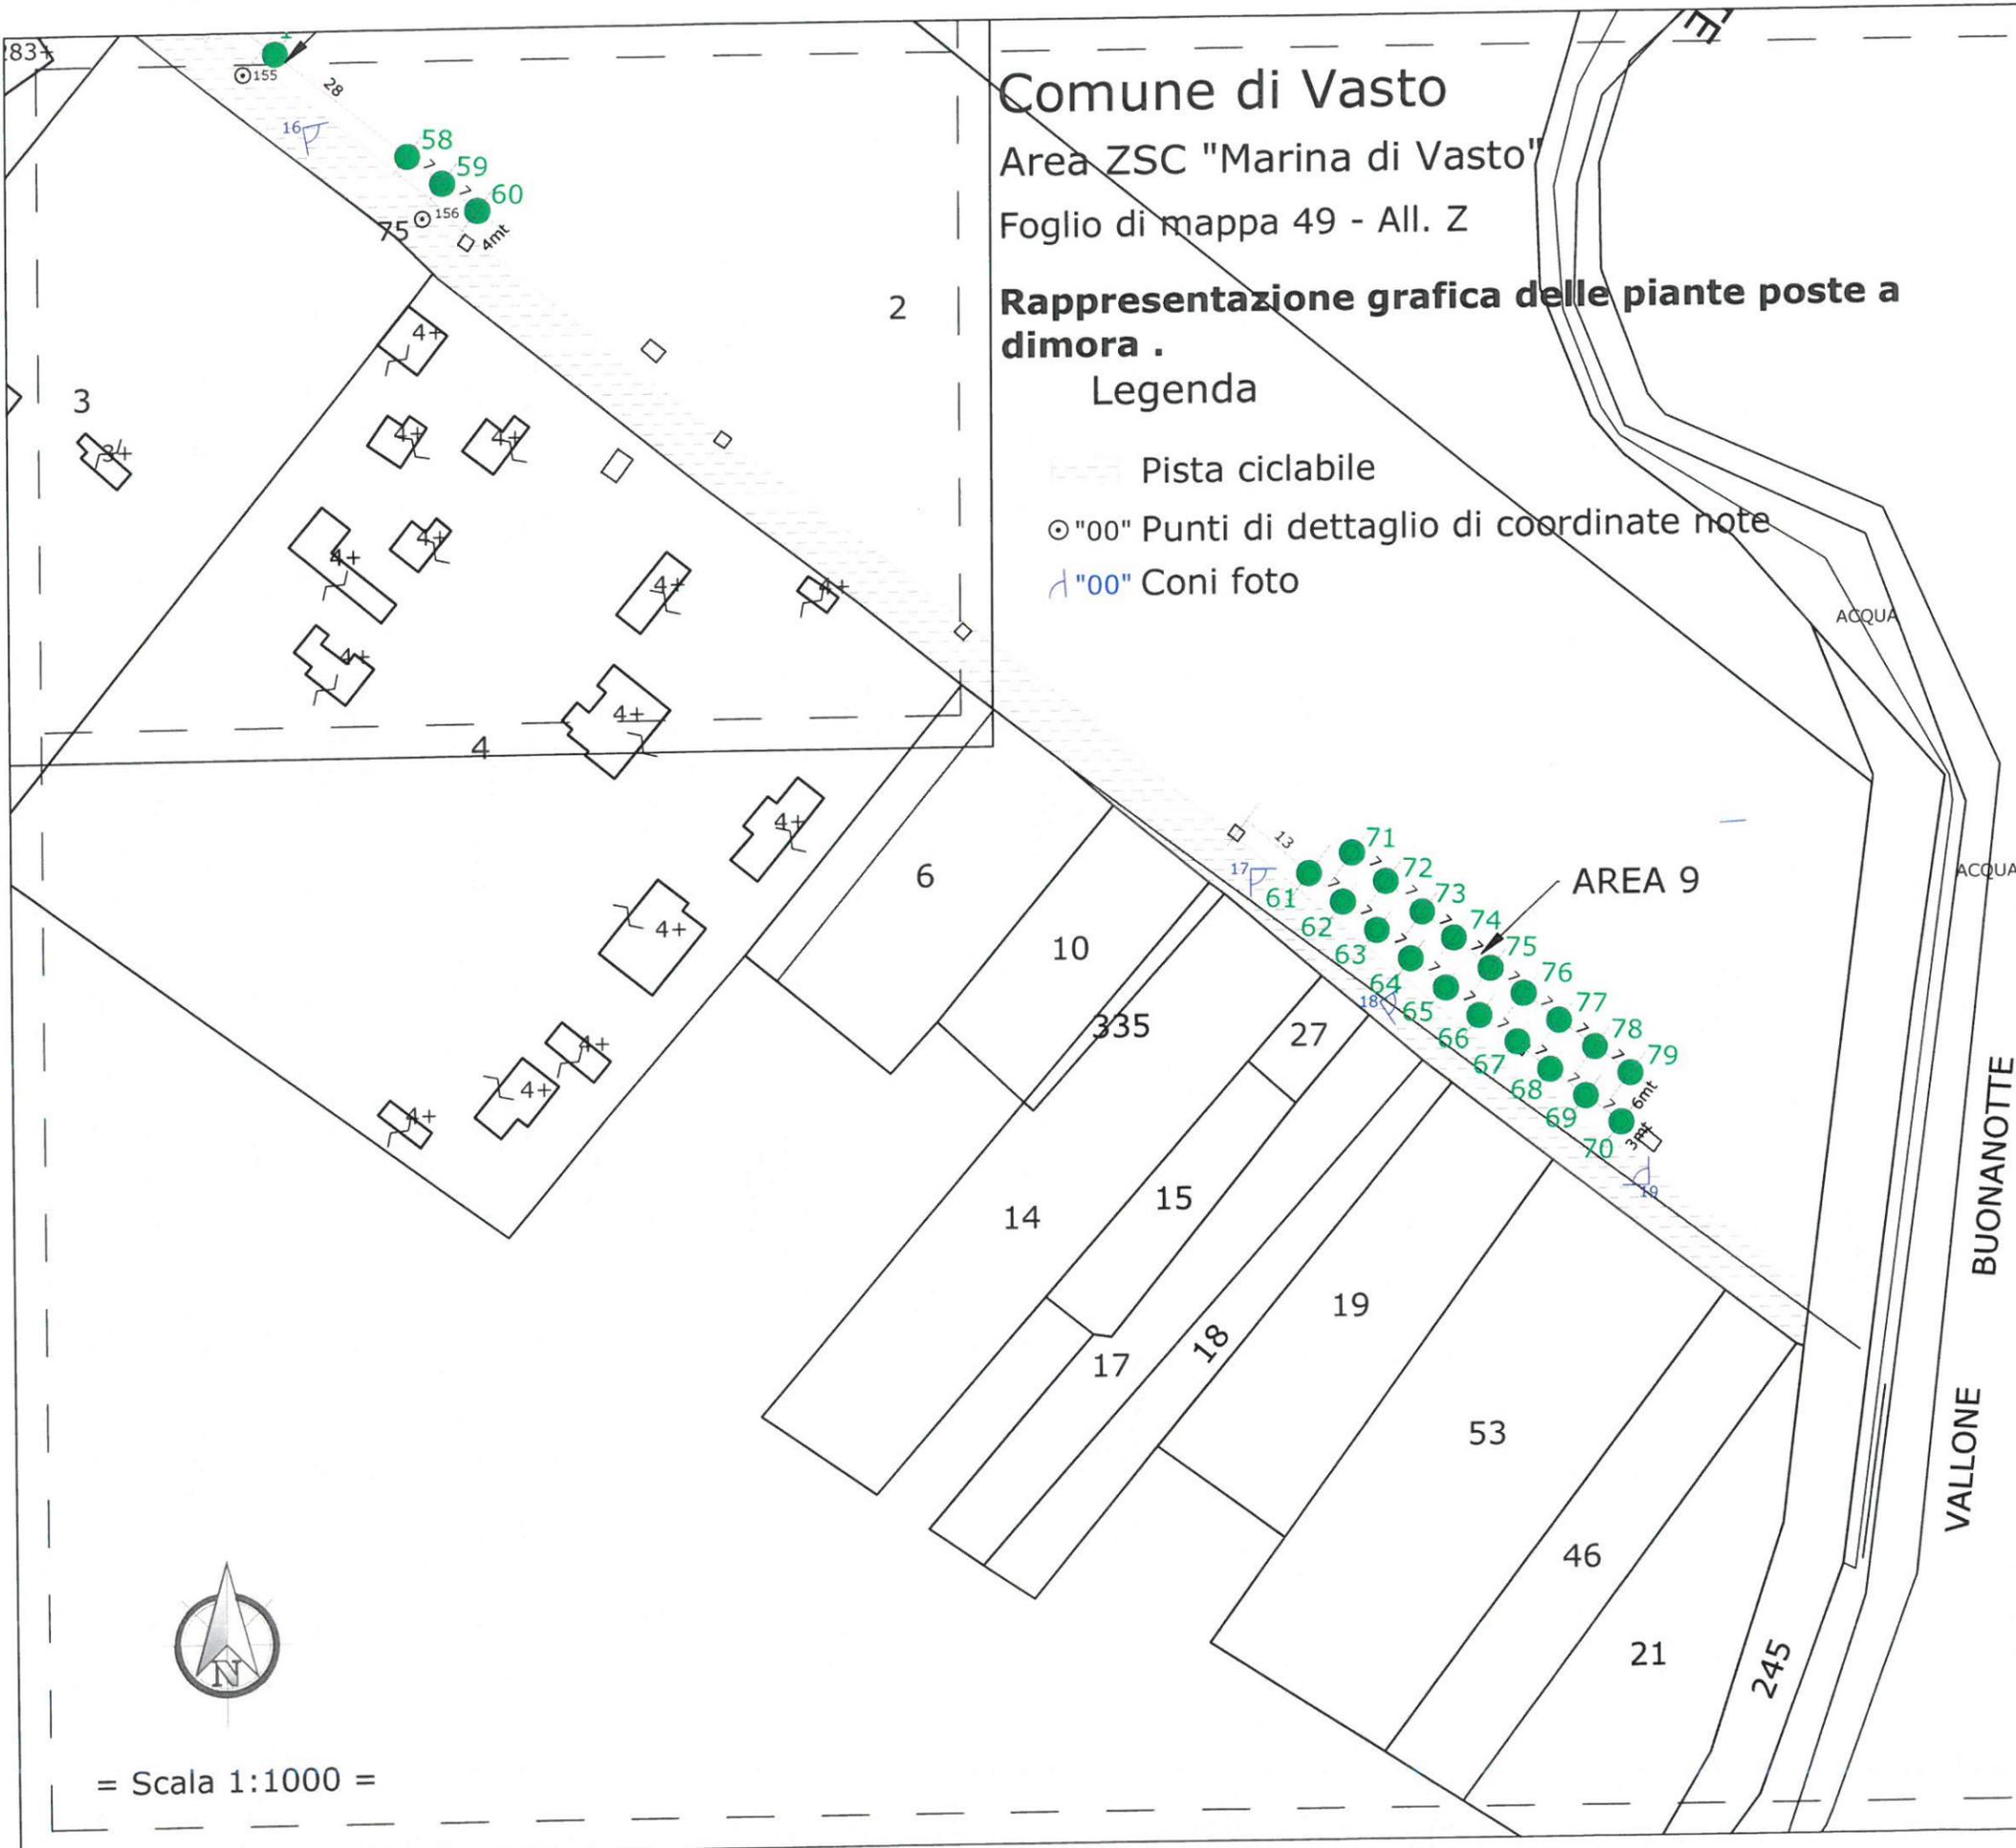

= Scala 1:1000 =