



Stralcio planimetrico dello stato di fatto - Piazzale Ponente (quota +0.50 m)

Scala 1:500

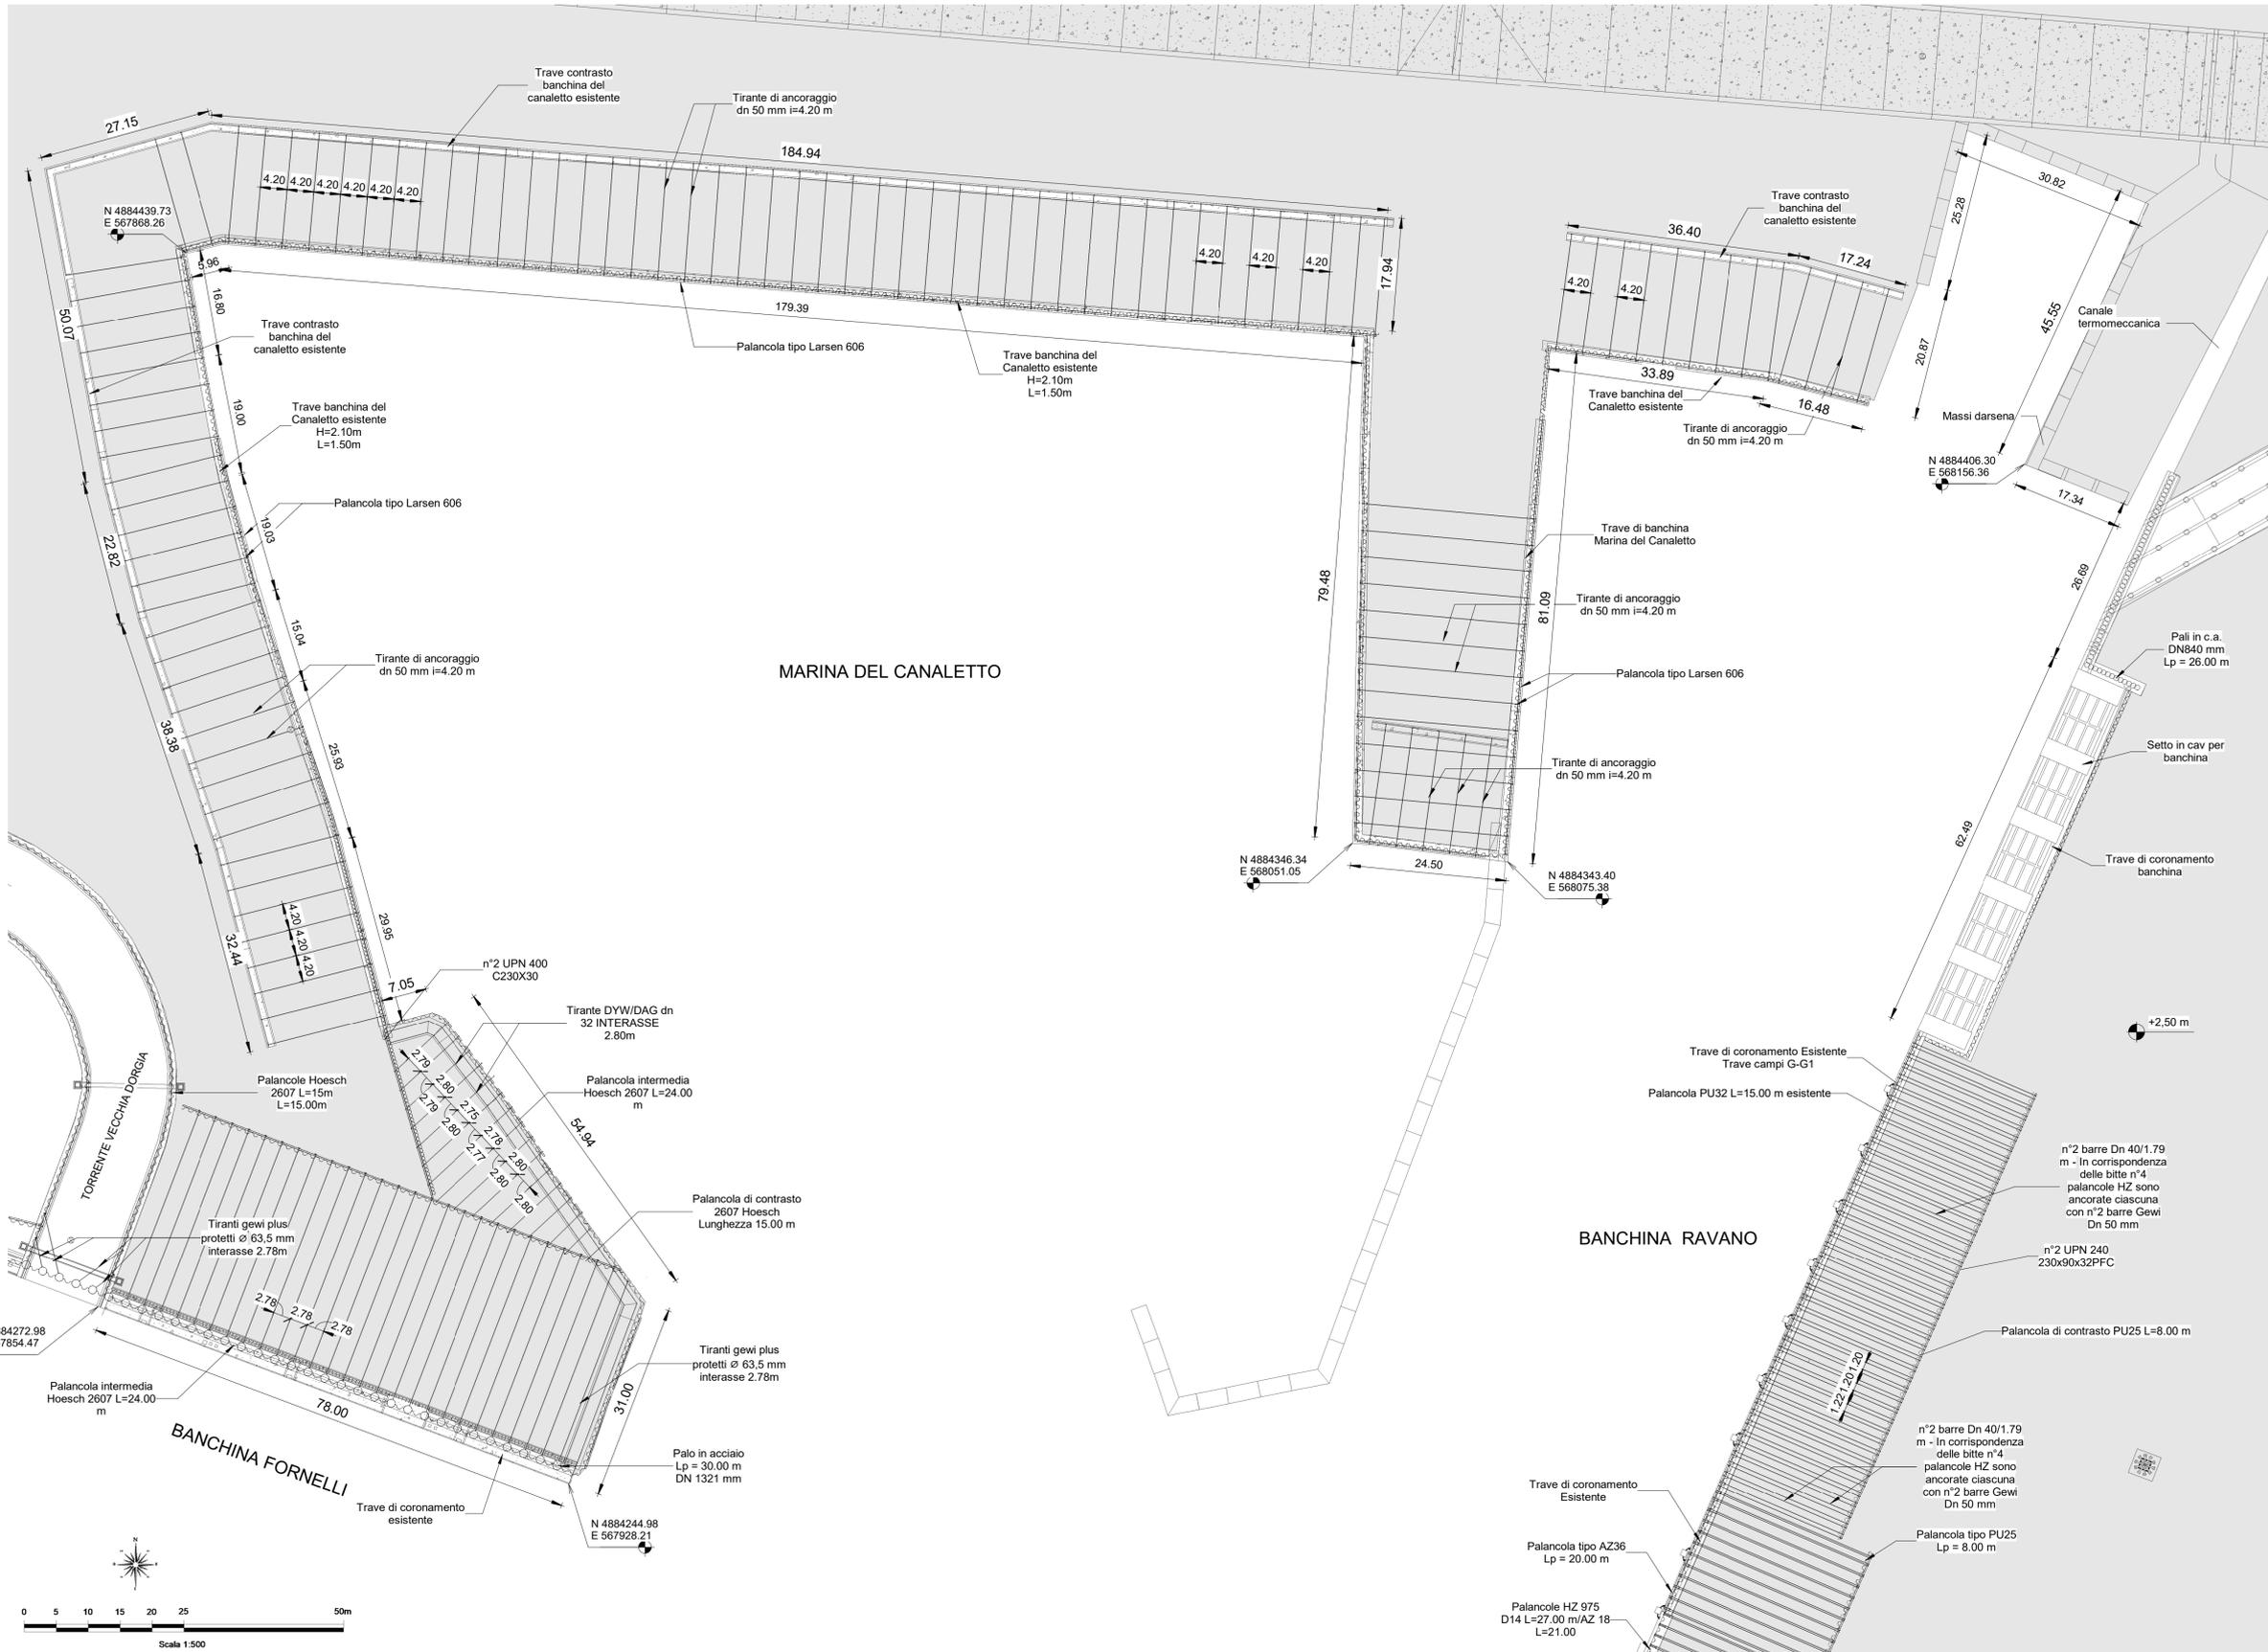

Ortofoto

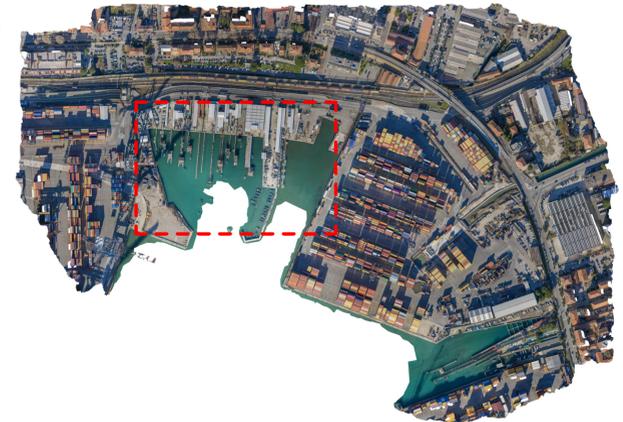

NOTA:
LE OPERE ESISTENTI SONO STATE MODELLATE SULLA BASE DEI SEGUENTI ELABORATI GRAFICI PROGETTUALI E RILIEVI IN SITO

- RILIEVI TOPOGRAFICI EFFETTUATI DALLA SOCIETA' 3D METRICA (PERIODO DICEMBRE 2021 - GENNAIO 2022)
- RILIEVI BATIMETRICI EFFETTUATI DALLA SOCIETA' CO.L.MAR. SRL (OTTOBRE 2021)
- CARATTERIZZAZIONE DEI MATERIALI E RILIEVO DEGLI ELEMENTI STRUTTURALI DELLE BANCHINE EFFETTUATI DALLA SOCIETA' CISMONDI SRL (FEBBRAIO 2022)
- OPERE PRECARE PER LA RICOSTRUZIONE TEMPORANEA DELLE ATTIVITA' ALLA 'MARINA DEL CANALETTO' - PERIZIA DI VARIANTE TECNICA E SUPPLETIVA
- DEVIAZIONE DEL TRATTO FINALE DEL FOSSO MELARA - PERIZIA N. 15/97 - PROGETTO 9/98
- CABINA PREFABBRICATA IN C.A.V. TIPO BOX SPECIALE - ELABORATI DI PROGETTO
- ASSE DI PENETRAZIONE AL PORTO DI LA SPEZIA - OPERE DI COMPLETAMENTO - GALLERIA SUBALVEA - ELABORATI AS BUILT
- BANCHINAMENTO PRIMO TRATTO MARINA DEL CANALETTO - PROGETTO ESECUTIVO 2° VARIANTE
- BANCHINAMENTO, PIAZZALE E ARREDI CANTIERI EX FERRARI - PALMARIA - 1° STRALCIO FUNZIONALE - PERIZIA SUPPLETIVA E DI VARIANTE
- ADEGUAMENTO DEI CANALI FOSSAMAESTRA E MONTECATINI NELL'AREA DEMANIALE MARITTIMA COMPRESA TRA LA RECINZIONE PORTUALE E L'ATTUALE SBOCCO A MARE - 2° STRALCIO FUNZIONALE - PROGETTO ESECUTIVO DI DETTAGLIO
- RIQUALIFICAZIONE AREA D'OFFICINA - COMPLETAMENTO OPERE CON VARIANTI
- AREA RAVANO - PROGETTO DI SISTEMAZIONE AMPLIAMENTO DEI PIAZZALI



PROGETTO ESECUTIVO

TITOLO ELABORATO
Piazzale di Ponente - pianta stato attuale strutture di fondazione Stato di Fatto

CODICE ELABORATO: 21 08 PE TE01 0
SCALA: Come indicato

Rev.	Data	Causale
0	05/05/2023	Emissione finale per verificatore

IL COMMITTENTE

LSCT S.p.A.
 Viale San Bartolomeo, 20
 19126 - La Spezia (SP)
 C.F. 0007290115 - P.IVA 00659620114

IL PROGETTISTA

Medimar Project S.r.l.
 Via Anzani, 12
 00199 - Roma (RM)
 C.F. - P.IVA 16010101009

Geotechnical Engineering Services S.r.l.
 GE - Geotechnical Engineering Service S.r.l.
 Via Sandro Perini, 7/A - 60131 Ancona (AN)
 C.F. - P.IVA 0428490420

GenEquip - Studio Tecnico Associato
 Via Sandro Perini, 55 - 62029 Tolentino (MC)
 C.F. - P.IVA 0481704042

DIMENSIONI FOGLIO	Disegnato:	Controllato:	Approvato:
A1	Coronadesi	Sanzone	Tartaglioni

Note: