


ACQ 08-07  
AOB2 s.r.l.  
Acquedotto  
AS BUILT lotto 0A

QUADRO DI UNIONE

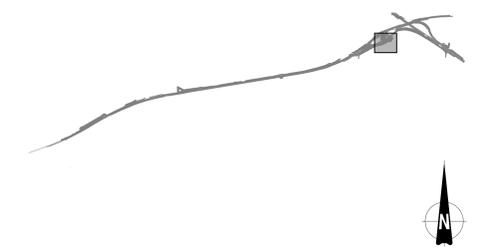

LEGENDA

UTENZE		BARACCAMENTI	
	TELECOM E DATI + ELETTRICITA'	1	GUARDIOLA
	ELETTRICITA'	2	PESA
	ACQUA POTABILE	3	UFFICI
	PUNTO ALLACCIO ACQUEDOTTO	4	SPOGLIATOIO
	CANALETTE PROVVISORIE IMPIEGATE DURANTE LO SVOLGIMENTO DEI LAVORI DI CANTIERE	5	INFERMERIA
	CANALETTE NON ATTIVE DURANTE LO SVOLGIMENTO DEI LAVORI DI CANTIERE	6	WC
		7	LABORATORIO MATERIALI
		8	OFFICINA
		9	MAGAZZINO
		10	IMPIANTO DI TRATTAMENTO ACQUE DI PRIMA PIOGGIA
		11	PARCHEGGIO AUTOVEICOLI
		12	PARCHEGGIO MEZZI D'OPERA
		13	ISOLA ECOLOGICA
		14	CABINA ALLACCIO UTENZE
		15	VASCA DI RACCOLTA E DISPERSIONE
		16	RECINZIONE PERIMETRALE
		17	TORRE FARO

CONCEDENTE  
CONCESSIONI  
AUTOSTRADALI  
LOMBARDE

CONCESSIONARIA  
SOCIETA' DI PROGETTO  
BREBEMI SPA

CUP E31B05000390007

## COLLEGAMENTO AUTOSTRADALE DI CONNESSIONE TRA LE CITA' DI BRESCIA E MILANO

PROCEDURA AUTORIZZATIVA D. LGS 163/2006  
DELIBERA C.I.P.E. DI APPROVAZIONE DEL PROGETTO DEFINITIVO N° 19/2016

### INTERCONNESSIONE A35-A4 PROGETTO ESECUTIVO

**I-INTERCONNESSIONE  
II-INTERCONNESSIONE A35-A4  
PSAX1 - CANTIERIZZAZIONE  
PLANIMETRIA RETE UTENZE**

TELECOM E DATI, ELETTRICITA' E ACQUA POTABILE CANTIERE BASE

PROGETTAZIONE:

VERIFICA:

IL PROGETTISTA RESPONSABILE INTEGRAZIONE  
PRESTAZIONI SPECIALISTICHE  
IMPRESA PIZZAROTTI & C. S.p.A.  
Via...  
Ordine degli Ingegneri di Bologna N. 621

IN DIRETTORE TECNICO  
IMPRESA BIZZAROTTI & C. S.p.A.  
Via...  
Ordine degli Ingegneri di Potenza N. 631

I.D.		IDENTIFICAZIONE ELABORATO										PRODOTTORE		DATA		
NUMERO	TIPO	SECT	PROV	COM	LOCALITA'	OPERA	PROV. OPERA	TECNICO	PROV.	PROV. OPERA	STATO	SCALE	PRODOTTORE	DATA	PRODOTTORE	DATA
65246	04	PL	E	I	11	PS	AX1	00	00	012	00	A	00	SCALAI	00	LUGLIO 2016

ELABORAZIONE PROGETTUALE		REVISIONE						
N.	REV.	DESCRIZIONE	DATA	REDATTO	DATA	CONTROLLATO	DATA	APPROVATO
A	00	EMESIONE	29/07/16	PIZZAROTTI	29/07/16	MAZZOLI	29/07/16	MAZZOLI

IL CONCEDENTE  
CONCESSIONI  
AUTOSTRADALI  
LOMBARDE

IL CONCESSIONARIO  
SOCIETA' DI PROGETTO  
BREBEMI SPA

IL PRESENTE DOCUMENTO NON POTRA' ESSERE COPIATO, RIPRODOTTO O ALTREMENTE PUBBLICATO, IN TUTTO O IN PARTE, SENZA IL CONSENSO SCRITTO DELLA SVP BREBEMI SPA. SONE UTILIZZO NON AUTORIZZATO SARA' PERSICATO A NORMA DI LEGGE.  
THIS DOCUMENT MAY NOT BE COPIED, REPRODUCED OR PUBLISHED, IN WHOLE OR IN PART, WITHOUT THE WRITTEN PERMISSION OF SVP BREBEMI SPA. UNAUTHORIZED USE WILL BE PROSECUTED BY LAW.