
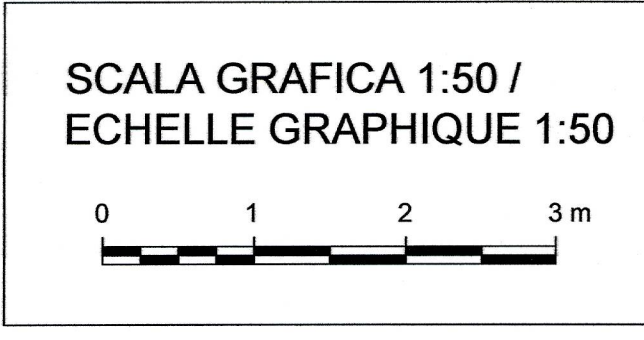
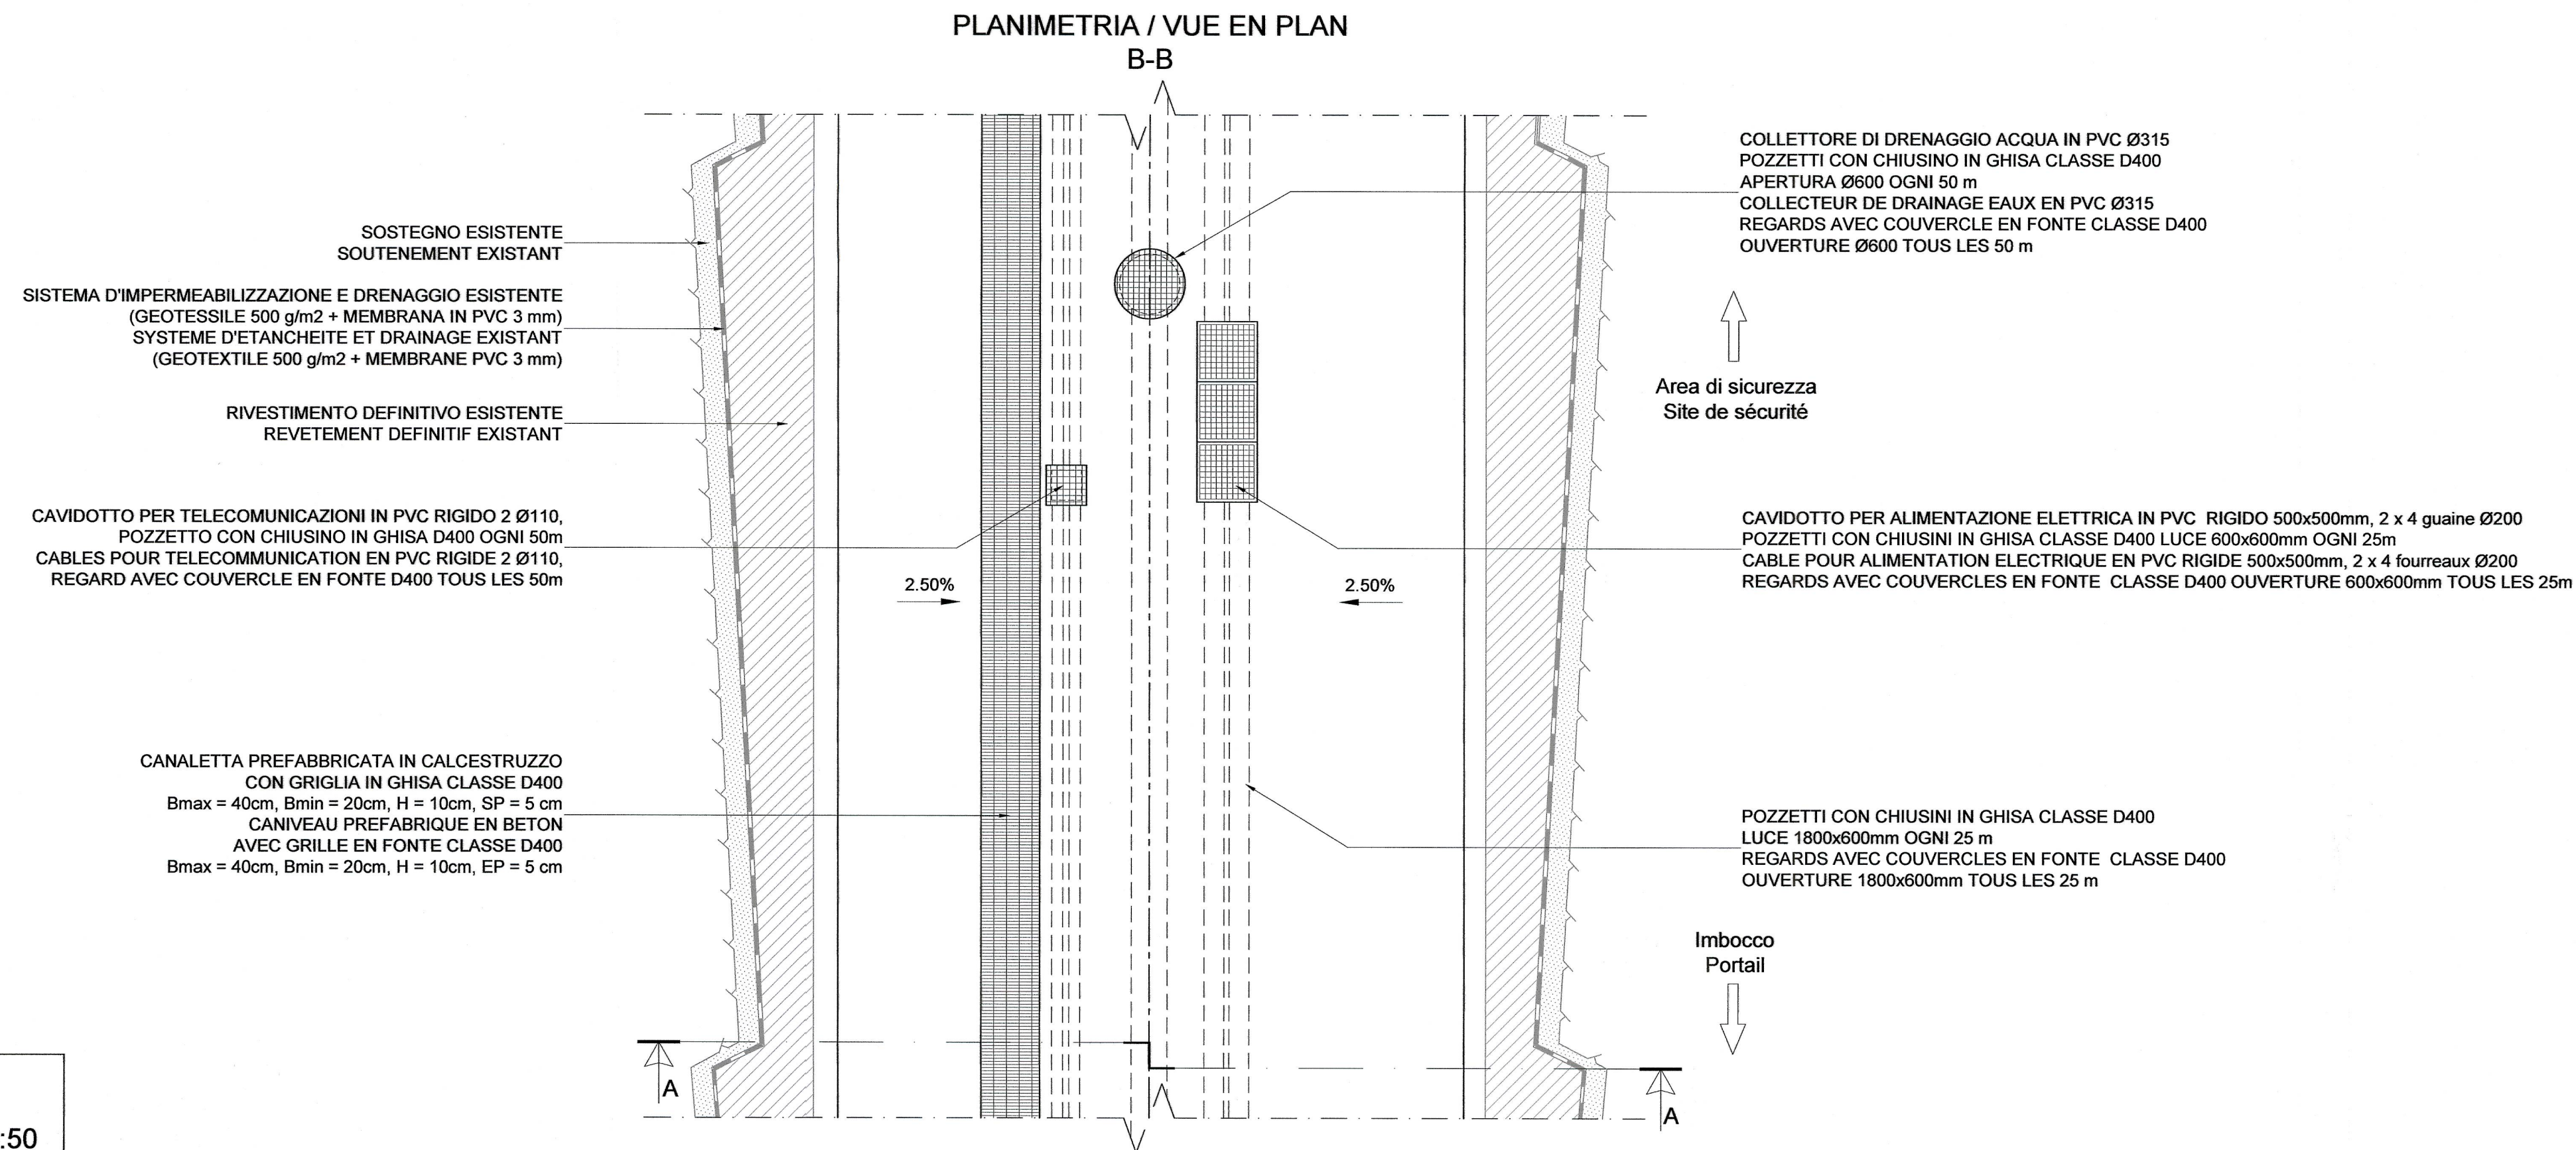


TRATTA ACCESSO SERVIZI DI SOCCORSO SCAVATA IN TRADIZIONALE
 TRONCON ACCES SERVICE DE SECOURS EXCAVE EN CONVENTIONNEL
 (Pm 0.0 - 117.6)

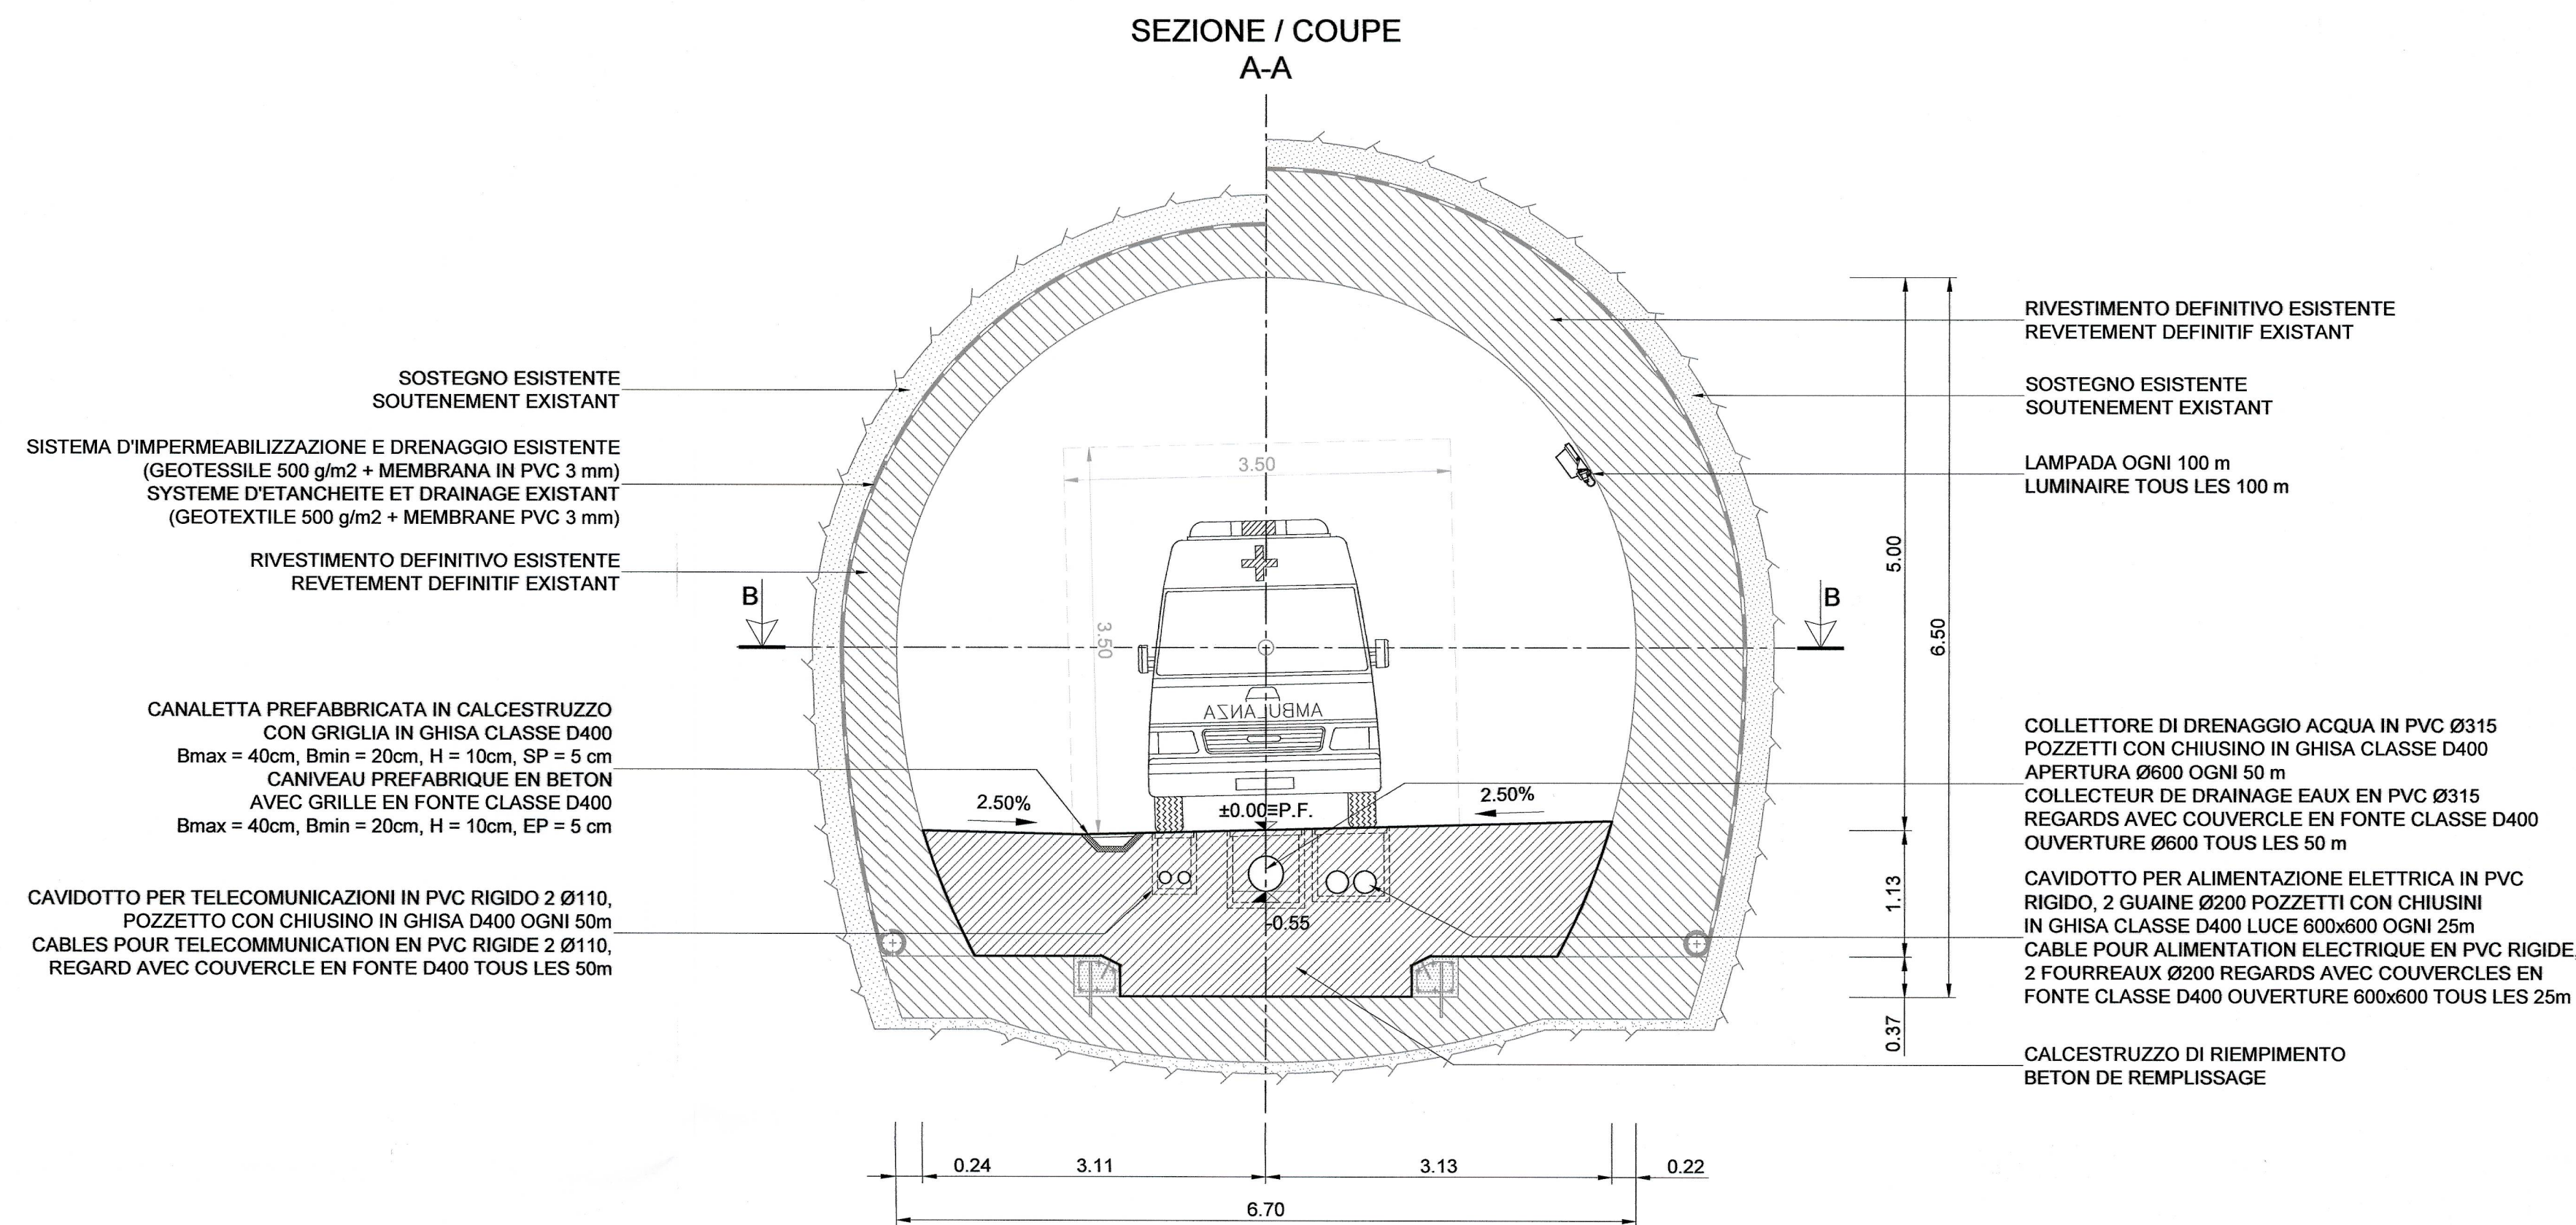

QUANTITÀ - PER METRO DI GALLERIA QUANTITÉ - PAR METRE DE TUNNEL	
Calcestruzzo riempimento C 20/25 Béton de remplissage classe C 20/25	7.37 m ³

TABLEAU DES MATÉRIAUX TABELLA MATERIALI	
BETON - Béton de remplissage C20/25	CALCESTRUZZO - Calcestruzzo di riempimento C20/25

NOTA:
 1. Per gli impianti e illuminazione si rimanda agli elaborati del lotto C2B, capitoli 20 e 35.
 NOTE:
 1. Pour les équipements et éclairage voir les documents spécifiques du lot C2B aux chapitres 20 et 35.

RELAZIONI DI RIFERIMENTO / RAPPORTS DE REFERENCE: PRV_C3A_3820_26-48-20_10-01 Relazione tecnica descrittiva

LIAISON LYON - TURIN / COLLEGAMENTO TORINO - LIONE
 Partie commune franco-italienne / Section transfrontalière
 Parte comune italo-francese / Sezione transfrontaliera

NOUVELLE LIGNE LYON TURIN - NUOVA LINEA TORINO LIONE
 PARTIE COMMUNE FRANCO-ITALIENNE - PARTE COMUNE ITALO-FRANCESE

PARTE IN TERRITORIO ITALIANO - PROGETTO IN VARIANTE
 (OTTEMPERANZA ALLA PRESCRIZIONE N. 235 DELLA DELIBERA CIPE 19/2015)
 CUP C11J05000030001 - PROGETTO DEFINITIVO
 GENIE CIVIL - OPERE CIVILI
 TUNNEL DE BASE - TUNNEL DI BASE
 GALERIE DE LA MADDALENA / GALLERIA DELLA MADDALENA
 GALERIE MADDALENA 1 - GEOMETRIE / GALLERIA MADDALENA 1 - GEOMETRIA
 AMÉNAGEMENT INTÉRIEUR - TRONÇON EXCAVÉ EN CONVENTIONNEL -
 PROFILS TYPE T5 ET T5i /
 SISTEMAZIONE INTERNA - TRATTA SCAVATA IN TRADIZIONALE -
 SEZIONI TIPO T5 E T5i

Indice	Date / Data	Modifications / Modifiche	Établi par / Concepito da	Vérifié par / Controlato da	Autorisé par / Autorizzato da
0	30/11/2012	Première diffusion / Prima emissione	L. PEANO (BG) E. GARIN (BG)	M. RUSSO C. OGNIENNE	L. CHANTRON M. PANTALEO
A	31/01/2013	Révision suite aux commentaires LTF / Revisione a seguito commenti LTF	C. SALOT (BG) L. PEANO (BG) E. GARIN (BG)	M. RUSSO C. OGNIENNE	L. CHANTRON M. PANTALEO
B	23/09/2016	Première diffusion PRV - Intégration projet d'exécution / as built / Prima emissione PRV - Integrazione progetto esecutivo / as built	M. JANUTOLO (BG) C. SALOT (BG)	F. MAGNORFI C. OGNIENNE	L. CHANTRON A. MORDASINI
C	03/02/2017	Révision suite aux commentaires de TELT et passage au statut AP / Revisione a seguito commenti TELT e passaggio allo stato AP	M. JANUTOLO (BG) C. SALOT (BG)	F. MAGNORFI C. OGNIENNE	L. CHANTRON A. MORDASINI

Code Doc: P R V C 3 A T S 3 3 8 0 6 C A P P L A
 Phase / Fase: // // 26 48 10 40 07
 Adresse GED / Indirizzo GED: C3A // // 26 48 10 40 07
 Échelle / Scala: 1:50

TELT sas - Savoie Technolac - Bâtiment "Homère" -
 13 allée du Lac de Constance - 7370 LE BOURGET DU LAC (France)
 Tél: +33 (0) 4 79 88 56 50 - Fax: +33 (0) 4 79 88 56 75
 RCS Chambéry 439 556 952 - TVA: FR 0429556952
 Propriété TELT Tous droits réservés - Propriété TELT Tutti i diritti riservati

TUNNEL EURALPIN LYON TURIN