


COORDINATE VIADOTTO TRE VESCOVI CARREGGIATA SX				
SPALLA A	1	X = -21079.073	Y = 9487.201	Q.I.F. = 383.63
	2	X = -21069.978	Y = 9491.358	Q.I.F. = 383.63
	3	X = -21074.741	Y = 9501.781	Q.I.F. = 383.63
	4	X = -21083.836	Y = 9497.624	Q.I.F. = 383.63
PILA 1	5	X = -21043.381	Y = 9502.868	Q.I.F. = 359.65
	6	X = -21035.177	Y = 9506.569	Q.I.F. = 359.65
	7	X = -21040.277	Y = 9517.872	Q.I.F. = 359.65
	8	X = -21048.480	Y = 9514.170	Q.I.F. = 359.65
PILA 2	9	X = -20992.791	Y = 9525.692	Q.I.F. = 361.65
	10	X = -20984.588	Y = 9529.394	Q.I.F. = 361.65
	11	X = -20989.687	Y = 9540.697	Q.I.F. = 361.65
	12	X = -20997.891	Y = 9536.995	Q.I.F. = 361.65
SPALLA B	13	X = -20958.347	Y = 9541.749	Q.I.F. = 382.55
	14	X = -20947.409	Y = 9546.584	Q.I.F. = 382.55
	15	X = -20952.122	Y = 9557.130	Q.I.F. = 382.55
	16	X = -20963.060	Y = 9552.195	Q.I.F. = 382.55

NOTA:
Per quanto riguarda il Viadotto Tre Vescovi, l'oggetto del presente appalto è solo il completamento della porzione superiore delle spalle, dei baggioli delle pile e l'intero impalcato (opere evidenziate in azzurro). La tavola appartiene al progetto As Built delle spalle e pile, pertanto tutte le quote si riferiscono a tale progetto. Tra parentesi si riportano le quote derivanti dal rilievo dello stato attuale.

SEZIONE LONGITUDINALE
CARREGGIATA SX
SCALA 1:200

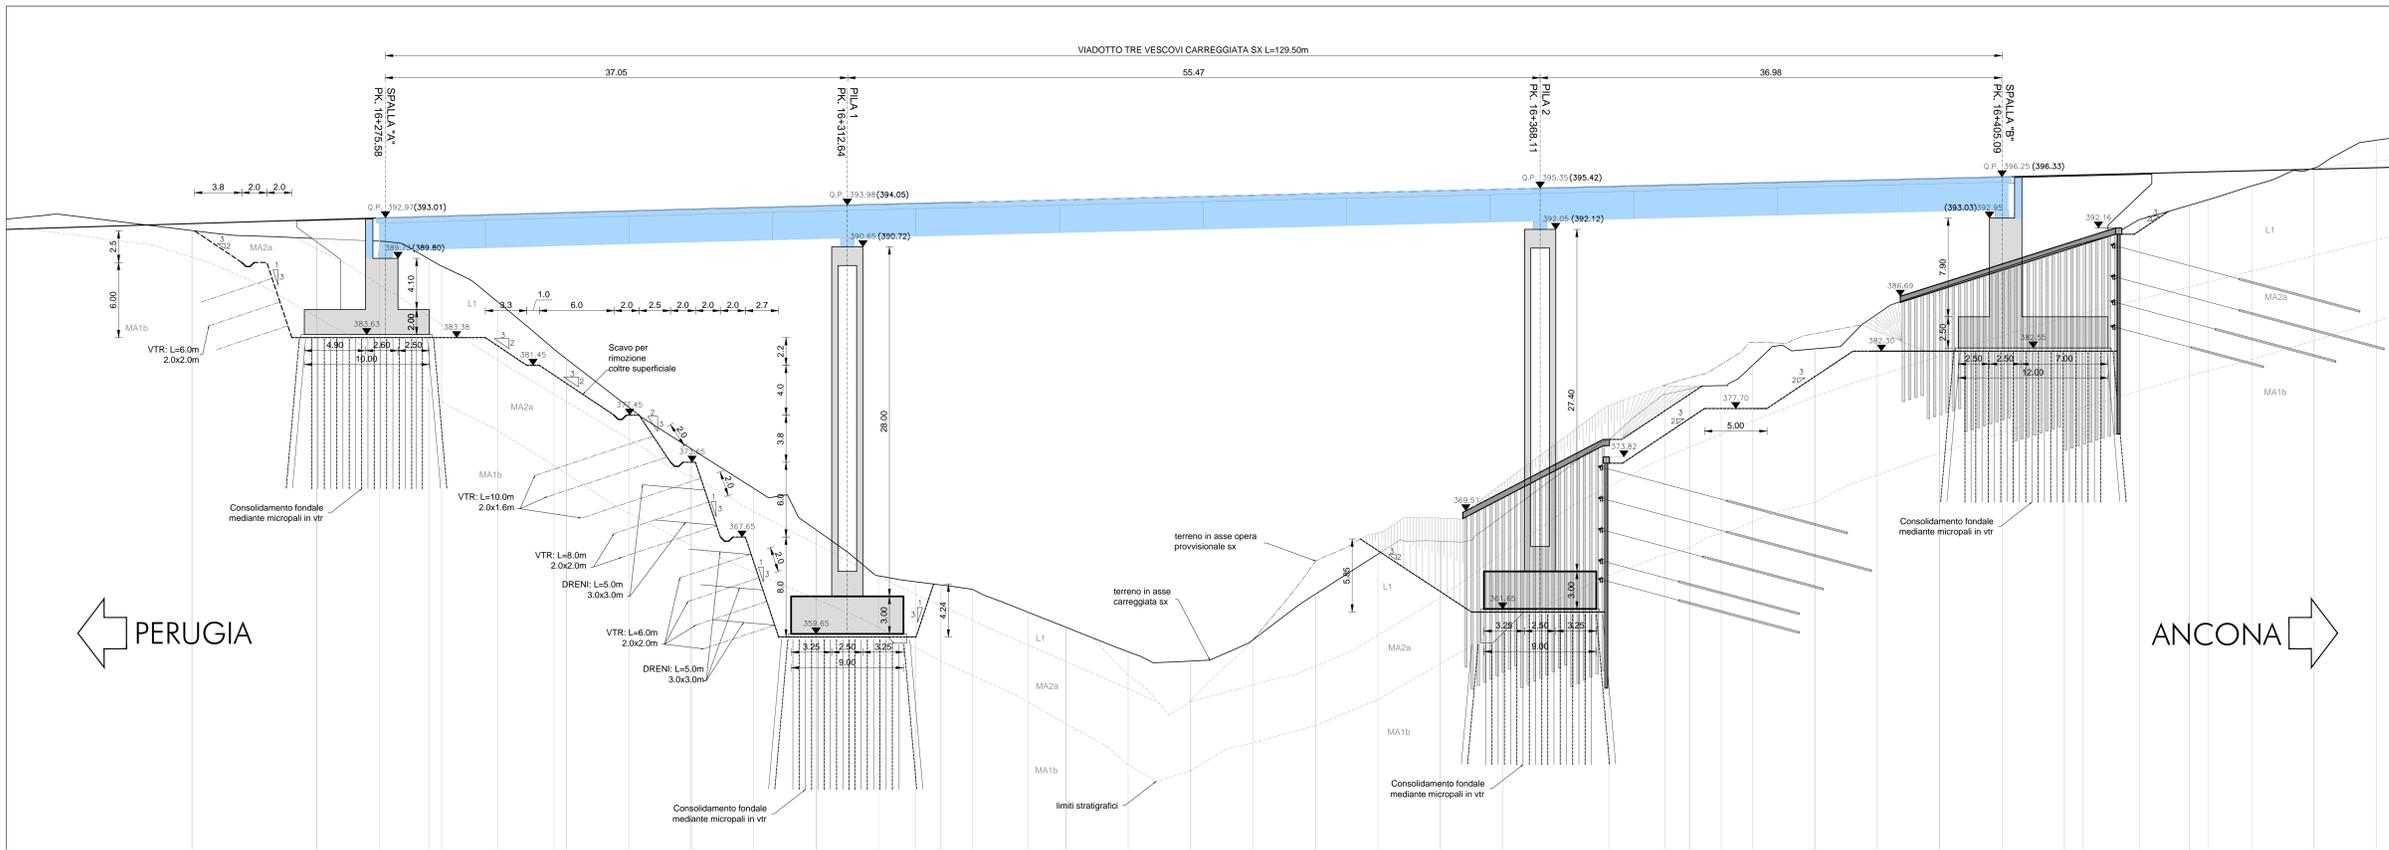

S.S.N.318 DI VALFABBRICA
Tratto Valfabbrica-Schifanoia - Interventi di completamento dal Km 16+224 al Km 19+354
Lotto 5 : 1 stralcio parte B: raddoppio galleria Picchiarella e viadotto Tre Vescovi
2 stralcio: raddoppio galleria Casacastalda e viadotto Calvario

PROGETTO ESECUTIVO

PROGETTAZIONE: ANI SINTAGMA - GEOG - IERINA		IL GRUPPO DI PROGETTAZIONE:	
IL RESPONSABILE DELL'INTEGRAZIONE DELLE PRESTAZIONI SPECIALISTICHE: Dott. Ing. Nando Granieri Ordine degli Ingegneri della Prov. di Perugia n° A351		IL MANDATARIO: ANAS	
IL PROGETTISTA: Dott. Ing. Federico Pavesani Ordine degli Ingegneri della Prov. di Terni n° A844		IL GRUPPO DI PROGETTAZIONE: Dott. Ing. N. Granieri Dott. Arch. N. Granieri Dott. Ing. F. Jaffari Dott. Ing. F. Zanetti Dott. Geol. G. Compagnoni Dott. Ing. L. Scipione Dott. Ing. E. Sestini Dott. Ing. L. Ripani Dott. Ing. L. Di Stefano Dott. Ing. F. Pannofino Dott. Arch. F. Berti Tulli	
IL COORDINATORE PER LA SICUREZZA IN FASE DI PROGETTAZIONE: Dott. Ing. Filippo Pavesani Ordine degli Ingegneri della Prov. di Perugia n° A3373		IL MANDATARIO: ANAS	
PROTOCOLLO	DATA		

OPERE D'ARTE MAGGIORI: VIADOTTI E PONTI
VIADOTTO TRE VESCOVI
Sezione longitudinale e planimetria del costruito

CODICE PROGETTO	UV. PROJ.	S. PROJ.	NOME FILE	REVISIONE	SCALA:
DPPG08	E	1701	P00V01STRP01	A	1:200
A	Emissione	25/10/2017	L. Serrano	F. Duranti	N. Granieri
REV.	DESCRIZIONE	DATA	REDATTO	VERIFICATO	APPROVATO