



Ministero dell'Ambiente e della Tutela del Territorio e del Mare - Direzione Generale Valutazioni Ambientali

E.prot DVA - 2014 - 0022235 del 07/07/2014

raffineria di gela

Sede legale In Gela,
Contrada Piana del Signore
93012 GELA (CL)
Tel. Centralino +39 0933 841111
Fax +39 0933 845402
Casella Postale 35

Prot. RAGE/AD/DIGE/416/T
Gela, 03/07/2014

Spett.le Ministero dell'Ambiente e della Tutela del Territorio e del Mare - Direzione Generale Valutazioni Ambientali
Divisione IV - Rischio rilevante e autorizzazione integrata ambientale

Via Cristoforo Colombo, 44

00147 ROMA

aia@PEC.minambiente.it

e, p.c. Presidente della Commissione Istruttoria AIA-IPPC

Via Vitaliano Brancati, 60

00144 ROMA

roberto.nigro@isprambiente.it

.. Istituto Superiore per la Protezione e la Ricerca Ambientale

Via Vitaliano Brancati, 48

00144 ROMA

protocollo.ispra@ispra.legalmail.it



Oggetto: Decreto MATTM prot. DEC - MIN 0000236 del 21 dicembre 2012 - Autorizzazione integrata ambientale per l'esercizio dell'impianto della società Raffineria di Gela S.p.A., ubicato nel comune di Gela.

Rif. prot DVA-2014-0017226 del 04/06/2014; *Adempimento prescrizione n. 8 del Decreto AIA relativa all'adozione delle MTD non ancora applicate all'impianto FCC-CO. - Richiesta integrazioni.*

Con riferimento alla comunicazione di cui in oggetto inviamo, in allegato alla presente, le informazioni integrative richieste.

Nello specifico la relazione viene integrata, in ossequio alle indicazioni della Commissione Istruttoria AIA-IPPC (cfr. prot. CIPPC-00-2014-0000960 del 19/05/2014), con schemi esemplificativi del processo unitamente ad una più puntuale ed argomentata giustificazione tecnica delle motivazioni alla base della quale vengono ritenute non applicabili all'impianto di specie talune MTD di settore, MTD che val la pena ricordare rappresentano, conformemente a quanto indicato dalla stessa normativa tecnica vigente, tecnologie di carattere generale che devono comunque essere "calate" caso per caso allo specifico impianto per come interconnesso all'interno del proprio ciclo produttivo.

La scrivente segnala altresì che, relativamente all'impianto FCC-CO oggetto della presente, per esso è attualmente previsto il mantenimento di lungo termine in stato di conservazione (previo svuotamento e bonifica di tutte le apparecchiature); quanto sopra al fine di analizzare la valenza strategica del suo mantenimento nell'attuale configurazione impiantistica.



Sede legale in Gela, Contrada Piana del Signore, 93012 (CL)
Società per Azioni
Capitale Sociale € 15.000.000,00 i.v.
Partita IVA e Cod. Fisc. 06496081008
R.E.A. Caltanissetta n. 89181
Società soggetta all'attività di direzione e coordinamento dell'Eni S.p.A.
Società a socio unico



raffineria di gela

Sede legale in Gela,
Contrada Piana del Signore
93012 GELA (CL)
Tel. Centralino +39 0933 841111
Fax +39 0933 845402
Casella Postale 35

In conseguenza di quanto sopra emarginato lo studio non contempla, evidentemente, cronoprogramma di realizzazione interventi.


Rimanendo disponibili per qualsivoglia eventuale chiarimento, porgiamo distinti saluti

Il Direttore Generale
Settimio Carlo Guarrata

All. c.s.



Sede legale in Gela, Contrada Piana del Signore, 93012 (CL)
Società per Azioni
Capitale Sociale € 15.000.000,00 i.v.
Partita IVA e Cod. Fisc. 06496081008
R.E.A. Caltanissetta n. 89181
Società soggetta all'attività di direzione
e coordinamento dell'Eni S.p.A.
Società a socio unico

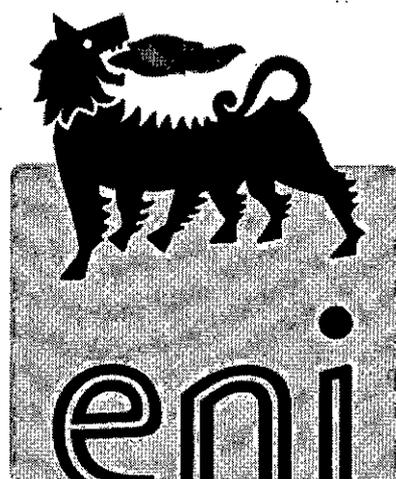

raffineria di gela

**Adozione delle MTD non ancora
applicate all'impianto FCC/CO**
Richiesta integrazioni

Luglio 2014

INDICE

Sezione	N° di Pag.
1	PREMESSA E SCOPO DEL DOCUMENTO 2
2	SINTESI DELLA NOTA PREDISPOSTA DALLA RAFFINERIA IN RISPOSTA ALLA PRESCRIZIONE N. 8 DEL PIC..... 3
3	DESCRIZIONE IMPIANTO DI CRACKING CATALITICO..... 4
4	APPROFONDIMENTI RICHIESTI DAL MATTM 7
4.1	Impostazione metodologica 7
4.2	Riduzione delle emissioni di NOx 8
4.3	Riduzione delle emissioni di particolato 9
4.4	Riduzione delle emissioni di SOx 10
4.5	Valutazione di sintesi..... 11

ALLEGATI**ALLEGATO 1 - Schemi impianto FCC****Overview schema FCC - PFD - Schemi costruttivi Cicloni e Sezione di rigenerazione**

1 PREMESSA E SCOPO DEL DOCUMENTO

La Raffineria di Gela S.p.A. (di seguito "Raffineria") è intestataria del Decreto di Autorizzazione Integrata Ambientale (Decreto AIA) Prot. 0000236 del 21/12/2012 rilasciato dal Ministero dell'Ambiente e della Tutela del Territorio e del Mare (MATTM).

La prescrizione n. 8 del PIC (Parere Istruttorio Conclusivo) recita: *"Il Gestore, entro 12 mesi dal rilascio dell'AIA, dovrà presentare all'Autorità Competente uno studio finalizzato alla fattibilità dell'adozione delle MTD, non ancora applicate allo specifico impianto. Lo studio dovrà contemplare il progetto di adeguamento con cronoprogramma di realizzazione in modo da effettuare le opportune modifiche impiantistiche entro sei mesi prima della scadenza dell'AIA"*.

Con nota del 2 Dicembre 2013 (Prot. RAGE/AD/DIGE/1042/T) la Raffineria ha trasmesso al Ministero lo studio richiesto dalla prescrizione n. 8 del Parere Istruttorio Conclusivo (PIC).

In data 4 giugno 2014 il MATTM con nota Prot. DVA-2014-0017226 ha riscontrato la nota della Raffineria richiedendo documentazione integrativa completa delle informazioni mancanti, necessarie per la conclusione delle attività istruttorie.

Questo elaborato costituisce la documentazione integrativa richiesta dal MATTM e necessaria per la conclusione delle attività istruttorie.

2 SINTESI DELLA NOTA PREDISPOSTA DALLA RAFFINERIA IN RISPOSTA ALLA PRESCRIZIONE N. 8 DEL PIC

La nota predisposta dalla Raffineria in risposta alla prescrizione n. 8 del PIC evidenziava come non applicabili le seguenti MTD all'unità FCC della Raffineria di Gela.

Riduzione emissioni di NO_x

Sistemi di trattamento secondari di tipo SCR e SNCR per la rimozione degli NO_x dai fumi prodotti dal rigeneratore.

Riduzione emissioni di Polveri

Applicazione di un ESP (Electrostatic Precipitator) o uno scrubber al gas dal rigeneratore a valle del CO boiler.

Riduzione emissioni di SO₂

Sistemi di desolfurazione per la rimozione di SO₂ dai fumi prodotti del rigeneratore (indicati anche come FGD – Flue Gas Desulphurization).

Come evidenziato dalle stesse Linee Guida di Settore, l'implementazione di sistemi di desolfurazione (FGD) per la riduzione delle emissioni di SO₂, di sistemi di tipo SCR e SNCR per la riduzione delle emissioni di NO_x e di un ESP/Scrubber per la riduzione delle emissioni di particolato comporterebbe le seguenti controindicazioni:

1. Criticità a livello di lay-out dati i vincoli stringenti esistenti per le installazioni di tali impianti presso la raffineria.
2. Aumento del livello di rischio complessivo per via dell'introduzione di nuovi impianti.
3. Aumento della produzione di rifiuti associati all'esercizio degli impianti (miscela semiliquida di calcare/acqua da FGD, catalizzatore esausto da SCR, polveri rimosse da ESP).
4. Acque reflue contaminate da solidi sospesi, metalli e cloruri che necessitano di trattamenti dedicati nel caso di FGD.
5. Aumento dei consumi energetici per il funzionamento di tutte le apparecchiature considerate, in particolare di elettricità per l'esercizio dell'ESP.
6. Elevati costi di investimento iniziali di installazione e di esercizio degli impianti di abbattimento.

Qui di seguito vengono approfondite e ulteriormente supportate le ragioni per cui le MTD qui indicate non sono applicabili presso la Raffineria di Gela.

3 DESCRIZIONE IMPIANTO DI CRACKING CATALITICO

Questo paragrafo descrive in modo sintetico l'unità di cracking catalitico della Raffineria. In Allegato 1 sono riportati gli schemi e i PFD di questa unità di processo.

L'unità di Cracking Catalitico a letto fluido FCC (Fluid Catalytic Cracking) ha lo scopo di incrementare la produzione di benzine alto ottaniche a scapito dei distillati pesanti.

L'impianto è stato progettato per convertire il gasolio pesante ottenuto dall'unità Vacuum e dai Coking, previo opportuno trattamento nell'impianto Gofiner (HDS), in idrocarburi liquidi e gassosi a più basso peso molecolare.

L'impianto è del tipo Fluid Catalytic Cracking ed ha una capacità di 5.400 t/d di distillati pesanti ed è costituito dalle seguenti sezioni:

- sezione di reazione;
- sezione di rigenerazione del catalizzatore;
- sezione di frazionamento.

La carica preventivamente desolforata viene riscaldata in un treno di scambio ed inviata, previo miscelamento con catalizzatore, al reattore di cracking catalitico R-101. Il prodotto del reattore viene quindi alimentato direttamente alla colonna di separazione C-101. La colonna prevede 2 tagli laterali. Il primo viene impiegato per fornire calore alla colonna di distillazione benzine C-205, per poi ritornare come riflusso nella colonna medesima. Il secondo taglio, costituito da olio combustibile leggero, in parte va a stoccaggio ed in parte, dopo aver ceduto calore allo stripper C-203, viene utilizzato come olio di lavaggio nella colonna C-202 e successivamente ricircolato nella colonna C-101.

Il prodotto di coda della colonna C-101 "slurry" viene ricircolato nella colonna stessa dopo aver recuperato parte del suo calore in una caldaia per la produzione di vapore a 18 ate, ed in parte va in un decantatore sul cui fondo si depositano trascinamenti di catalizzatore del reattore ricircolati in alimentazione.

Il prodotto di testa, previo raffreddamento, perviene al separatore V-104. La fase gassosa viene compressa tramite TK-201 e unitamente al prodotto di testa dello stripper C-203 e a quello di fondo della colonna C-201, va nel separatore ad alta pressione V-203. I gas separati in V-203 sono alimentati alla colonna assorbitrice C-201, la fase liquida perviene allo stripper C-203, mentre i dreni liquidi sono inviati all'unità SWS.

La fase liquida idrocarburica separata in V-104 viene alimentata alla prima colonna assorbitrice C-201, in controcorrente con i gas provenienti da V-203. I prodotti gassosi dalla testa della colonna C-201, depurati dalla maggior parte dei C3 e più pesanti,

vengono inviati al secondo assorbitore C-202 per una ulteriore depurazione dei C3, mediante lavaggio con olio leggero proveniente dalla zona centrale della colonna C-101.

Dalla testa della colonna C-202 i gas depurati sono convogliati all'unità Recupero Gas. Il prodotto di coda della colonna C-202 viene ricircolato nella colonna C-101.

La fase liquida del separatore V-203 sono alimentati nella colonna di strippaggio C-203 per l'eliminazione del H₂S che ritorna in alimentazione alla colonna di assorbimento. Il fondo dello stripper viene mandato, previo riscaldamento, alla colonna debutanizzatrice C-204. I prodotti di testa, costituiti da propano, propilene, butani e buteni, in parte riciccolati in colonna ed in parte inviati all'unità Merox.

Il prodotto di fondo della colonna C-204 perviene alla colonna di distillazione delle benzine C-205. La benzina leggera ottenuta in testa, previo raffreddamento, viene inviata all'impianto TAME, mentre la benzina più pesante ottenuta in coda perviene all'unità Merox. Nella sezione di rigenerazione del catalizzatore avviene la combustione del coke formatosi sul catalizzatore con produzione di flue gas in pressione che viene sottoposto a diversi trattamenti: separazione delle polveri mediante due sistemi di cicloni in serie (terzo e quarto stadio), turbo expander e CO boiler.

L'unità è dotata di un unico camino E4, dove vengono convogliati i fumi del CO Boiler.

Lo schema di flusso dell'impianto è illustrato nella seguente figura 1.

In Allegato 1 sono riportati i seguenti documenti descrittivi dell'impianto FCC.

- Overview schema generale e schema di flusso.
- PFD.
- Schemi costruttivi delle sezioni di rigenerazione e dei cicloni.

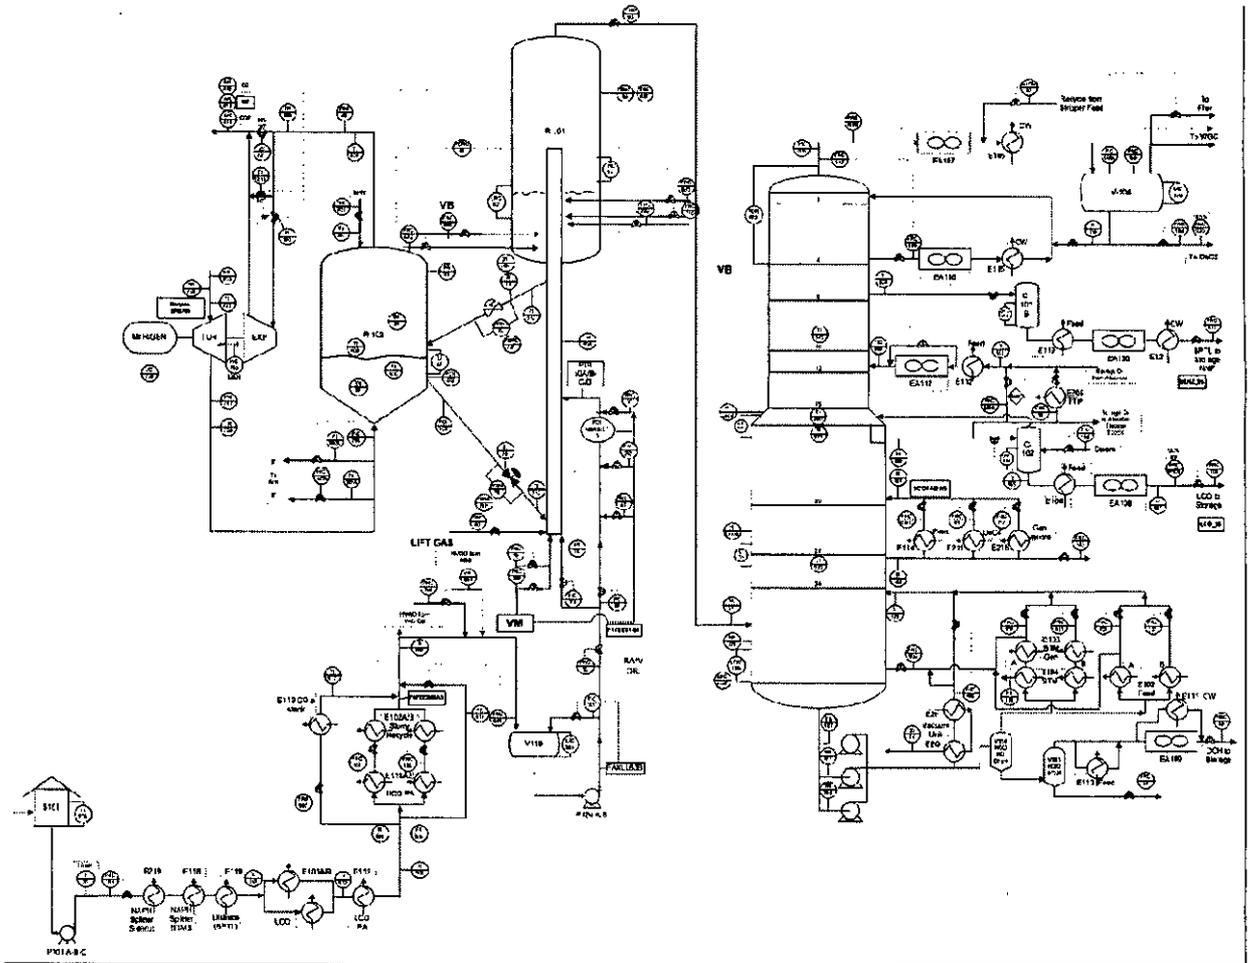


Figura 1 Schema di flusso impianto FCC di Gela

4 APPROFONDIMENTI RICHIESTI DAL MATTM

4.1 Impostazione metodologica

Scopo di questo capitolo è di fornire le informazioni ritenute mancanti dal MATTM atte a dimostrare che le MTD relative al trattamento fumi in uscita dall'unità di cracking catalitico (FCC) non sono applicabili alla specifica realtà della Raffineria di Gela.

Le MTD in esame sono:

- Riduzione delle emissioni di NO_x: Impianti di trattamento secondari di tipo SCR (Selective Catalytic Reduction) e SNCR (Selective Non Catalytic Reduction) sulla linea in uscita dal generatore (a valle del CO boiler).
- Riduzione delle emissioni di particolato: Impianti di trattamento secondari quali ESP (Electro Static Precipitator) o scrubber sulla linea in uscita dal generatore (a valle del CO boiler).
- Riduzione delle emissioni di SO₂ Sistemi di desolforazione catalitici o a umido (FGD – Flue Gas Desulphurization) per la rimozione di SO₂ dai fumi prodotti dal rigeneratore.

Le considerazioni e le analisi qui di seguito sviluppate sono base dei seguenti elementi:

1. Specifica conoscenza delle problematiche connesse con gli impianti di raffinazione della struttura tecnica centrale e del circuito delle Raffinerie di Eni R&M.
2. Specifica conoscenza del contesto impiantistico della Raffineria di Gela.
3. Dati e informazioni contenute nel D.Lgs 372/99 (art 3 comma 2) - Linee Guida per l'identificazione delle migliori tecniche disponibili (Raffinerie di petrolio e gas).
4. Dati e informazioni contenute nel Best Available Techniques (BAT) Reference Document for the Refining of Mineral Oil and Gas – Final Draft (July 2013).

4.2 Riduzione delle emissioni di NOx

Le tecniche di trattamento degli NOx indicate dalle MTD di settore sono:

- Riduzione catalitica - SCR – Selective Catalytic Reduction
- Riduzione non catalitica - SNCR – Selective Non Catalytic Reduction

In via preliminare si evidenzia che la raffineria privilegia tecniche primarie atte a limitare la formazione degli NOx mediante l'adozione di bruciatori Low NOx installati sul CO Boiler.

Si evidenzia inoltre che concentrazione di NOx in uscita dal rigeneratore e dal CO Boiler è mediamente compresa nel range 100 – 300 mg/Nm³ indicato dalle MTD di settore, ovvero allineata con i valori di emissioni ottenibili per le condizioni di combustione parziale.

Le MTD di settore evidenziano inoltre che dal punto di vista ambientale l'installazione di impianti SNCR o SCR può determinare un incremento delle concentrazioni di CO nelle emissioni. La presenza di ammoniaca a temperature prossime al limite minimo di esercizio dell'impianto può infatti inibire il processo di ossidazione del CO, favorendone conseguentemente un incremento di concentrazione.

Inoltre in particolare per l'SCR si renderebbe necessario la riprogettazione dell'intera linea fumi del FCC con l'installazione di opportuni dispositivi di compressione dei gas a causa della perdita di carico che questo sistema di trattamento determinerebbe. Ciò inevitabilmente causerebbe notevoli inefficienze nei processi di recupero energetici oggi in atto in questa unità di processo.

Per quanto riguarda gli aspetti economici connessi con un eventuale retrofitting dell'esistente impianto di cracking catalitico si riportano qui di seguito i costi. Si evidenzia che essi tengono in conto esclusivamente l'installazione e la gestione di impianti SNCR e SCR, non considerando i rilevanti interventi di riorganizzazione complessiva dell'unità di processo che si renderebbero necessari a fronte della mancanza di spazio nell'area di intervento e delle perdite di carico non sostenibili da punto di vista fluidodinamico che si verificherebbero.

Tecnica di trattamento	Costo di investimento (M€)	Costo di gestione (€/anno)
SNCR	12 - 22	2 - 4.5
SCR	61 - 114	5.9 – 14

Tabella 1 Costi impianti DeNox (rif. Best Available Techniques Reference Document for the Refining of Mineral Oil and Gas – Final Draft (July 2013).

4.3 Riduzione delle emissioni di particolato

Le MTD di settore indicano quali tecniche di riduzione del particolato la combinazione di:

1. Cicloni terziari e multistadio.
2. Applicazione di un ESP o uno scrubber al gas dal rigeneratore (dopo il CO boiler);
3. Contenimento delle perdite dal catalizzatore durante le fasi di carico/ scarico.
4. Selezione di catalizzatori resistenti all'attrito per abbassare la frequenza di sostituzione e ridurre le emissioni.

L'MTD n. 1 è applicata dalla Raffineria in quanto la sezione di rigenerazione del catalizzatore prevede due sistemi di cicloni in serie (terzo e quarto stadio). L'operazione di scarico avviene mediante collegamento a circuito chiuso del rigeneratore ad un sylos.

Con riferimento alla MTD n. 4 si evidenzia che il catalizzatore attualmente utilizzato è caratterizzato da una resistenza meccanica tipica di catalizzatori FCC di ultima generazione per minimizzare la produzione delle polveri. L'indice GDI per valutare la resistenza meccanica alla produzione di polveri è 5, potendo variare tra 1 (massima resistenza) e 20 (minima) e quindi risulta tra i più resistenti all'attrito.

Un sistema di trattamento tipo ESP per la rimozione del particolato dai gas di scarico del rigeneratore non è applicabile per ragioni di spazio disponibile e per ragioni economiche. L'ESP è tipologia di impianto che tratta stream gassosi a bassa velocità e richiede quindi volumetrie considerevoli, se applicate ai fumi in uscita dall'unità FCC di Gela.

Per quanto riguarda gli aspetti economici si evidenzia che i costi di installazione di un impianto ESP sono compresi tra 14 e 32 M€ mentre i costi di gestione compresi tra 2 e 4 M€. Anche in questo caso i costi evidenziati solo significativamente sottostimati in quanto non tengono conto degli interventi complessivi sul lay-out dell'esistente impianto che si renderebbero necessari (rif. Best Available Techniques Reference Document for the Refining of Mineral Oil and Gas – Final Draft (July 2013).

4.4 Riduzione delle emissioni di SOx

Le MTD di settore prevedono la riduzione delle emissioni di SOx attraverso la combinazione di:

1. Utilizzo di DeSOx catalitico.
2. Utilizzo di un impianto di desolforazione a umido – wet scrubbers.
3. Idrotattamento della carica FCC: serve per ridurre contemporaneamente NOx, SOx, particolato e gli scarichi di acqua reflua. E' necessario valutarne la possibilità/fattibilità e convenienza economica. In considerazione degli elevatissimi costi questa tecnica è molto raramente giustificata per motivi ambientali e viene applicata, quasi esclusivamente, nei casi in cui vi sia necessità di miglioramento della qualità dei prodotti per motivi commerciali.

Anche in questo caso si evidenzia in via preliminare che la raffineria privilegia tecniche di trattamento primario. La carica all'unità FCC è costituita da miscela di correnti idrocarburiche, preventivamente trattate e desolforate nell'unità Gofiner HDS.

Si evidenzia inoltre che la concentrazione di SO₂ in uscita dal rigeneratore e dal CO Boiler è mediamente compresa nel range 500 – 1.500 mg/Nm³, valore inferiore a quanto indicato dalla MTD relativamente alle performance ottenibili con l'utilizzo di un sistema di DeSOx catalitico (di fatto realizzato attraverso l'impianto Gofiner). Si ritiene pertanto che l'implementazione di un ulteriore sistema DeSOx catalitico non risulti vantaggiosa dal punto di vista ambientale.

Per quanto riguarda i trattamenti a umido - wet scrubbers - possono essere valutate due soluzioni alternative:

- l'utilizzo di soluzioni non rigenerabili a base di idrossido di sodio.
- l'utilizzo di soluzioni rigenerabili (ad esempio processo Belco) a base di idrossido di sodio e acido fosforico.

In entrambi di casi si determinerebbe comunque un notevole incremento nella produzione di rifiuti, costituiti dalle soluzioni esauste, e di utilizzo di chemicals. Inoltre si renderebbe necessario il riscaldamento del *flue gas* in uscita dall'impianto al fine di contenere vistosi pennacchi di vapore (in ogni caso sempre presenti in impianti di tale tipologia).

Il costo medio di installazione di un impianto di trattamento a umido -wet scrubbers - è compreso tra 9,5 e 13,8 M€ mentre i costi di gestione sono compresi tra 0,32 e 0,57 M€/anno (rif. Best Available Techniques Reference Document for the Refining of Mineral Oil and Gas – Final Draft (July 2013).

4.5 Valutazione di sintesi

In sintesi gli elementi a supporto della non applicabilità delle MTD indicate all'impianto FCC di Gela possono essere raggruppati in tre distinte categorie.

- Elementi di natura impiantistica
- Elementi di natura ambientale
- Elementi di natura economica

Elementi di natura impiantistica

Gli impianti di riduzione delle emissioni di NO_x, particolato e SO_x indicati come MTD sono impianti di dimensioni e complessità tali che non possono essere installati nell'area dell'unità FCC della raffineria di Gela.

Un eventuale retrofitting dell'unità di FCC richiederebbe la riprogettazione dell'intera unità di processo per ragioni di lay-out complessivo, per ragioni di processo vere e proprie (ad esempio a causa della perdita di carico che si determinerebbe) oltre che per ragioni di spazio. Data la complessità dell'impianto FCC un retrofitting con le unità di trattamento fumi non risulta realizzabile dal punto ingegneristico senza intervenire radicalmente nell'assetto complessivo della raffineria.

Si renderebbe necessario riprogettare e ricostruire l'unità produttiva nel suo complesso con costi di investimento e di mancata produzione che si verificherebbe a fronte del prolungato fermo impianti che si renderebbe necessario.

Anche l'installazione di un impianto relativamente compatto come l'impianto "Belco" comporterebbe problematiche a livello di lay-out complessivo degli impianti non superabili presso il sito di Gela.

Elementi di natura ambientale

La raffineria di Gela predilige l'applicazione di tecniche di riduzione dell'inquinamento di tipo primario ossia tecniche che prevengano la formazione di contaminanti piuttosto che tecniche di trattamento "end of pipe" ossia finalizzate alla loro rimozione (trattamenti secondari).

A questo proposito si evidenzia che la carica all'unità FCC è costituita da miscela di correnti idrocarburiche, preventivamente trattate e desolforate nell'unità Gofiner (HDS).

Per quanto riguarda gli NO_x si evidenzia che la loro concentrazione in uscita dal rigeneratore e dal CO Boiler è mediamente compresa nel range 100 – 300 mg/Nm³ indicato dalla LG MTD Raffinerie, ovvero allineata con i valori di emissioni ottenibili per le

condizioni di combustione parziale. Anche la concentrazione di SO₂ in uscita dal rigeneratore e dal CO Boiler è mediamente compresa nel range 500 – 1.500 mg/Nm³ valore inferiore a quanto indicato dalla MTD relativamente alle performance ottenibili con l'utilizzo di un sistema di DeSOx catalitico.

Si ritiene pertanto che l'implementazione dei sistemi indicati come BAT per il trattamento fumi risulti non vantaggiosa dal punto di vista ambientale nella specifica realtà della Raffineria di Gela.

Si evidenzia inoltre come l'installazione di un sistema di trattamento fumi tipo Belco comporterebbe, anche dal punto di vista visivo, un pennacchio emissivo estremamente visibile che in un contesto territoriale quale quello della raffineria sarebbe di difficile accettazione (si veda in proposito la fotografia qui riportata di un camino di un tipico impianto Belco).

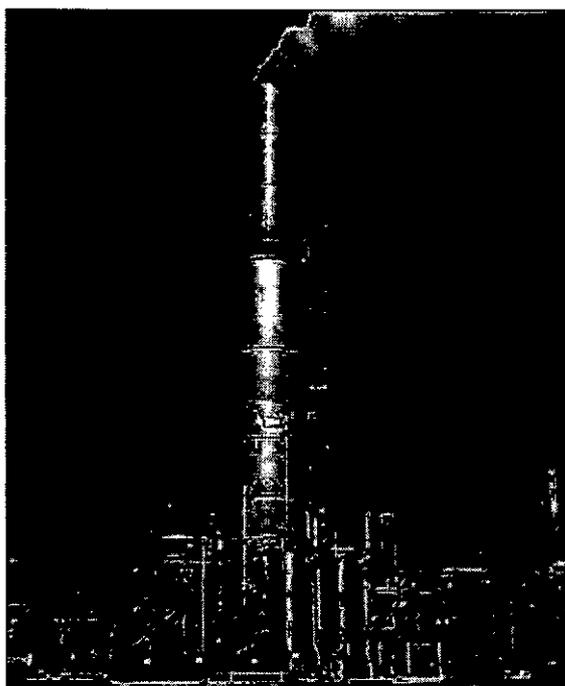


Figura 1. Camino di un impianto tipo Belco (foto tratta da documentazione Belco Dupont)

Elementi di natura economica

I costi di installazione medi delle unità di trattamento indicate come BAT sono di seguito presentati. Essi sono tratti dal documento - Best Available Techniques (BAT) Reference Document for the Refining of Mineral Oil and Gas – Final Draft (July 2013).

Inquinante trattato	Tecnica di trattamento	Costo di investimento (M€)	Costo di Gestione (M€/anno)
NOx	SNCR	12 - 22	2 – 4,5
	SCR	61 -114	5,9 – 14
Particolato	ESP	14-32	2-4
SOx	Wet scrubbers (*)	9,5 – 13,8	0,32-0,57

(*) soluzione non rigenerabile

Tabella 2 Costi impianti BAT


I costi qui riportati evidenziano gli investimenti necessari esclusivamente per l'installazione e la gestione degli impianti indicati, non considerando i costi, sicuramente molto più consistenti, necessari per la riorganizzazione del lay-out complessivo dell'unità di FCC della Raffineria di Gela. Non sono stati inoltre considerati i costi associati alla mancata produzione che si verificherebbe a fronte del prolungato fermo impianti che si renderebbe necessario.

Allegato 1


Schema impianto FCC Overview


Schemi PFD


Schemi costruttivi Cicloni e Sezione di Rigenerazione

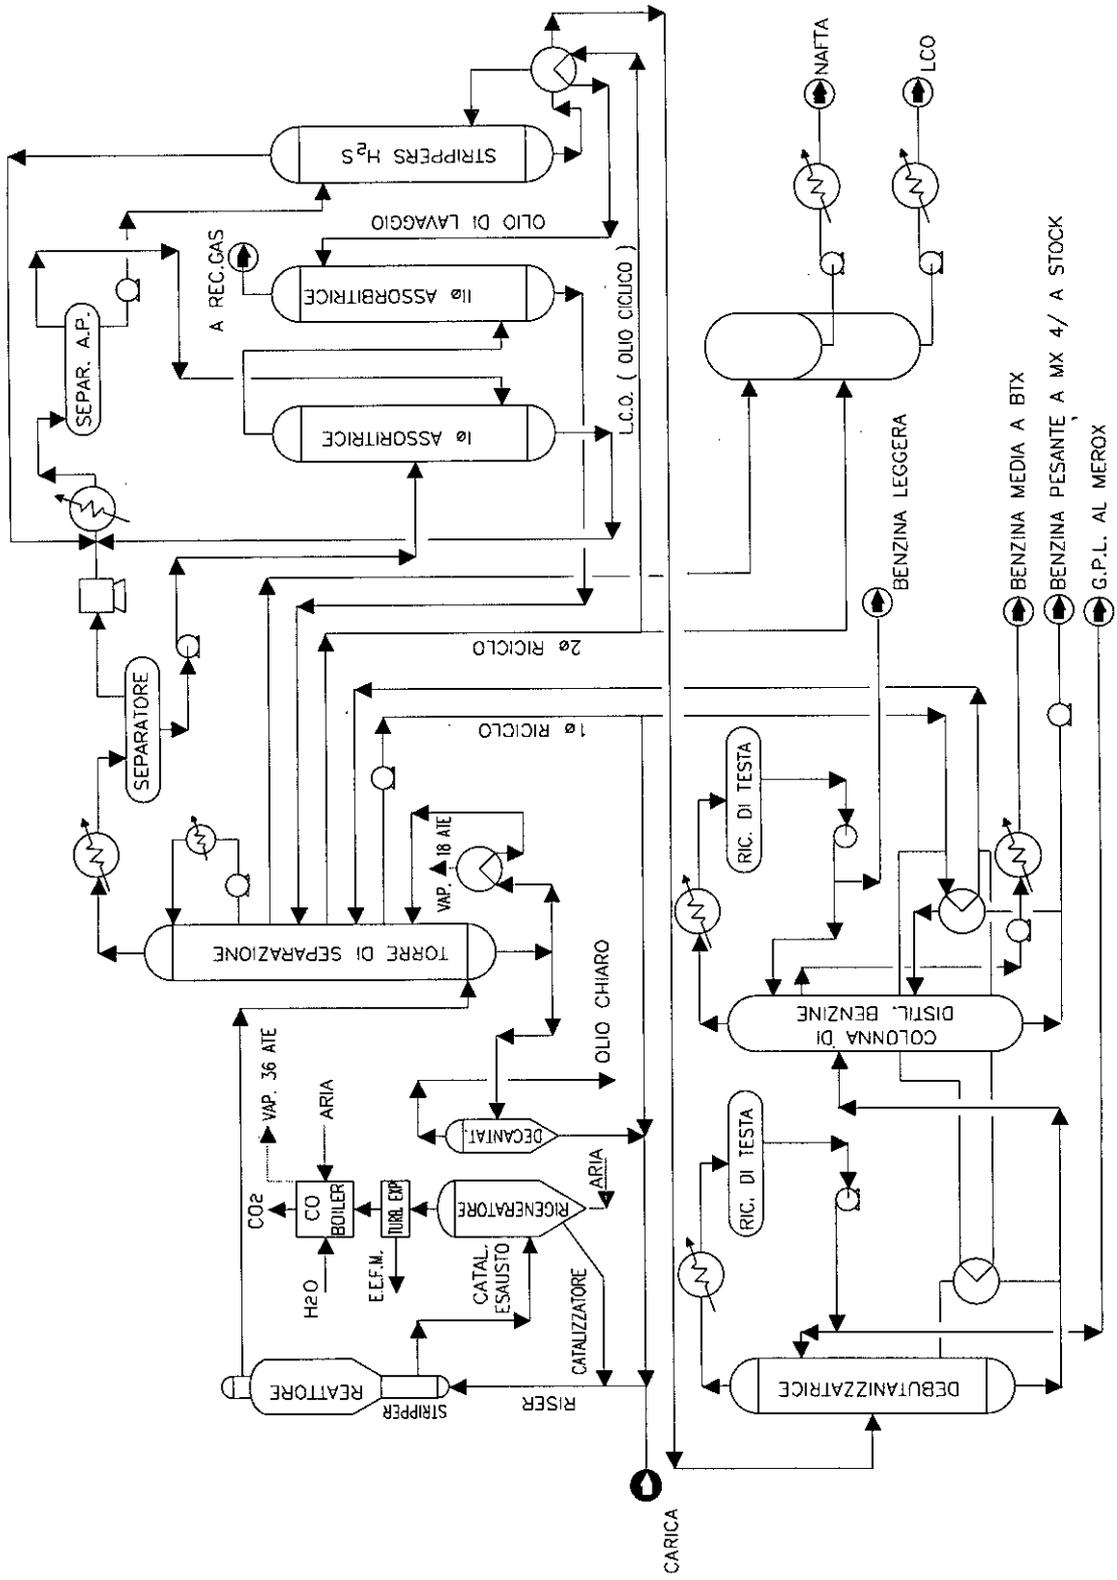



FLUID CATALYTIC CRACKING

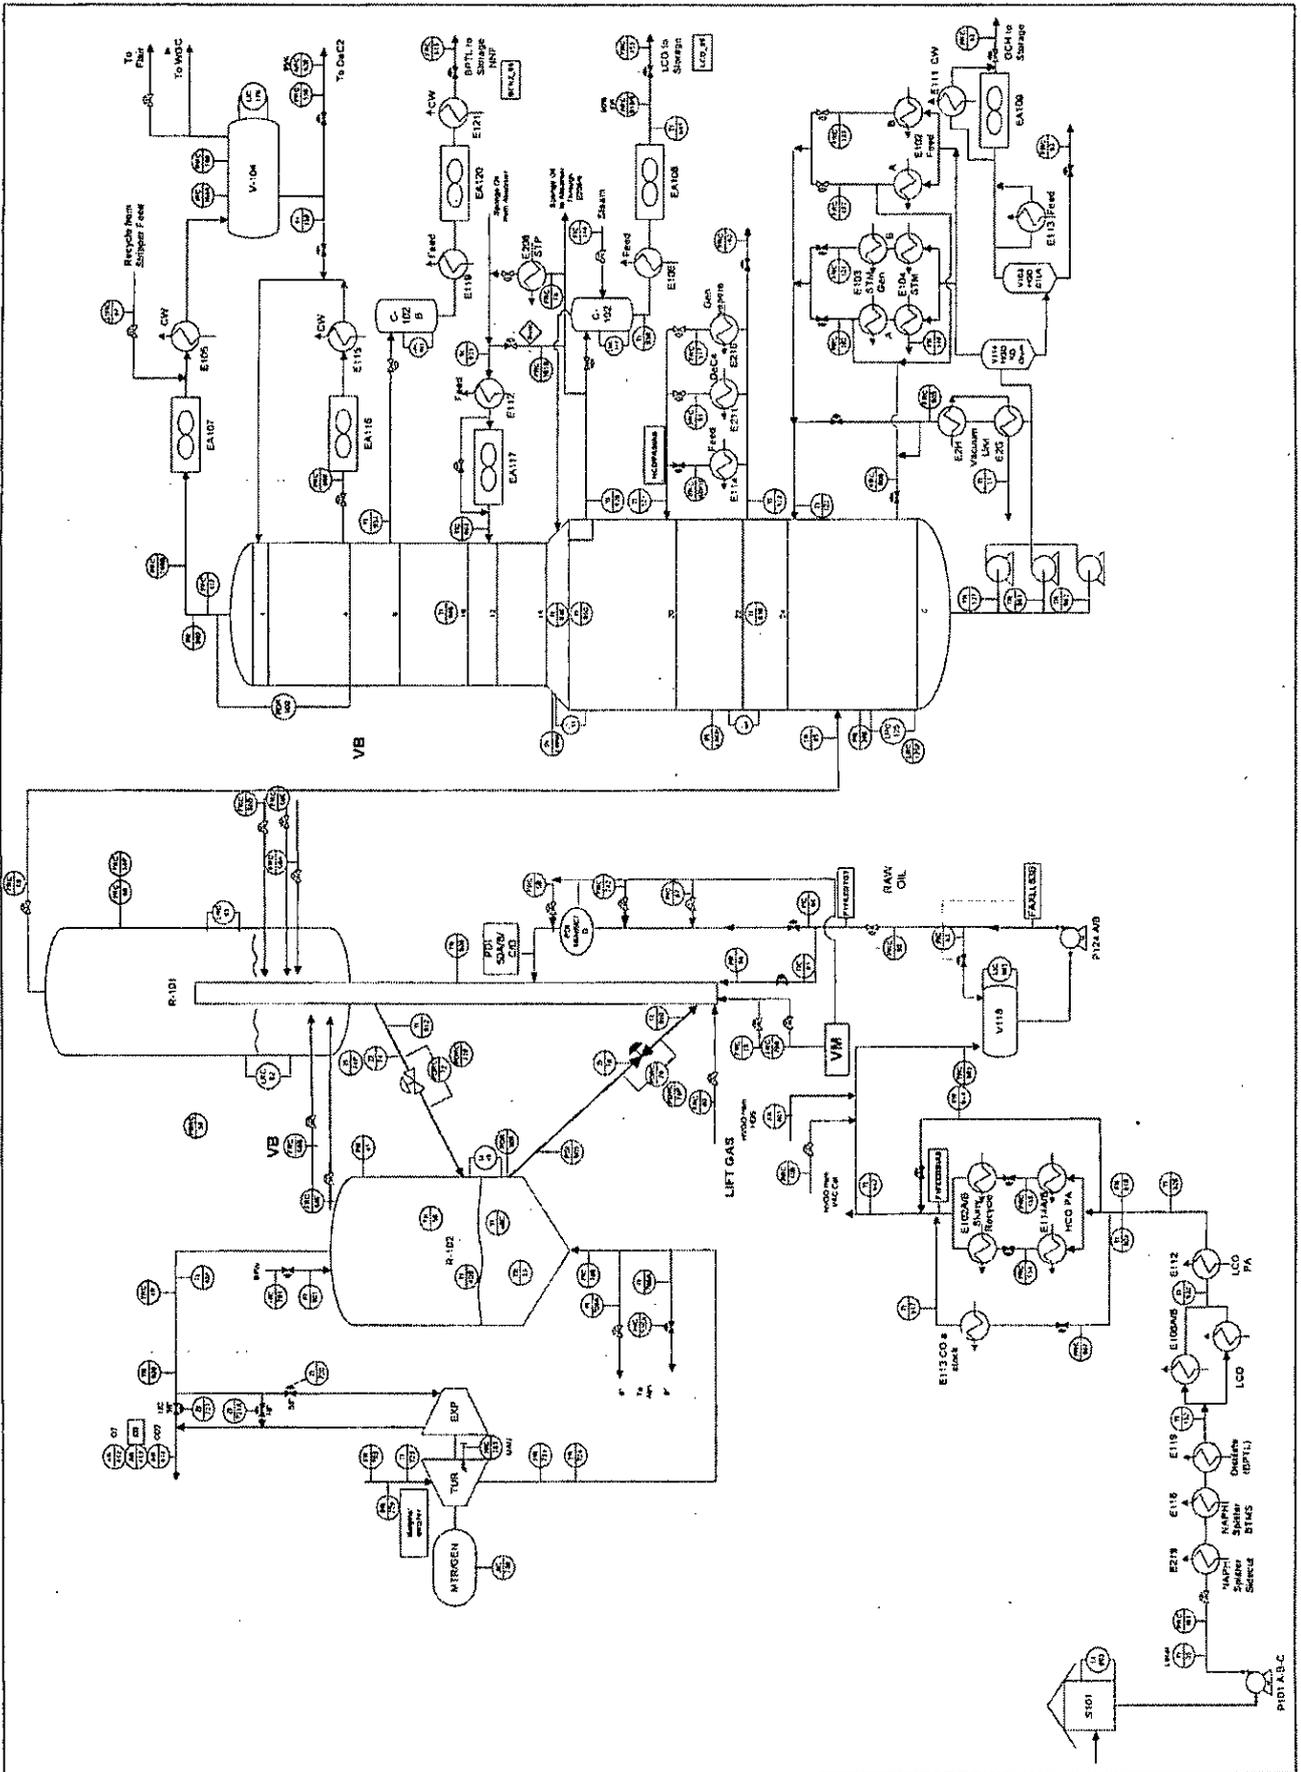


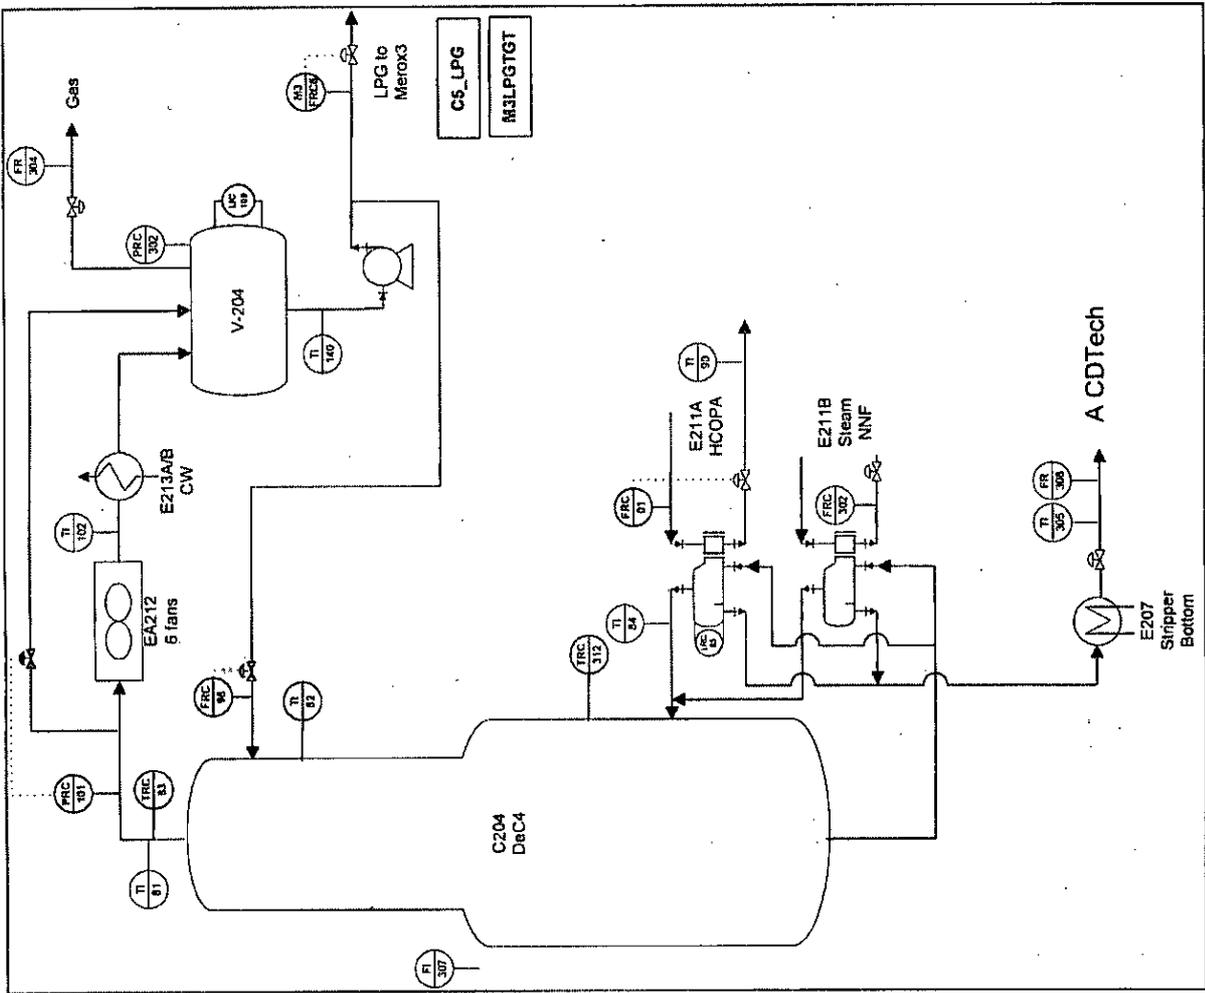

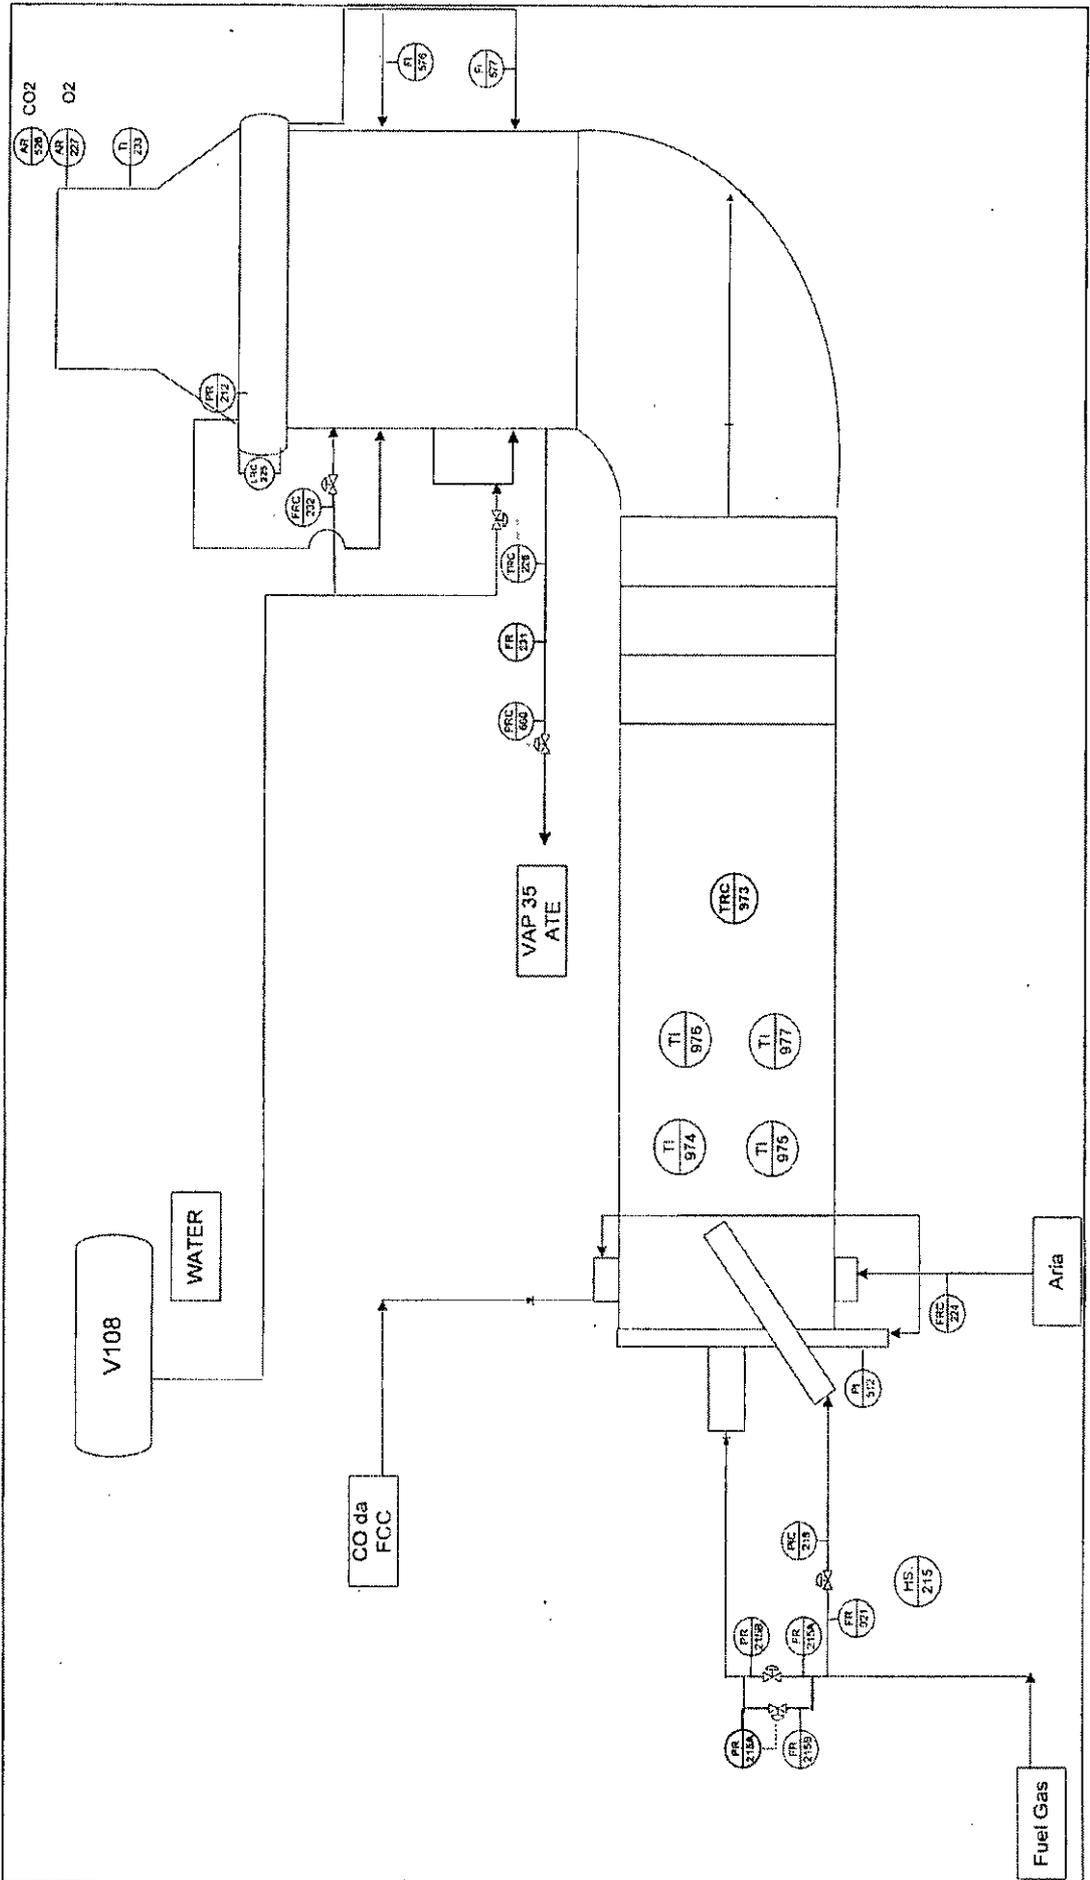

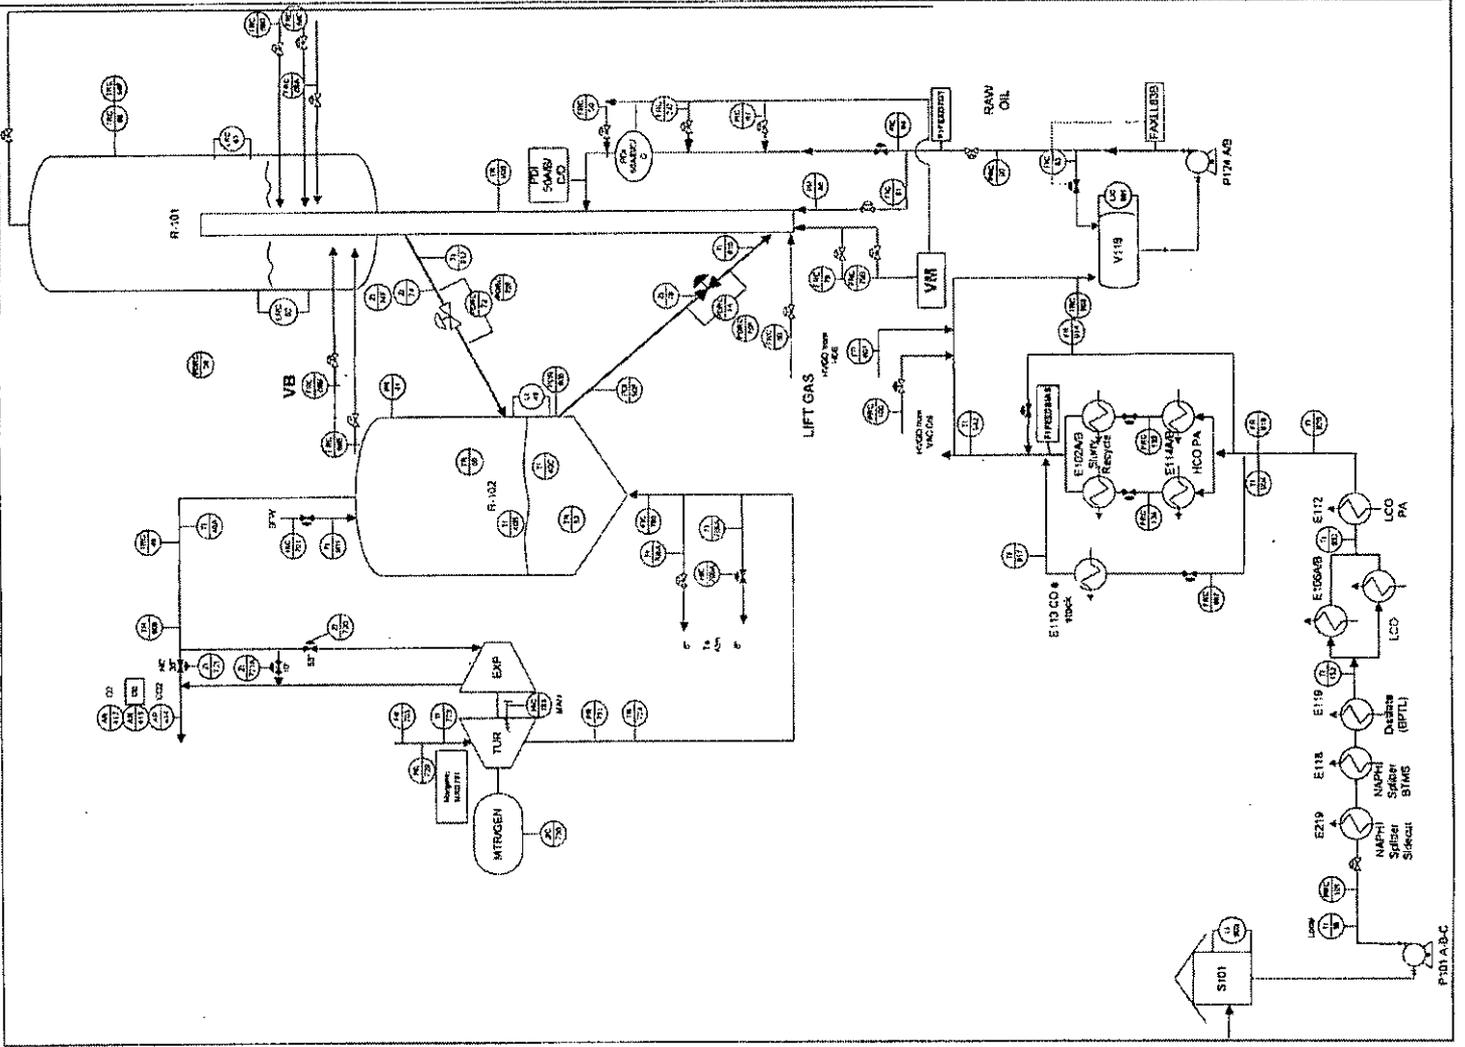

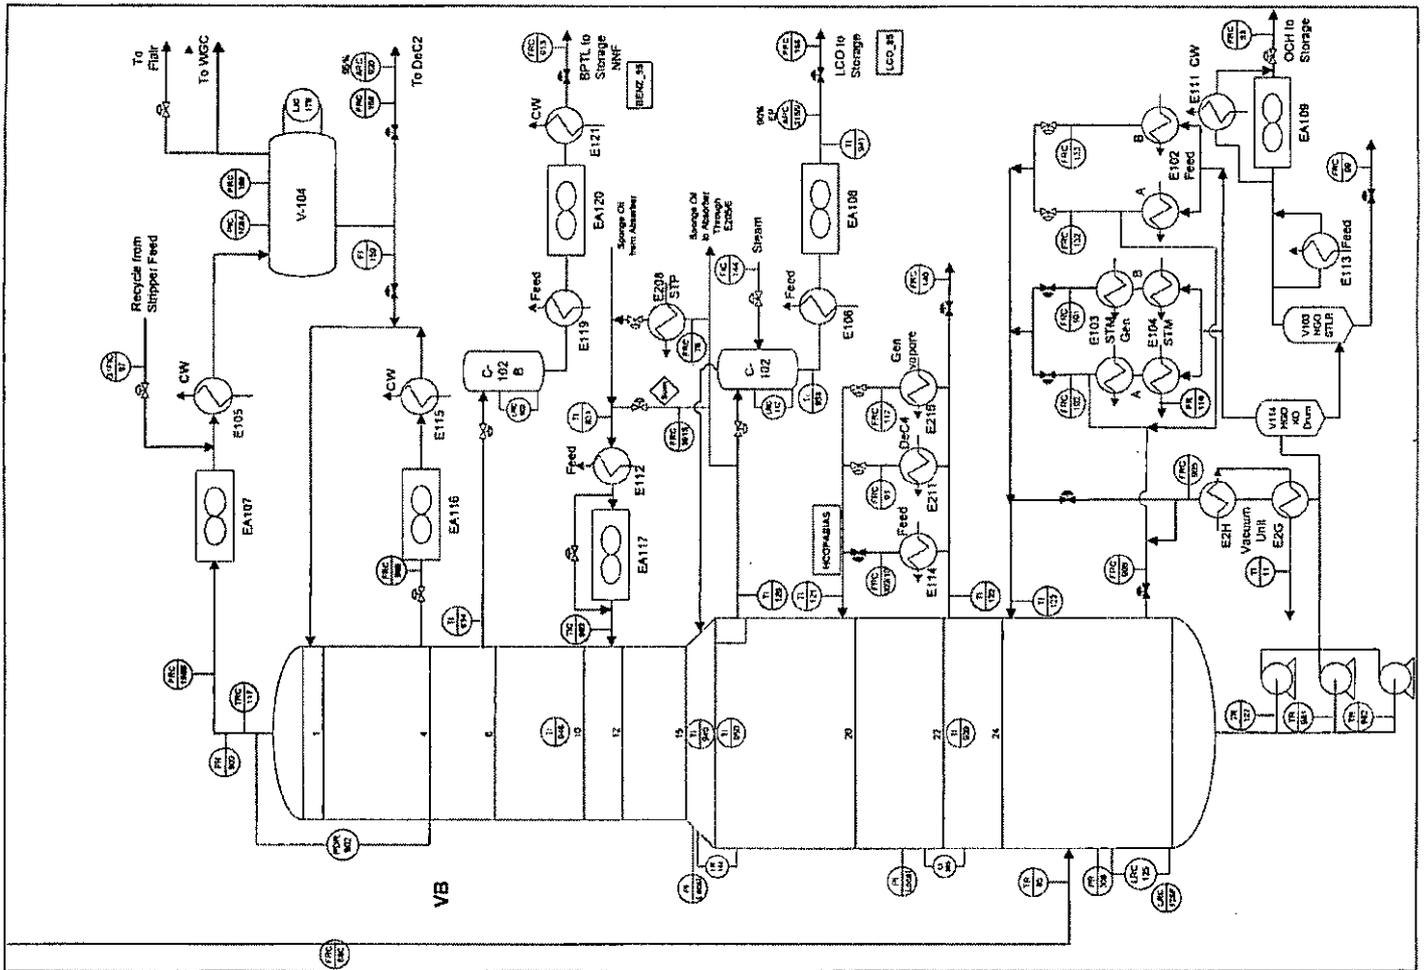

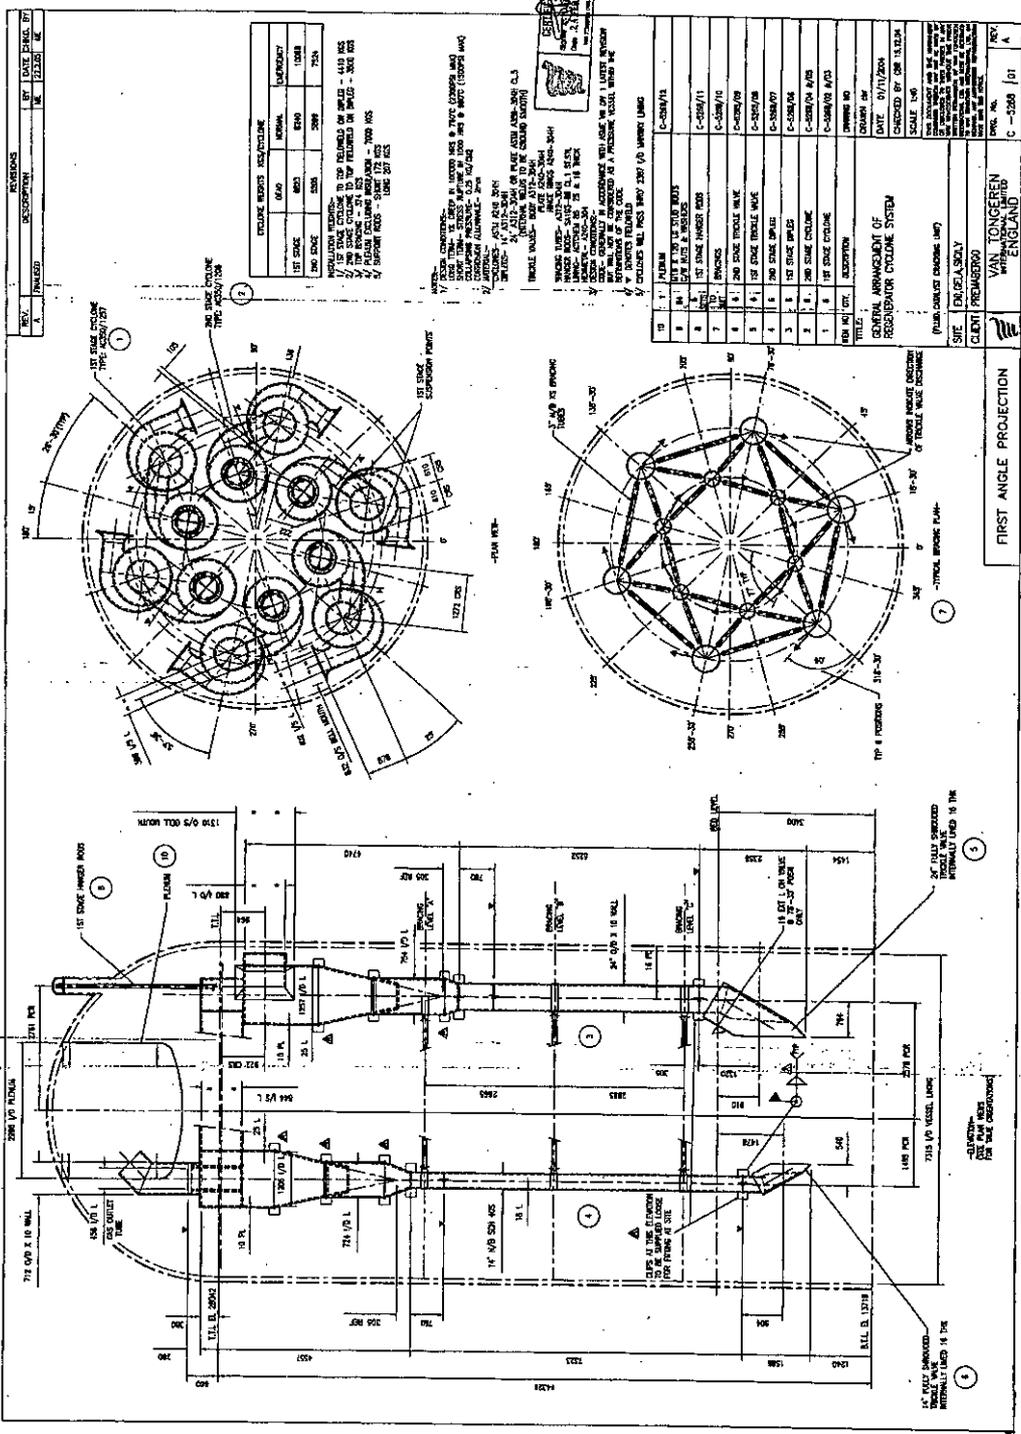

REVISIONS

NO.	DESCRIPTION	BY	DATE


TITLE: GENERAL ARRANGEMENT OF REGENERATOR CYCLINE SYSTEM


FIRST ANGLE PROJECTION

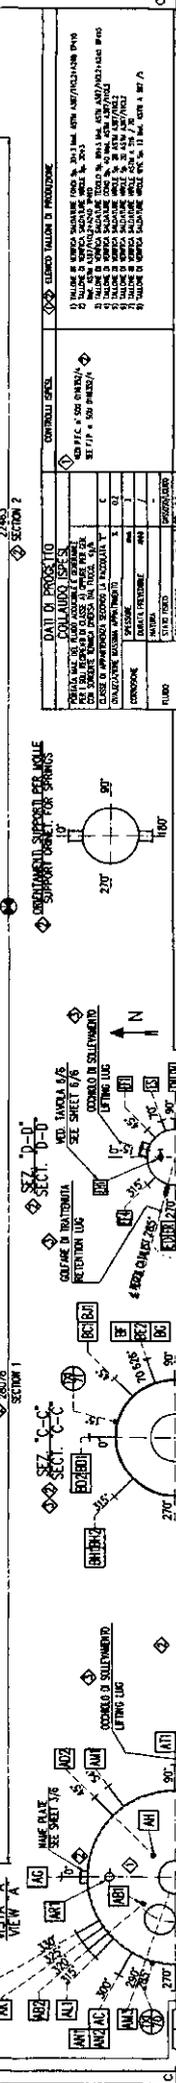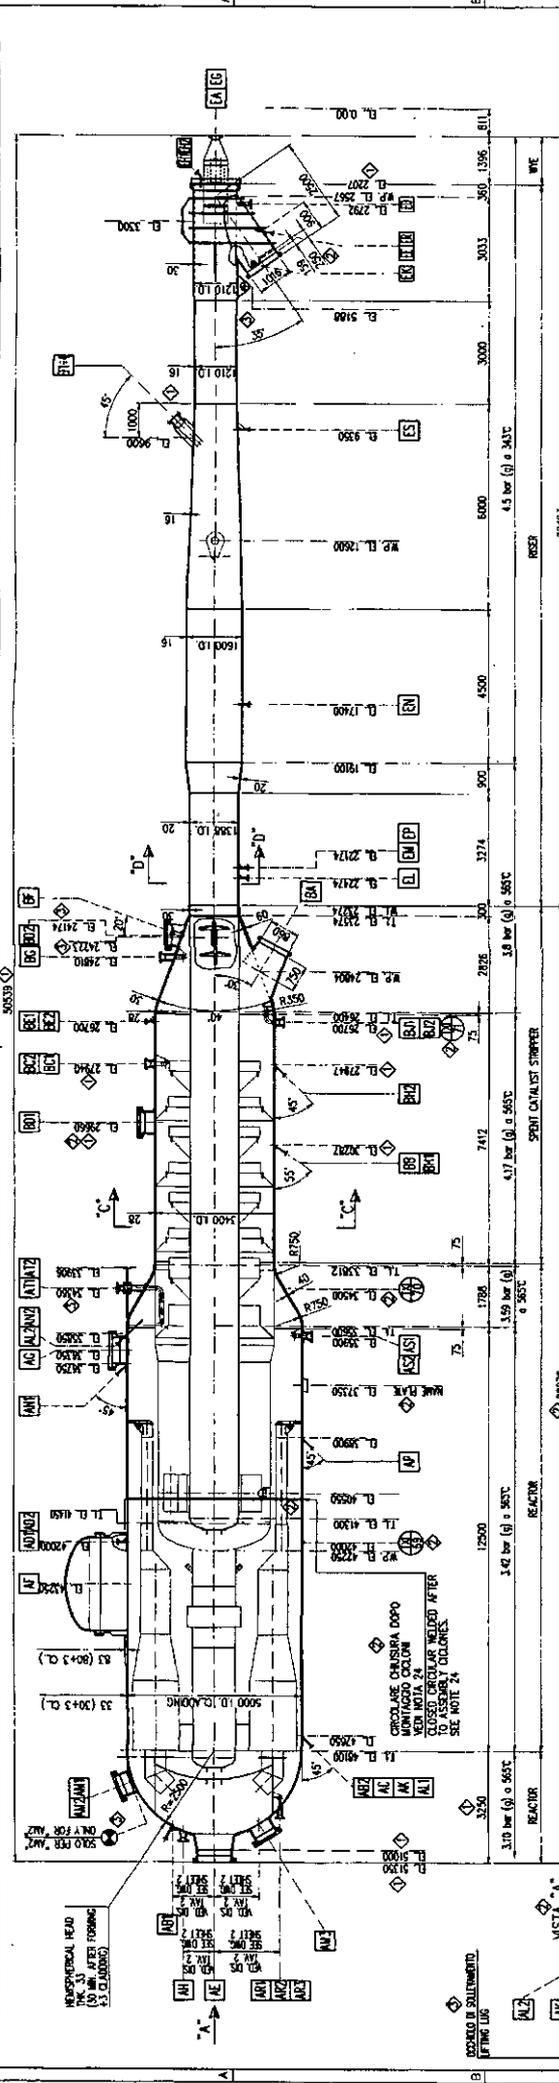

DATI DI PROGETTO - PROJECT DATA		CONTROLLI SPECIALI - SPECIAL CONTROLS	
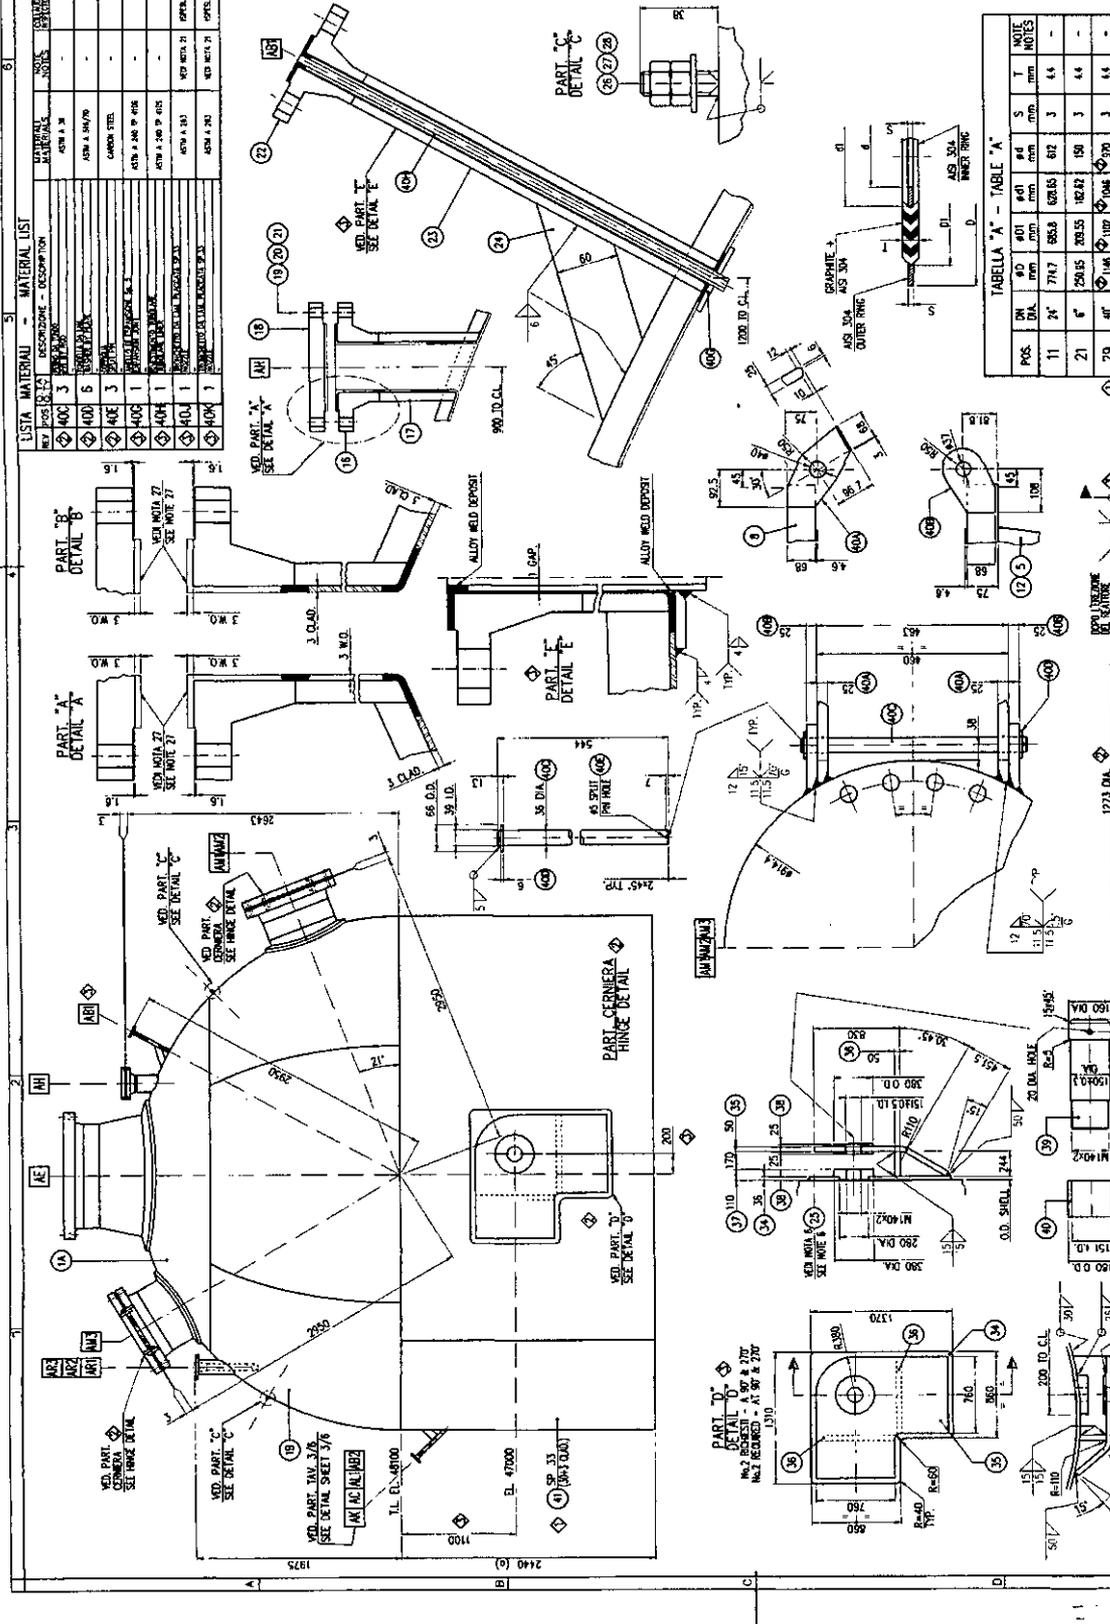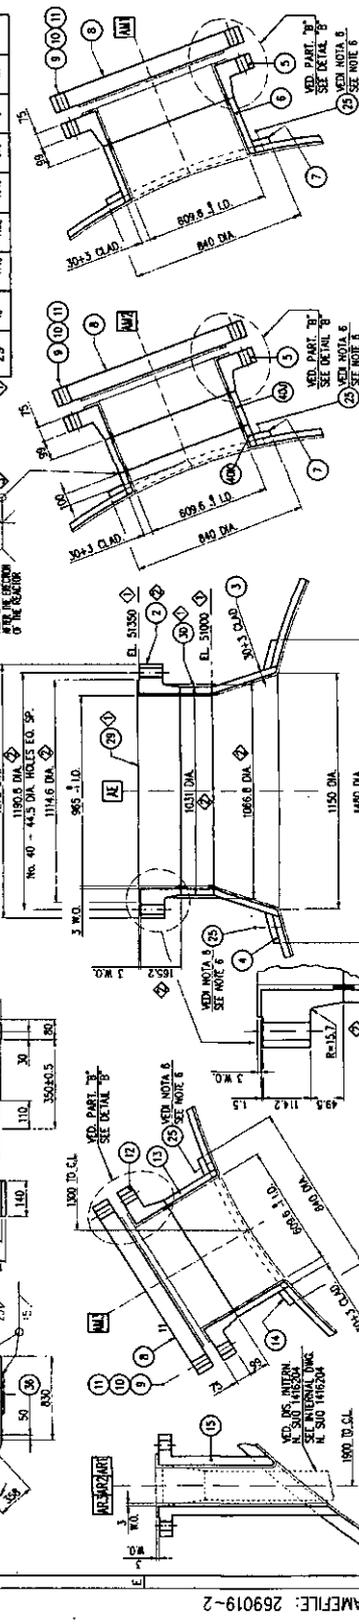

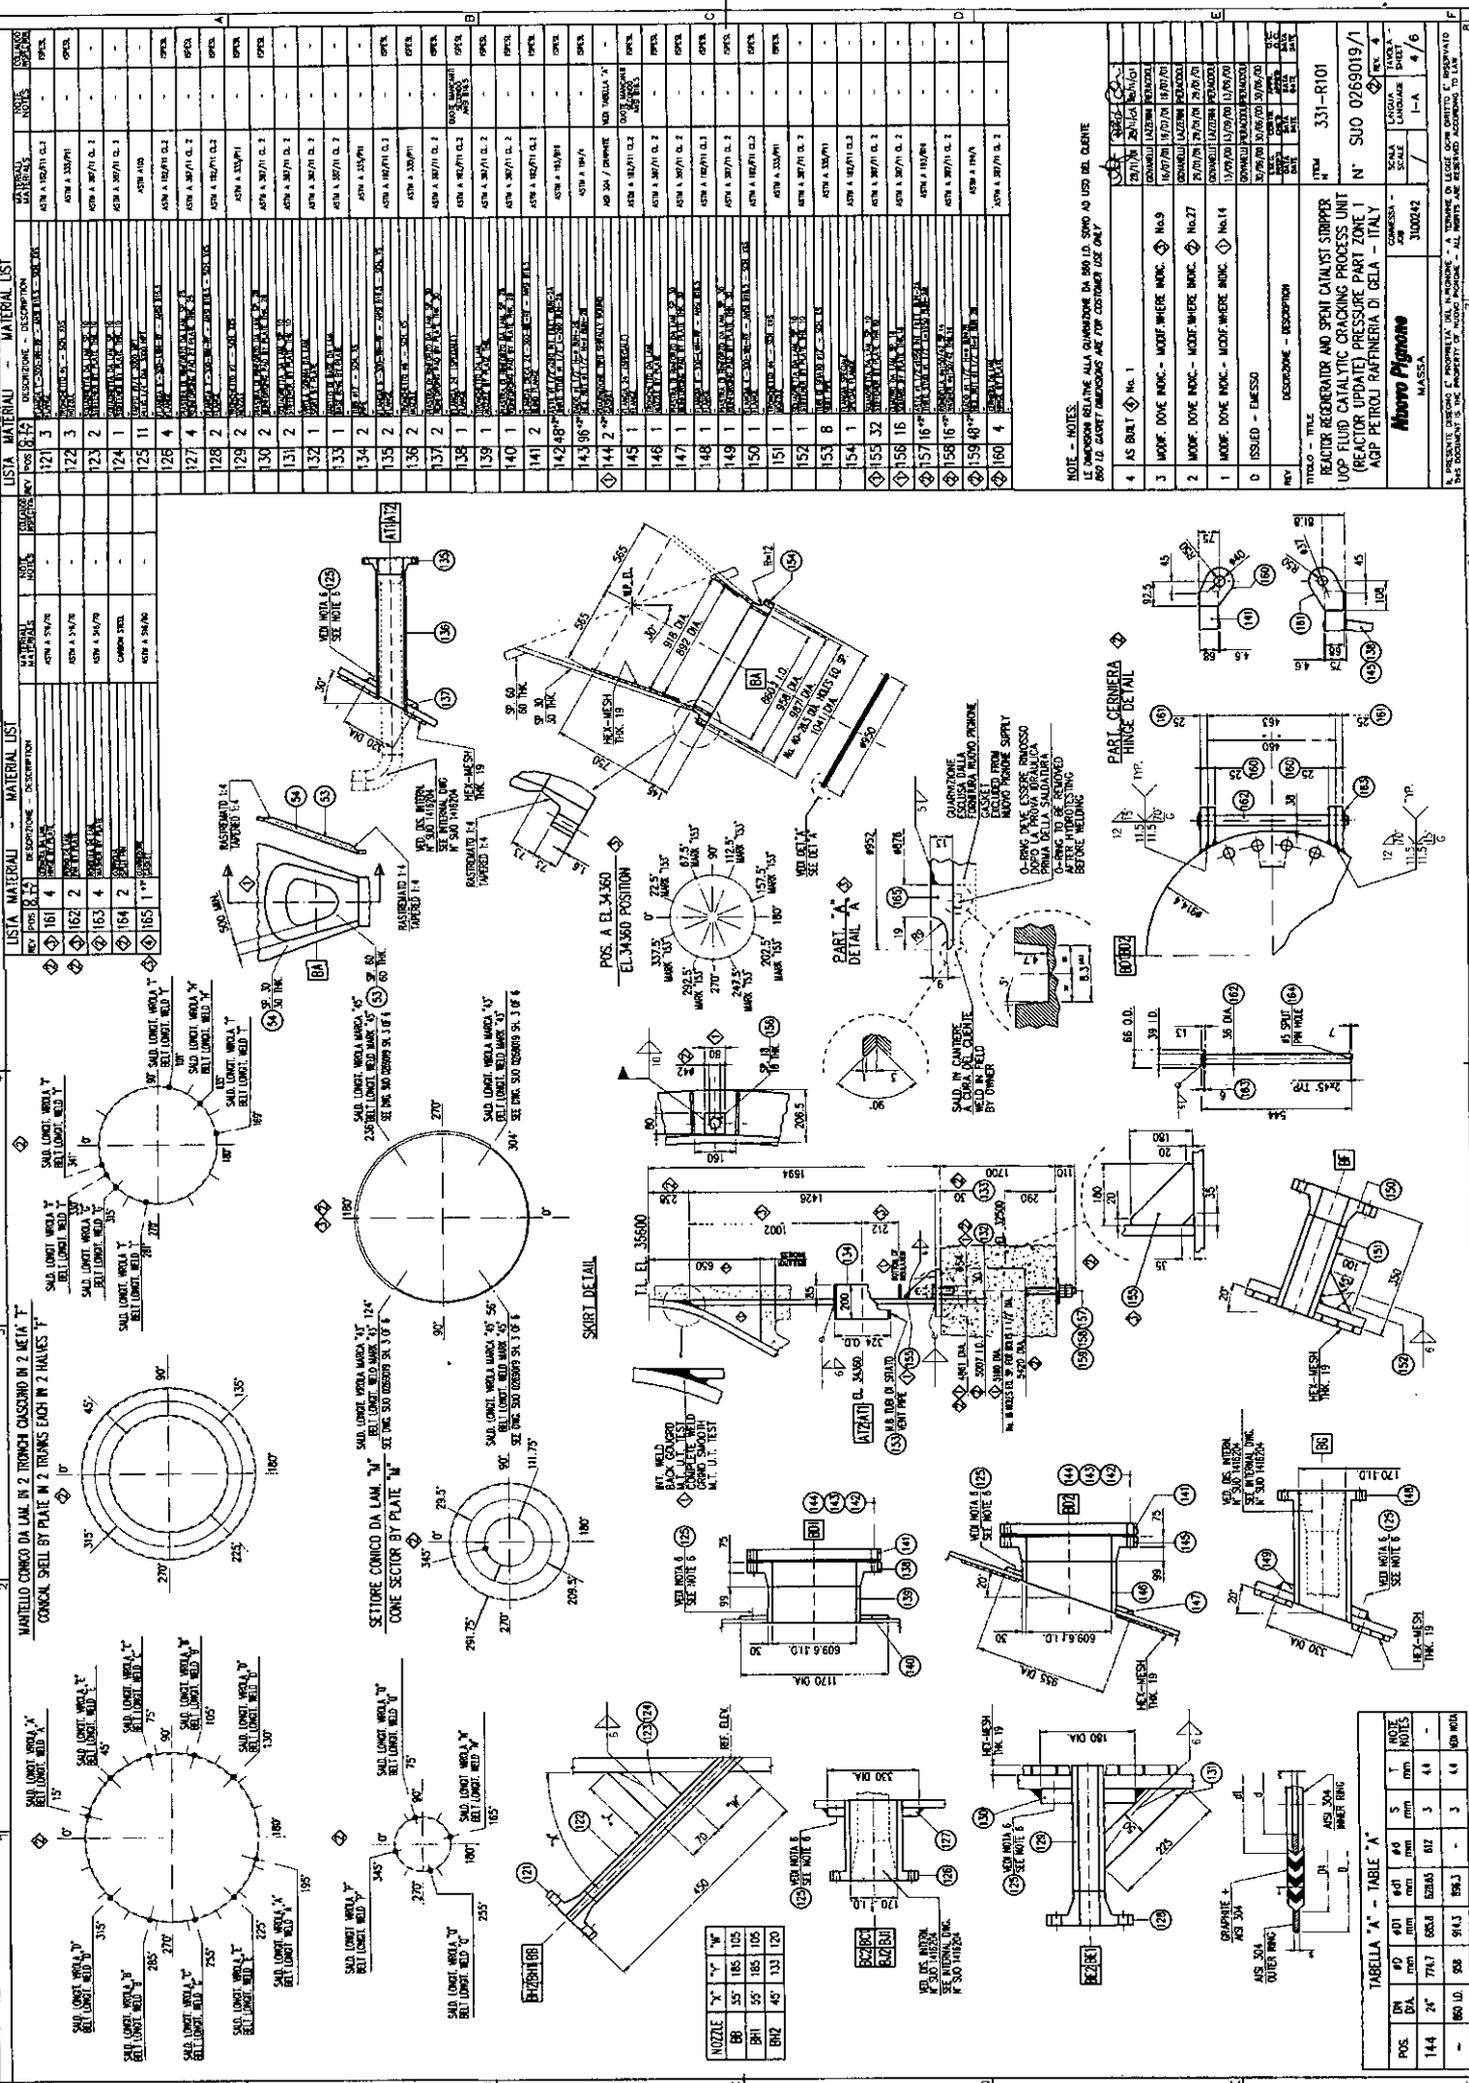

POS.	QTY.	DESCRIZIONE	UNITA'	MATERIALE	NOTE
121	1
122	2
123	2
124	1
125	11
126	4
127	2
128	2
129	2
130	2
131	1
132	1
133	1
134	2
135	1
136	2
137	2
138	1
140	1
141	2
142	48
143	96
144	2
145	1
146	1
147	1
148	1
149	1
150	1
151	1
152	1
153	8
154	1
155	32
156	16
157	16
158	16
159	48
160	4

NOTE - DIMENSIONI RELATIVE ALLA QUANTITA' DA SOTTO AD USI DEL CLIENTE
 800 TO. QUANTITA' DIMENSIONI PER CLIENTE USI SOLO


POS.	QTY.	DESCRIZIONE	UNITA'	MATERIALE	NOTE
4	AS BUILT
3	MODIF.	DOVE MODIF. - MODIF. WERE MADE	
2	MODIF.	DOVE MODIF. - MODIF. WERE MADE	
1	MODIF.	DOVE MODIF. - MODIF. WERE MADE	
0	ISSUED	IN BRESSO	

TITOLO - TITLE: REATOR REGENERATOR AND SPENT CATALYST STRIPPER
 UOP FLUID CATALYTIC CRACKING PROCESS UNIT (REACTOR UPDATE) PRESSURE PART ZONE 1
 AGP PETROLI RAFFINERIA DI GELA - ITALY

MASSA 3000442
 N° SUO 0269019/1
 331-R101


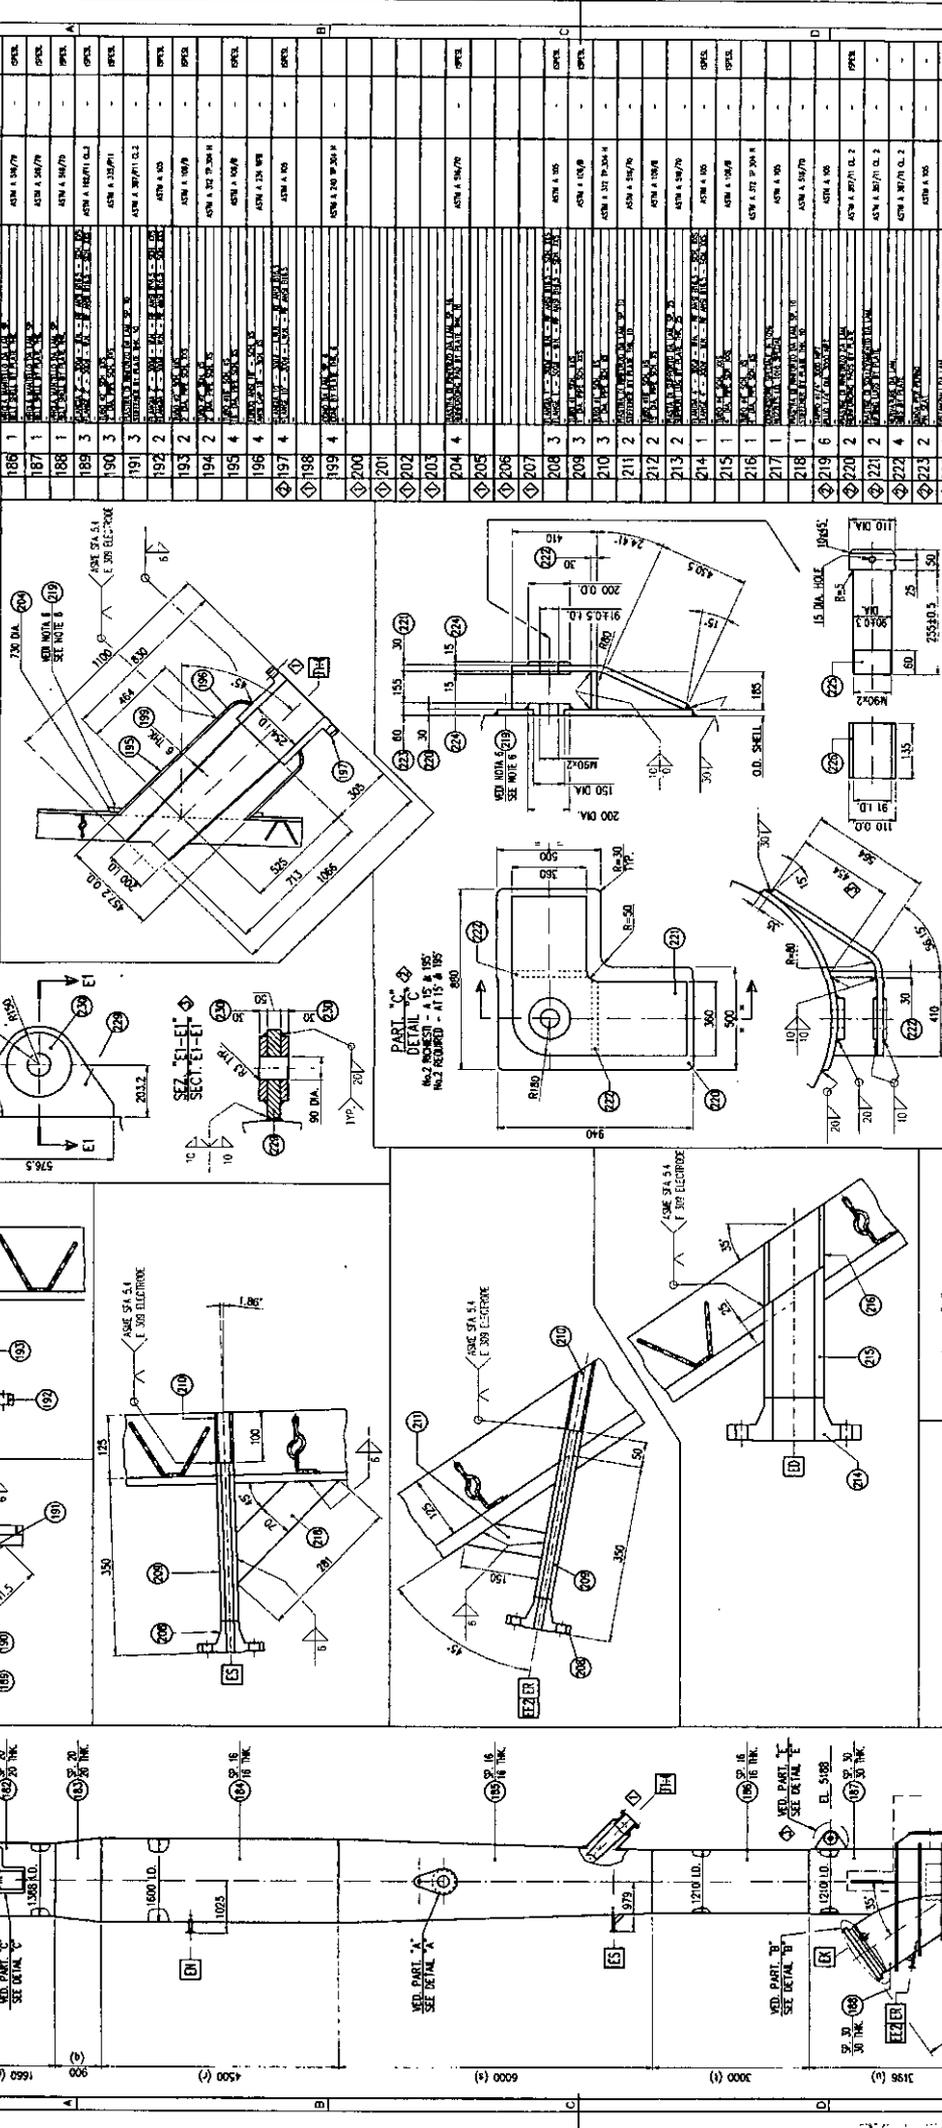

REV.	NO.	DESCRIPTION - DIMENSIONS	DATE	BY	CHK.
1	AS BUILT	AS BUILT			
2	MODIF. DOVE INDIC. - MODIF. WHERE INDIC. No.13	MODIF. DOVE INDIC. - MODIF. WHERE INDIC. No.13			
3	MODIF. DOVE INDIC. - MODIF. WHERE INDIC. No.11	MODIF. DOVE INDIC. - MODIF. WHERE INDIC. No.11			
4	ISSUED - ENNESSO	ISSUED - ENNESSO			

TITOLO - TITLE	REATOR REGENERATOR AND SPENT CATALYST STRIPPER
UNITA' - UNIT	UOP FLUID CATALYTIC CRACKING PROCESS UNIT
PRODOTTORE - PRODUCER	AGIP PETROLIO RAFFINERIA DI GELA - ITALY
NUMERO - NUMBER	331-R101
PROGETTO - PROJECT	N° SUO 0298019/1
SCALE - SCALE	1:1
DATA - DATE	1-A
PROGETTORE - PROJECTOR	MASSA
VERIFICATORE - CHECKER	3100242






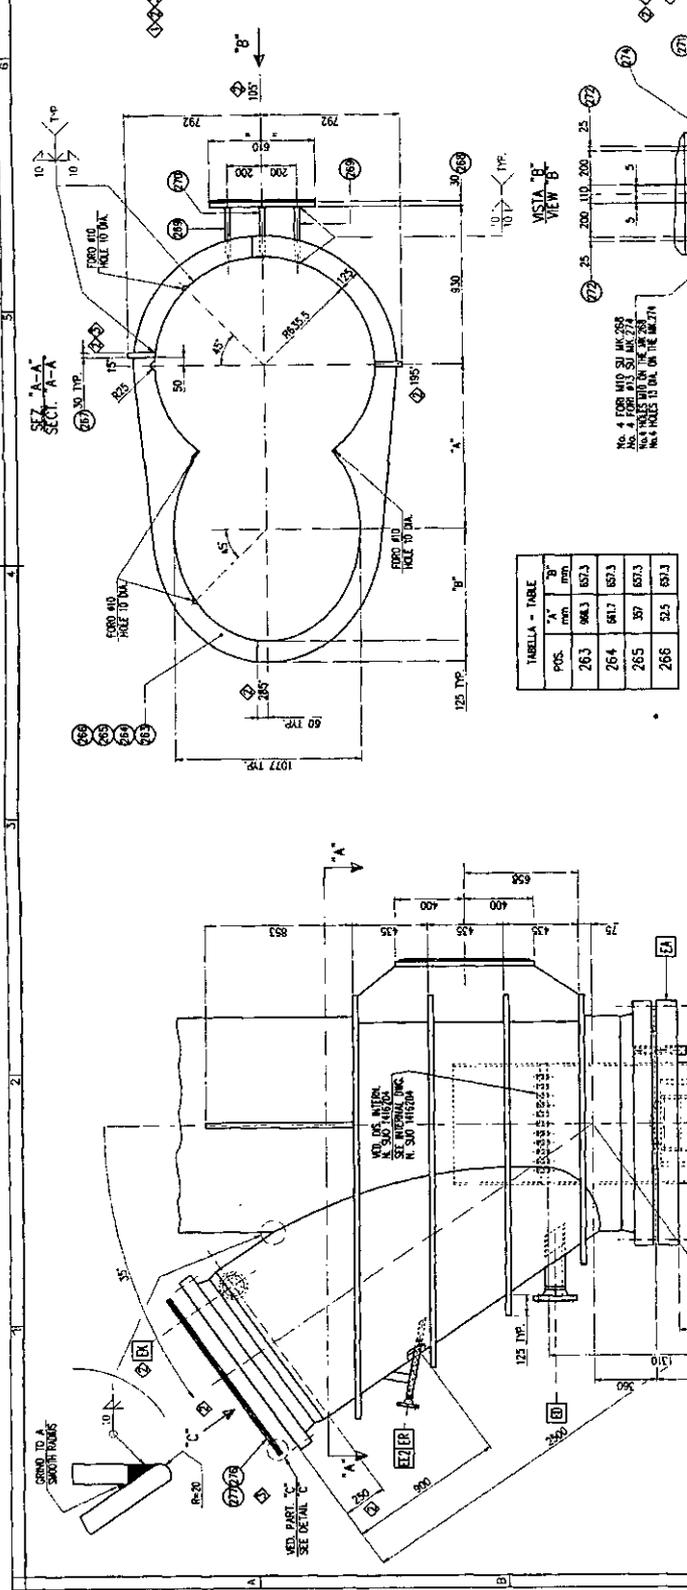


TABELLA - TABLE

POS.	A	B

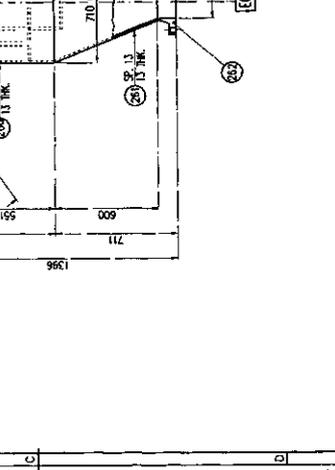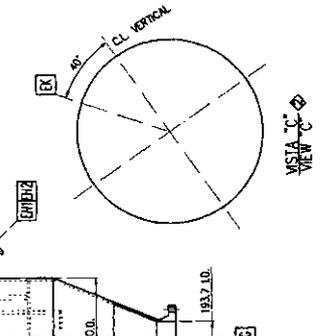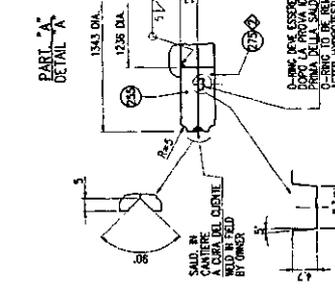

AS BAR


REV.	DESCRIZIONE - DESCRIPTION
3	MODIF. DOVE INDIC. - MODIF. WHERE INDIC. No.6
2	MODIF. DOVE INDIC. - MODIF. WHERE INDIC. No.13
1	MODIF. DOVE INDIC. - MODIF. WHERE INDIC. No.1
0	ISSUED - EMESSE

PROJ. - TITLE: REACTOR REGENERATOR AND SPENT CATALYST SHRIPPER (REACTOR UPDATE) KEY SECTION
 N° SUO 0269019/1
 AGIP PETROLI RAFFINERIA DI CELA - ITALY

331-R101

COMPASS - JAP 3100242

SCALE: 1:1 A 6/6

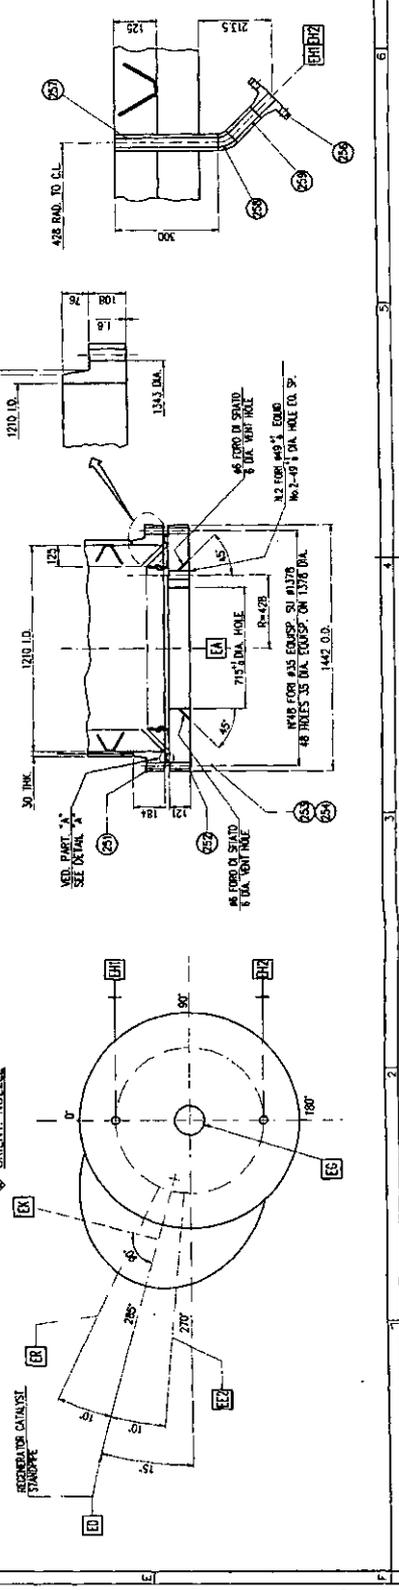

DGpostacertificata

Da: raffineriadigela [raffineriadigela@pec.eni.com]
Inviato: giovedì 3 luglio 2014 11:48
A: MATTM DGVA; ispra; roberta nigro
Cc: carlo guarrata
Oggetto: RAFFINERIA-CL-GELA; RISCONTRO PROT DVA-2014-0017226 del 04/06/2014;
Richiesta integrazioni relative a prescriz N° 8 del PIC
Allegati: 112_Lettera RAGE_AD_DIGE_416_T del 03 07 2014_rif prot MATTM
DVA-2014-0017226 del 04 06 2014 (Integrazioni studio MTD su FCC-CO).pdf

Con riferimento alla Autorizzazione Integrata Ambientale della società Raffineria di Gela S.p.A. (pubblicata su G.U. del 10/01/2013) inviamo, in allegato alla presente, nota di riscontro in relazione alle richieste in oggetto emarginate.

Distinti Saluti