


LIVELLETTE

D=0.000 L=307.197
P=0.000%

**PROFILO ROTATORIA
CA' NOVE**

Prog= 0.00
Quota= 11.40

Prog= 307.20
Quota= 11.40

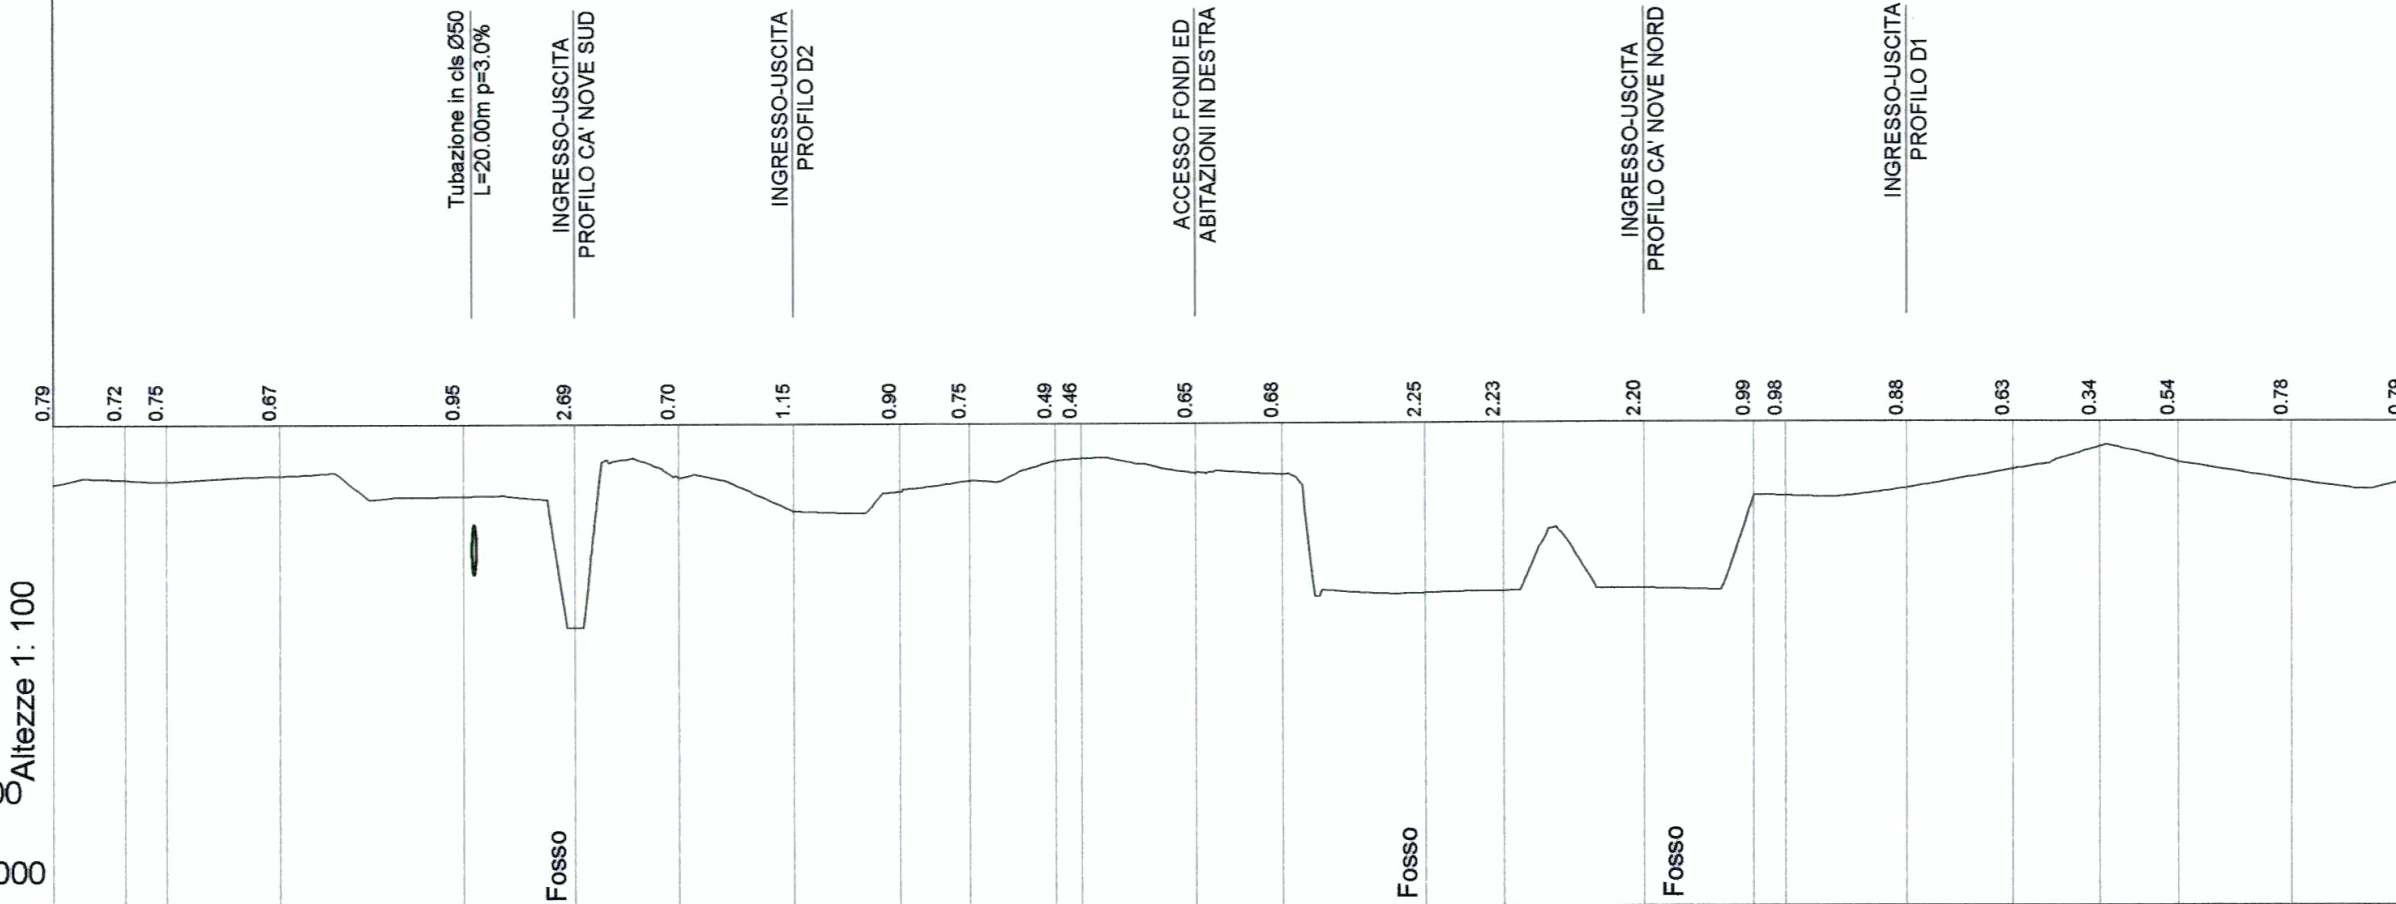

Q.RIF. 5.000

No. SEZIONI	R-1	R-2	R-3	R-4	R-5	R-6	R-7	R-8	R-9	R-10	R-11	R-12	R-13	R-14	R-15	R-16	R-17	R-18	R-19	R-20	R-21	R-22	R-23	R-24	R-25
DISTANZE PROGRESSIVE	0.00	9.40	14.85	29.69	53.72	68.24	81.83	96.94	110.90	120.10	131.46	134.81	149.79	160.90	179.48	189.72	207.98	222.23	226.40	242.10	255.93	267.29	277.50	292.35	307.19
DISTANZE PARZIALI		9.40	5.46	14.85	24.03	14.52	13.59	15.11	13.97	9.19	11.37	3.36	14.98	11.11	18.59	10.23	18.27	14.25	4.17	15.69	13.83	11.36	10.22	14.85	14.84
QUOTE TERRENO	10.61	10.68	10.65	10.73	10.45	8.71	10.70	10.25	10.50	10.65	10.91	10.94	10.75	10.72	9.15	9.17	9.20	10.41	10.42	10.52	10.77	11.06	10.86	10.62	10.61
QUOTE PROGETTO	11.40	11.40	11.40	11.40	11.40	11.40	11.40	11.40	11.40	11.40	11.40	11.40	11.40	11.40	11.40	11.40	11.40	11.40	11.40	11.40	11.40	11.40	11.40	11.40	11.40
ETTOMETRICHE	0 1 2 3																								
AND. PLAN.	<p>R=80.00 L=29.69 A=1.00</p> <p>L=90.40 R=23.50</p> <p>A=1.00</p> <p>R=80.00 L=59.39 A=1.00</p> <p>L=98.02 R=25.00</p> <p>A=1.00</p> <p>R=80.00 L=29.69</p>																								
AND. CIGLI	<p>Destro 4.00%</p> <p>Sinistro 4.00%</p>																								



ANAS S.P.A.

SCATOLA *cos 10*

ALLEGATO *13*



AUTOSTRADA A4 - VARIANTE DI MESTRE

**PASSANTE
AUTOSTRADALE**

(L.443/2001 D.Lgs. 20.08.2002 N°190)

PROGETTO AS BUILT
C.U.P D51804000060001

Passante di Mestre S.C.p.A.
Presidente e A.D.
Ing. Giorgio Desideri

GENERAL CONTRACTOR

Passante di Mestre s.c.p.a.

DIREZIONE LAVORI

AFFIDATARIO



Via Feltrin, 123 - 30039 Montebelluna (VE)
Tel. +39 041 58016107 Fax +39 041 5828096

PROGETTAZIONE AS BUILT

AS-BUILT
CASELLO DI MARTELLAGO-SCORZE' E VIABILITA' DI COLLEGAMENTO
ROTATORIA VIA CA' NOVE - PROFILO

CODICE DOCUMENTO

COS.512.C2408B.AB.PL.001.00

CODIFICA WBS

C2408B

REV.	DATA	DESCRIZIONE	REDATTO	CONTROLLATO	APPROVATO	TAVOLA
00	05/2015	EMISSIONE UFFICIALE	BAVATO_G	BISCUOLOLA_A	GATTO_A	C2408B.AB.PL.001
01						SCALA
02						VARIE
03						CAD
04						2004
						NOME FILE COS.512.C2408B.AB.PL.001.00.dwg