



ANAS S.P.A.

SCATOLA

cos 10

ALLEGATO

27



AUTOSTRADA A4 - VARIANTE DI MESTRE

PASSANTE AUTOSTRADALE

(L.443/2001 D.Lgs. 20.08.2002 N° 190)

PROGETTO AS BUILT
C.U.P D51B04000060001

Passante di Mestre S.C.p.A.
Presidente e A.D.
Ing. Giorgio Desideri

GENERAL CONTRACTOR

 **Passante di Mestre s.c.p.a.**

DIREZIONE LAVORI

AFFIDATARIO



Via Feltrina, 123 - 30033 Noale (VE)
Tel. +39 041 5801616 - Fax +39 041 5828096

PROGETTAZIONE AS BUILT

AS-BUILT

CASELLO DI MARTELLAGO-SCORZE' E VIABILITA' DI COLLEGAMENTO
ROTATORIA VIA CA' NOVE - SEZIONI CORRENTI

CODICE DOCUMENTO

COS.512.C2408B.AB.SV.001.00


CODIFICA WBS

C2408B

REV.	DATA	DESCRIZIONE	REDATTO	CONTROLLATO	APPROVATO	TAVOLA
00	05/2015	EMISSIONE_UFFICIALE	BAVATO_G	BISCUOLO_A	GATTO_A	C2408B.AB.SV.001
01						SCALA 1:200
02						CAD 2004
03						NDME FILE COS.512.C2408B.AB.SV.001.00.dwg
04						

NOTA:

LE PORZIONI DI SEZIONE RETINATE, COME NELL'ESEMPIO SOTTOSTANTE, FANNO RIFERIMENTO ALLE SEZIONI "TIPO" RAPPRESENTATE NELL'ELABORATO GRAFICO: C2407D.AB.PM.001

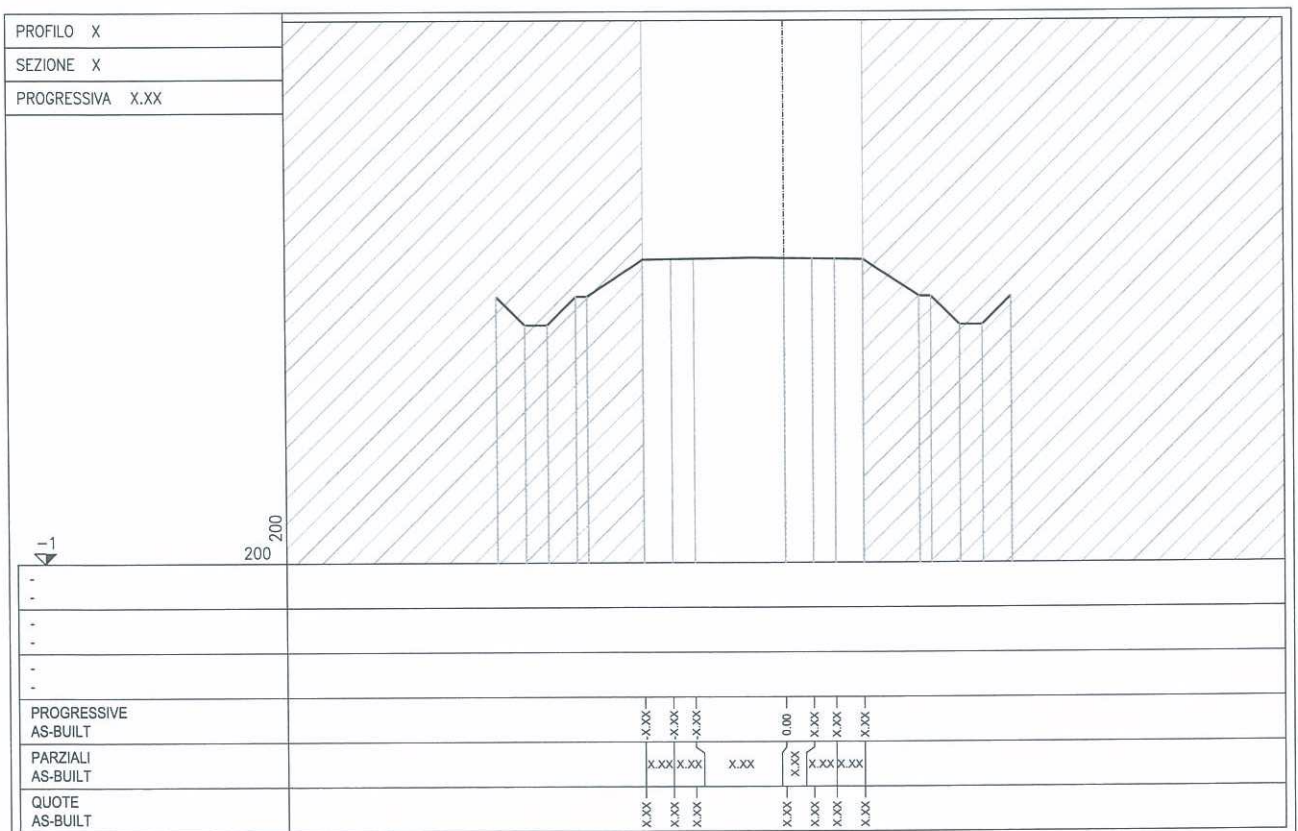

PROFILO ROT_Cd_Nove
 SEZIONE R-1
 PROGRESSIVA 0.00

PIAZZALE

4.00%

200
 200



-
-
PROGRESSIVE AS-BUILT	11.21	-8.75	0.85	11.24	-7.90	0.40	11.10	1.50	11.16	-6.00	6.00	11.40	0.00	11.55	0.15	3.82	11.70

PROFILO ROT_Ca_Nove

SEZIONE R-4

PROGRESSIVA 29.69

200
200

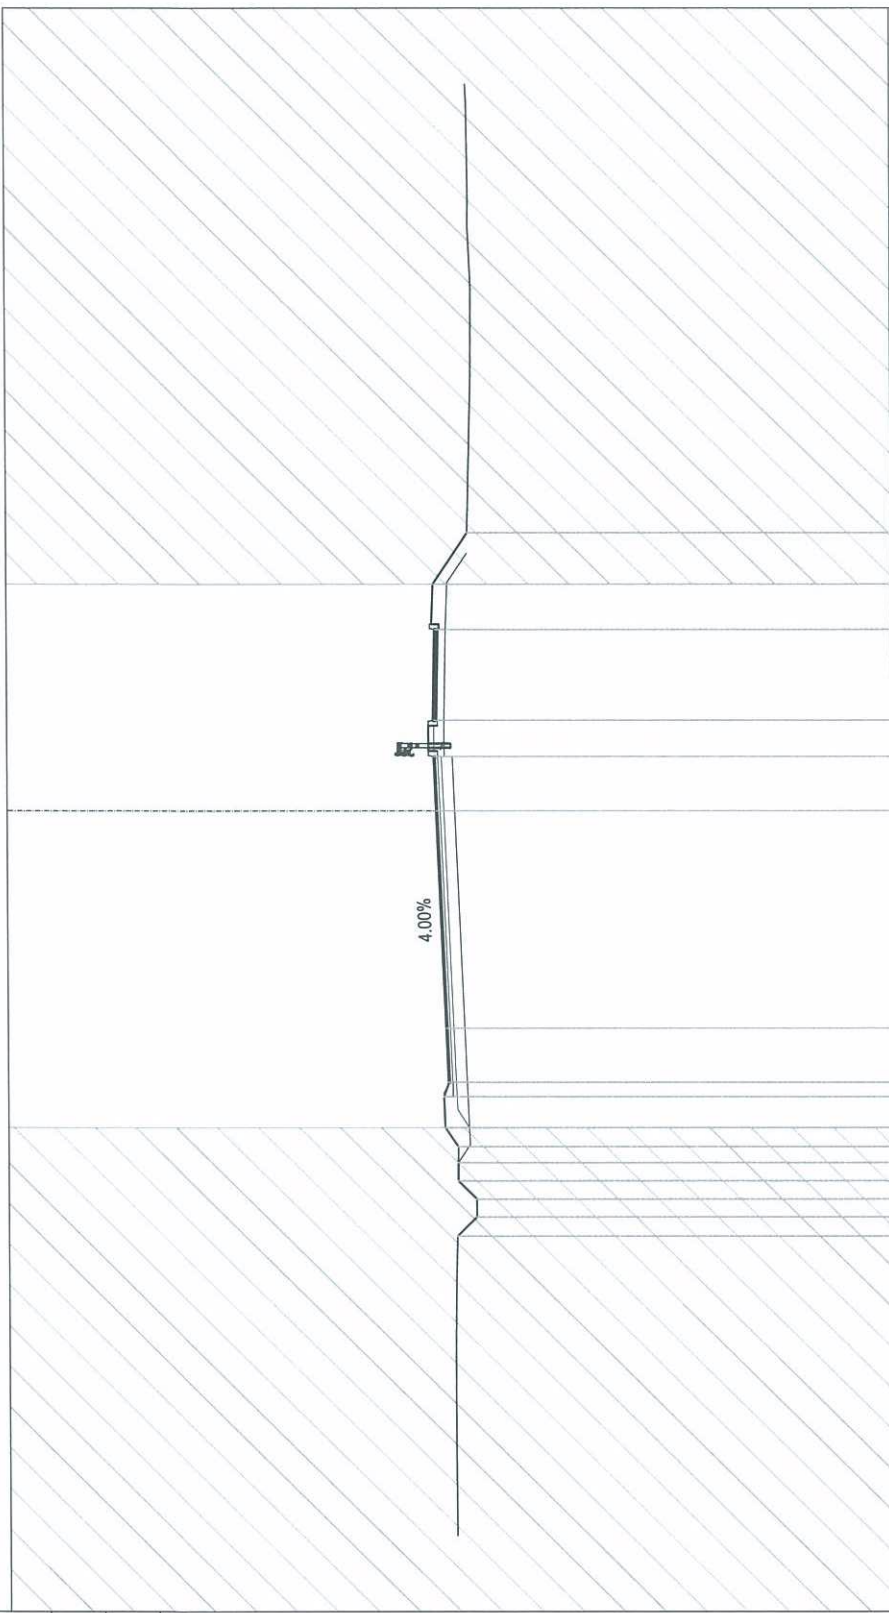

-1

-
-
PROGRESSIVE
AS-BUILT

PARZIALI
AS-BUILT

QUOTE
AS-BUILT

11.21	0.85	-8.75
11.24	-7.90	
11.10	0.40	11.16
11.16	1.50	-6.00
11.40	1.50	6.00
11.46	1.00	
11.46	2.50	
11.41	1.25	11.47
5.00		6.25

PROFILO ROT_Ca_Nove

SEZIONE R-9

PROGRESSIVA 110.90

200
200



-

-

PROGRESSIVE

AS-BUILT

PARZIALI

AS-BUILT

QUOTE

AS-BUILT

11.21	0.85	-8.75
11.24	0.40	-7.90
11.10	1.50	-6.00
11.16	6.00	0.00
11.40	1.50	1.50
11.46	1.00	2.50
11.46	2.50	5.00
11.41	1.25	6.25
11.47		

PROFILO ROT_Ca_Nove


SEZIONE R-12

PROGRESSIVA 134.81

200
200



-
-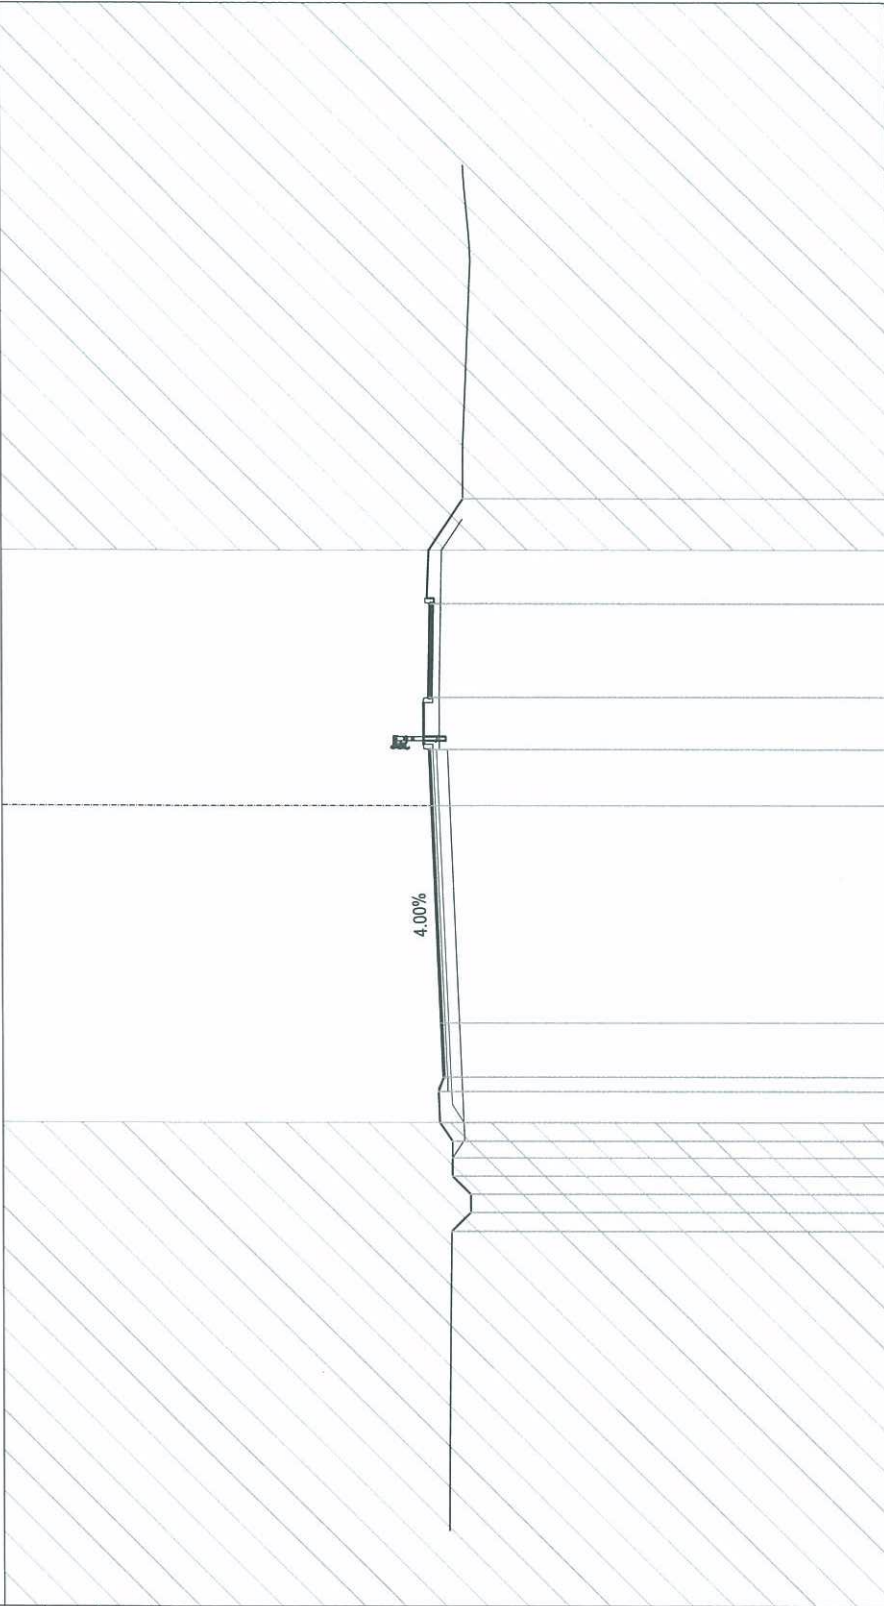
PROGRESSIVE
AS-BUILT

PARZIALI
AS-BUILT

QUOTE
AS-BUILT

11.21
11.24
11.10
11.16
11.46
11.41
11.46
11.55
11.46
2.99
5.57
7.04

-8.75
-7.90
-7.50
-6.00
0.00
1.55
1.44
2.58
6.00

1.50
0.40
0.85

1.47
1.47

PROFILO ROT_Ca_Nove

SEZIONE R-14

PROGRESSIVA 160.90

200
-1

4.00%


11.21	-8.75	0.85	11.24	-7.90	0.40	11.10	0.40	11.16	1.50	11.16	0.00	11.40	1.75	11.47	0.15	11.62	0.15	11.75	0.15	11.90	1.75	11.90	1.90	11.16	9.15	11.16	7.25

PROGRESSIVE AS-BUILT

PARZIALI AS-BUILT

QUOTE AS-BUILT

PROFILO ROT_Ca_Nove
 SEZIONE R-17
 PROGRESSIVA 207.98

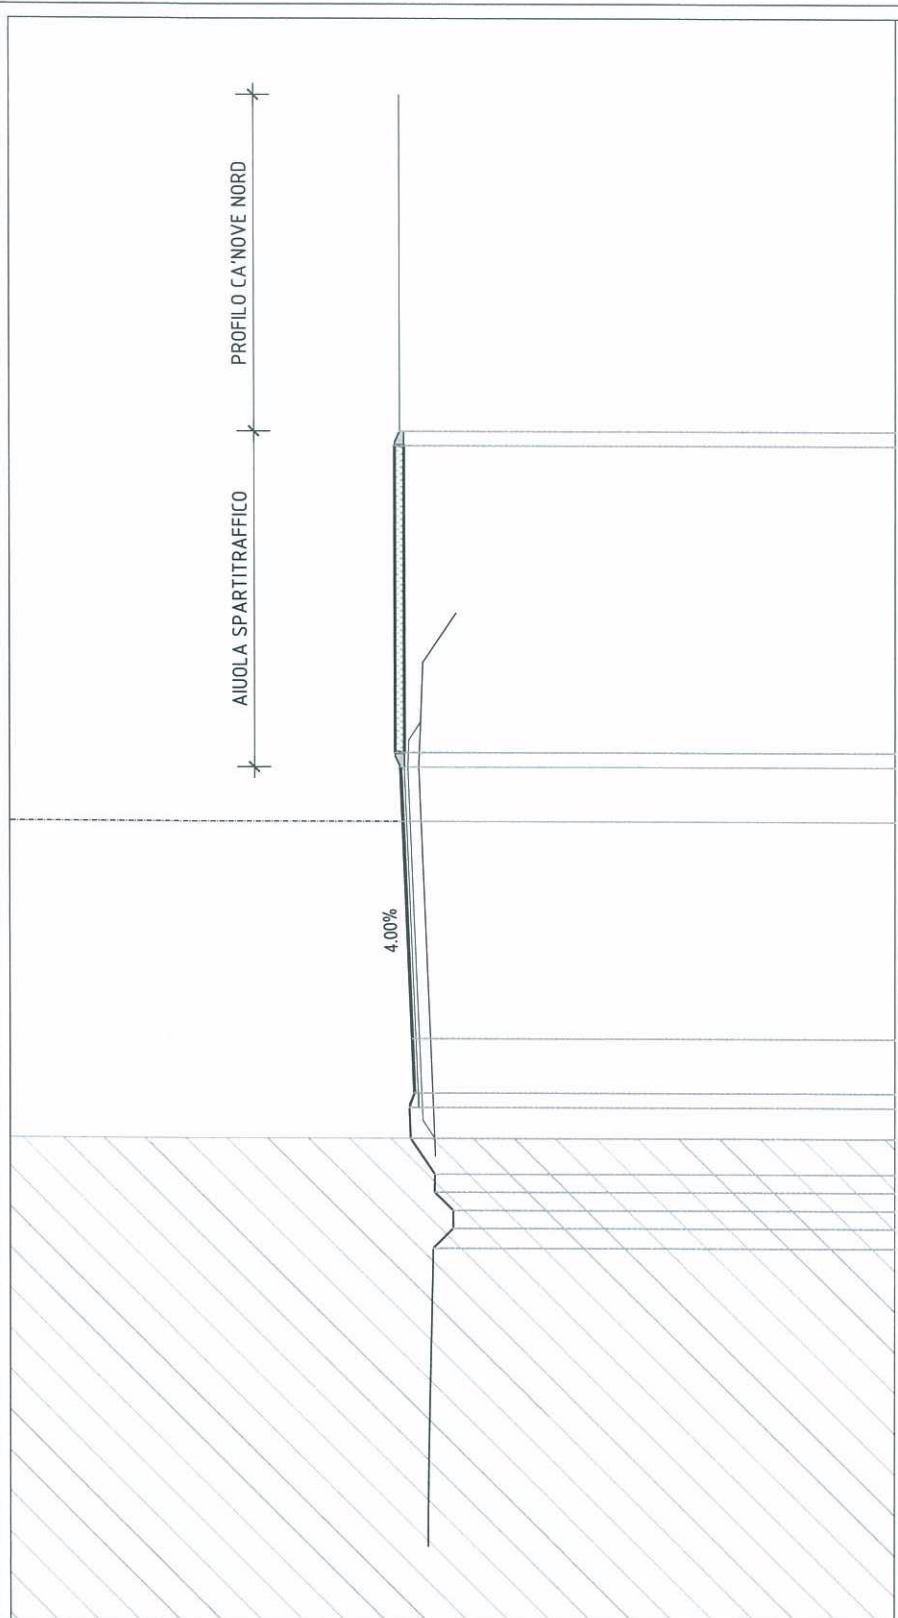


-						
-						
PROGRESSIVE AS-BUILT						
PARZIALI AS-BUILT						
QUOTE AS-BUILT						

11.21	0.85	-8.75				
11.24	0.40	-7.90				
11.10	0.40	-7.50				
11.16	1.50	-6.00				
11.40	0.00		6.00			
11.46	1.50					
11.60	0.40					
11.60	8.45					
11.46	0.40					
10.35	10.75					

PROFILO ROT_Ca_Nove

SEZIONE R-18

PROGRESSIVA 222.23

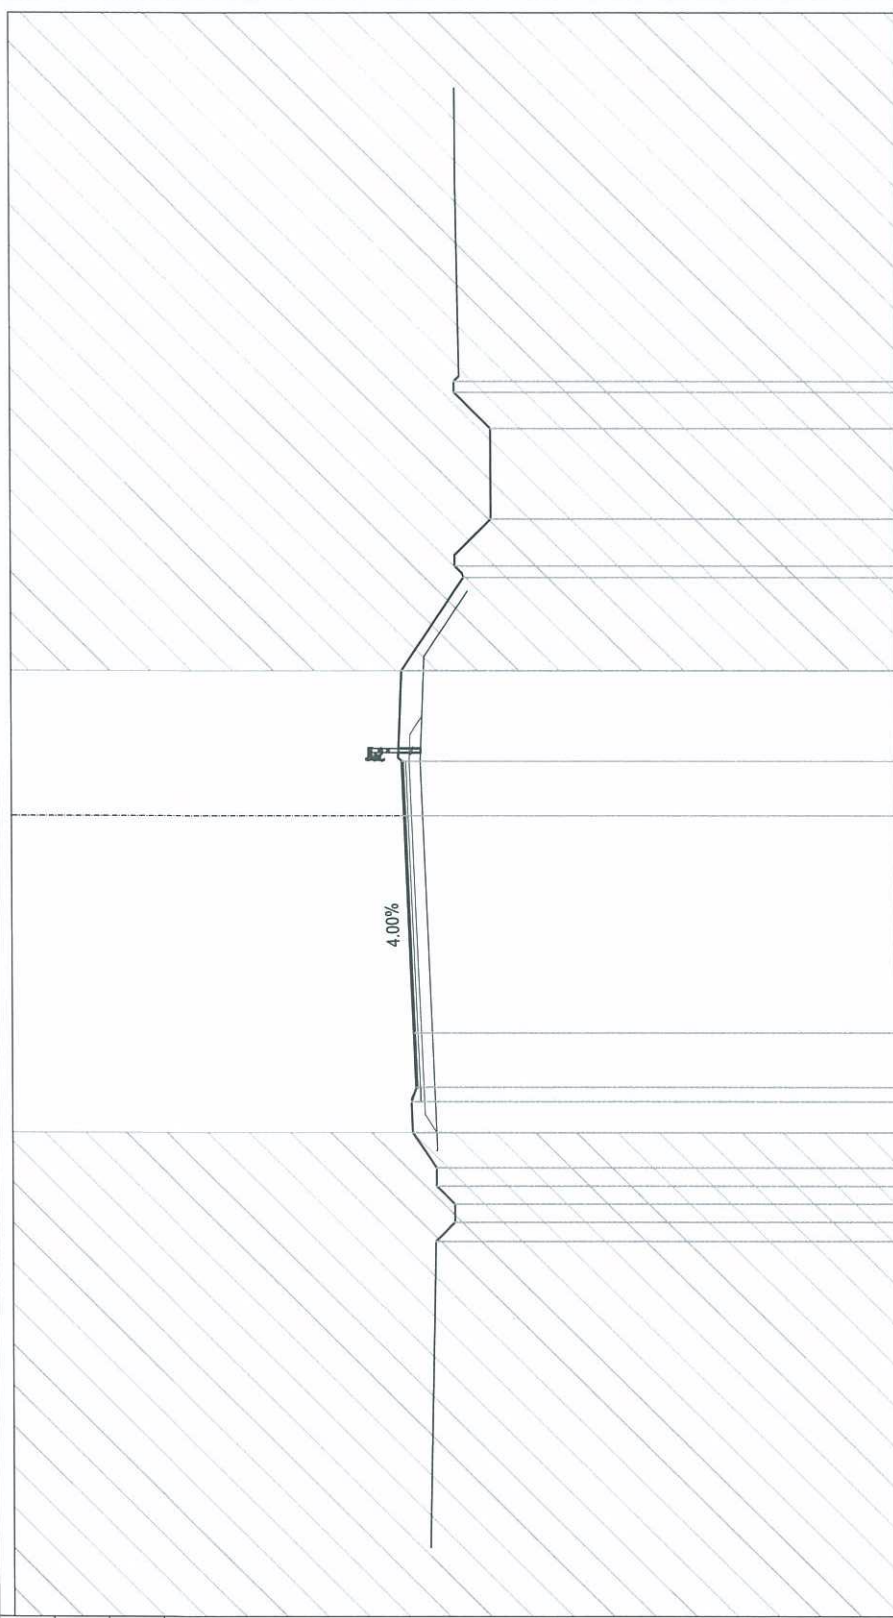

200

200

-
-
PROGRESSIVE
AS-BUILT

PARZIALI
AS-BUILT

QUOTE
AS-BUILT

11.21	0.85	-8.75
11.24		
11.10	0.40	-7.50
11.16	1.50	-6.00
11.40		0.00
11.46	1.50	1.50
11.46	2.50	4.00

PROFILO ROT_Ca_Nove
SEZIONE R-19
PROGRESSIVA 226.40

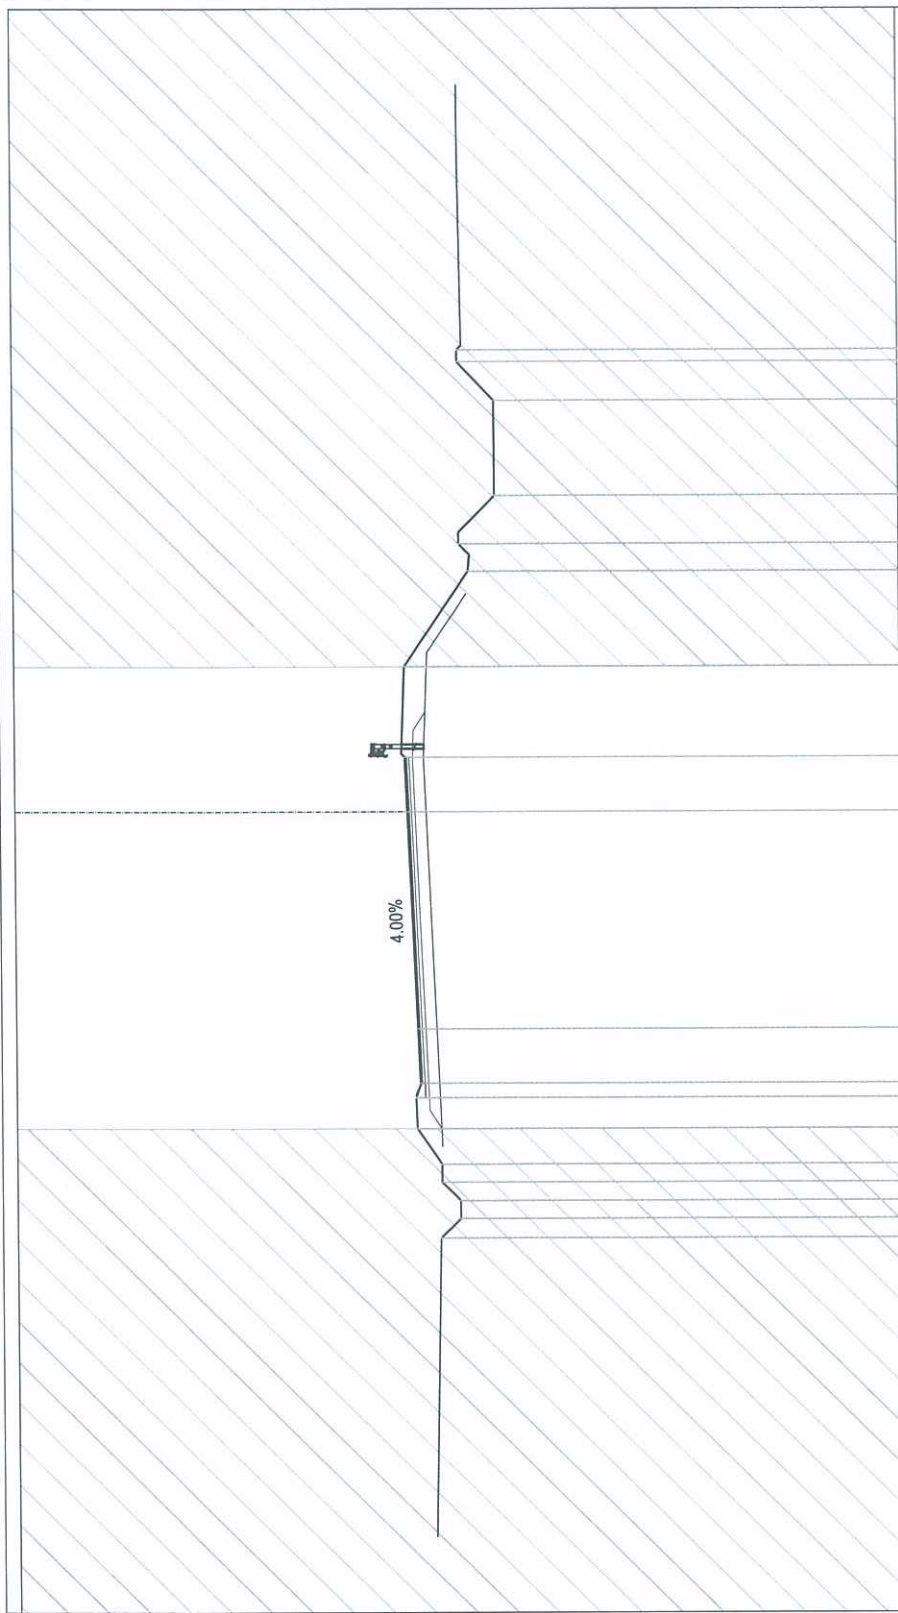


-									
-									
PROGRESSIVA AS-BUILT									
PARZIALI AS-BUILT	11.21	11.24	11.10	11.16	11.40	11.46	11.46	11.46	
QUOTE AS-BUILT	-8.75	0.85	0.40	1.50	6.00	1.50	2.50	4.00	

PROFILO ROT_Ca_Nove

SEZIONE R-20


PROGRESSIVA 242.10

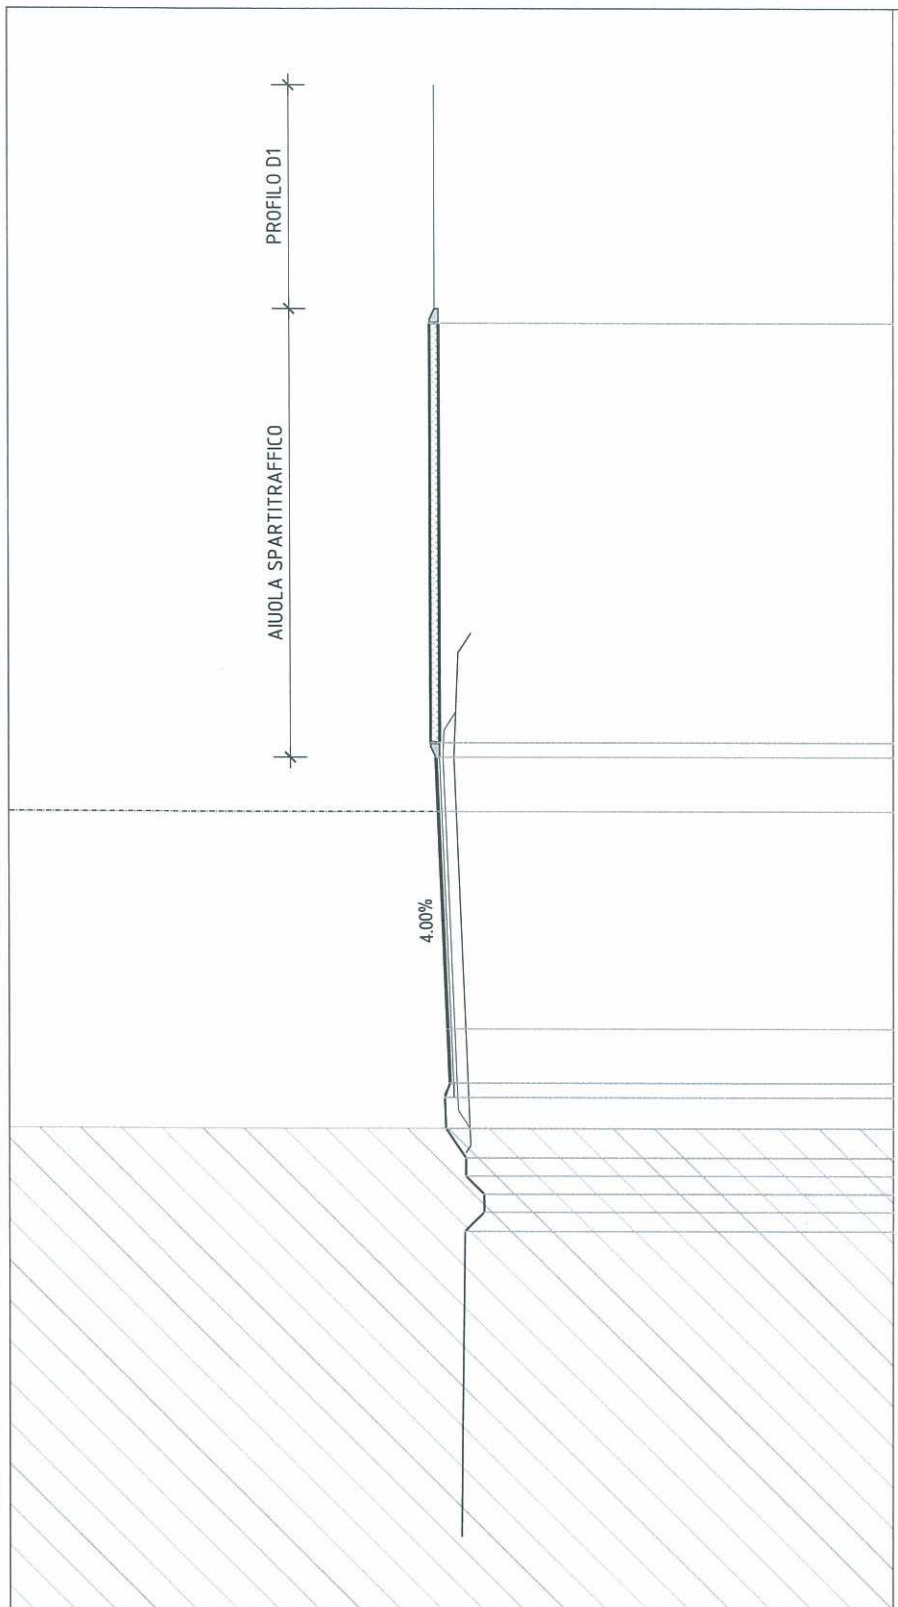

200
-1

-								
-								
PROGRESSIVE AS-BUILT								
PARZIALI AS-BUILT	11.21	0.85	-8.75					
QUOTE AS-BUILT	11.10	0.40	-7.50					
	11.16	1.50	-6.00					
	11.40	0.00						
	11.46	1.50						
	11.60	0.40						
	11.55	11.55						
	11.60							
	13.45							


PROFILO ROT_Ca_Nove
 SEZIONE R-21
 PROGRESSIVA 255.93

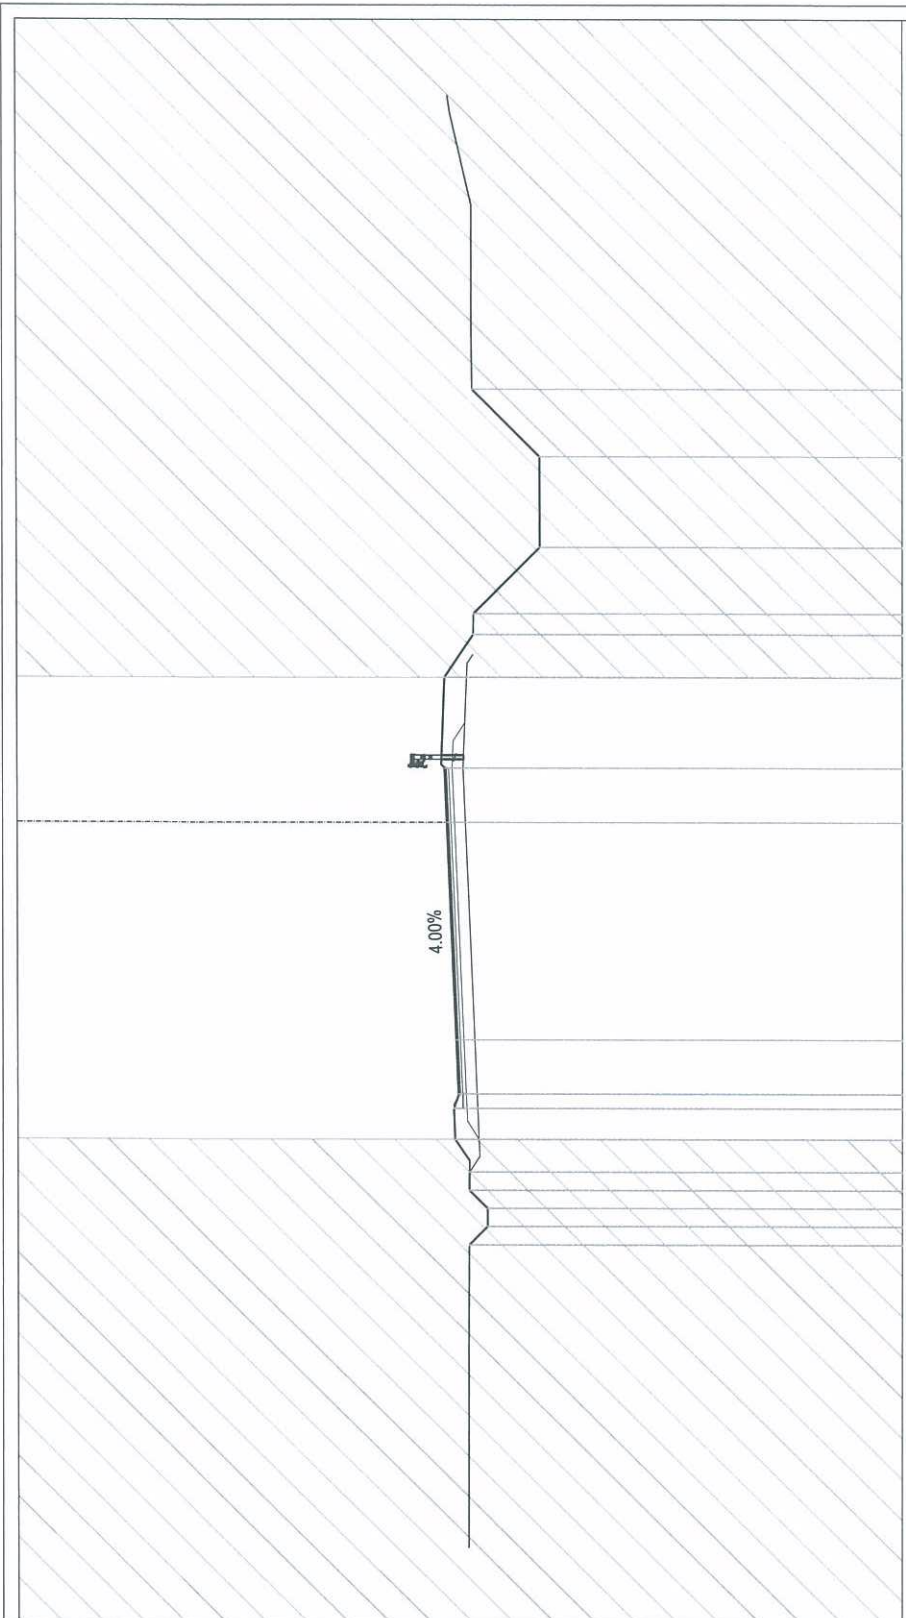

200
 200



-									
-									
-									
-									
PROGRESSIVE AS-BUILT									
PARZIALI AS-BUILT									
QUOTE AS-BUILT									
	11.21	11.24	11.10	11.16	11.40	11.46	11.46	11.46	11.46
	-8.75	-7.90	-7.50	-6.00	0.00	1.50	1.50	2.50	4.00
	0.85	0.40	1.50	6.00	1.50	1.50	2.50		

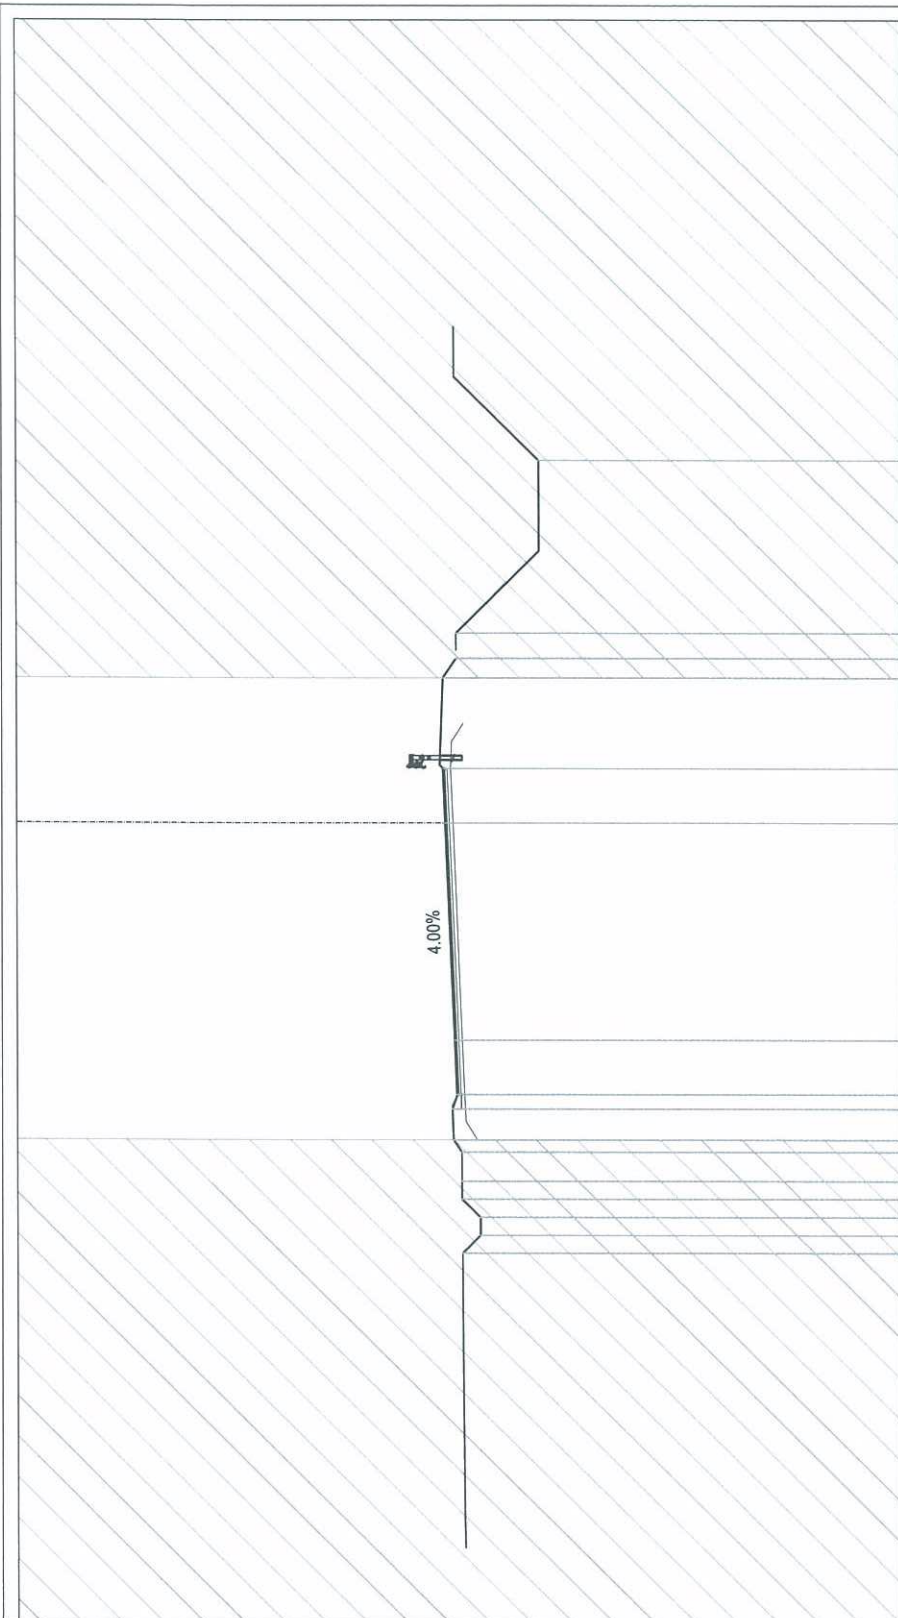


PROFILO	ROT_Ca_Nove
SEZIONE	R-22
PROGRESSIVA	267.29

200
-1


-						
-						
PROGRESSIVE AS-BUILT						
PARZIALI AS-BUILT						
QUOTE AS-BUILT						
	11.21	11.24	0.85	-8.75		
	11.10	0.40	-7.50			
	11.16	1.50	-6.00			
	11.40	0.00				
	11.46	1.50				
	11.46	2.50	4.00			

PROFILO ROT_Ca_Nove
 SEZIONE R-23
 PROGRESSIVA 277.50

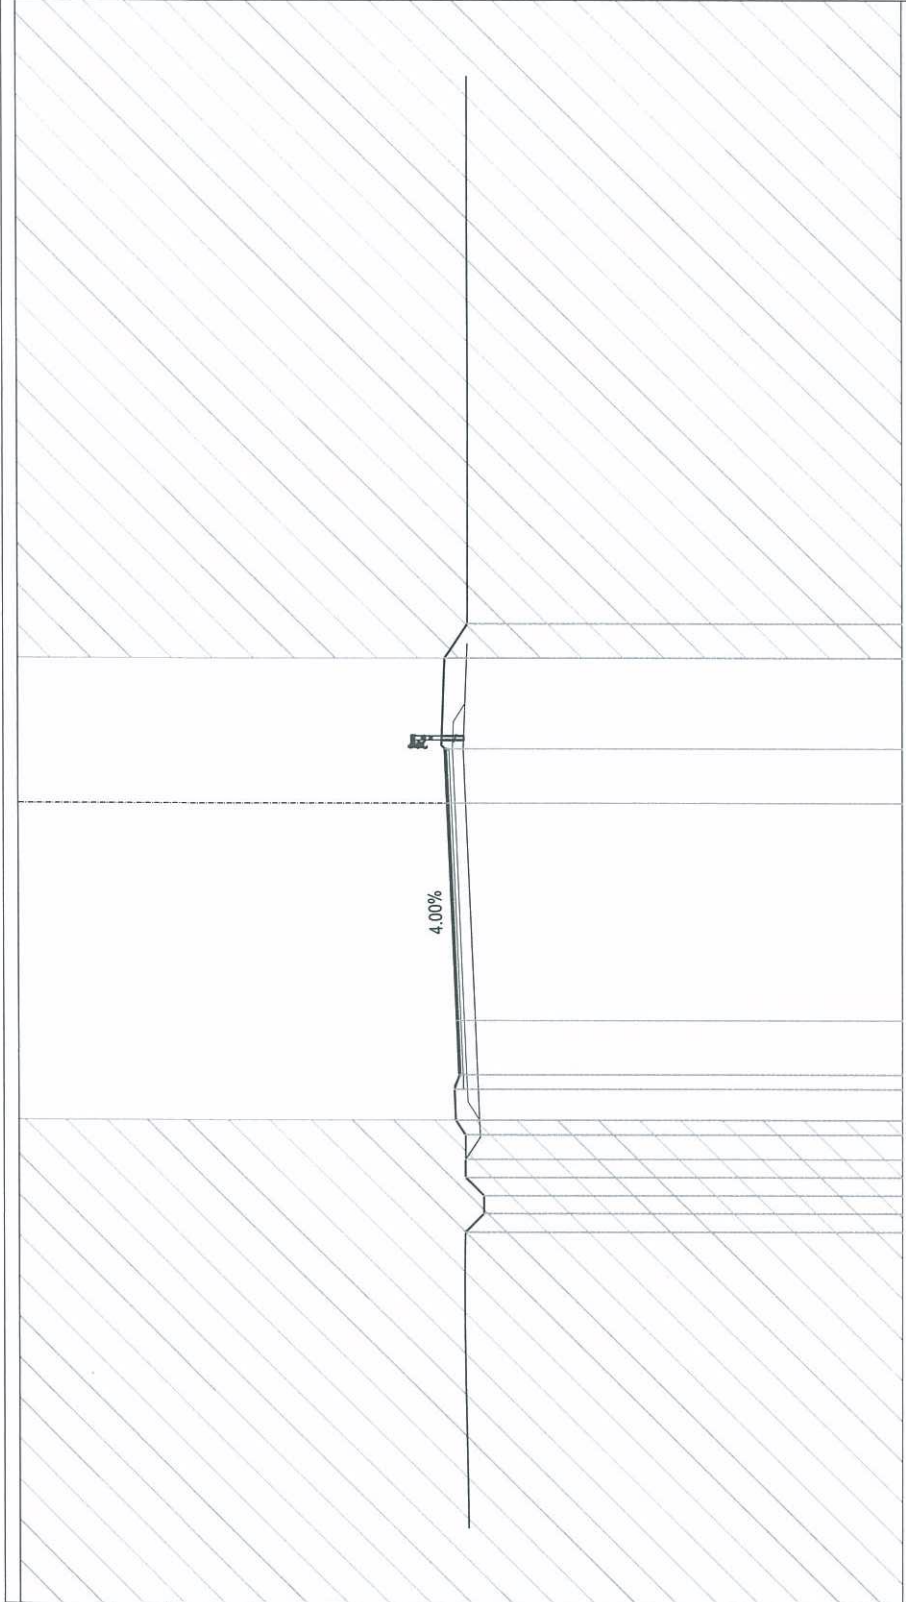

-									
-									
PROGRESSIVE AS-BUILT									
PARZIALI AS-BUILT									
QUOTE AS-BUILT									
	11.21	0.85	-8.75						
	11.24	0.40	-7.50						
	11.10	1.50	-6.00						
	11.16	6.00							
	11.40								
	0.00	1.50							
	11.46	2.50							
	1.50								
	11.46								
	4.00								

PROFILO ROT_Ca_Nove
 SEZIONE R-24
 PROGRESSIVA 292.35

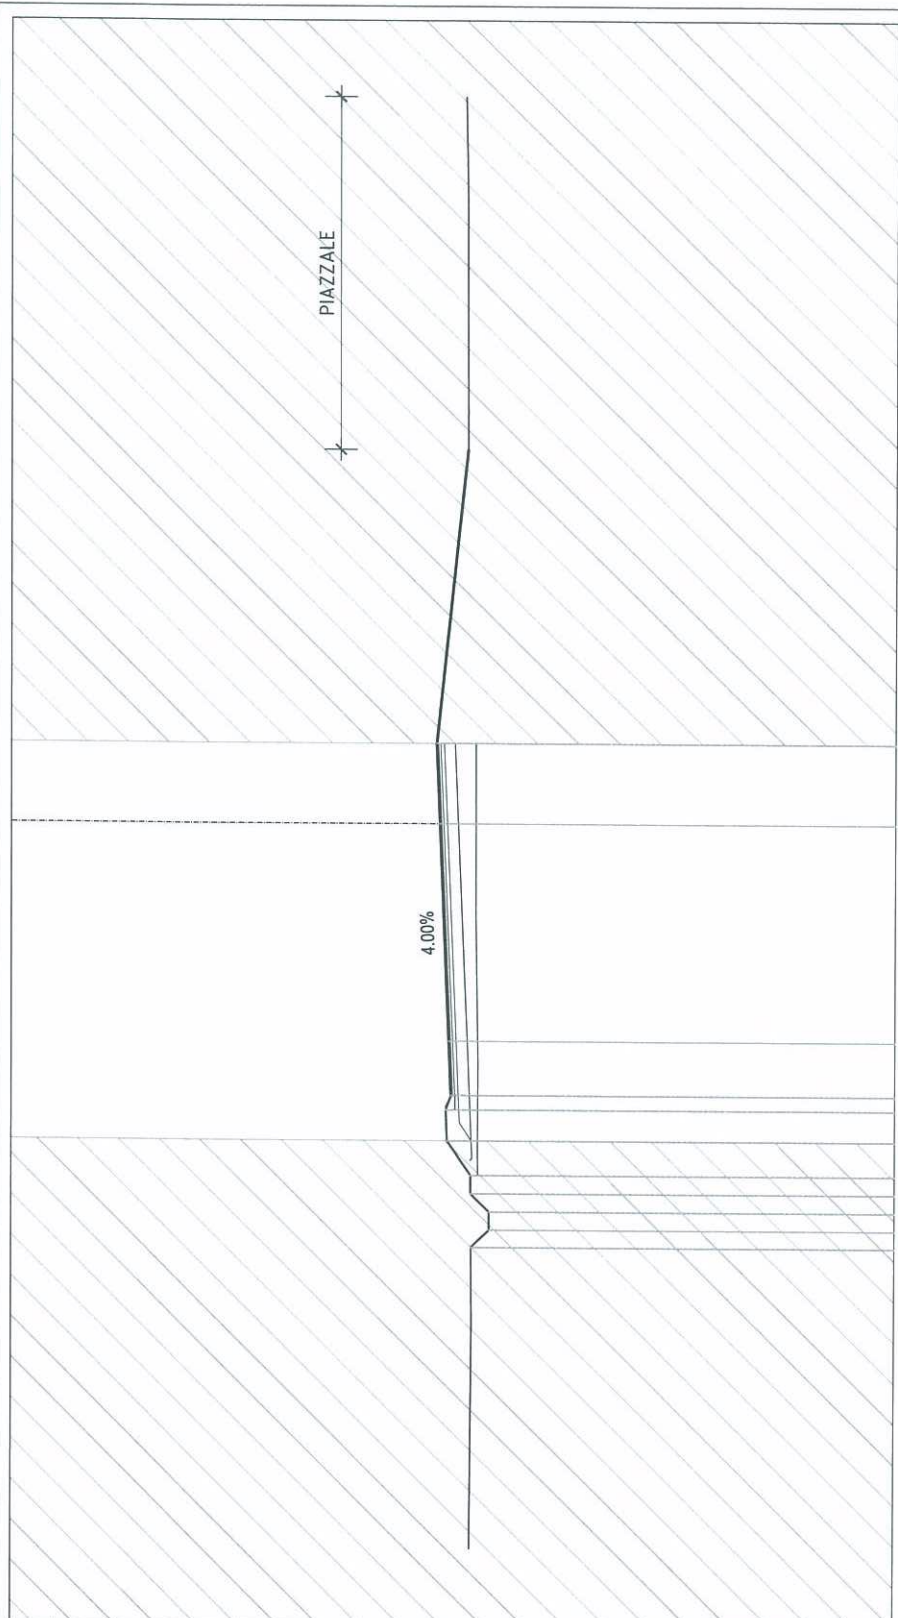


-									
-									
PROGRESSIVE AS-BUILT	11.21	11.24	11.10	11.16	11.40	11.49	11.40	11.49	11.49
PARZIALI AS-BUILT	0.85	0.40	1.50	6.00	2.22	2.22	2.22	2.22	2.22
QUOTE AS-BUILT	-8.75	-7.90	-7.50	-6.00	0.00	2.22	0.00	2.22	2.22

PROFILO ROT_Ca_Nove

SEZIONE R-25

PROGRESSIVA 307.19

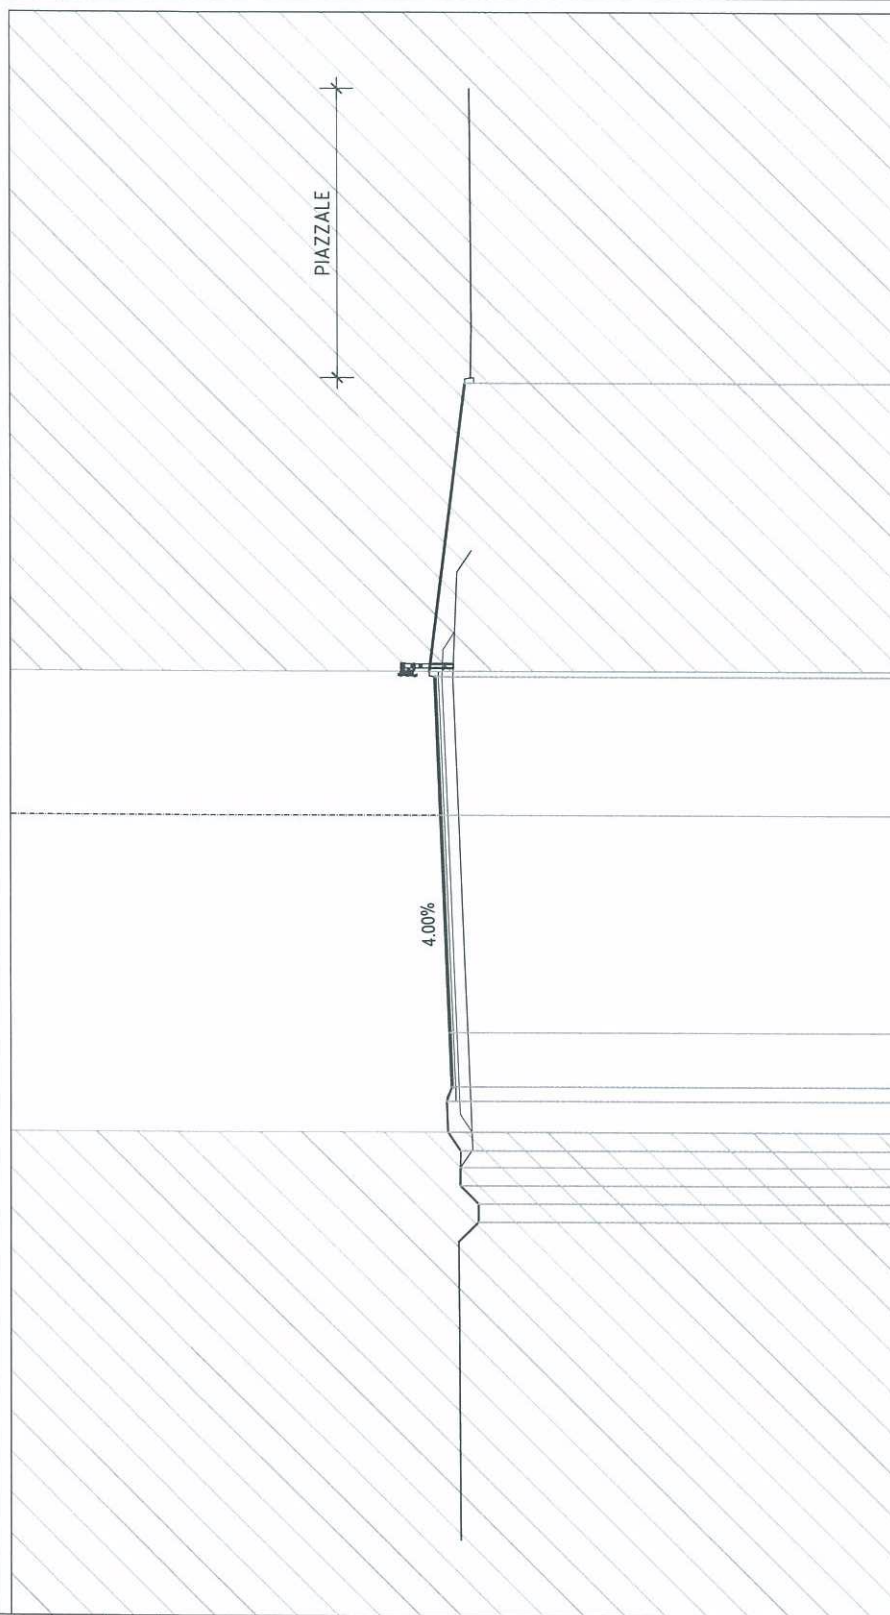

-					
-					
PROGRESSIVE AS-BUILT					
PARZIALI AS-BUILT	11.21	0.85	-8.75	11.24	0.40
QUOTE AS-BUILT	11.10	0.40	-7.50	11.16	1.50
	11.40	6.00	-6.00	11.55	0.15
				11.70	3.82
					3.97



PROFILO ROT_Ca_Nove_NORD

SEZIONE 1

PROGRESSIVA 0.00

PISTA CICLABILE ESISTENTE

5.00%

1.25%

-2
200

-
-
PROGRESSIVE
AS-BUILT

PARZIALI
AS-BUILT

QUOTE
AS-BUILT

-2.79

2.79


3.00

2.50

11.01

10.98

5.50

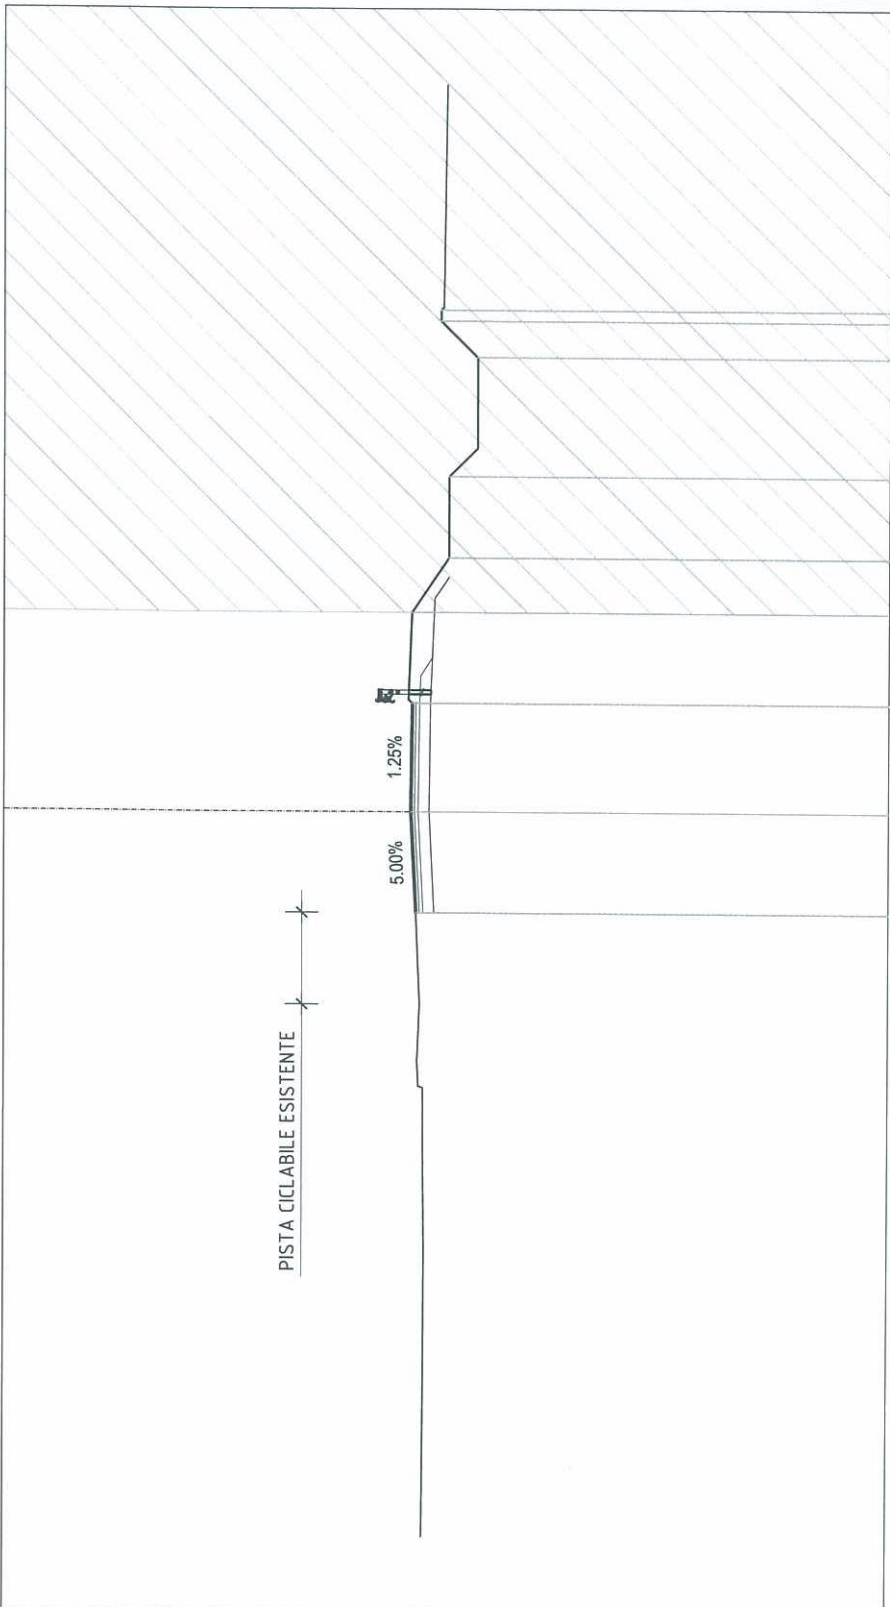

PROFILO AS-BUILT

SEZIONE 2

PROGRESSIVA 14.54

PISTA CICLABILE ESISTENTE

3.18%

3.18%

-2

200

-
-
PROGRESSIVE
AS-BUILT

PARZIALI
AS-BUILT

QUOTE
AS-BUILT

	11.10			-2.81
	11.01	2.81		
	10.91	3.03		
	10.90	0.49		
	10.90		2.50	
	6.02			3.52
				3.03

PROFILO ROT_Ca_Nove_NORD

SEZIONE 3

PROGRESSIVA 31.05

PISTA CICLABILE ESISTENTE

3.18%

3.18%

-2

200

200

-

-

-

PROGRESSIVE

AS-BUILT


PARZIALI

AS-BUILT

QUOTE

AS-BUILT


11.09	3.50	0.50	3.00	0.00	3.44	0.50	3.44	10.86	6.44
11.08	-3.00							10.87	
								10.86	
								3.94	
								2.50	
								10.86	

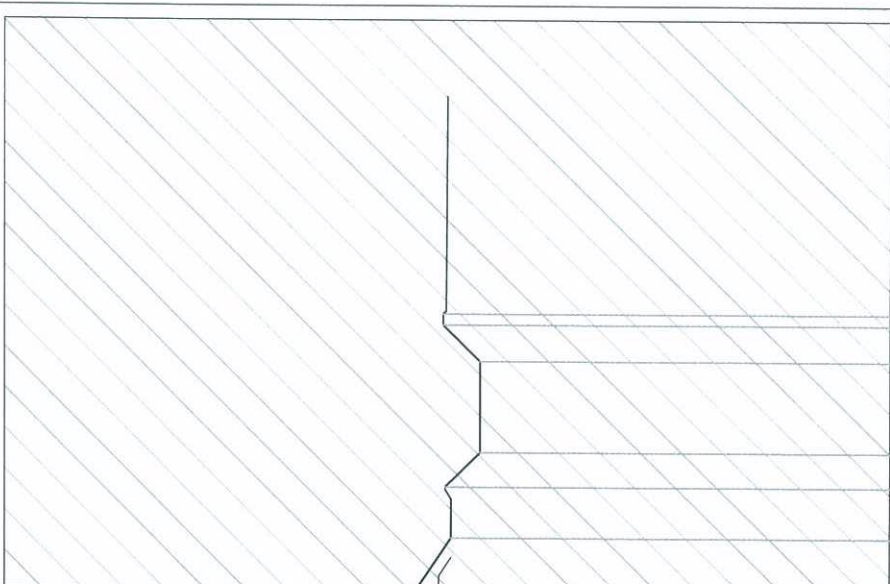

PROFILO ROT_Ca_Nove_NORD


SEZIONE 4

PROGRESSIVA 45.00

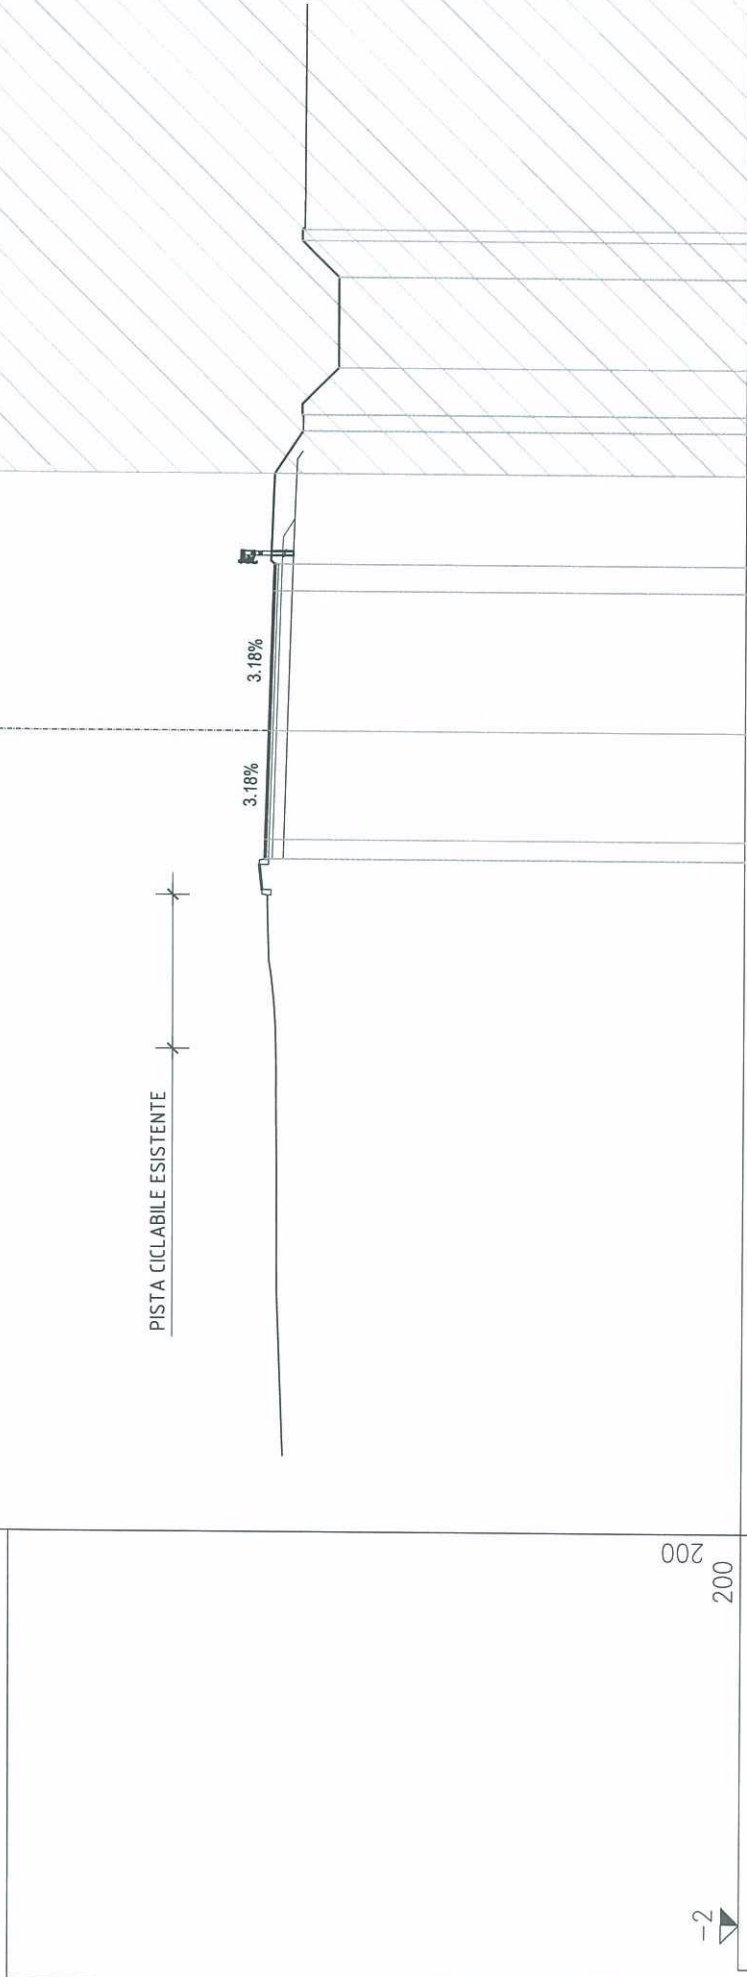

PROGRESSIVE AS-BUILT	11.09	3.54	-3.00	10.98	0.00	3.86	4.60	10.83	7.10
PARZIALI AS-BUILT	11.07	0.54	3.00	3.98	0.74	2.50			
QUOTE AS-BUILT	11.09	11.07	10.98	10.83	10.85	10.83	10.83	10.83	10.83


PROFILO ROT_Ca_Nove_NORD
 SEZIONE 5
 PROGRESSIVA 60.00

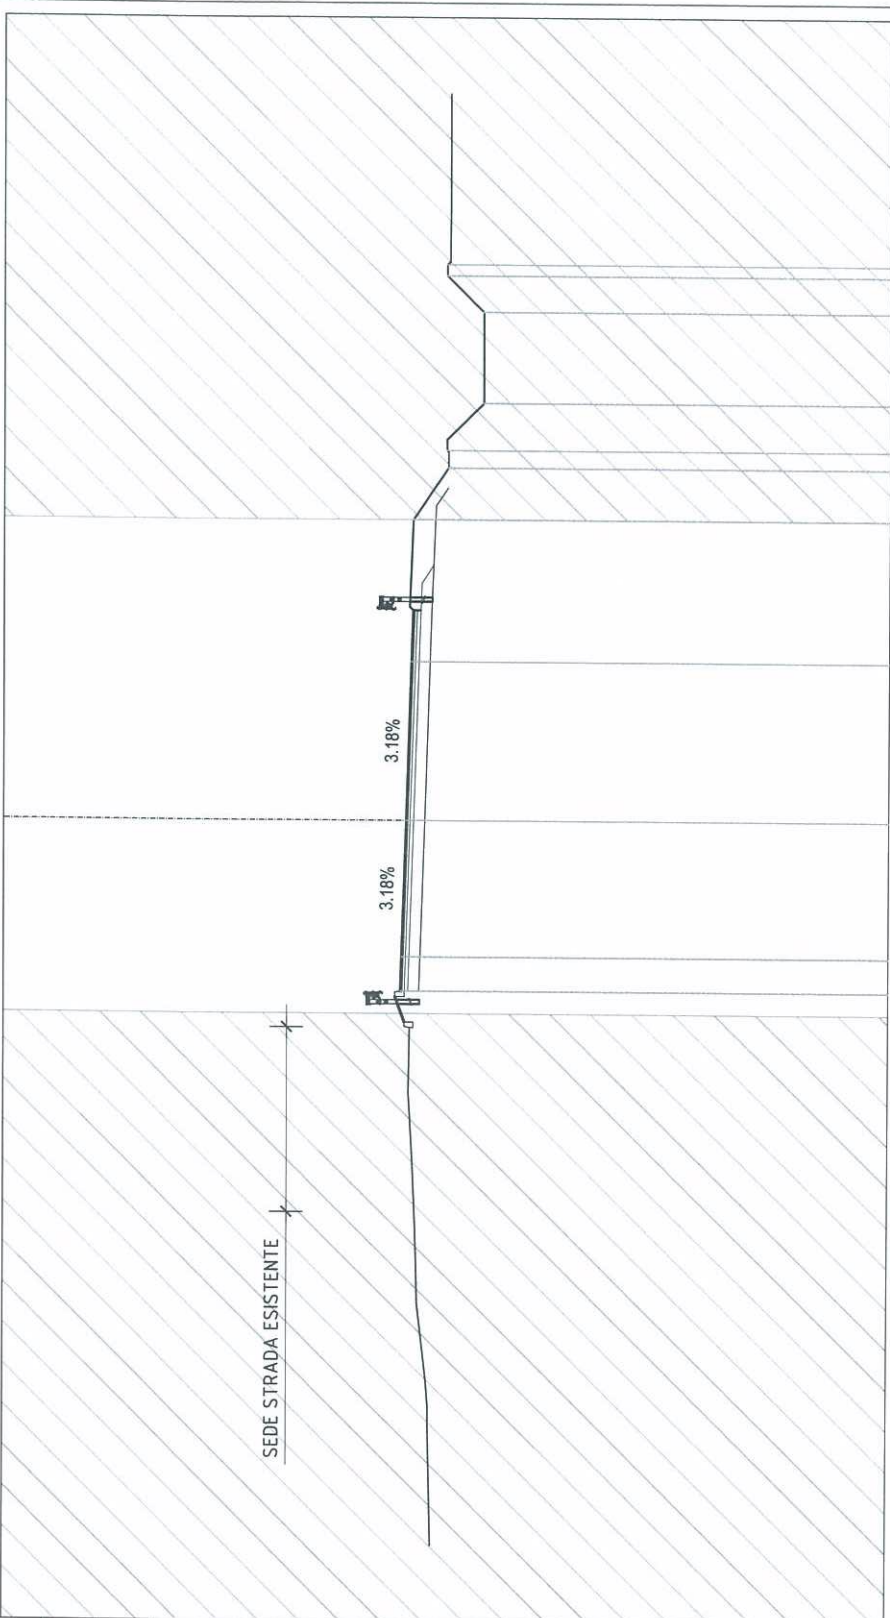

-								
-								
PROGRESSIVE AS-BUILT	8.29	10.96	11.00	11.14	11.26	11.29	10.96	10.96
PARZIALI AS-BUILT			4.38	3.77	0.94	0.94	1.41	2.50
QUOTE AS-BUILT					-3.77	-4.71		

PROFILO ROT_Ca_Nove_NORD
 SEZIONE 7
 PROGRESSIVA 86.36

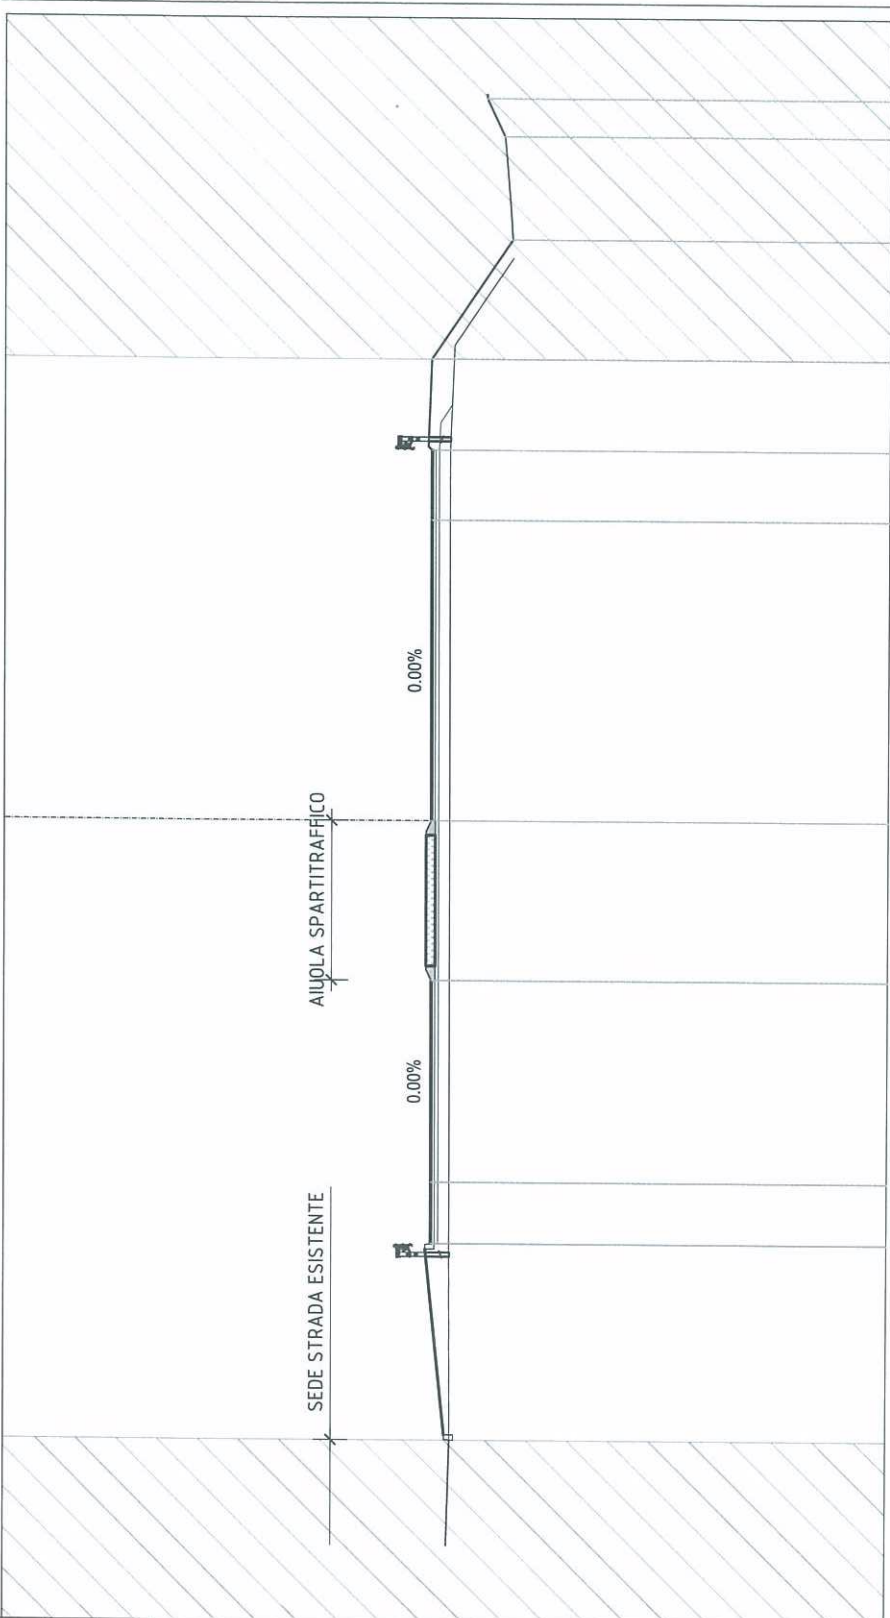


-																					
-																					
PROGRESSIVE AS-BUILT																					
PARZIALI AS-BUILT																					
QUOTE AS-BUILT																					
	10.94	-17.10	5.42	0.01	1.69	11.46	-9.98	4.41	5.57	11.46	4.41	0.00	8.29	11.46	1.92	11.46	2.50	11.46	10.21	11.46	12.71

PROFILO ROT_Ca_Nove_SUD

SEZIONE 1

PROGRESSIVA 0.00

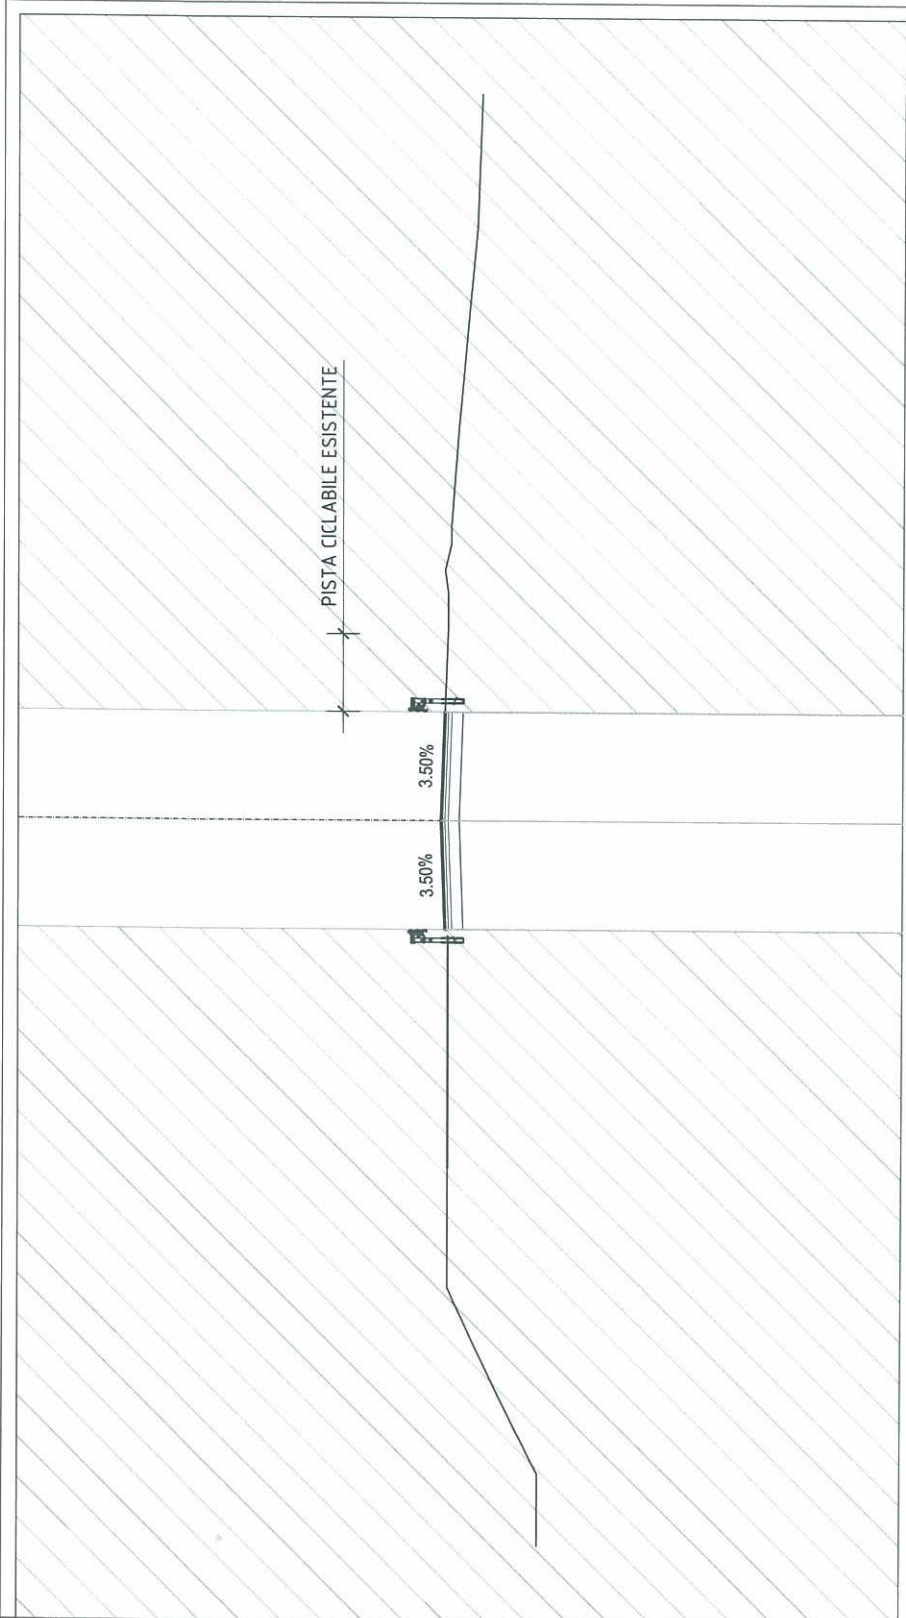

200
-1


-			
-			
PROGRESSIVE AS-BUILT			
PARZIALI AS-BUILT			
QUOTE AS-BUILT			

11.47	3.00		
11.57	0.00		
11.47	-3.00		

PROFILO ROT_Ca_Nove_SUD

SEZIONE 2

PROGRESSIVA 13.12

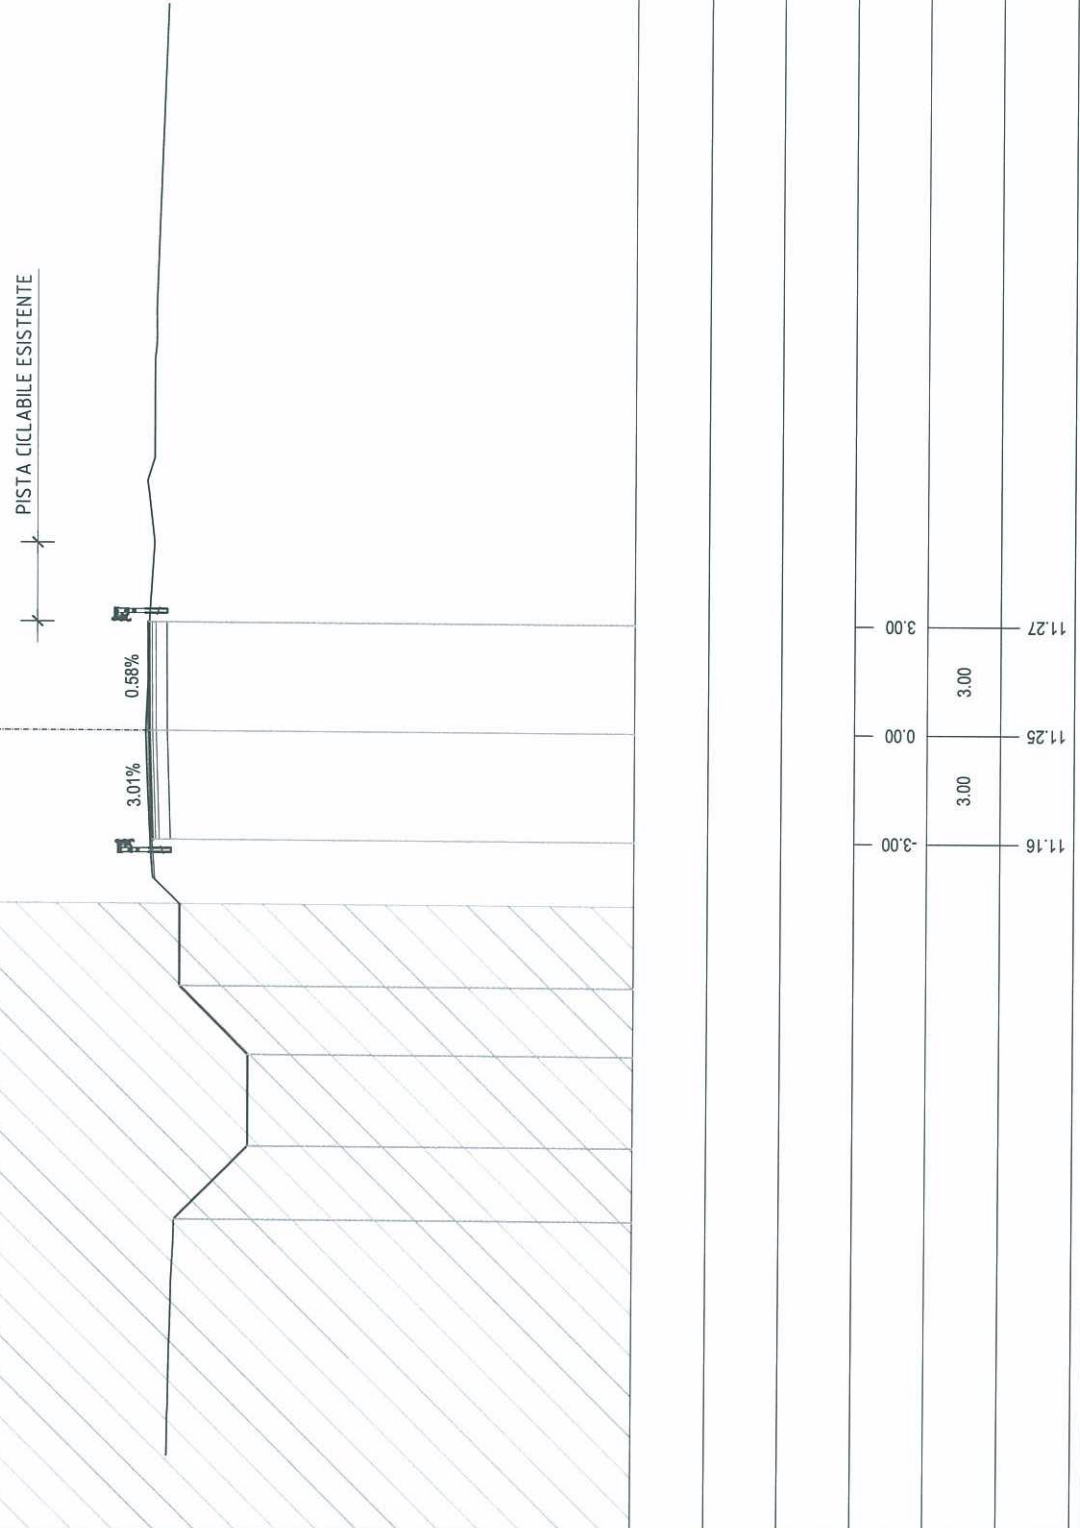


-		
-		
PROGRESSIVE AS-BUILT		
PARZIALI AS-BUILT	3.00	3.00
QUOTE AS-BUILT	11.16	11.27

PROFILO ROT_Ca_Nove_SUD

SEZIONE 3

PROGRESSIVA 22.07

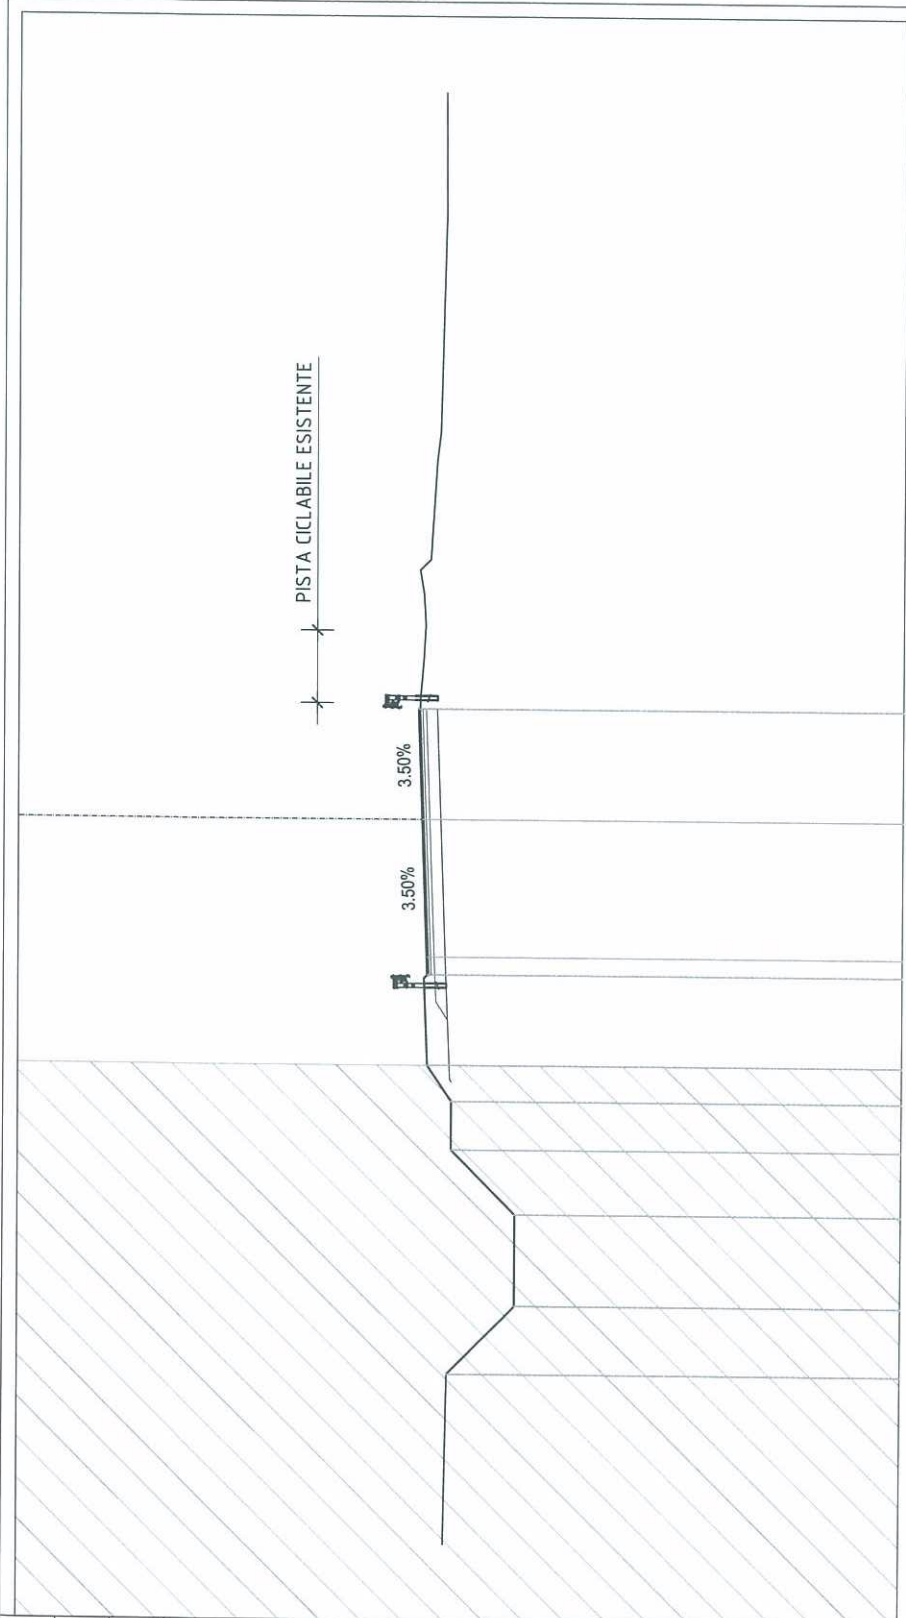


-						
-						
PROGRESSIVE AS-BUILT						
PARZIALI AS-BUILT						
QUOTE AS-BUILT						

	10.95	-6.78	2.50	10.95	-4.28	10.96	0.48	10.96	-3.80	10.96	3.80	11.10	0.00	11.20	3.05
--	-------	-------	------	-------	-------	-------	------	-------	-------	-------	------	-------	------	-------	------

PROFILO ROT_Ca_Nove_SUD

SEZIONE 4

PROGRESSIVA 33.25

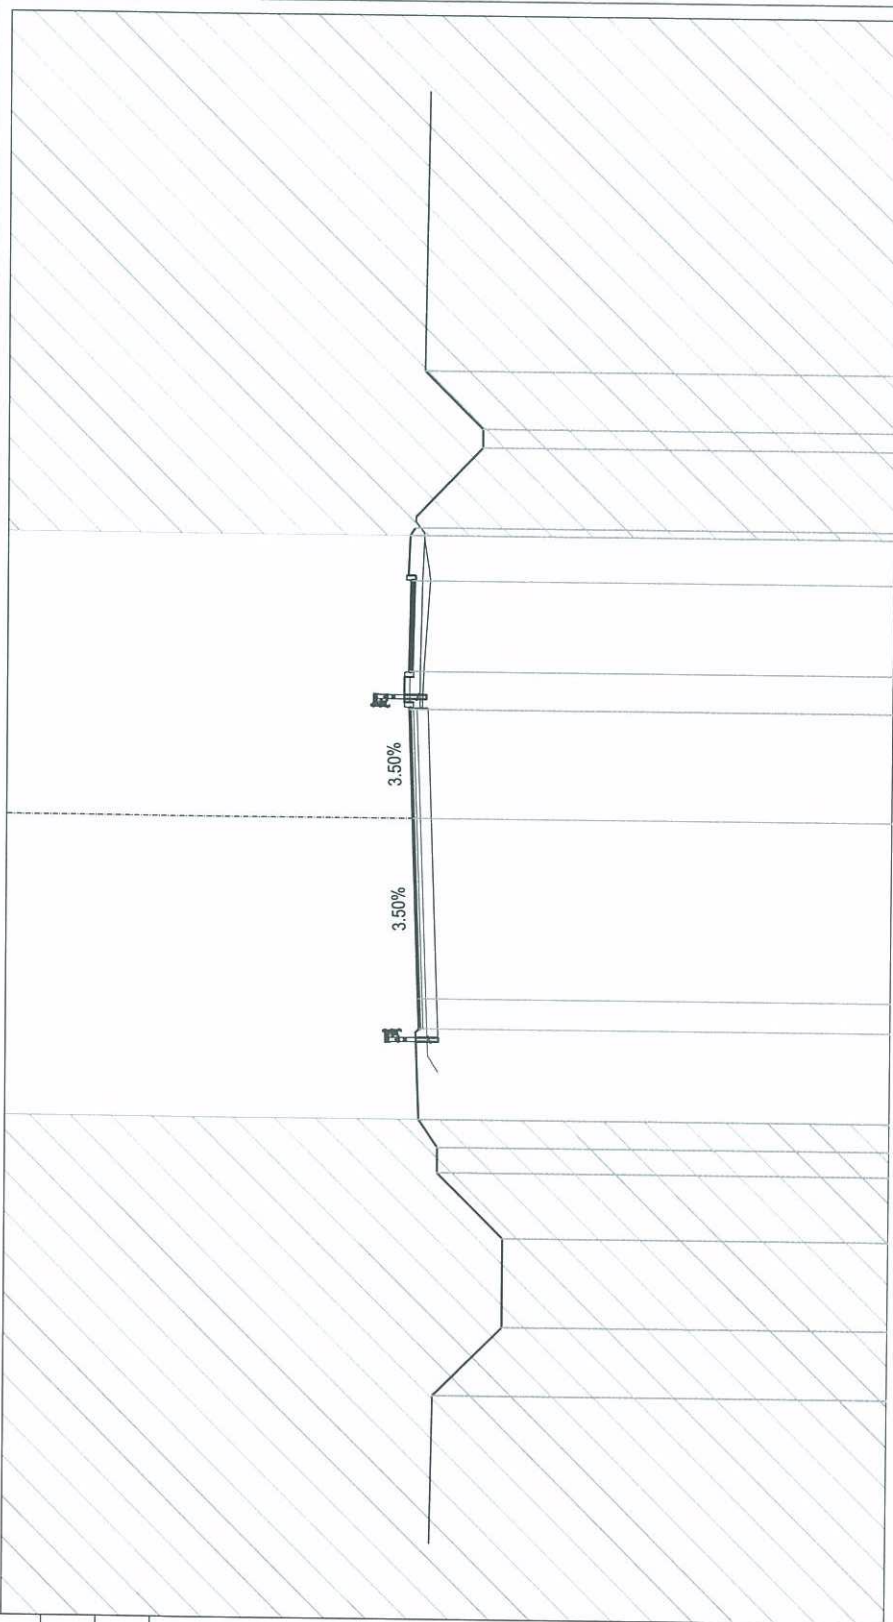

-2


200
200

-														
-														
PROGRESSIVE														
AS-BUILT														
PARZIALI														
AS-BUILT		2.50		4.98		3.00		1.05		2.50		1.25		
QUOTE														
AS-BUILT		10.84		10.87		11.04		11.15		11.15		11.10		11.02
		-8.31		-5.81		0.00		3.00		4.05		6.55		8.01

PROFILO ROT_Ca_Nove_SUD

SEZIONE 6

PROGRESSIVA 50.11

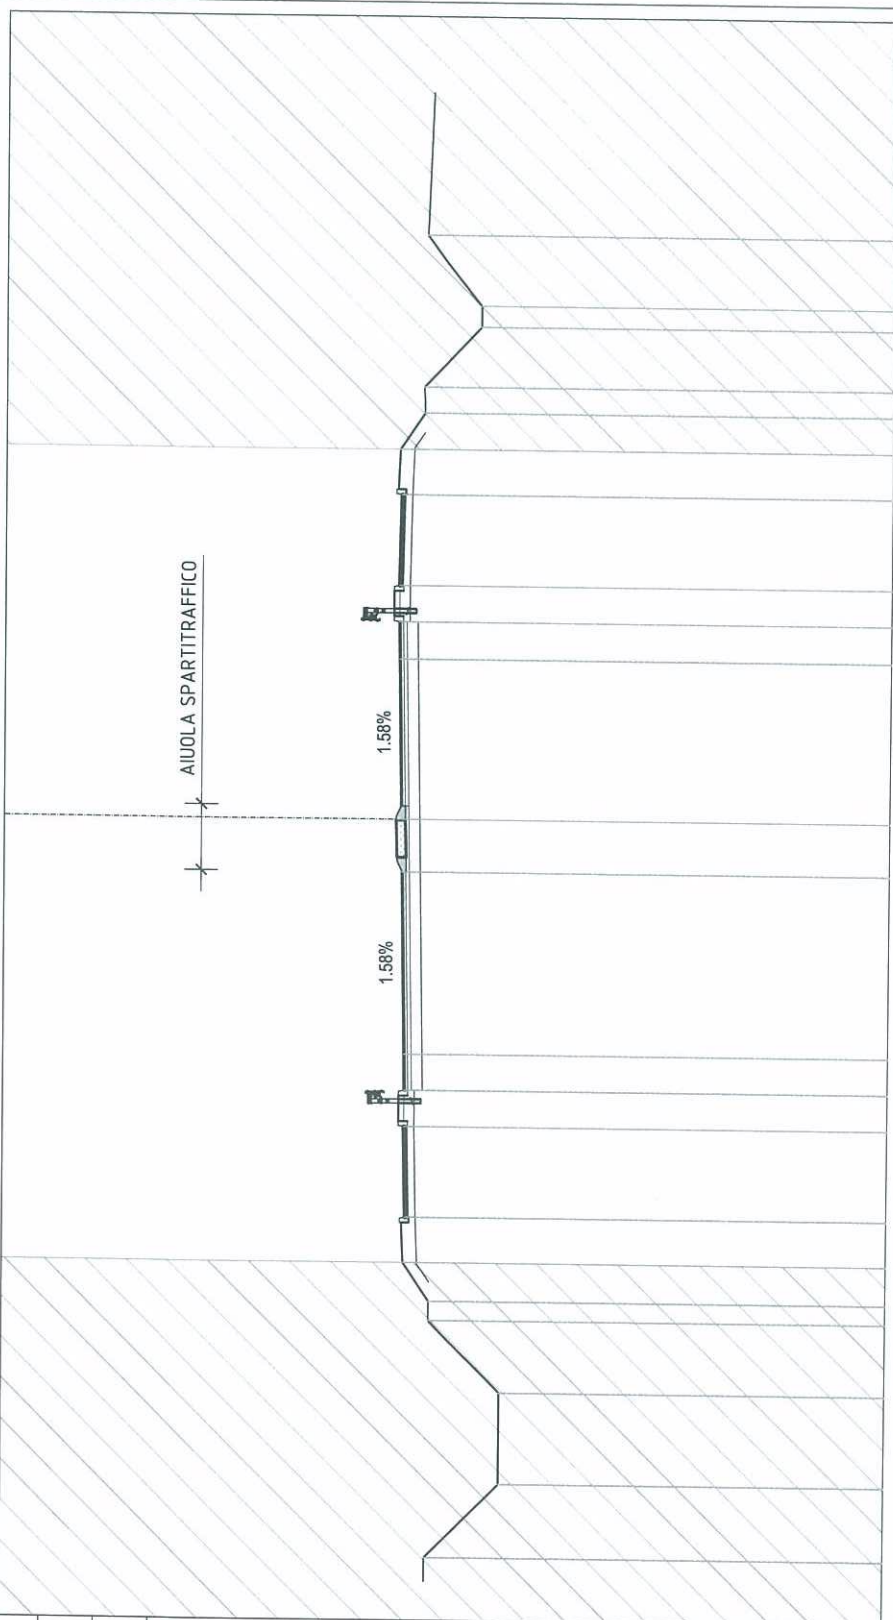

-2

	11.19	12.23	-10.98	11.13	2.50	1.00	1.00	-8.48	11.18	11.18	-7.48	11.20	-6.48	11.20	5.03	1.45	0.00	11.30	4.42	11.37	4.42	1.03	1.00	2.50	11.38	5.45	11.38	6.45	8.95	11.39	10.20			
PROGRESSIVE AS-BUILT																																		

PROFILO ROT_Ca_Nove_SUD

SEZIONE 7

PROGRESSIVA 59.01

AIUOLA SPARTITRAFFICO

0.23%

0.23%

-2

200
200

-

-

PROGRESSIVE AS-BUILT

PARZIALI AS-BUILT

QUOTE AS-BUILT

11.45	-13.49	1.25	1.25	11.49
11.44	-9.74	1.00	2.50	11.44
11.44	-8.74	1.18	1.18	11.44
11.44	-7.56	5.13	5.13	11.44
11.45	-2.43	2.43	2.43	11.45
11.46	0.00	9.54	9.54	11.46
11.48	9.54	2.43	2.43	11.48
11.49	11.97	1.00	1.00	11.49
11.49	12.97	2.50	2.50	11.49
11.44	15.47	1.25	1.25	11.44
11.49	16.72			11.49