

ALLEGATO n. I.4 “Studio di risoluzione e quantificazione interferenze”

DOCUMENTO N.9 – (INTERROUTE)

Geom. Silvio VISCHIONI
e-mail: sb.vischioni@errevia.com

Viale Cristoforo Colombo, 23
20090 Trezzano sul Naviglio (MI) – Italy
Tel. +39 02 48400557 Fax. +39 02 48400429
e-mail: segreteria@errevia.com

Roma14/07/2014

Prot MB/51/2014

OGGETTO: Offerta per la risoluzione dell'interferenza Interoute SS.11 (da km. 113+012 a km. 113+110) Boffalora s/T - Collegamento stradale SS 11 Magenta - tang.le ovest di Milano e variante di Abbiategrasso . progetto definitivo per appalto integrato

Riportiamo qui di seguito la nostra migliore offerta per la realizzazione delle attività richieste:

(vedi tabella Allegata)

Tratta - picchetto	Fasi Lavorative	U.M.	Euro Unit.	Q.tà	Euro Tot.
da km. 113+012 a km. 113+110	Scavo a sezione obbligata in terreno naturale su infrastruttura in servizio, compresa la fornitura di sabbia sui tubi, la fornitura e posa di nastro monitore	m	€ 52,00	98,00	€ 5096,00
	Fornitura e posa di calcestruzzo per protezione tubazione (bauletto spessore 20cm)	m	€ 18,00	98,00	€ 1.1764,00
	Assistenza durante le attività e costruzione nuova "Rotatoria nr.1"	a.c.	€ 1.800,00	1,00	€ 1.800,00
	ONERI SICUREZZA 4%	n	€ 322,8	1,00	€ 322,08

Totale EURO 8392,8 +IVA



Con la presente desideriamo ricordare che l'infrastruttura interferente è utilizzata dai maggiori operatori italiani di telecomunicazioni, quindi, vi diffidiamo ad eseguire interventi che possano in qualche modo mettere a repentaglio l'integrità della stessa. A tale proposito ribadiamo la nostra disponibilità ad operare congiuntamente con il personale da voi incaricato al fine di mettere in atto tutte le procedure per ridurre i rischi di disservizio.

Condizioni Commerciali

La validità dell'offerta è di 30 giorni i termini e modi di pagamento quelli normalmente in uso, il prezzo indicato al netto dell'Iva (22%).

In caso di accettazione dell'offerta si prega di citare nell'ordine il codice preventivo Prot MB /51 /2014 e di inviare lettera di conferma alla

**Societa' Interoute S.p.A. Via Cornelia 498 , cap 00166
Alla c.a. Ing Fabio Tirabasso**

Modalita' di fatturazione 50% alla data del Vs.ordine /accettazione offerta (per Societa')


Pagamento	50% alla data di fine lavoro 30 giorni dalla fattura
-----------	---

Distinti Saluti



INTEROUTE S.p.A.
Mauro Barbieri



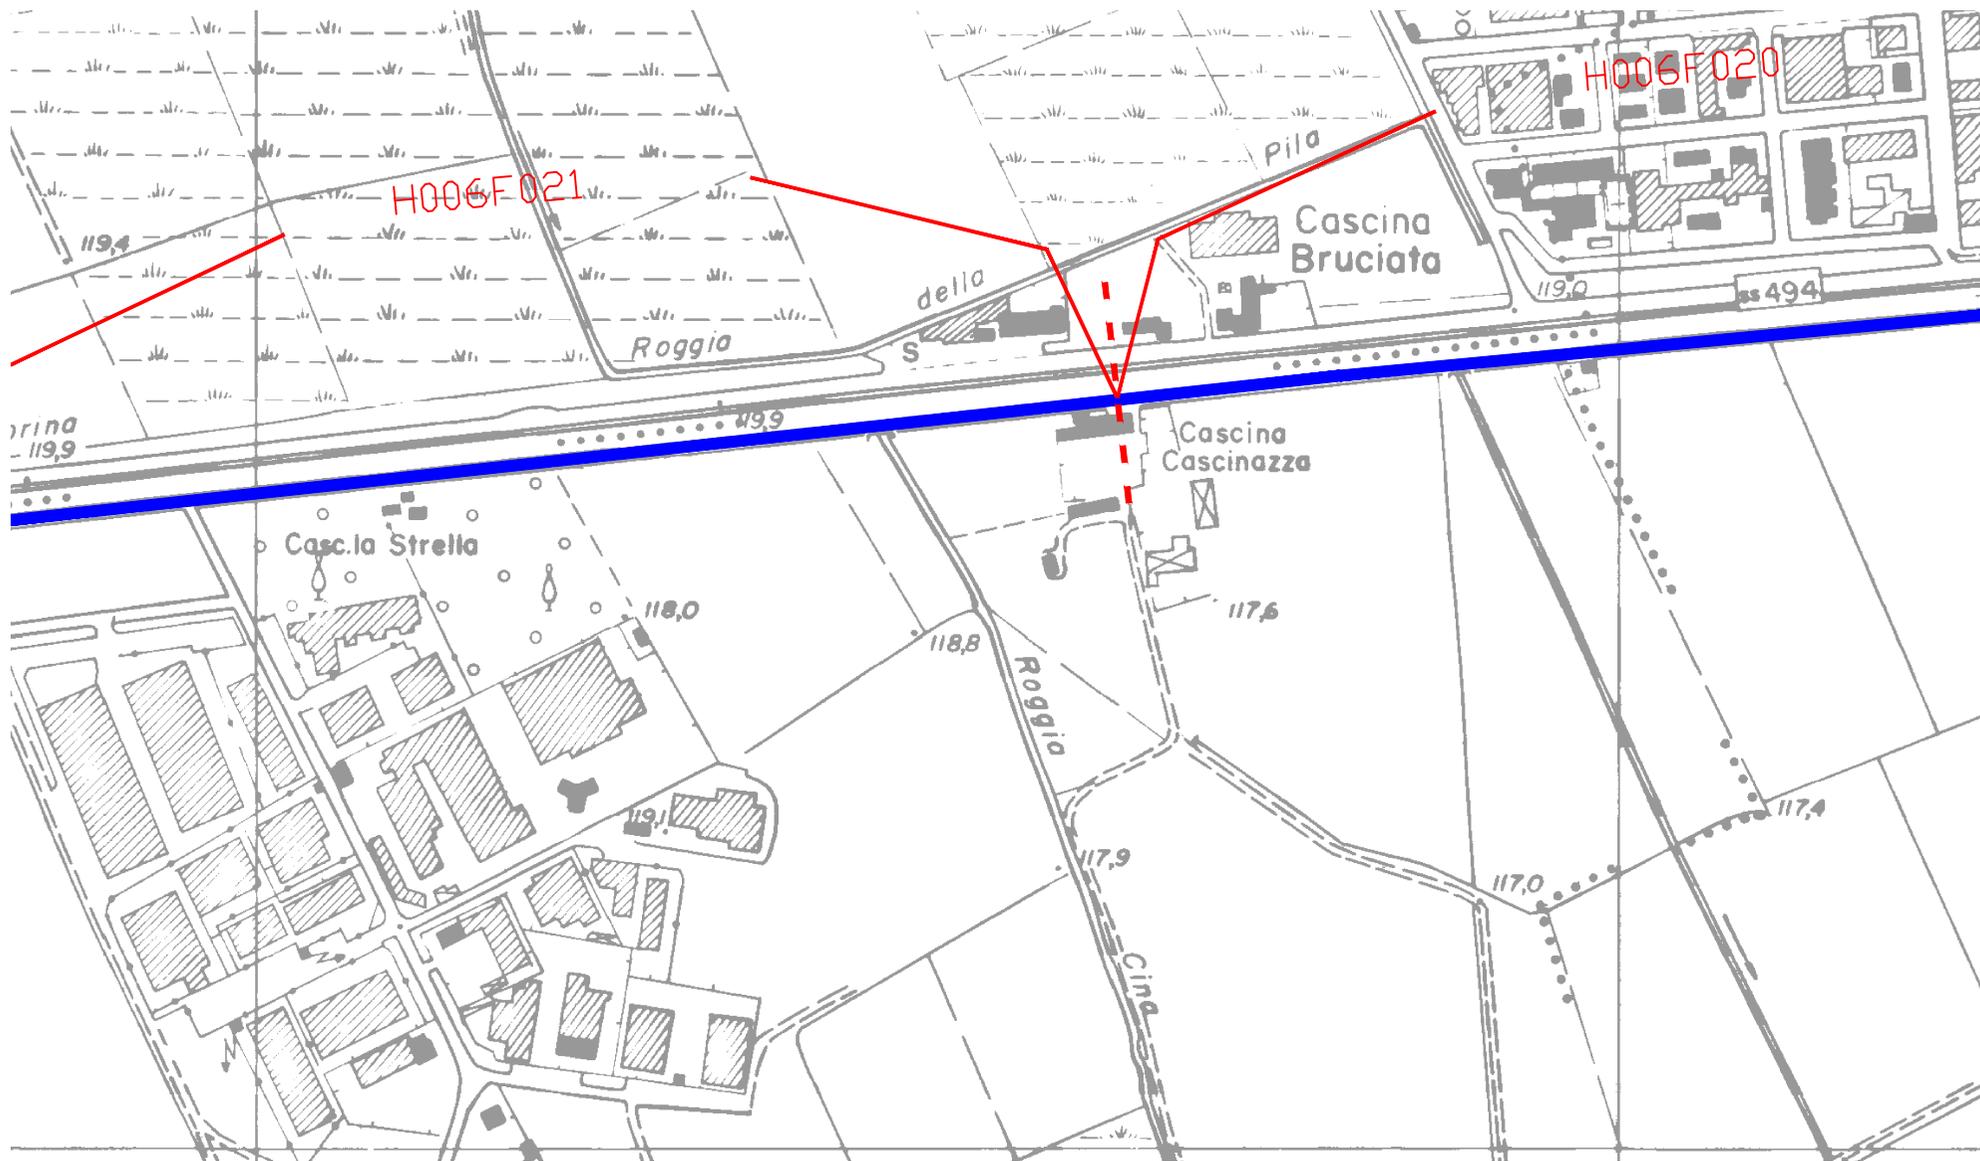

H006F021

H006F020

rina
- 119,9

Casc. la Stella

119,1

118,0

118,8

Roggia

117,9

Cina

Cascina
Cascinazza

117,6

117,0

117,4

della

Pila

Cascina
Bruciata

119,0

ss 494

Roggia

119,9


119,4

ROAD S.S. N.11
Sec. 346




NORD ---->

KEY

- B
- i21

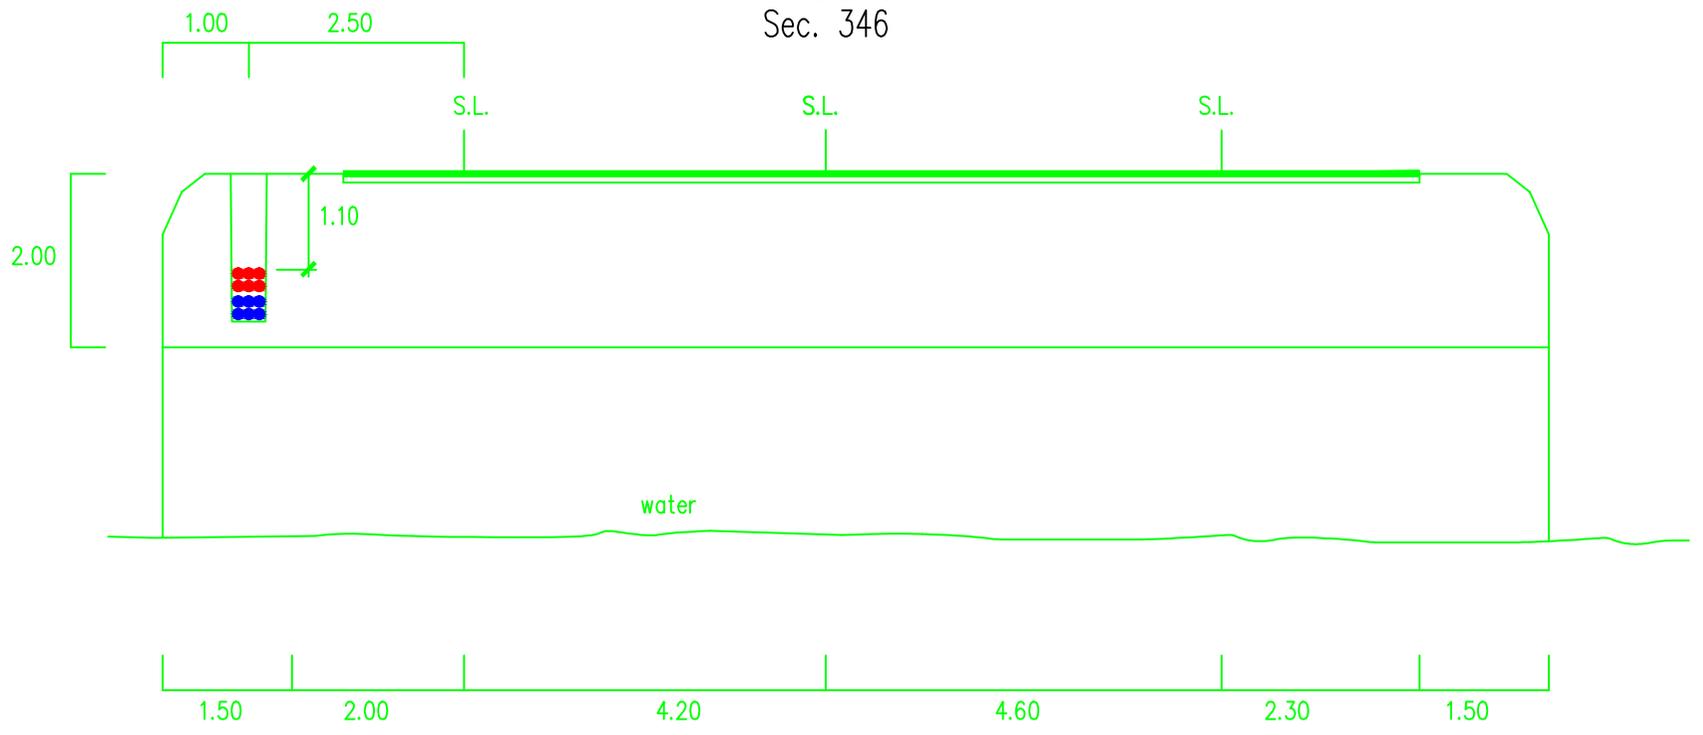

GT - 01 mt. 2021/20

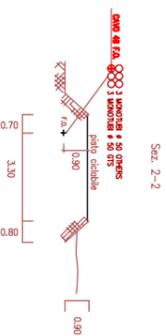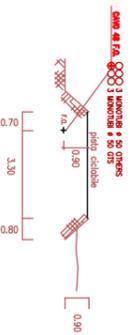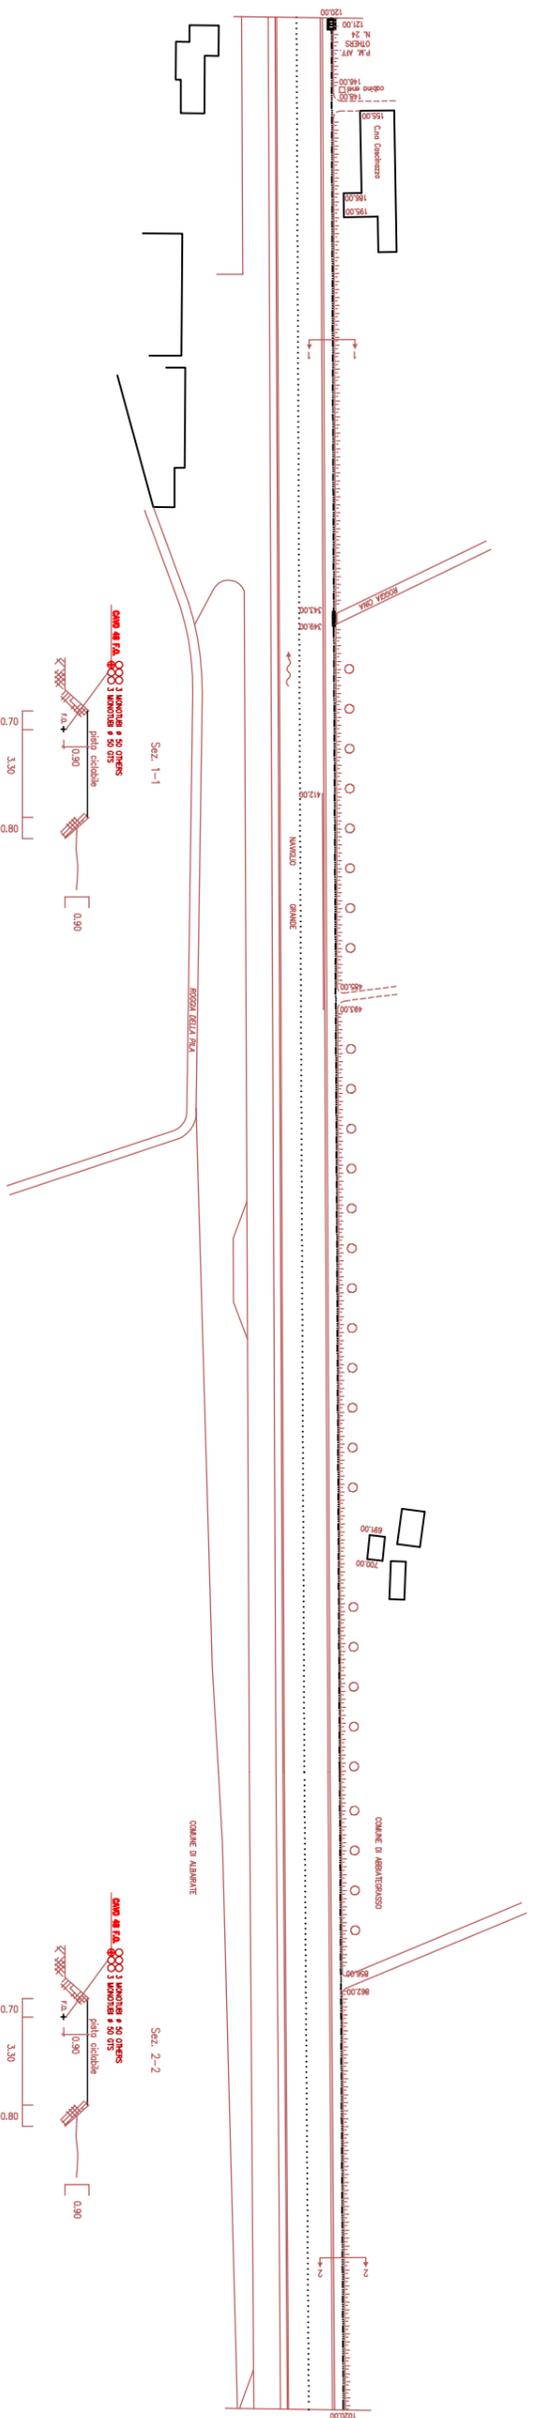




interoute
from the ground to the cloud

SHEET 21 OF 48	DATE:
SCALE	AS BUILT
CROSS SECTION	MILANO - TURBIGO
SCALE 1:100	NAVIGLIO GRANDE
DRAWN	CHECKED
	APPROVED