

RAPPRESENTAZIONE DELL'ANDAMENTO DELLA SCISTOSITA' (LINEE TRATTEGGIATE NERE), DELLE PRINCIPALI FAGLIE (LINEE TRATTEGGIATE ROSSE) E DELLE PRINCIPALI DISCONTINUITA' (LINEE TRATTEGGIATE BLU) ESTRAPOLATA ALL'INTERNO DELLA GALLERIA SULLA BASE DEI RILIEVI A PARAMENTO




 
 
























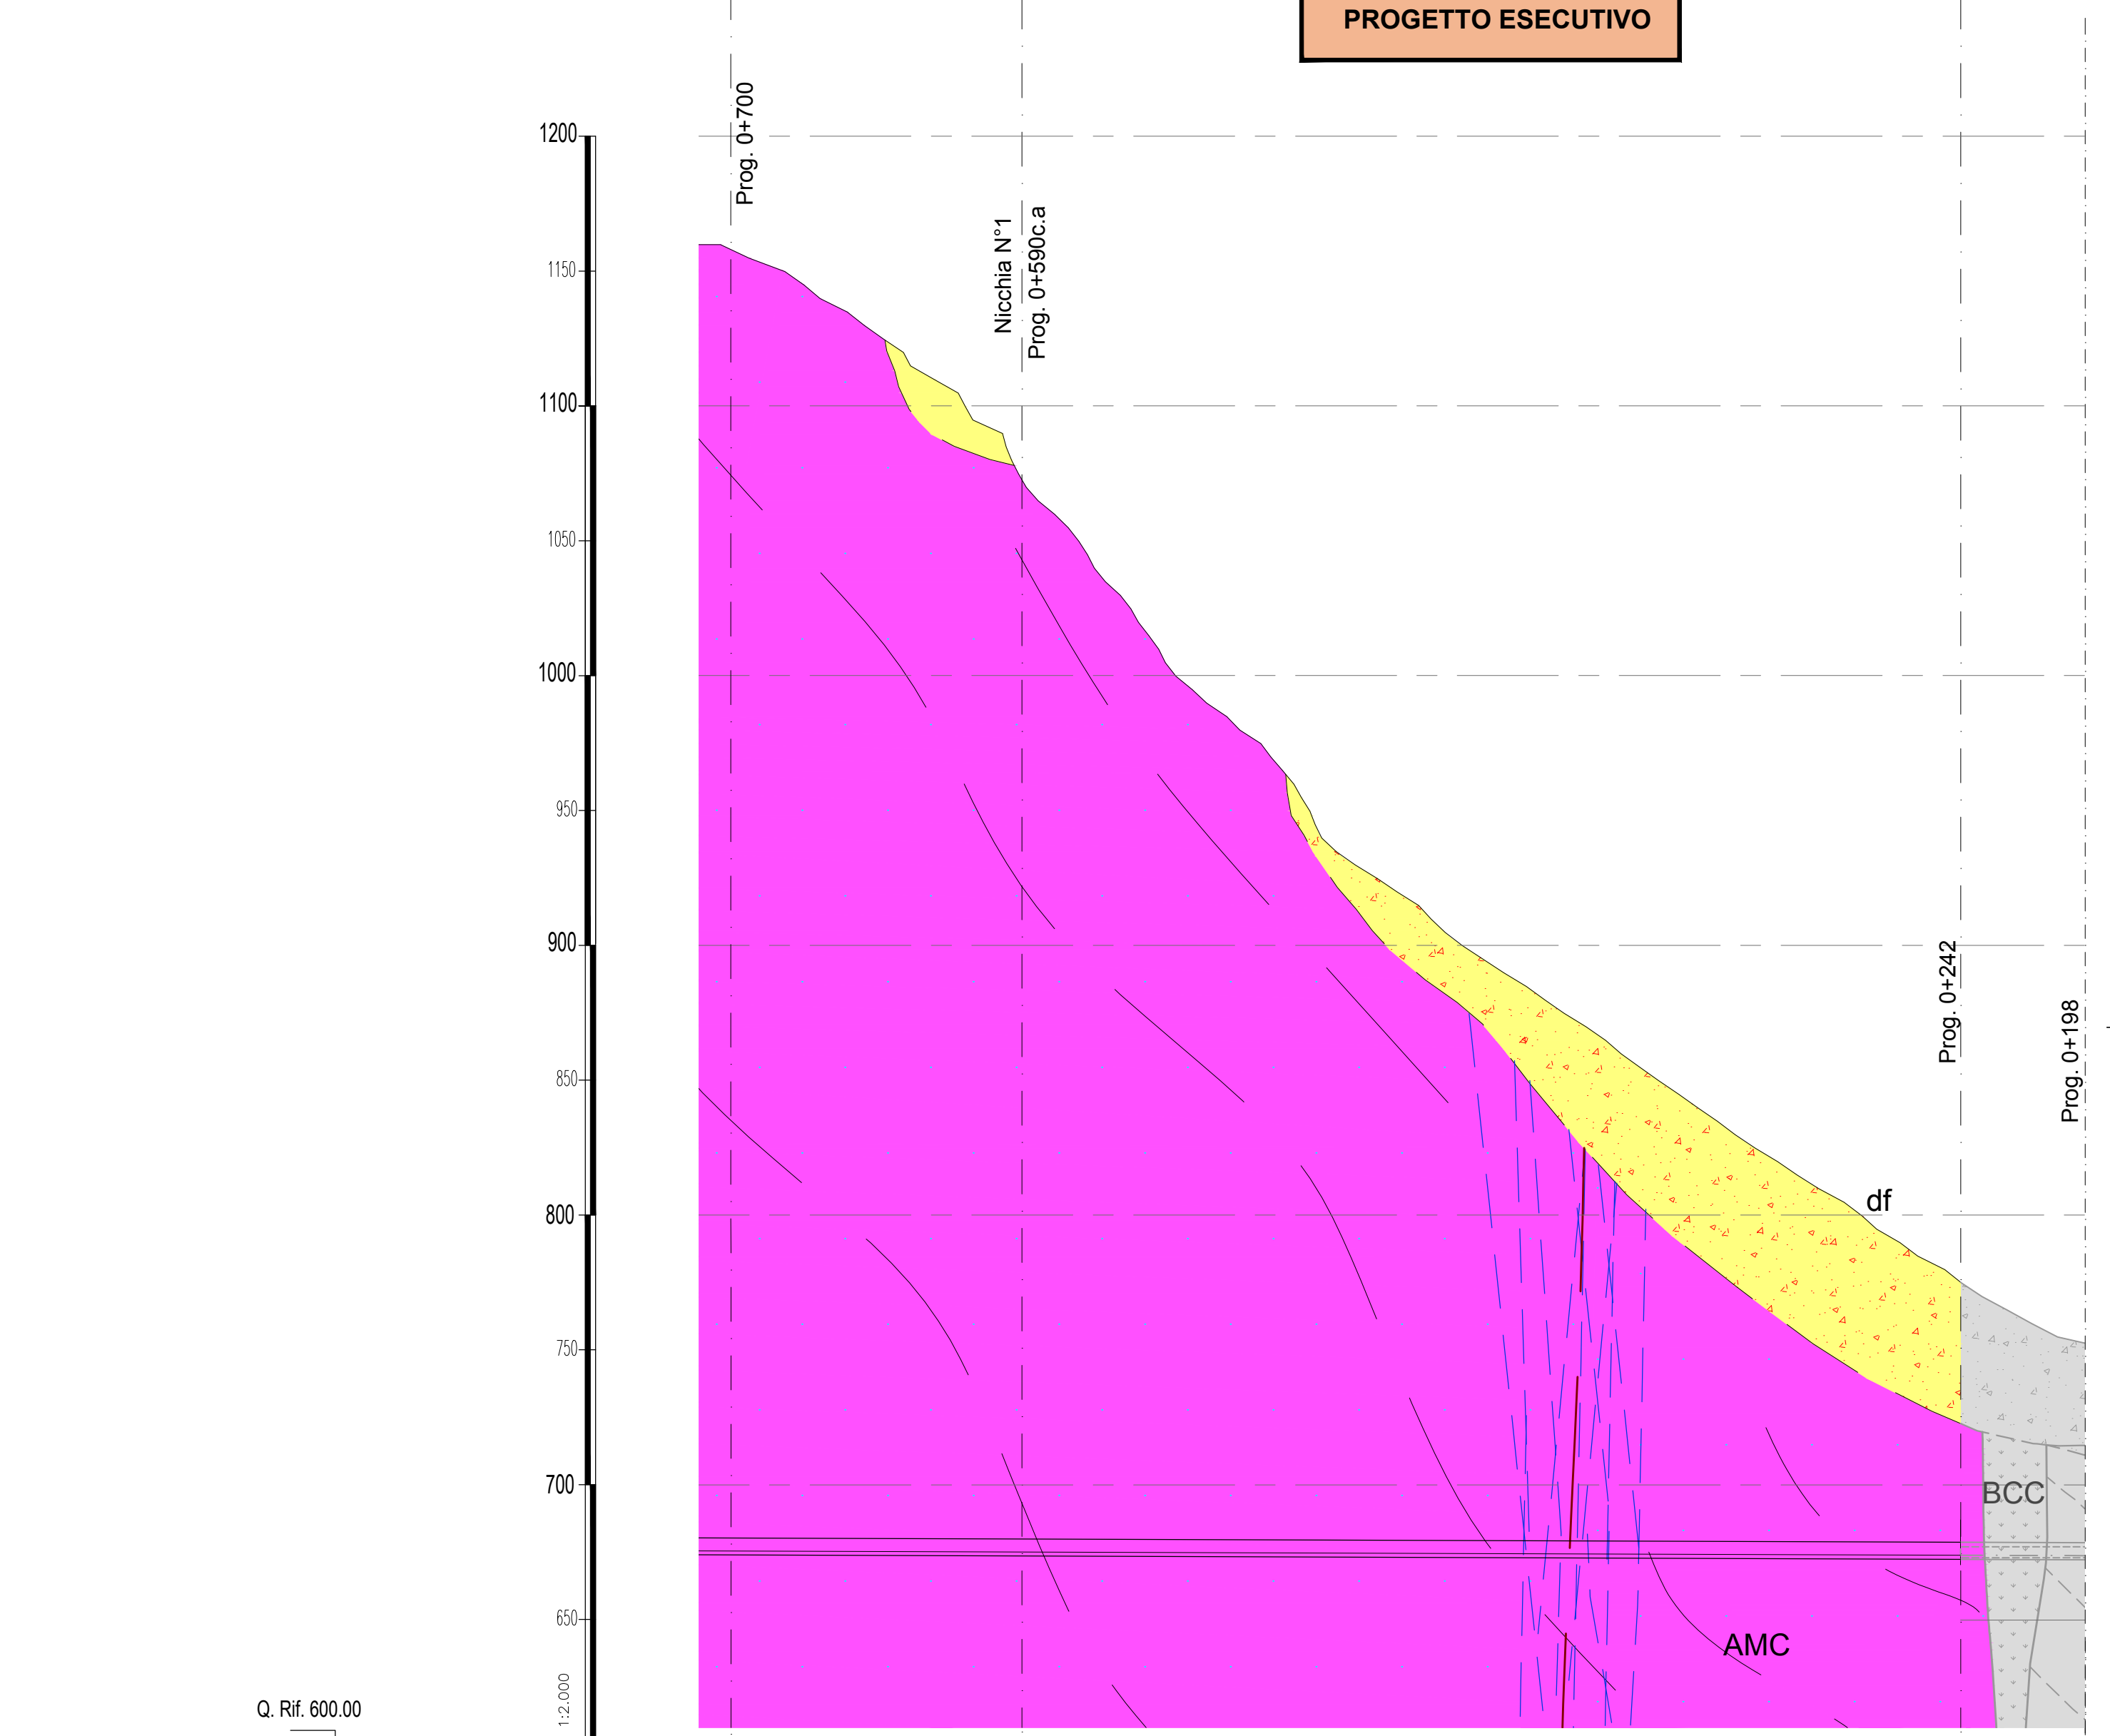



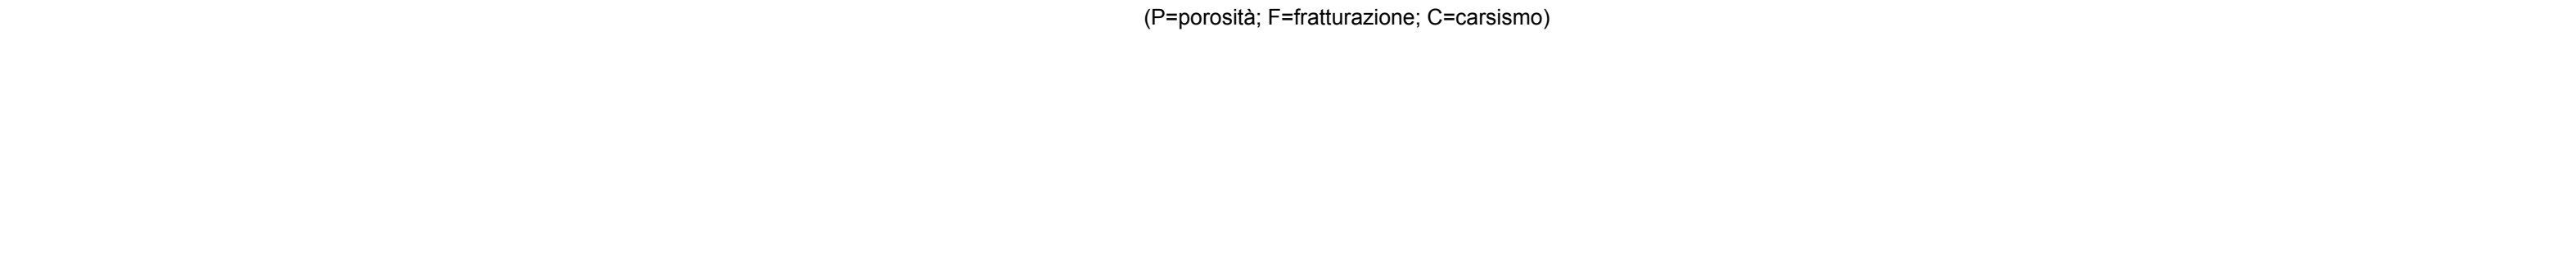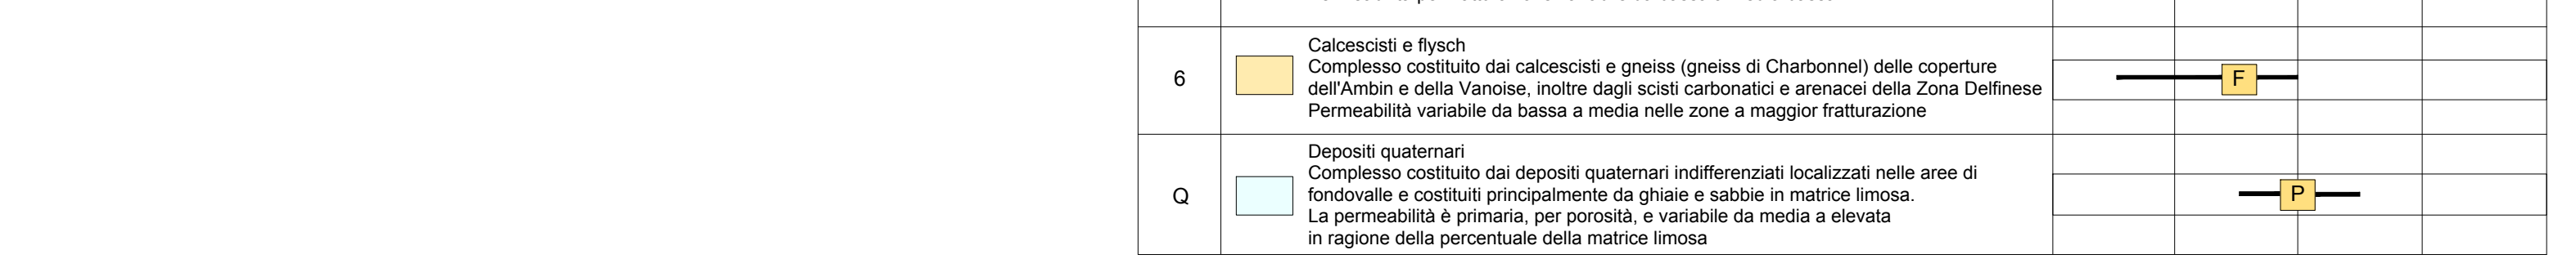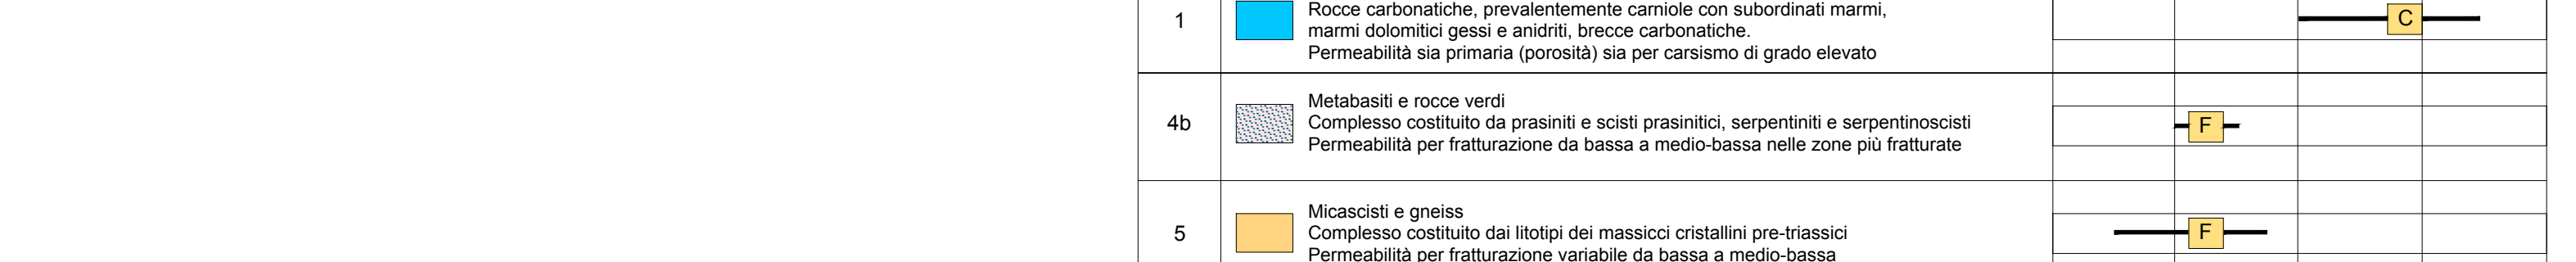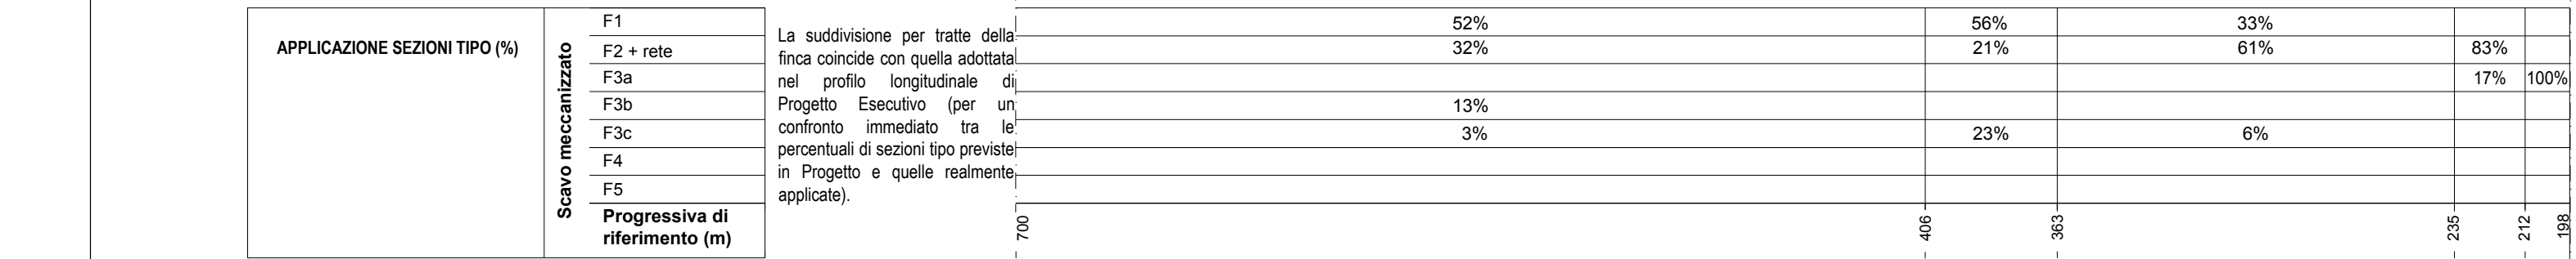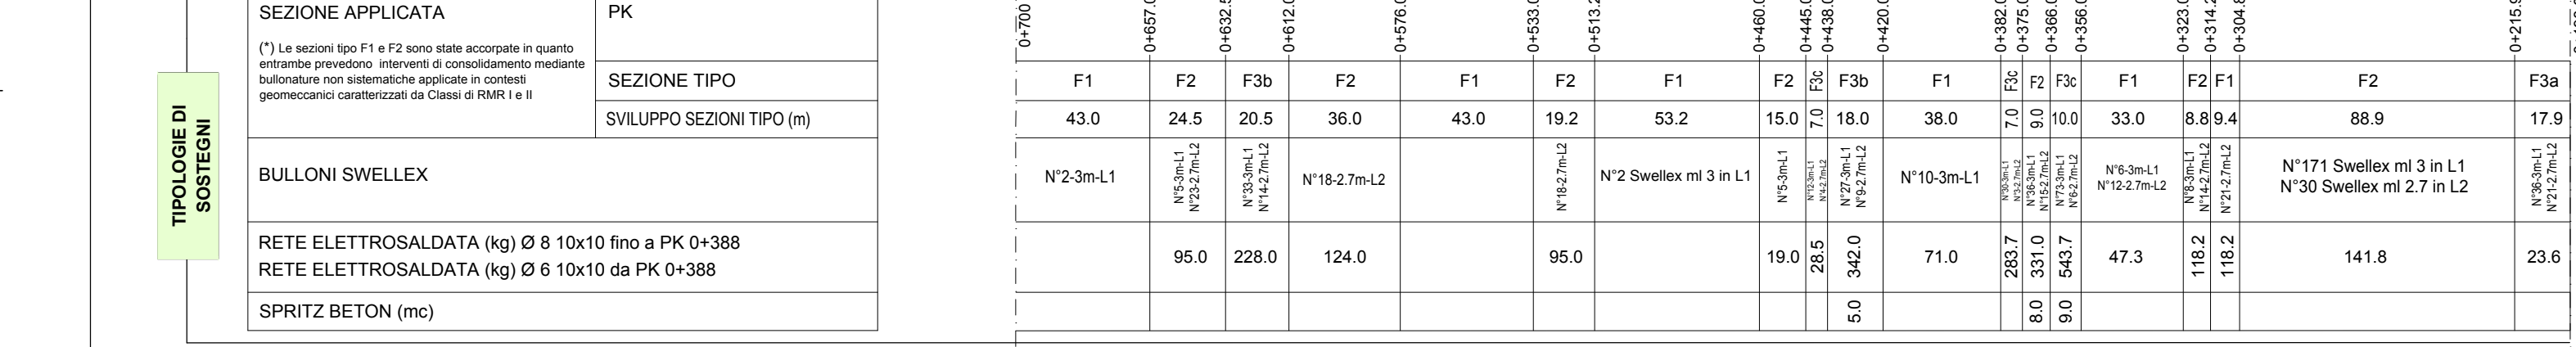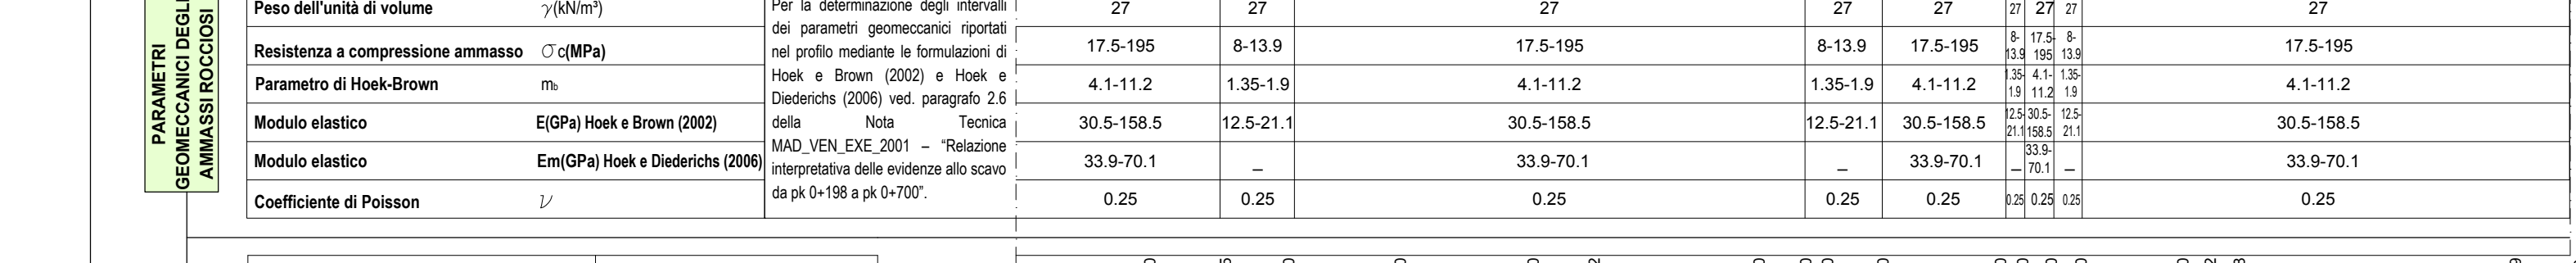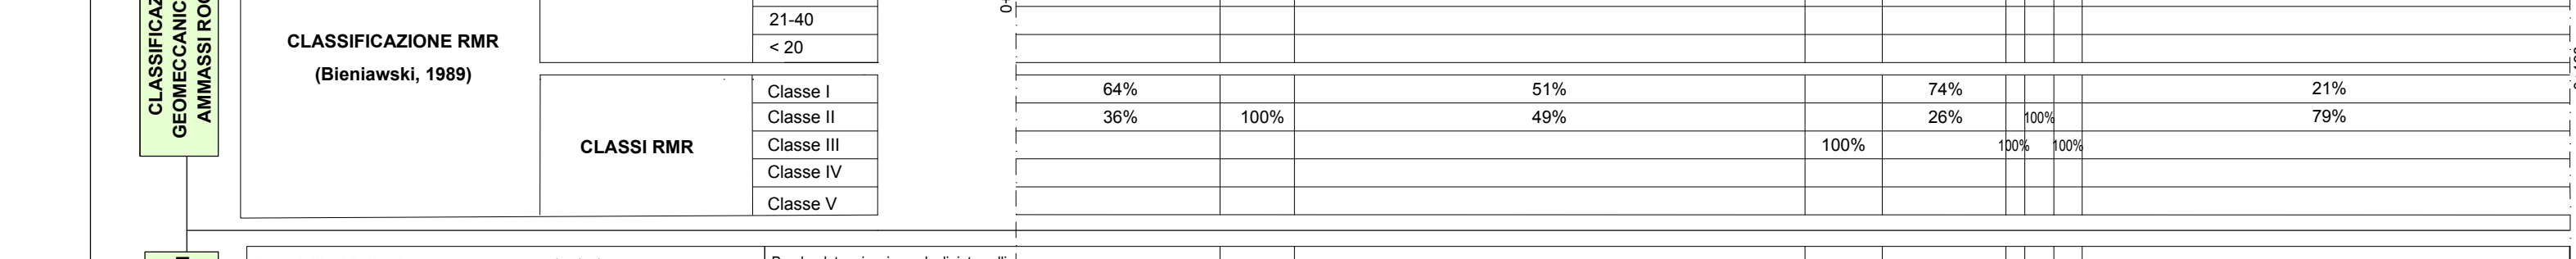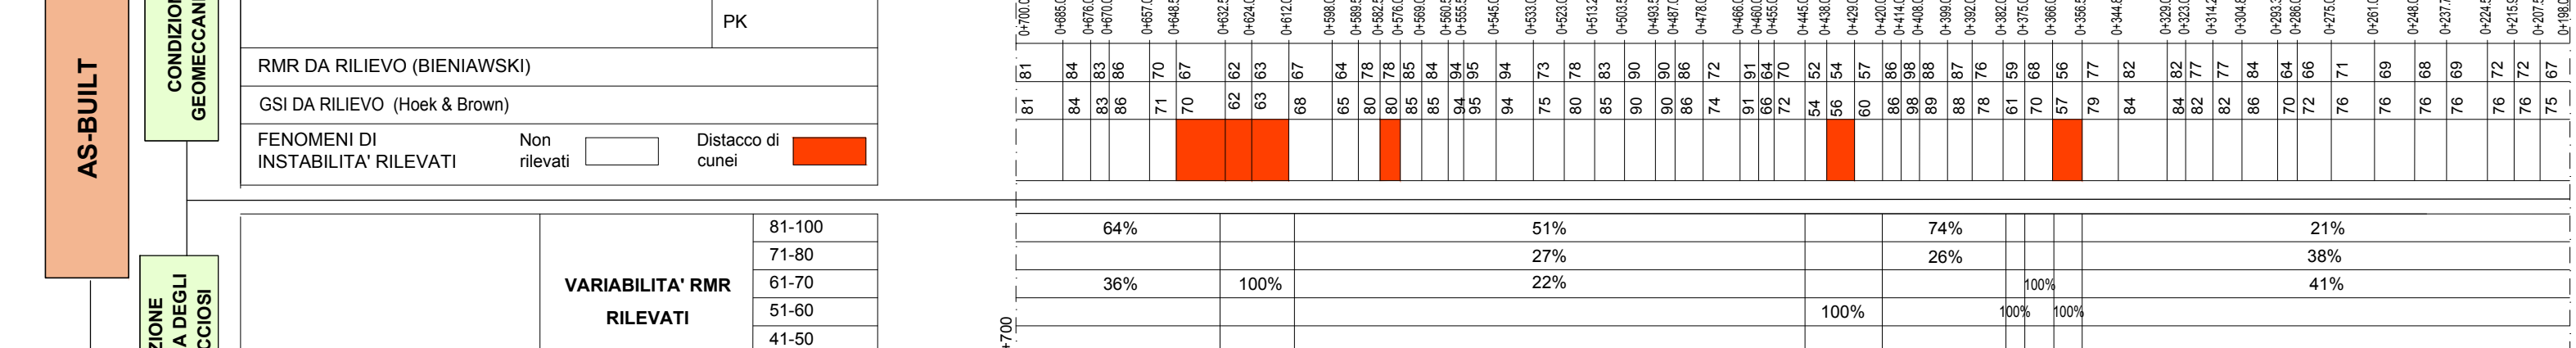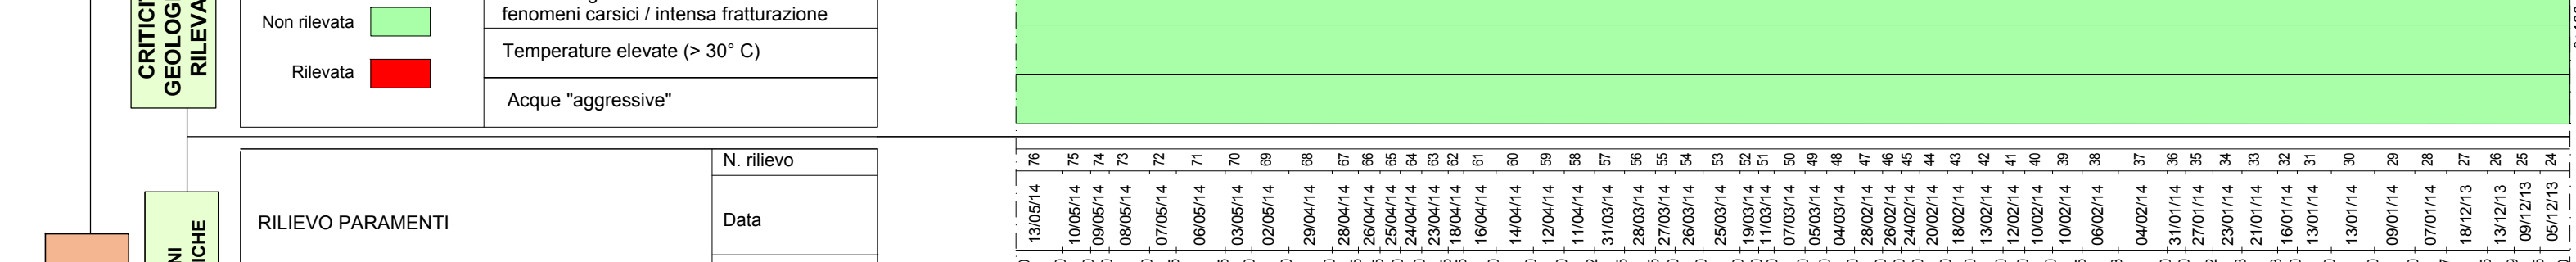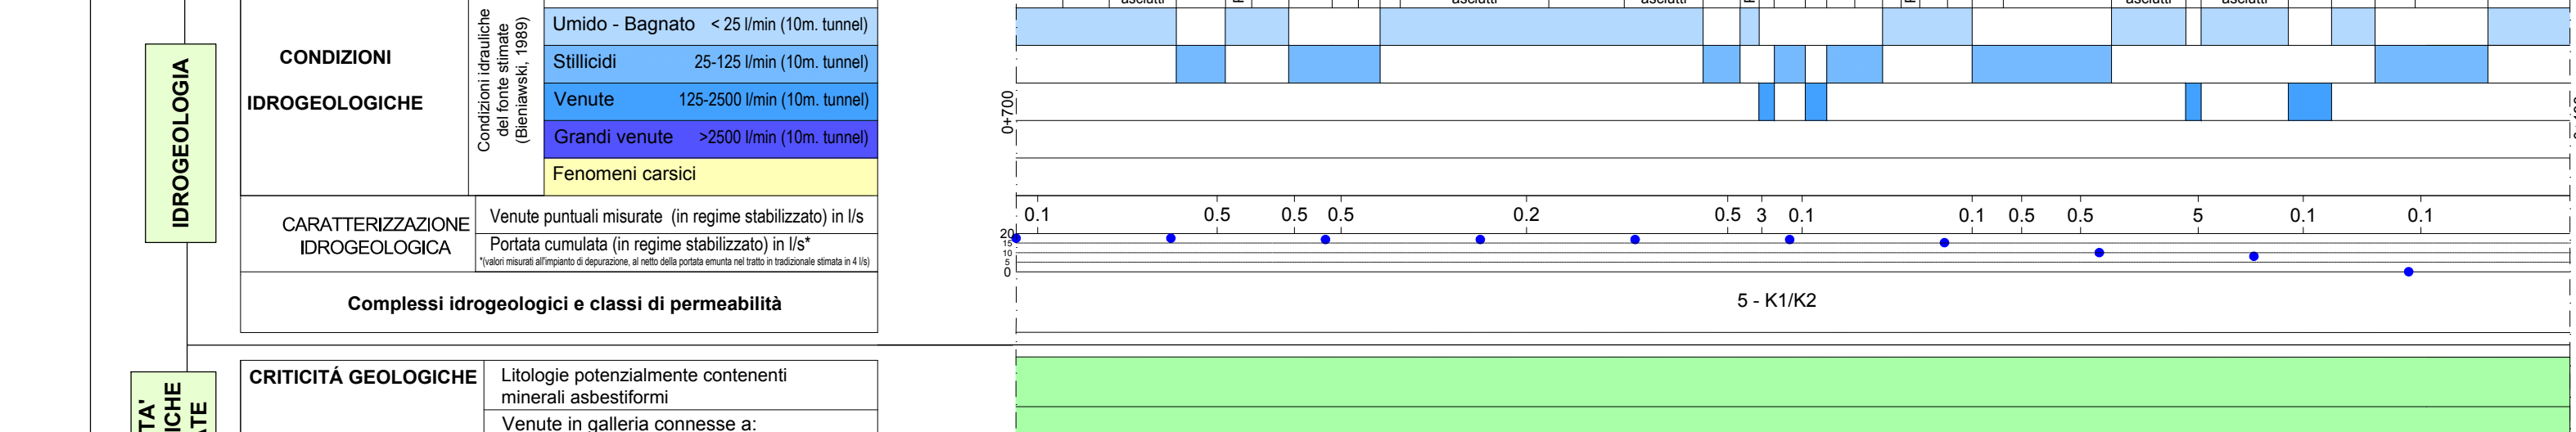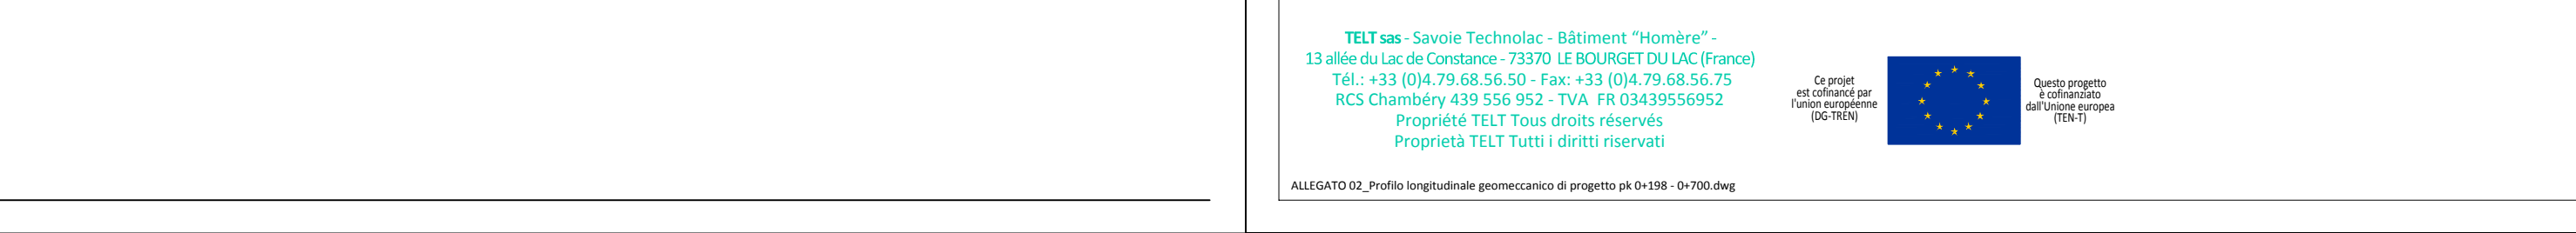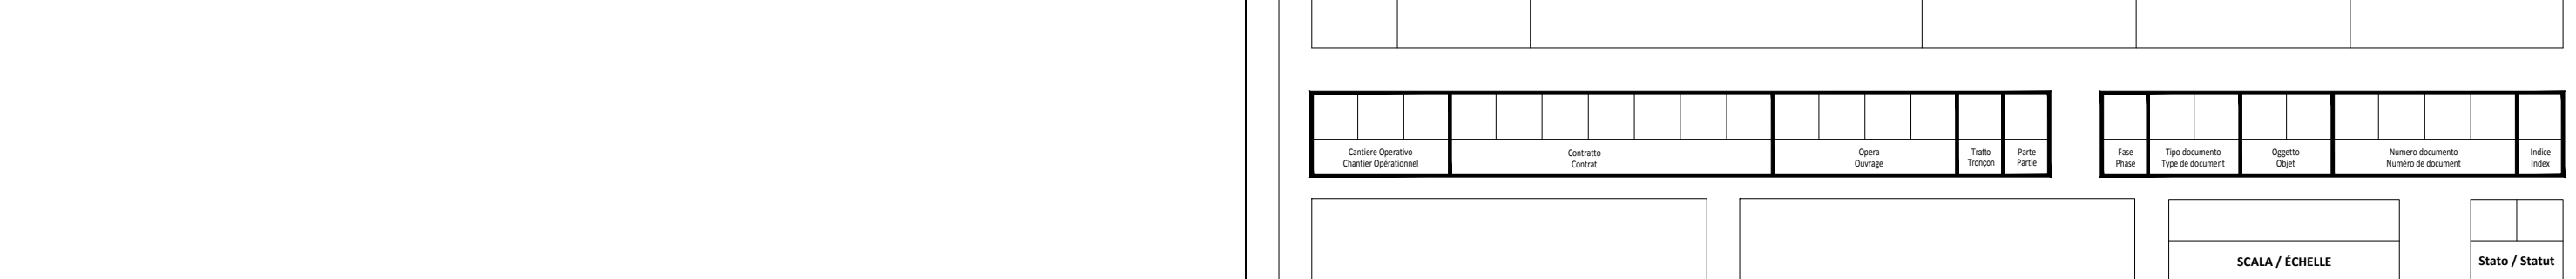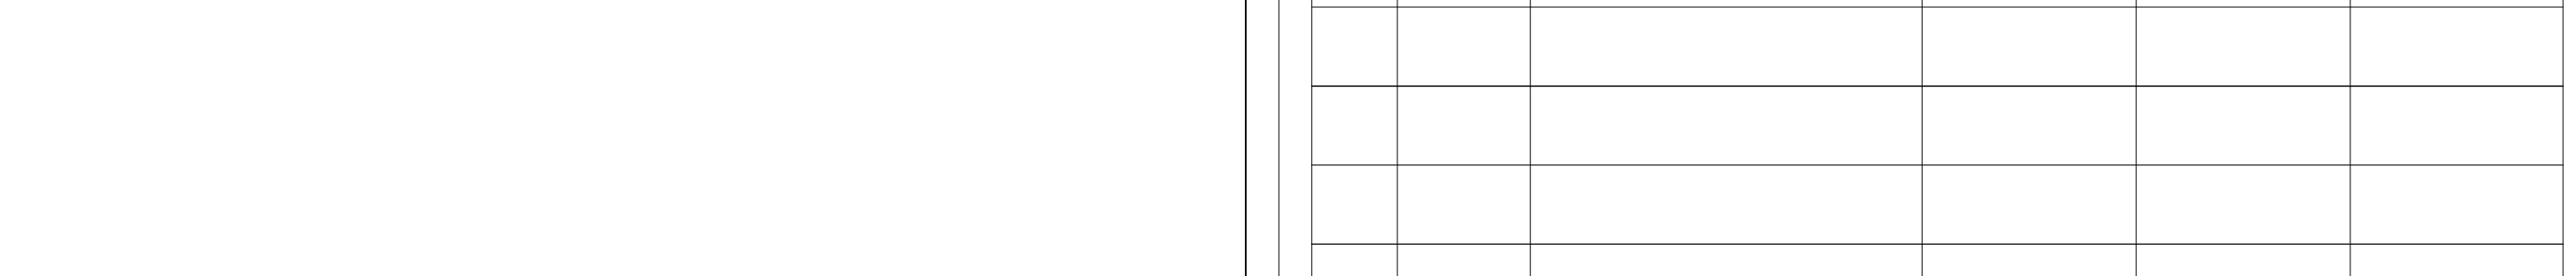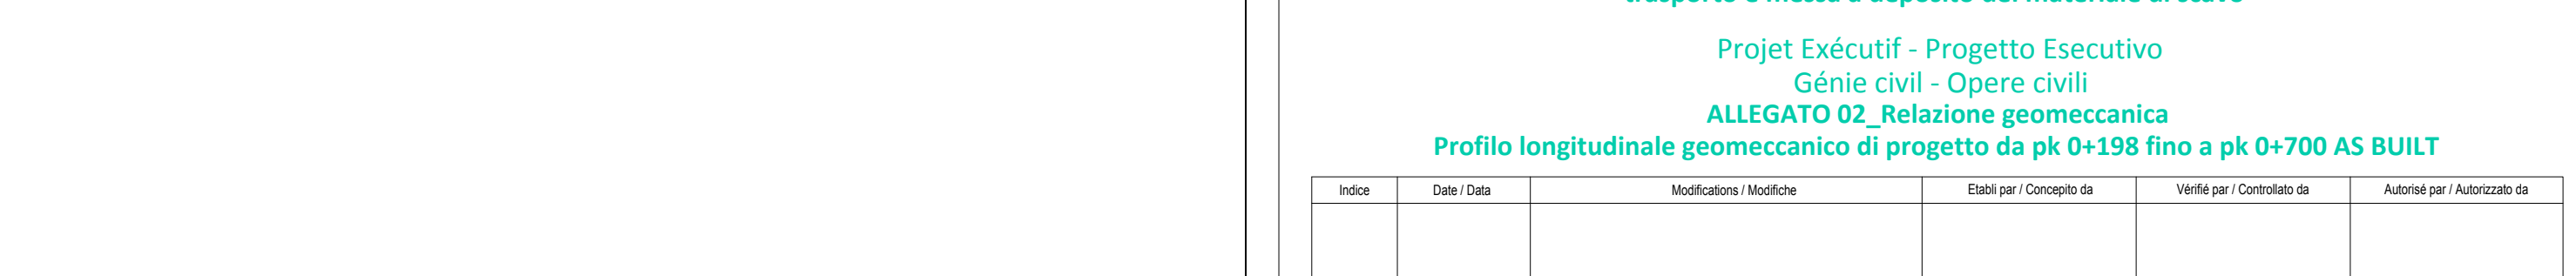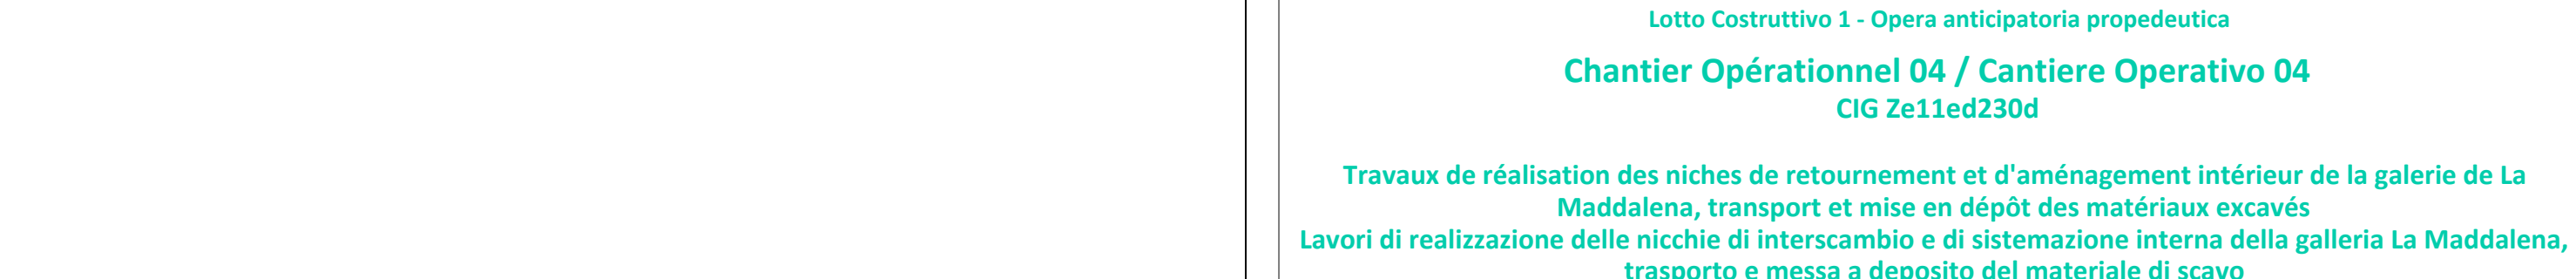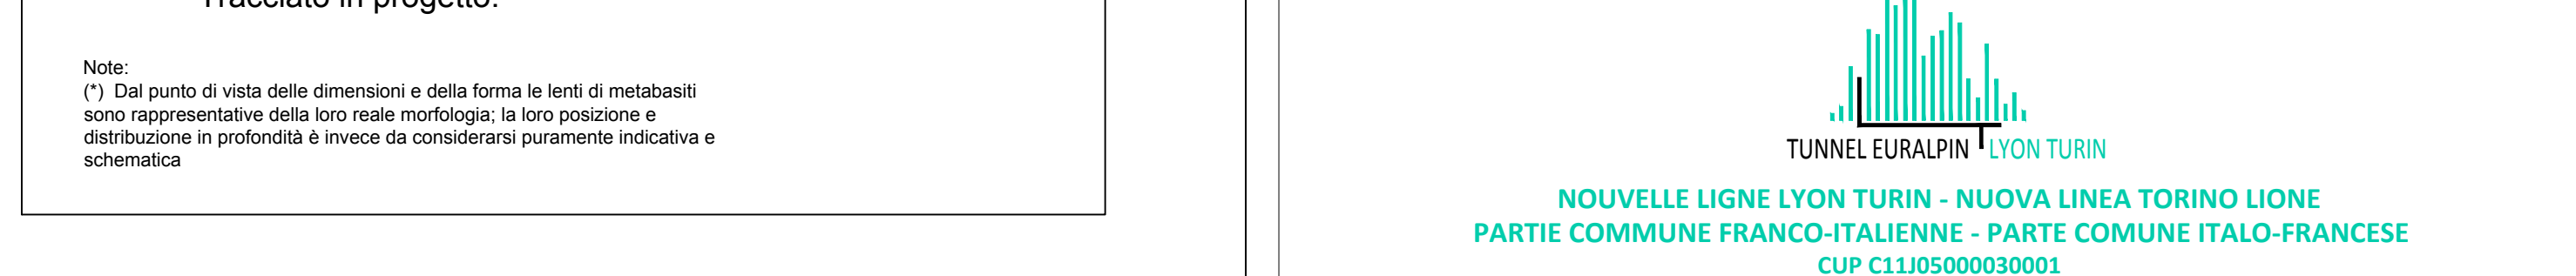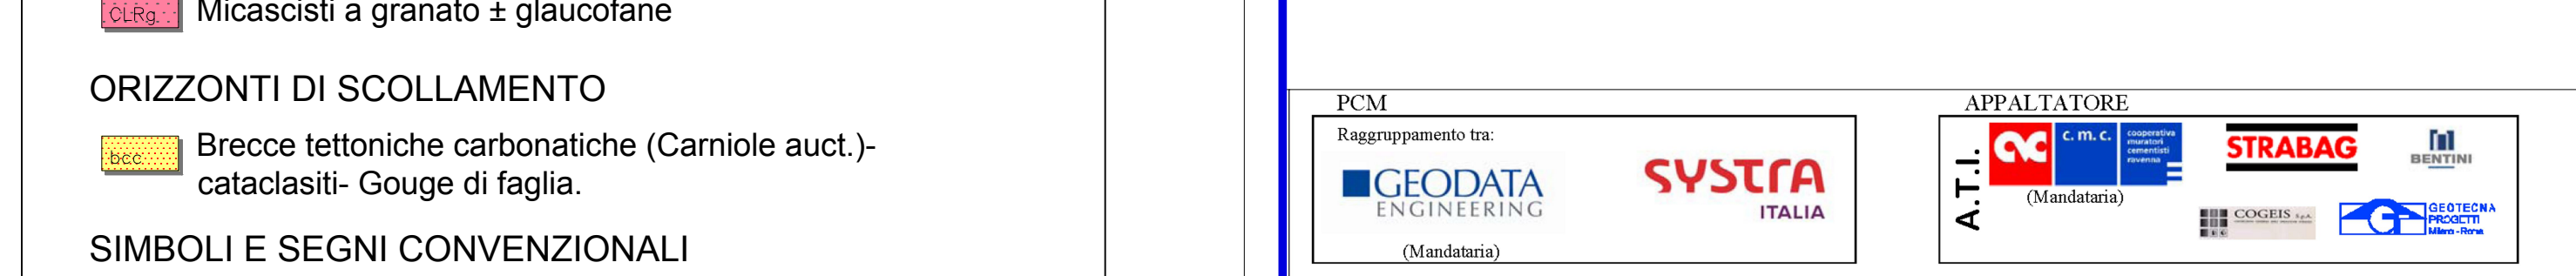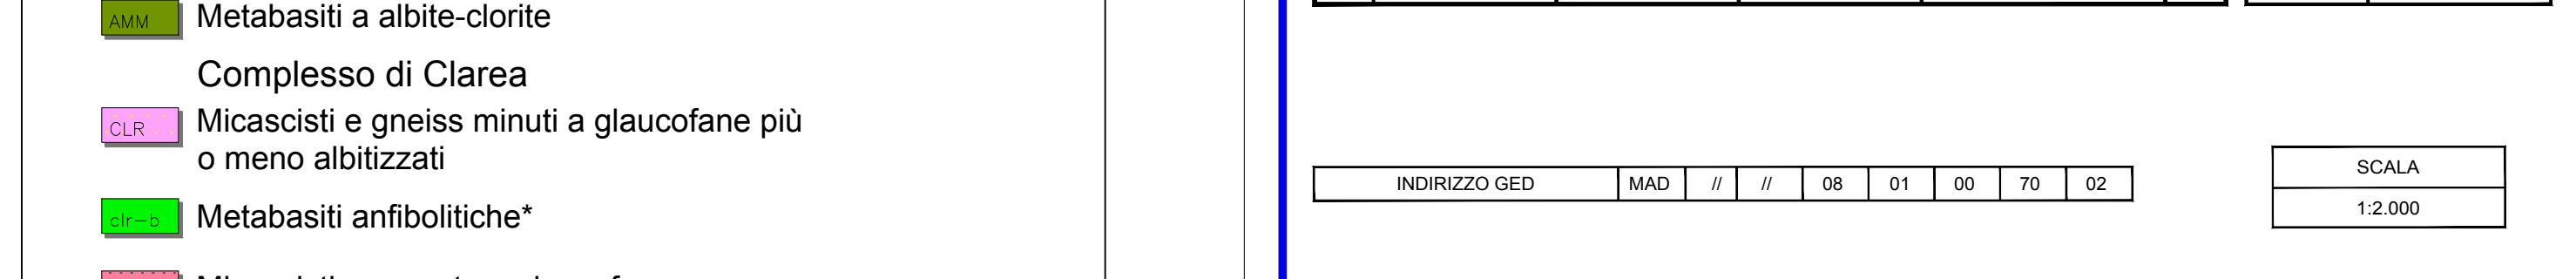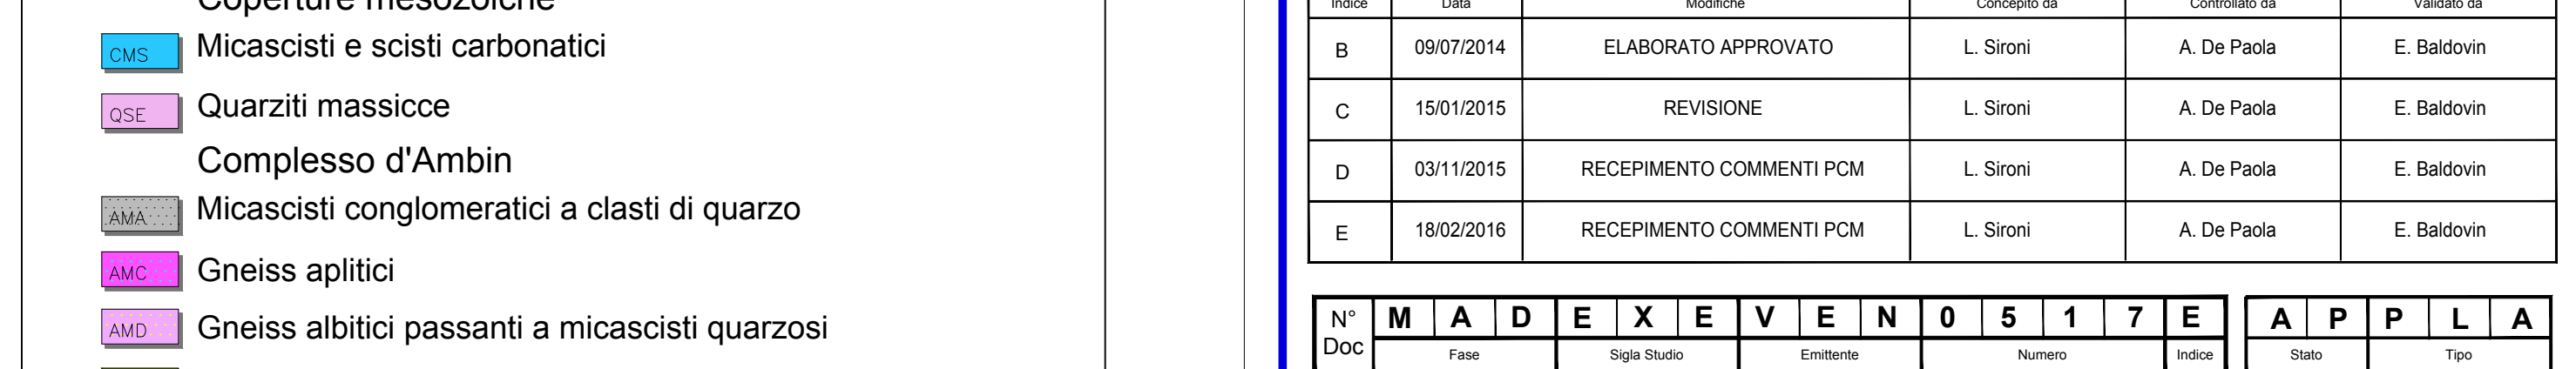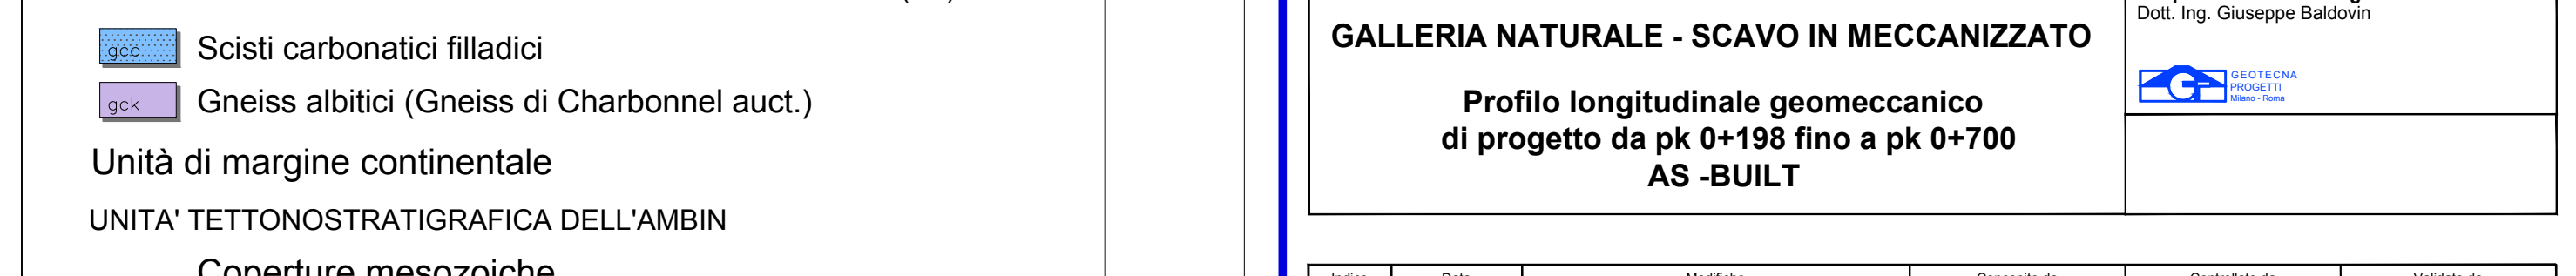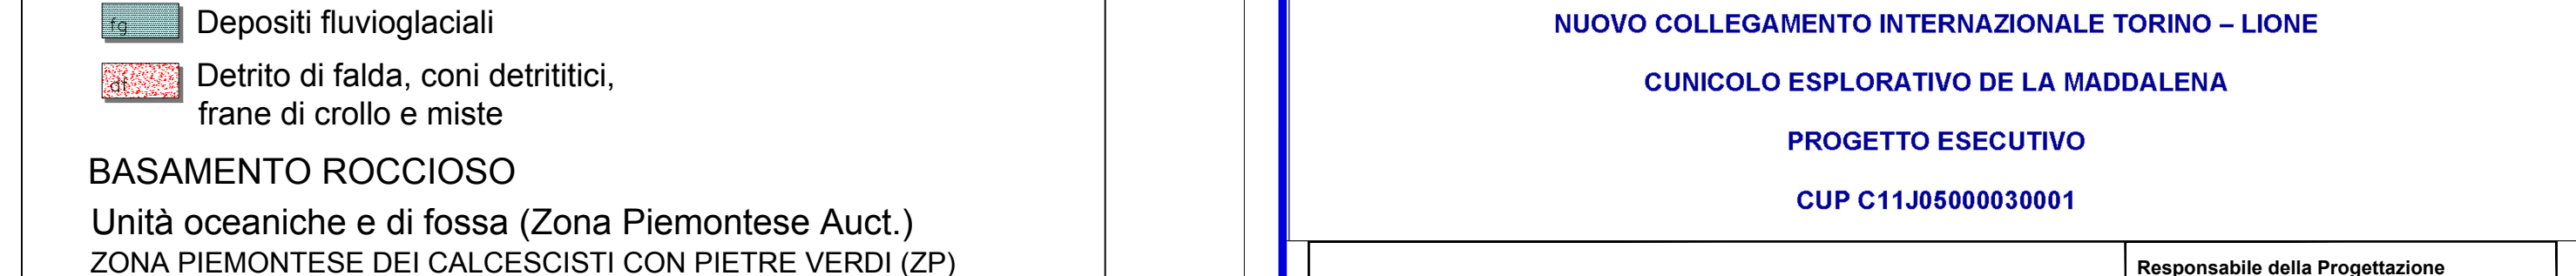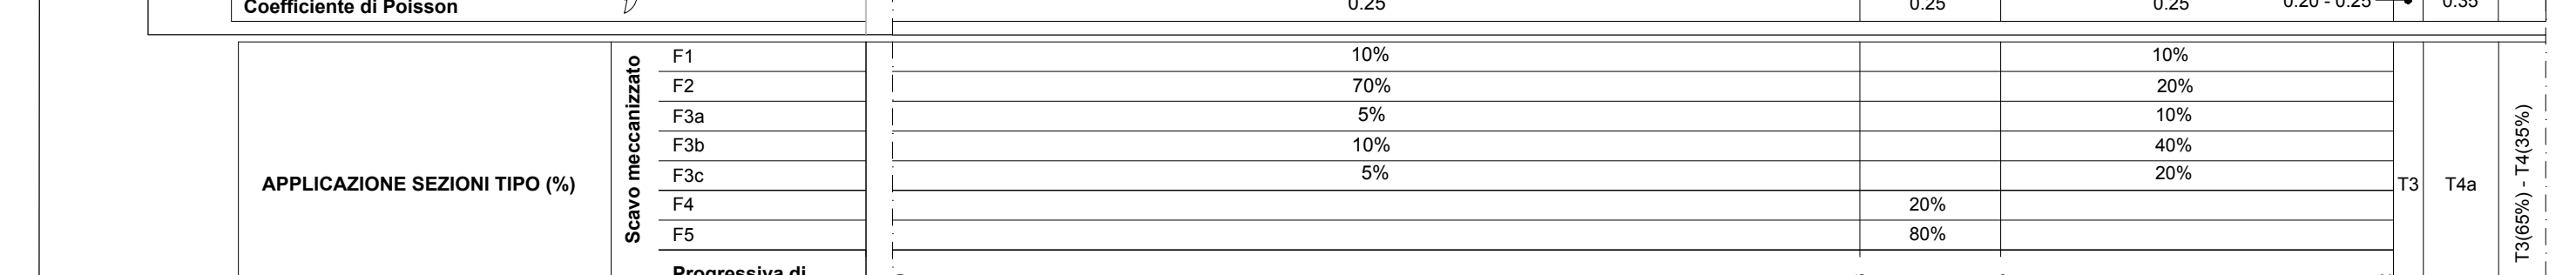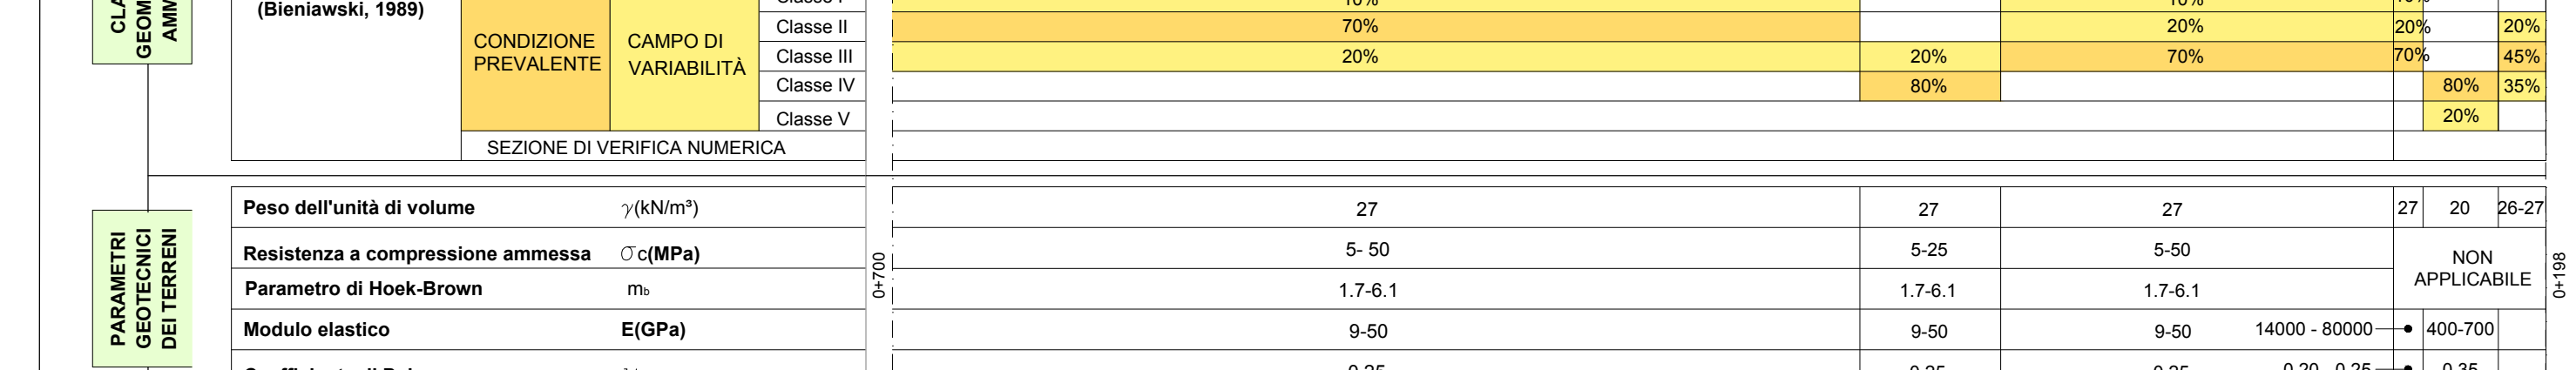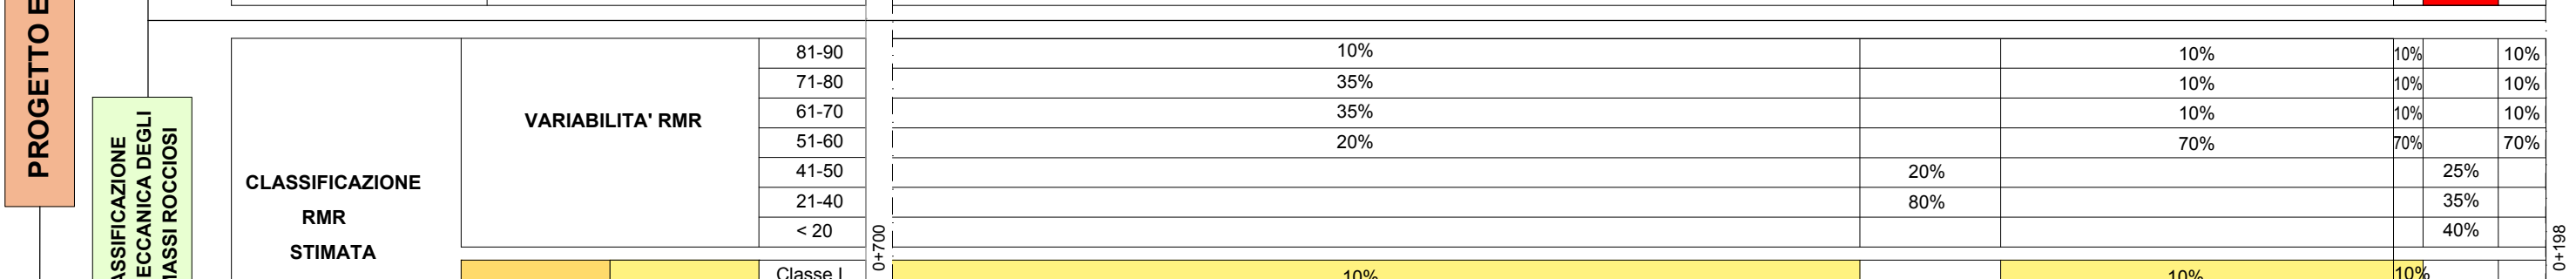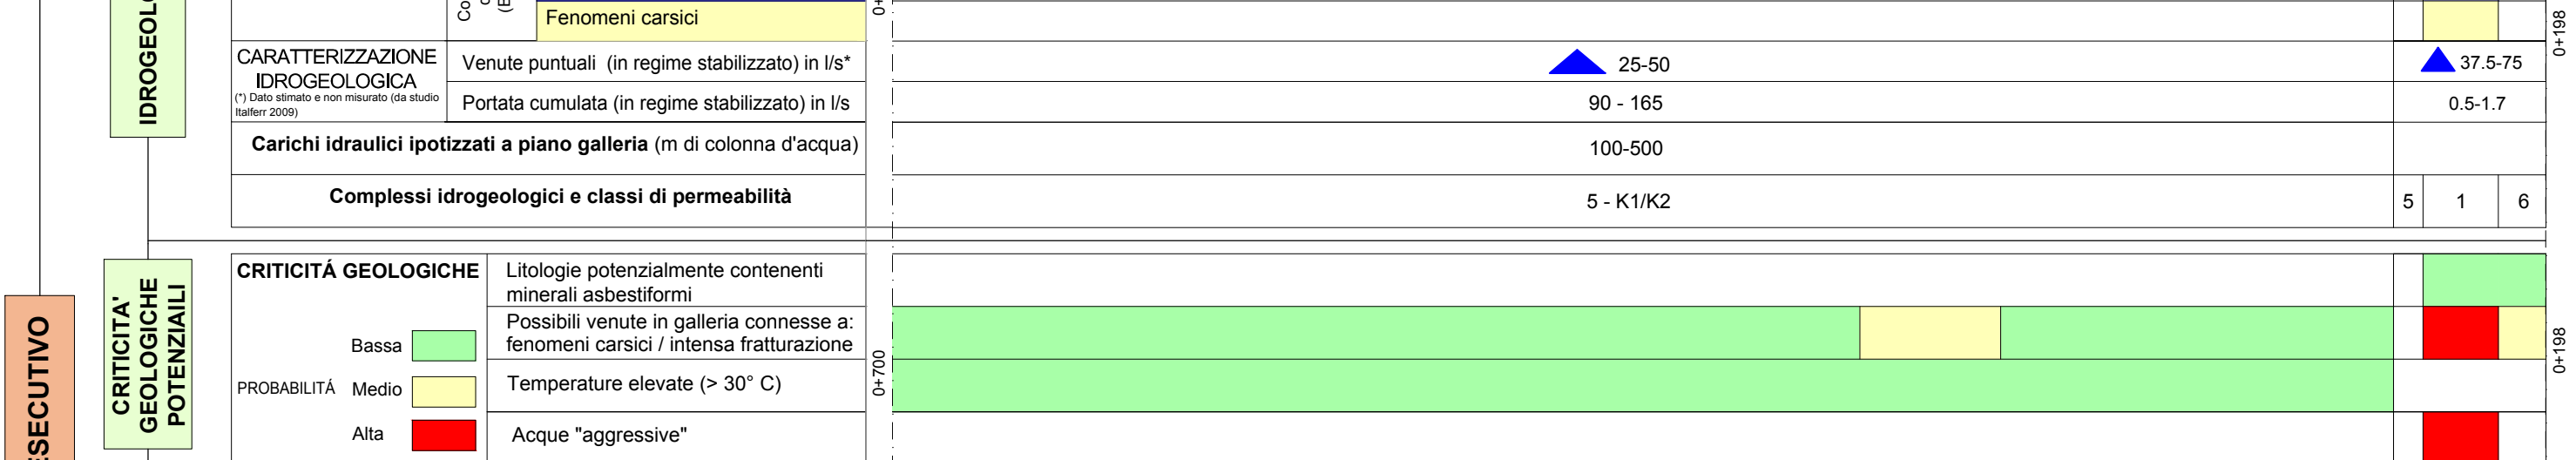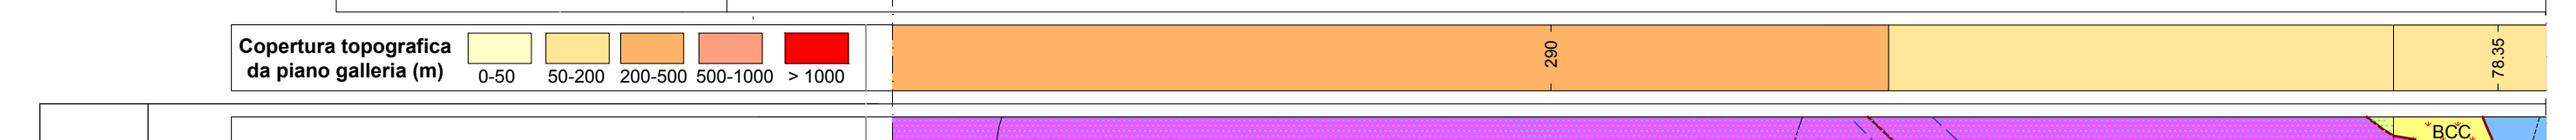

LEGENDA

- COBERTURE QUATERNARIE E DEPOSITI ANTROPICI
Coltre detritico-colluviale
Depositi torrentizi
Depositi alluvionali di fondovalle recenti
Depositi di conoidi alluvionale/misto
Depositi glaciali di ablazione (ga), affioranti (ag)
Depositi glaciali indifferenziati
Depositi fluvio-glaciali
Detrito di falda, con detritici, frane di crollo e miste

BASAMENTO ROCCIOSO

- Unità oceaniche e di fossa (Zona Piemontese Auct.)
ZONA PIEMONTESE DEI CALCESCISTI CON PIETRE VERDI (ZP)
Scisti carbonatici filladici
Gneiss albitici (Gneiss di Charbonnel auct.)
Unità di margine continentale
UNITA' TETTONOSTRATIGRAFICA DELL'AMBIN
Coperture mesozoiche
Micasisti e scisti carbonatici
Quarziti massicce
Complesso d'Ambin
Micasisti conglomeratici a clasti di quarzo
Gneiss alpitici
Gneiss albitici passanti a micasisti quarzosi
Metabasiti a abite-clorite
Complesso di Ciarena
Micasisti e gneiss minuti a glaucofane più o meno albitizzati
Metabasiti anfibolitiche*
Micasisti a granato ± glaucofane

ORIZZONTI DI SCOLLAMENTO

- Breccie tettoniche carbonatiche (Carniole auct.) - cataclasti - Gouge di faglia.

SIMBOLI E SEGNI CONVENZIONALI

- Limiti geologici presunti.
Andamento della scistosità/foliazione.
Faglie e piani di taglio.
Zone di intensa fratturazione.
Tracciato in progetto.

Note: (*) Dal punto di vista delle dimensioni e della forma le tendi di metabasiti sono rappresentative della loro reale morfologia, la loro posizione e distribuzione in profondità è invece da considerarsi puramente indicativa e schematica.

LAISON LYON - TURIN / COLLEGAMENTO TORINO - LIONE

Partie commune franco-italienne / Section transfrontalière
NUOVO COLLEGAMENTO INTERNAZIONALE TORINO - LIONE
CUNICOLO ESPLORATIVO DE LA MADDALENA
PROGETTO ESECUTIVO
CUP C11J0500030001

GALLERIA NATURALE - SCAVO IN MECCANIZZATO
Profilo longitudinale geomeccanico di progetto da pk 0+198 fino a pk 0+700 AS-BUILT

Table with columns: Index, Data, Modifica, Consegna da, Controllata da, Validata da. It lists revision and reception dates.


INDIRIZZO GEO: MAD P / X / 08 01 00 70 02
SCALA: 1:2.000

Logos for project partners: PCM, GEODATA ENGINEERING, SYSTRA ITALIA, APALFATORE, STRABAG, A.T.I., and LYON TURIN FERROVIAIRE.


NOUVELLE LIGNE LYON TURIN - NUOVA LINEA TORINO LIONE

Partie commune franco-italienne - Parte comune italo-francese
CUP C11J0500030001
Letto Costruttivo 1 - Opera anticorrotiva propeudetica
Chantier Opérationnel 04 / Cantiere Operativo 04
CIG Zed1ed230d


Travaux de réalisation des niches de retournement et d'aménagement intérieur de la galerie de La Maddalena, transport et mise en dépôt des matériaux excavés
Lavori di realizzazione delle nicchie di interscambio e di sistemazione interna della galleria La Maddalena, trasporto e messa a deposito del materiale di scavo

Projet Exécutif - Progetto Esecutivo
Génie civil - Opere civili
ALLEGATO 02 - Relazione geomeccanica
Profilo longitudinale geomeccanico di progetto da pk 0+198 fino a pk 0+700 AS BUILT

Table with columns: Index, Date, Modifiche, Data per l'Approvazione, Verifica per l'Approvazione, Approvazione.

Logos for project partners: PCM, GEODATA ENGINEERING, SYSTRA ITALIA, APALFATORE, STRABAG, A.T.I., and LYON TURIN FERROVIAIRE.

AS-BUILT

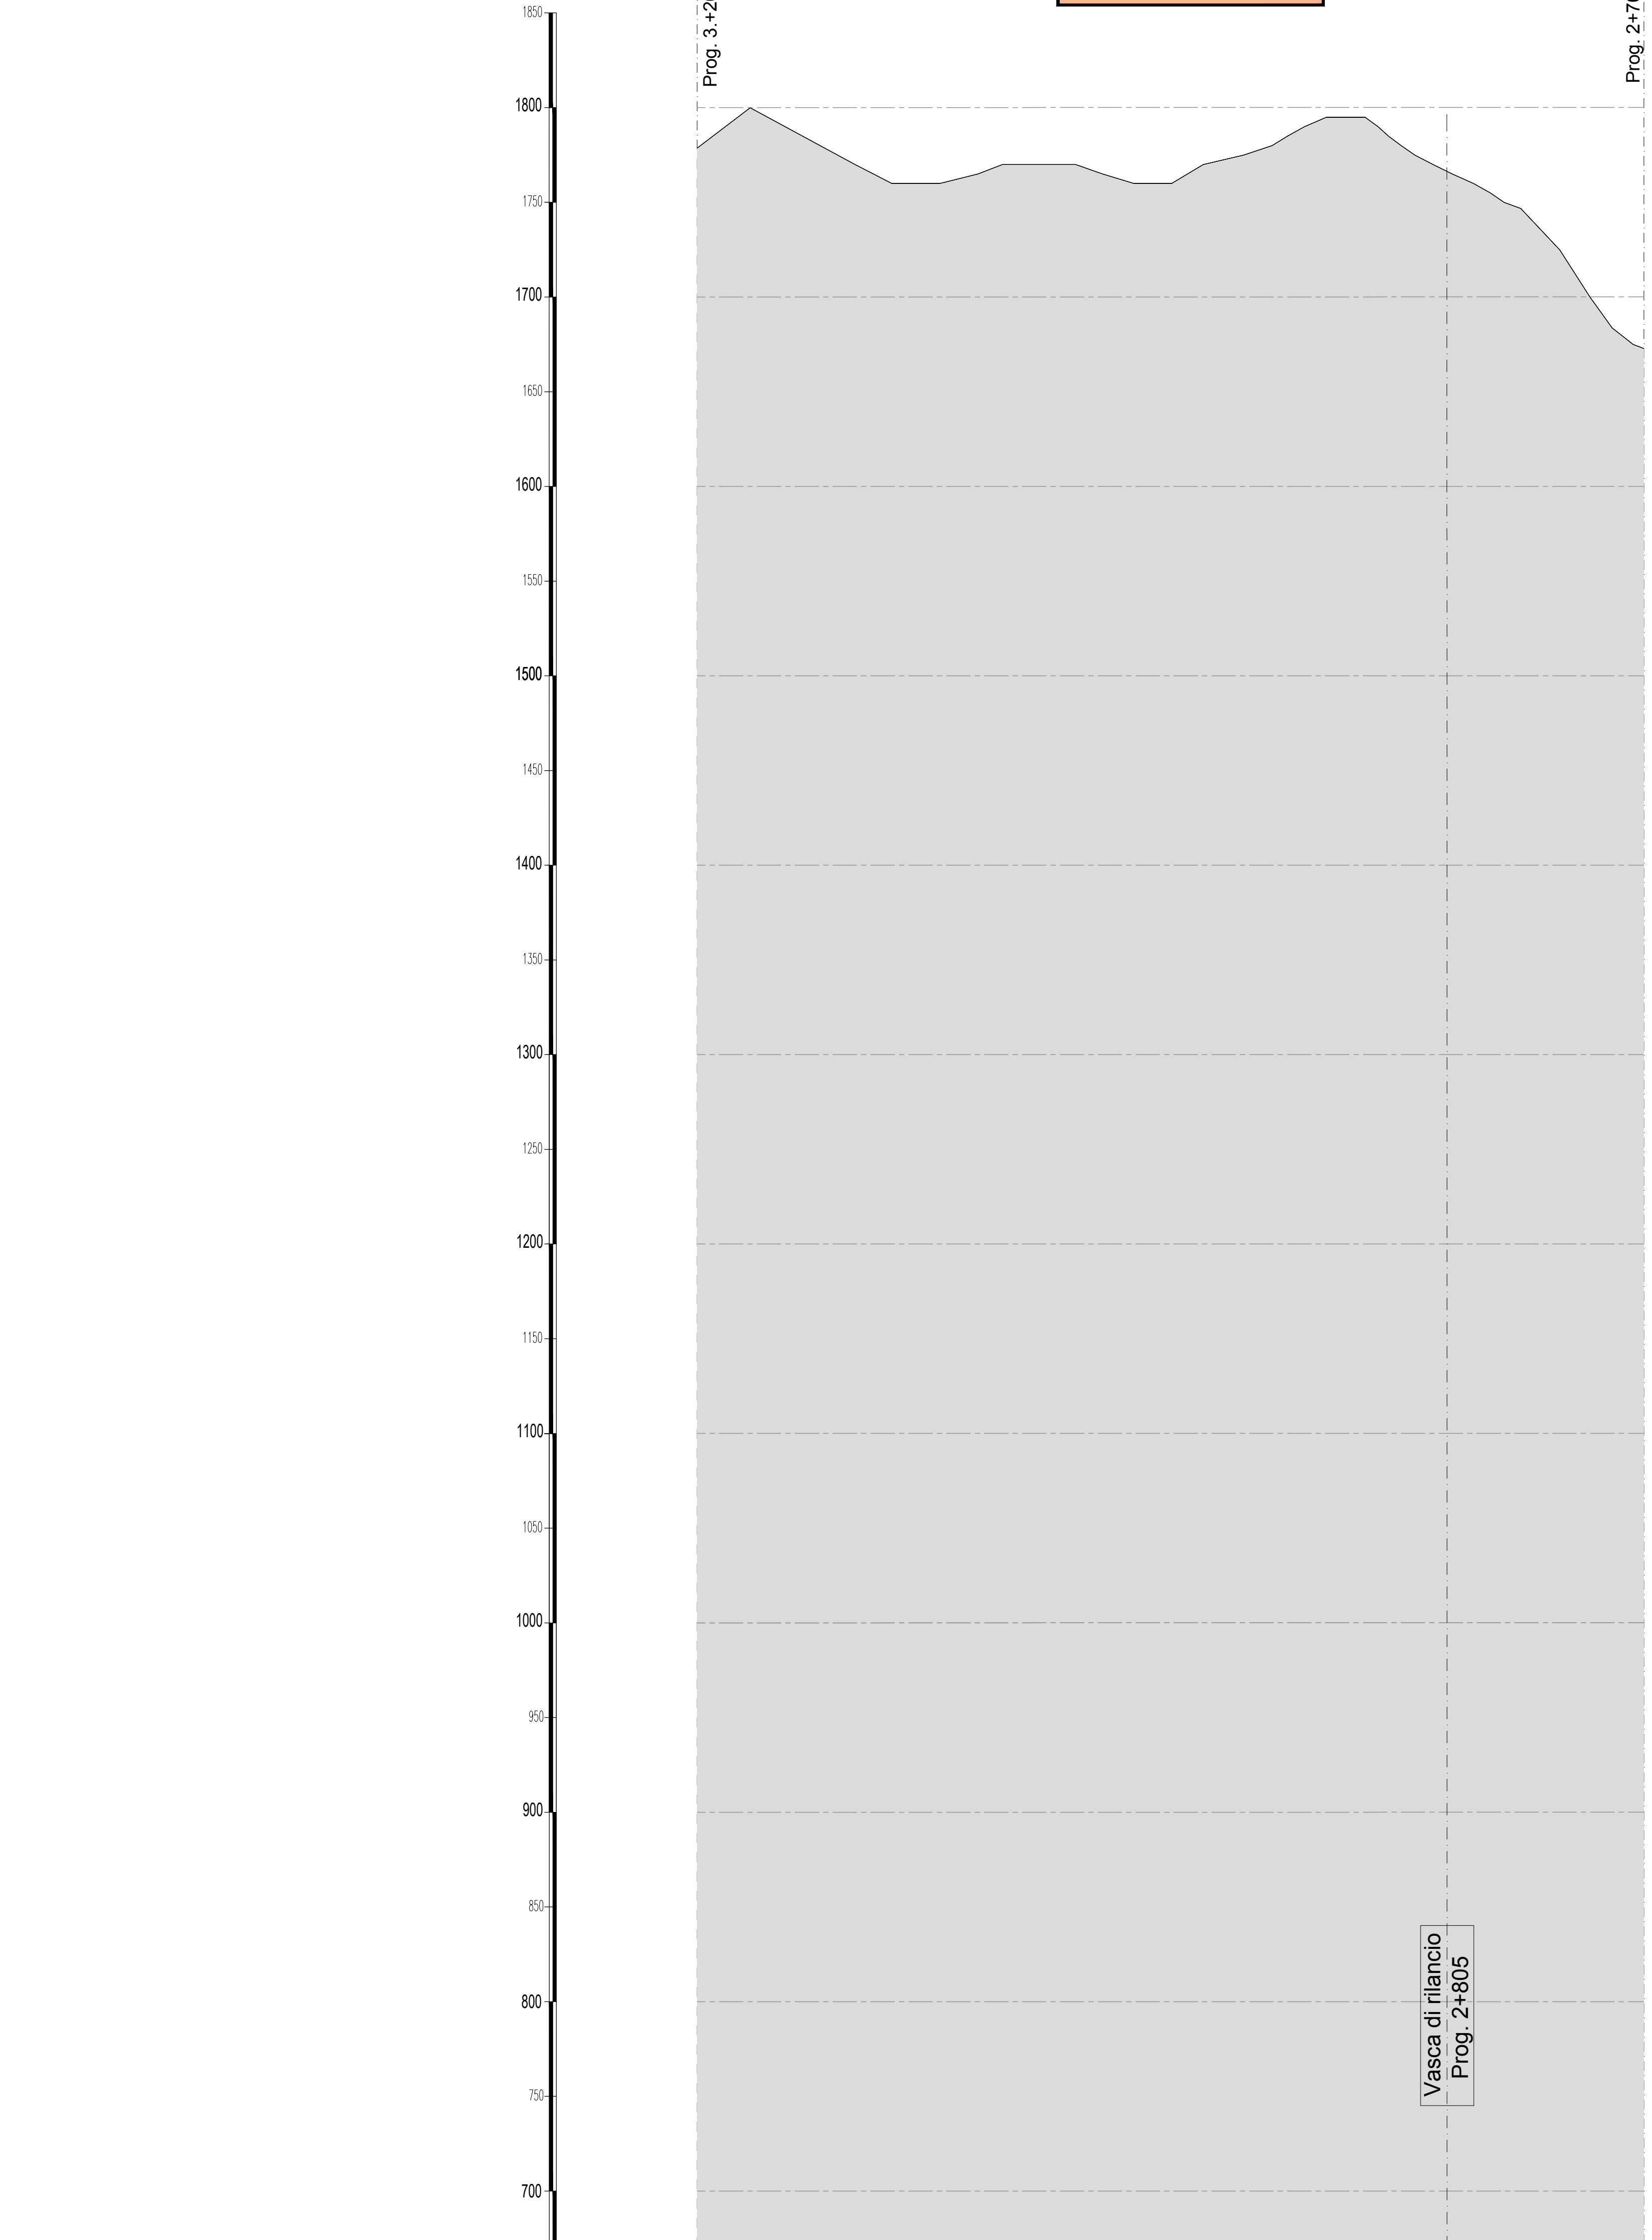

RAPPRESENTAZIONE DELL'ANDAMENTO DELLA SCISTOSITA' (LINEE TRATTEGGIATE NERE), DELLE PRINCIPALI FAGLIE (LINEE TRATTEGGIATE ROSSE) E DELLE PRINCIPALI DISCONTINUITA' (LINEE TRATTEGGIATE BLU) ESTRAPOLATA ALL'INTERNO DELLA GALLERIA SULLA BASE DEI RILIEVI A PARAMENTO

Table with 2 columns: 'TIPOLOGIA DI SCAVO' and 'SEZIONI'. It lists various geological features and their corresponding section types. Below the table is a scale bar and a north arrow.

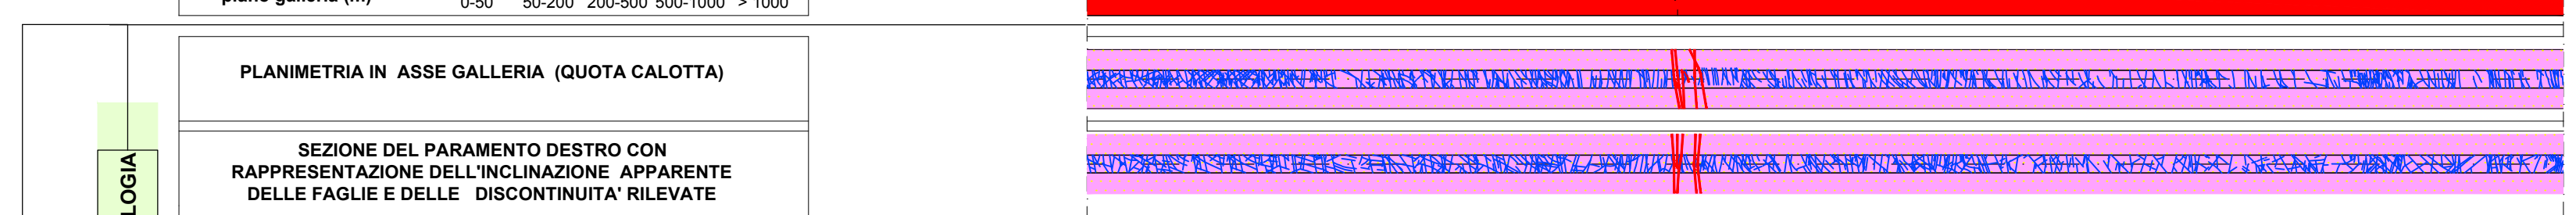



PROGETTO ESECUTIVO

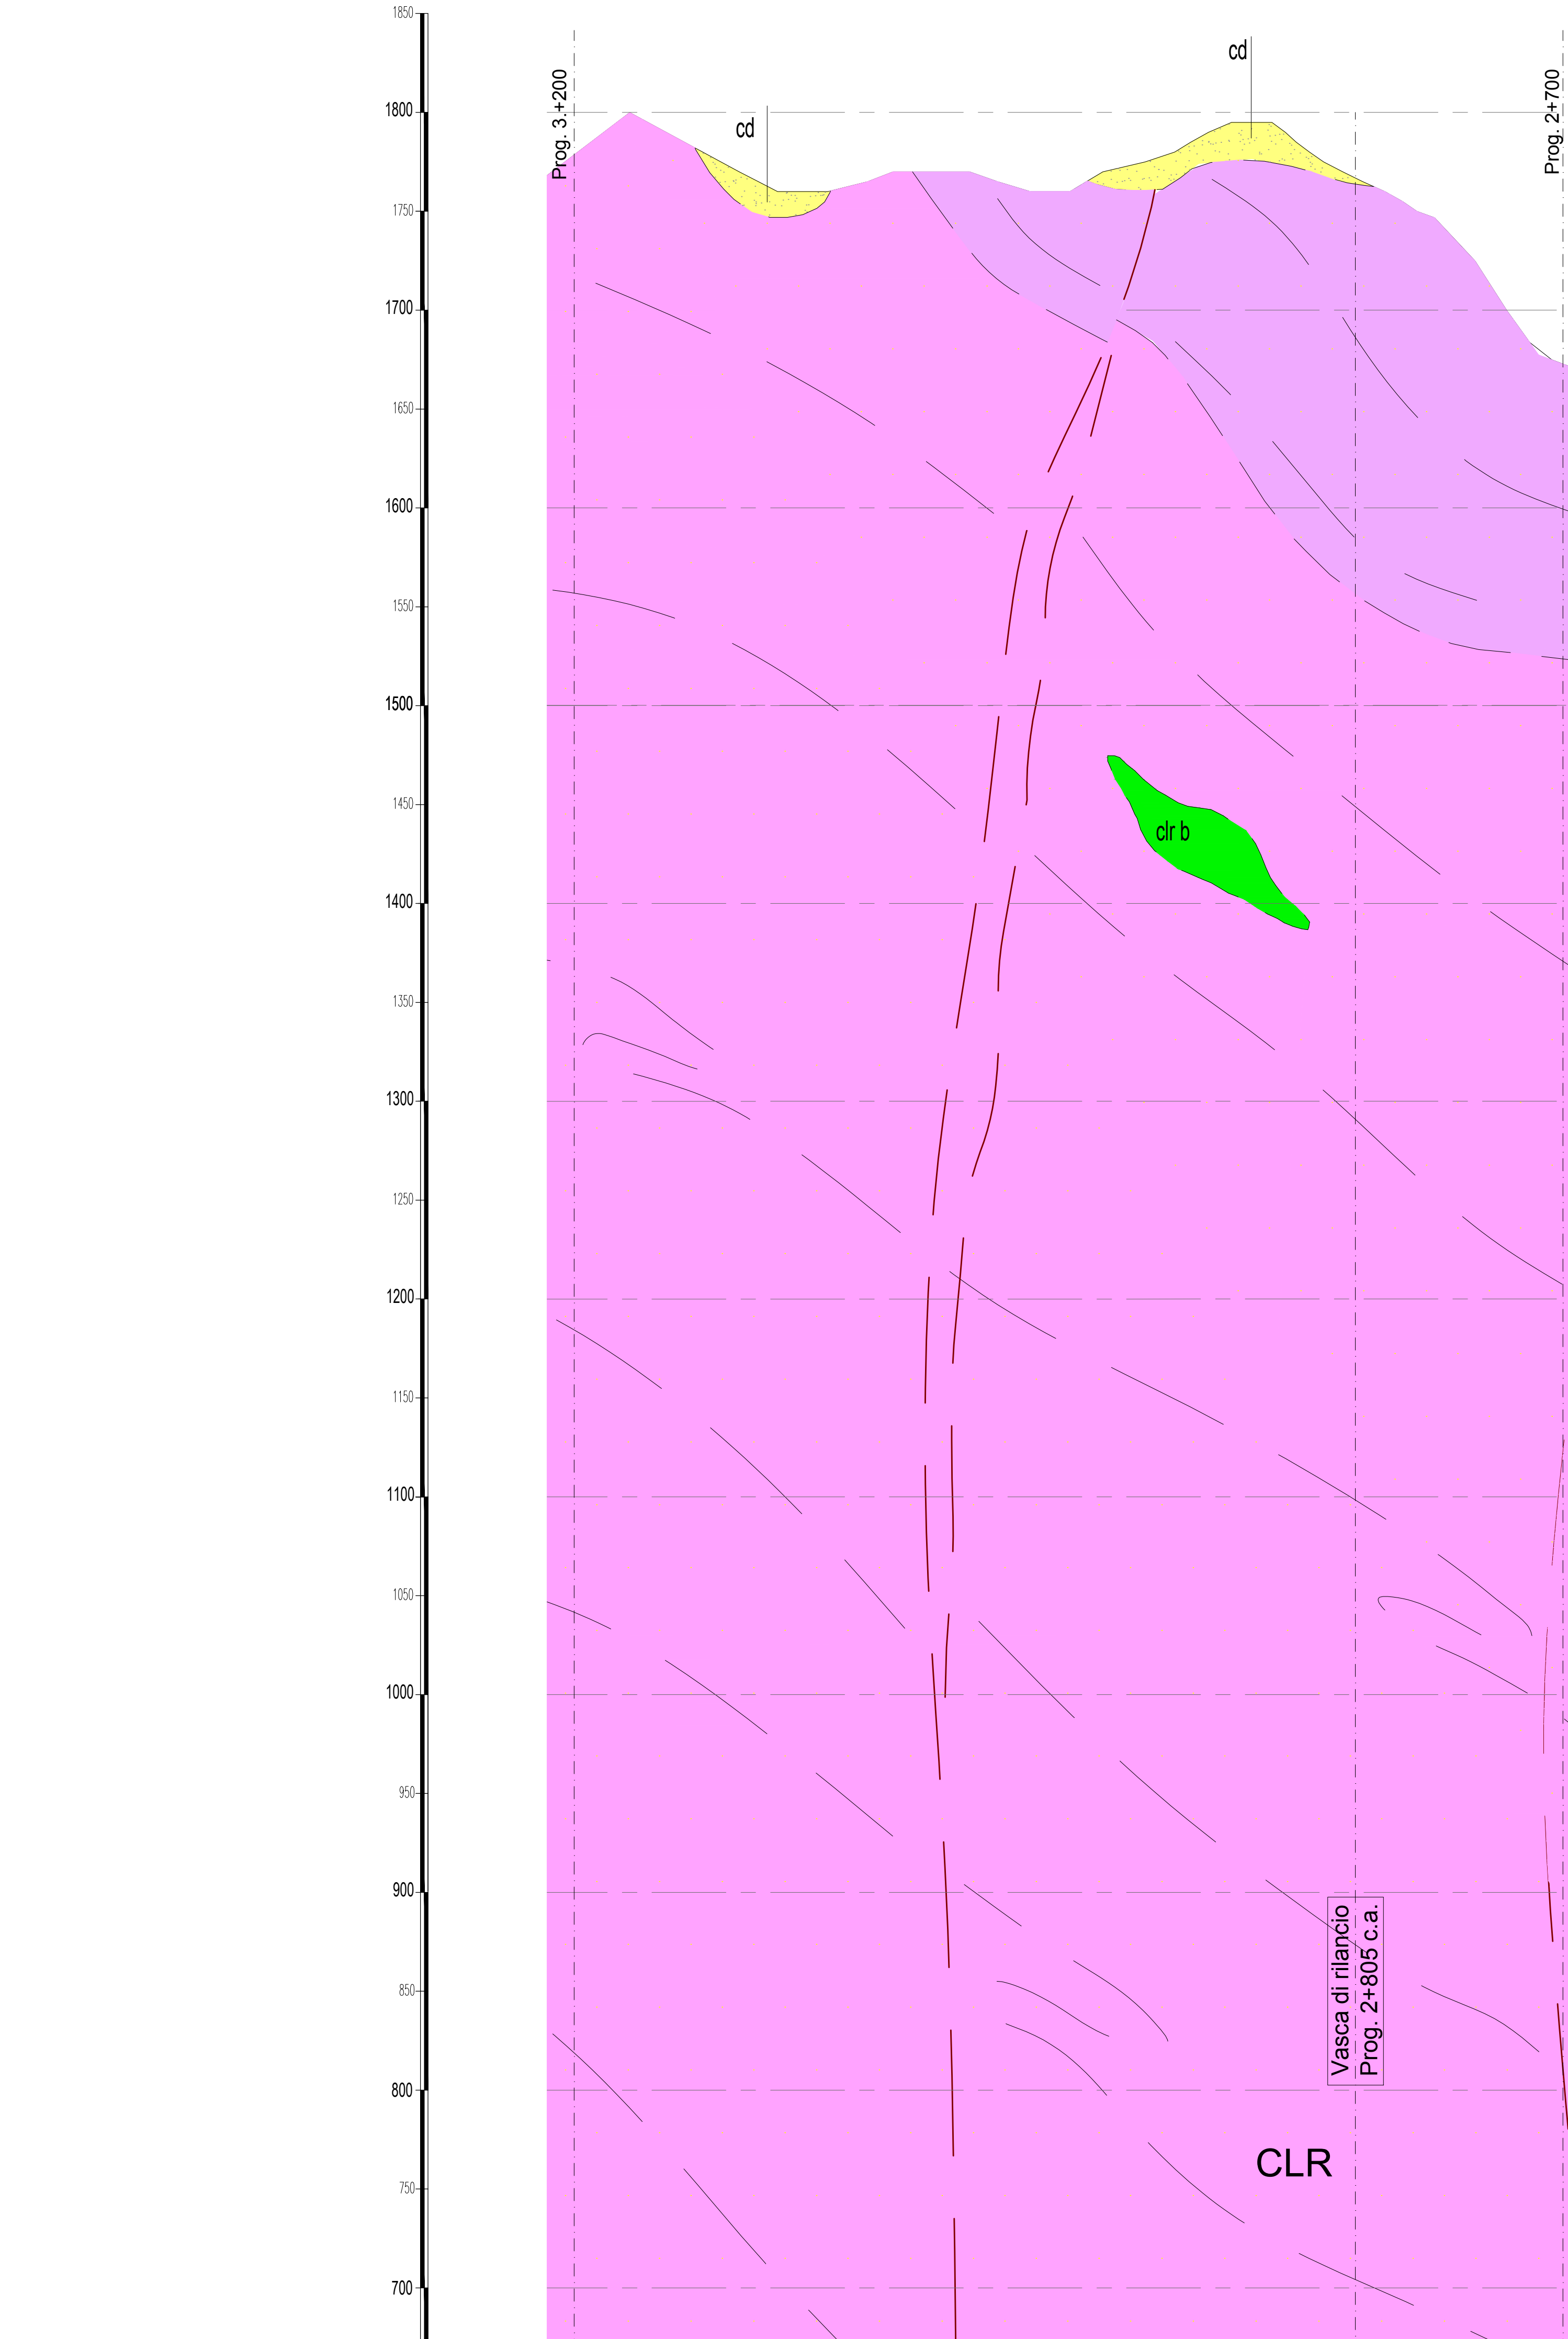

RAPPRESENTAZIONE DELL'ANDAMENTO DELLA SCISTOSITA' (LINEE TRATTEGGIATE NERE), DELLE PRINCIPALI FAGLIE (LINEE TRATTEGGIATE ROSSE) E DELLE PRINCIPALI DISCONTINUITA' (LINEE TRATTEGGIATE BLU) ESTRAPOLATA ALL'INTERNO DELLA GALLERIA SULLA BASE DEI RILIEVI A PARAMENTO


LEGENDA

- COBERTURE QUATERNARIE E DEPOSITI ANTROPICI
Cotire detritico-colluviale
Depositi torrentizi
Depositi alluvionali di fondovalle recenti
Depositi di conoidi alluvionale/misto
Depositi glaciali di ablazione (ga), affioranti (ag)
Depositi glaciali indifferenziati
Depositi fluvio-glaciali
Detritto di falda, con detritici, frane di crollo e miste

BASAMENTO ROCCIOSO

- Unita oceaniche e di fossa (Zona Piemontese Auct.)
ZONA PIEMONTESE DEI CALCESISTI CON PIETRE VERDI (ZP)
Scisti carbonatici fillidici
Gneiss albicci (Gneiss di Charbonnel auct.)
Unita di margine continentale
UNITA' TETTONOSTRATIGRAFICA DELL'AMBIN
Coperture mesozoiche
Micasisti e scisti carbonatici
Quarziti massicce
Complesso d'Ambin
Micasisti conglomeratici a clasti di quarzo
Gneiss apilicci
Gneiss albicci passanti a micasisti quarzosi
Metabasiti a albite-clorite
Complesso di Clarea
Micasisti e gneiss minuti a glaucofane più o meno albizzati
Metabasiti anfibolitici*
Micasisti a granito e glaucofane

ORIZZONTI DI SCOLLAMENTO

- Breccie tettoniche carbonatiche (Carniole auct.)-cataclasi- Gouge di faglia.

SIMBOLI E SEGNI CONVENZIONALI

- Limiti geologici presunti.
Andamento della scistosita'/foliazione.
Faglie e piani di taglio.
Zone di intensa fratturazione.
Tracciato in progetto.

Note:
1) Tale parte di stile delle dimensioni di forma di tutti i simboli sono rappresentative della loro reale morfologia, la loro posizione e distribuzione in planimetria è invece da considerarsi puramente indicativa e schematica.


