


LEGENDA:

▼ PRESCRIZIONE			
MTT	Blue circle	CONSIGLIO SUPERIORE DEI LAVORI PUBBLICI	Yellow circle
MBAC	Blue circle	COMUNI	Orange circle
MATM	Red circle	AUTORITA' DI BACINO DISTRIETUALE DELL'APPENNINO SETTENTRIONALE	White circle
REGIONE TOSCANA	Green circle	CONSIGLIO REGIONALE	Grey circle
▼ AZIONI DI OTTEMPERANZA			
Adeguamenti del tracciato	PR		
Acque	AC	id. PCCO	
Vasche	V		
Passaggi faunistici	PF		
Mitigazioni in fase di cantiere	MC		
Impianto di fantumazione	IC		
▼ PRESCRIZIONE E/O OSSERVAZIONI			
		1113	1115
		1134	
		1131	
		1237	1239
		1231	1233
		1330	1331
		1311	1312
		1313	1314
		1519	1511
		1512	1513

Interventi di risanamento paesistico-ambientale

Opere a Verde	Green square	1411
Interventi di ripristino della vegetazione dei corridoi	Orange square	1412
Interventi per la permeabilità faustica	Blue square	1413
Ripristino stato quo ante (ripristino uso agricolo del suolo)	Purple square	1414
Rete antiruzione per la fauna - fase di cantiere	Yellow dashed line	1415
Rete antiruzione per la fauna - fase di esercizio	Blue dashed line	1416
Rete antiruzione per la fauna in prossimità delle risaie - fase di esercizio	Pink dashed line	1417
Tombino faunistico in dis. pignamento non materico	Blue star	1418
Tombino idraulico in dis. non trattato	Green star	1419
Sottovia paramenti in dis. pignamento + matrice	Red star	1420
Ponticello rivestito in pietra locale	Green square	1421
Paratia di pignamento + matrice	Red square	1422
Paratia rivestita in pietra locale	Green square	1423
Muro di pignamento + matrice	Red square	1424
Muro rivestito in pietra locale	Green square	1425
Viadotto spalle in dis. pignamento + matrice e pile in dis. pignamento non materico	Red square	1426
Viadotto spalle rivestite in pietra locale e pile in dis. pignamento non materico	Green square	1427
Cavalcavia di pignamento + matrice	Red square	1428
Cavalcavia pietra locale	Green square	1429
Cavalcavia spalle in terra armata e pile in dis. pignamento	Blue square	1430

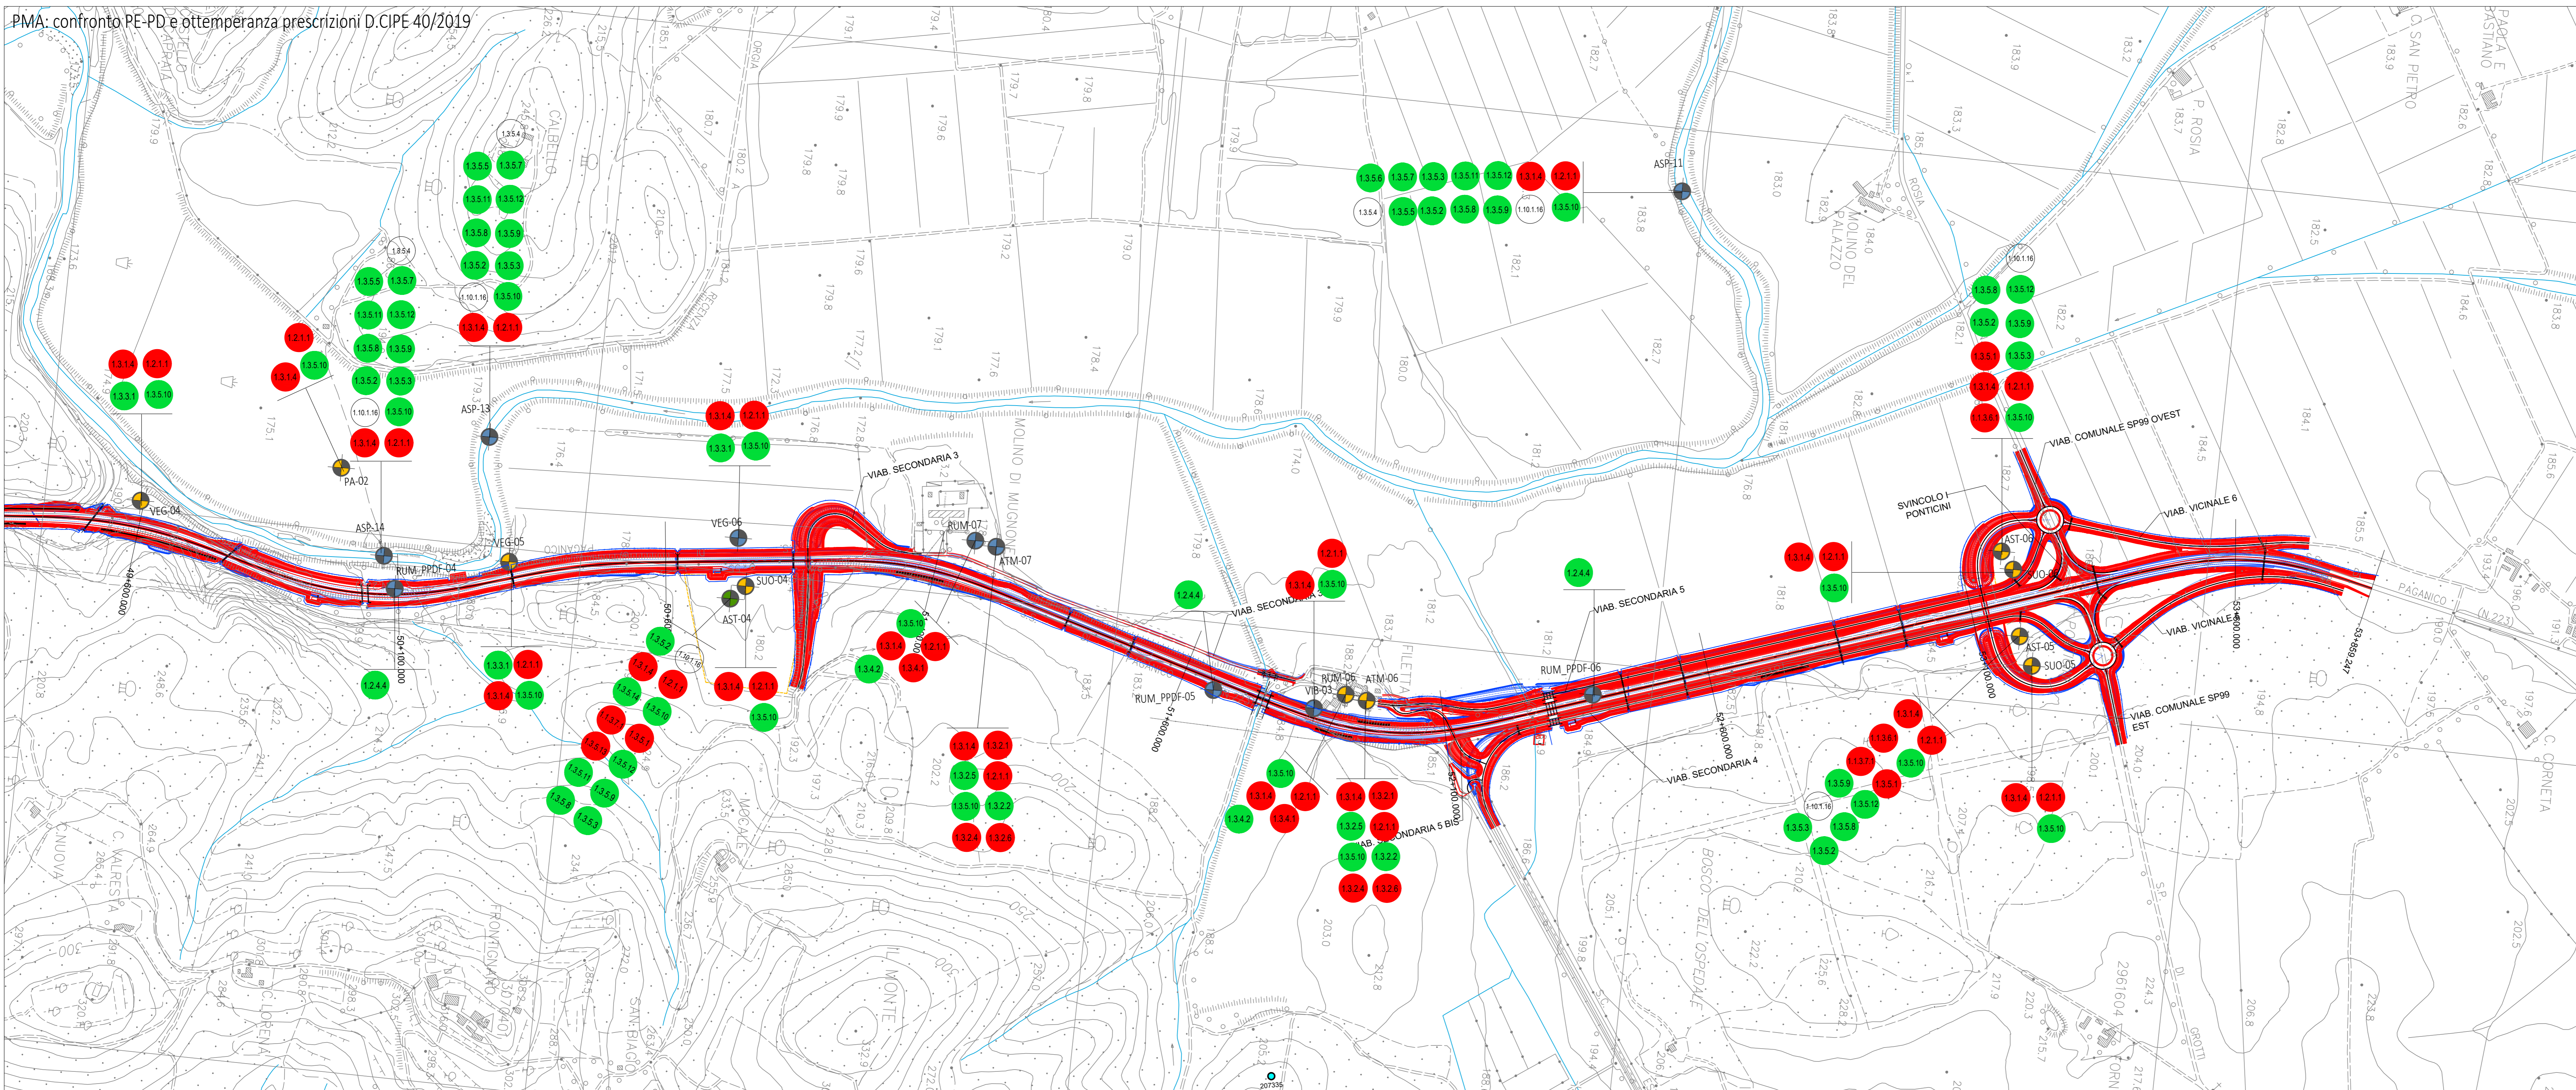

RETE NATURA 2000 Direttiva 92/43/CEE

ZSC IT 519006 ALTA VAL MERSE (fonte Ministero dell'Ambiente)	Blue hatched area
ZSC IT 519007 BASSO MERSE (fonte Ministero dell'Ambiente)	Red hatched area

CONFRONTO PD - PE

Progetto Definitivo 2016	Blue line
Progetto Esecutivo	Red line

Punti rilievo del PMA

- Punti rilievo del PMA previsti nel Progetto Definitivo 2016 coincidenti con punti rilievo del PMA del Progetto Esecutivo
- Punti rilievo del PMA previsti nel Progetto Esecutivo ad integrazione dei punti rilievo del PMA del Progetto Definitivo 2016
- Punti rilievo del PMA nel Progetto Esecutivo già previsti nel Progetto Definitivo traslati in una nuova posizione

sanas
GRUPPO FS ITALIANE

Direzione Progettazione e Realizzazione Lavori

ITINERARIO INTERNAZIONALE E78 S.G.C. GROSSETO - FANO
ADEGUAMENTO A 4 CORSIE
NEL TRATTO GROSSETO - SIENA (S.S. 223 "DI PAGANICO")
DAL KM 41+600 AL KM 53+400 - LOTTO 9

PROGETTO ESECUTIVO COD. F115

PROGETTAZIONE: ATI SINTAGMA - GDG - ICARIA

IL RESPONSABILE DELL'INTEGRAZIONE DELLE PRESTAZIONI SPECIALISTICHE:
Dot. Ing. Nando Granieri
Ordine degli Ingegneri della Prov. di Perugia n° 4351

IL COORDINATORE PER LA SICUREZZA IN FASE DI PROGETTAZIONE:
Dot. Ing. Filippo Ferraraccio
Ordine degli Ingegneri della Prov. di Perugia n° 4351

PROGETTISTA:
Dot. Ing. Federico Durastanti
Ordine degli Ingegneri della Prov. di Terni n° 4844

IL COORDINATORE:
Dot. Geo. Giorgio Carpi
Ordine dei Geologi della Regione Umbria n° 108

REDAZIONE:
Dot. Ing. Raffaele Franco Carso

MANIPOLAZIONE:
Dot. Ing. N. Granieri
Dot. Ing. D. Caraccioli
Dot. Ing. S. Baccioni
Dot. Ing. G. Mariani
Dot. Ing. G. Pavesi
Dot. Ing. G. Rossi

PROGETTO: L0F115 | E | 19 | 01 | CODICE ELAB.: T00EG02GENP03

REVISIONE: A | SCALA: 1:5000

AMBIENTE
VERIFICA DI ATTUAZIONE DI PRIMA FASE
Planimetria sinottica di ottemperanza comprensiva degli interventi di mitigazione - 3/3

REV.	DESCRIZIONE	DATA	REDATTO	VERIFICATO	APPROVATO
A	Emissione	26/10/2020	C.Pavesi	E.Bertolotti	N.Granieri