


ZONA 1

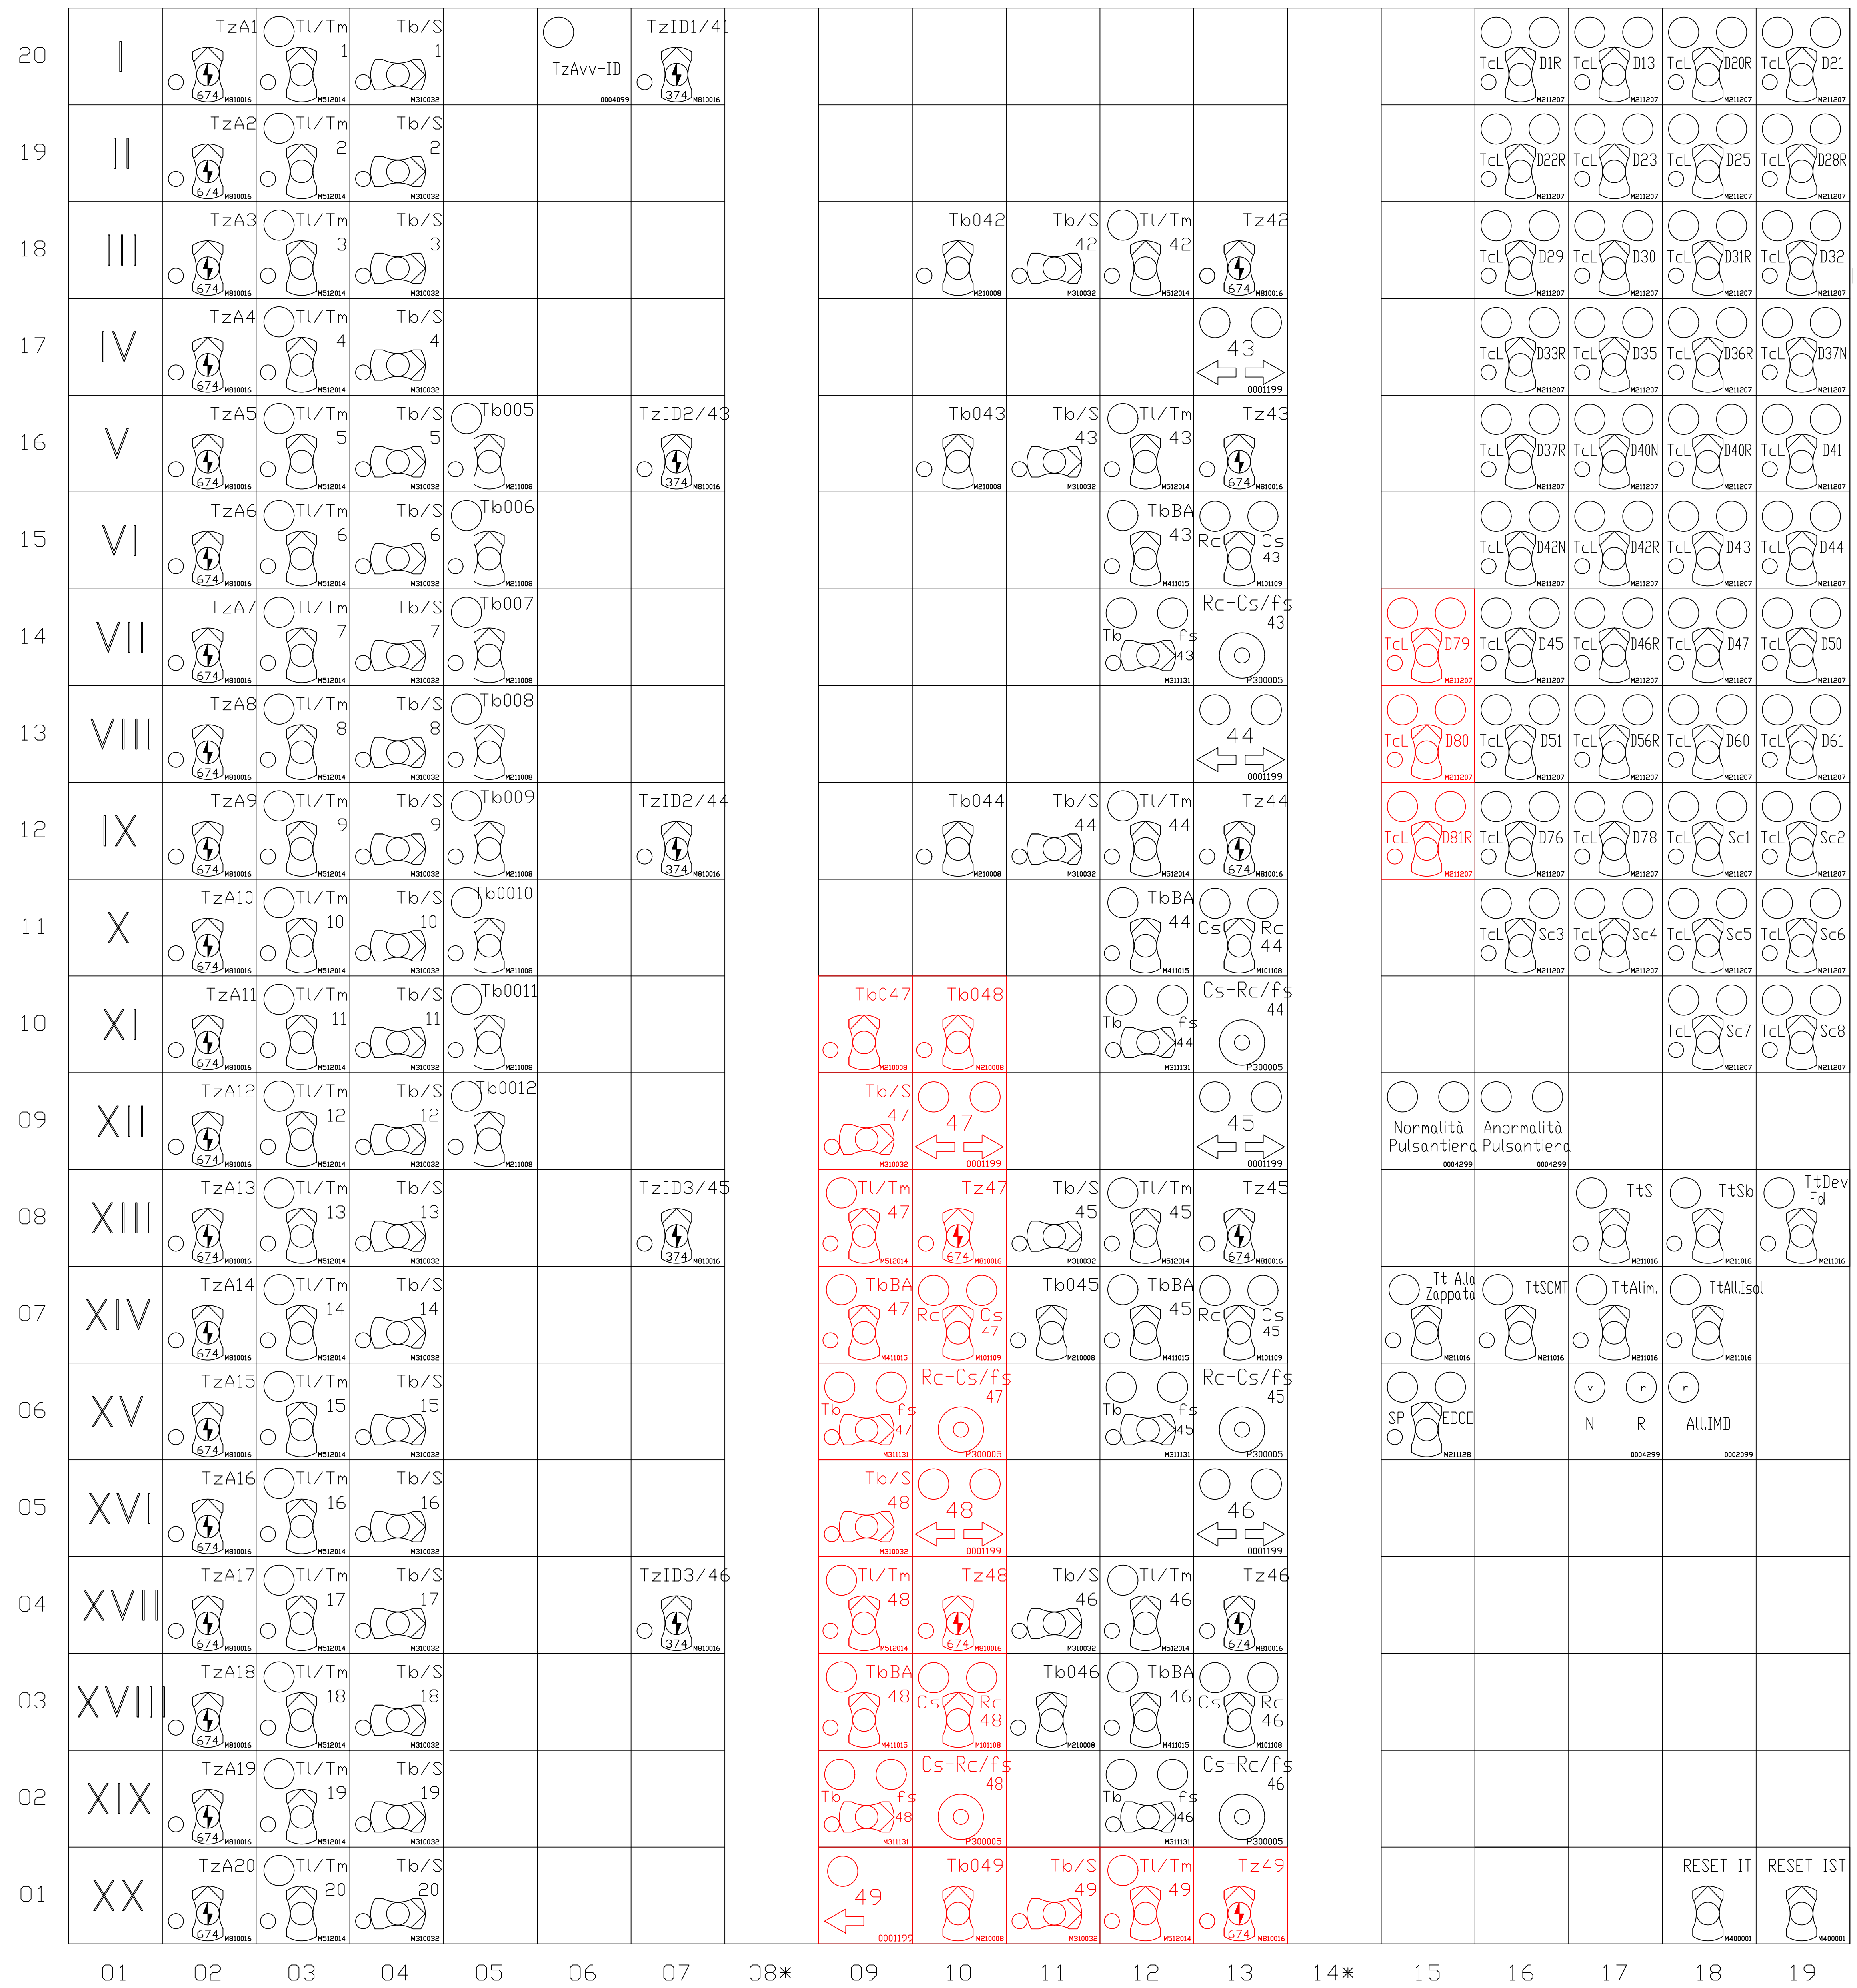

PROPRIETA' E DIRITTI DEL PRESENTE DISEGNO SONO RISERVATI	LA RIPRODUZIONE ANCHE PARZIALE E' VIETATA
--	---


COMMITENTE: **RFI** RETE FERROVIARIA ITALIANA GRUPPO FERROVIE DELLO STATO ITALIANE

PROGETTAZIONE: **ITALFERR** GRUPPO FERROVIE DELLO STATO ITALIANE

U.O. TECNOLOGIE NORD

PROGETTO DEFINITIVO

NODO DI TORINO
 COMPLETAMENTO LINEA DIRETTA TORINO PORTA SUSANA - TORINO PORTA NUOVA

TORINO PORTA NUOVA
 Disposizione levette sul B.M. esistente in R/G (Fig. 1 di 5)


COMMESSA LOTTO FASE ENTE TIPO DOC. OPERA/DISCIPLINA PROGR. REV.

File: NTP0058PXA0011302A.dwg In. Elab.:

AGGIORNAMENTI	LETTERA	A	B	C	D	E	F	G	H	I	PESO	SCALA	N.N.I.	COMMITTENTE
	CAUSALE	DATA										38.01.01	 UFFICIO POTENZIAMENTO E SVILUPPO TORINO	
		DISEGNATORE	PASQUI									 IMPIANTI POTENZIAMENTO P.S. ELETTRICARPIENTERIE CARPENTERIE MECCANICHE MANUTENZIONI		
		LUCIDATURE												IMPIANTO ACEI STAZIONE
VERIFICATORE	DEBANDI									TORINO PORTA NUOVA				
DATA	SPECIFICHE GENERALI													
	DISEGNO NUMERO	FOGLIO												
	08/3	3/6												
	BANCO MANOVRA ZONA 2													

ZONA 2

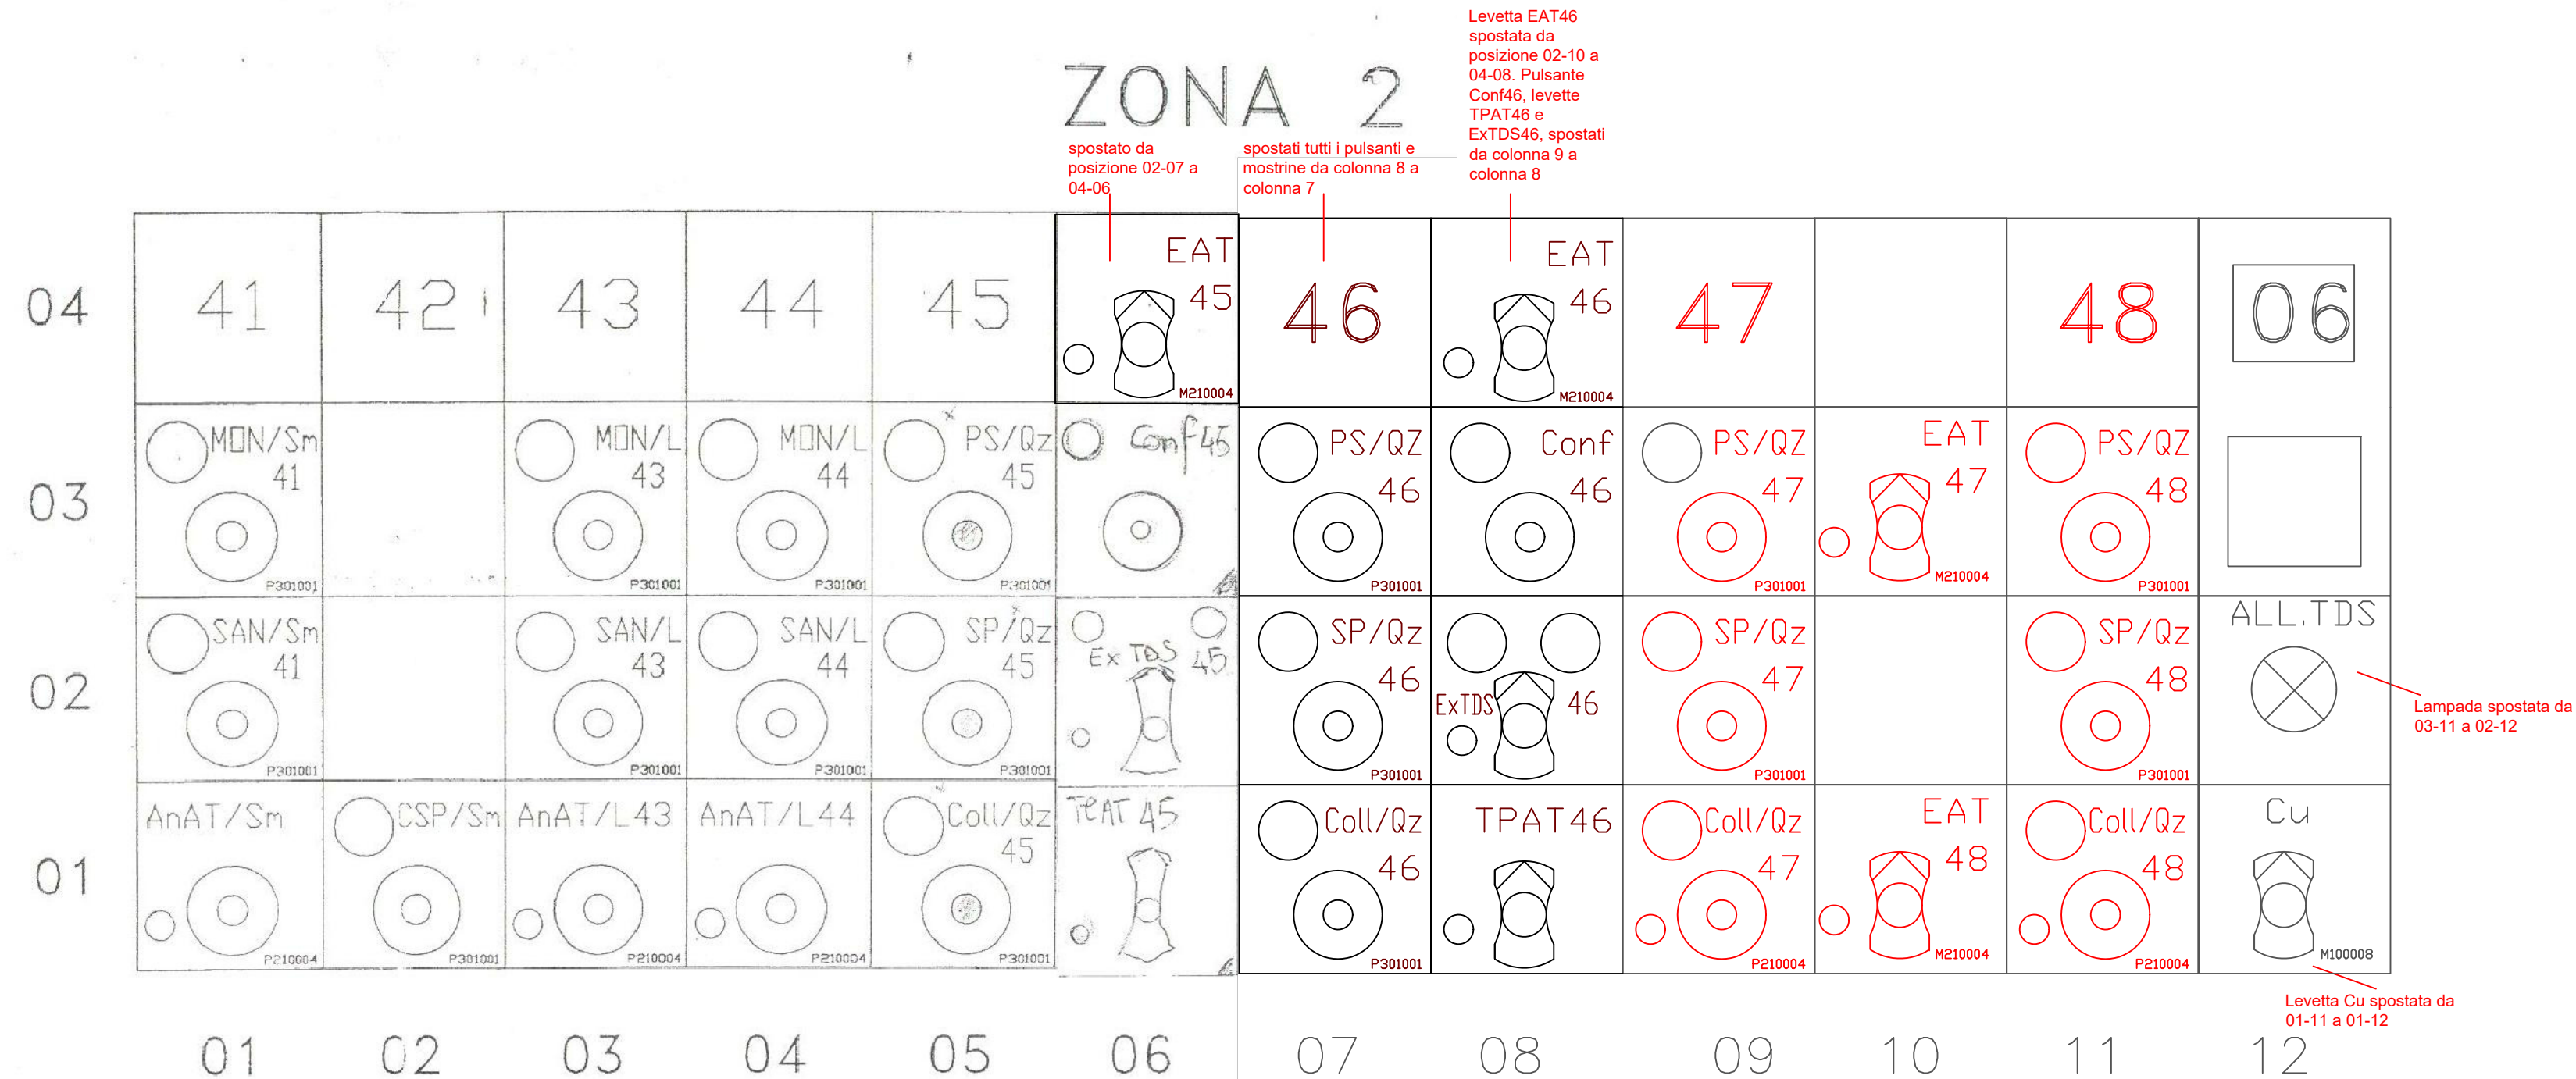

COMMITTENTE:



RETE FERROVIARIA ITALIANA
GRUPPO FERROVIE DELLO STATO ITALIANE

PROGETTAZIONE:



GRUPPO FERROVIE DELLO STATO ITALIANE

U.O. TECNOLOGIE NORD

PROGETTO DEFINITIVO

NODO DI TORINO

COMPLETAMENTO LINEA DIRETTA TORINO PORTA SUSA - TORINO PORTA NUOVA

TORINO PORTA NUOVA

Disposizione levette sul B.M. esistente in R/G (Fg. 2 di 5)

SCALA:


COMMESSA LOTTO FASE ENTE TIPO DOC. OPERA/DISCIPLINA PROGR. REV.

NT0P 00 D 58 PX AC0111 302 A

Rev.	Descrizione	Redatto	Data	Verificato	Data	Approvato	Data	Autorizzato Data
A	Emissione esecutiva	M. Benigni	Agosto 2019	M. Fasoglio	Agosto 2019	G. De Michele	Agosto 2019	M. Gambaro Agosto 2019

ZONA 4

ZONA 3

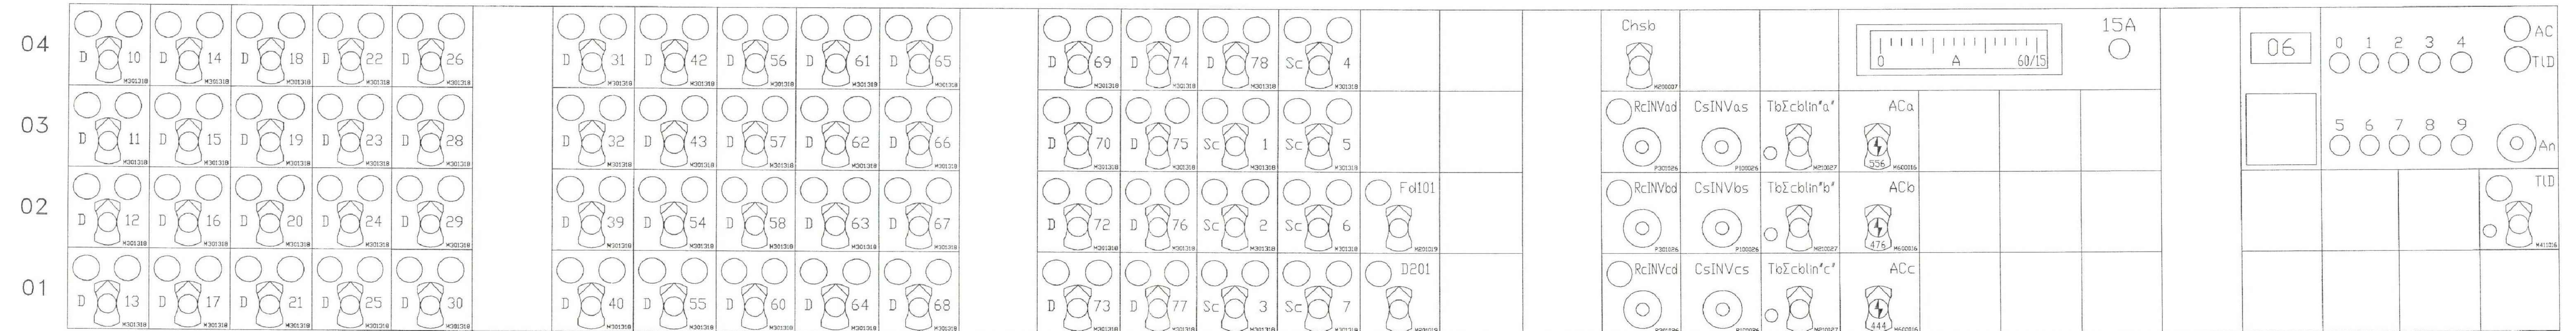

01 02 03 04 05 06* 07 08 09 10 11 12* 13 14 15 16 17 18 19* 20 21 22 23 24 25 26 * 01 02 03 04

LETTERA	4	B	C	E	L	L	C	E
AGGIORNAMENTI								
CAUSALE								
DATA								
PESO		SCALA		N.N.I.		COMMITTENTE		
						UFFICIO POTENZIAMENTO & SVILUPPO TORINO		
DATA		FIRMA						
		DISSEGNAZIONE				DEPARTI: SEGNALENZA F.A. ELETTROCARPENTERIE CARPENTERIE MECCANICHE MANUTENZIONI		
		LUCIDATORE				IMPIANTO ACEI STAZIONE TORINO PORTA NUOVA		
		VERIFICATORE				SPECIFICHE GENERALI		
		POSIZ. ARCHIVIO				BANCO MANOVRA ZONA 4 e 3		
		DISSEGNO NUMERO		FUOG. III				

COMMITTENTE: 

PROGETTAZIONE: 

U.O. TECNOLOGIE NORD

PROGETTO DEFINITIVO

NODO DI TORINO

COMPLETAMENTO LINEA DIRETTA TORINO PORTA SUSA - TORINO PORTA NUOVA

TORINO PORTA NUOVA
Disposizione levette sul B.M. esistente in R/G (Fg. 3 di 5)

SCALA:

COMMESSA LOTTO FASE ENTE TIPO DOC. OPERA/DISCIPLINA Progr. REV.


NTOP 00 D 58 PX AC0111 302 A

Rev.	Descrizione	Redatto	Data	Verificato	Data	Approvato	Data	Autorizzato Data
A	Emissione esecutiva	M. Pissardi	Agosto 2019	M. Fasoglio	Agosto 2019	G. De Michele	Agosto 2019	M. Gambaro Agosto 2019


File: NTOP00D58PXAC0111302A.dwg n. Elab.:

PROPRIETA' E DIRITTI DEL PRESENTE DISEGNO SONO RISERVATI LA RIPRODUZIONE ANCHE PARZIALE E' VIETATA

ZONA 6

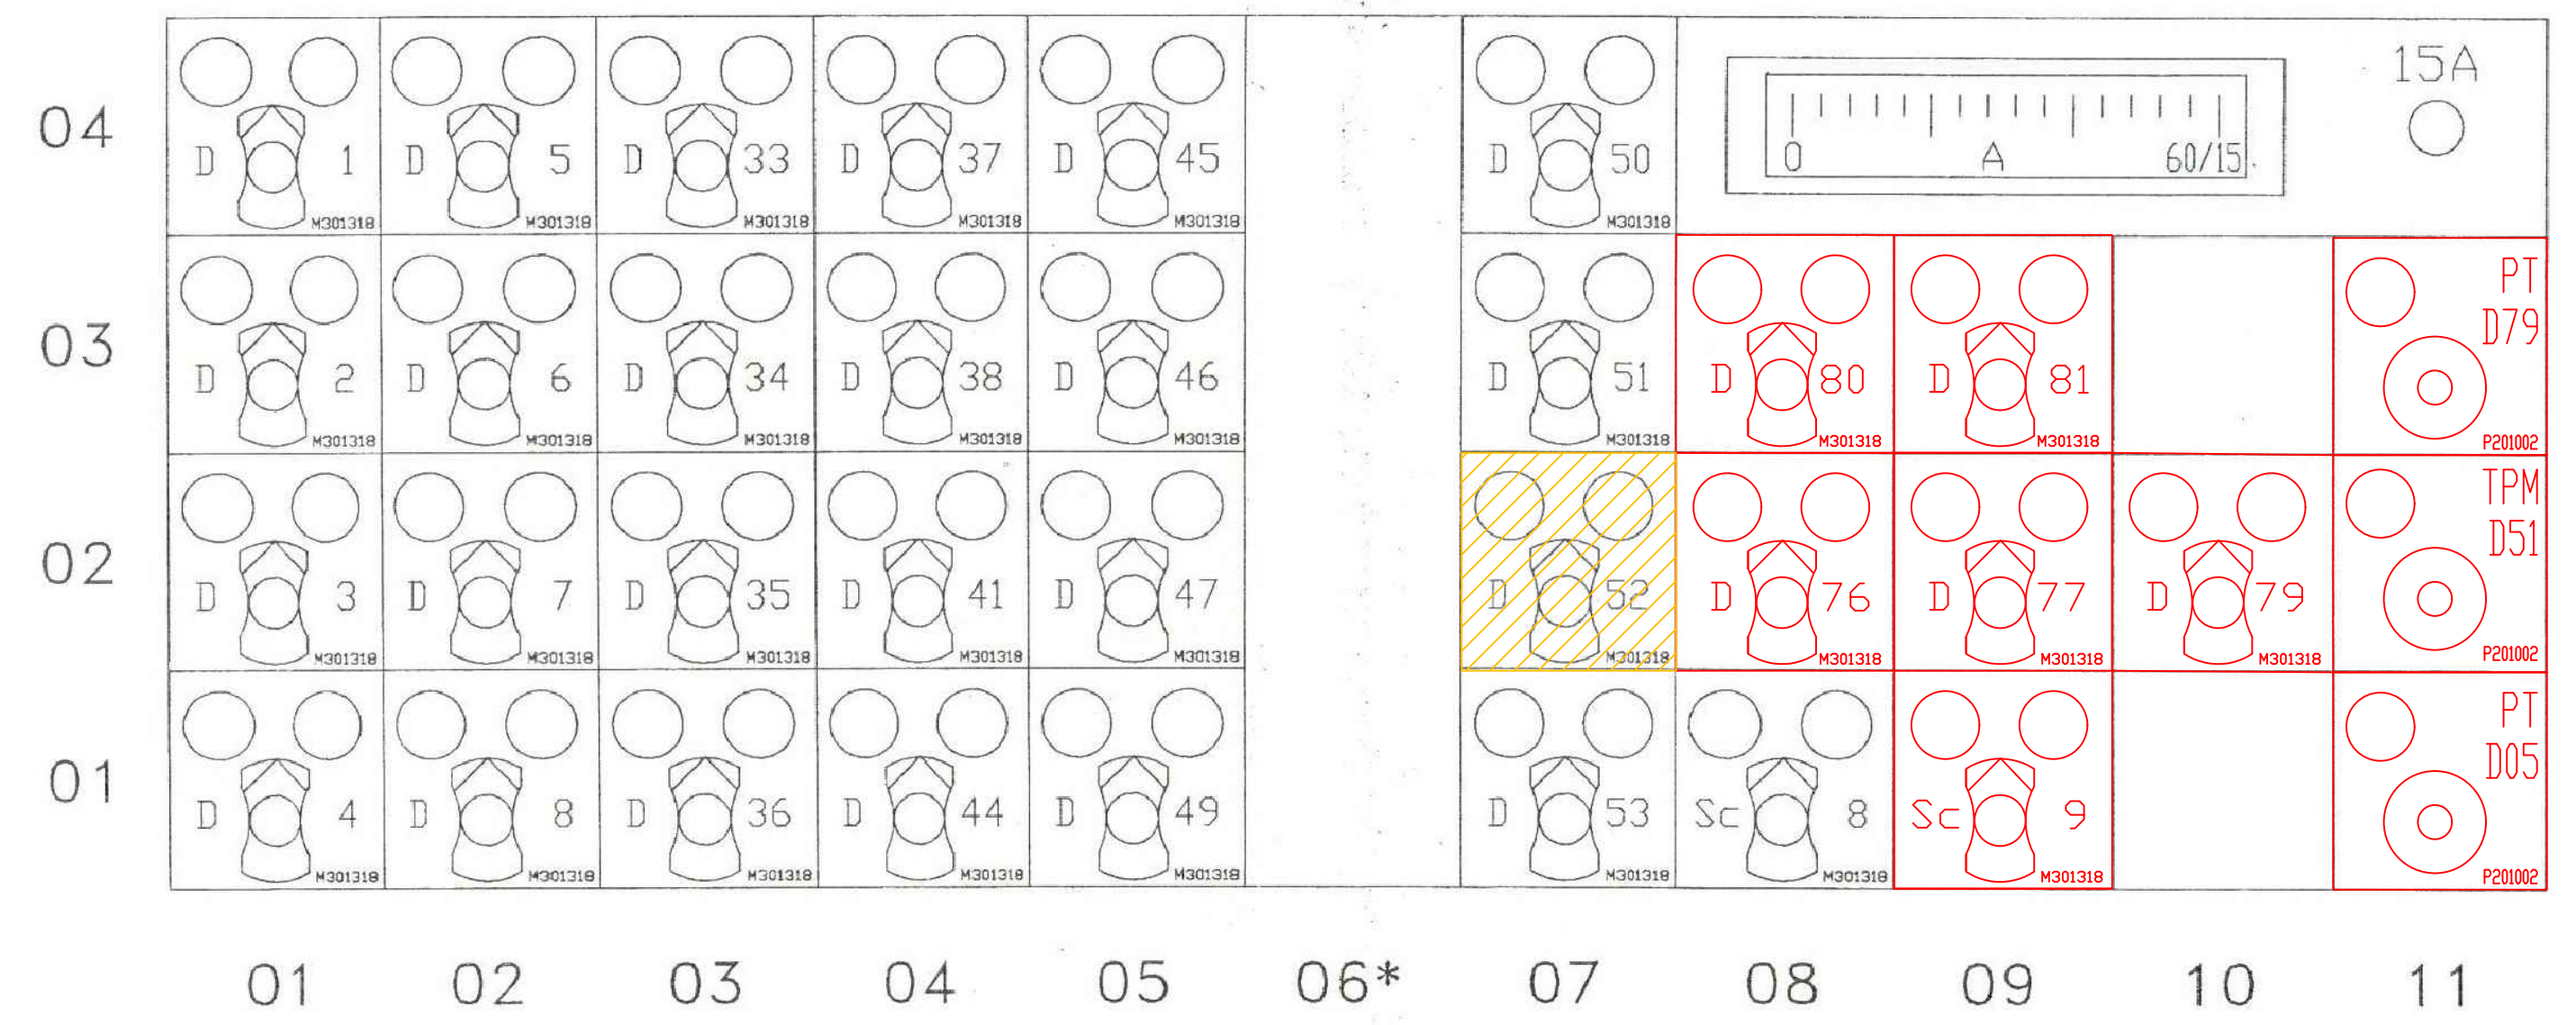

ZONA 5

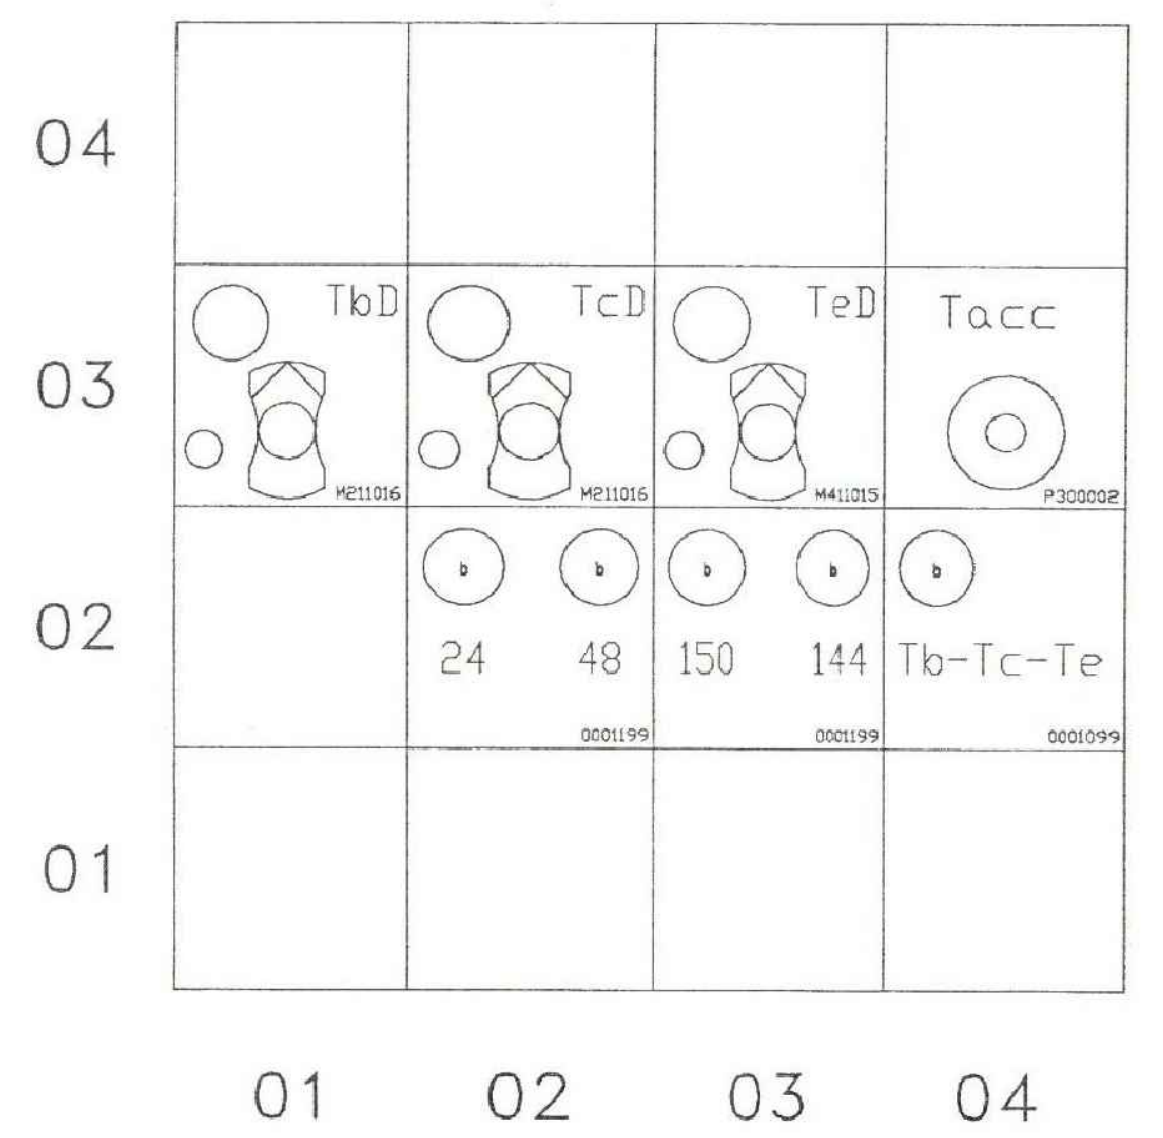

LETTERA	A	B	C	D	E	F	G	H	PESO	SCALA	N.N.I.	COMMITTENTE
AGGIORNAMENTI											38.01.01	UFFICIO POTENZIAMENTO E SVILUPPO TORINO
CAUSALE									DATA	FIRMA		 IMPIANTI SEGNALENTI F.S. ELETTROCARPENTERIE CARPENTERIE MECCANICHE MANUTENZIONI
									25-09-1993	PASQUI		
												IMPIANTO ACEI STAZIONE
												TORINO PORTA NUOVA
												SPECIFICHE GENERALI
												BANCO MANOVRA ZONA 6 e 5

PROPRIETA' E DIRITTI DEL PRESENTE DISEGNO SONO RISERVATI LA RIPRODUZIONE ANCHE PARZIALE E' VIETATA

COMMITTENTE:

 RETE FERROVIARIA ITALIANA
 GRUPPO FERROVIE DELLO STATO ITALIANE

PROGETTAZIONE:

 GRUPPO FERROVIE DELLO STATO ITALIANE

U.O. TECNOLOGIE NORD
 PROGETTO DEFINITIVO
 NODO DI TORINO
 COMPLETAMENTO LINEA DIRETTA TORINO PORTA SUSA - TORINO PORTA NUOVA

TORINO PORTA NUOVA
 Disposizione levette sul B.M. esistente in R/G (Fg. 4 di 5)

SCALA:


COMMESSA LOTTO FASE ENTE TIPO DOC. OPERA/DISCIPLINA PROGR. REV.
 NT0P 00 D 58 PX AC0111 302 A

Rev.	Descrizione	Redatto	Data	Verificato	Data	Approvato	Data	Autorizzato Data
A	Emissione esecutiva	M. Benassi	Agosto 2019	M. Fasoglio	Agosto 2019	G. De Michele	Agosto 2019	M. Gambaro

File: NT0P00D58PXAC0111302A.dwg n. Elab.:

ZONA 7

ZONE — TE

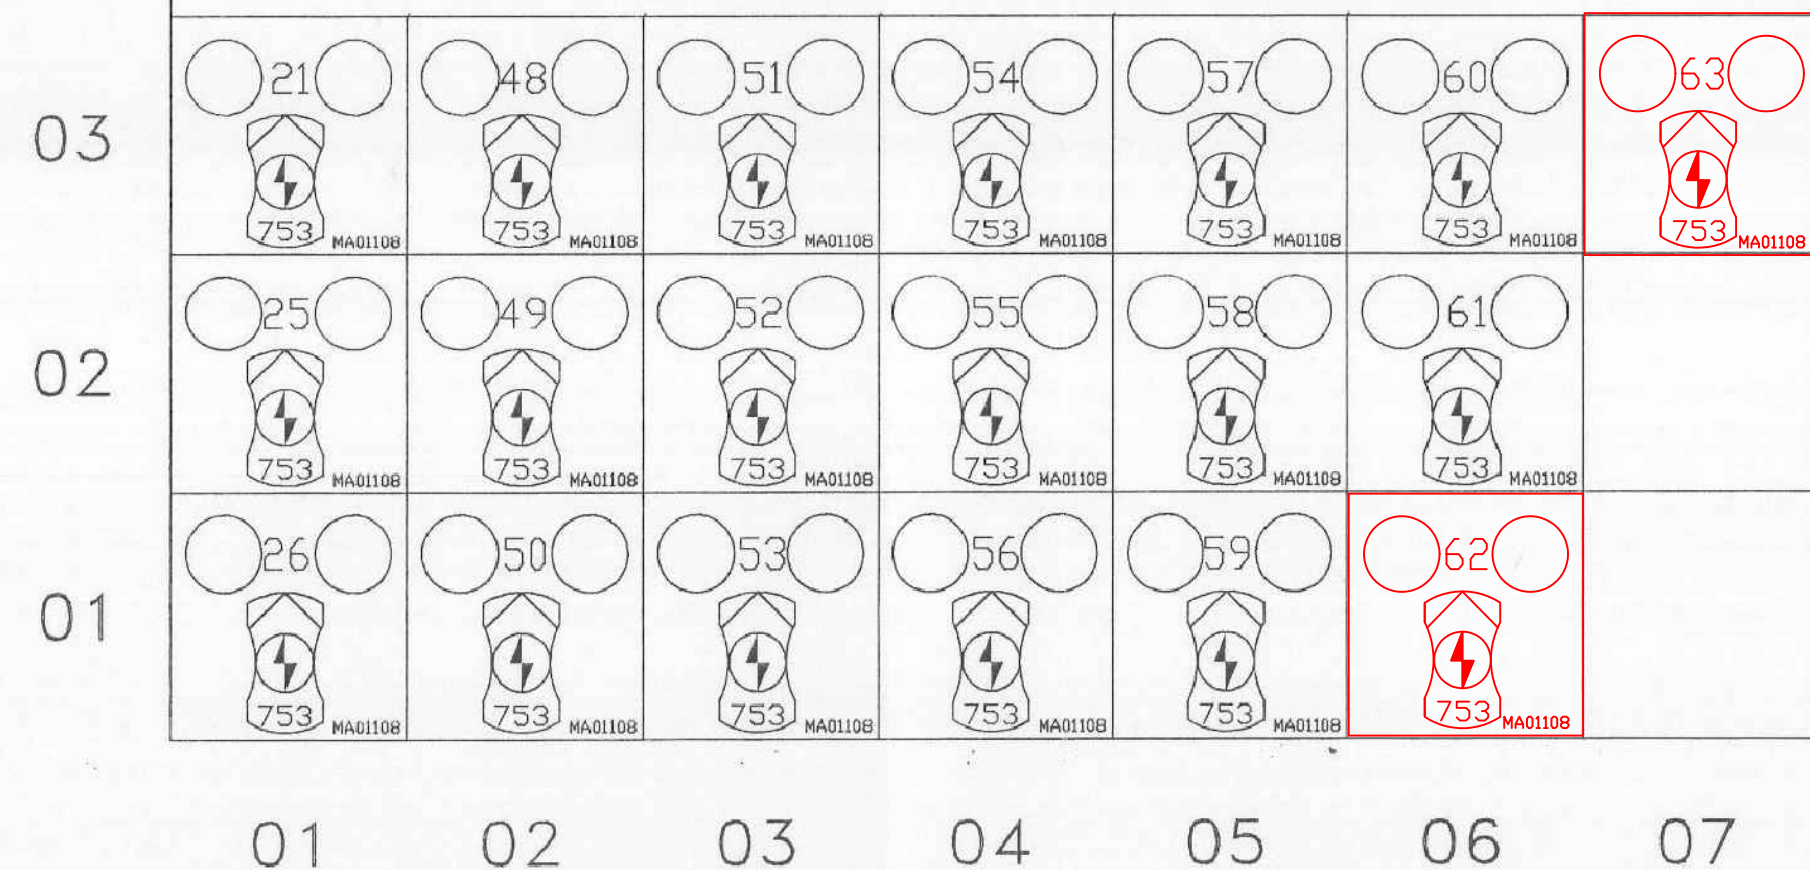

AGGIORNAMENTI	LETTERA	A	B	C	D	E	F	G	H	PESO	SCALA	N.N.I.	COMMITTENTE
	CAUSALE									DATA	FIRMA		UFFICIO POTENZIAMENTO E SVILUPPO TORINO
										DISEGNATORE	PASQUI		codebo'g
										LUCIDATORE			IMPIANTI SEGNALAMENTO F.S. ELETTROCARPENTERIE CARPENTERIE MECCANICHE MANUTENZIONI
DATA										VERIFICATORE	DE BANDI		IMPIANTO ACEI STAZIONE
										PDSIZ.ARCHIVIO	MICROFILM		TORINO PORTA NUOVA
										DISEGNO NUMERO	FOGLIO		SPECIFICHE GENERALI
										08/6	6/6		BANCO MANOVRA ZONA 7

PROPRIETA' E DIRITTI DEL PRESENTE DISEGNO SONO RISERVATI LA RIPRODUZIONE ANCHE PARZIALE E' VIETATA

COMMITTENTE:



PROGETTAZIONE:



U.O. TECNOLOGIE NORD

PROGETTO DEFINITIVO

NODO DI TORINO

COMPLETAMENTO LINEA DIRETTA TORINO PORTA SUSANA - TORINO PORTA NUOVA

TORINO PORTA NUOVA

Disposizione levette sul B.M. esistente in R/G (Fig. 5 di 5)

SCALA:

COMMESSA LOTTO FASE ENTE TIPO DOC. OPERA/DISCIPLINA PROGR. REV.

NT0P 00 D 58 PX AC0111 302 A

Rev.	Descrizione	Redatto	Data	Verificato	Data	Approvato	Data	Autorizzato Data
A	Emissione esecutiva	M. Benesi	Agosto 2019	M. Fasoglio	Agosto 2019	G. De Michele	Agosto 2019	M. Gambaro Agosto 2019

File: NT0P00D58PXAC0111302A.dwg

n. Elab.:

