



PLANIMETRIA DI RAFFRONTO
SCALA 1:5.000

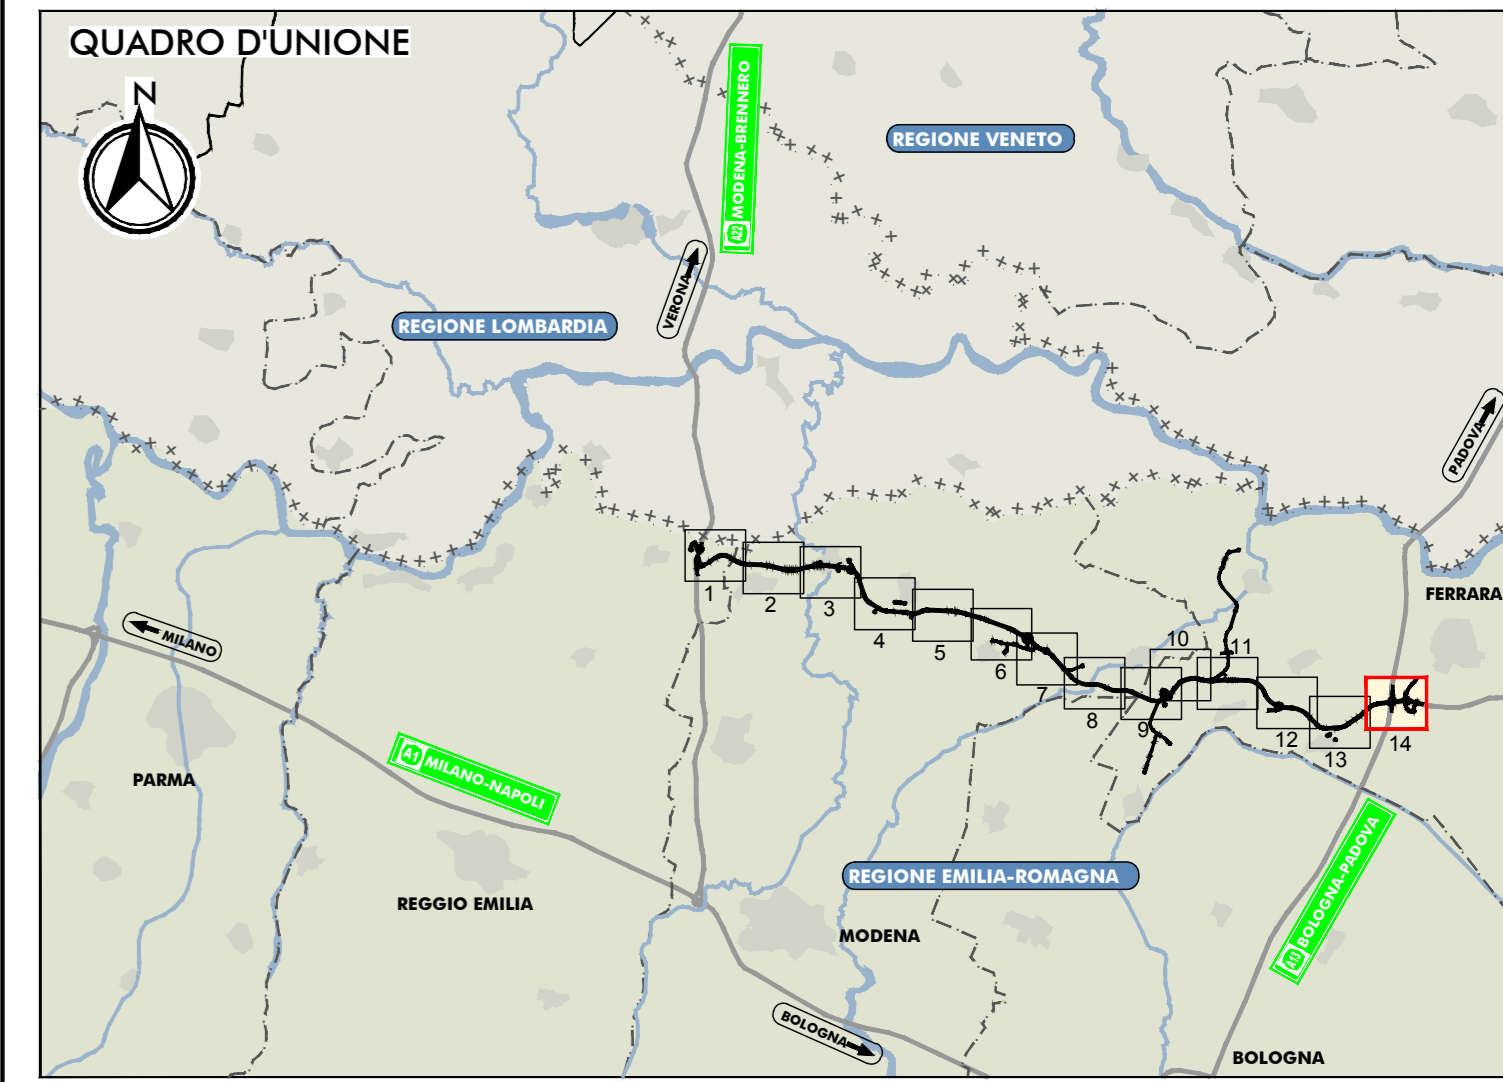

VIGARANO MAINARDA (FE)

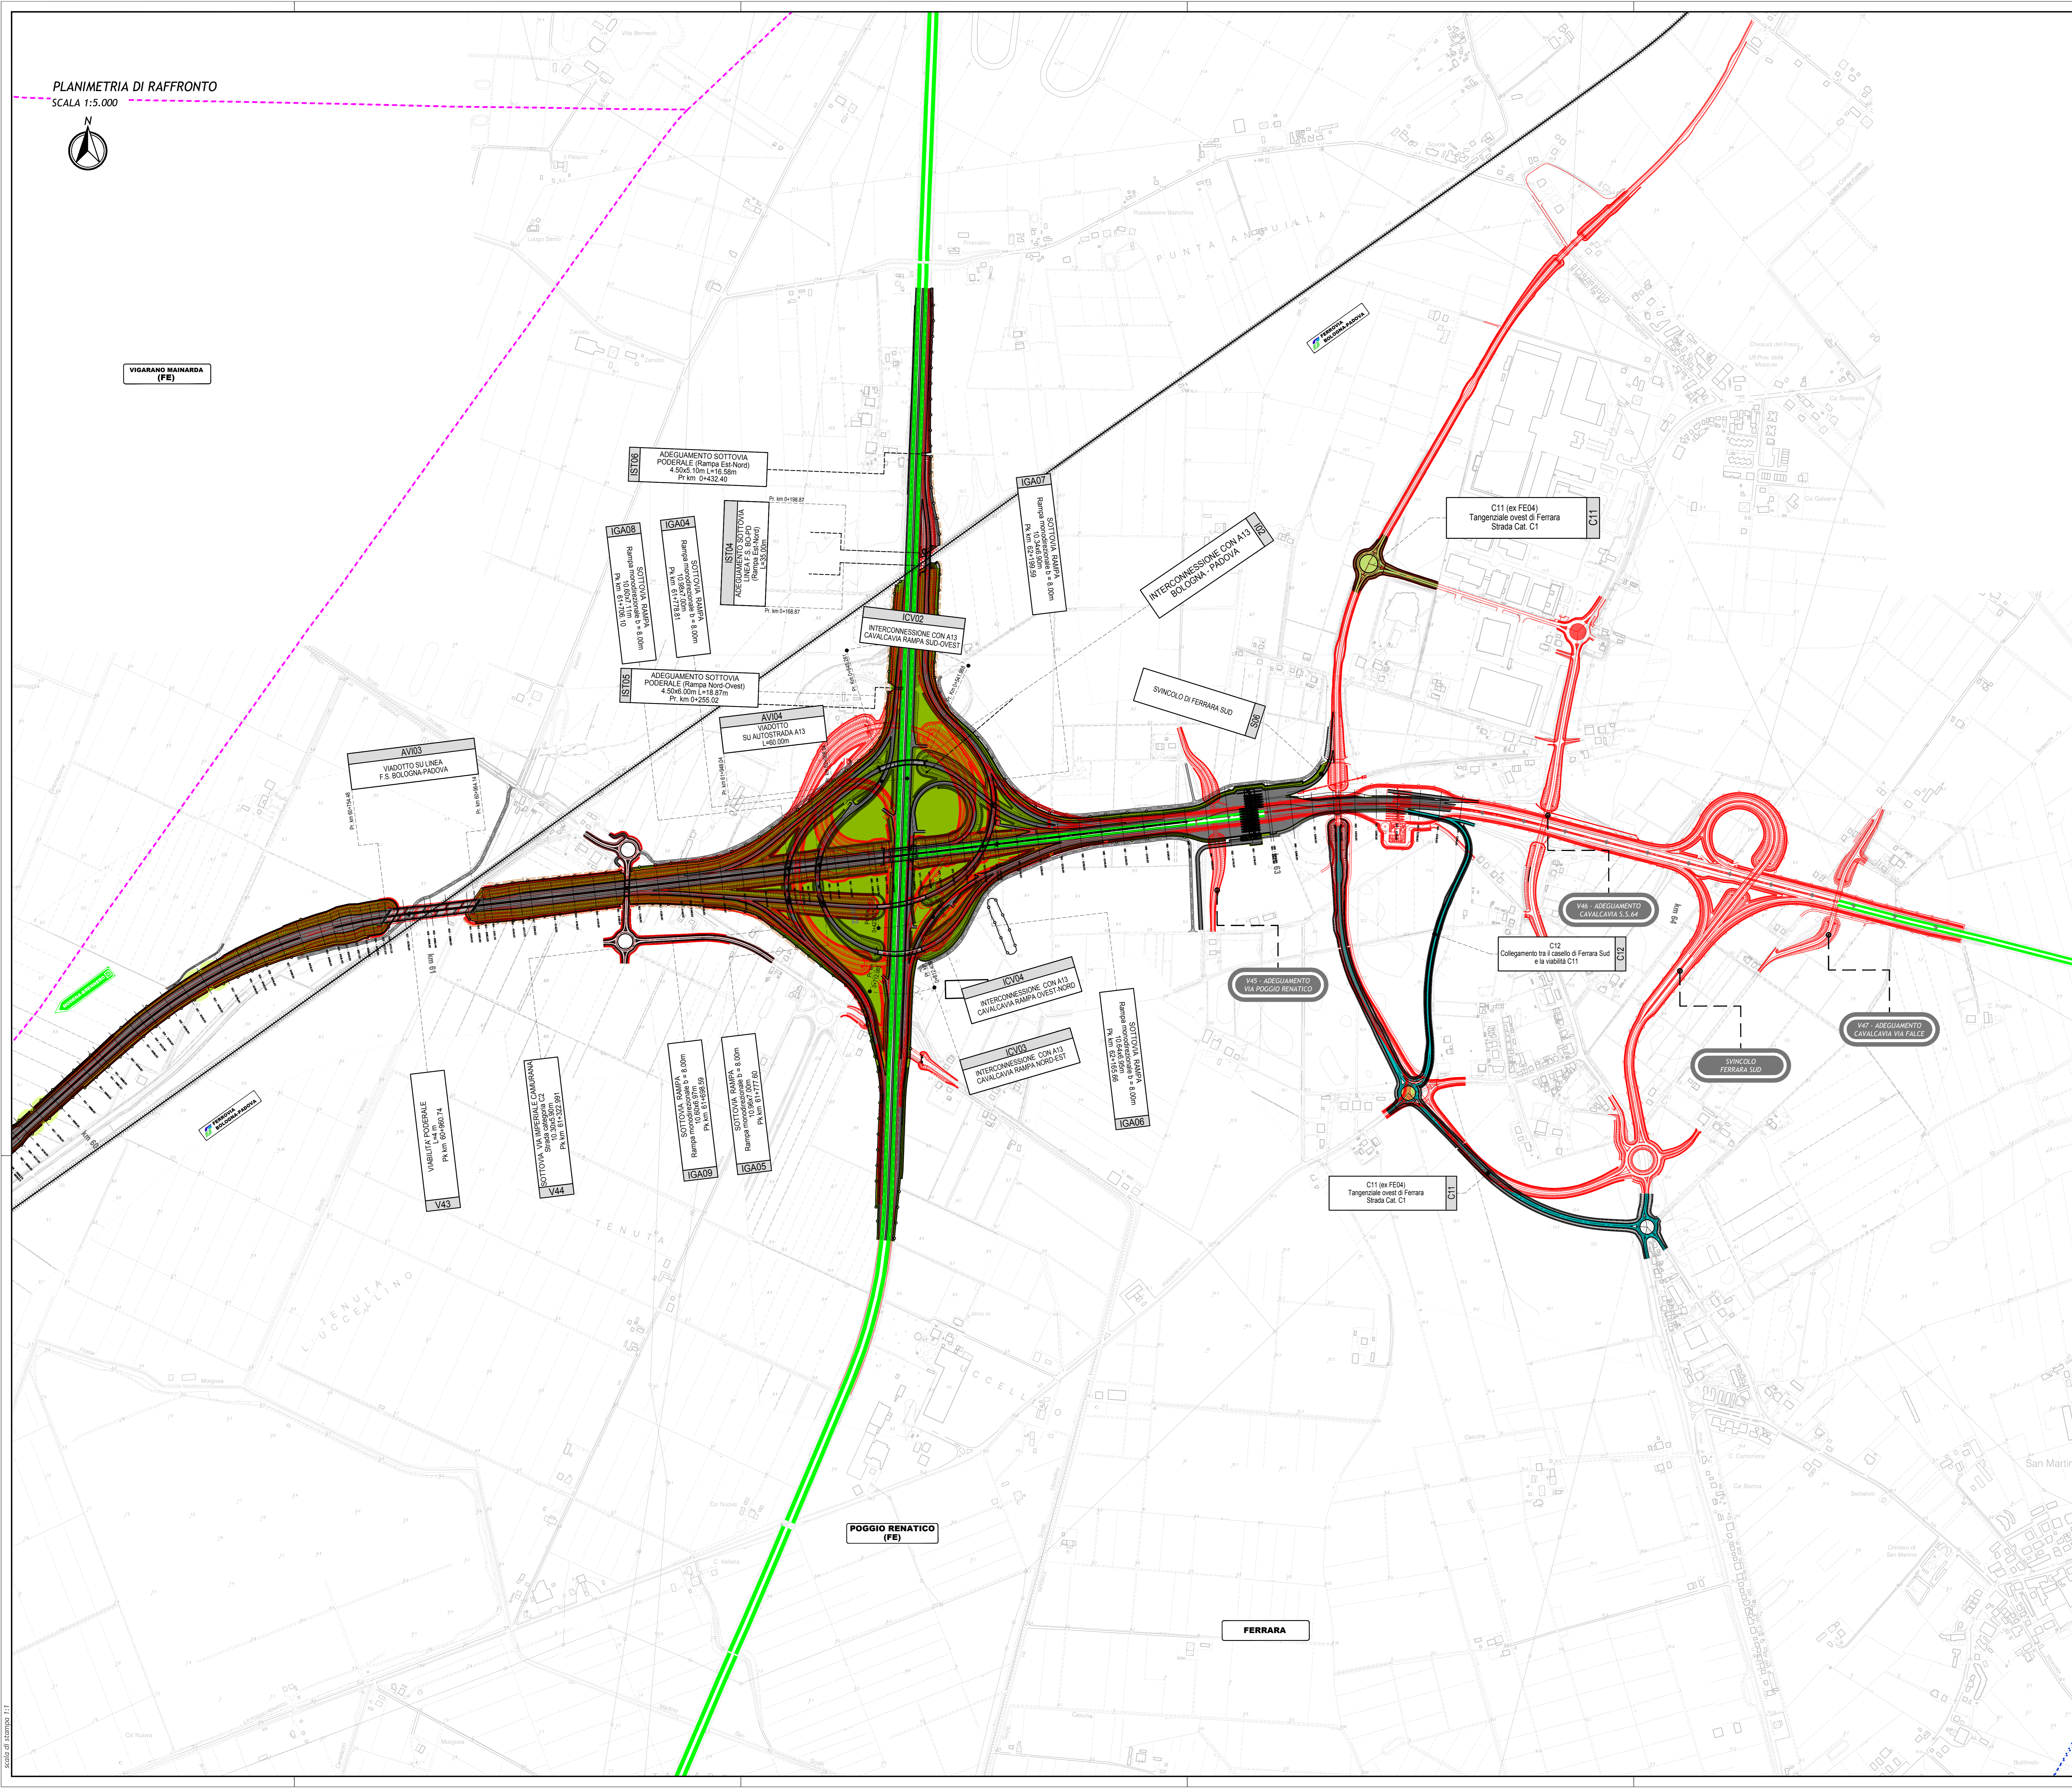

- ### LEGENDA
- TERRITORIO**
- Confini regionali (dotted line)
 - Confini provinciali (dashed line)
 - Confini comunali (dash-dot line)
 - Denominazione Comune (rectangle)
- INFRASTRUTTURE ESISTENTI**
- Autostrade (thick green line)
 - Ferrovie (black line)
 - Asse viario Cispadano (blue line)
- INFRASTRUTTURE DI PROGETTO**
- Tracciato autostradale, svincoli, interconnessioni, aree di servizio (thin grey line)
 - Viabilità di adduzione al sistema autostradale (dotted grey line)
 - Interventi di riqualifica della viabilità poderali interferente (larghezza 4-6m) (thin grey line)
- OPERE D'ARTE E VIABILITA' DI PROGETTO**
- Ponti e viadotti (dashed line)
 - Sottovia, cavalcavia (dashed line)
 - Svincoli e interconnessioni (dashed line)
- PROGETTO DEFINITIVO 2012**
- Tracciato autostradale da Progetto Definitivo 2012 (thick red line)
 - Opere e viabilità da Progetto Definitivo 2012 (thin red line)
- MODIFICHE**
- Modifica planimetrica dell'asse principale rispetto al Progetto Definitivo 2012 (green line)

ELABORATI DI RIFERIMENTO

- ELABORATI DI RIFERIMENTO

CARATTERISTICHE DEI MATERIALI

NOTE

IL CONCEDENTE: Regione Emilia-Romagna
IL CONCESSIONARIO: ARCA


AUTOSTRADA REGIONALE CISPADANA DAL CASELLO DI REGGIOLO-ROLO SULLA A22 AL CASELLO DI FERRARA SUD SULLA A13

CODICE C.U.P. E81808000600009

PROGETTO DEFINITIVO

ASSE AUTOSTRADALE (COMPRESIVO DEGLI INTERVENTI LOCALI DI COLLEGAMENTO VIARIO AL SISTEMA AUTOSTRADALE)

PROGETTAZIONI STRADALE
ASSE AUTOSTRADA
PLANIMETRIA DI RAFFRONTO PROGETTO DEFINITIVO 2012 E PROGETTO DEFINITIVO INTEGRATO A SEGUITO DI DECRETO VIA TAVOLA 14/14

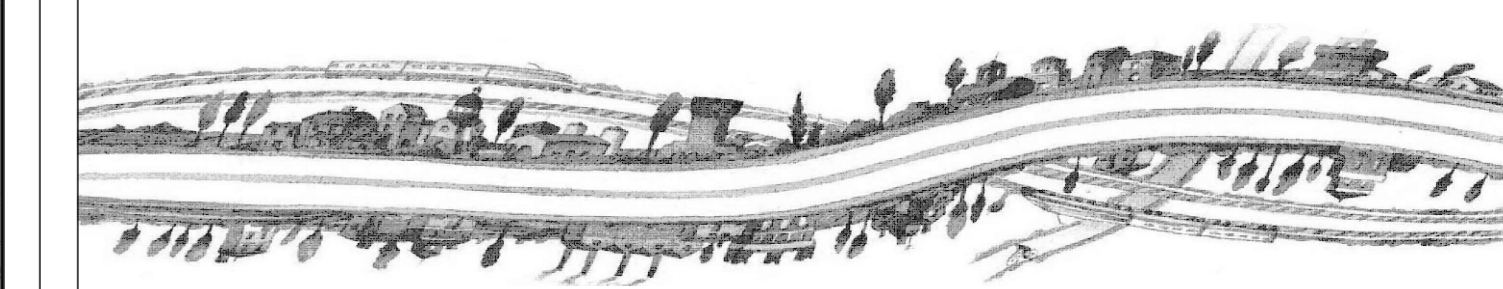

IL PROGETTISTA

G																				
F																				
E																				
D																				
C																				
B																				
A	01.08.2019	EMISSIONE PER OTTENERE DECRETO VIA DEL 25.07.2019	All. n° 11	Piacentini Anania																

IDENTIFICAZIONE ELABORATO

N.° PROS.	REV.	STO.	DESP.	DATA	PROG.	STO.	DESP.	DATA	PROG.	STO.	DESP.	DATA	PROG.
1					01				01				01

01/08/2019
SCALA 1:6000