



LEGENDA SEGNALETICA ORIZZONTALE
Strisce longitudinali Art.138-139 del Regolamento

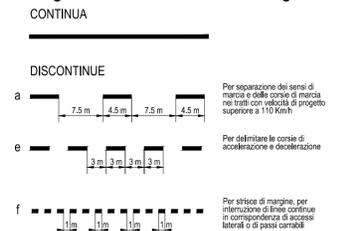

- Larghezza minima strisce longitudinali escluse quelle di margine per autostrade e per strade extraurbane principali: 15 cm.
- La larghezza minima delle strisce di margine per le autostrade e per le strade extraurbane principali: 25 cm.
- Recinzione autostradale
 - Recinzione impianto
 - Recinzione H+2.5
 - Rete integrata alla barriera H&BP
 - Parapetto + rete di protezione
 - Pantanet protect + palo a T
 - Consegna chiavi cancello KN
 - Cancelli competenza ASPI
 - Cancelli

QUADRO DI UNIONE STRALCIO LOMAZZO

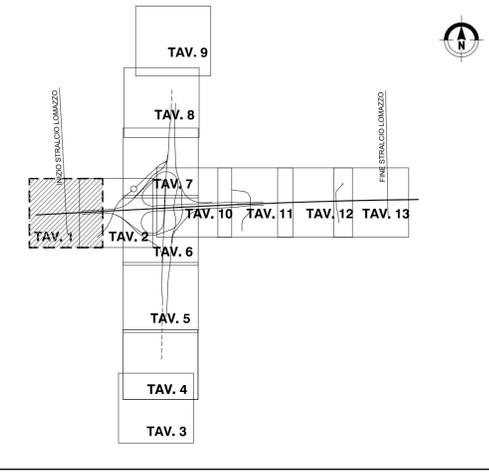

MATRICE DI REVISIONE

REV	DATA	DESCRIZIONE MODIFICA

N.B.: LA TAVOLA SOSTITUISCE QUELLA RELATIVA AL CODICE DEL PROGETTO ESECUTIVO

COLLEGAMENTO AUTOSTRADALE DALMINE - COMO - VARESE - VALICO DEL GAGGIOLO E OPERE AD ESO CONNESSE
CODICE C.U.P. F11B0600027007

TRATTE B1, B2, C, D, TRVA13+14, GREENWAY AS BUILT

TRATTA B1 - SVINCOLO DI LOMAZZO (da Pk -0+850 a Pk 1+800)
PARTE GENERALE
INQUADRAMENTO GENERALE
PLANIMETRIA DELLE RECINZIONI - TAV.1

IDENTIFICAZIONE ELABORATO
CODICE PROGETTO: F00107B
WBS

FASE PROGETTUALE	LOTTO	ZONA	OPERA	TRATTO D'OPERA	AMBITO	TIPICO ELABORATO	PROGRESSIVO	REVISIONE
A	0	ADX	GE000	0	GE	PP	012	E_02

Scala: 1:1000

DATA	DESCRIZIONE	REV
Novembre 2015	Emissione	E_01
Febbraio 2016	Emissione	E_02
Marzo 2016	Emissione	E_02

IMPRESA
RAGGRUPPAMENTO TEMPORANEO IMPRESE:

Mandatario	Mandante	Mandante	Mandante cooptata
STRABAG A.G.	GLF Grandi Lavori Fincosit S.p.A.	Impresa costruzioni Giuseppe Maltauro S.p.A.	STRABAG S.p.A.

PROGETTISTA - PROGETTO ESECUTIVO DI DETTAGLIO
RAGGRUPPAMENTO TEMPORANEO PROGETTISTI:

Mandatario	Mandante	Mandante	Mandante
3TI PROGETTI ITALIA S.p.A.	GP Progetti e servizi ingegneristici	Arch. Salvatore Vergiglio	Arch. Salvatore Vergiglio

CONCEDENTE
CONCESSIONI AUTOSTRADALI LOMBARDE

CONCESSIONARIO
Autosstrada Padovana Lombarda
Direttore Tecnico: Ing. Enrico Anzi
Referente Tecnico: Ing. Sabrina Lattuada

APPROVATO
Autosstrada Padovana Lombarda
Il Direttore dei Lavori: Ing. Francesco Domonico

ELABORAZIONE PROGETTUALE
PROGETTISTA:
3TI PROGETTI ITALIA S.p.A.

RESPONSABILE DI PROGETTO ED INCARICATO DELL'INTEGRAZIONE FRA LE VARIE PRESTAZIONI:
Ing. Alberto Cecchini

3TI ITALIA S.p.A.
DIRETTORE TECNICO
Ing. Stefano Luca Possati
Ordine degli Ingegneri
Provincia di Roma n. 20809

Redatto: Leggeri Verificato: Sorge Approvato: Possati