



**LEGENDA SEGNALETICA ORIZZONTALE**  
Strisce longitudinali Art.138-139 del Regolamento

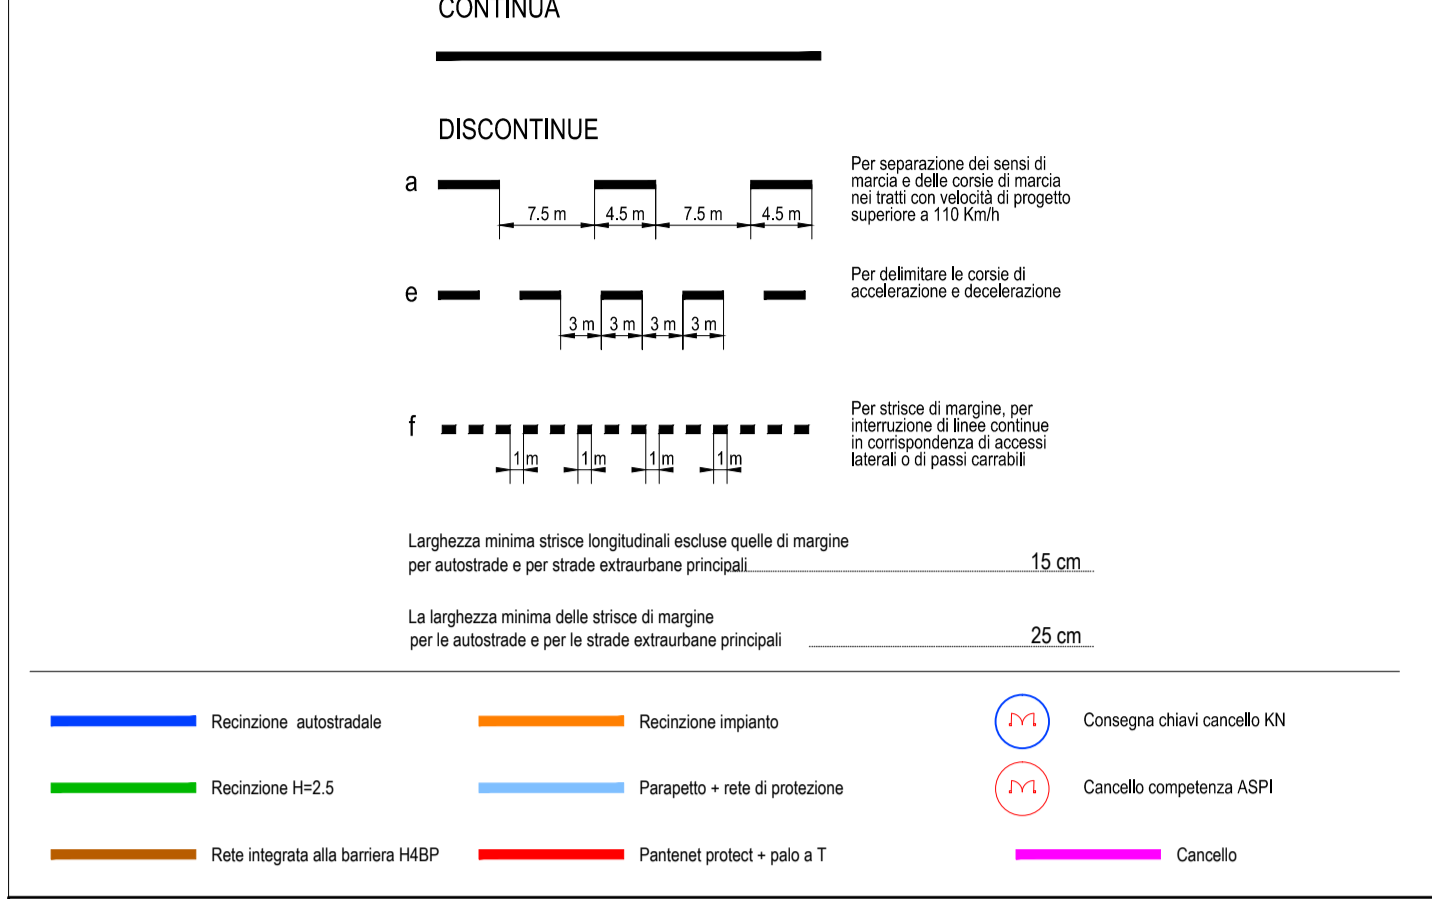

**QUADRO DI UNIONE STRALCIO LOMAZZO**

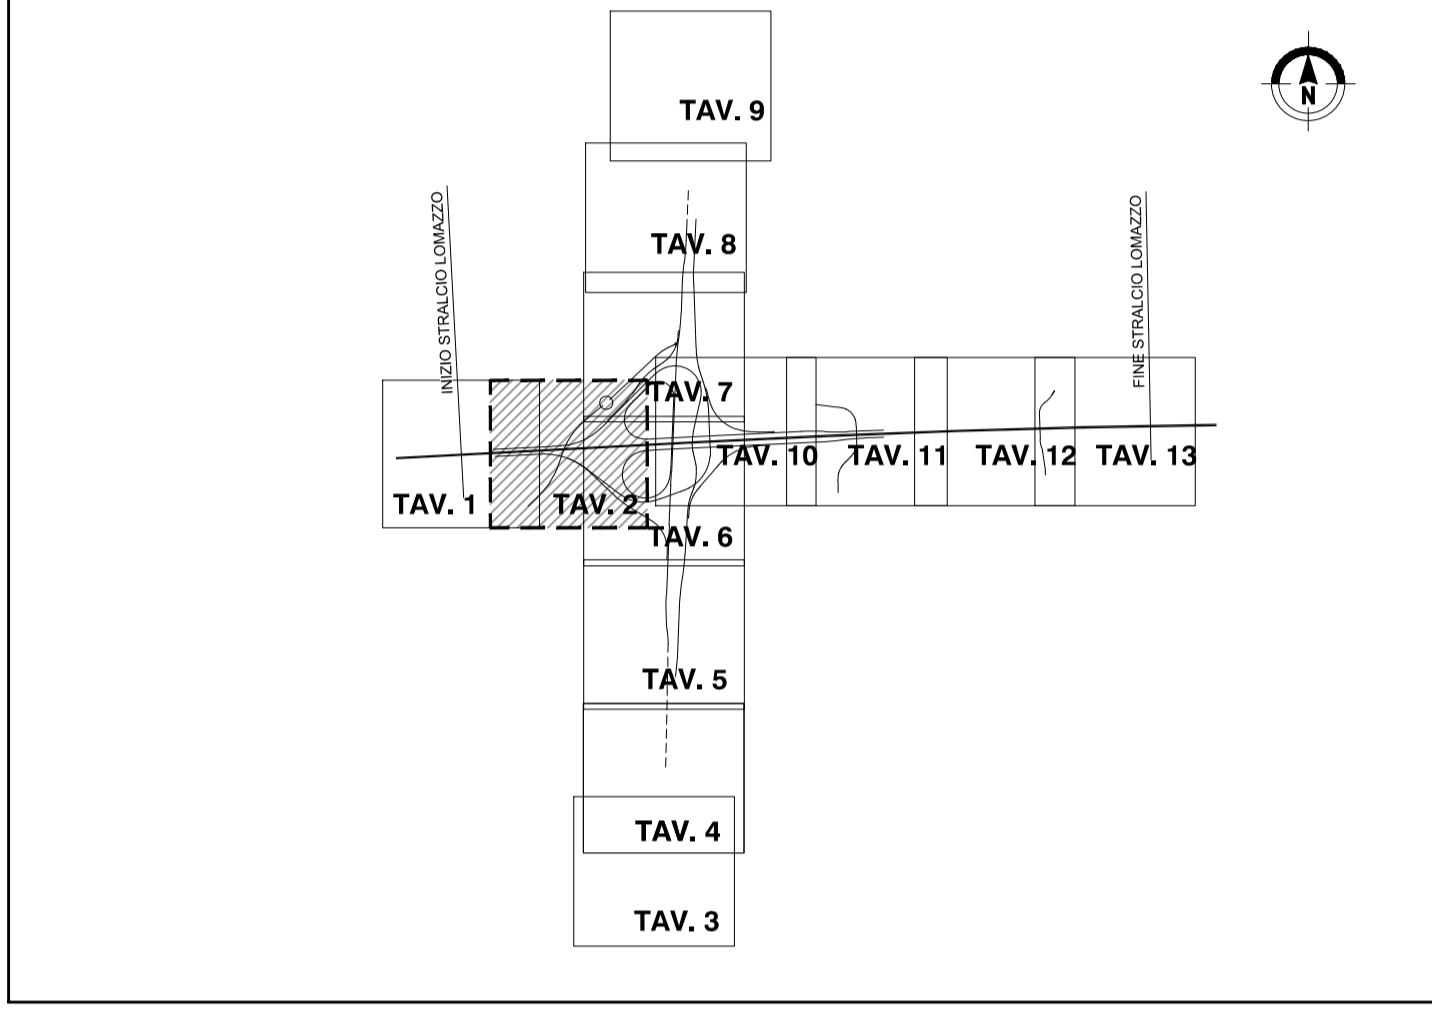

**MATRICE DI REVISIONE**

REV	DATA	DESCRIZIONE MODIFICA

N.B.: LA TAVOLA SOSTITUISCE QUELLA RELATIVA AL CODICE E [ ] DEL PROGETTO ESECUTIVO

CONCESSIONARI AUTOSTRADALI LOMBARDE  

**COLLEGAMENTO AUTOSTRADALE DALMINE - COMO - VARESE - VALICO DEL GAGGIOLO E OPERE AD ESO CONNESSE**  
CODICE C.U.P. F118060027007

**TRATTE B1, B2, C, D, TRVA13+14, GREENWAY AS BUILT**

**TRATTA B1 - SVINCOLO DI LOMAZZO (da Pk -0+850 a Pk 1+800)**  
PARTE GENERALE  
INQUADRAMENTO GENERALE  
PLANIMETRIA DELLE RECINZIONI - TAV. 2

**IDENTIFICAZIONE ELABORATO**  
CODICE PROGETTO: F00107B  
WBS

FASE PROGETTUALE	LOTTO	ZONA	OPERA	TRATTO DOPIERA	AMBITO	TIPO ELABORATO	PROGRESSIVO	REVISIONE
A	0	AD3	GE000	0	GE	PROGRESSIVO	013	E_04

Scala: 1:1000

**IMPRESA**  
RAGGRUPPAMENTO TEMPORANEO IMPRESE:

Mandatario	Mandante	Mandante	Mandante coopto
STRABAG A.G.	GLF Grandi Lavori Fincostr S.p.A.	Impresa costruzioni Giuseppe Maltauro S.p.A.	STRABAG S.p.A.

**PROGETTISTA - PROGETTO ESECUTIVO DI DETTAGLIO**  
RAGGRUPPAMENTO TEMPORANEO PROGETTISTI:

Mandatario	Mandante	Mandante	Mandante
3TI PROGETTI ITALIA S.p.A.	GP	3TI	Arch. Salvatore Vermiglio

**CONCEDENTE**  
CONCESSIONARI AUTOSTRADALI LOMBARDE

**CONCESSIONARIO**  
Direttore Tecnico: Ing. Enrico Anzi  
Referente Tecnico: Ing. Sabrina Lettauda

**APPROVATO**  
Direttore dei Lavori: Ing. Francesco Donatoni

**ELABORAZIONE PROGETTUALE**  
PROGETTISTA:  
3TI PROGETTI ITALIA S.p.A.

**RESPONSABILE DI PROGETTO ED INCARICATO DELL'INTEGRAZIONE FRA LE VARIE PRESTAZIONI:**  
Ing. Alberto Cecchini

**3TI ITALIA S.p.A.**  
DIRETTORE TECNICO  
Ing. Stefano Luca Passari  
Ordine degli Ingegneri  
Provincia di Roma n. 20809

Redatto: Leggeri  
Verificato: Sorge  
Approvato: Possati