


**LEGENDA SEGNALETICA ORIZZONTALE**  
Strisce longitudinali Art.138-139 del Regolamento

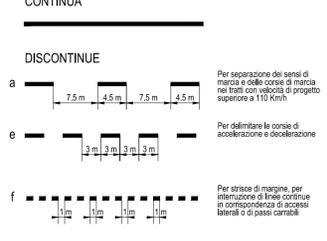


Larghezza minima strisce longitudinali escluse quelle di margine per autostrade e per strade extraurbane principali: 15 cm

La larghezza minima delle strisce di margine per le autostrade e per le strade extraurbane principali: 25 cm

- Recinzione autostrade
- Recinzione impianto
- Recinzione H=2.5
- Parapetto + rete di protezione
- Rete integrata alla barriera H4BP
- Pantanet protect + palo a T
- K9 Consegna chiavi cancello KN
- K9 Cancelli competenza ASPI
- K9 Cancelli

**QUADRO DI UNIONE STRALCIO LOMAZZO**

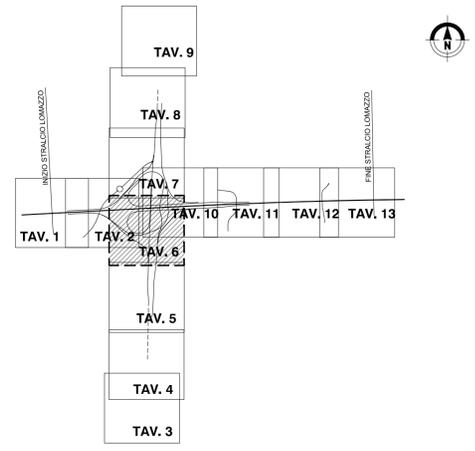

**MATRICE DI REVISIONE**

REV	DATA	DESCRIZIONE MODIFICA

N.B.: LA TAVOLA SOSTITUISCE QUELLA RELATIVA AL CODICE E DEL PROGETTO ESECUTIVO

**COLLEGAMENTO AUTOSTRADALE**  
 DALMINE - COMO - VARESE - VALICO DEL GAGGIOLO E OPERE AD ESSO CONNESSE  
 CODICE C.U.P. F11B06000270007  
**TRATTE B1, B2, C, D, TRV13+14, GREENWAY**  
**AS BUILT**  
**TRATTA B1 - SVINCOLO DI LOMAZZO (da Pk -0+850 a Pk 1+800)**  
 PARTE GENERALE  
 INQUADRAMENTO GENERALE  
 PLANIMETRIA DELLE RECINZIONI - TAV. 6

<p><b>IDENTIFICAZIONE ELABORATO</b> CODICE PROGETTO: F00107B WBS</p> <table border="1" style="font-size: 8px;"> <thead> <tr> <th>FASE PROGETTUALE</th> <th>LOTTO</th> <th>ZONA</th> <th>OPERA</th> <th>TRATTO D'OPERA</th> <th>AMBITO</th> <th>TIPICELABORATO</th> <th>PROGRESSIVO</th> <th>REVISIONE</th> </tr> </thead> <tbody> <tr> <td>A</td> <td>0</td> <td>AD3</td> <td>GE000</td> <td>0</td> <td>GE</td> <td>017</td> <td>E</td> <td>03</td> </tr> </tbody> </table> <p>Scala: 1:1000</p> <table border="1" style="font-size: 8px;"> <thead> <tr> <th>DATA</th> <th>DESCRIZIONE</th> <th>REV</th> </tr> </thead> <tbody> <tr> <td>Novembre 2015</td> <td>Emissione</td> <td>E_01</td> </tr> <tr> <td>Febbraio 2016</td> <td>Revisione</td> <td>E_02</td> </tr> <tr> <td>Maggio 2016</td> <td>Revisione</td> <td>E_03</td> </tr> </tbody> </table> <p><b>CONCEDENTE</b> CONCESSIONI AUTOSTRADALI LOMBARDE</p> <p><b>CONCESSIONARIO</b> Autostada Padanese Lombarde Direttore Tecnico: Ing. Enrico Anzi Referente Tecnico: Ing. Sabrina Lattuada</p> <p><b>APPROVATO</b> Autostada Padanese Lombarde Il Direttore dei Lavori: Ing. Francesco Domenico</p>	FASE PROGETTUALE	LOTTO	ZONA	OPERA	TRATTO D'OPERA	AMBITO	TIPICELABORATO	PROGRESSIVO	REVISIONE	A	0	AD3	GE000	0	GE	017	E	03	DATA	DESCRIZIONE	REV	Novembre 2015	Emissione	E_01	Febbraio 2016	Revisione	E_02	Maggio 2016	Revisione	E_03	<p><b>IMPRESA</b> <b>RAGGRUPPAMENTO TEMPORANEO IMPRESE:</b></p> <table border="0" style="font-size: 8px;"> <tr> <td>Mandatario</td> <td>Mandante</td> <td>Mandante</td> <td>Mandante cooptata</td> </tr> <tr> <td>STRABAG A.G.</td> <td>GLF Grandi Lavori Fincostr S.p.A.</td> <td>Impresa costruzioni Giuseppe Maltauro S.p.A.</td> <td>STRABAG S.p.A.</td> </tr> </table> <p><b>STRABAG</b> <b>GRANDI LAVORI FINCOSTR</b> <b>MALTAURO</b> <b>STRABAG</b></p> <p><b>PROGETTISTA - PROGETTO ESECUTIVO DI DETTAGLIO</b> <b>RAGGRUPPAMENTO TEMPORANEO PROGETTISTI:</b></p> <table border="0" style="font-size: 8px;"> <tr> <td>Mandatario</td> <td>Mandante</td> <td>Mandante</td> <td>Mandante</td> </tr> <tr> <td>3TI PROGETTI ITALIA INGEGNERIA ITALIANA S.p.A.</td> <td>GP Progettazione e Gestione Progetti S.p.A.</td> <td>Arch. Salvatore Vermiglio</td> <td>Arch. Salvatore Vermiglio</td> </tr> </table> <p><b>RESPONSABILE DI PROGETTO ED INCARICATO DELL'INTEGRAZIONE FRA LE VARIE PRESTAZIONI:</b> Ing. Alberto Cecchini</p> <p><b>ELABORAZIONE PROGETTUALE</b> <b>PROGETTISTA:</b> 3TI PROGETTI ITALIA S.p.A.</p> <p><b>3TI ITALIA S.p.A.</b> DIRETTORE TECNICO: Ing. Stefano Luca Passati Ordine degli Ingegneri Provincia di Roma n. 20809</p> <p>Redatto: Leggeri      Verificato: Sorge      Approvato: Passati</p>	Mandatario	Mandante	Mandante	Mandante cooptata	STRABAG A.G.	GLF Grandi Lavori Fincostr S.p.A.	Impresa costruzioni Giuseppe Maltauro S.p.A.	STRABAG S.p.A.	Mandatario	Mandante	Mandante	Mandante	3TI PROGETTI ITALIA INGEGNERIA ITALIANA S.p.A.	GP Progettazione e Gestione Progetti S.p.A.	Arch. Salvatore Vermiglio	Arch. Salvatore Vermiglio
FASE PROGETTUALE	LOTTO	ZONA	OPERA	TRATTO D'OPERA	AMBITO	TIPICELABORATO	PROGRESSIVO	REVISIONE																																							
A	0	AD3	GE000	0	GE	017	E	03																																							
DATA	DESCRIZIONE	REV	
Novembre 2015	Emissione	E_01	
Febbraio 2016	Revisione	E_02	
Maggio 2016	Revisione	E_03	
Mandatario	Mandante	Mandante	Mandante cooptata	
STRABAG A.G.	GLF Grandi Lavori Fincostr S.p.A.	Impresa costruzioni Giuseppe Maltauro S.p.A.	STRABAG S.p.A.	
Mandatario	Mandante	Mandante	Mandante	
3TI PROGETTI ITALIA INGEGNERIA ITALIANA S.p.A.	GP Progettazione e Gestione Progetti S.p.A.	Arch. Salvatore Vermiglio	Arch. Salvatore Vermiglio	