

### LEGENDA SEGNALETICA ORIZZONTALE

#### Strisce longitudinali Art.138-139 del Regolamento

CONTINUA

DISCONTINUE

a Per separazione dei sensi di marcia e delle corsie di marcia nei tratti con velocità di progetto superiore a 110 Km/h


e Per delimitare le corsie di accelerazione e decelerazione

f Per strisce di margine, per interruzione di fine corsie continue in corrispondenza di accessi laterali o di passi carrai

Larghezza minima strisce longitudinali escluse quelle di margine per autostrade e per strade extraurbane principali: 15 cm

La larghezza minima delle strisce di margine per le autostrade e per le strade extraurbane principali: 25 cm

- Recinzione autostradale
- Recinzione impianto
- Recinzione H2.5
- Rete integrata alla barriera HSBP
- Pianetto + rete di protezione
- Consegna chiavi cancello KN
- CANCELLO competenza ASPi
- CANCELLO
- Pannelli protect + palo a T

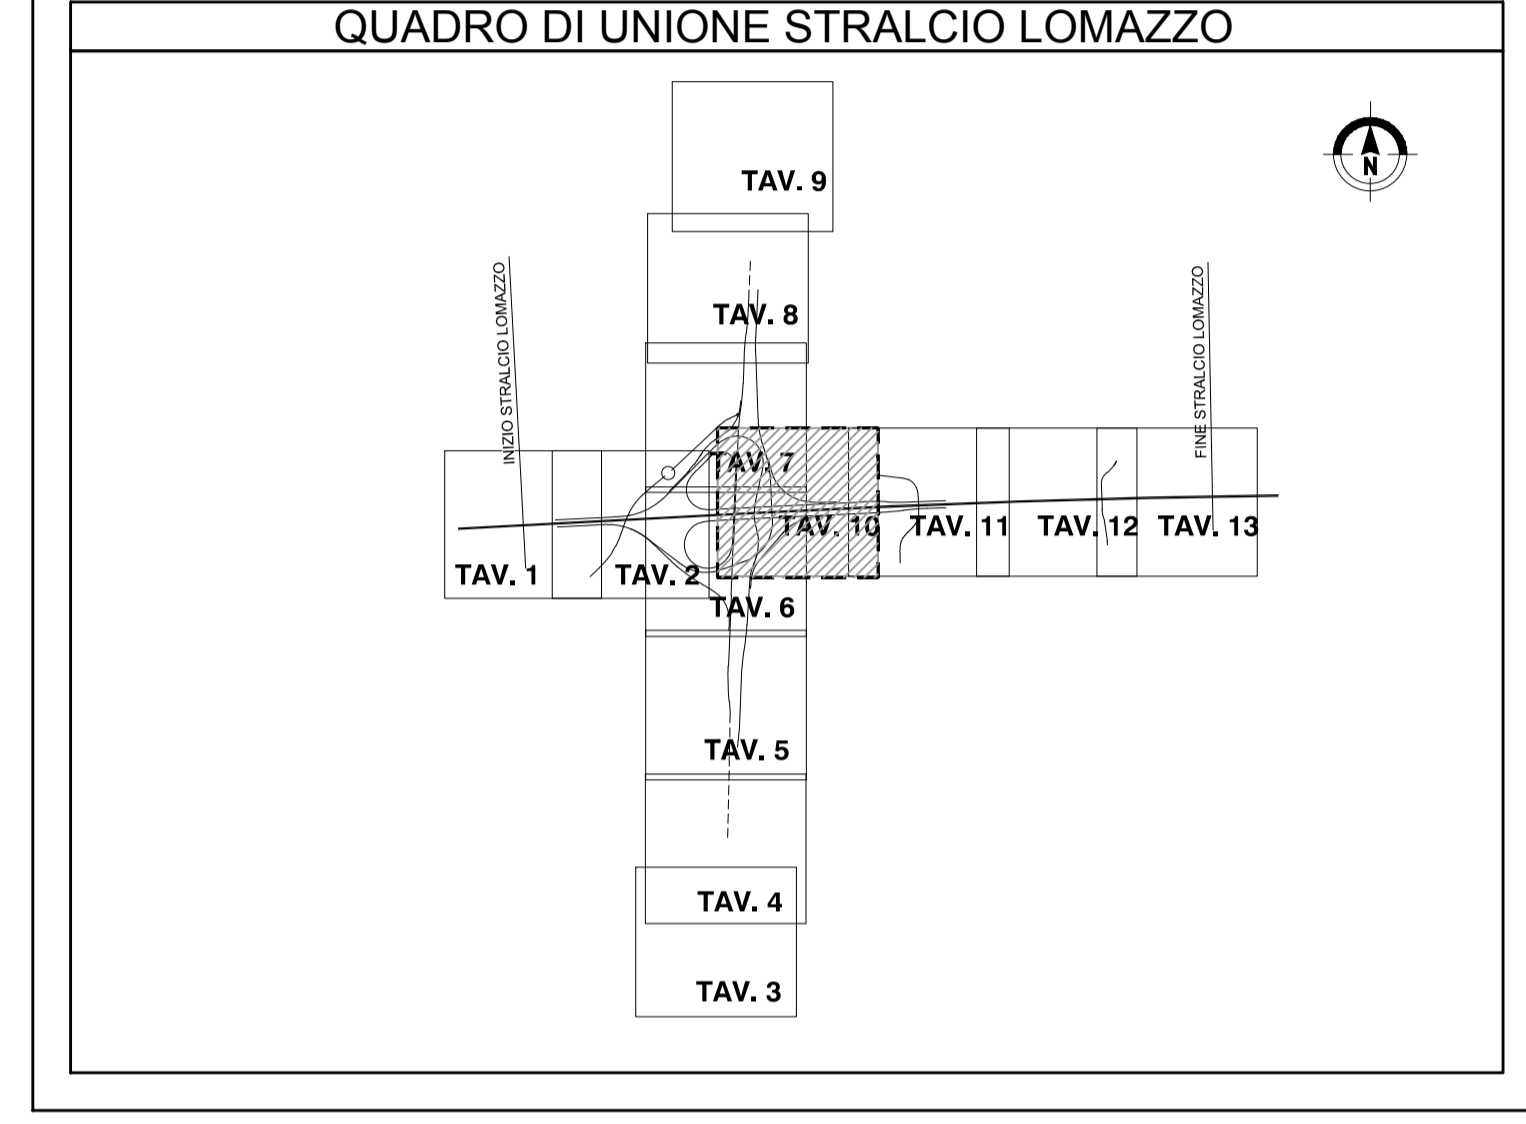

### MATRICE DI REVISIONE

REV	DATA	DESCRIZIONE MODIFICA

N.B.: LA TAVOLA SOSTITUISCE QUELLA RELATIVA AL CODICE  DEL PROGETTO ESECUTIVO

### COLLEGAMENTO AUTOSTRADALE DALMINE - COMO - VARESE - VALICO DEL GAGGIOLO E OPERE AD ESSI CONNESSE

CODICE C.U.P. F1180600270007

### TRATTE B1, B2, C, D, TRVA13+14, GREENWAY

## AS BUILT

### TRATTA B1 - SVINCOLO DI LOMAZZO (da Pk -0+850 a Pk 1+800)

PARTE GENERALE  
INQUADRAMENTO GENERALE  
PLANIMETRIA DELLE RECINZIONI - TAV. 10

<b>IDENTIFICAZIONE ELABORATO</b> CODICE PROGETTO: F00107B WBS	<b>IMPRESA</b> <b>RAGGRUPPAMENTO TEMPORANEO IMPRESE:</b> Mandataria: STRABAG A.G. Mandante: GLF Grandi Lavori Fincosit S.p.A. Mandante: Impresa costruzioni Giuseppe Maltauro S.p.A. Mandante cooptata: STRABAG S.p.A.
<b>FASE PROGETTUALE</b> LOTTO: A ZONA: 0 OPERA: ADX TRATTO D'OPERA: GE000 AMBITO: 0 TIPO ELABORATO: GE PROGRESSIVO: 021 REVISIONE: E_03	<b>PROGETTISTA - PROGETTO ESECUTIVO DI DETTAGLIO</b> <b>RAGGRUPPAMENTO TEMPORANEO PROGETTISTI:</b> Mandataria: STI 3I PROGETTI ITALIA Mandante: GP Progettazione e Assistenza Mandante: STI 3I PROGETTI ITALIA S.p.A. Mandante: Arch. Salvatore Vermiglio
<b>CONCEDENTE</b> CONCESSIONARI AUTOSTRADALI LOMBARDE	<b>ELABORAZIONE PROGETTUALE</b> <b>PROGETTISTA:</b> 3TI PROGETTI ITALIA S.p.A. <b>3TI ITALIA S.p.A.</b> DIRETTORE TECNICO: Ing. Stefano Luca Passati Ordine degli Ingegneri Provincia di Roma n. 20809
<b>CONCESSIONARIO</b> Autostrada Padovana Direttore Tecnico: Ing. Enrico Anzi Referente Tecnico: Ing. Sabrina Lattuada	Redatto: Leggeri Verificato: Sorge Approvato: Passati
<b>APPROVATO</b> Autostrada Padovana Il Direttore dei Lavori: Ing. Francesco Domenico	