




PROVINCIA : Como
COMUNE : Fenegro

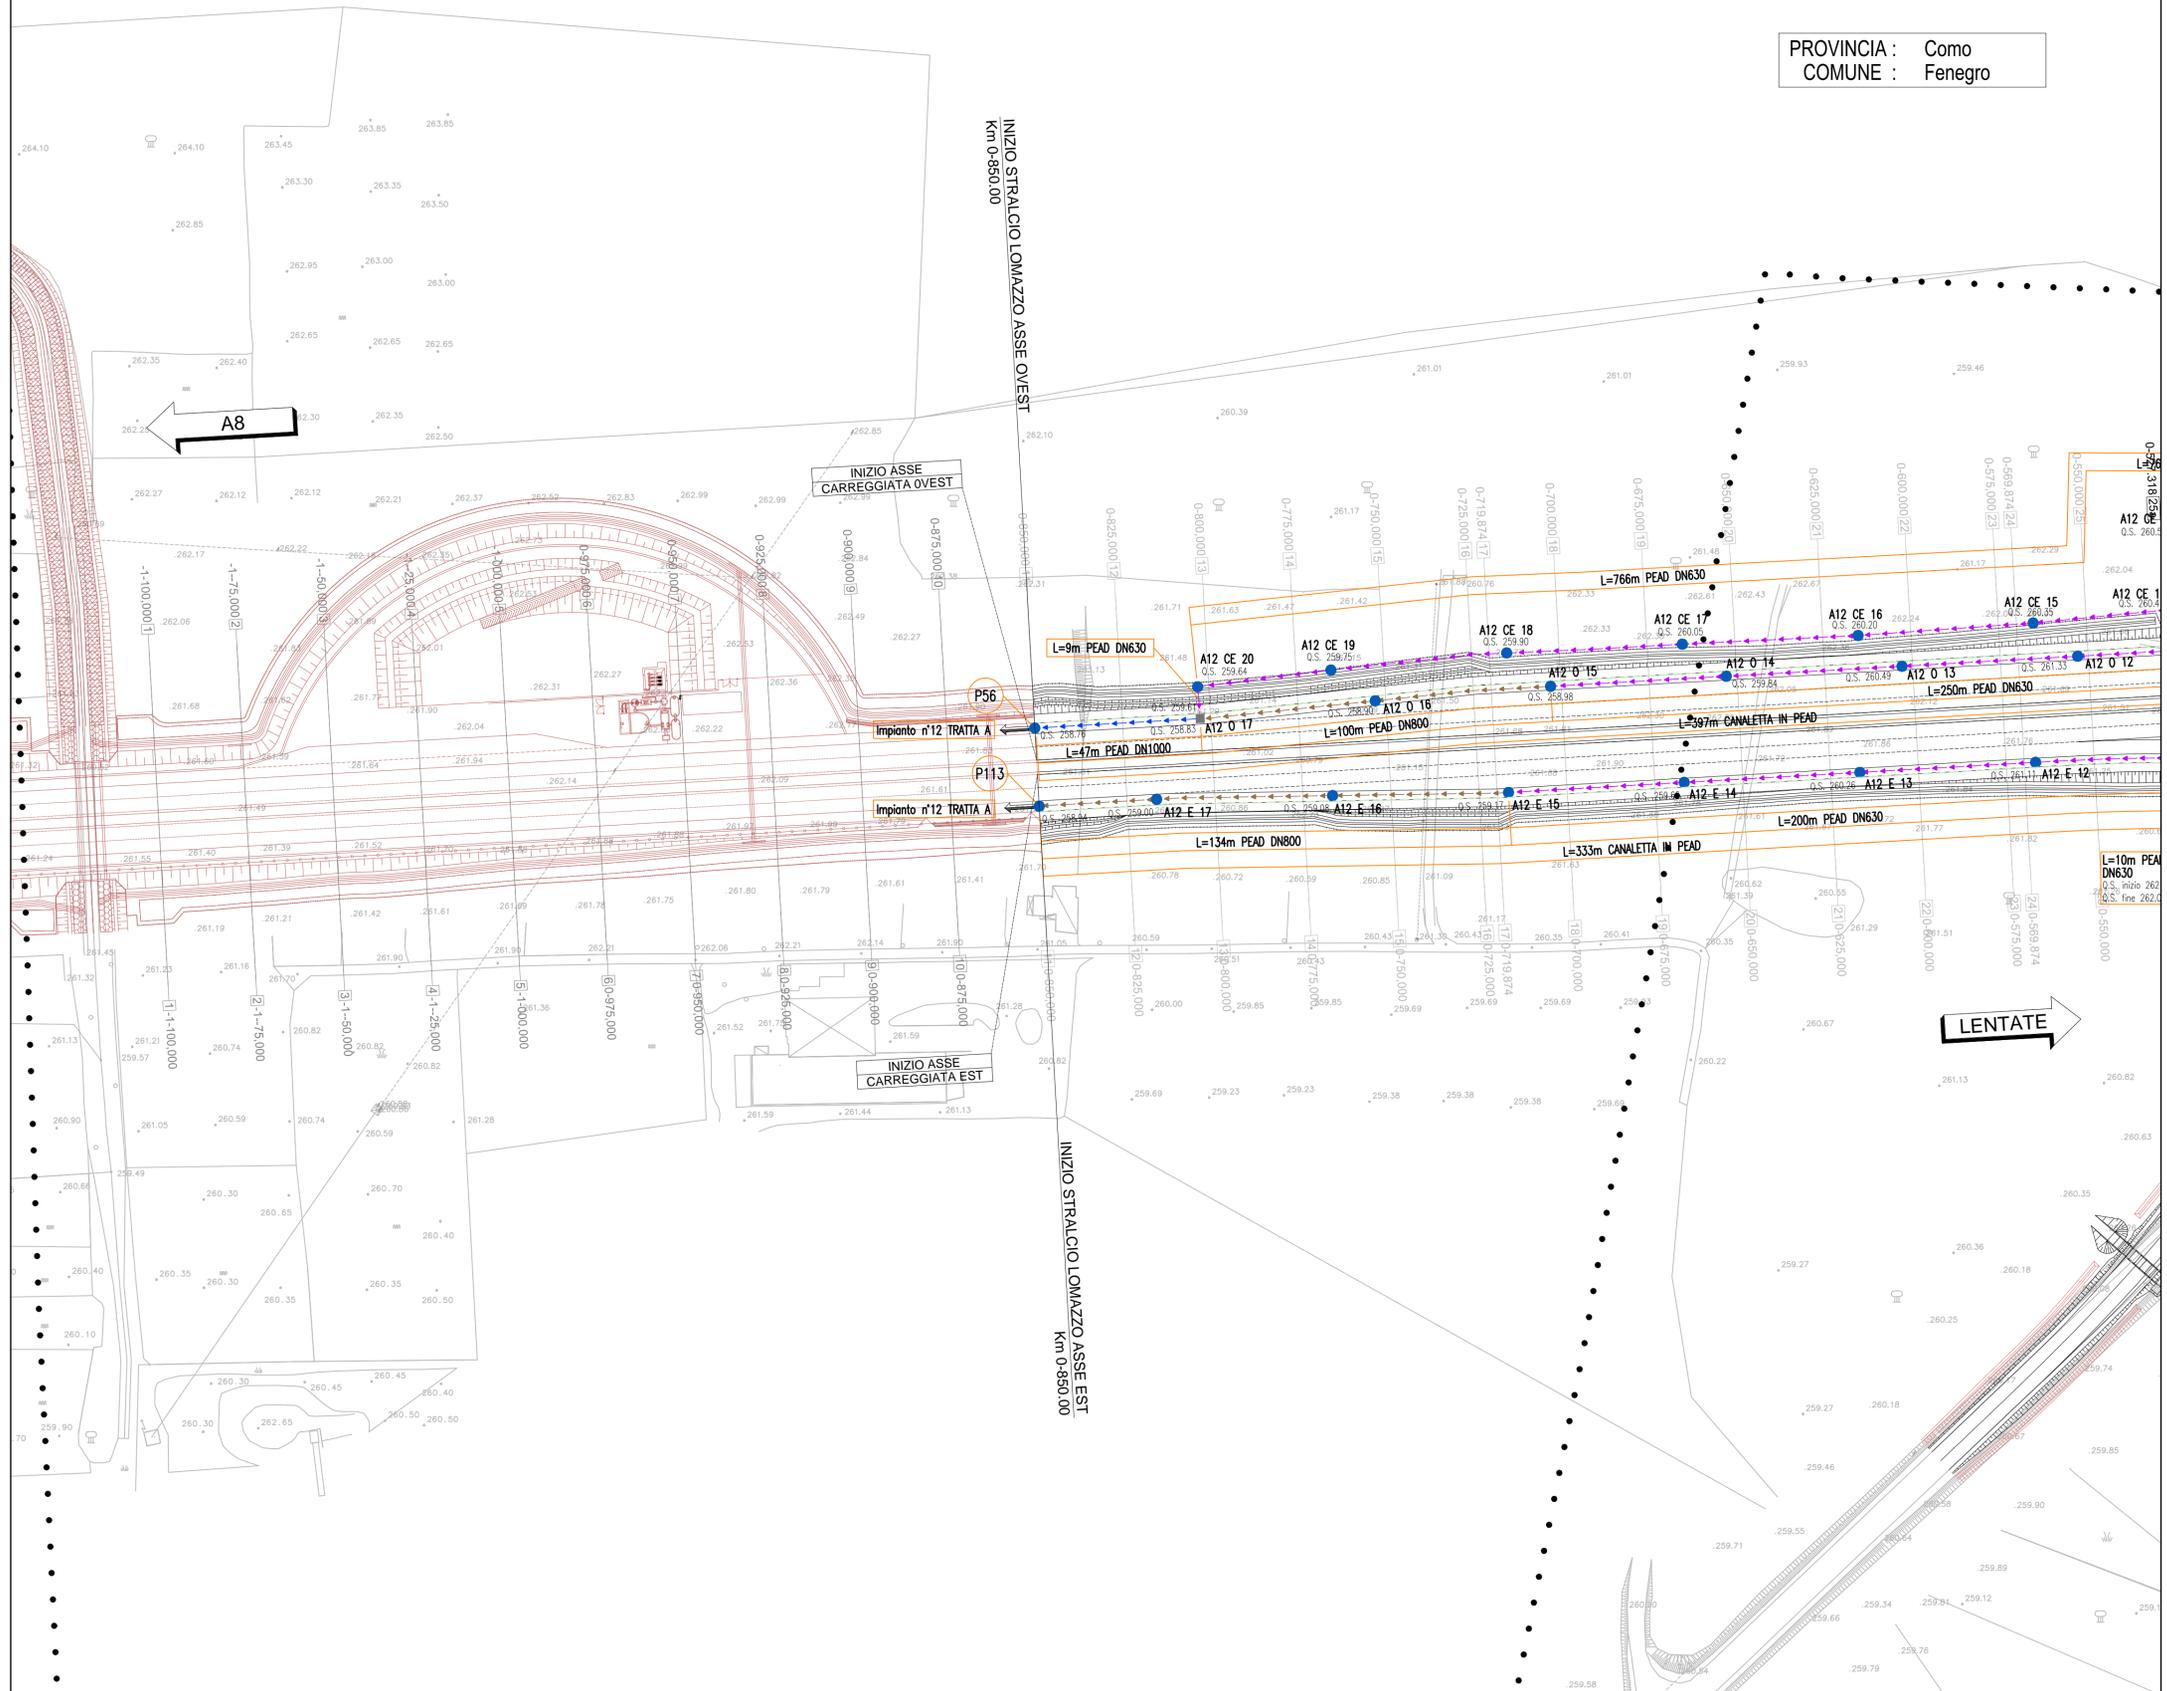

QUADRO DI UNIONE STRALCIO LOMAZZO

TAV. 1 TAV. 2 TAV. 3 TAV. 4 TAV. 5 TAV. 6

LEGENDA

Pozzetto in PEAD	Pozzetto di salto in PEAD	Pozzetto in calcestruzzo
Codalioa grigliata	Pluviale impalcati	Pozzo dispendente (h=3m)
Pluviale verso pozzo dispendente	Embrice	Pozzo dispendente (h=5m)
Collettore PEAD DN315	Collettore PEAD DN400	Pozzo dispendente (h=20m)
Collettore PEAD DN630	Collettore PEAD DN800	Pozzo dispendente (h=20m)
Collettore PEAD DN1200	Collettore PEAD SPIRALATO DN1360 S (diametro interno 1200mm)	Pozzo dispendente (h=20m)
Collettore PEAD SPIRALATO DN1625 S (diametro interno 1400mm)	Collettore PEAD SPIRALATO DN1730 S (diametro interno 1500mm)	Collettore CLS DN500
Collettore ACCIAIO INOX DN300	Collettore CLS DN300	Collettore CLS DN400
Collettore CLS DN300	Collettore CLS DN600	Collettore CLS DN800
Collettore CLS DN600	Collettore CLS DN800	Collettore ACCIAIO INOX DN125
Collettore PVC DN200	Collettore PEAD DN160	Collettore ACCIAIO INOX DN125
Canaletta in PEAD	Cunetta alla francese	Fosso / trincea drenante
Codice pozzetto	Fosso / trincea drenante	Fosso / trincea drenante

ELEMENTI DI CAPTAZIONE ASPI
 SPOSTAMENTO ELEMENTI DI CAPTAZIONE ASPI
 POSIZIONE ELEMENTI DI CAPTAZIONE COME DA PROGETTO ASPI
 DIMISSIONE ELEMENTI DI CAPTAZIONE ASPI CON RIMOZIONE E RIPRISTINO DELLA PAVIMENTAZIONE

114 E 13
 L Progressiva pozzetto
 L Carreggiata Est - Ovest / Rampa / Condotta Esterna
 L Impianto di recapito
 O.S. 260,20
 L Quota di Scorrimento [m s.m.m.]

LEGENDA - INTERVENTO SUGLI ELEMENTI DEL DRENAGGIO DI PIATTAFORMA ASPI

MATRICE DI REVISIONE

REV	DATA	DESCRIZIONE MODIFICA

N.B.: LA TAVOLA SOSTITUISCE QUELLA RELATIVA AL CODICE [] DEL PROGETTO ESECUTIVO

COLLEGAMENTO AUTOSTRADALE DALMINE - COMO - VARESE - VALICO DEL GAGGIOLE E OPERE AD ESSO CONNESSE

CODICE C.U.P. F11806000270007

TRATTE B1, B2, C, D, TRVA13+14, GREENWAY

AS BUILT

TRATTA B1 - SVINCOLO DI LOMAZZO (da Pk +0+850 a Pk +1+800)

IDROLOGIA E IDRALICA
SMALTIMENTO ACQUE DI PIATTAFORMA
ASSE AUTOSTRADALE
PLANIMETRIA DRENAGGIO ACQUE DI PIATTAFORMA TAV.1

<p>IDENTIFICAZIONE ELABORATO CODICE PROGETTO: F00107B WBS</p> <table border="1" style="width: 100%; border-collapse: collapse; text-align: center;"> <tr> <th>FASE PROGETTUALE</th> <th>LOTTO</th> <th>ZONA</th> <th>OPERA</th> <th>TRATTO D'OPERA</th> <th>AMBITO</th> <th>TIPO ELABORATO</th> <th>PROGRESSIVO</th> <th>REVISIONE</th> </tr> <tr> <td>A</td> <td>0</td> <td>A01</td> <td>TW002</td> <td>0</td> <td>IP</td> <td>001</td> <td>001</td> <td>E_01</td> </tr> </table> <p>Scala: 1:1000</p> <table border="1" style="width: 100%; border-collapse: collapse; text-align: center;"> <thead> <tr> <th>DATA</th> <th>DESCRIZIONE</th> <th>REV</th> </tr> </thead> <tbody> <tr> <td>Novembre 2015</td> <td>Emissione</td> <td>E</td> </tr> <tr> <td>Febbraio 2016</td> <td>Revisione</td> <td>E_01</td> </tr>Febbraio 2016	Revisione	E_01	<p>IMPRESA RAGGRUPPAMENTO TEMPORANEO IMPRESE:</p> <table border="0" style="width: 100%;"> <tr> <td>Mandatario STRABAG A.G.</td> <td>Mandante GLF Grandi Lavori Fincosit S.p.A.</td> <td>Mandante Impresa costruzioni Giuseppe Malturo S.p.A.</td> <td>Mandante cooptata STRABAG S.p.A.</td> </tr> </table> <p>PROGETTISTA - PROGETTO ESECUTIVO DI DETTAGLIO RAGGRUPPAMENTO TEMPORANEO PROGETTISTI:</p> <table border="0" style="width: 100%;"> <tr> <td>Mandatario 3TI PROGETTI ITALIA S.p.A.</td> <td>Mandante GP ingegneria</td> <td>Mandante ALBERTI VERMIGLIO</td> <td>Mandante Arch. Salvatore Vermiglio</td> </tr> </table> <p>RESPONSABILE DI PROGETTO ED INCARICATO DELL'INTEGRAZIONE FRA LE VARIE PRESTAZIONI: Ing. Alberto Cecchini</p> <p>ELABORAZIONE PROGETTUALE PROGETTISTA: 3TI PROGETTI ITALIA S.p.A.</p> <p>3TI ITALIA S.p.A. DIRETTORE TECNICO Ing. Stefano Luca Passati Ordine degli Ingegneri Provincia di Roma n. 20809</p> <p>Redatto: Russo Verificato: Bagivo Approvato: Passati</p>	Mandatario STRABAG A.G.	Mandante GLF Grandi Lavori Fincosit S.p.A.	Mandante Impresa costruzioni Giuseppe Malturo S.p.A.	Mandante cooptata STRABAG S.p.A.	Mandatario 3TI PROGETTI ITALIA S.p.A.	Mandante GP ingegneria	Mandante ALBERTI VERMIGLIO	Mandante Arch. Salvatore Vermiglio
FASE PROGETTUALE	LOTTO	ZONA	OPERA	TRATTO D'OPERA	AMBITO	TIPO ELABORATO	PROGRESSIVO	REVISIONE																												
A	0	A01	TW002	0	IP	001	001	E_01																												
DATA	DESCRIZIONE	REV																																		
Novembre 2015	Emissione	E																																		
Febbraio 2016	Revisione	E_01																																		
Mandatario STRABAG A.G.	Mandante GLF Grandi Lavori Fincosit S.p.A.	Mandante Impresa costruzioni Giuseppe Malturo S.p.A.	Mandante cooptata STRABAG S.p.A.																																	
Mandatario 3TI PROGETTI ITALIA S.p.A.	Mandante GP ingegneria	Mandante ALBERTI VERMIGLIO	Mandante Arch. Salvatore Vermiglio																																	