



PLANIMETRIA DI INQUADRAMENTO  
SISTEMA DI DRENAGGIO IMPIANTO 3  
VASCHE DI DISPERSIONE FASE DEFINITIVA


scala 1:200

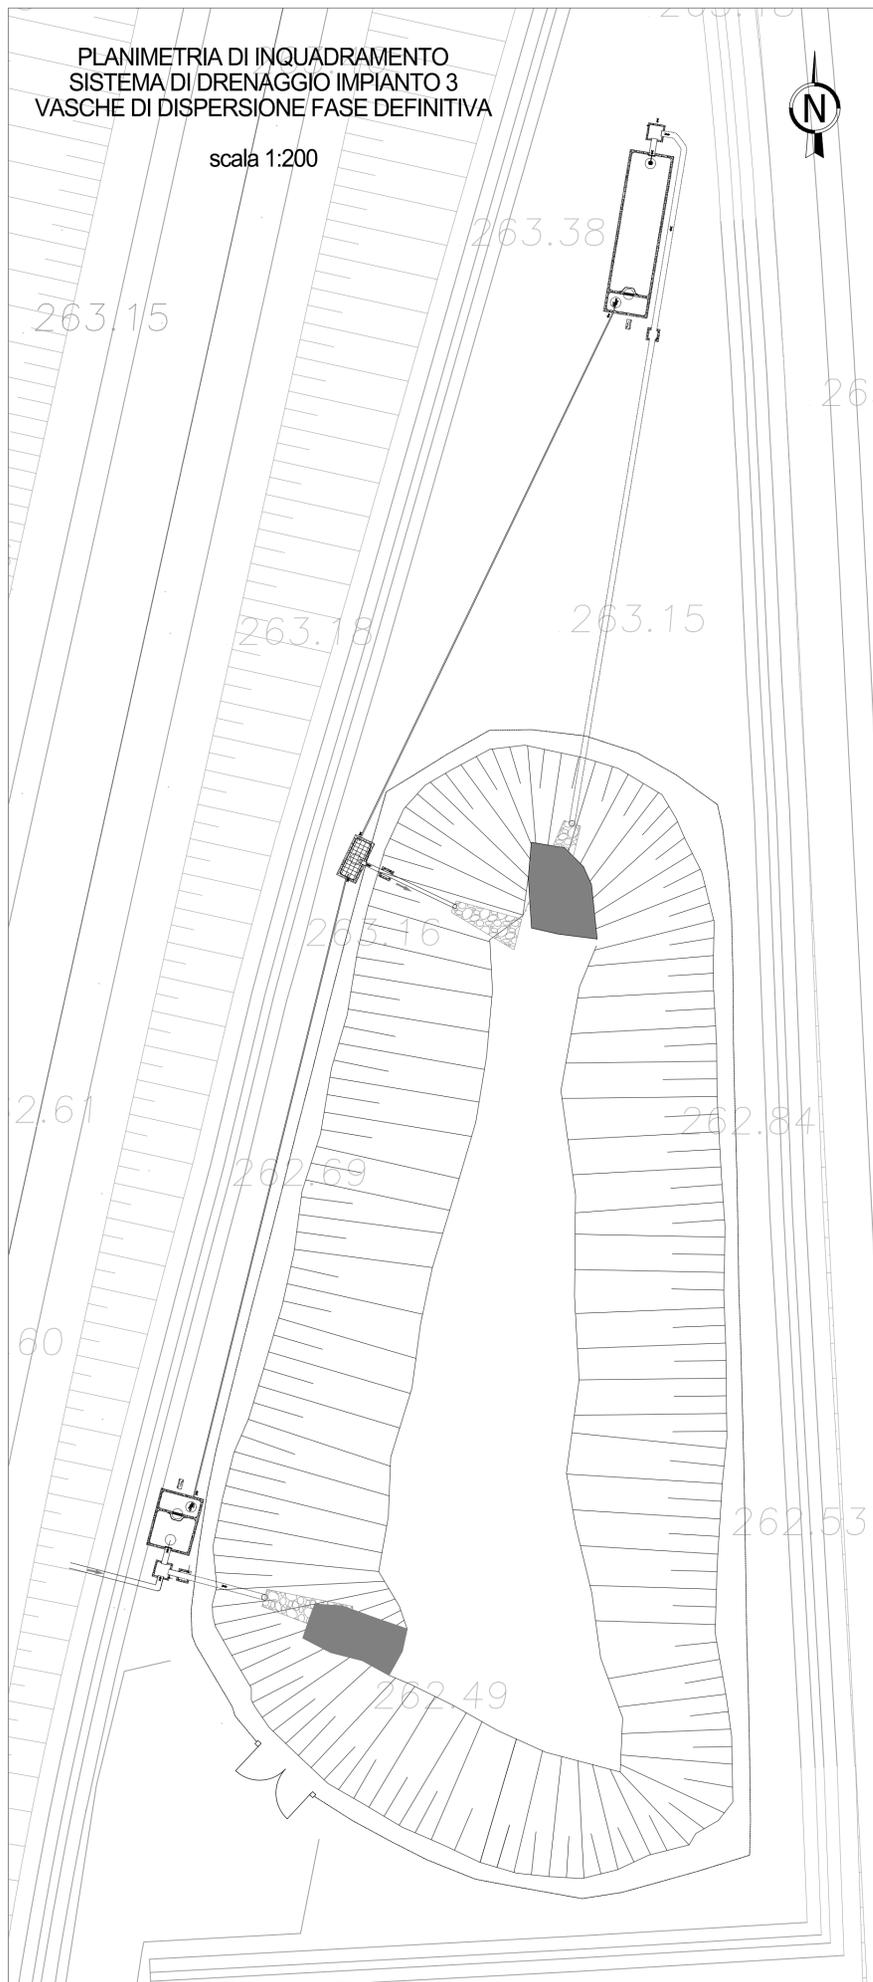

IMPIANTO NORD - OVEST  
SEZIONE AA'  
scala 1:100

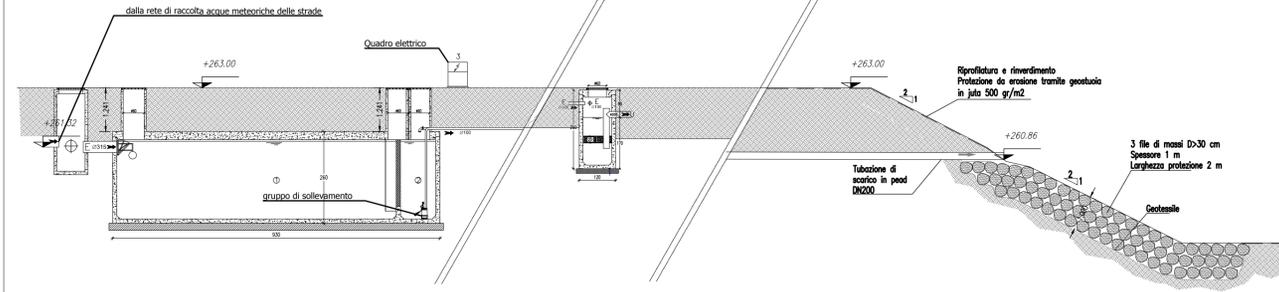


IMPIANTO SUD - OVEST  
SEZIONE BB'  
scala 1:100

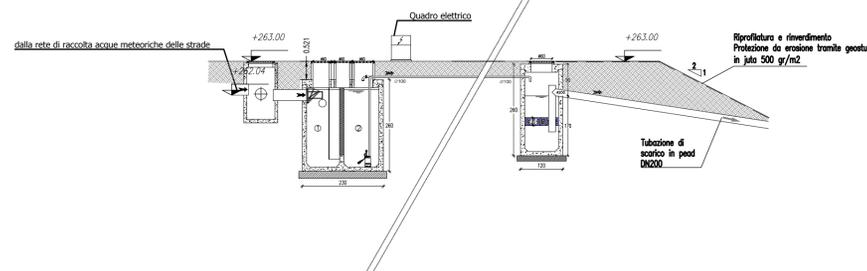

Collettore	Area m2	VPP m3
nord ovest	7181	35.905
sud ovest	2168	10.840
nord est	1338	6.690
sud est	2575	12.875

QUADRO DI UNIONE STRALCIO LOMAZZO

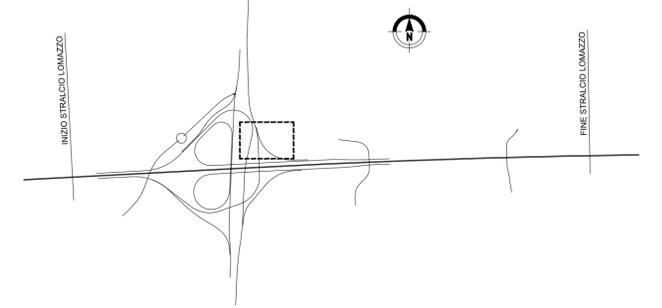

MATRICE DI REVISIONE

REV	DATA	DESCRIZIONE MODIFICA

N.B.: LA TAVOLA SOSTITUISCE QUELLA RELATIVA AL CODICE [ ] DEL PROGETTO ESECUTIVO

COLLEGAMENTO AUTOSTRADALE  
DALMINE - COMO - VARESE - VALICO DEL GAGGIOLO E OPERE AD ESSI CONNESSE  
CODICE C.U.P. F11B06000270007  
TRATTE B1, B2, C, D, TRVA13+14, GREENWAY  
**AS BUILT**  
TRATTA B1 - SVINCOLO DI LOMAZZO (da Pk - 0+850 a Pk +1+800)  
IDRAULICA  
SMALTIMENTO ACQUE DI PIATTAFORMA  
OPERE PARTICOLARI ACQUE DI PIATTAFORMA  
PIANTE E SEZIONI VASCHE PRIMA FASE TRATTAMENTO ACQUE PRIMA PIOGGIA RAMPE C,G,I - TAV.1

**IDENTIFICAZIONE ELABORATO**  
CODICE PROGETTO: F00107B  
WBS

**IMPRESA**  
RAGGRUPPAMENTO TEMPORANEO IMPRESE:  
Mandataria: STRABAG A.G.  
Mandante: GLF Grandi Lavori Fincosit S.p.A.  
Mandante: Impresa costruzioni Giuseppe Maltauro S.p.A.  
Mandante copiolata: STRABAG S.p.A.

**STRABAG** **GLF GRANDI LAVORI FINCOSIT** **MALTAURO** **STRABAG**

Scala: var  
DATA DESCRIZIONE REV  
Marzo 2016 Emissione E

**PROGETTISTA - PROGETTO ESECUTIVO DI DETTAGLIO**  
RAGGRUPPAMENTO TEMPORANEO PROGETTISTI:  
Mandataria: 3TI PROGETTI ITALIA S.p.A.  
Mandante: GP  
Mandante: ALBERTO CECCHINI

**CONCEDENTE**  
CONCESSIONI AUTOSTRADALI LOMBARDE

**CONCESSIONARIO**  
Autostradale Direttore Tecnico: Ing. Enrico Anzi  
Padovana Referente Tecnico: Ing. Daniel Piccini  
Lombarda

**APPROVATO**  
Autostradale Direttore dei Lavori: Ing. Francesco Domenico  
Padovana  
Lombarda

**ELABORAZIONE PROGETTUALE**  
PROGETTISTA:  
3TI PROGETTI ITALIA S.p.A.

**RESPONSABILE DI PROGETTO ED INCARICATO DELL'INTEGRAZIONE FRA LE VARIE PRESTAZIONI:**  
Ing. Alberto Cecchini

**3TI ITALIA S.p.A.**  
DIRETTORE TECNICO  
Ing. Stefano Luca Passati  
Ordine degli Ingegneri  
Provincia di Roma n. 20809

Redatto: Muzi Verificato: Sperati Approvato: Passati