



SISTEMA DI DRENAGGIO IN TRINCEA
scala 1:50

SEZIONE - POZZETTO DI ISPEZIONE

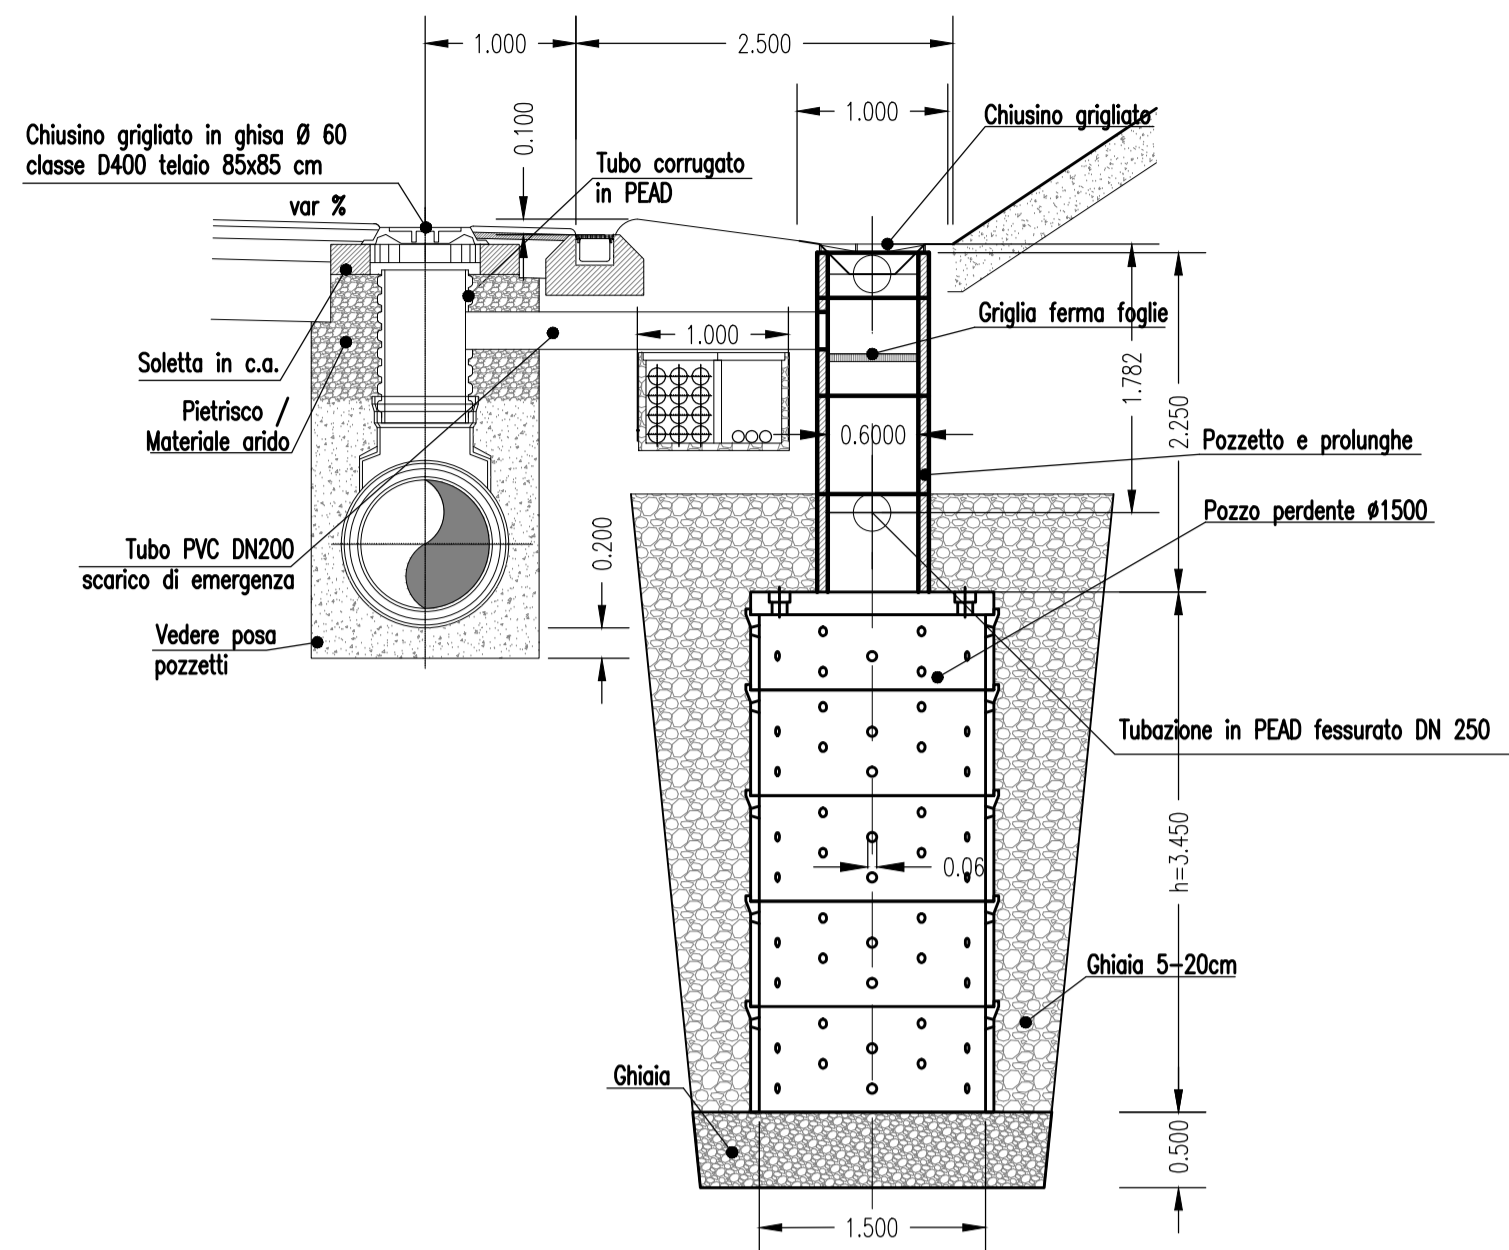


NOTA: Per la disposizione impiantistica si faccia riferimento agli elaborati di progetto degli impianti

PIANATA - POZZETTO DI ISPEZIONE

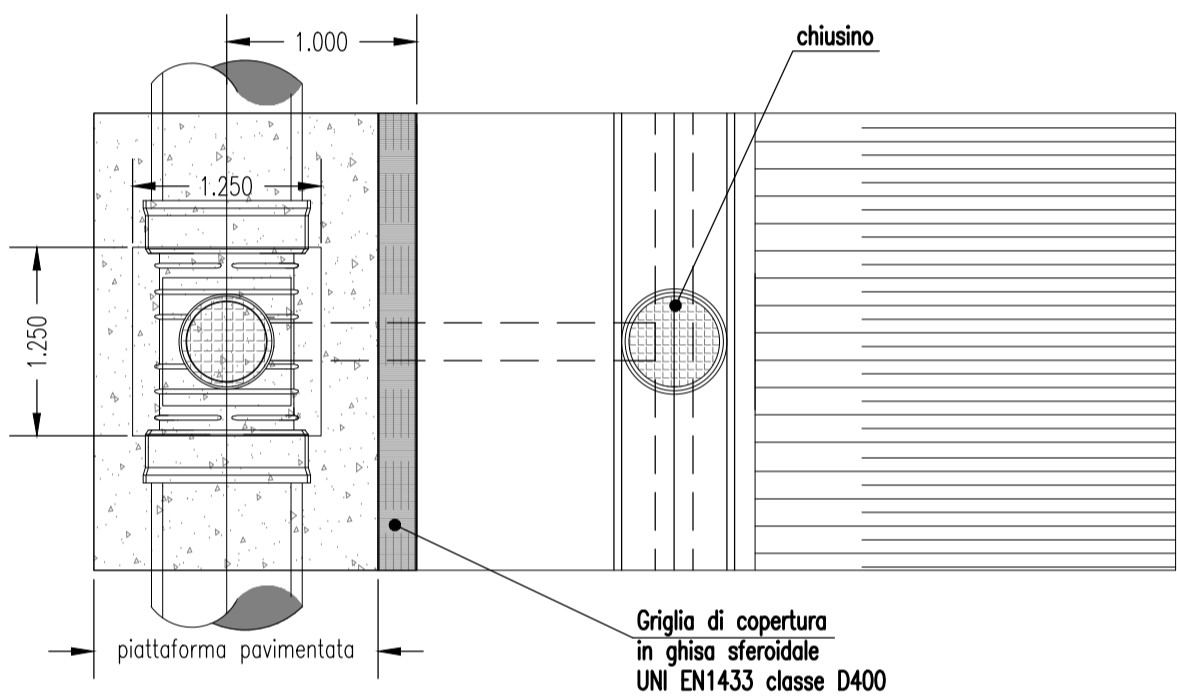


SEZIONE - CANALETTA DI RACCOLTA

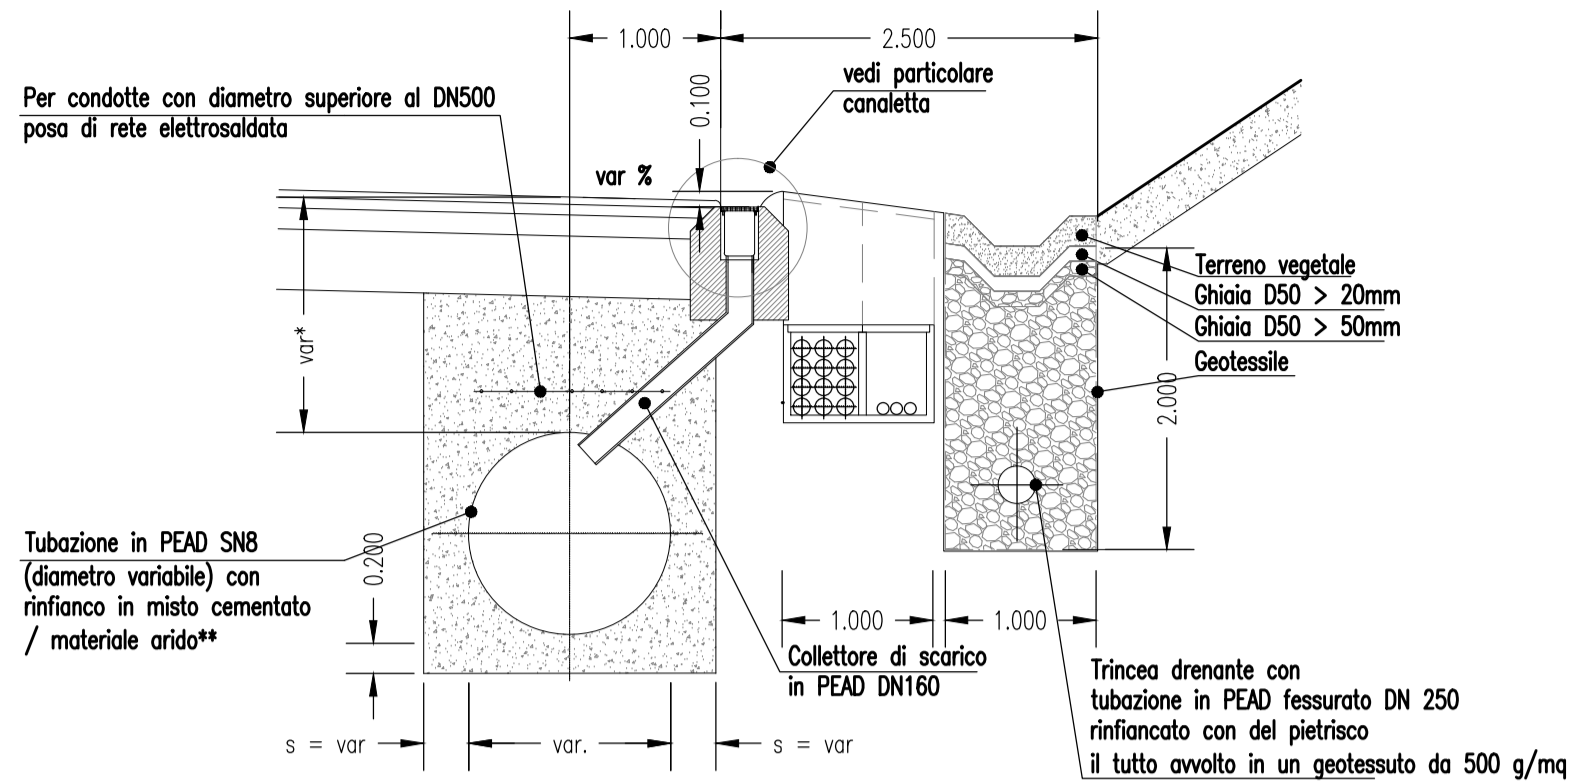

* >1.0m per DN fino al 630
>1.5m per DN superiori al 630


** Nel caso di materiale arido si dovrà provvedere alla compattazione meccanica mediante mezzi idonei costipanti (piastra vibrante o altro), a strati successivi non superiori a cm. 30 e fino a raggiungere una densità pari almeno al 90% della densità Proctor.

PIANATA - CANALETTA DI RACCOLTA

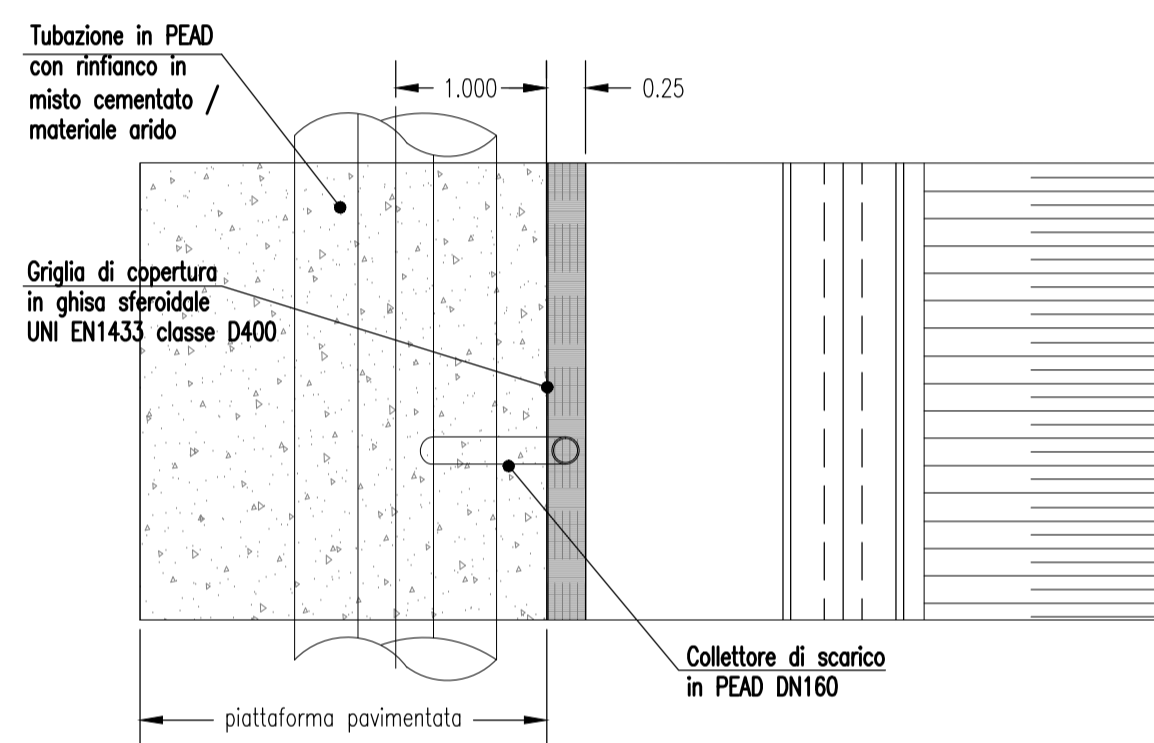


SISTEMA DI DRENAGGIO IN RILEVATO
scala 1:50

SEZIONE - POZZETTO DI ISPEZIONE

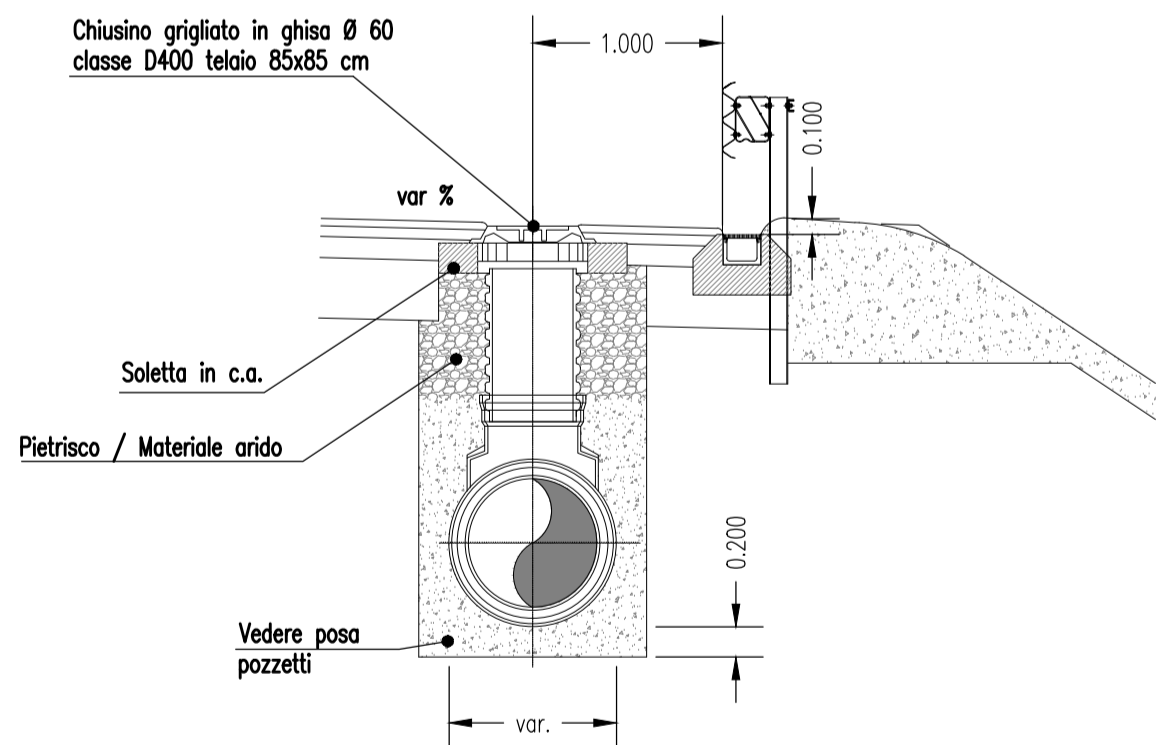


SEZIONE - SPOSTAMENTO CADITOIA ASP1

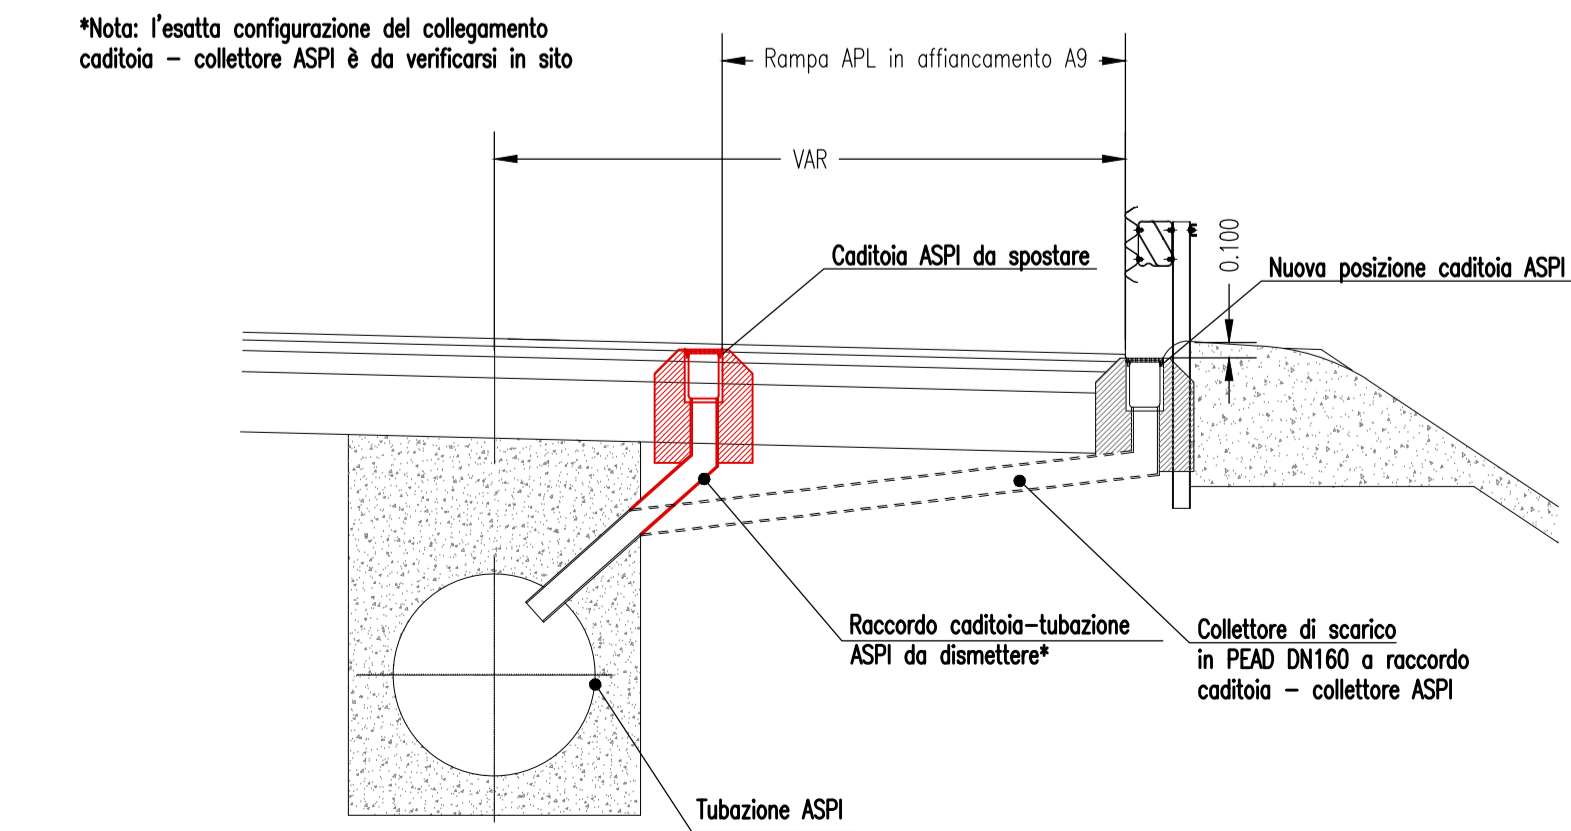


*Nota: l'esatta configurazione del collegamento caditoia - collettore ASP1 è da verificarsi in sito

PIANATA - POZZETTO DI ISPEZIONE

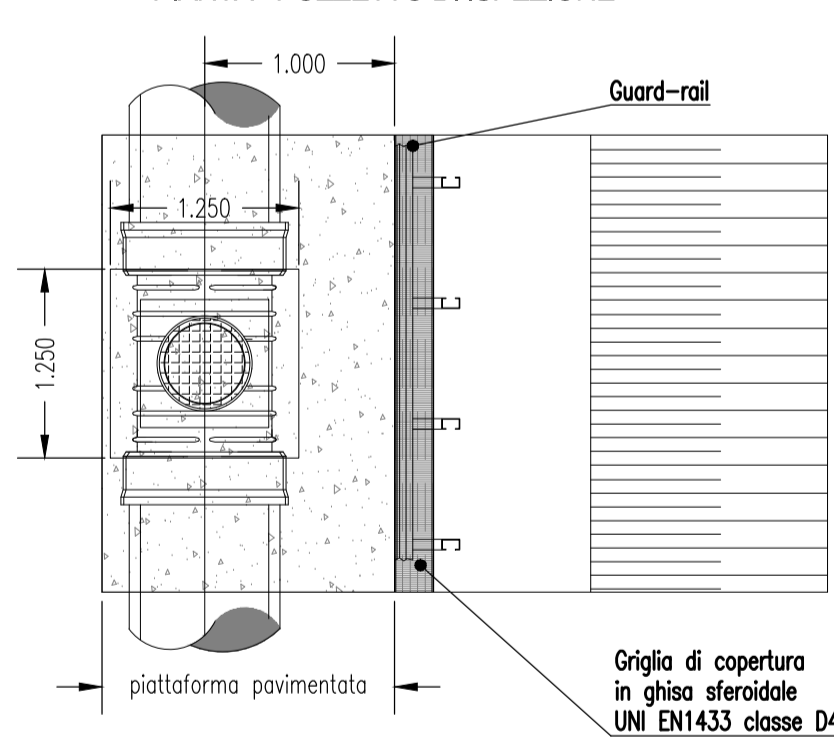


PIANATA - CANALETTA DI RACCOLTA

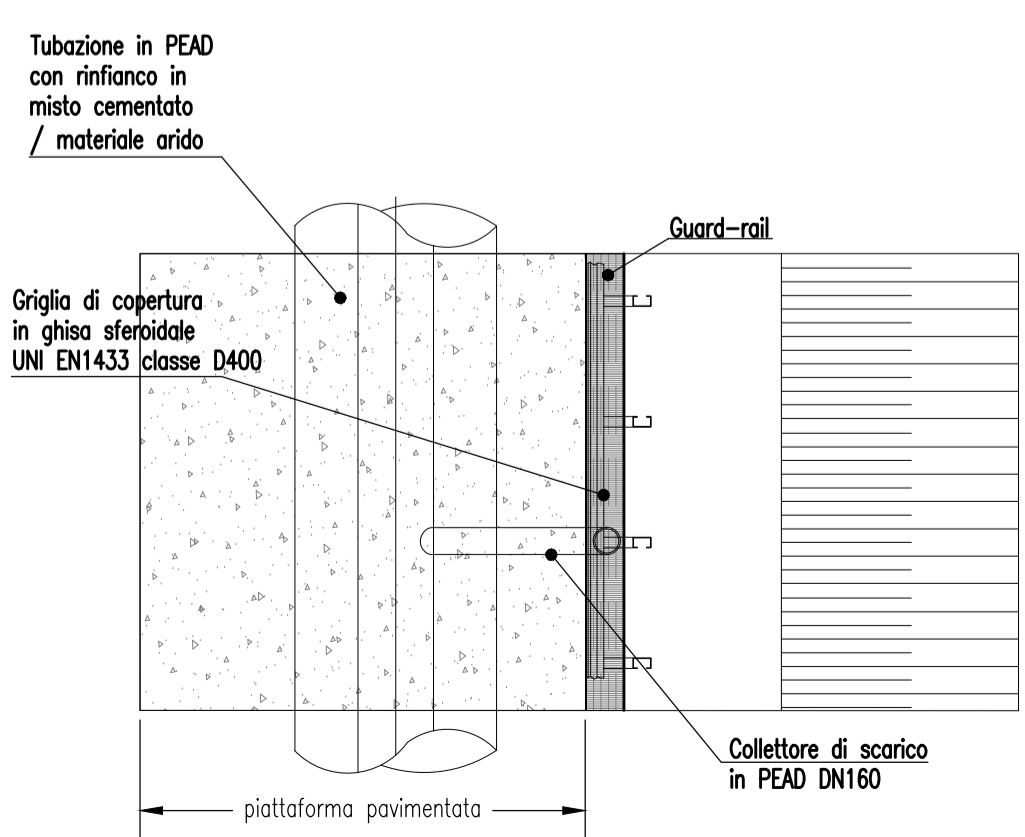


SISTEMA DI DRENAGGIO - SPARTITRAFFICO
scala 1:50

SEZIONE - CANALETTA DI RACCOLTA

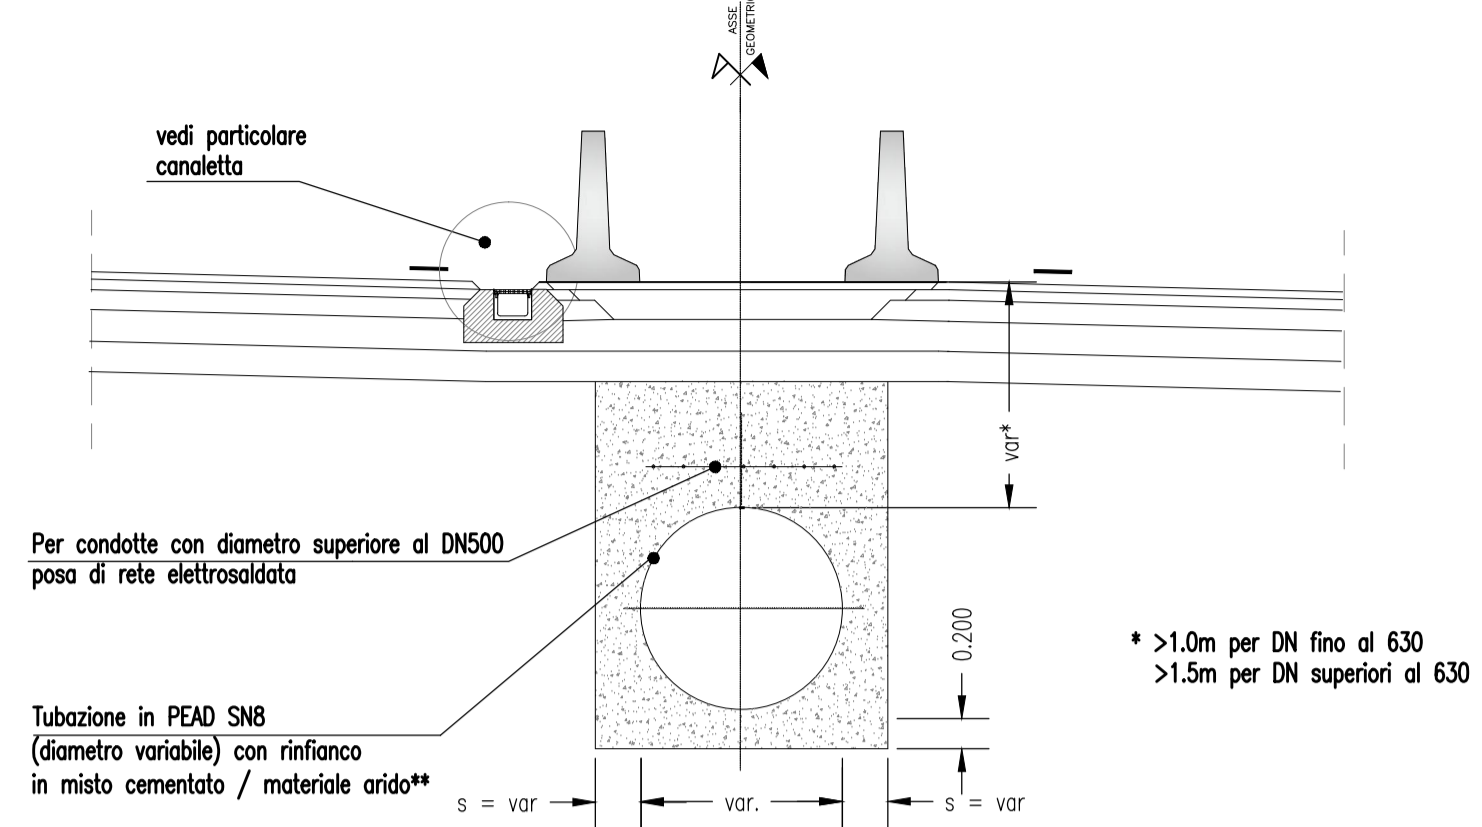


** Nel caso di materiale arido si dovrà provvedere alla compattazione meccanica mediante mezzi idonei costipanti (piastra vibrante o altro), a strati successivi non superiori a cm. 30 e fino a raggiungere una densità pari almeno al 90% della densità Proctor.

SEZIONE - POZZETTO DI ISPEZIONE

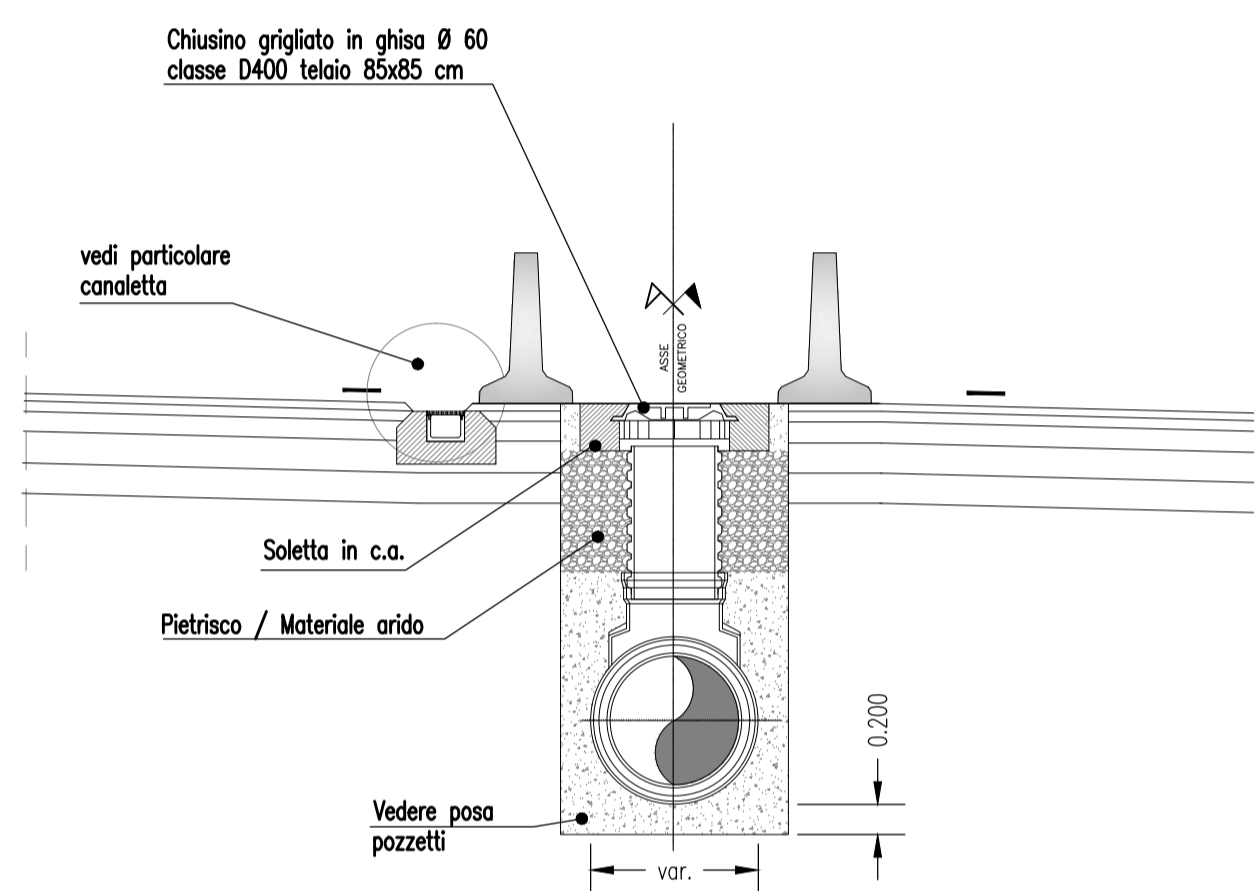

SEZIONE - SCARICO CENTRALE

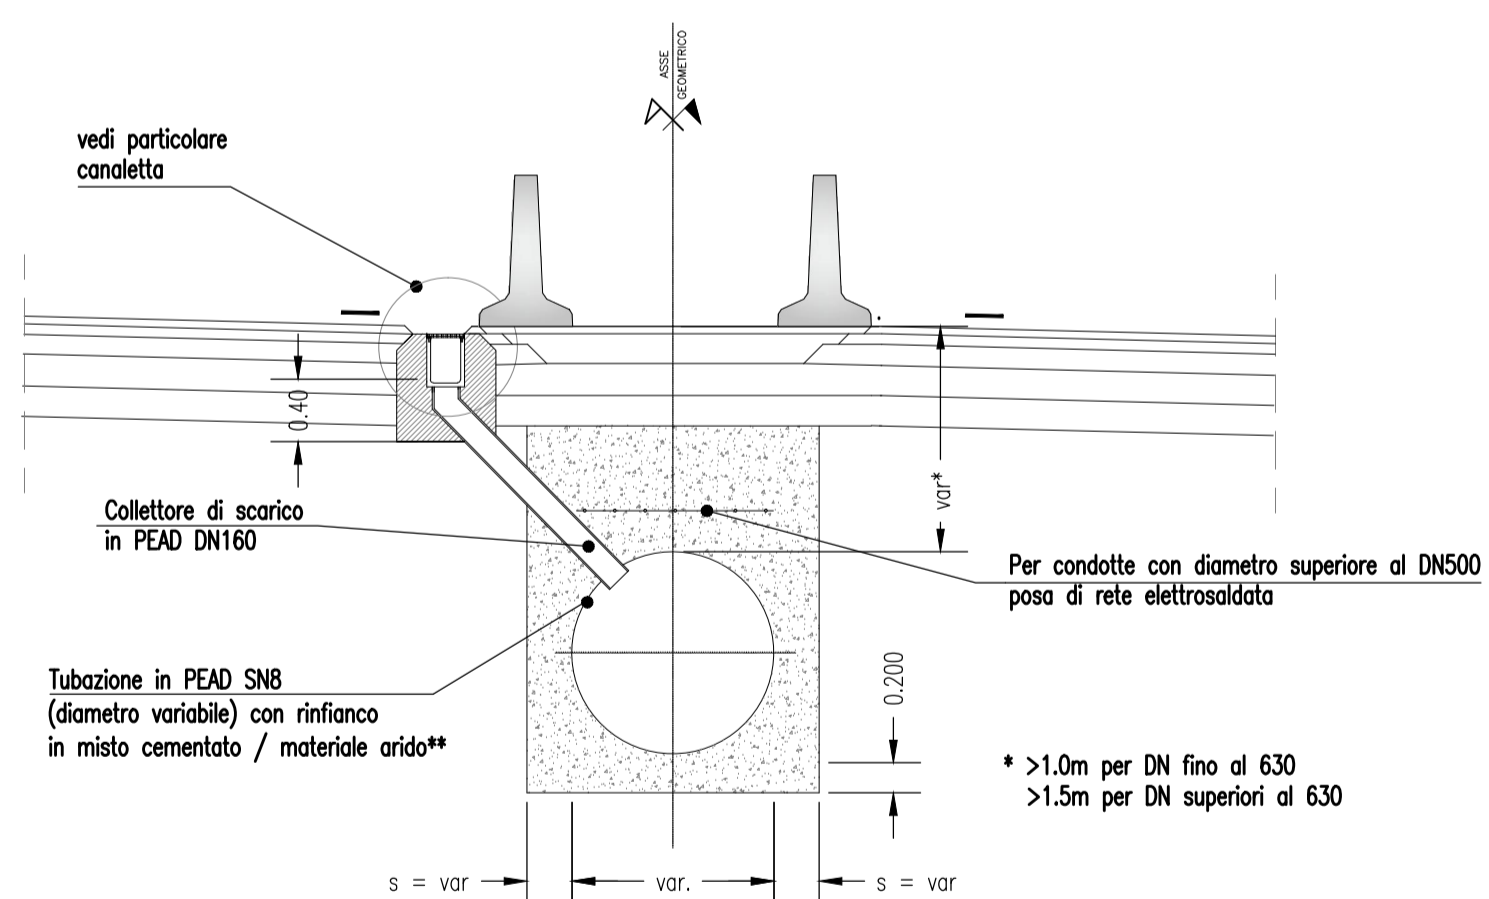


** Nel caso di materiale arido si dovrà provvedere alla compattazione meccanica mediante mezzi idonei costipanti (piastra vibrante o altro), a strati successivi non superiori a cm. 30 e fino a raggiungere una densità pari almeno al 90% della densità Proctor.


Diametro Nominale	s
DN ≤ 800	30 cm
DN > 800	40 cm

SISTEMA DI DRENAGGIO MEDIANTE CANALETTA
scala 1:25


SEZIONE LONGITUDINALE - CANALETTA DI RACCOLTA

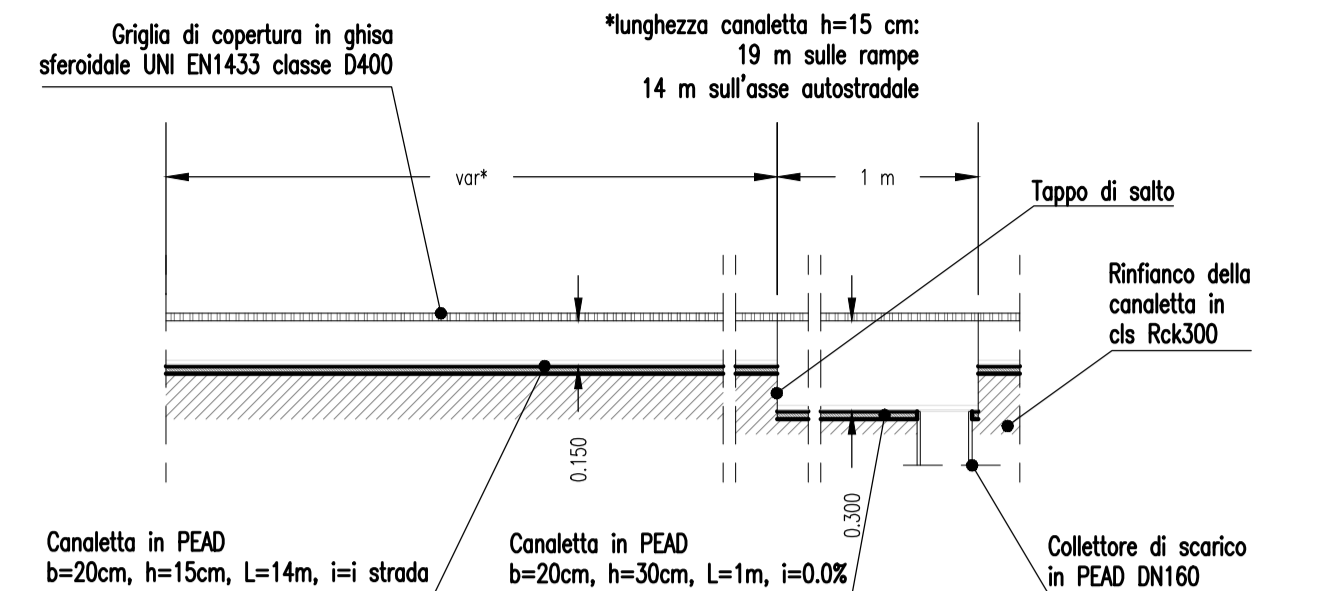

SEZIONE TRASVERSALE - CANALETTA DI RACCOLTA

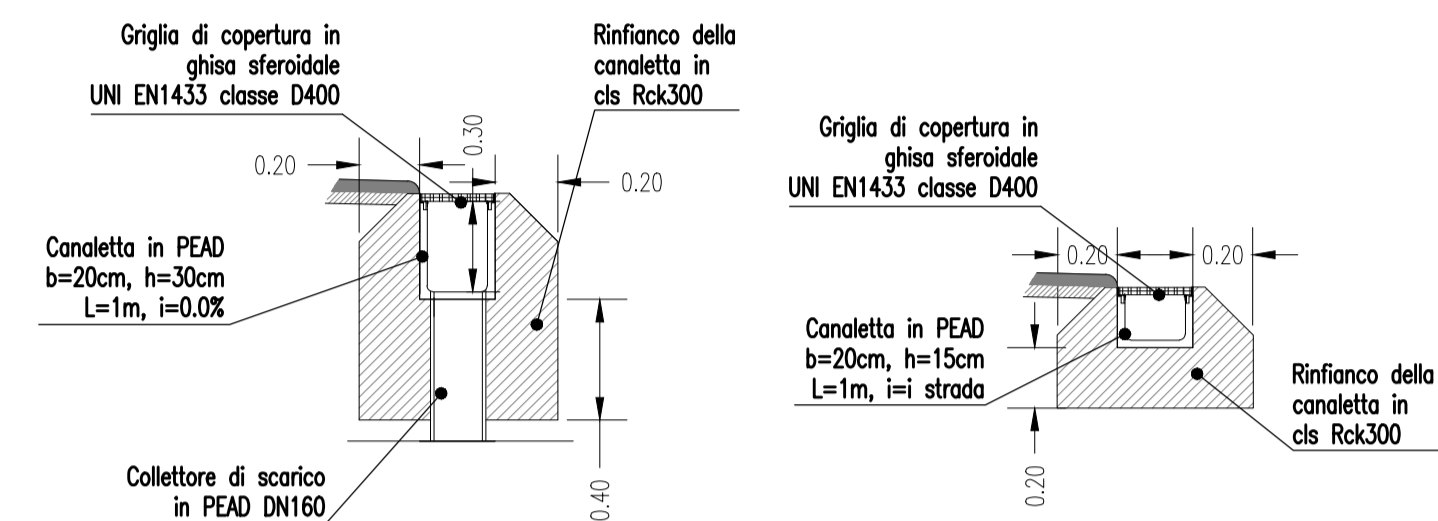

TAPPO DI SALTO

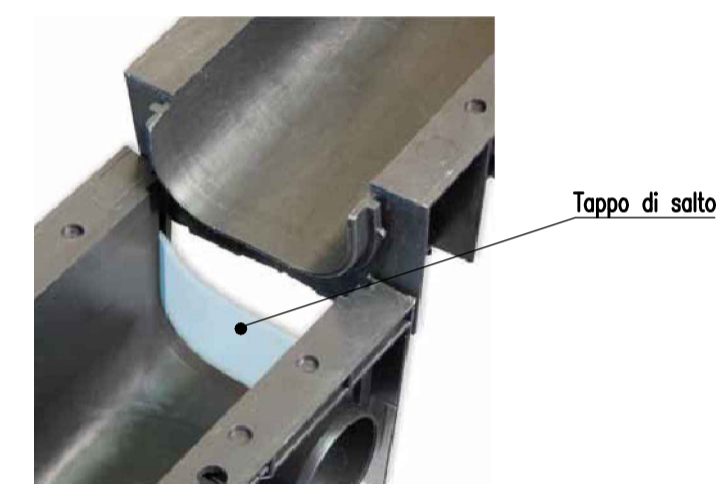

MATRICE DI REVISIONE

REV	DATA	DESCRIZIONE MODIFICA

N.B.: LA TAVOLA SOSTITUISCE QUELLA RELATIVA AL CODICE E DEL PROGETTO ESECUTIVO

COLLEGAMENTO AUTOSTRADALE DALMINE - COMO - VARESE - VALICO DEL GAGGIOLO E OPERE AD ESSO CONNESSE
 CODICE C.U.P. F118060027007
TRATTE B1, B2, C, D, TRVA13+14, GREENWAY
AS BUILT
TRATTA B1 - SVINCOLO DI LOMAZZO (da Pk -0+850 a Pk +1+800)
 IDROLOGIA E IDRAULICA
 PARTICOLARI DRENAGGIO ACQUE DI PIATTAFORMA
 PARTICOLARI DRENAGGIO ACQUE DI PIATTAFORMA ASSE PRINCIPALE TAV. 1

IDENTIFICAZIONE ELABORATO
 CODICE PROGETTO: F00107B
 WBS

IMPRESA
 RAGGRUPPAMENTO TEMPORANEO IMPRESE:
 Mandataria: STRABAG A.G.
 Mandante: Grandi Lavori Fincosit S.p.A.
 Mandante cooptata: STRABAG S.p.A.

CONCEDENTE
 CONCESSIONARI AUTOSTRADALI LOMBARDE

CONCESSIONARIO
 Autostrada Padovese Lombarde
 Direttore Tecnico: Ing. Enrico Anzi
 Referente Tecnico: Ing. Daniel Pasnetti

APPROVATO
 Autostrada Padovese Lombarde
 Il Direttore dei Lavori: Ing. Francesco Dominico

PROGETTISTA - PROGETTO ESECUTIVO DI DETTAGLIO
 RAGGRUPPAMENTO TEMPORANEO PROGETTISTI:
 Mandataria: 3TI PROGETTI ITALIA S.p.A.
 Mandante: GP
 Mandante cooptata: Arch. Salvatore Vermiglio

RESPONSABILE DI PROGETTO ED INCARICATO DELL'INTEGRAZIONE FRA LE VARIE PRESTAZIONI:
 Ing. Alberto Cecchini

ELABORAZIONE PROGETTUALE
 PROGETTISTA:
 3TI PROGETTI ITALIA S.p.A.
 3TI ITALIA S.p.A.
 DIRETTORE TECNICO: Ing. Stefano Luca Passati
 Ordine degli Ingegneri Provincia di Roma n. 20809

Redatto: Russo Verificato: Bagivo Approvato: Passati