


PLANIMETRIA DI INQUADRAMENTO


scala 1:1000

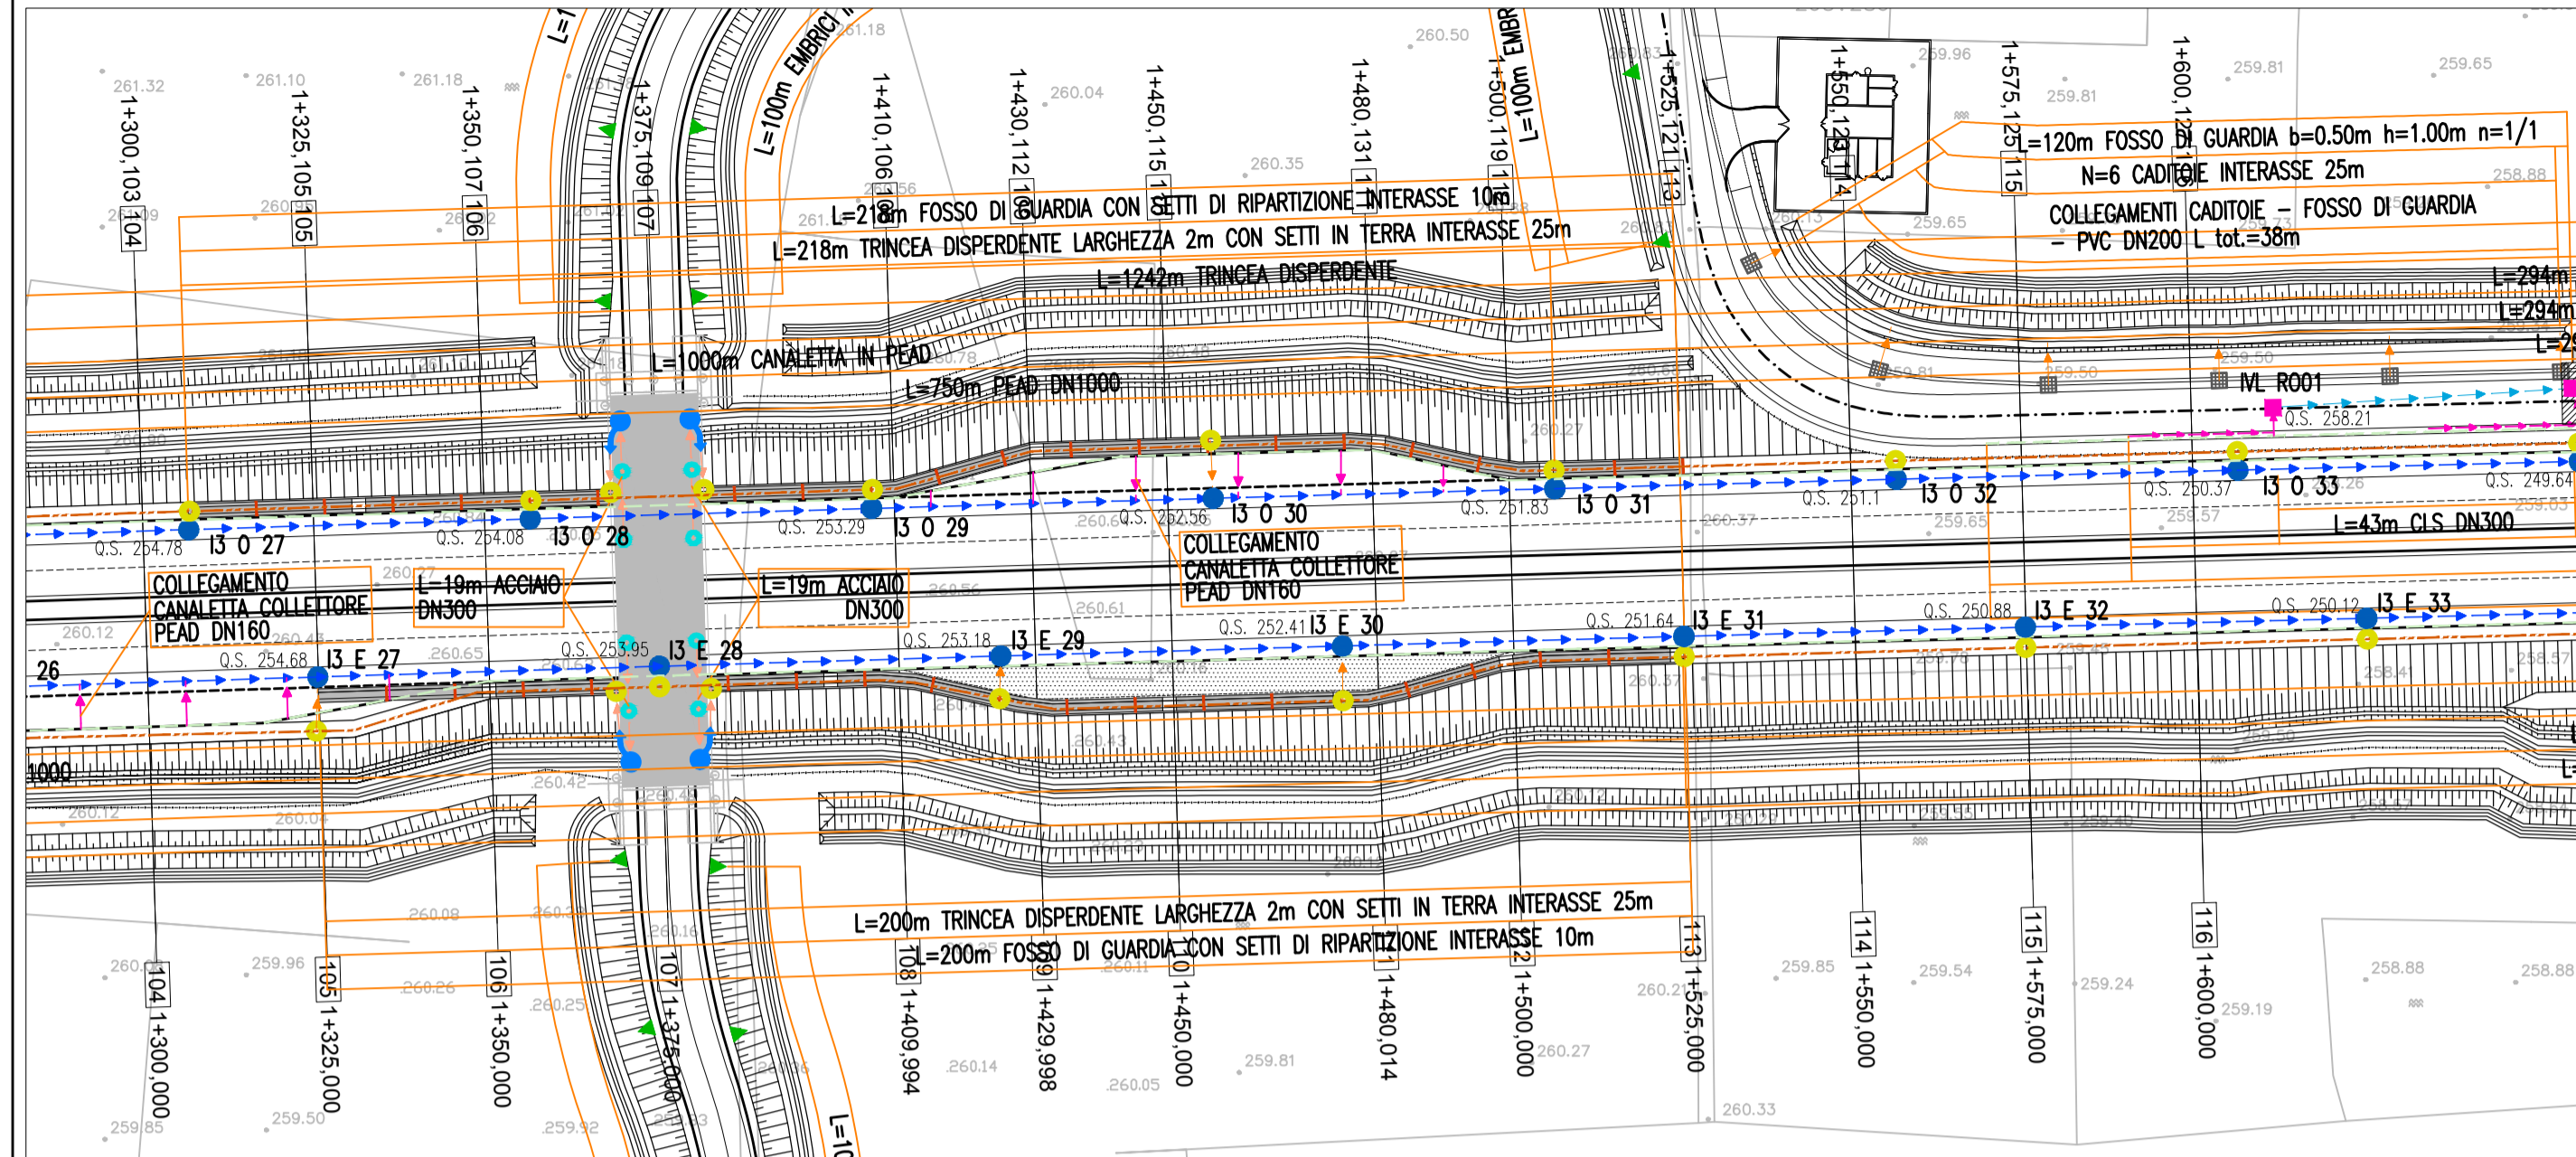


TRINCEA DISPERDENTE LARGHEZZA 2m

scala 1:25


SEZIONE A-A - SETTO IN TERRA

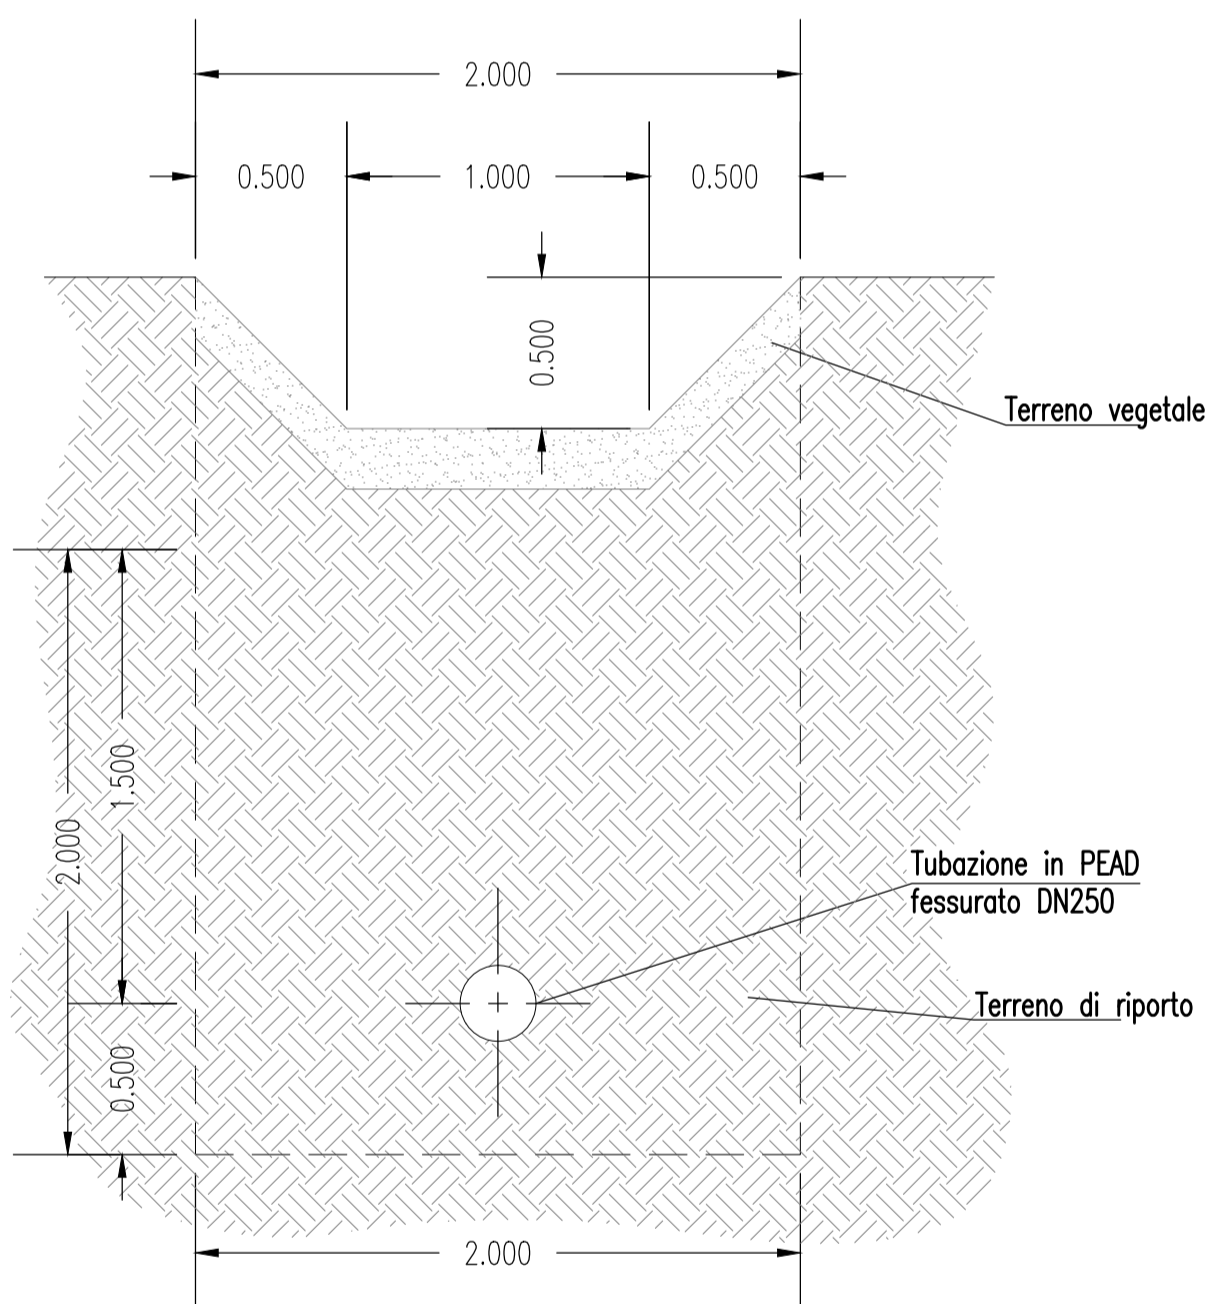

SEZIONE B-B - SEZIONE CORRENTE

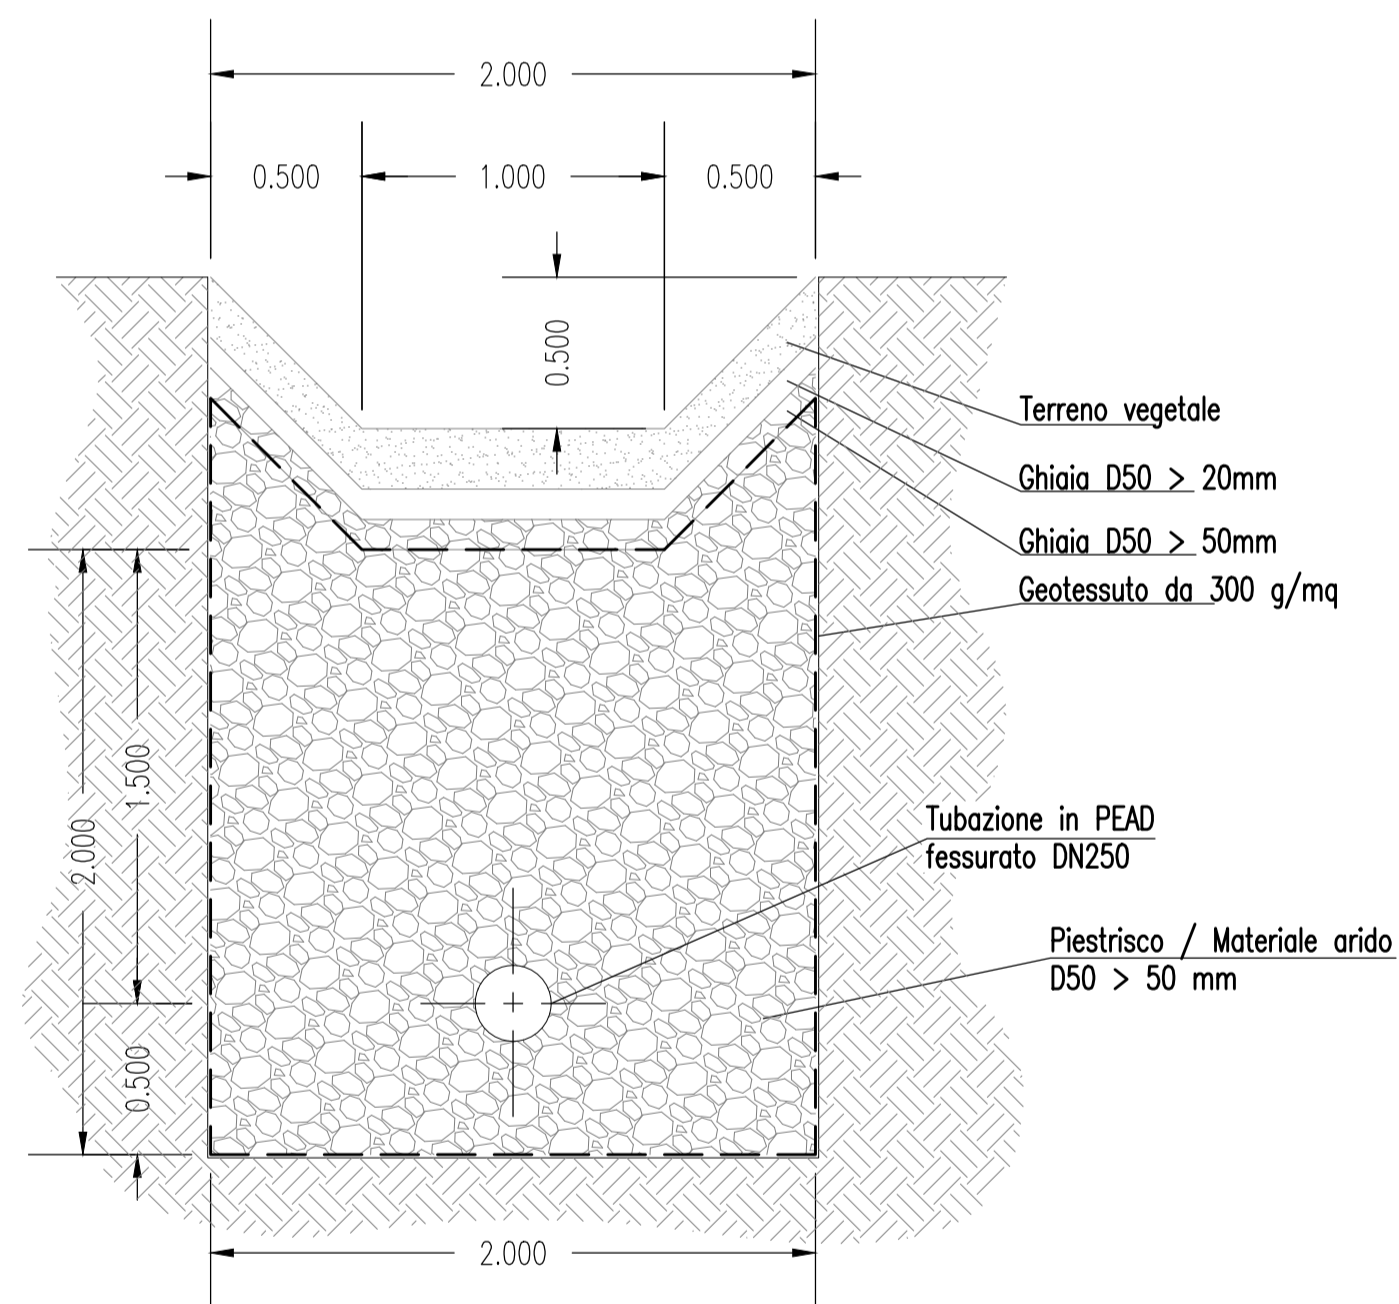


Scala 1:100

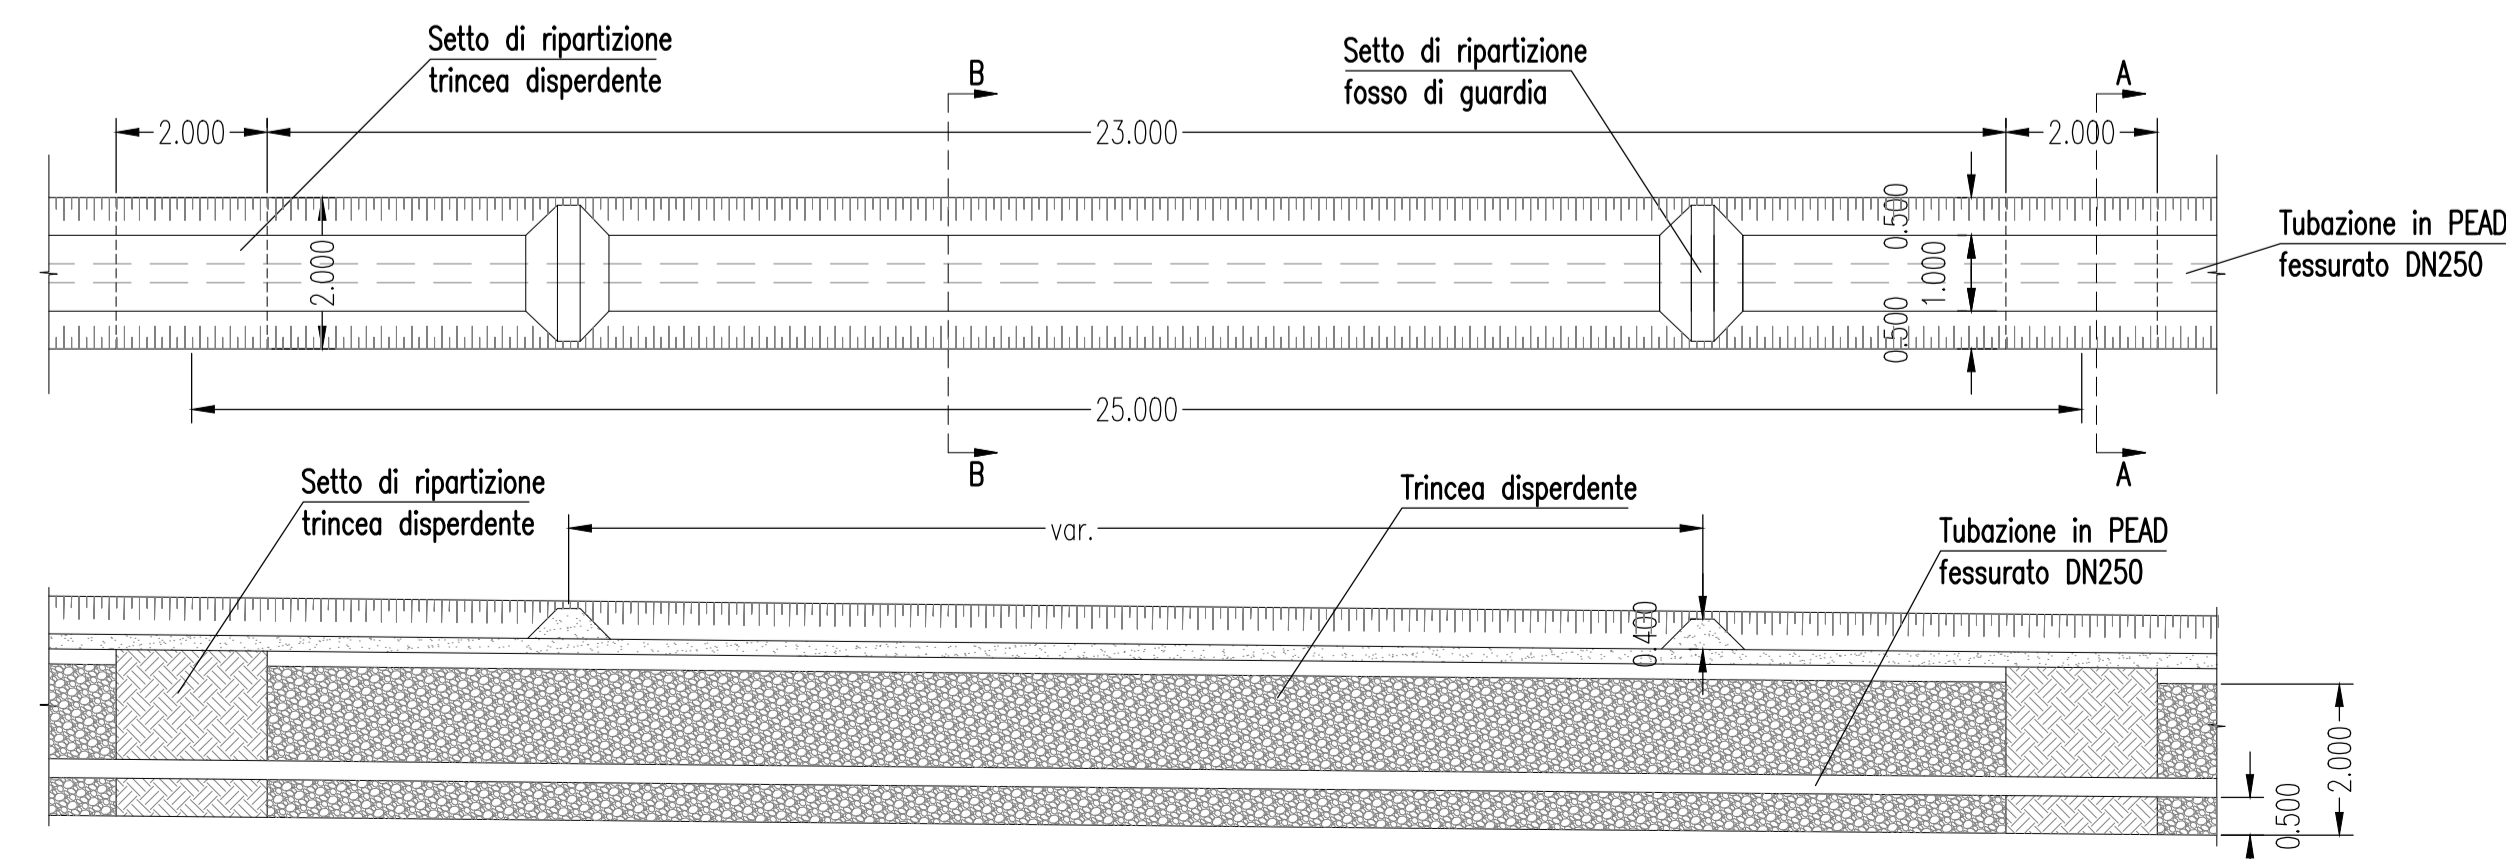

PARTICOLARE SCARICO PRIMA FASE NEL POZZO DISPERDENTE


scala 1:50

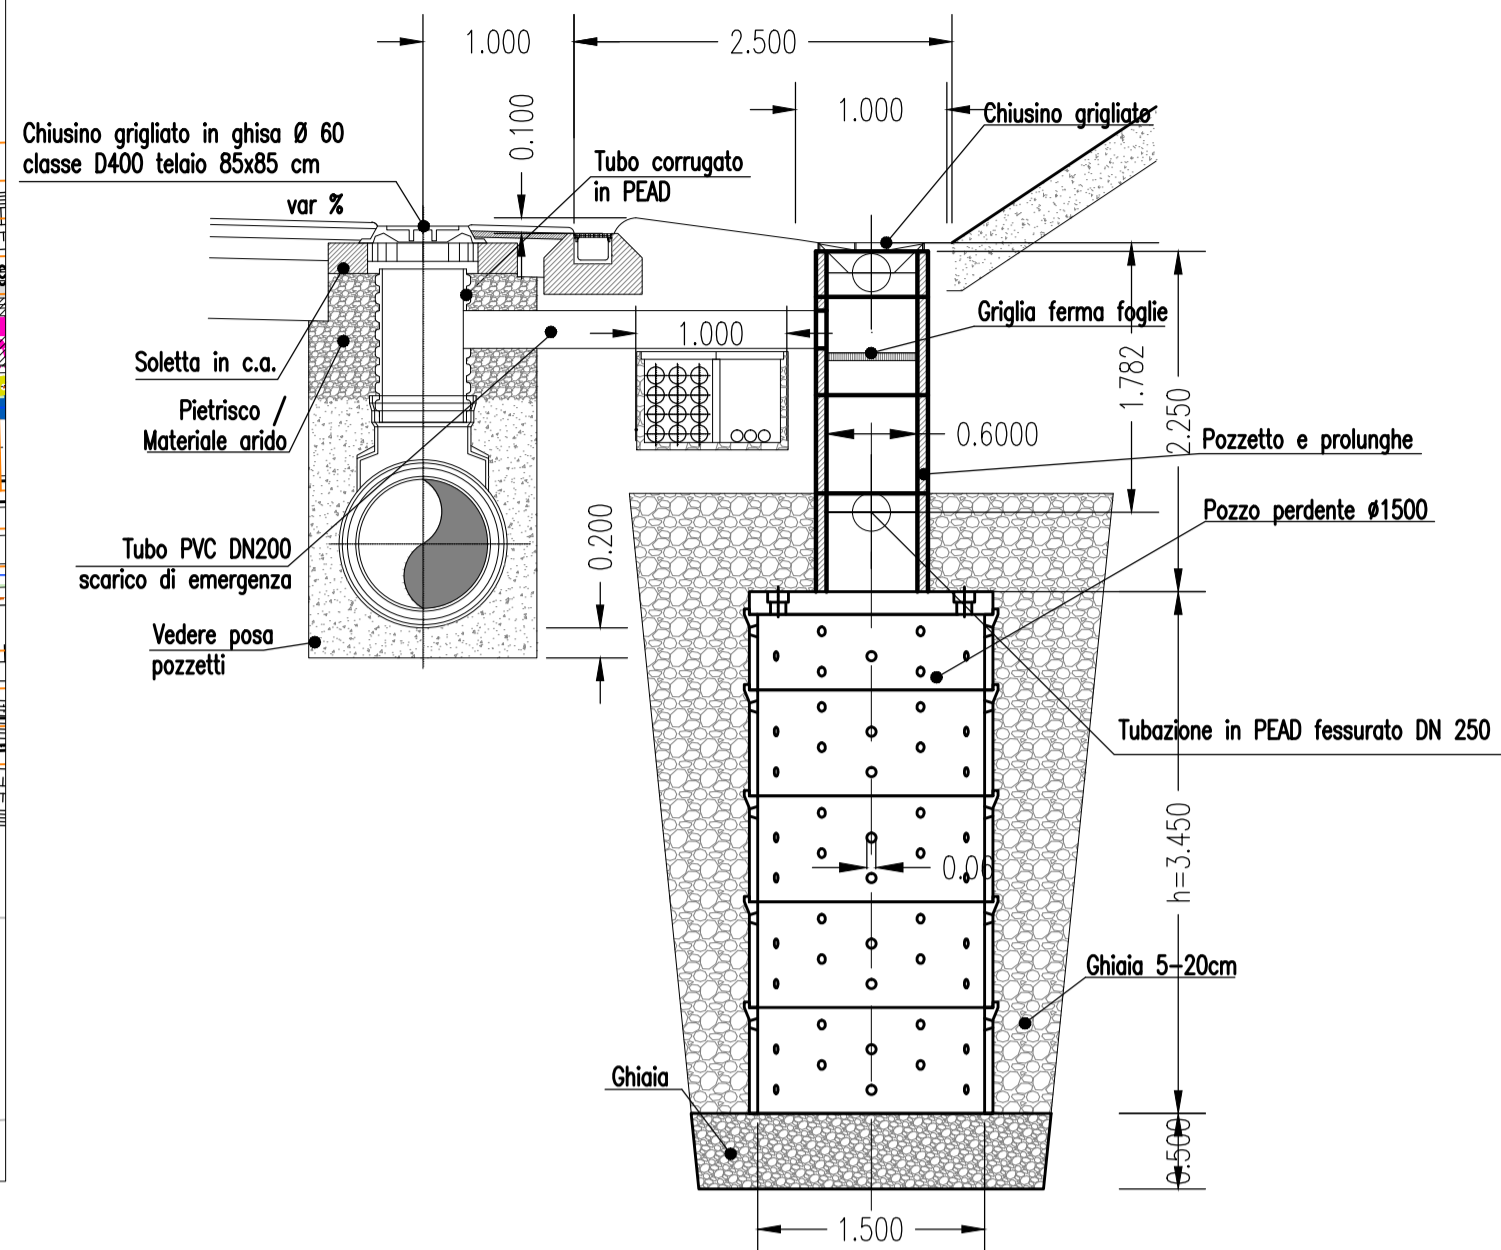

NOTA: Per la disposizione impiantistico si faccia riferimento agli elaborati di progetto degli impianti


PARTICOLARE SCARICO PRIMA FASE NEL FOSSO DI GUARDIA

scala 1:50

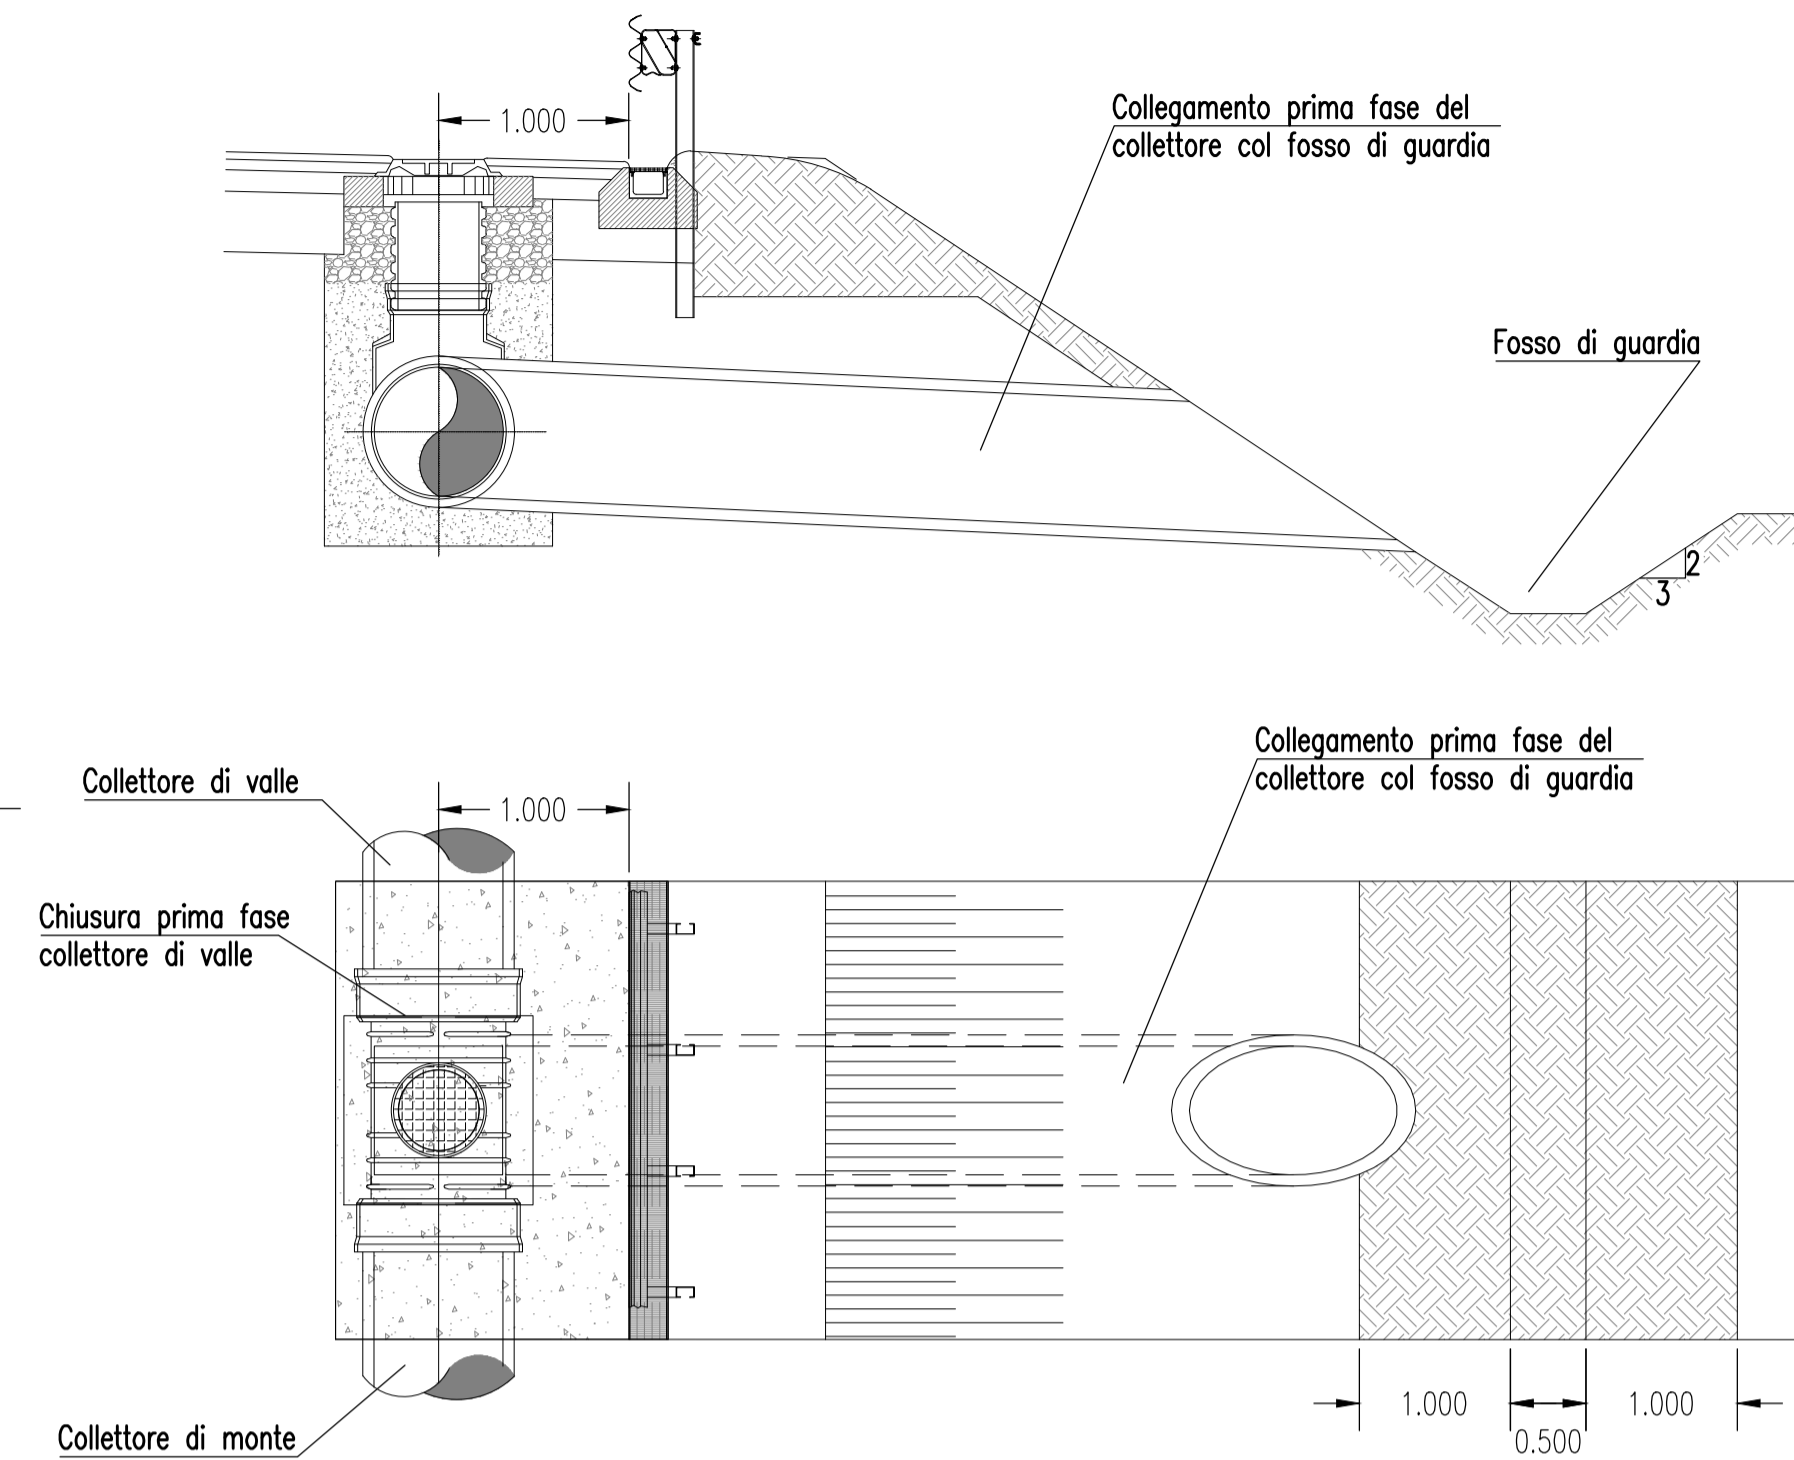


TRINCEA DISPERDENTE LARGHEZZA 3m

scala 1:50

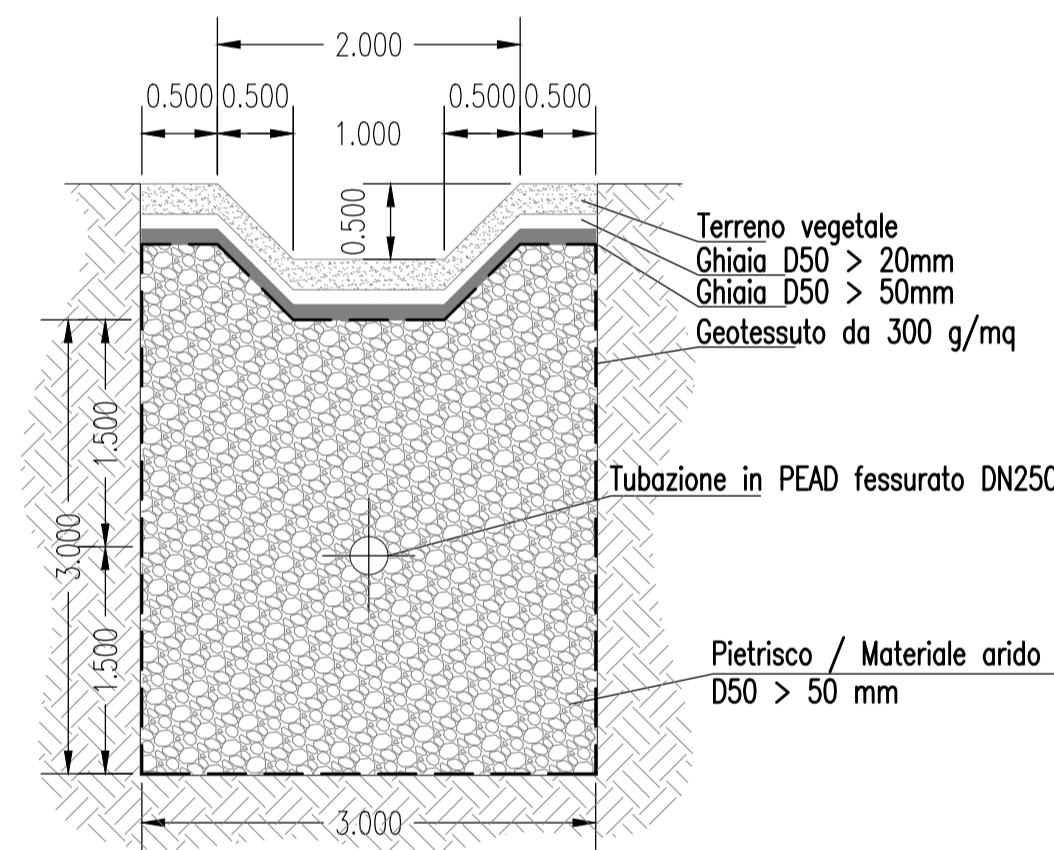

PARTICOLARE FOSSO DI GUARDIA CON SETTI DI RIPARTIZIONE

scala 1:50

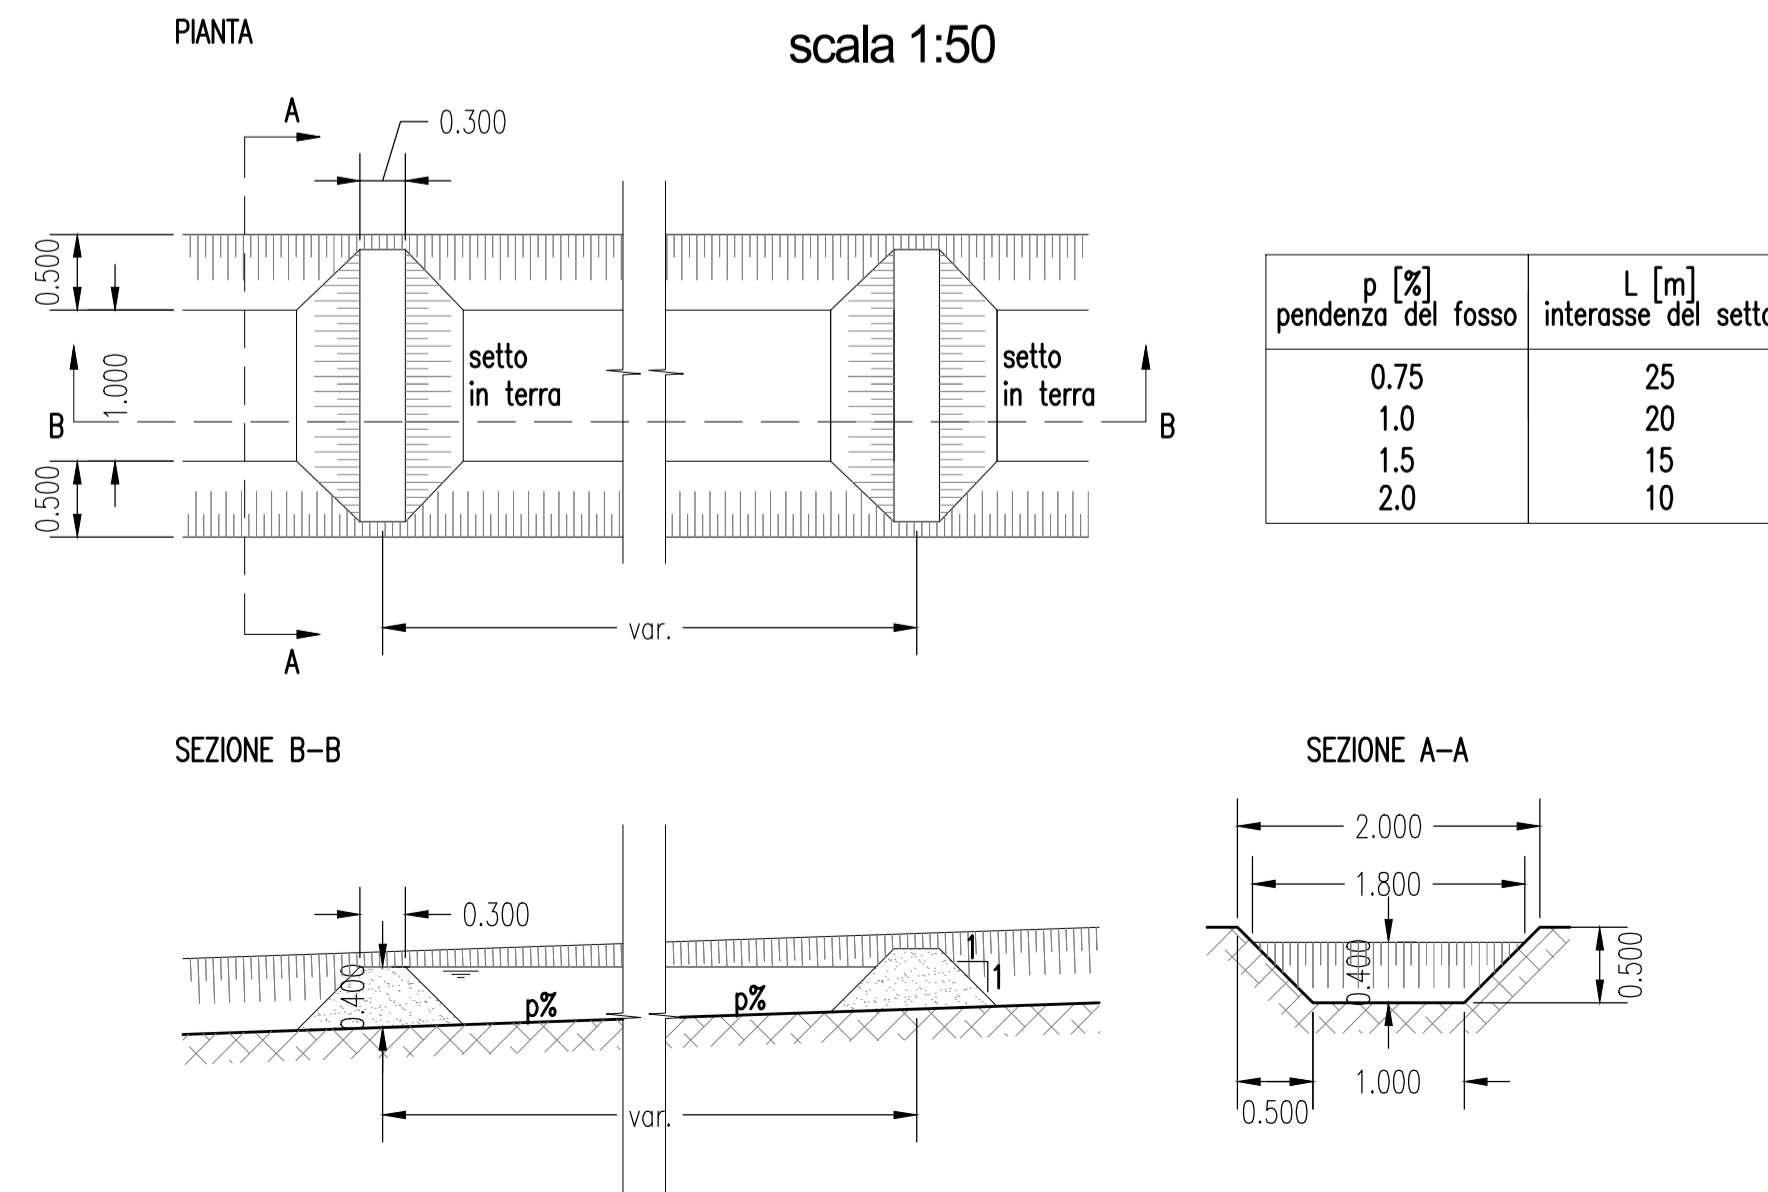

MATRICE DI REVISIONE

REV	DATA	DESCRIZIONE MODIFICA

N.B.: LA TAVOLA SOSTITUISCE QUELLA RELATIVA AL CODICE [] DEL PROGETTO ESECUTIVO

COLLEGAMENTO AUTOSTRADALE DALMINE - COMO - VARESE - VALICO DEL GAGGIOLIO E OPERE AD ESSO CONNESSE
 CODICE C.U.P. F1186000270017
 TRATTE B1, B2, C, D, TRVA13+14, GREENWAY
AS BUILT
 TRATTA B1 - SVINCOLO DI LOMAZZO (da Pk - 0+850 a Pk +1+800)
 IDROLOGIA E IDRAULICA
 SMALTIMENTO ACQUE DI PIATTAFORMA
 PARTICOLARI DRENAGGIO ACQUE DI PIATTAFORMA
 PARTICOLARI DRENAGGIO ACQUE DI PIATTAFORMA ASSE PRINCIPALE TAV. 4

IDENTIFICAZIONE ELABORATO
 CODICE PROGETTO: F00107B
 WBS

IMPRESA
 RAGGRUPPAMENTO TEMPORANEO IMPRESE:
 Mandatario: STRABAG A.G.
 Mandante: GLF Grandi Lavori Fincosit S.p.A.
 Mandante: Impresa costruzioni Giuseppe Malturo S.p.A.
 Mandante cooptata: STRABAG S.p.A.

PROGETTISTA - PROGETTO ESECUTIVO DI DETTAGLIO
 RAGGRUPPAMENTO TEMPORANEO PROGETTISTI:
 Mandatario: 3TI PROGETTI ITALIA S.p.A.
 Mandante: GP Progetti di Ingegneria S.p.A.
 Mandante: 3TI ITALIA S.p.A.
 Arch. Salvatore Vermiglio

CONCEDENTE
 CONCESSIONARI AUTOSTRADALI LOMBARDE

RESPONSABILE DI PROGETTO ED INCARICATO DELL'INTEGRAZIONE FRA LE VARIE PRESTAZIONI:
 Ing. Alberto Cecchini

ELABORAZIONE PROGETTUALE
 PROGETTISTA:
 3TI PROGETTI ITALIA S.p.A.
 DIRETTORE TECNICO:
 Ing. Stefano Luca Pavesi
 Ordine degli Ingegneri Provincia di Roma n. 20809

APPROVATO
 Il Direttore dei Lavori:
 Ing. Francesco Domenico

Redatto: Russo Verificato: Bagivo Approvato: Possati