


LEGENDA

- 1 - POZZETTO INIZIALE
- 1.1 - STRUMENTAZIONE DI MISURAZIONE pH REDOX E CONDUCIBILITA'
- 2 - VASCA SCOLMATRICE e RIPARTITRICE
- 2.1 - PARAOIE MOTORIZZATE
- 3 - VASCA di ACCUMULO SVERSAMENTI
- 3.1 - GALLEGGIANTI ALLARME VASCA di ACCUMULO SVERSAMENTI
- 4 - VASCHE DI ACCUMULO ACQUE di 1°Pioggia
- 5 - ELETTROPOMPE SOMMERSE
- 5.1 - GALLEGGIANTI CONTROLLO ELETTROPOMPE SOMMERSE
- 5.2 - INDICATORE DI LIVELLO AD ULTRASUONI
- 6 - POZZETTO DISCONNETTORE
- 5 - VASCA DI DISOLEAZIONE
- 7.1 - SISTEMA DI SFIORO OLI SOSPENSIONE
- 9 - POZZETTO DI CAMPIONAMENTO
- 10 - POZZETTO DI SCARICO FINALE
- 11 - QUADRO ELETTRICO DI COMANDO PARAOIE E SONDE PARAMETRICHE
- 12 - SCALETTA
- 13 - VALVOLA A GALLEGGIANTE

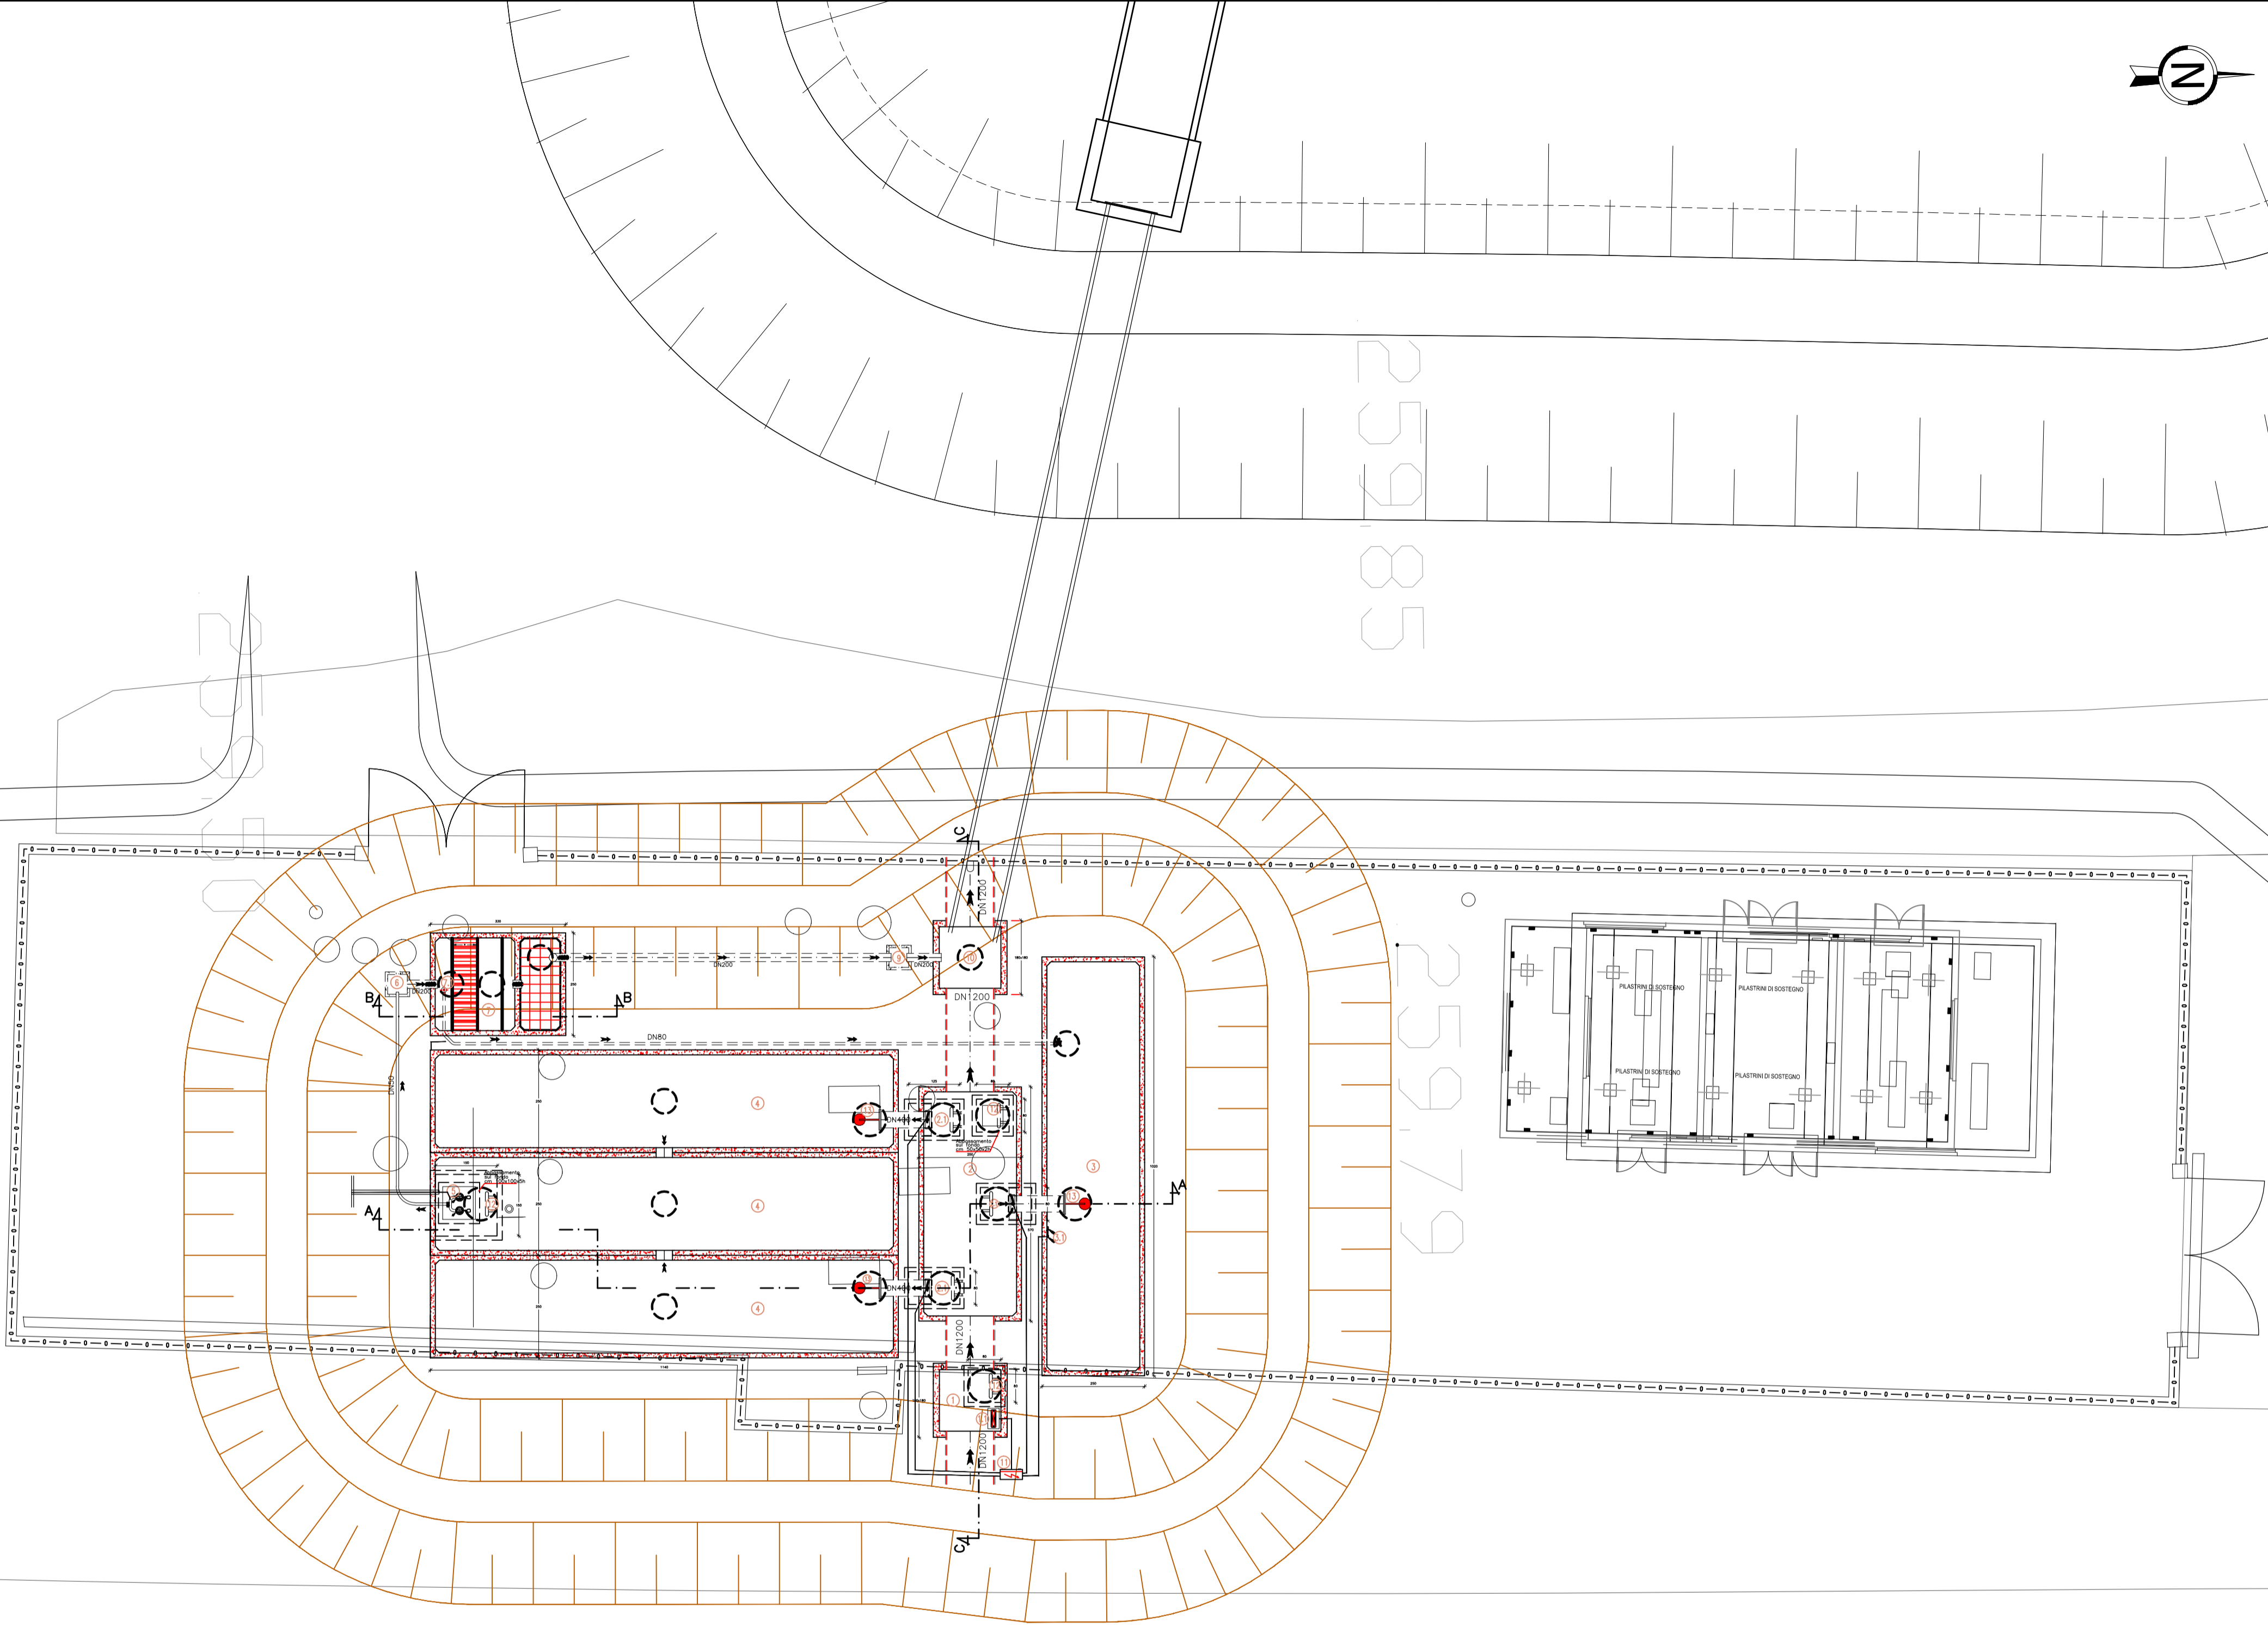

MATRICE DI REVISIONE

REV	DATA	DESCRIZIONE MODIFICA

N.B.: LA TAVOLA SOSTITUISCE QUELLA RELATIVA AL CODICE E | 0 | C01 | TW001 | B | IP | 001 | A_03 DEL PROGETTO ESECUTIVO




COLLEGAMENTO AUTOSTRADALE DALMINE - COMO - VARESE - VALICO DEL GAGGIOLO E OPERE AD ESSO CONNESSE
 CODICE C.U.P. F11B06000270007

TRATTE B1, B2, C, D, TRVA13+14, GREENWAY

AS BUILT

TRATTA B1 - SVINCOLO DI LOMAZZO (da Pk - 0+850 a Pk +1+800)
 IDROLOGIA E IDRAULICA
 SISTEMA DI LAMINAZIONE E DEPURAZIONE ACQUE DI PRIMA PIOGGIA
 SISTEMA DI TRATTAMENTO PIANTA

<p>IDENTIFICAZIONE ELABORATO CODICE PROGETTO: F00107B WBS</p> <table border="1" style="width: 100%; font-size: small;"> <thead> <tr> <th>FASE PROGETTUALE</th> <th>LOTTO</th> <th>ZONA</th> <th>OPERA</th> <th>TRATTO D'OPERA</th> <th>TIPO ELABORATO</th> <th>PROGRESSIVO</th> <th>REVISIONE</th> </tr> </thead> <tbody> <tr> <td>A</td> <td>B</td> <td>C01</td> <td>TW001</td> <td>B</td> <td>IP</td> <td>001</td> <td>E</td> </tr> </tbody> </table> <p>Scala: 1:100</p> <table border="1" style="width: 100%; font-size: x-small;"> <thead> <tr> <th>DATA</th> <th>DESCRIZIONE</th> <th>REV</th> </tr> </thead> <tbody> <tr> <td>Novembre 2015</td> <td>Emissione</td> <td>E</td> </tr> </tbody> </table> <p>CONCEDENTE </p> <p>CONCESSIONARIO  Direttore Tecnico: Ing. Enrico Anzi Referente Tecnico: Ing. Daniele Paoletti</p> <p>APPROVATO  Direttore dei Lavori: Ing. Francesco Domenico</p>	FASE PROGETTUALE	LOTTO	ZONA	OPERA	TRATTO D'OPERA	TIPO ELABORATO	PROGRESSIVO	REVISIONE	A	B	C01	TW001	B	IP	001	E	DATA	DESCRIZIONE	REV	Novembre 2015	Emissione	E	<p>IMPRESA RAGGRUPPAMENTO TEMPORANEO IMPRESE:</p> <table border="0" style="width: 100%; font-size: x-small;"> <tr> <td>Mandatario STRABAG A.G.</td> <td>Mandante GLF Grandi Lavori Fincosit S.p.A.</td> <td>Mandante Impresa costruzioni Giuseppe Maltauro S.p.A.</td> <td>Mandante cooptata STRABAG S.p.A.</td> </tr> </table> <p>STRABAG   STRABAG</p> <p>PROGETTISTA - PROGETTO ESECUTIVO DI DETTAGLIO RAGGRUPPAMENTO TEMPORANEO PROGETTISTI:</p> <table border="0" style="width: 100%; font-size: x-small;"> <tr> <td>Mandatario 3TI PROGETTI ITALIA</td> <td>Mandante GP Ing. Paolo G. Paoletti</td> <td>Mandante S. Paoletti</td> <td>Mandante Arch. Salvatore Vermiglio</td> </tr> </table> <p>RESPONSABILE DI PROGETTO ED INCARICATO DELL'INTEGRAZIONE FRA LE VARIE PRESTAZIONI: Ing. Alberto Cecchini</p> <p>ELABORAZIONE PROGETTUALE PROGETTISTA: 3TI PROGETTI ITALIA S.p.A.</p> <p style="text-align: right;">3TI ITALIA S.p.A. DIRETTORE TECNICO Ing. Stefano Luca Passati Ordine degli Ingegneri Provincia di Roma n. 20809</p> <p>Redatto: Ecu Verificato: Baglio Approvato: Passati</p>	Mandatario STRABAG A.G.	Mandante GLF Grandi Lavori Fincosit S.p.A.	Mandante Impresa costruzioni Giuseppe Maltauro S.p.A.	Mandante cooptata STRABAG S.p.A.	Mandatario 3TI PROGETTI ITALIA	Mandante GP Ing. Paolo G. Paoletti	Mandante S. Paoletti	Mandante Arch. Salvatore Vermiglio
FASE PROGETTUALE	LOTTO	ZONA	OPERA	TRATTO D'OPERA	TIPO ELABORATO	PROGRESSIVO	REVISIONE																								
A	B	C01	TW001	B	IP	001	E																								
DATA	DESCRIZIONE	REV																													
Novembre 2015	Emissione	E																													
Mandatario STRABAG A.G.	Mandante GLF Grandi Lavori Fincosit S.p.A.	Mandante Impresa costruzioni Giuseppe Maltauro S.p.A.	Mandante cooptata STRABAG S.p.A.																												
Mandatario 3TI PROGETTI ITALIA	Mandante GP Ing. Paolo G. Paoletti	Mandante S. Paoletti	Mandante Arch. Salvatore Vermiglio																												