
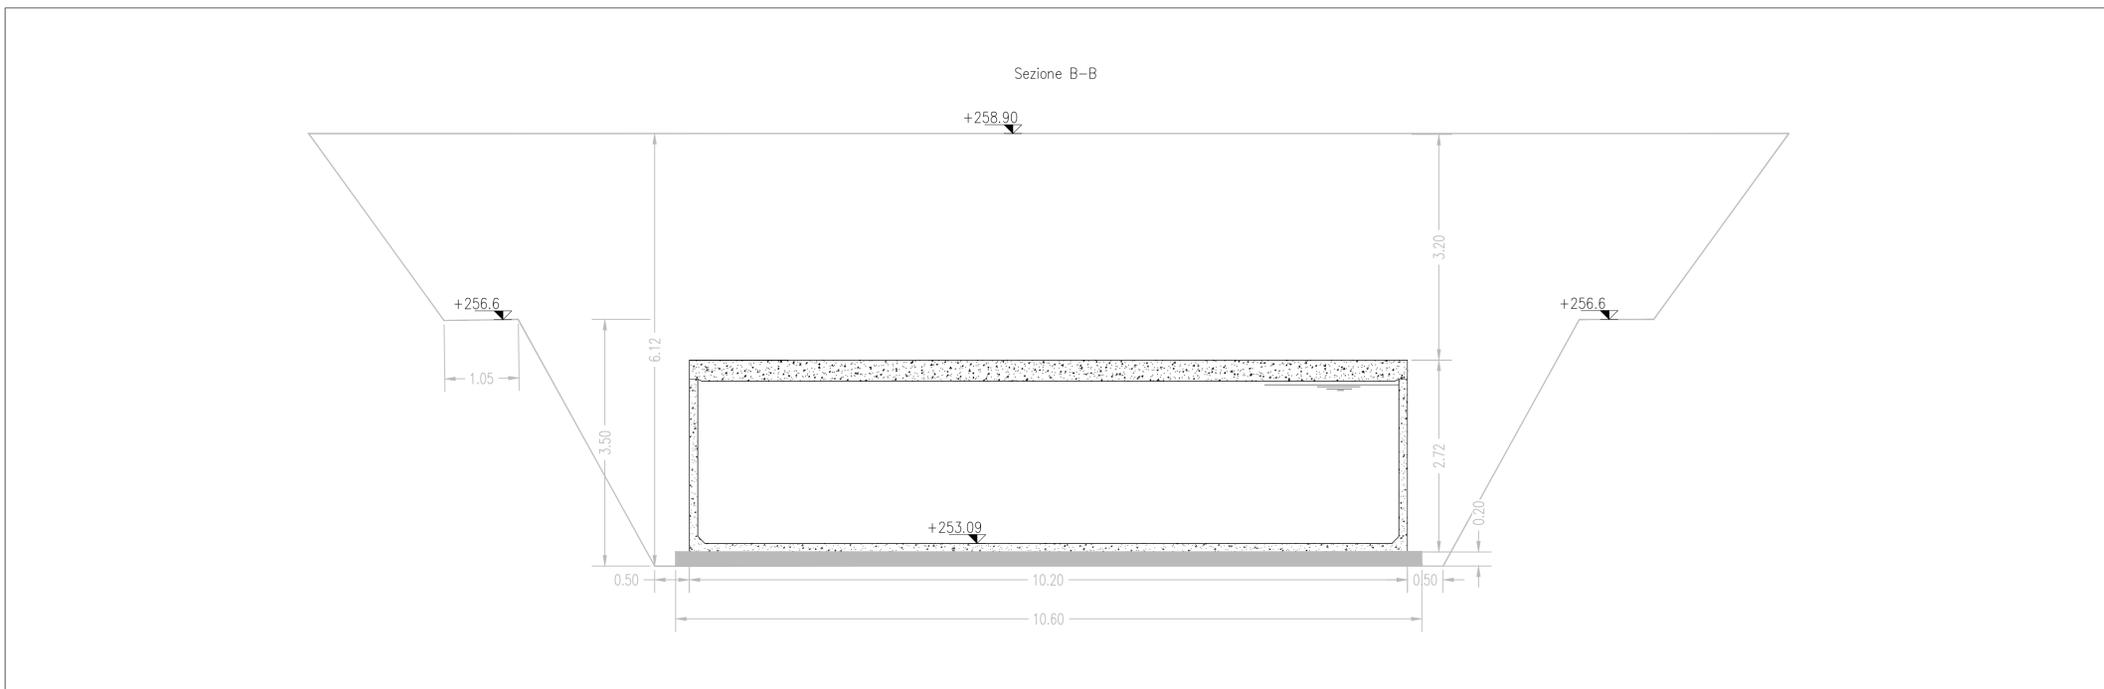


NOTE GENERALI

- LE QUOTE ALTIMETRICHE SONO ESPRESSE IN METRI
- TUTTE LE MISURE SONO ESPRESSE IN METRI
- TUTTI GLI ANGOLI SONO ESPRESI IN GRADI CENTESIMALI

SCHEMA GENERALE IMPIANTO TRATTAMENTO

- 1 - POZZETTO INIZIALE
- 1.1 - STRUMENTAZIONE DI MISURAZIONE pH REDOX E CONDUCIBILITA'
- 2 - VASCA SCOLMATRICE e RIPARTITRICE
- 2.1 - PARATOIE MOTORIZZATE
- 3 - VASCA di ACCUMULO SVERSAMENTI
- 3.1 - GALLEGGIANTI ALLARME VASCA DI ACCUMULO SVERSAMENTI
- 4 - VASCHE DI ACCUMULO ACQUE DI 1° PIOGGIA
- 5 - ELETTROPOMPE SOMMERSE
- 5.1 - GALLEGGIANTI CONTROLLO ELETTROPOMPE SOMMERSE
- 5.2 - INDICATORE DI LIVELLO AD ULTRASUONI
- 6 - POZZETTO DISCONNETTORE
- 7 - VASCA DI DISOLEAZIONE
- 7.1 - SISTEMA DI SFIORO OLI SOSPENSIONE
- 9 - POZZETTO DI CAMPIONAMENTO
- 10 - POZZETTO DI SCARICO FINALE
- 11 - QUADRO ELETTRICO DI COMANDO PARATOIE E SONDE PARAMETRICHE
- 12 - SCALETTA
- 13 - VALVOLA A GALLEGGIANTE

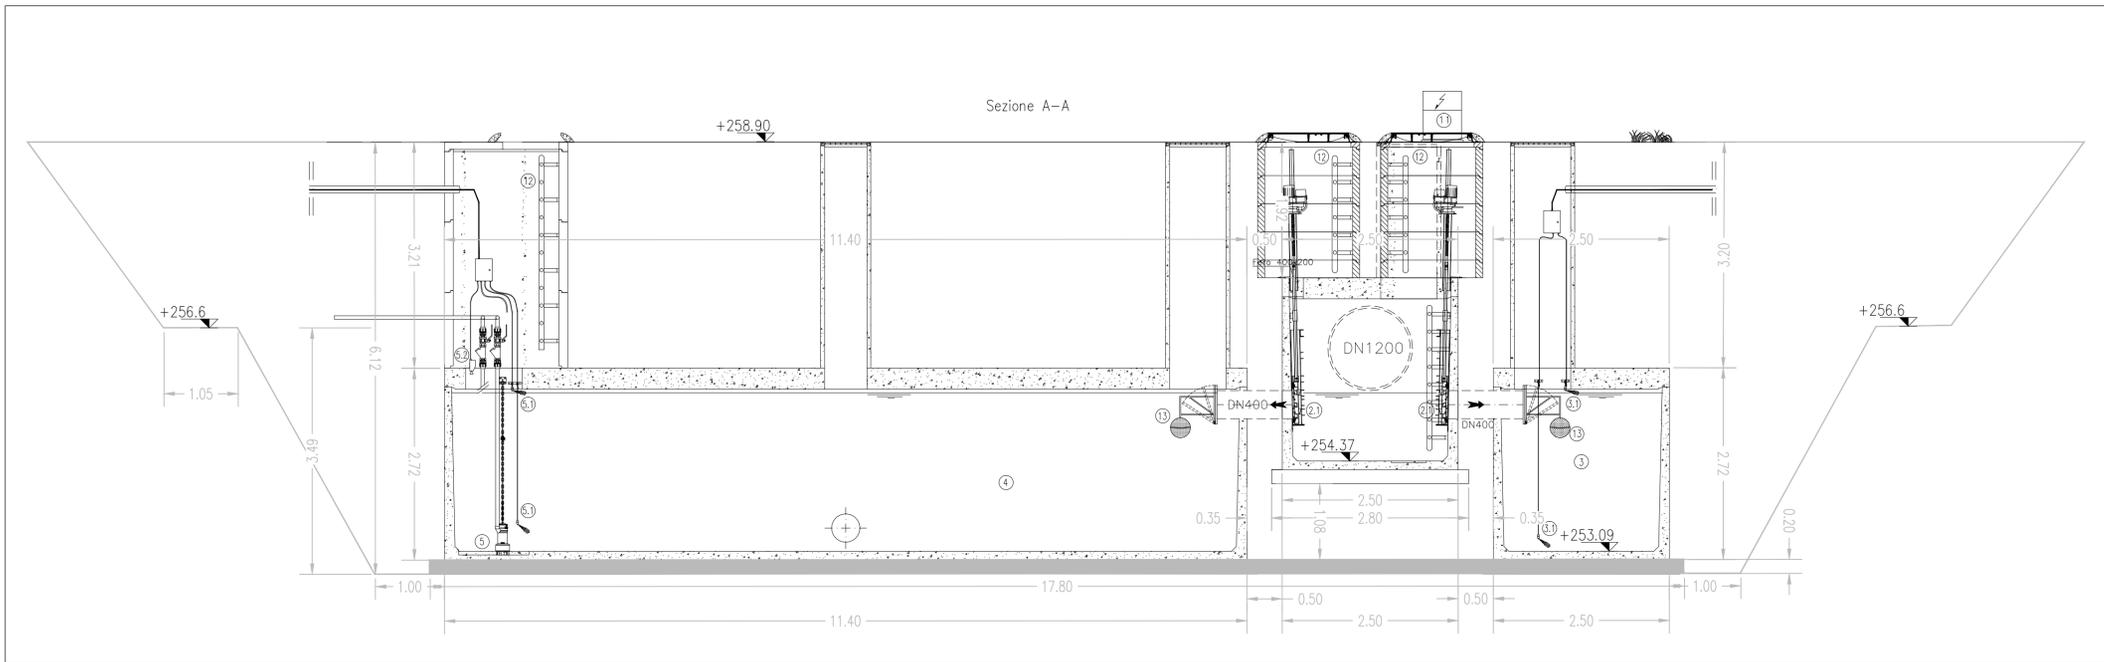

MATRICE DI REVISIONE

REV	DATA	DESCRIZIONE MODIFICA

N.B.: LA TAVOLA SOSTITUISCE QUELLA RELATIVA AL CODICE E | 0 | C01 | TW001 | B | IP | P1 | 001 | A_03 DEL PROGETTO ESECUTIVO




COLLEGAMENTO AUTOSTRADALE
DALMINE - COMO - VARESE - VALICO DEL GAGGIOLO E OPERE AD ESSO CONNESSE
CODICE C.U.P. F11B0600027007
TRATTE B1, B2, C, D, TRVA13+14, GREENWAY
AS BUILT
TRATTA B1 - SVINCOLO DI LOMAZZO (da Pk - 0+850 a Pk +1+800)
 IDROLOGIA E IDRAULICA
 SISTEMA DI LAMINAZIONE E DEPURAZIONE ACQUE DI PRIMA PIOGGIA
 SISTEMA DI TRATTAMENTO
 SEZIONI E PARTICOLARI

IDENTIFICAZIONE ELABORATO		IMPRESA	
CODICE PROGETTO: F00107B		RAGGRUPPAMENTO TEMPORANEO IMPRESE:	
FASE	PROGETTUALE	Mandatario	Mandante
LOTTO	WBS	STRABAG A.G.	GLF Grandi Lavori Fincosit S.p.A.
ZONA	OPERA		Impresa costruzioni Giuseppe Maltauro S.p.A.
TRATTO D'OPERA	TRATTO D'OPERA		Mandatario copiato STRABAG S.p.A.
AMBITO	AMBITO		
TIP. ELABORATO	TIP. ELABORATO		
PROGRESSIVO	PROGRESSIVO		
REVISIONE	REVISIONE		

Scala: Var

DATA	DESCRIZIONE	REV	PROGETTISTA - PROGETTO ESECUTIVO DI DETTAGLIO
Novembre 2015	Emissione	E	RAGGRUPPAMENTO TEMPORANEO PROGETTISTI:
			Mandatario: 3TI PROGETTI ITALIA S.p.A.
			Mandante: GP Progetti - Ing. Francesco Danonico
			Mandante copiato: ALBERTO CECCHINI

CONCEDENTE
 CONCESSIONI AUTOSTRADALI LOMBARDE

CONCESSIONARIO
 Autostade Padovana Lombarde
 Direttore Tecnico: Ing. Enrico Anzi
 Referente Tecnico: Ing. Daniel Piccini

APPROVATO
 Autostade Padovana Lombarde
 Direttore dei Lavori: Ing. Francesco Danonico

ELABORAZIONE PROGETTUALE
PROGETTISTA:
 3TI PROGETTI ITALIA S.p.A.

RESPONSABILE DI PROGETTO ED INCARICATO DELL'INTEGRAZIONE FRA LE VARIE PRESTAZIONI:
 Ing. Alberto Cecchini

3TI ITALIA S.p.A.
 DIRETTORE TECNICO
 Ing. Stefano Luca Possati
 Ordine degli Ingegneri
 Provincia di Roma n. 20809

Redatto: Ecu Verificato: Baglio Approvato: Possati