

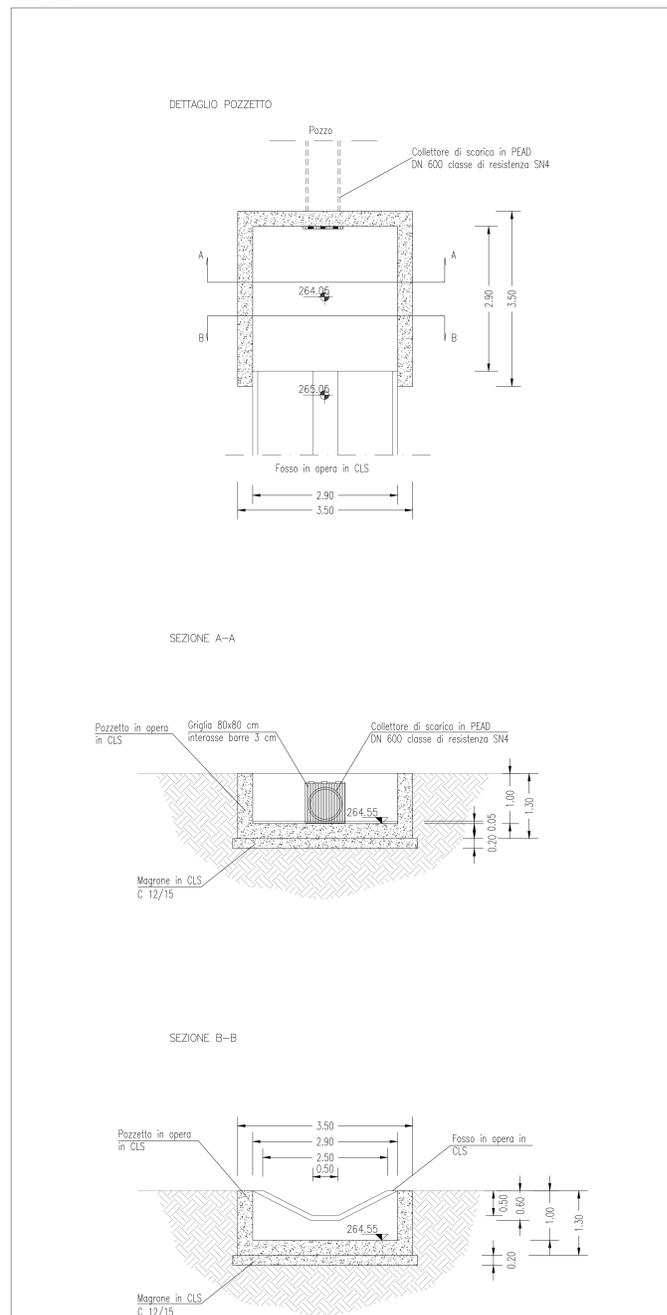
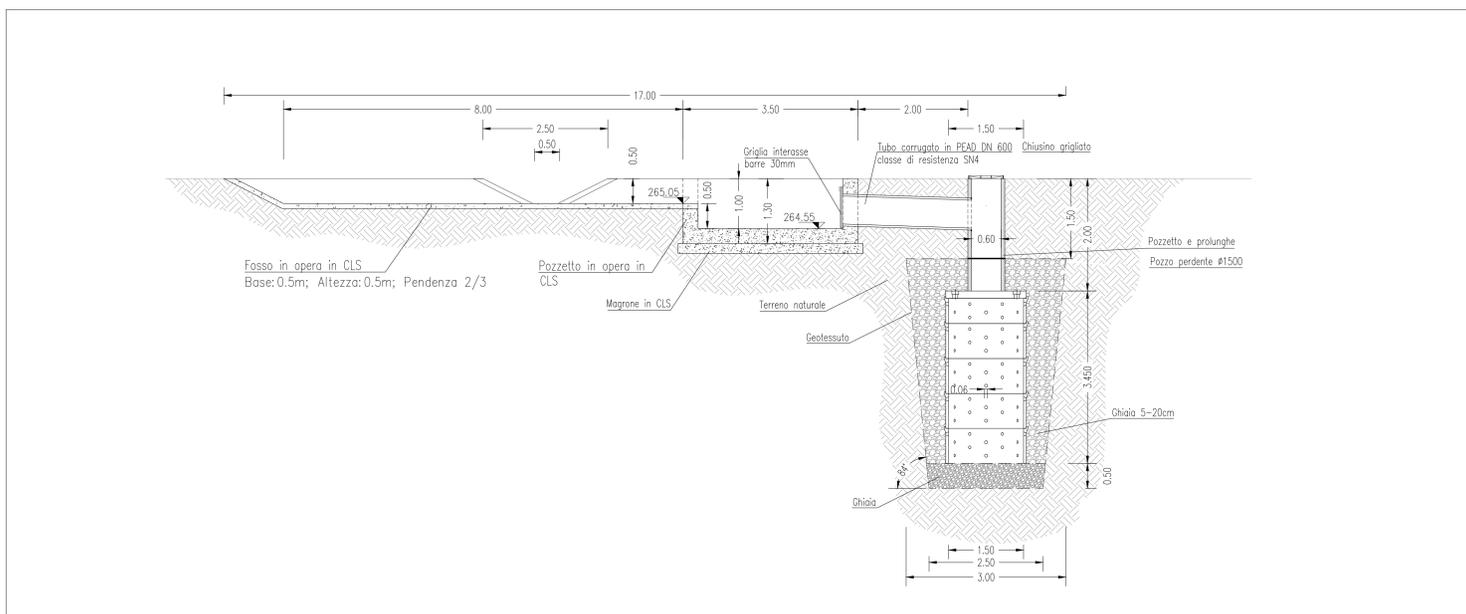


PROFILO LONGITUDINALE
scala 1:50

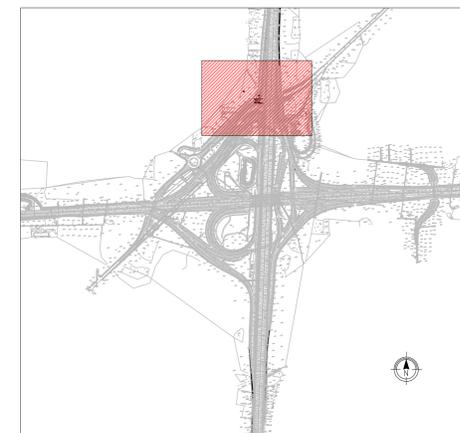

DETTAGLIO A
PROFILO LONGITUDINALE

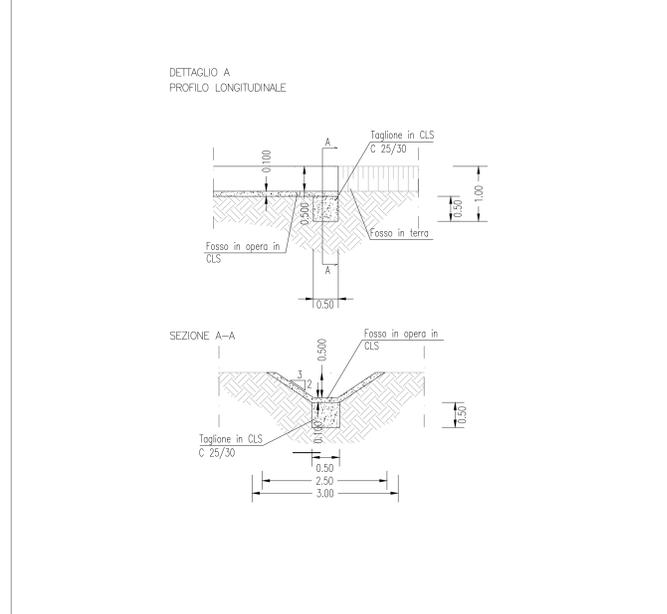

LEGENDA

- fosso di guardia drenante base 50,0cm altezza 50,0 cm incl. lato obliquo 2/3
- fosso di guardia in cls base 50,0cm altezza variabile incl. lato obliquo 2/3
- riprofilatura terreno direzione flusso idraulico
- nord

MATRICE DI REVISIONE

REV	DATA	DESCRIZIONE MODIFICA

N.B. LA TAVOLA SOSTITUISCE QUELLA RELATIVA AL CODICE [] DEL PROGETTO ESECUTIVO

COLLEGAMENTO AUTOSTRADALE DALMINE - COMO - VARESE - VALICO DEL GAGGIOLO E OPERE AD ESSO CONNESSE
TRATTE B1, B2, C, D, TRVA13+14, GREENWAY AS BUILT
TRATTA B1 - SVINCOLO DI LOMAZZO (da Pk - 0+850 a Pk +1+800)
IDROLOGIA E IDRAULICA
INTERVENTI INTEGRATIVI DI PROTEZIONE SP33 E AREE INTERLUSSE
SISTEMA DI SMALTIMENTO AREA INTERCLUSA FEVERELLI-RAMPA E

IDENTIFICAZIONE ELABORATO
 CODICE PROGETTO: FORTINO
 WBS:
 AREA PROGETTUALE:
 UO:
 ZONA:
 OPERA:
 ANNO:
 DATA:
 AUTORE:
 REVISIONI:
 DATA:
 DESCRIZIONE:
 REVISIONI:
 DATA:
 DESCRIZIONE:
 REVISIONI:
 DATA:
 DESCRIZIONE:

IMPRESA
RAGGRUPPAMENTO TEMPORANEO IMPRESE:
 Membri: STRABAG A.G., Grandi Lavori Pincost S.p.A.
 Membri: CLF Impresa costruzioni Giuseppe Malbasso S.p.A.
 Membri: STRABAG S.p.A.

PROGETTISTA - PROGETTO ESECUTIVO DI DETTAGLIO
RAGGRUPPAMENTO TEMPORANEO PROGETTISTI:
 Membri: STRABAG A.G., Grandi Lavori Pincost S.p.A.
 Membri: CLF Impresa costruzioni Giuseppe Malbasso S.p.A.
 Membri: STRABAG S.p.A.

CONCEDENTE
 CONCESSIONE AUTOSTRADALE
 DELL'INTEGRAZIONE FRA LE VARIE PRESTAZIONI
 Ing. Alberto Casolini

CONCESSIONARIO
 Direzione Tecnica
 Ing. Enrico Arca
 Direzione Tecnica
 Ing. Davide Palmieri
 Direzione Tecnica
 Ing. Stefano Jorio Pizzardi
 Ordine degli Ingegneri
 Provincia di Roma n. 20899

APPROVATO
 Il Direttore dei Lavori
 Ing. Francesco Orsano
 Firmato

ELABORAZIONE PROGETTUALE
PROGETTISTA:
 3TI PROGETTITALIA S.p.A.
3TI ITALIA S.p.A.
 DIREZIONE TECNICA
 Ing. Stefano Jorio Pizzardi
 Ordine degli Ingegneri
 Provincia di Roma n. 20899

Redatto: Fatta Verificato: Beglio Approvato: Passali