

MATRICE DI REVISIONE

REV	DATA	DESCRIZIONE MODIFICA

N.B.: LA TAVOLA SOSTITUISCE QUELLA RELATIVA AL CODICE E DEL PROGETTO ESECUTIVO



COLLEGAMENTO AUTOSTRADALE DALMINE - COMO - VARESE - VALICO DEL GAGGIOLO E OPERE AD ESSO CONNESSE

CODICE C.U.P. F11B06000270007

TRATTE B1, B2, C, D, TRVA13+14, GREENWAY

AS BUILT

TRATTA B1 - SVINCOLO DI LOMAZZO (da Pk - 0+850 a Pk +1+800)

IDROLOGIA E IDRAULICA

INTERVENTI INTEGRATIVI DI PROTEZIONE SP33 E AREE INTERCLUSE

SEZIONI FOSSO RAMPA D

IDENTIFICAZIONE ELABORATO

CODICE PROGETTO: F00107B

FASE PROGETTUALE	WBS							
	LOTTO	ZONA	OPERA	TRATTO D'OPERA	AMBITO	TIPO ELABORATO	PROGRESSIVO	REVISIONE
A	0	A0X	TW000	0	IP	SZ	001	E

Scala: 1:200

DATA	DESCRIZIONE	REV
Novembre 2015	Emissione	E

CONCEDENTE



CONCESSIONARIO

Direttore Tecnico:
Ing. Enrico Arini
Referente Tecnico:
Ing. Daniel Pacinelli

APPROVATO

Il Direttore dei Lavori:
Ing. Francesco Domanico

IMPRESA

RAGGRUPPAMENTO TEMPORANEO IMPRESE:

<i>Mandataria</i> STRABAG A.G.	<i>Mandante</i> GLF Grandi Lavori Fincosit S.p.A.	<i>Mandante</i> Impresa costruzioni Giuseppe Maltauro S.p.A.	<i>Mandante cooptata</i> STRABAG S.p.A.
---	---	---	--



PROGETTISTA - PROGETTO ESECUTIVO DI DETTAGLIO

RAGGRUPPAMENTO TEMPORANEO PROGETTISTI:

<i>Mandataria</i> 3TI PROGETTI ITALIA INGEGNERIA INTEGRATA S.p.A.	<i>Mandante</i> GP Ingegneria srl GESTIONE PROGETTI DI INGEGNERIA	<i>Mandante</i> costruttori	<i>Mandante</i> Arch. Salvatore Vermiglio
---	---	--------------------------------	--

RESPONSABILE DI PROGETTO ED INCARICATO
DELL'INTEGRAZIONE FRA LE VARIE
PRESTAZIONI:

Ing. Alberto Cecchini



ELABORAZIONE PROGETTUALE

PROGETTISTA:

3TI PROGETTI ITALIA S.p.A.

3TI ITALIA S.p.A.
DIRETTORE TECNICO
Ing. Stefano Luca Possati
Ordine degli Ingegneri
Provincia di Roma n. 20809

Redatto: Festa

Verificato: Baglivo

Approvato: Possati


ASSE RAMPA D
 Sez - 1
 PROGRESSIVA 0+010.00

Q.R. = 260.00




PROGRESSIVE TERRENO	QUOTE TERRENO	QUOTE PROGETTO	QUOTE FOSSO
0+00.00	261.28	264.41	
-8.00	261.29	264.34	
-6.00	261.29	264.30	
-4.00	261.30	264.21	
-2.00	261.30	262.87	
0.00	261.31	261.54	261.31
2.00	261.31		
4.00	261.32		261.32
6.00	261.32		
8.00	261.33		
10.00	261.33		

ASSE RAMPA D
 Sez - 2
 PROGRESSIVA 0+020.00
 Q.R. = 260.00

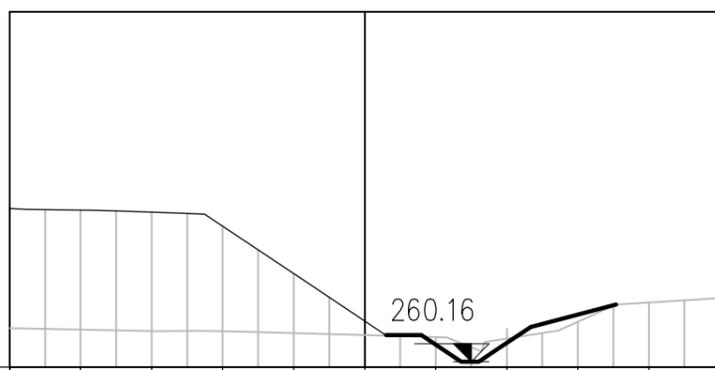


PROGRESSIVE TERRENO	-10.00	-8.00	-6.00	-4.00	-2.00	0.00	2.00	4.00	6.00	8.00	10.00
QUOTE TERRENO	261.10	261.06	261.02	261.01	260.96	260.90	260.84	260.80	261.28	261.82	261.94
QUOTE PROGETTO	264.46	264.42	264.36	263.96	262.63	261.75					
QUOTE FOSSO						260.90	260.90	261.13			

ASSE RAMPA D
 Sez - 3
 PROGRESSIVA 0+030.00
 Q.R. = 260.00

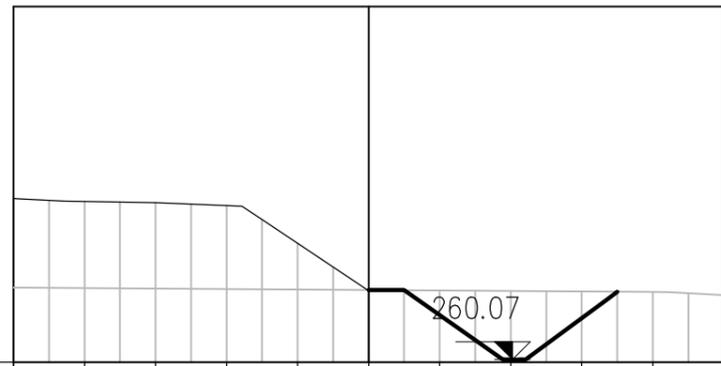


	0.00	2.00	4.00	6.00	8.00	10.00
PROGRESSIVE TERRENO	0.00	2.00	4.00	6.00	8.00	10.00
QUOTE TERRENO	262.10	262.08	262.07	262.05	262.04	262.03
QUOTE PROGETTO	264.60	264.52	264.49	264.41	263.34	261.96
QUOTE FOSSO			262.03		261.95	

ASSE RAMPA D
 Sez - 4
 PROGRESSIVA 0+040.00
 Q.R. = 260.00

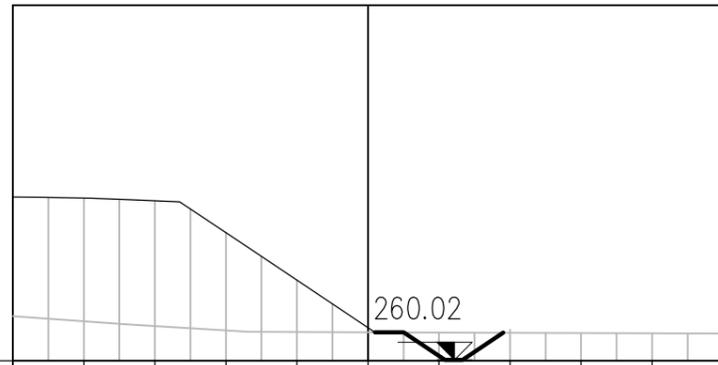


PROGRESSIVE TERRENO	0.00	2.00	4.00	6.00	8.00	10.00
QUOTE TERRENO	261.25	261.11	260.98	260.85	260.81	260.80
QUOTE PROGETTO	264.61	264.58	264.50	263.60	262.27	261.58
QUOTE FOSSO					260.80	260.79

ASSE RAMPA D
 Sez - 5
 PROGRESSIVA 0+050.00
 Q.R. =250.00

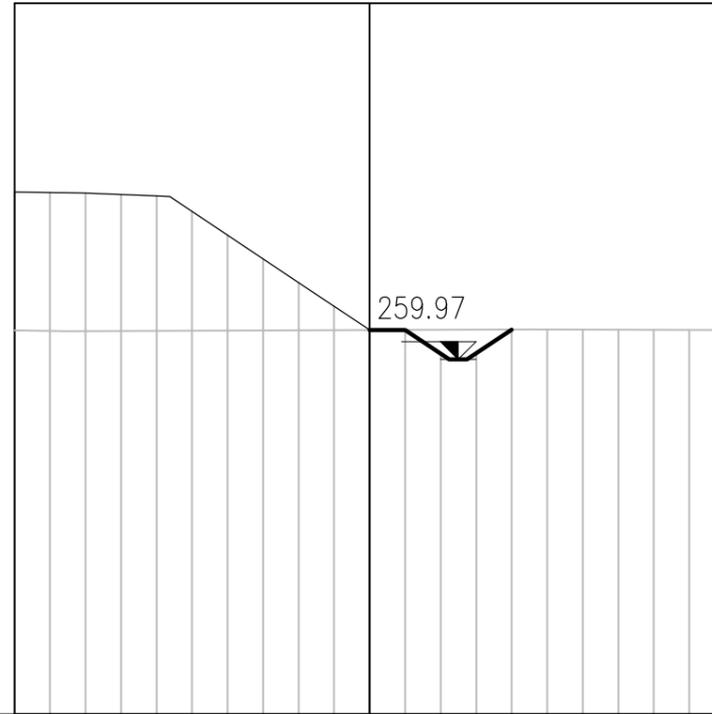


PROGRESSIVE TERRENO	QUOTE TERRENO	QUOTE PROGETTO	QUOTE FOSSO
-10.00	260.79	264.69	
-8.00	260.77	264.65	
-6.00	260.78	264.57	
-4.00	260.79	263.47	
-2.00	260.80	262.14	
0.00	260.80	260.98	260.80
2.00	260.81		
4.00	260.82		260.81
6.00	260.81		
8.00	260.81		
10.00	260.80		

ASSE RAMPA D
 Sez - 6
 PROGRESSIVA 0+060.00
 Q.R. = 250.00

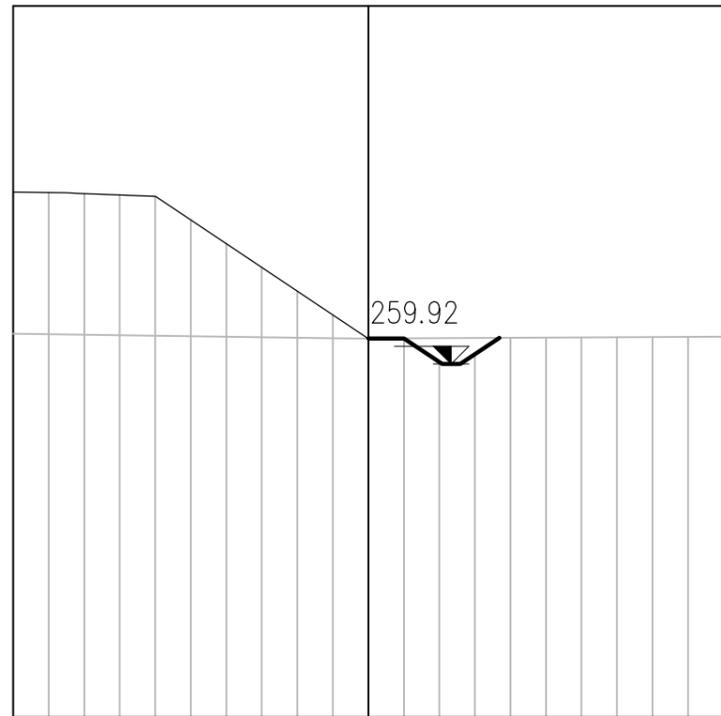


PROGRESSIVE TERRENO	0.00	-2.00	-4.00	-6.00	-8.00	-10.00	0.00	2.00	4.00	6.00	8.00	10.00
QUOTE TERRENO	260.78	260.75	260.72	260.70	260.67	260.65	260.66	260.67	260.68	260.69	260.70	260.70
QUOTE PROGETTO	264.77	264.73	264.64	263.32	261.98	260.71						
QUOTE FOSSO						260.65		260.67				

ASSE RAMPA D
 Sez - 7
 PROGRESSIVA 0+070.00
 Q.R. = 250.00

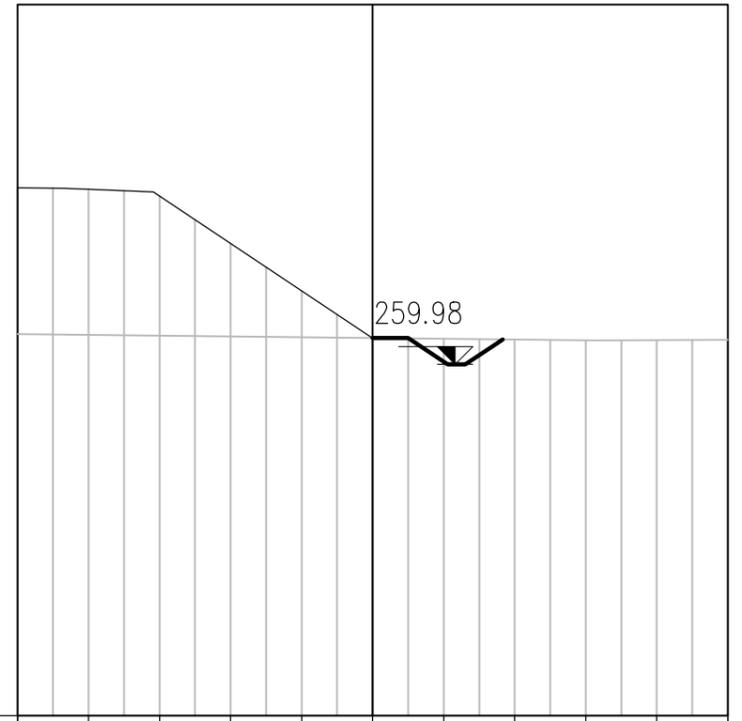

PROGRESSIVE TERRENO	0.00	-8.00	-6.00	-4.00	-2.00	0.00	2.00	4.00	6.00	8.00	10.00
QUOTE TERRENO	260.73	260.71	260.69	260.66	260.64	260.62	260.60	260.58	260.55	260.56	260.57
QUOTE PROGETTO	264.85	264.81	264.61	263.28	261.95	260.66					
QUOTE FOSSO						260.62		260.58			

ASSE RAMPA D
 Sez - 9
 PROGRESSIVA 0+090.00
 Q.R. = 250.00

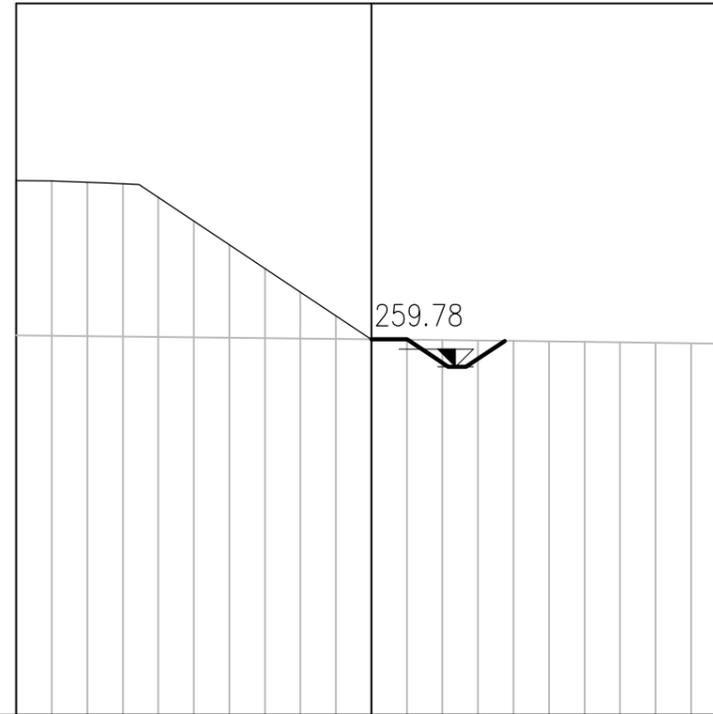


	0.00	2.00	4.00	6.00	8.00	10.00
PROGRESSIVE TERRENO	-10.00	-8.00	-6.00	-4.00	-2.00	0.00
QUOTE TERRENO	260.66	260.64	260.62	260.60	260.58	260.56
QUOTE PROGETTO	265.02	264.97	264.55	263.22	261.88	260.56
QUOTE FOSSO					260.56	260.51

ASSE RAMPA D
 Sez - 10
 PROGRESSIVA 0+100.00
 Q.R. = 250.00




	0.00	-8.00	-6.00	-4.00	-2.00	0.00	2.00	4.00	6.00	8.00	10.00
PROGRESSIVE TERRENO	0.00	-8.00	-6.00	-4.00	-2.00	0.00	2.00	4.00	6.00	8.00	10.00
QUOTE TERRENO	260.58	260.56	260.54	260.53	260.51	260.47	260.44	260.41	260.38	260.35	260.33
QUOTE PROGETTO	265.11	265.06	264.47	263.14	261.80	260.47					
QUOTE FOSSO						260.47		260.41			

ASSE RAMPA D
 Sez - 11
 PROGRESSIVA 0+110.00
 Q.R. = 250.00

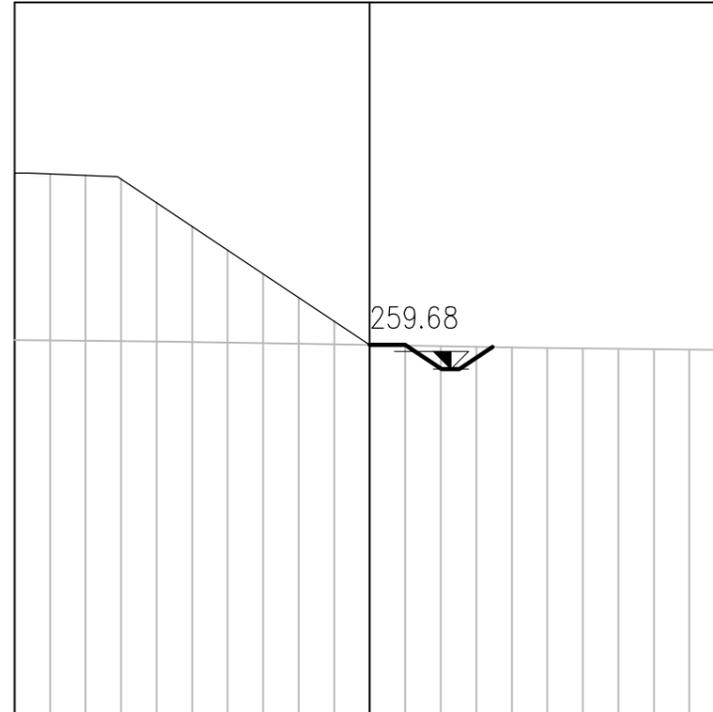


PROGRESSIVE TERRENO	0.00	-2.00	-4.00	-6.00	-8.00	-10.00	0.00	2.00	4.00	6.00	8.00	10.00
QUOTE TERRENO	260.50	260.48	260.46	260.43	260.40	260.37	260.33	260.30	260.27	260.25	260.22	260.22
QUOTE PROGETTO	265.20	265.14	264.37	263.03	261.70	260.38						
QUOTE FOSSO						260.37		260.31				

ASSE RAMPA D
 Sez - 12
 PROGRESSIVA 0+120.00
 Q.R. = 250.00

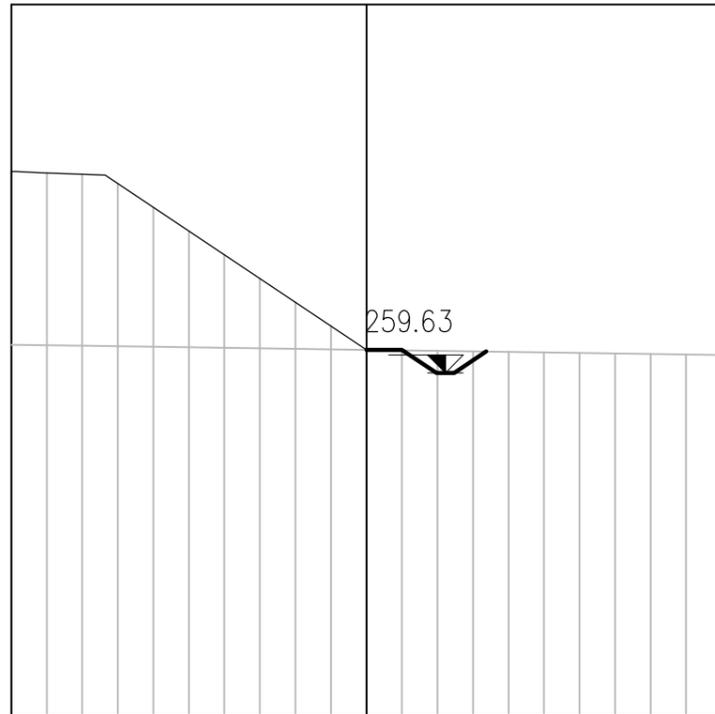


PROGRESSIVE TERRENO	0.00	-2.00	-4.00	-6.00	-8.00	-10.00	0.00	2.00	4.00	6.00	8.00	10.00
QUOTE TERRENO	260.43	260.31	260.34	260.37	260.40	260.43	260.28	260.25	260.23	260.20	260.17	260.14
QUOTE PROGETTO	265.29	261.62	262.96	264.29	265.22	265.29	260.29					
QUOTE FOSSO		260.28						260.23				

ASSE RAMPA D
 Sez - 13
 PROGRESSIVA 0+130.00
 Q.R. = 250.00

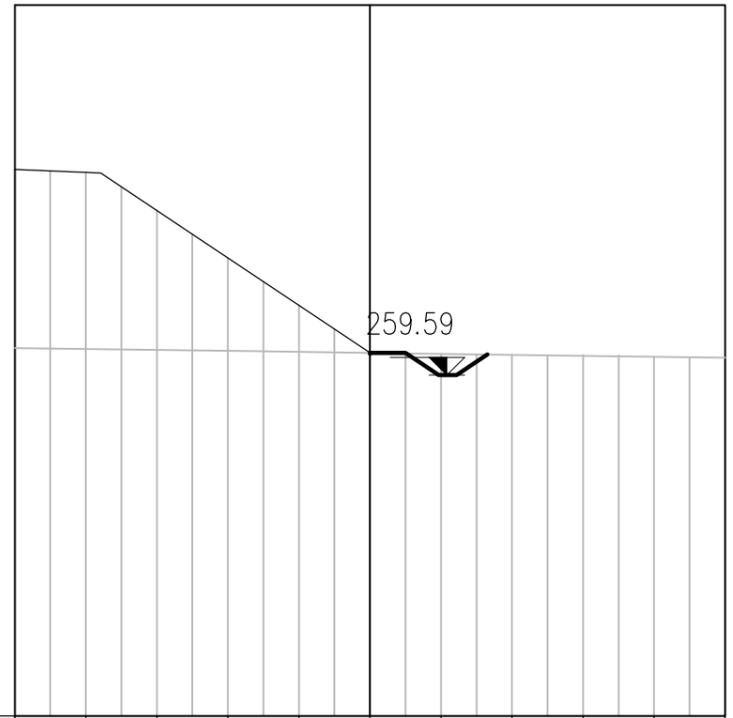


PROGRESSIVE TERRENO	0.00	-2.00	-4.00	-6.00	-8.00	-10.00
QUOTE TERRENO	260.35	260.27	260.19	260.11	260.03	260.07
QUOTE PROGETTO	265.37	261.55	262.88	264.22	265.29	265.37
QUOTE FOSSO		260.21			260.17	

ASSE RAMPA D
 Sez - 14
 PROGRESSIVA 0+140.00
 Q.R. = 250.00

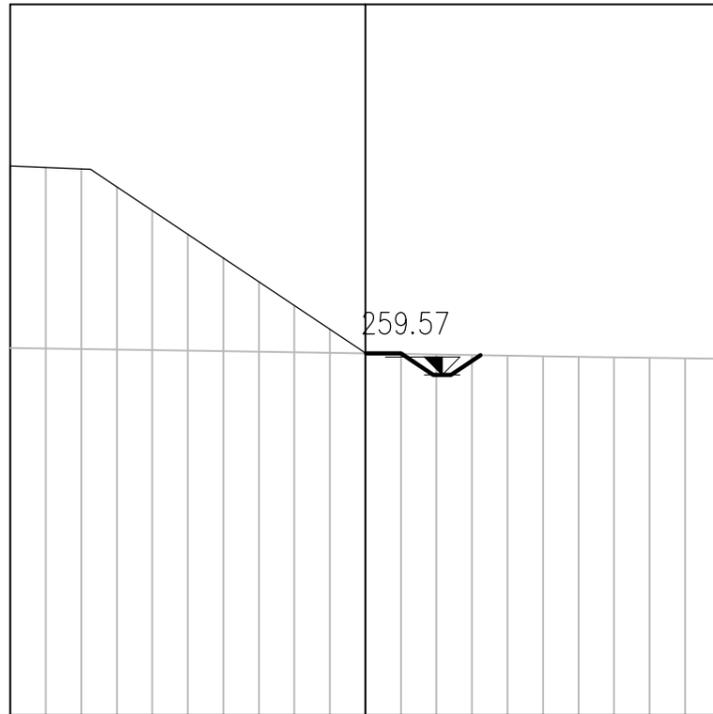


PROGRESSIVE TERRENO	-10.00	-8.00	-6.00	-4.00	-2.00	0.00	2.00	4.00	6.00	8.00	10.00
QUOTE TERRENO	260.33	260.30	260.27	260.24	260.21	260.18	260.15	260.11	260.08	260.05	260.03
QUOTE PROGETTO	265.45	265.37	264.20	262.86	261.53	260.20					
QUOTE FOSSO						260.18	260.13				

ASSE RAMPA D
 Sez - 15
 PROGRESSIVA 0+150.00
 Q.R. = 250.00

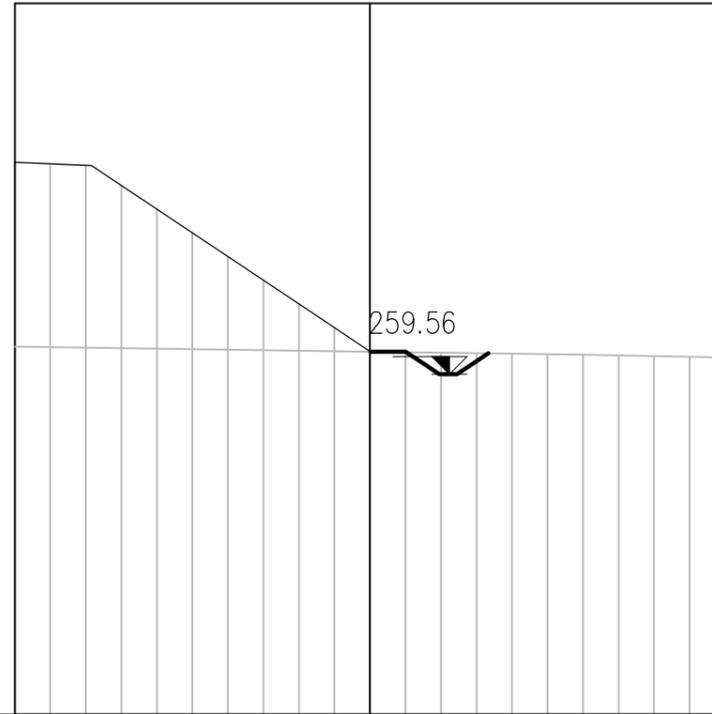


	PROGRESSIVE TERRENO	-10.00	-8.00	-6.00	-4.00	-2.00	0.00	2.00	4.00	6.00	8.00	10.00
QUOTE TERRENO		260.34	260.31	260.29	260.26	260.23	260.20	260.17	260.14	260.11	260.08	260.04
QUOTE PROGETTO		265.52	265.44	264.21	262.88	261.54	260.21					
QUOTE FOSSO							260.20	260.15				

ASSE RAMPA D
 Sez - 16
 PROGRESSIVA 0+160.00
 Q.R. = 250.00

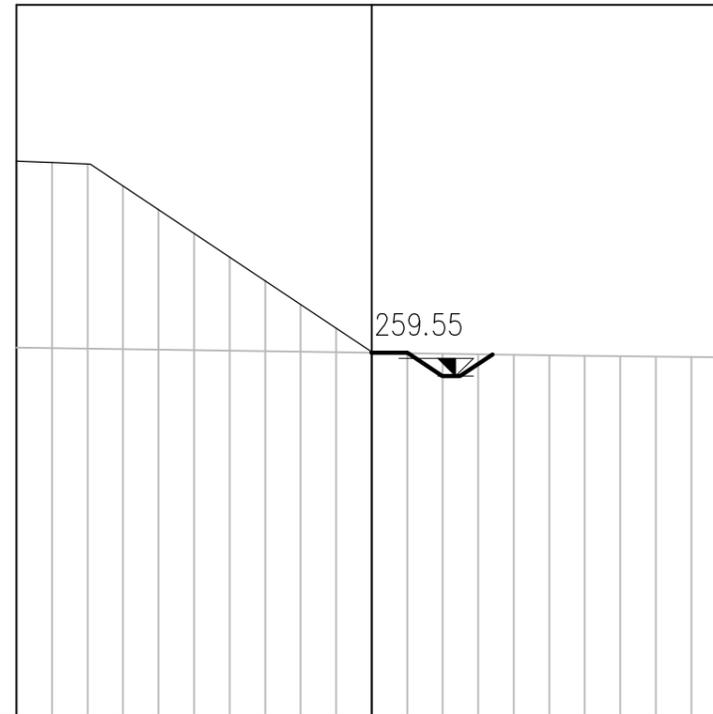


PROGRESSIVE TERRENO	-10.00	-8.00	-6.00	-4.00	-2.00	0.00
QUOTE TERRENO	260.35	260.33	260.30	260.27	260.24	260.21
QUOTE PROGETTO	265.60	265.52	264.24	262.90	261.57	260.24
QUOTE FOSSO					260.21	260.16

ASSE RAMPA D
 Sez - 17
 PROGRESSIVA 0+170.00
 Q.R. = 250.00

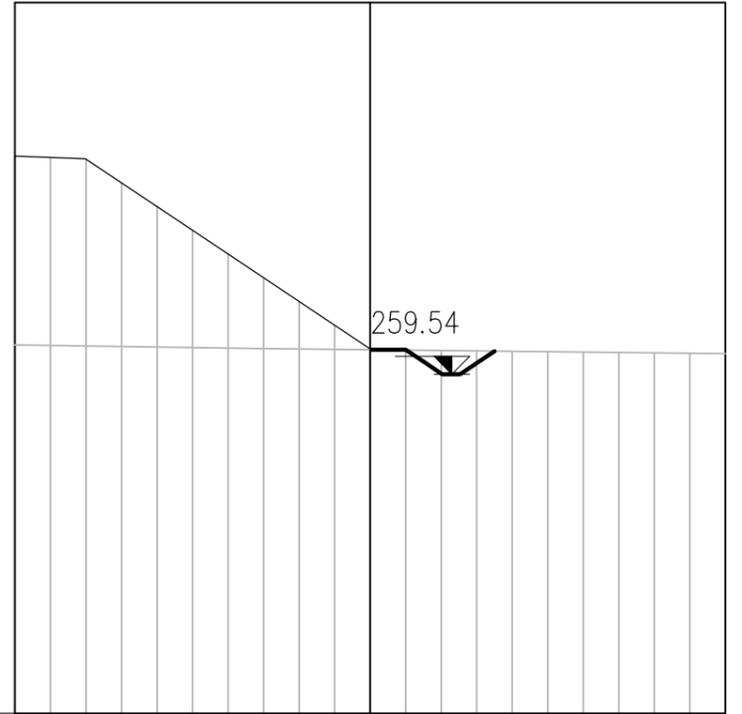


PROGRESSIVE TERRENO	QUOTE TERRENO	QUOTE PROGETTO	QUOTE FOSSO
-10.00	260.36	265.68	
-8.00	260.33	265.59	
-6.00	260.31	264.25	
-4.00	260.28	262.92	
-2.00	260.25	261.59	
0.00	260.23	260.27	260.23
2.00	260.21		
4.00	260.19		260.19
6.00	260.17		
8.00	260.14		
10.00	260.12		

ASSE RAMPA D
 Sez - 18
 PROGRESSIVA 0+180.00
 Q.R. = 250.00

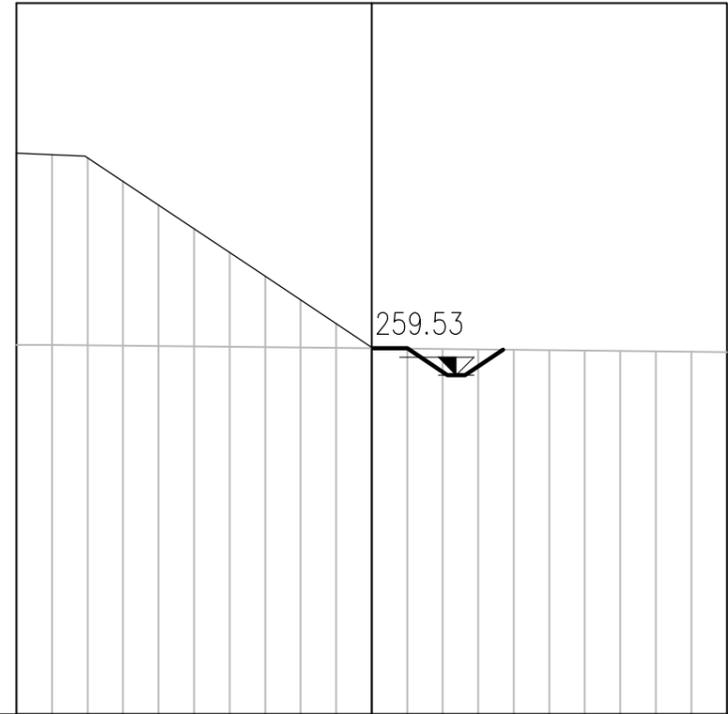


PROGRESSIVE TERRENO	0.00	-2.00	-4.00	-6.00	-8.00	-10.00
QUOTE TERRENO	260.38	260.37	260.35	260.33	260.31	260.29
QUOTE PROGETTO	265.78	265.65	264.31	262.98	261.65	260.32
QUOTE FOSSO					260.29	260.25

ASSE RAMPA D
 Sez - 19
 PROGRESSIVA 0+190.00
 Q.R. = 250.00

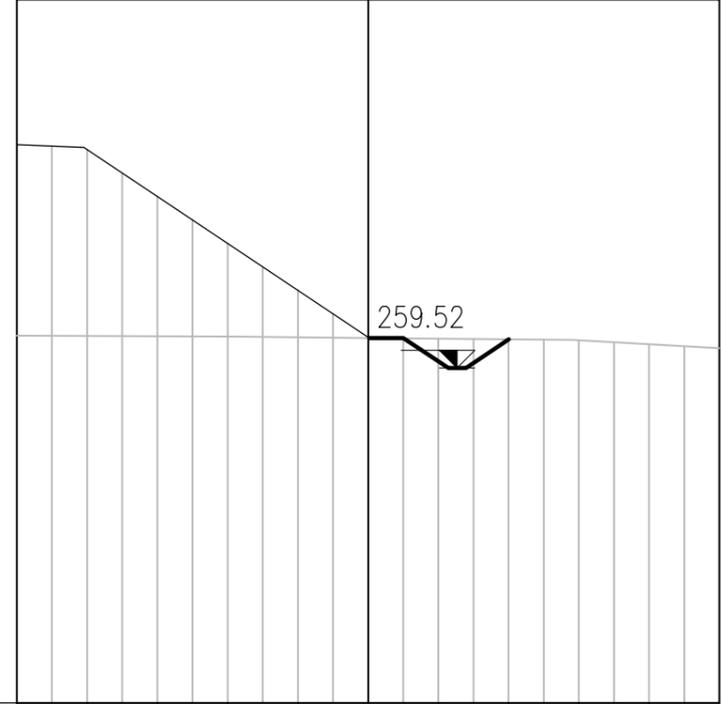


	0.00	-8.00	-6.00	-4.00	-2.00	0.00	2.00	4.00	6.00	8.00	10.00
PROGRESSIVE TERRENO	0.00	-8.00	-6.00	-4.00	-2.00	0.00	2.00	4.00	6.00	8.00	10.00
QUOTE TERRENO	260.45	260.44	260.43	260.42	260.40	260.38	260.36	260.34	260.31	260.20	260.08
QUOTE PROGETTO	265.87	265.74	264.40	263.07	261.74	260.40					
QUOTE FOSSO						260.38		260.32			

ASSE RAMPA D
 Sez - 20
 PROGRESSIVA 0+200.00
 Q.R. = 250.00

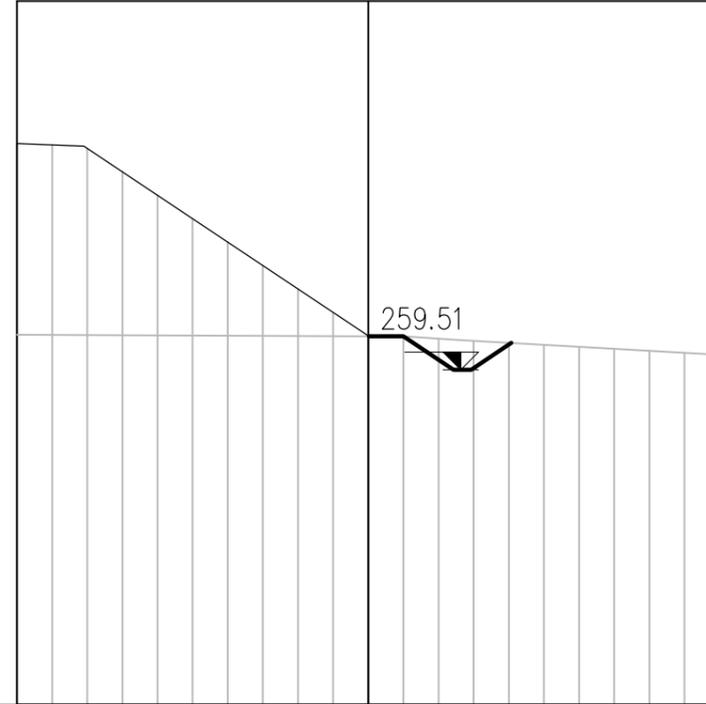


PROGRESSIVE TERRENO	0+00.00	-8.00	-6.00	-4.00	-2.00	0.00	2.00	4.00	6.00	8.00	10.00
QUOTE TERRENO	260.51	260.50	260.49	260.48	260.47	260.47	260.40	260.28	260.17	260.05	259.94
QUOTE PROGETTO	265.95	265.81	264.48	263.14	261.81	260.48					
QUOTE FOSSO						260.47		260.28			

ASSE RAMPA D
 Sez - 21
 PROGRESSIVA 0+210.00
 Q.R. =250.00

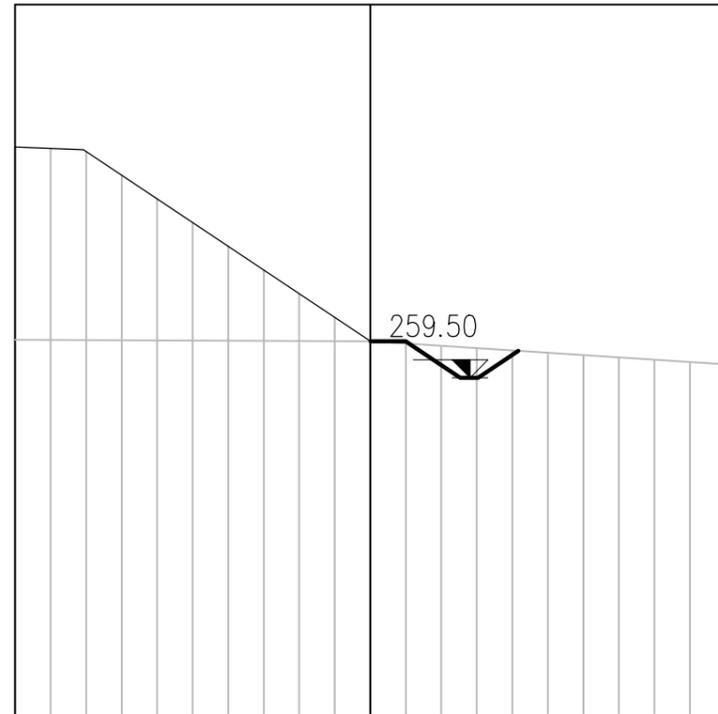

PROGRESSIVE TERRENO	0.00	-8.00	-6.00	-4.00	-2.00	0.00	2.00	4.00	6.00	8.00	10.00
QUOTE TERRENO	260.57	260.56	260.55	260.55	260.54	260.53	260.40	260.27	260.14	260.01	259.88
QUOTE PROGETTO	265.99	265.87	264.54	263.20	261.87	260.55					
QUOTE FOSSO						260.53		260.26			


ASSE RAMPA D
 Sez - 22
 PROGRESSIVA 0+220.00
 Q.R. =250.00

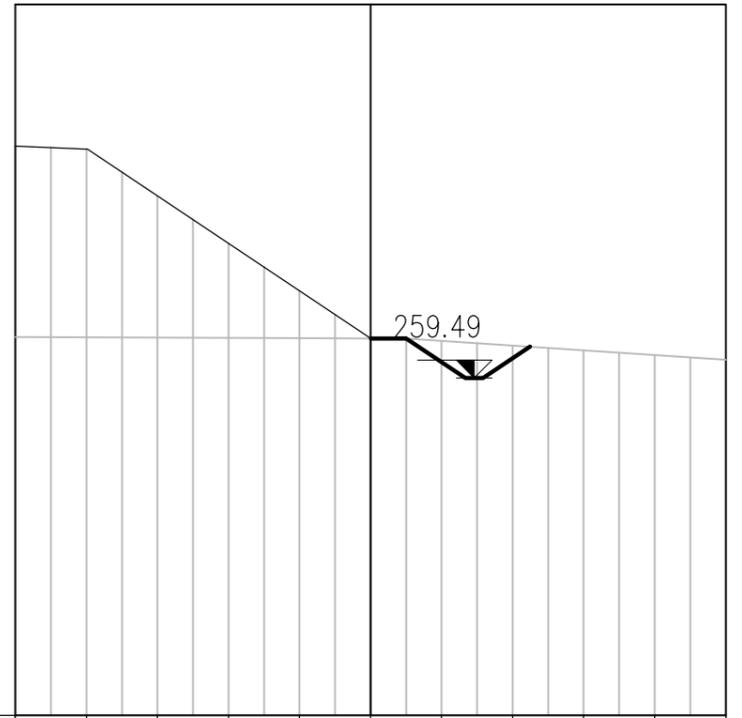

PROGRESSIVE TERRENO	0.00	-2.00	-4.00	-6.00	-8.00	-10.00
QUOTE TERRENO	260.65	260.64	260.63	260.62	260.61	260.61
QUOTE PROGETTO	266.02	265.94	264.62	263.28	261.95	260.62
QUOTE FOSSO					260.61	260.37


ASSE RAMPA D
 Sez - 23
 PROGRESSIVA 0+230.00

Q.R. = 250.00

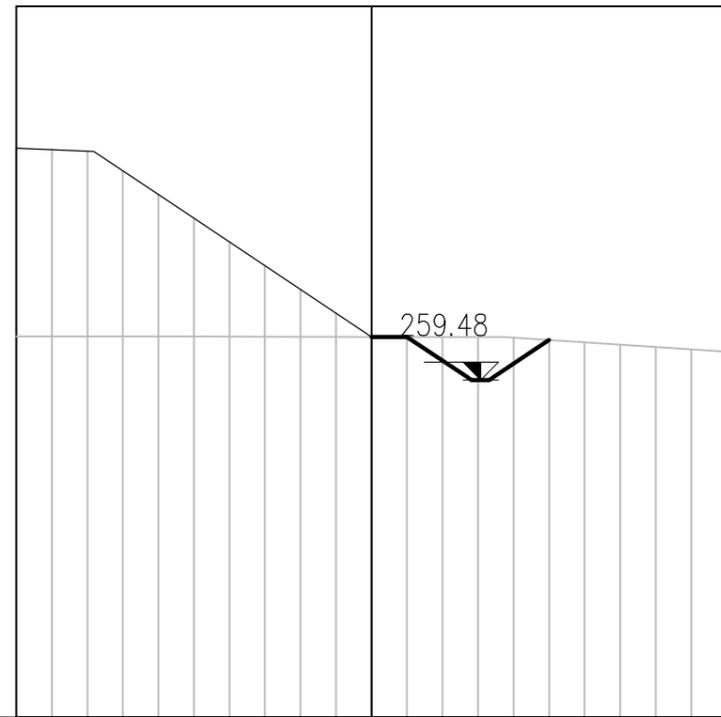


PROGRESSIVE TERRENO	0.00	2.00	4.00	6.00	8.00	10.00
QUOTE TERRENO	260.71	260.71	260.71	260.70	260.70	260.28
QUOTE PROGETTO	266.00	265.92	264.70	263.37	262.03	260.71
QUOTE FOSSO					260.70	260.61

ASSE RAMPA D
 Sez - 24
 PROGRESSIVA 0+240.00
 Q.R. =250.00

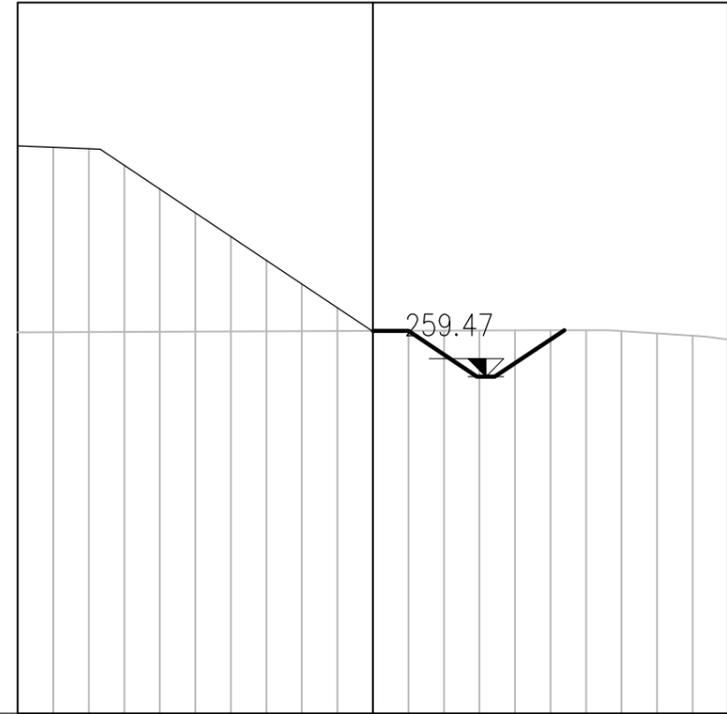


PROGRESSIVE TERRENO	0.00	-2.00	-4.00	-6.00	-8.00	-10.00
QUOTE TERRENO	260.72	260.73	260.74	260.75	260.75	260.76
QUOTE PROGETTO	265.96	265.88	264.75	263.41	262.08	260.76
QUOTE FOSSO					260.76	260.78

ASSE RAMPA D
 Sez - 25
 PROGRESSIVA 0+250.00
 Q.R. =250.00

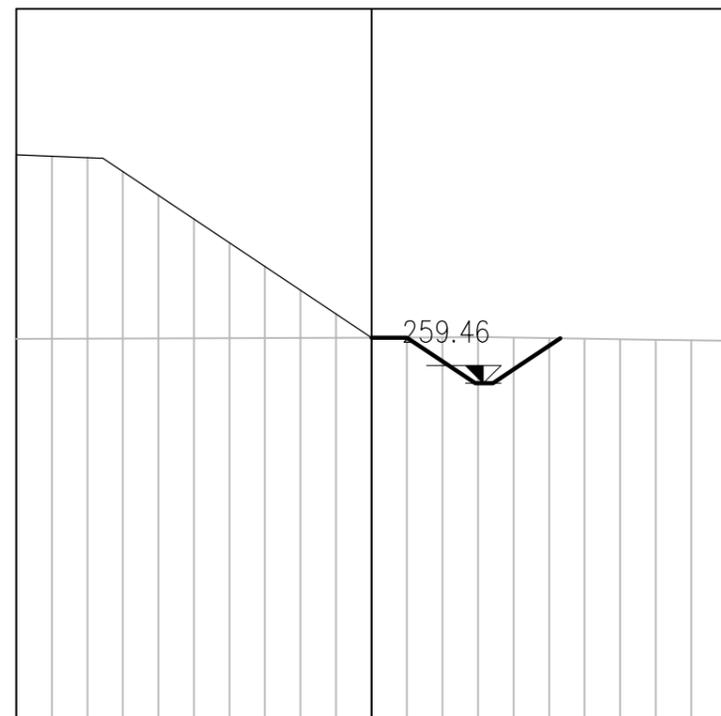


PROGRESSIVE TERRENO	0.00	-2.00	-4.00	-6.00	-8.00	-10.00	0.00	2.00	4.00	6.00	8.00	10.00
QUOTE TERRENO	260.71	260.72	260.73	260.73	260.74	260.75	260.75	260.75	260.75	260.72	260.68	260.66
QUOTE PROGETTO	265.89	265.81	264.75	263.42	262.08	260.75						
QUOTE FOSSO						260.75			260.73			

ASSE RAMPA D
 Sez - 26
 PROGRESSIVA 0+260.00
 Q.R. =250.00

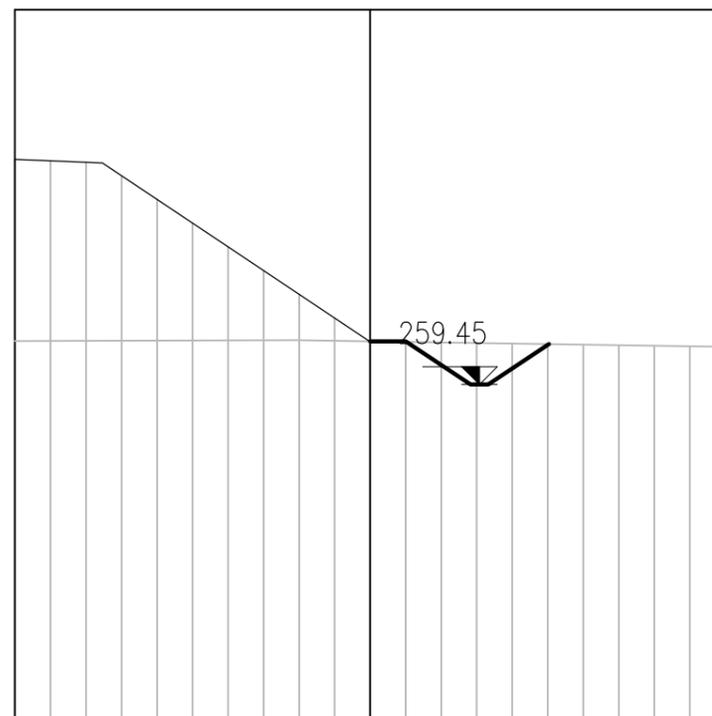


PROGRESSIVE TERRENO	QUOTE TERRENO	QUOTE PROGETTO	QUOTE FOSSO
-10.00	260.68	265.79	
-8.00	260.69	265.71	
-6.00	260.69	264.66	
-4.00	260.70	263.33	
-2.00	260.71	261.99	
0.00	260.67	260.63	260.67
2.00	260.64		
4.00	260.61		260.59
6.00	260.58		
8.00	260.54		
10.00	260.52		

ASSE RAMPA D
 Sez - 27
 PROGRESSIVA 0+270.00
 Q.R. = 250.00

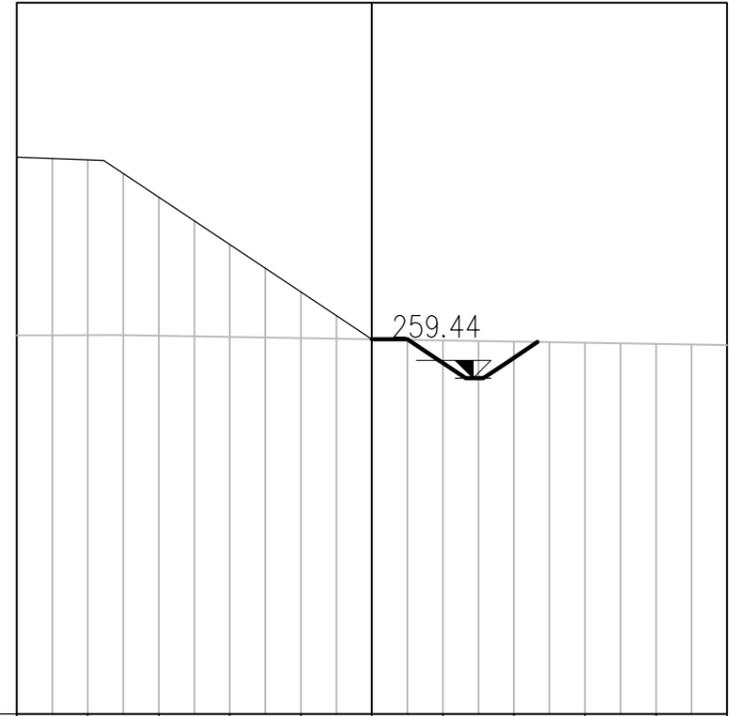


PROGRESSIVE TERRENO	0.00	-8.00	-6.00	-4.00	-2.00	0.00	2.00	4.00	6.00	8.00	10.00
QUOTE TERRENO	260.65	260.65	260.63	260.60	260.57	260.54	260.50	260.47	260.44	260.41	260.37
QUOTE PROGETTO	265.66	265.58	264.53	263.20	261.87	260.55					
QUOTE FOSSO						260.54		260.46			

ASSE RAMPA D
 Sez - 28
 PROGRESSIVA 0+280.00
 Q.R. =250.00

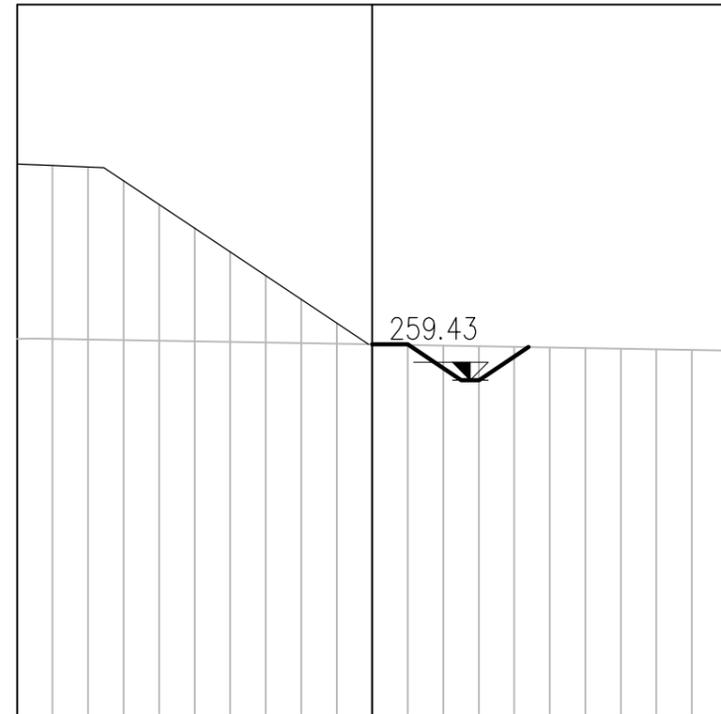


	0.00	2.00	4.00	6.00	8.00	10.00
PROGRESSIVE TERRENO	0.00	-8.00	-6.00	-4.00	-2.00	0.00
QUOTE TERRENO	260.60	260.58	260.54	260.51	260.47	260.44
QUOTE PROGETTO	265.51	265.43	264.38	263.04	261.71	260.47
QUOTE FOSSO					260.44	260.36

ASSE RAMPA D
 Sez - 29
 PROGRESSIVA 0+290.00
 Q.R. = 250.00

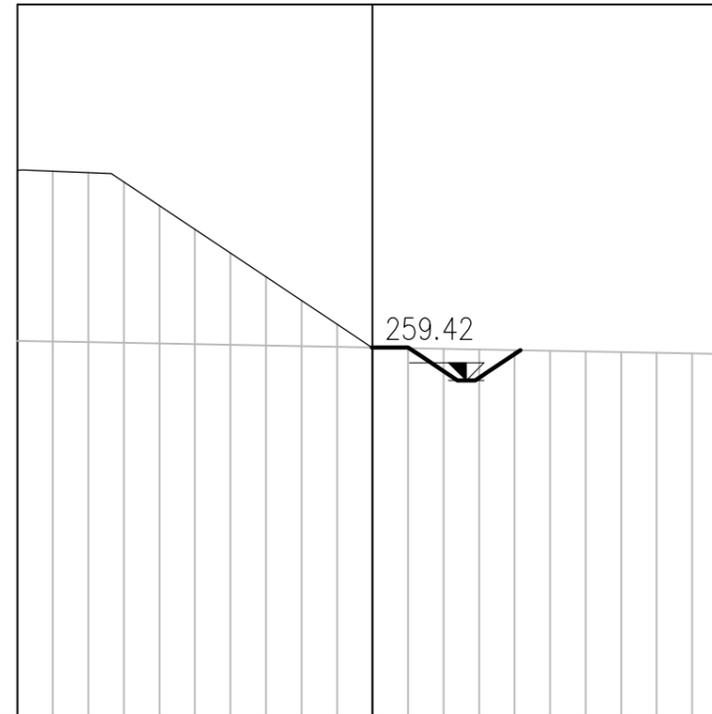


PROGRESSIVE TERRENO	0.00	-8.00	-6.00	-4.00	-2.00	0.00	2.00	4.00	6.00	8.00	10.00
QUOTE TERRENO	260.54	260.50	260.46	260.43	260.39	260.35	260.32	260.28	260.24	260.20	260.17
QUOTE PROGETTO	265.34	265.27	264.34	263.01	261.68	260.37					
QUOTE FOSSO						260.35		260.28			

ASSE RAMPA D
 Sez - 30
 PROGRESSIVA 0+300.00
 Q.R. =250.00

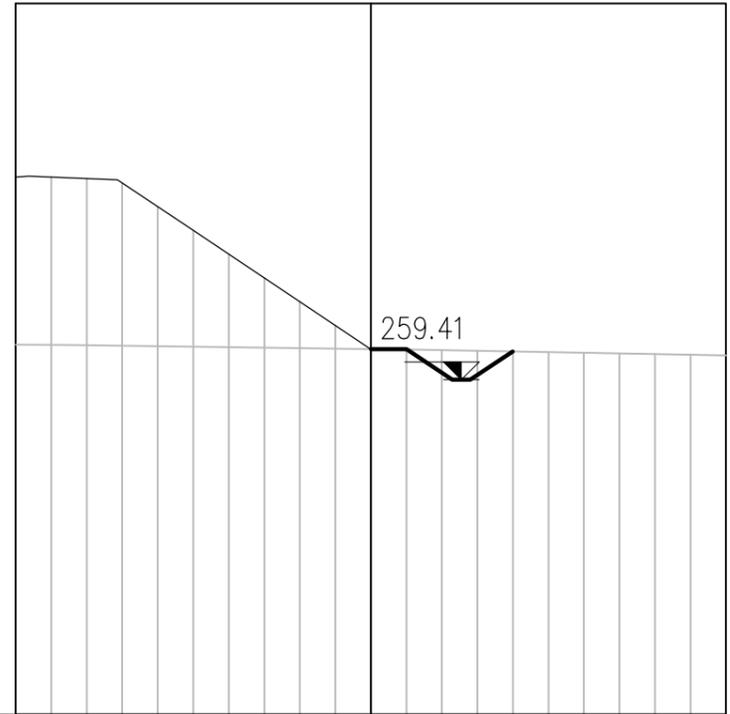


PROGRESSIVE TERRENO	0.00	2.00	4.00	6.00	8.00	10.00
QUOTE TERRENO	260.40	260.39	260.36	260.33	260.31	260.28
QUOTE PROGETTO	265.12	265.07	264.28	262.94	261.61	260.28
QUOTE FOSSO					260.28	260.21

ASSE RAMPA D
 Sez - 31
 PROGRESSIVA 0+310.00
 Q.R. = 250.00

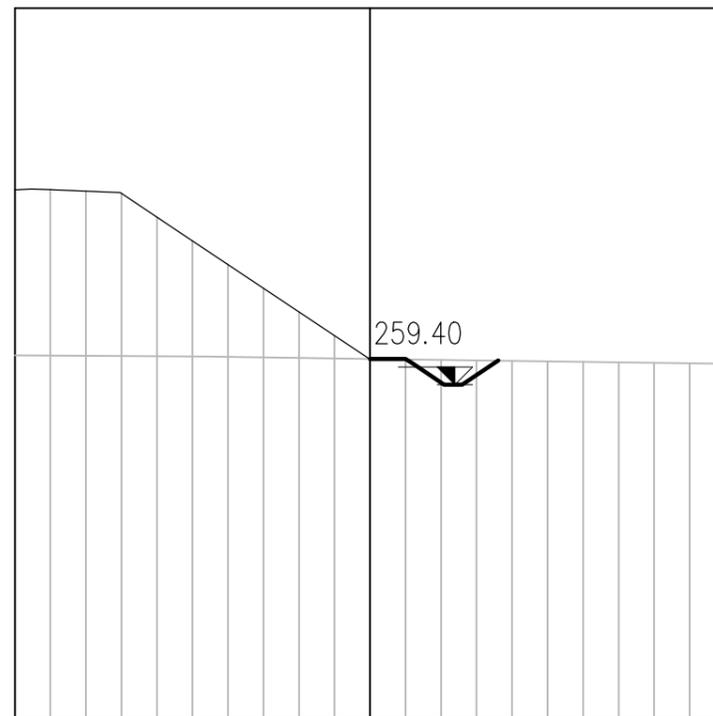


PROGRESSIVE TERRENO	0.00	2.00	4.00	6.00	8.00	10.00
QUOTE TERRENO	260.23	260.22	260.21	260.19	260.16	260.13
QUOTE PROGETTO	264.89	264.85	264.12	262.79	261.45	260.13
QUOTE FOSSO					260.13	260.08

ASSE RAMPA D
 Sez - 32
 PROGRESSIVA 0+320.00
 Q.R. =250.00

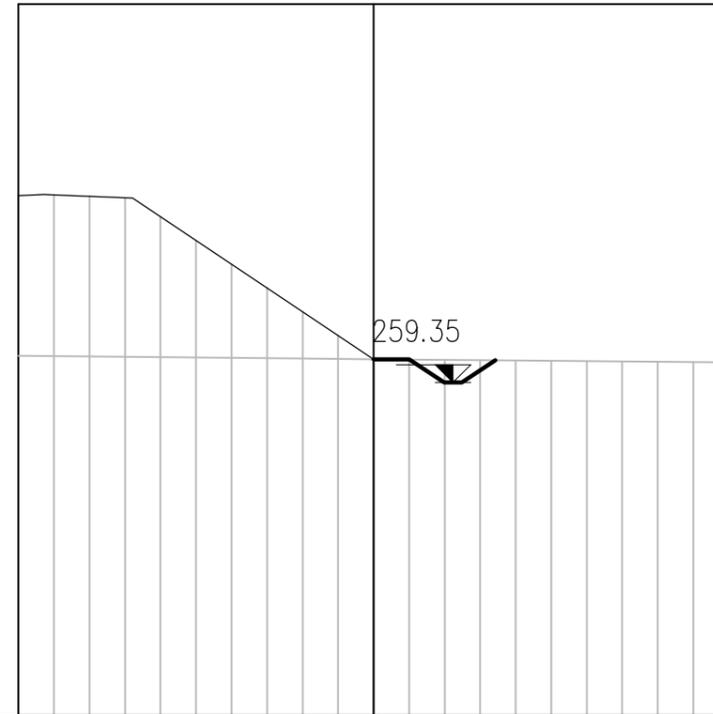

PROGRESSIVE TERRENO	10.00	8.00	6.00	4.00	2.00	0.00	2.00	4.00	6.00	8.00	10.00
QUOTE TERRENO	260.10	260.08	260.06	260.04	260.02	260.01	259.99	259.97	259.95	259.94	259.92
QUOTE PROGETTO	264.61	264.59	264.01	262.68	261.34	260.01					
QUOTE FOSSO						260.01		259.98			


ASSE RAMPA D
 Sez - 33
 PROGRESSIVA 0+330.00
 Q.R. =250.00

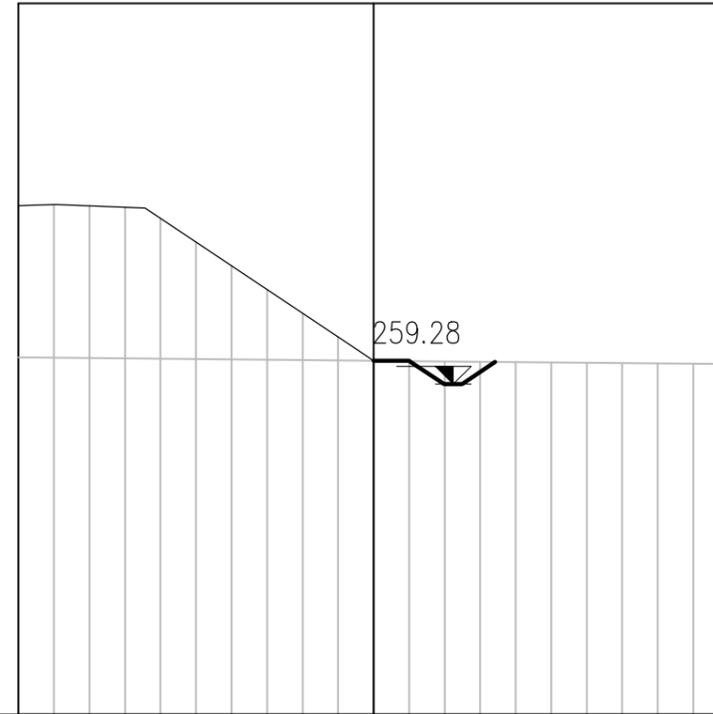

	0	1	2	3	4	5	6	7	8	9	10
PROGRESSIVE TERRENO	0.00	-8.00	-6.00	-4.00	-2.00	0.00	2.00	4.00	6.00	8.00	10.00
QUOTE TERRENO	260.04	260.02	260.00	259.98	259.96	259.94	259.92	259.91	259.89	259.87	259.85
QUOTE PROGETTO	264.31	264.30	263.95	262.61	261.28	259.95					
QUOTE FOSSO						259.94	259.91				

ASSE RAMPA D
 Sez - 34
 PROGRESSIVA 0+340.00


Q.R. = 250.00

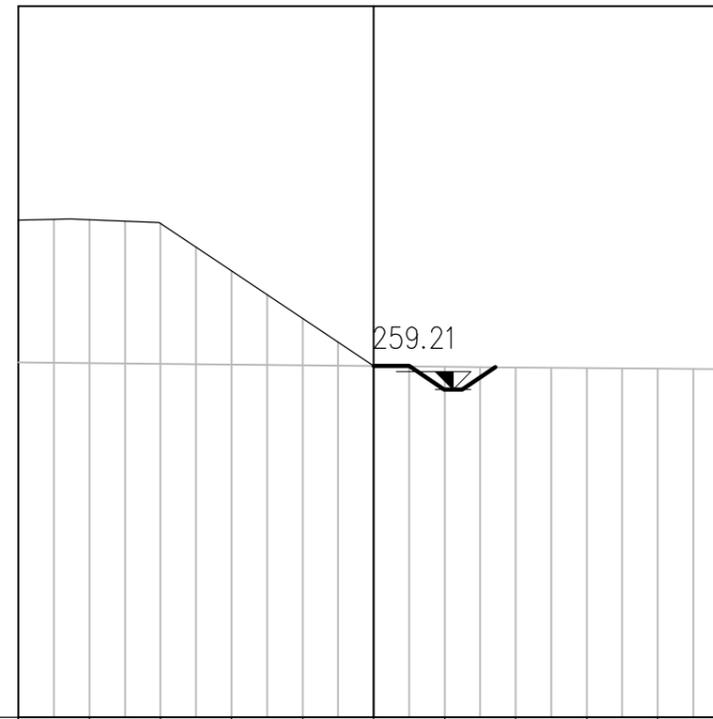

PROGRESSIVE TERRENO	0.00	2.00	4.00	6.00	8.00	10.00
QUOTE TERRENO	259.98	259.96	259.94	259.92	259.90	259.88
QUOTE PROGETTO	263.98	263.99	263.89	262.55	261.21	259.89
QUOTE FOSSO					259.88	259.84

ASSE RAMPA D
 Sez - 35
 PROGRESSIVA 0+350.00

Q.R. = 250.00

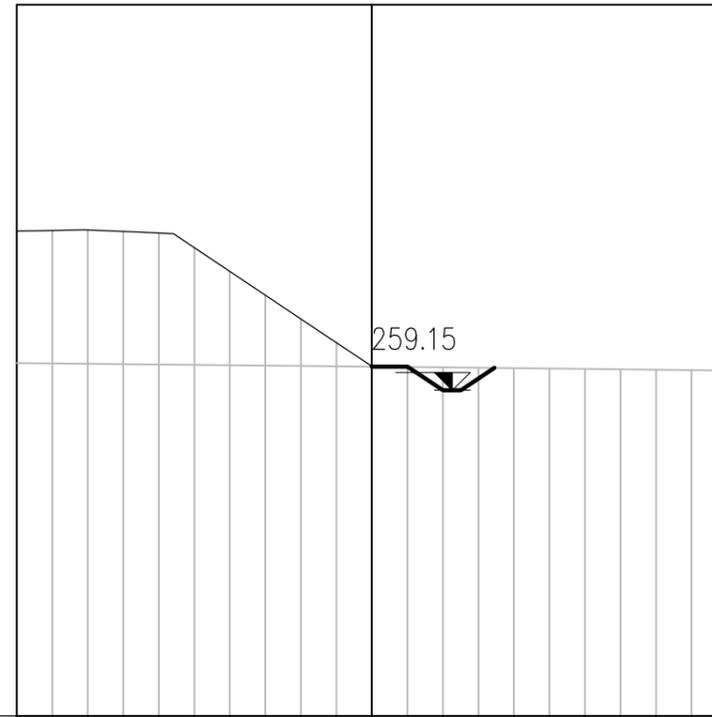


PROGRESSIVE TERRENO	0.00	2.00	4.00	6.00	8.00	10.00
QUOTE TERRENO	259.92	259.90	259.88	259.86	259.84	259.82
QUOTE PROGETTO	263.64	263.66	263.58	262.50	261.17	259.84
QUOTE FOSSO					259.82	259.79

ASSE RAMPA D
 Sez - 36
 PROGRESSIVA 0+360.00
 Q.R. =250.00




	0.00	1.00	2.00	3.00	4.00	5.00	6.00	7.00	8.00	9.00	10.00
PROGRESSIVE TERRENO	-10.00	-8.00	-6.00	-4.00	-2.00	0.00	2.00	4.00	6.00	8.00	10.00
QUOTE TERRENO	259.86	259.85	259.83	259.81	259.79	259.77	259.75	259.72	259.70	259.68	259.66
QUOTE PROGETTO	263.27	263.29	263.23	262.46	261.12	259.78					
QUOTE FOSSO						259.77	259.73				

ASSE RAMPA D
 Sez - 37
 PROGRESSIVA 0+370.00
 Q.R. = 250.00

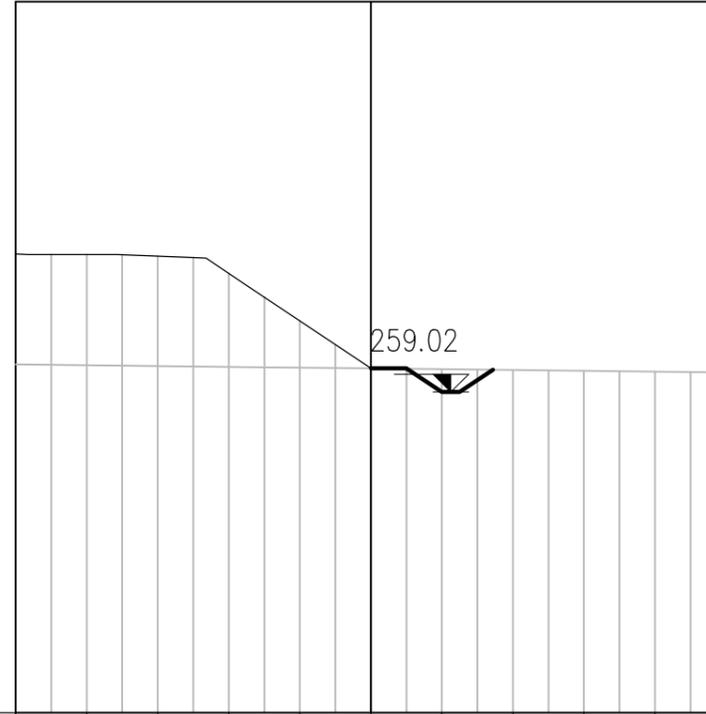

	0.00	2.00	4.00	6.00	8.00	10.00
PROGRESSIVE TERRENO	0.00	-2.00	-4.00	-6.00	-8.00	-10.00
QUOTE TERRENO	259.80	259.77	259.75	259.73	259.71	259.69
QUOTE PROGETTO	262.90	262.89	262.84	262.36	261.02	259.69
QUOTE FOSSO					259.69	259.65


ASSE RAMPA D
 Sez - 38
 PROGRESSIVA 0+380.00
 Q.R. = 250.00

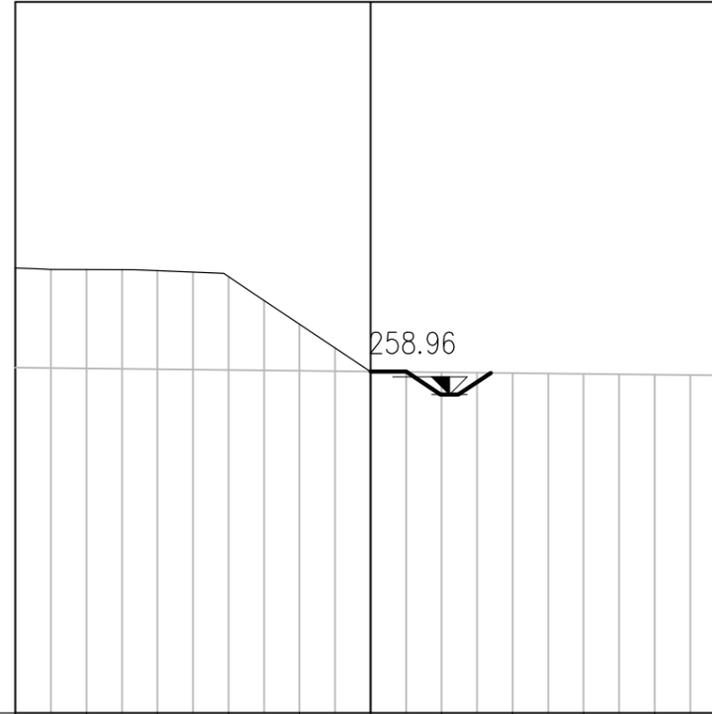

PROGRESSIVE TERRENO	0.00	2.00	4.00	6.00	8.00	10.00
QUOTE TERRENO	259.71	259.69	259.67	259.65	259.63	259.60
QUOTE PROGETTO	262.52	262.48	262.44	262.27	260.93	259.64
QUOTE FOSSO						259.60


ASSE RAMPA D
 Sez - 40
 PROGRESSIVA 0+400.00

Q.R. = 250.00

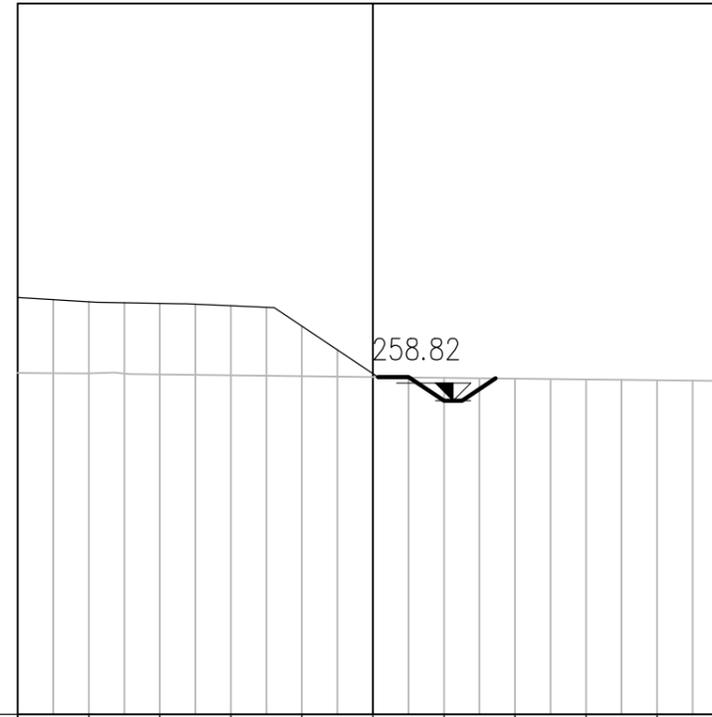


	0+00	-8.00	-6.00	-4.00	-2.00	0.00	2.00	4.00	6.00	8.00	10.00
PROGRESSIVE TERRENO	0.00	-8.00	-6.00	-4.00	-2.00	0.00	2.00	4.00	6.00	8.00	10.00
QUOTE TERRENO	259.61	259.59	259.57	259.54	259.52	259.50	259.47	259.45	259.43	259.40	259.38
QUOTE PROGETTO	261.73	261.61	261.57	261.50	260.93	259.59					
QUOTE FOSSO						259.50		259.53			

ASSE RAMPA D
 Sez - 41
 PROGRESSIVA 0+410.00
 Q.R. = 250.00

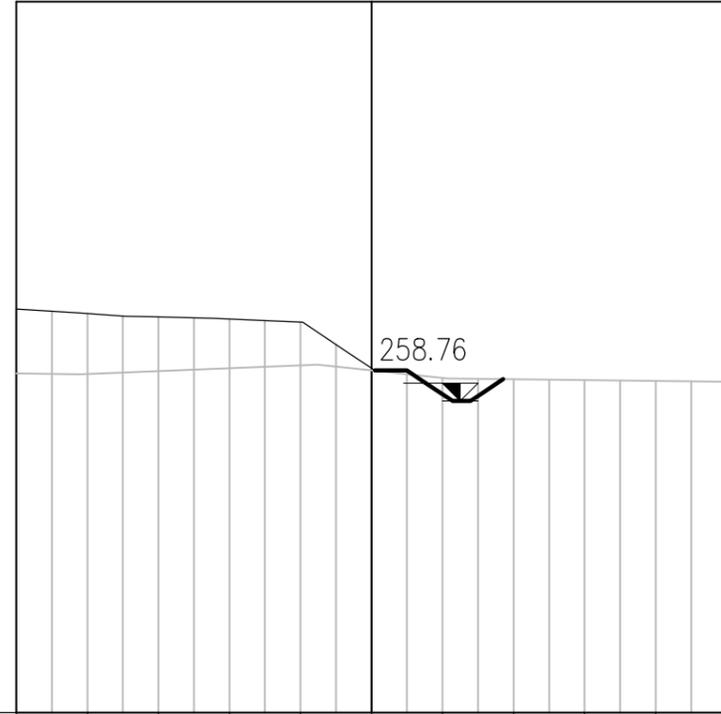

	0.00	1.00	2.00	3.00	4.00	5.00	6.00	7.00	8.00	9.00	10.00
PROGRESSIVE TERRENO	0.00	-1.00	-2.00	-3.00	-4.00	-5.00	-6.00	-7.00	-8.00	-9.00	-10.00
QUOTE TERRENO	259.54	259.52	259.60	259.68	259.76	259.62	259.41	259.37	259.35	259.33	259.31
QUOTE PROGETTO	261.35	261.22	261.13	261.07	260.98	259.70					
QUOTE FOSSO						259.62		259.66			

ASSE RAMPA D
 Sez - 42
 PROGRESSIVA 0+420.00
 Q.R. = 250.00

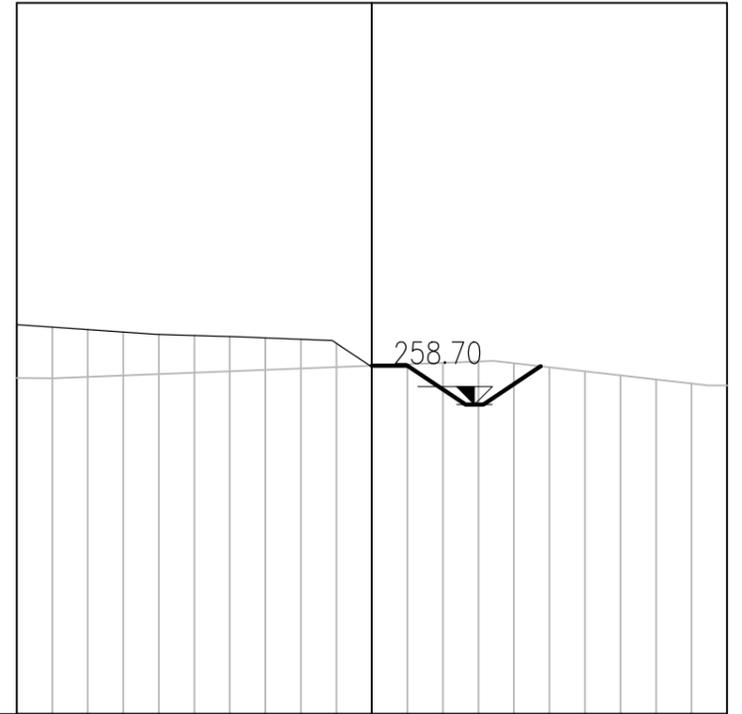


PROGRESSIVE TERRENO	-10.00	-8.00	-6.00	-4.00	-2.00	0.00	2.00	4.00	6.00	8.00	10.00
QUOTE TERRENO	259.45	259.47	259.55	259.63	259.71	259.79	259.87	259.86	259.64	259.41	259.23
QUOTE PROGETTO	260.95	260.81	260.67	260.61	260.53	259.74					
QUOTE FOSSO						259.79		259.78			

ASSE RAMPA D
 Sez - 43
 PROGRESSIVA 0+430.00
 Q.R. = 250.00




PROGRESSIVE TERRENO	0.00	-8.00	-6.00	-4.00	-2.00	0.00	2.00	4.00	6.00	8.00	10.00
QUOTE TERRENO	259.57	259.66	259.74	259.83	259.92	259.84	259.23	259.26	259.85	259.89	259.83
QUOTE PROGETTO	260.55	260.40	260.24	260.15	260.07	259.52					
QUOTE FOSSO						259.84		259.79			

ASSE RAMPA D
 Sez - 44
 PROGRESSIVA 0+440.00
 Q.R. = 250.00

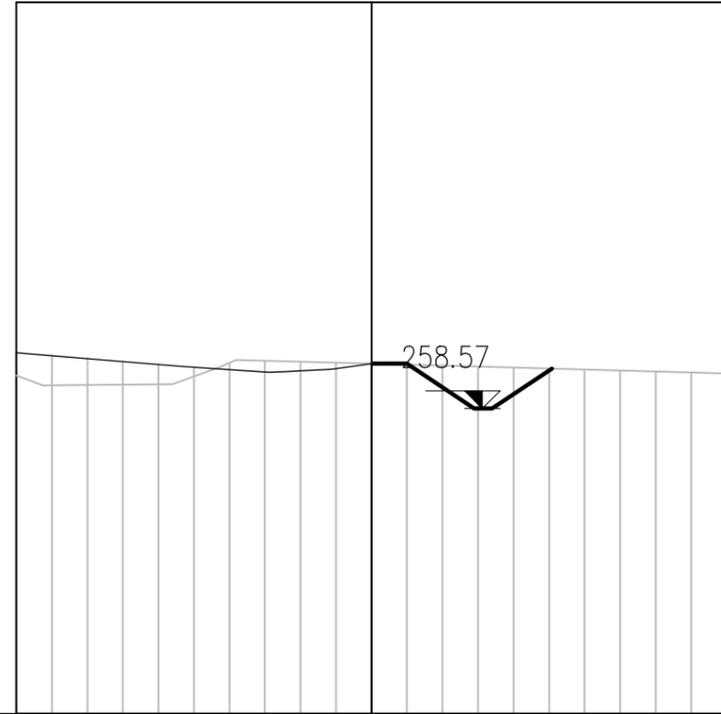


PROGRESSIVE TERRENO	0.00	-2.00	-4.00	-6.00	-8.00	-10.00	0.00	2.00	4.00	6.00	8.00	10.00
QUOTE TERRENO	259.50	259.24	259.26	259.86	259.89	259.84	259.78	259.73	259.67	259.62	259.56	259.56
QUOTE PROGETTO	260.15	259.98	259.82	259.67	259.63	259.57						
QUOTE FOSSO						259.84			259.69			

ASSE RAMPA D
 Sez - 45
 PROGRESSIVA 0+450.00
 Q.R. = 250.00

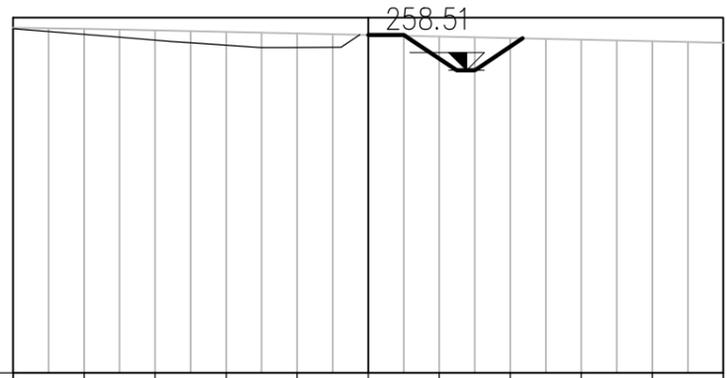


	0.00	1.00	2.00	3.00	4.00	5.00	6.00	7.00	8.00	9.00	10.00
PROGRESSIVE TERRENO	-10.00	-8.00	-6.00	-4.00	-2.00	0.00	2.00	4.00	6.00	8.00	10.00
QUOTE TERRENO	259.71	259.68	259.64	259.60	259.55	259.51	259.46	259.42	259.38	259.33	259.29
QUOTE PROGETTO	259.69	259.53	259.36	259.22	259.15	259.45					
QUOTE FOSSO						259.51		259.41			

ASSE RAMPA D
 Sez - 46
 PROGRESSIVA 0+460.00
 Q.R. =250.00

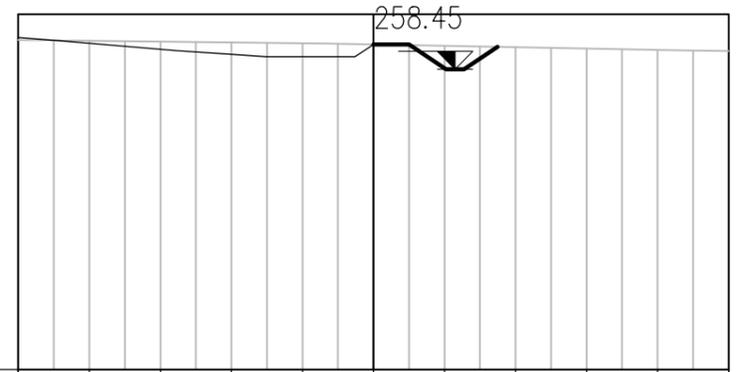


PROGRESSIVE TERRENO	QUOTE TERRENO	QUOTE PROGETTO	QUOTE FOSSO
0.00	259.27	259.34	
-8.00	259.25	259.18	
-6.00	259.22	259.01	
-4.00	259.20	258.87	
-2.00	259.18	258.80	
0.00	259.15	259.15	259.15
2.00	259.11		
4.00	259.07		259.08
6.00	259.03		
8.00	258.99		
10.00	258.96		

ASSE RAMPA D
 Sez - 47
 PROGRESSIVA 0+470.00
 Q.R. =250.00

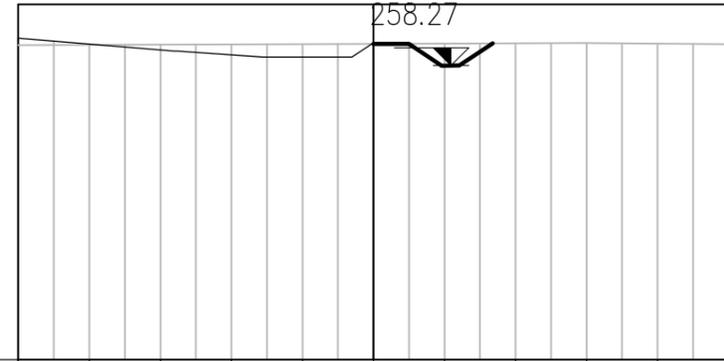


	0.00	1.00	2.00	3.00	4.00	5.00	6.00	7.00	8.00	9.00	10.00
PROGRESSIVE TERRENO	0.00	-8.00	-6.00	-4.00	-2.00	0.00	2.00	4.00	6.00	8.00	10.00
QUOTE TERRENO	258.85	258.86	258.86	258.87	258.88	258.89	258.89	258.90	258.91	258.89	258.88
QUOTE PROGETTO	259.05	258.88	258.72	258.58	258.52	258.92					
QUOTE FOSSO						258.89		258.90			

ASSE RAMPA D
 Sez - 48
 PROGRESSIVA 0+480.00
 Q.R. =250.00

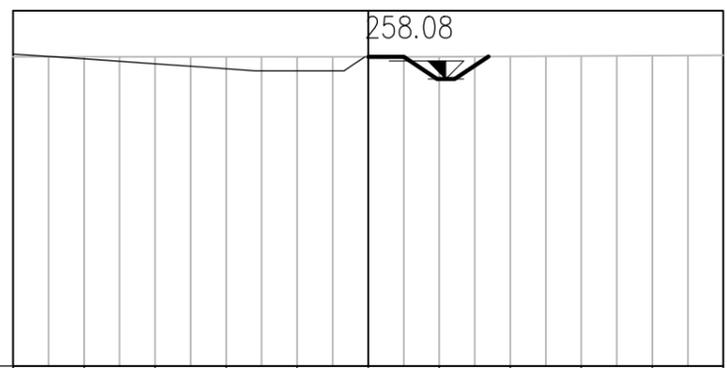


PROGRESSIVE TERRENO	0.00	-1.00	-2.00	-3.00	-4.00	-5.00	-6.00	-7.00	-8.00	-9.00	-10.00
QUOTE TERRENO	258.70	258.70	258.70	258.70	258.70	258.70	258.70	258.70	258.70	258.71	258.72
QUOTE PROGETTO	258.78	258.64	258.50	258.37	258.31	258.76					
QUOTE FOSSO						258.70		258.72			

ASSE RAMPA D
 Sez - 49
 PROGRESSIVA 0+490.00
 Q.R. =250.00

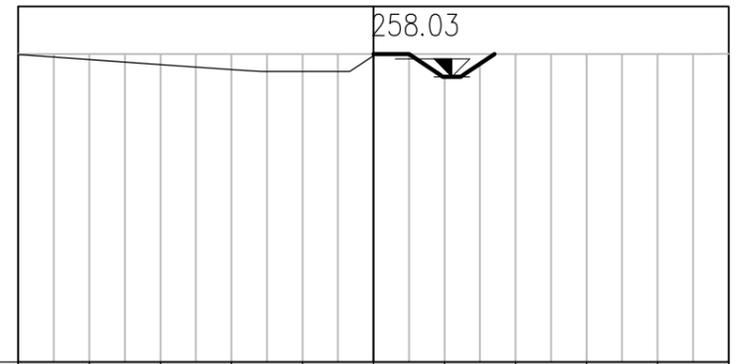


PROGRESSIVE TERRENO	0.00	2.00	4.00	6.00	8.00	10.00
QUOTE TERRENO	258.66	258.66	258.66	258.66	258.66	258.67
QUOTE PROGETTO	258.65	258.51	258.37	258.23	258.17	258.62
QUOTE FOSSO					258.66	258.66

ASSE RAMPA D
 Sez - 51
 PROGRESSIVA 0+510.00
 Q.R. = 250.00

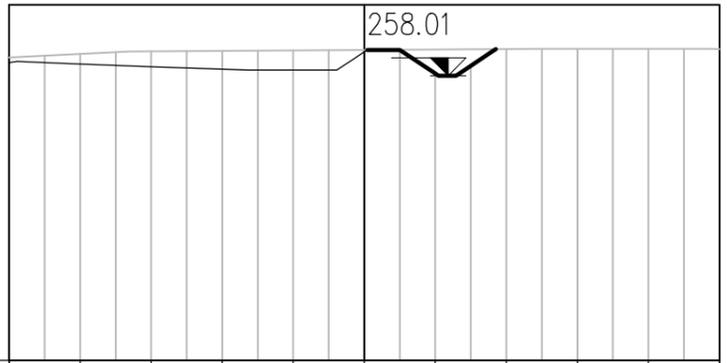


PROGRESSIVE TERRENO	0.00	-8.00	-6.00	-4.00	-2.00	0.00	2.00	4.00	6.00	8.00	10.00
QUOTE TERRENO	258.52	258.62	258.69	258.71	258.72	258.73	258.74	258.76	258.76	258.76	258.75
QUOTE PROGETTO	258.37	258.33	258.26	258.19	258.16	258.72					
QUOTE FOSSO						258.73		258.75			

ASSE RAMPA D
 Sez - 52
 PROGRESSIVA 0+520.00
 Q.R. =250.00

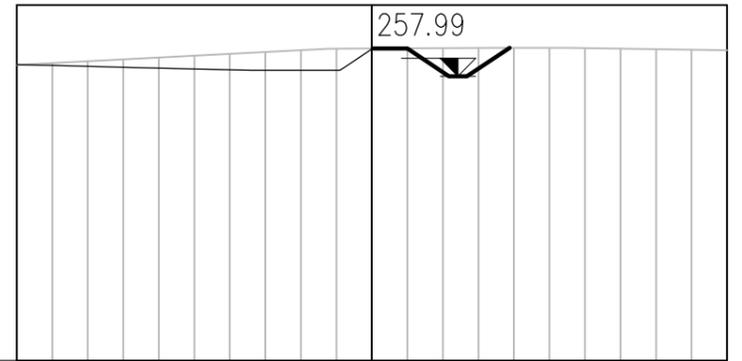


	0.00	2.00	4.00	6.00	8.00	10.00
PROGRESSIVE TERRENO	-10.00	-8.00	-6.00	-4.00	-2.00	0.00
QUOTE TERRENO	258.32	258.42	258.52	258.63	258.73	258.78
QUOTE PROGETTO	258.33	258.27	258.22	258.17	258.16	258.80
QUOTE FOSSO					258.78	258.80

ASSE RAMPA D
 Sez - 53
 PROGRESSIVA 0+530.00
 Q.R. = 250.00

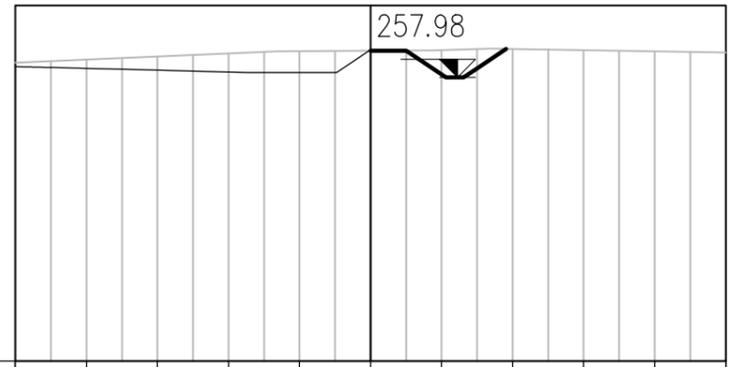

PROGRESSIVE TERRENO	0.00	2.00	4.00	6.00	8.00	10.00
QUOTE TERRENO	258.39	258.48	258.57	258.66	258.72	258.68
QUOTE PROGETTO	258.29	258.23	258.18	258.13	258.12	258.64
QUOTE FOSSO					258.68	258.76

ASSE RAMPA D
 Sez - 54
 PROGRESSIVA 0+540.00
 Q.R. = 250.00

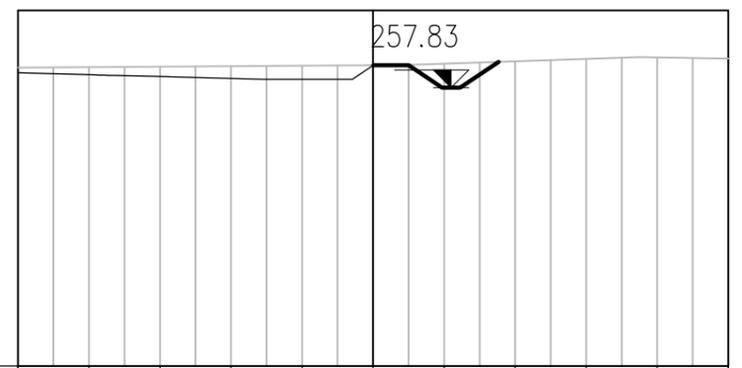

	0.00	2.00	4.00	6.00	8.00	10.00
PROGRESSIVE TERRENO	-10.00	-8.00	-6.00	-4.00	-2.00	0.00
QUOTE TERRENO	258.39	258.41	258.42	258.43	258.44	258.46
QUOTE PROGETTO	258.25	258.19	258.14	258.09	258.07	258.43
QUOTE FOSSO					258.46	258.56


ASSE RAMPA D
 Sez - 55
 PROGRESSIVA 0+550.00

Q.R. = 250.00

PROGRESSIVE TERRENO	QUOTE TERRENO	QUOTE PROGETTO	QUOTE FOSSO
0.00	258.14	258.20	
-8.00	258.13	258.14	
-6.00	258.15	258.09	
-4.00	258.16	258.04	
-2.00	258.17	258.01	
0.00	258.20	258.09	258.20
2.00	258.27		258.32
4.00	258.34		
6.00	258.40		
8.00	258.47		
10.00	258.54		

ASSE RAMPA D
 Sez - 56
 PROGRESSIVA 0+560.00

Q.R. = 250.00

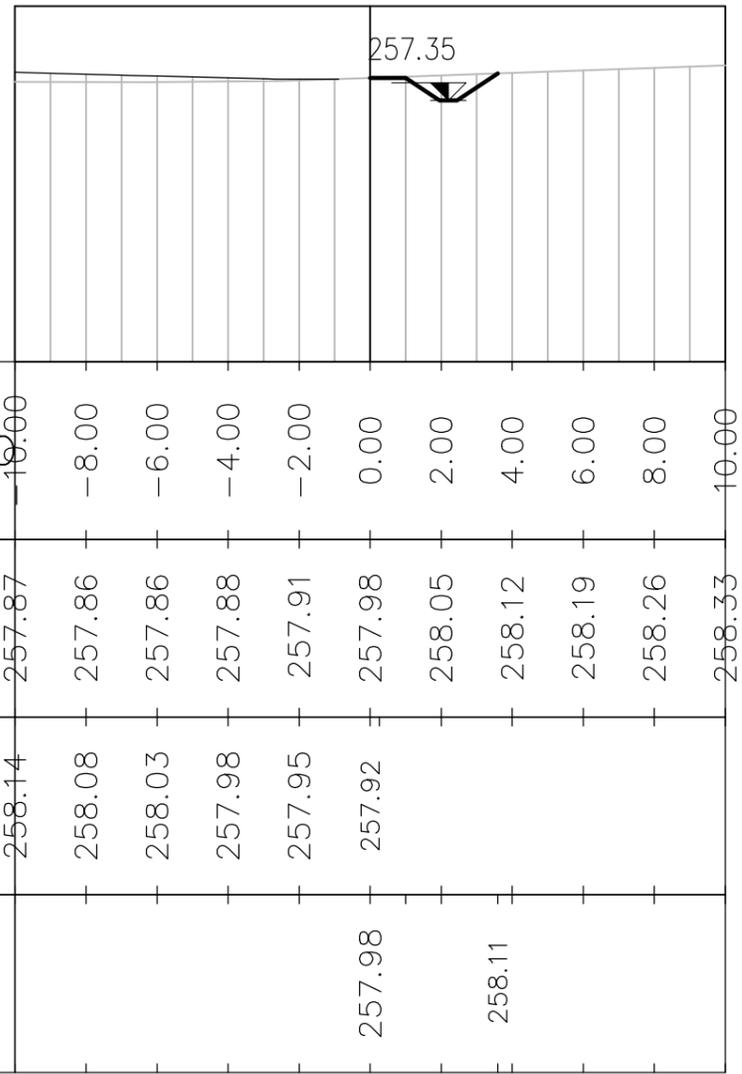

PROGRESSIVE TERRENO

QUOTE TERRENO

QUOTE PROGETTO

QUOTE FOSSO

0.00
 2.00
 4.00
 6.00
 8.00
 10.00


257.87
 257.86
 257.86
 257.88
 257.91
 257.98
 258.05
 258.12
 258.19
 258.26
 258.33

258.14
 258.08
 258.03
 257.98
 257.95
 257.92

257.98
 258.11

257.35

ASSE RAMPA D
 Sez - 57
 PROGRESSIVA 0+570.00
 Q.R. =250.00

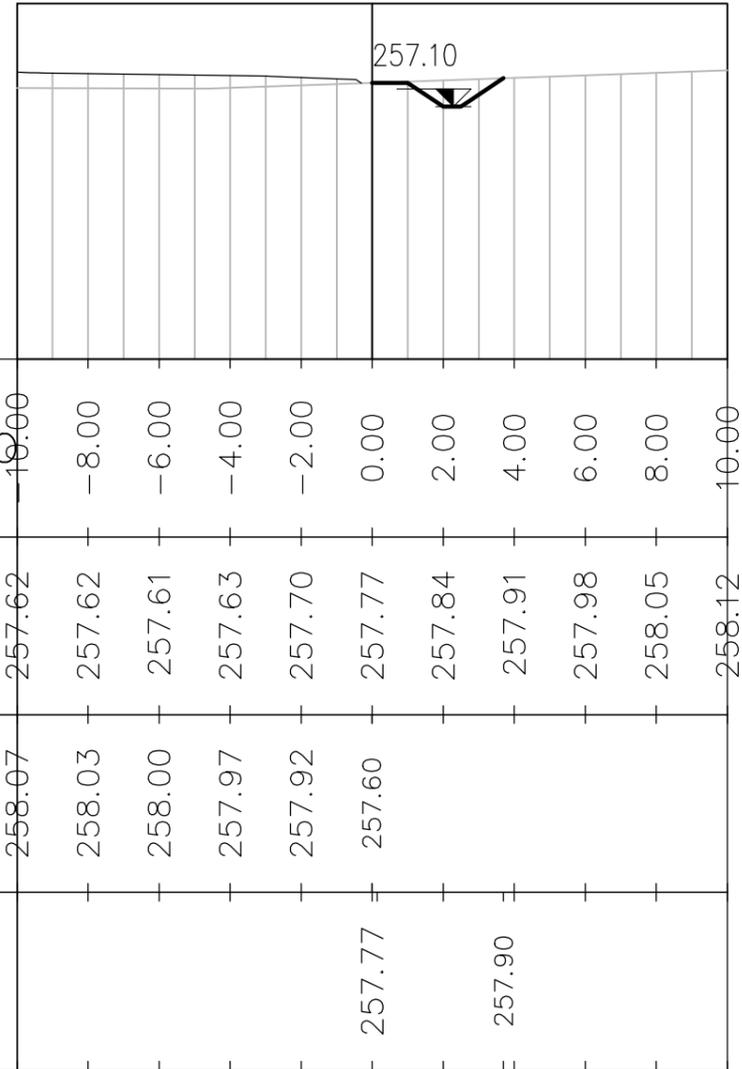

PROGRESSIVE TERRENO


QUOTE TERRENO

QUOTE PROGETTO

QUOTE FOSSO


0.00	257.62	258.07	
-8.00	257.62	258.03	
-6.00	257.61	258.00	
-4.00	257.63	257.97	
-2.00	257.70	257.92	
0.00	257.77	257.60	257.77
2.00	257.84		
4.00	257.91		257.90
6.00	257.98		
8.00	258.05		
10.00	258.12		

ASSE RAMPA D
 Sez - 58
 PROGRESSIVA 0+580.00
 Q.R. =250.00

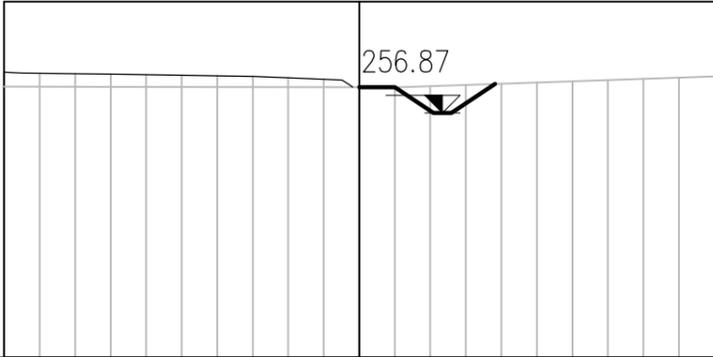


PROGRESSIVE TERRENO	0.00	-8.00	-6.00	-4.00	-2.00	0.00	2.00	4.00	6.00	8.00	10.00
QUOTE TERRENO	257.61	257.60	257.60	257.60	257.60	257.60	257.62	257.69	257.76	257.83	257.90
QUOTE PROGETTO	258.01	257.97	257.94	257.91	257.86	257.52					
QUOTE FOSSO						257.60		257.69			

ASSE RAMPA D
 Sez - 59
 PROGRESSIVA 0+590.00
 Q.R. = 250.00

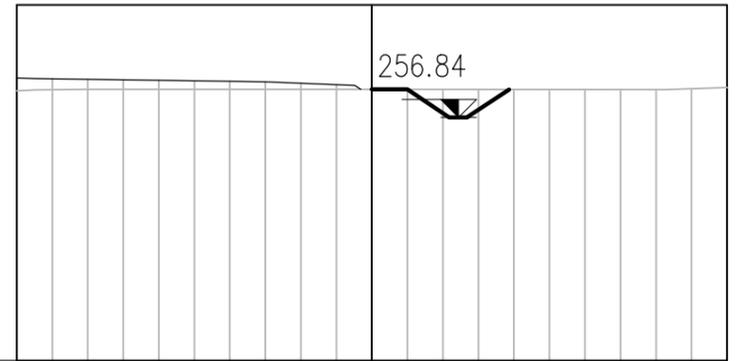

PROGRESSIVE TERRENO	QUOTE TERRENO	QUOTE PROGETTO	QUOTE FOSSO
10.00	257.59	257.95	
-8.00	257.63	257.91	
-6.00	257.63	257.88	
-4.00	257.63	257.85	
-2.00	257.62	257.80	
0.00	257.62	257.44	257.62
2.00	257.62		
4.00	257.62		257.63
6.00	257.62		
8.00	257.62		
10.00	257.68		


ASSE RAMPA D
 Sez - 60
 PROGRESSIVA 0+600.00
 Q.R. = 250.00

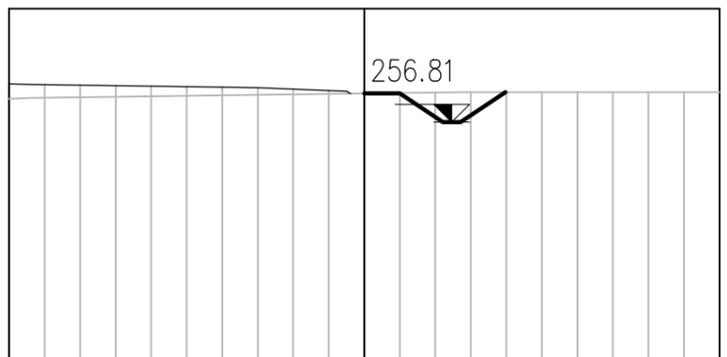

	0.00	2.00	4.00	6.00	8.00	10.00
PROGRESSIVE TERRENO	-10.00	-8.00	-6.00	-4.00	-2.00	0.00
QUOTE TERRENO	257.46	257.51	257.53	257.56	257.59	257.61
QUOTE PROGETTO	257.89	257.85	257.82	257.79	257.74	257.36
QUOTE FOSSO					257.61	257.65


ASSE RAMPA D
 Sez - 61
 PROGRESSIVA 0+610.00

Q.R. = 250.00

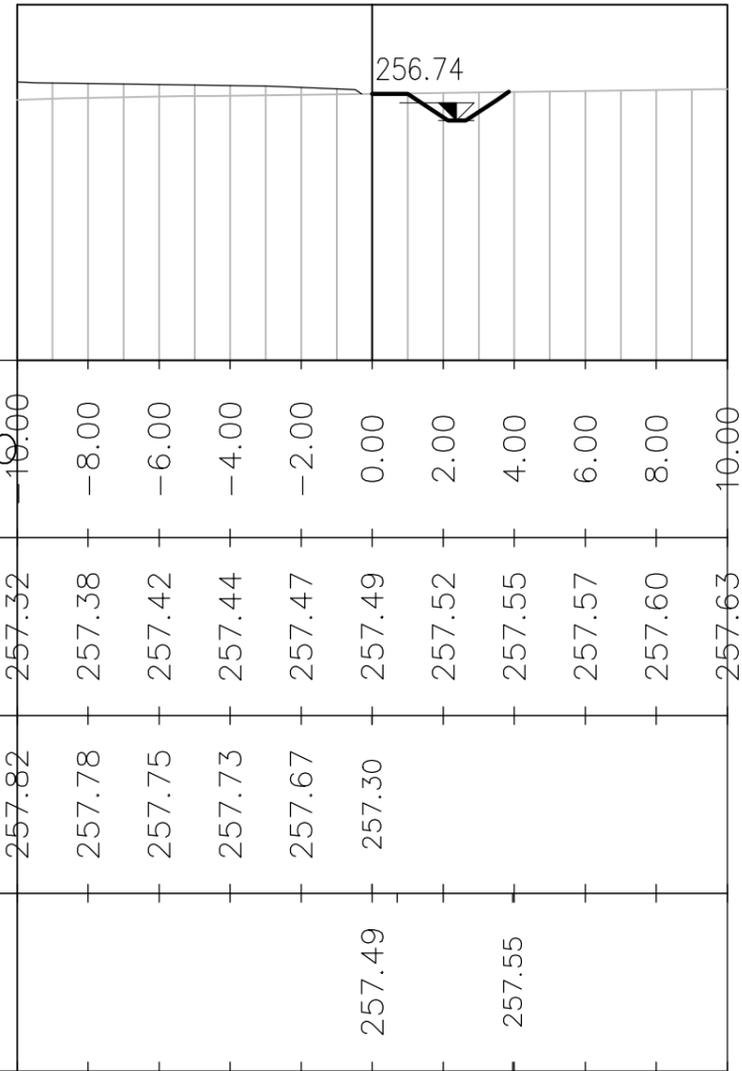


ASSE RAMPA D
 Sez - 62
 PROGRESSIVA 0+620.00

Q.R. = 250.00

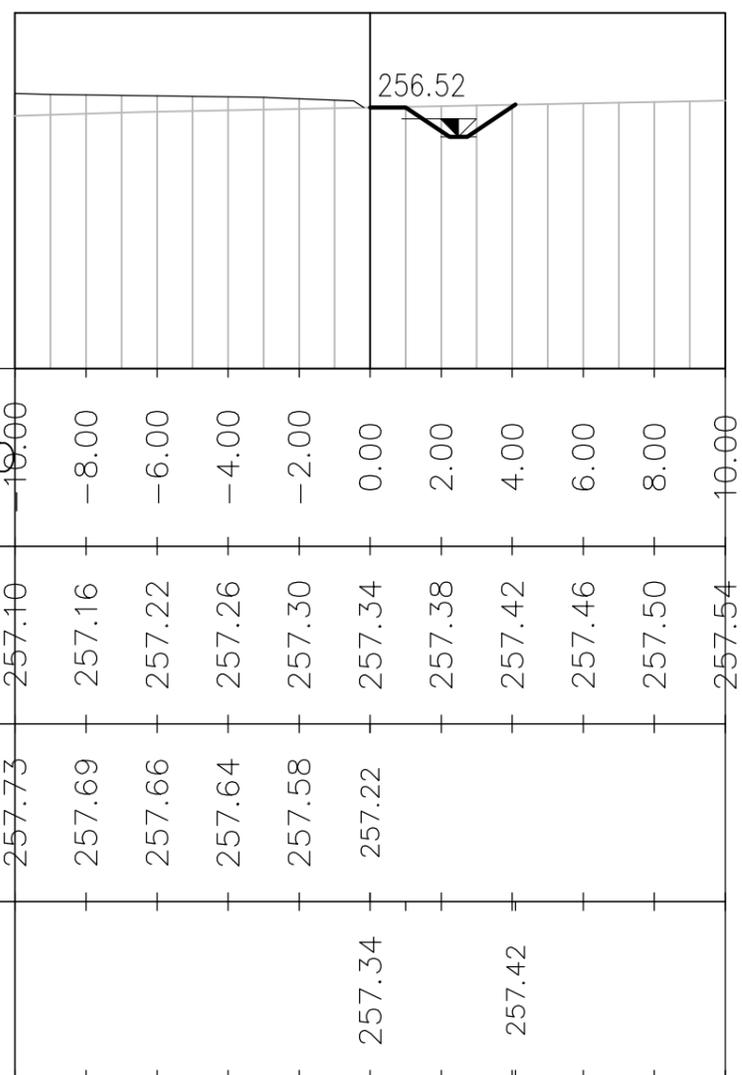


ASSE RAMPA D
 Sez - 63
 PROGRESSIVA 0+630.00
 Q.R. = 250.00

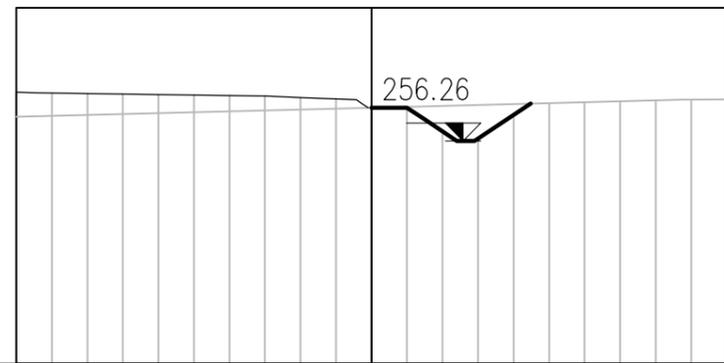

PROGRESSIVE TERRENO	0.00	-8.00	-6.00	-4.00	-2.00	0.00	2.00	4.00	6.00	8.00	10.00
QUOTE TERRENO	256.93	256.99	257.04	257.09	257.14	257.19	257.24	257.29	257.34	257.40	257.43
QUOTE PROGETTO	257.63	257.59	257.56	257.53	257.48	257.13					
QUOTE FOSSO						257.19		257.28			


ASSE RAMPA D
 Sez - 64
 PROGRESSIVA 0+640.00

Q.R. = 250.00

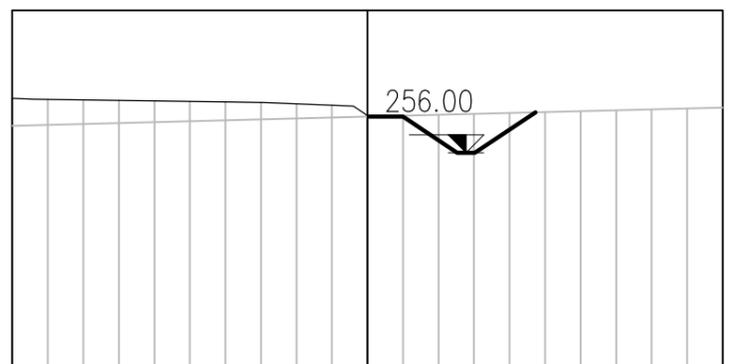


	0.00	2.00	4.00	6.00	8.00	10.00
PROGRESSIVE TERRENO	-10.00	-8.00	-6.00	-4.00	-2.00	0.00
QUOTE TERRENO	256.75	256.81	256.86	256.91	256.96	257.01
QUOTE PROGETTO	257.52	257.48	257.45	257.42	257.37	257.04
QUOTE FOSSO					257.01	257.13

ASSE RAMPA D
 Sez - 65
 PROGRESSIVA 0+650.00
 Q.R. =250.00

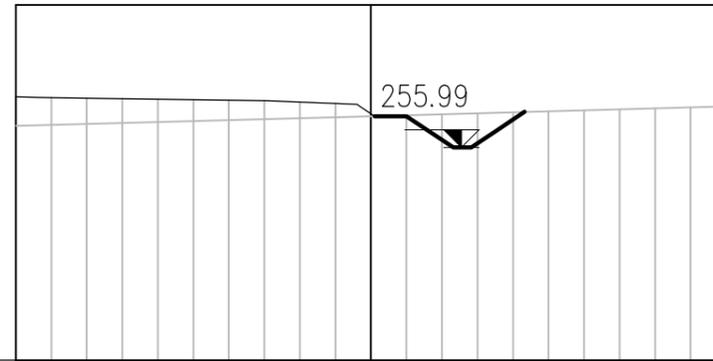


PROGRESSIVE TERRENO	0.00	2.00	4.00	6.00	8.00	10.00
QUOTE TERRENO	256.59	256.65	256.70	256.76	256.81	256.87
QUOTE PROGETTO	257.41	257.37	257.34	257.31	257.26	256.94
QUOTE FOSSO					256.87	256.99

ASSE RAMPA D
 Sez - 66
 PROGRESSIVA 0+660.00
 Q.R. = 250.00

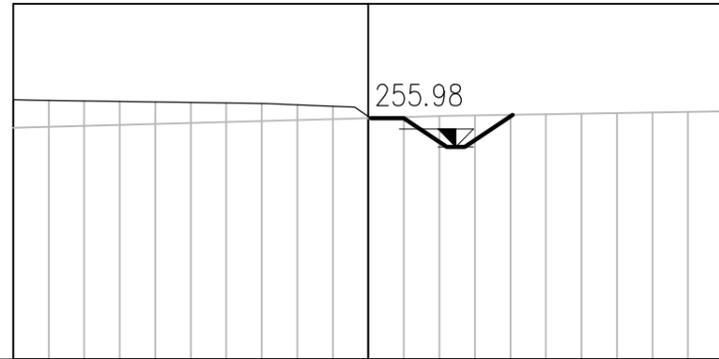


QUOTE TERRENO	256.51	256.56	256.62	256.67	256.73	256.78	256.84	256.87	256.91	256.94	256.97
QUOTE PROGETTO	257.31	257.26	257.24	257.21	257.16	256.83					
QUOTE FOSSO						256.78		256.88			

ASSE RAMPA D
 Sez - 67
 PROGRESSIVA 0+670.00
 Q.R. =250.00

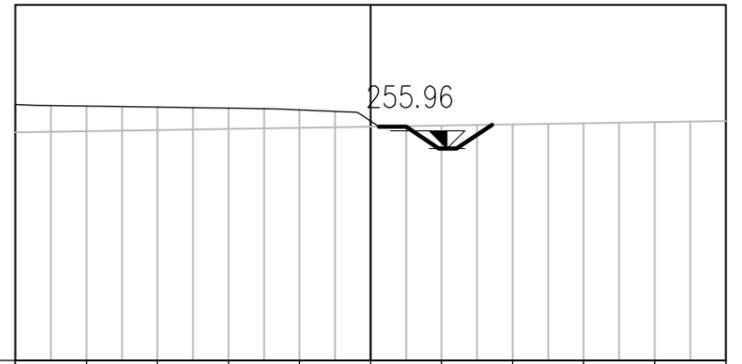


PROGRESSIVE TERRENO	QUOTE TERRENO	QUOTE PROGETTO	QUOTE FOSSO
-10.00	256.41	257.20	
-8.00	256.44	257.16	
-6.00	256.48	257.13	
-4.00	256.51	257.10	
-2.00	256.54	257.05	
0.00	256.57	256.73	256.57
2.00	256.60		
4.00	256.64		256.68
6.00	256.67		
8.00	256.70		
10.00	256.73		

ASSE RAMPA D
 Sez - 68
 PROGRESSIVA 0+680.00
 Q.R. =250.00

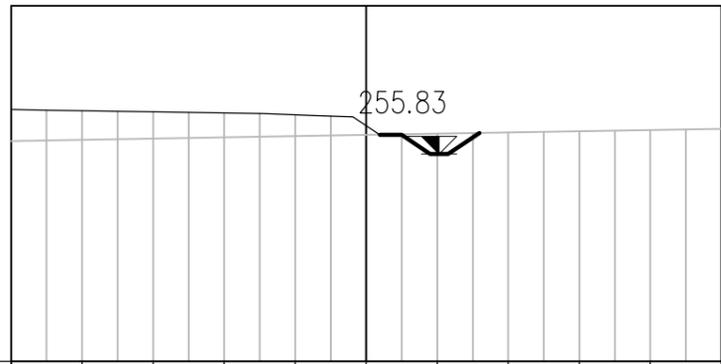


PROGRESSIVE TERRENO	0.00	-8.00	-6.00	-4.00	-2.00	0.00	2.00	4.00	6.00	8.00	10.00
QUOTE TERRENO	256.20	256.23	256.26	256.30	256.33	256.37	256.40	256.44	256.47	256.51	256.54
QUOTE PROGETTO	257.09	257.05	257.02	256.99	256.94	256.62					
QUOTE FOSSO						256.37	256.51				

ASSE RAMPA D
 Sez - 69
 PROGRESSIVA 0+690.00
 Q.R. = 250.00

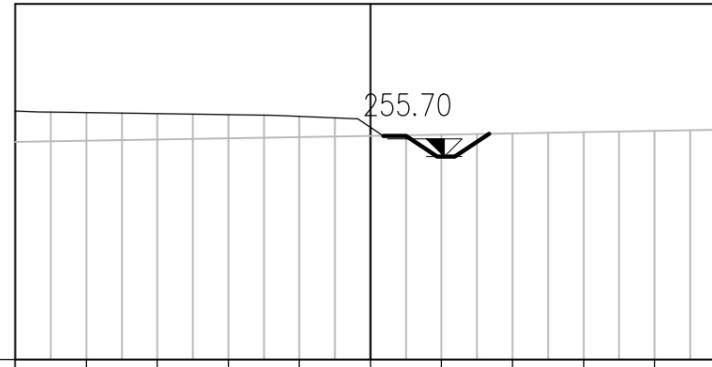


PROGRESSIVE TERRENO	10.00	-8.00	-6.00	-4.00	-2.00	0.00	2.00	4.00	6.00	8.00	10.00
QUOTE TERRENO	256.12	256.15	256.18	256.22	256.25	256.29	256.32	256.36	256.39	256.43	256.46
QUOTE PROGETTO	256.98	256.94	256.91	256.88	256.83	256.53					
QUOTE FOSSO						256.29	256.35				

ASSE RAMPA D
 Sez - 70
 PROGRESSIVA 0+700.00
 Q.R. = 250.00

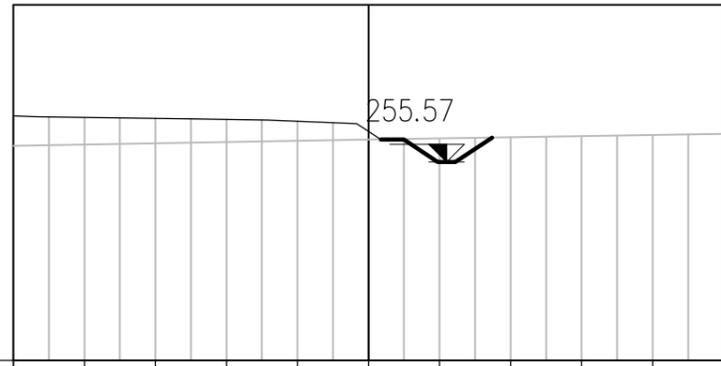

PROGRESSIVE TERRENO	0.00	-8.00	-6.00	-4.00	-2.00	0.00	2.00	4.00	6.00	8.00	10.00
QUOTE TERRENO	256.03	256.07	256.10	256.14	256.17	256.21	256.24	256.27	256.30	256.34	256.37
QUOTE PROGETTO	256.88	256.83	256.81	256.78	256.73	256.44					
QUOTE FOSSO						256.21		256.26			

ASSE RAMPA D
 Sez - 71
 PROGRESSIVA 0+710.00
 Q.R. =250.00

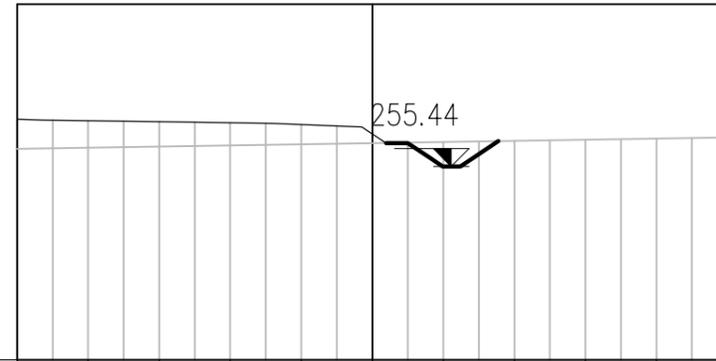

	0.00	2.00	4.00	6.00	8.00	10.00
PROGRESSIVE TERRENO	-10.00	-8.00	-6.00	-4.00	-2.00	0.00
QUOTE TERRENO	255.93	255.97	256.00	256.03	256.06	256.10
QUOTE PROGETTO	256.77	256.73	256.70	256.67	256.62	256.36
QUOTE FOSSO					256.10	256.15