

SEZIONE TRASVERSALE SOTTOPASSO FAUNISTICO IN TRINCEA Scala 1:50

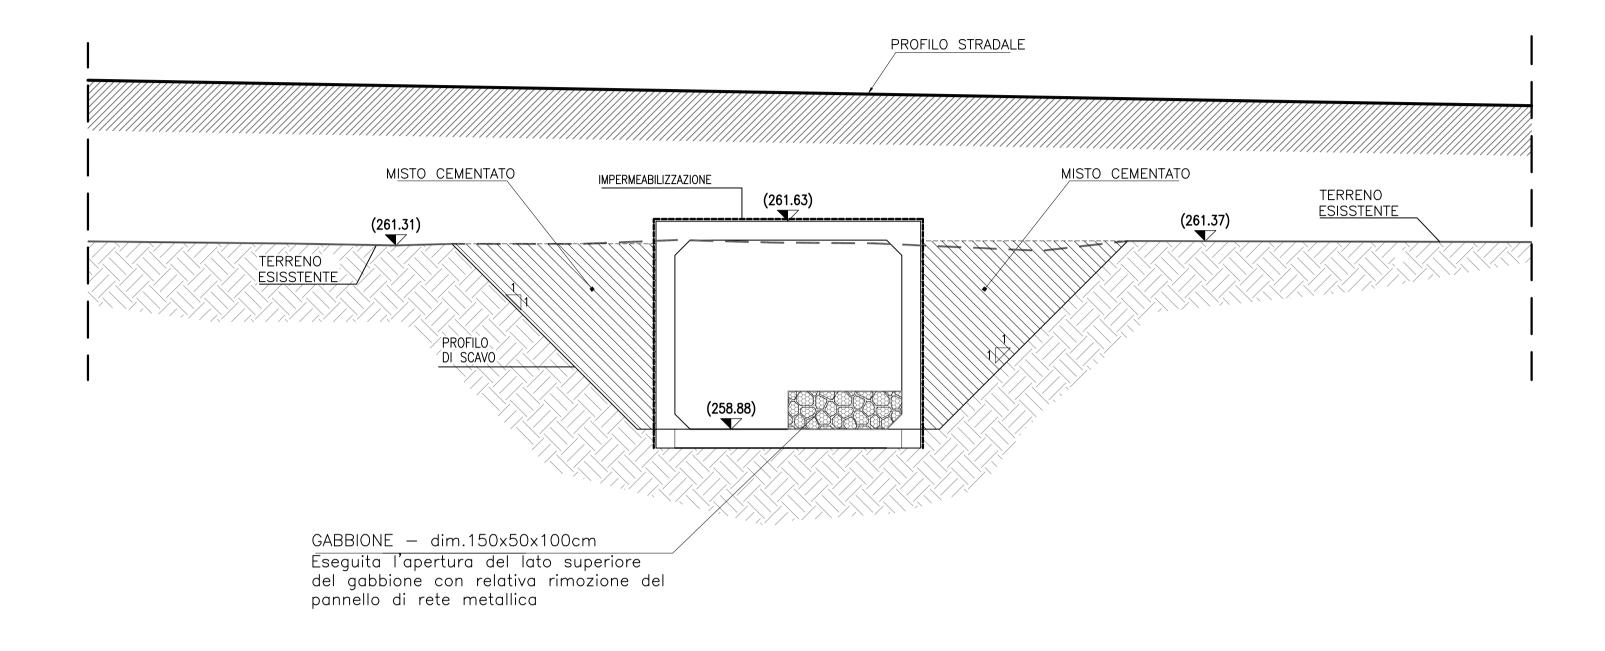

SEZIONE TRASVERSALE SOTTOPASSO FAUNISTICO IN RILEVATO Scala 1:50

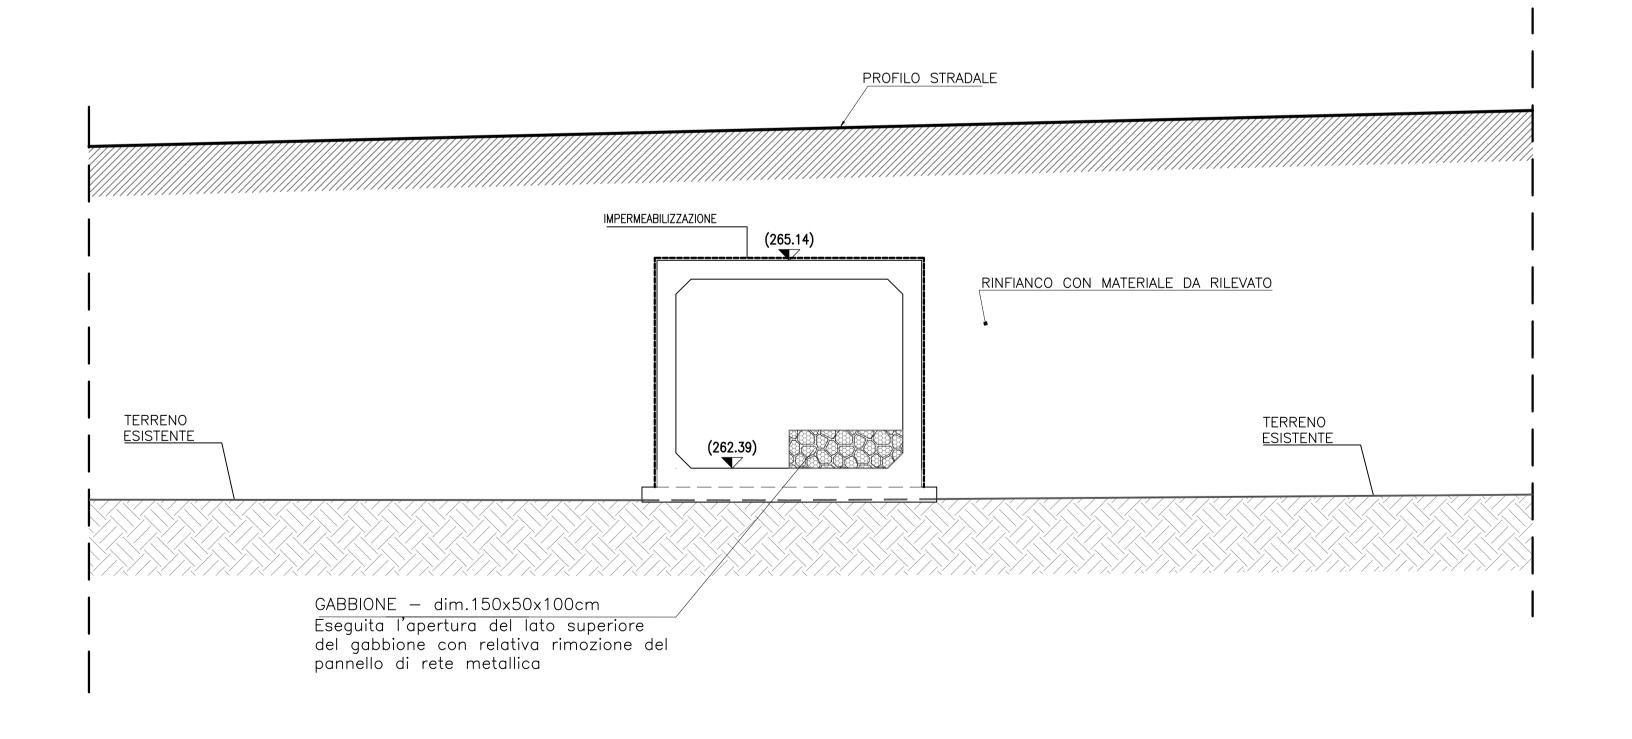

MATRICE DI REVISIONE							
REV	DATA	DESCRIZION	IE MODIFICA				
N.B.: LA TAVOLA SOSTITUISCE QUELLA RELATIVA AL CODICE E DEL PROGETTO ESECUTIVO							
CONCESSIONI AUTOSTRADALI LOMBARDE Autostrada Pedemontana Lombarda							
COLLEGAMENTO AUTOSTRADALE DALMINE - COMO - VARESE - VALICO DEL GAGGIOLO E OPERE AD ESSO CONNESSE							
CODICE C.U.P. F11B06000270007 TRATTE B1, B2, C, D, TRVA13+14, GREENWAY							
AS BUILT							
TRATTA B1 - SVINCOLO DI LOMAZZO (da Pk -0+850 a Pk. +1+800)							
OPERE D'ARTE MINORI - ATTRAVERSAMENTI FAUNISTICI PARTE GENERALE							
TIPOLOGICO RINFIANCO SOTTOPASSI FAUNISTICI							
IDENTIFICAZIONE ELABORATO CODICE PROGETTO: F00107B RAGGRUPPAMENTO TEMPORANEO IMPRESE:							
	WBS		Mandataria	Mandante	 Mandante		inte cooptata
FASE PROGETTUALE)'OPERA	TO ELABORATO SRESSIVO SIONE	STRABAG A.G.	GLF Grandi Lavori Fincosit	Impresa costru Giuseppe Malt S.p.A.		RABAG i.p.A.
FASE PRC	ZONA OPERA TRATTO D'OPERA	AMBITO TIPO ELABORA PROGRESSIVO REVISIONE		S.p.A.			
Α (O A0X GE000 0		STRABAG	GRANDI LAVORI FINCOSIT	MALTAU.	RO _{S P A}	ABAG
Scala: 1:50 DATA DESCRIZIONE REV PROGETTISTA - PROGETTO ESECUTIVO DI DETTAGLIO Settembre 2015 AS BUILT E RAGGRUPPAMENTO TEMPORANEO PROGETTISTI:							
Settembre	2015 AS BUILT —		Mandataria	Mandant GP ingegneria sa		landante	Mandante Arch.
			3TI PROGETTI ITALIA INGEGNERIA NIEGRATA S.P.A.	GESTIONE PROGETTI DI	INGEGNERIA COL	- CK 1 ()	
CONC	EDENTE		RESPONSABILE DI PRO		<u>RICATO</u>	CO INSESSES	CCHI
	CONCESSIONI AUTOSTRADALI LOMBARDE		PRESTAZIONI: Ing. Alberto Cecchini			1575) =
CONC	ESSIONARIO Direttore Te	ecnico.	ELABORAZIONE PROG	ETTUALE		INGEGNERI DELLA	DROWING A
	Pedemontana Ing. Enrico Lombarda Referente	Arini	PROGETTISTA: Cooprogetti Soc. Coop. DIRETTORE TECNICO:			Seziò	ne A
APPRO	OTAVO		Ing. Alessandro Placucci			DOTTORE INGE	Mariana Sanaga Cariff
	Autostrada II Direttore e Ing. France Lombarda	del Lavori: esco Domanico	D 1 111 5		- D- (!!!	ALESSANDRO P SETTORE CIVILE E AT SETTORE INDUST	MBIENTALE TRIALE
Redatto: Ragnacci Verificato: Panfili SApprovato: Placucci							Macucci