




PLANIMETRIA DI INQUADRAMENTO  
Scala 1:200

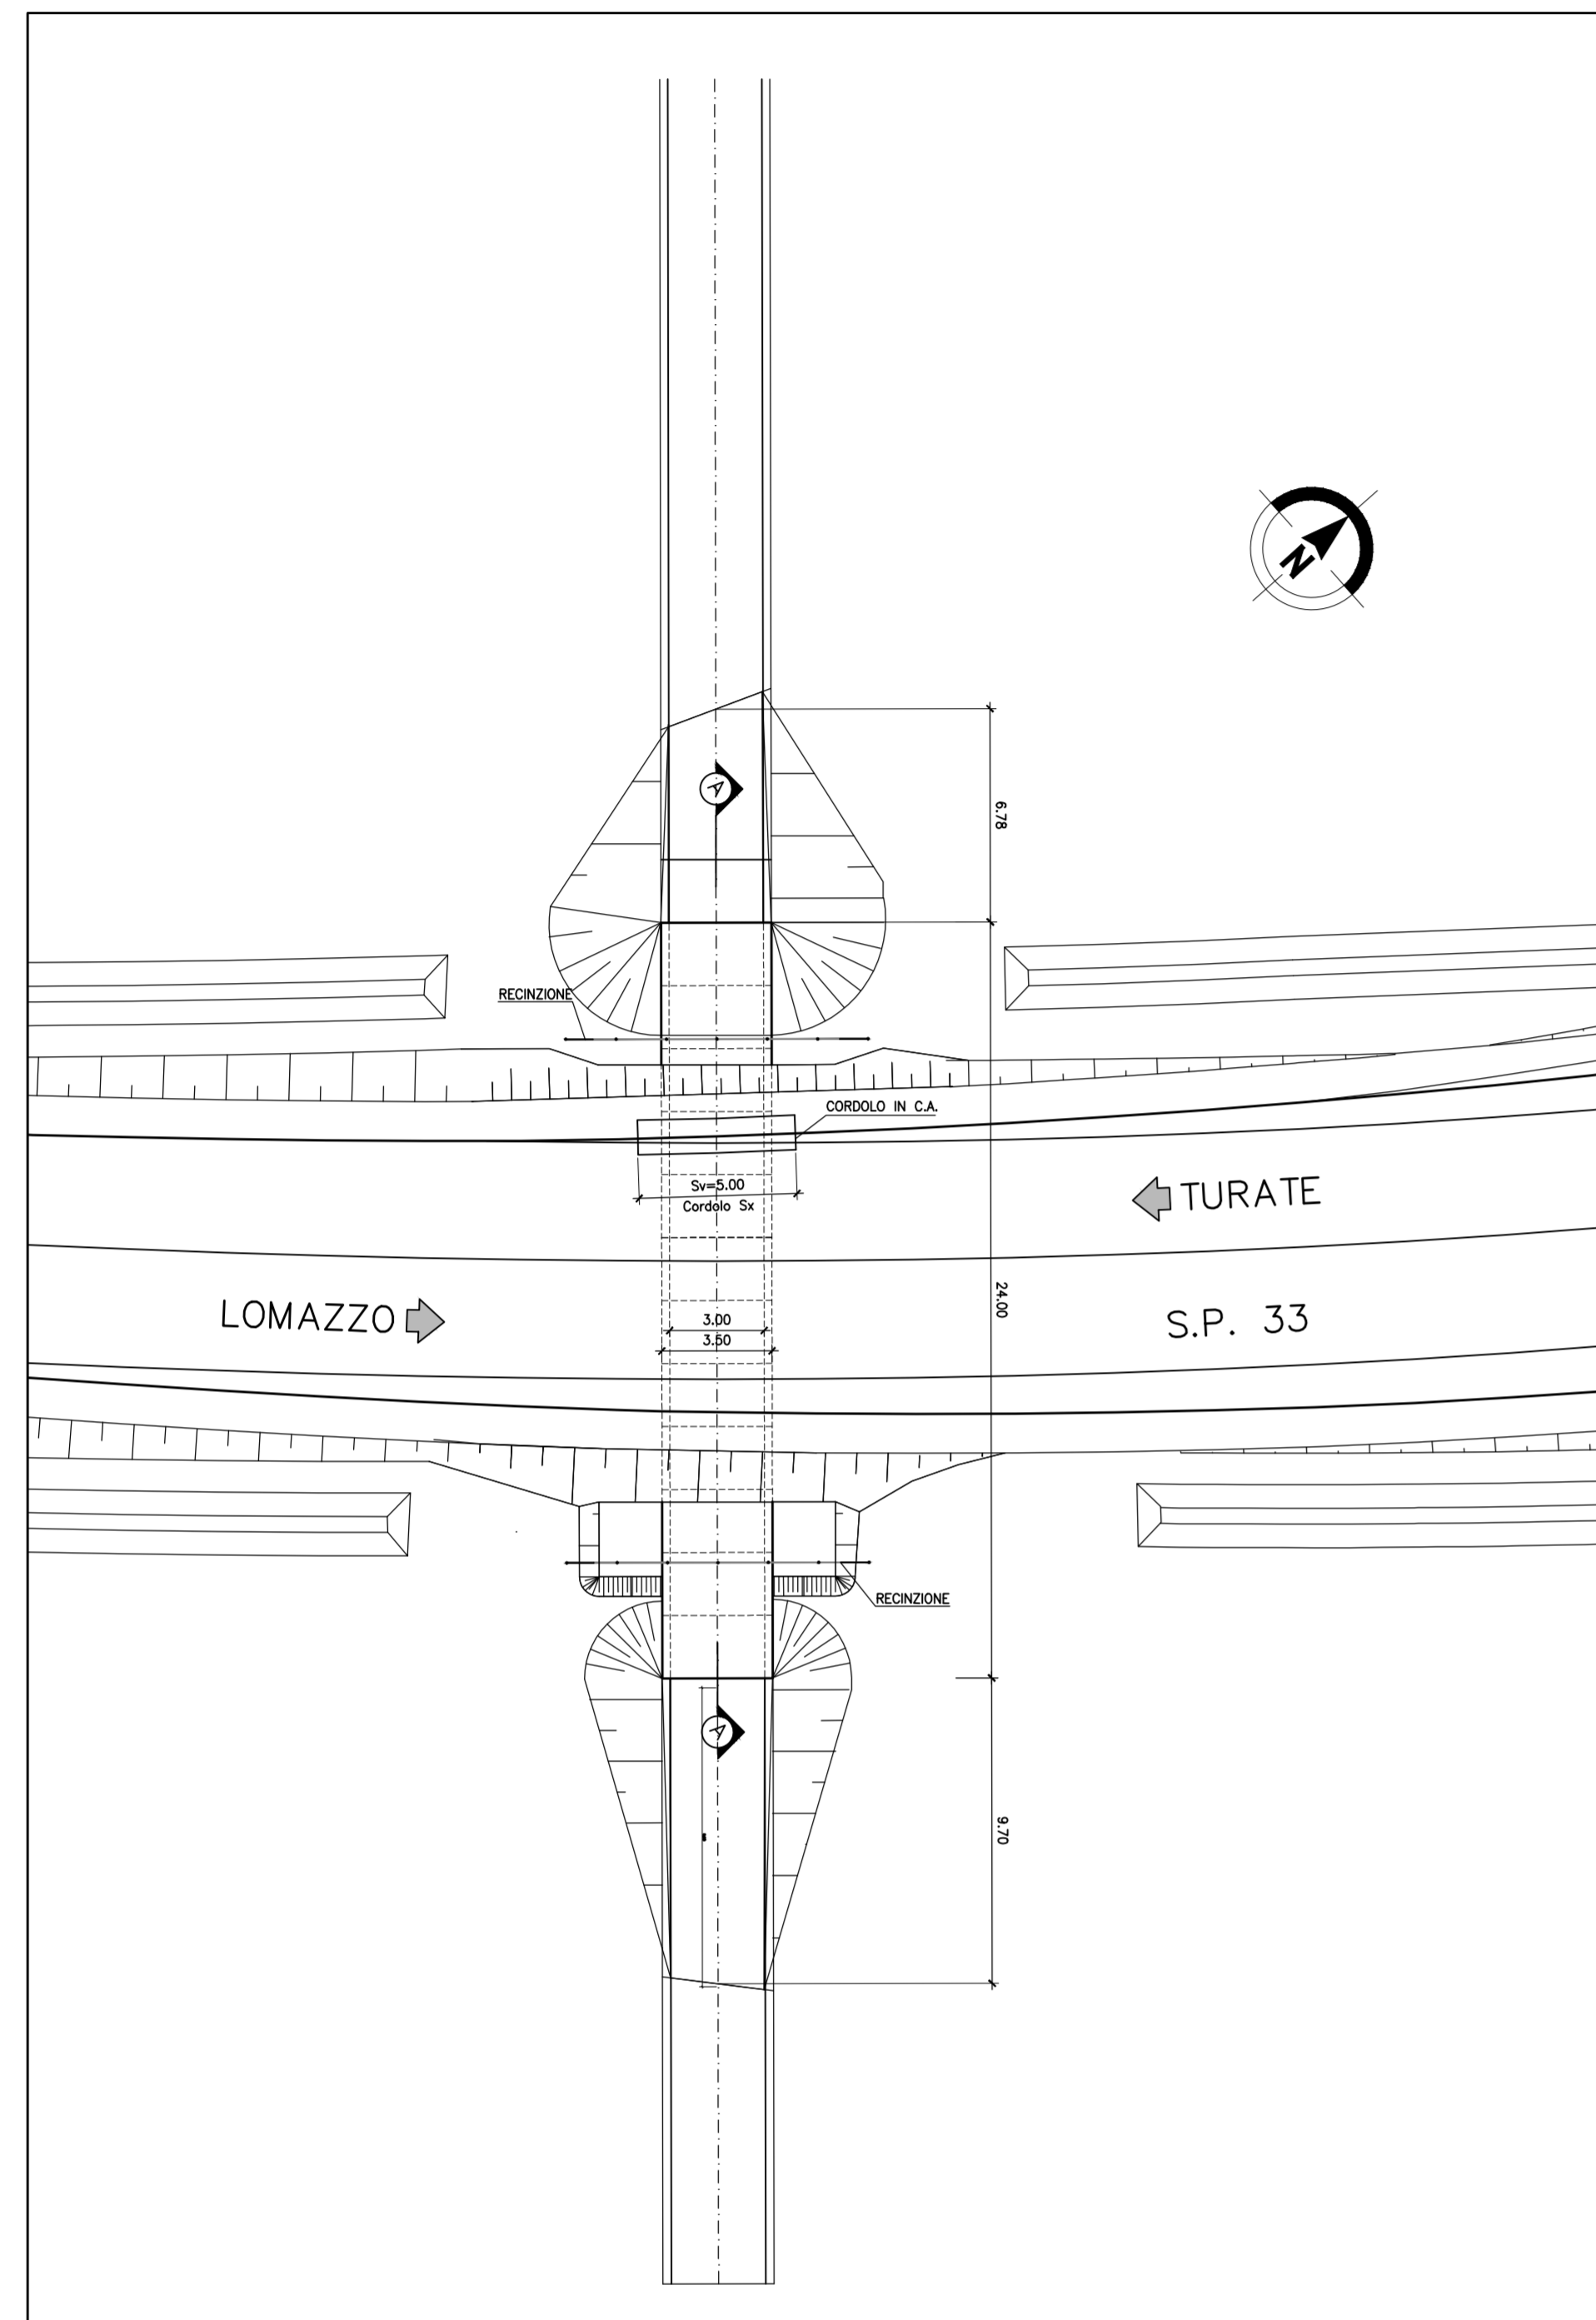

PLANIMETRIA DI TRACCIAMENTO  
Scala 1:100

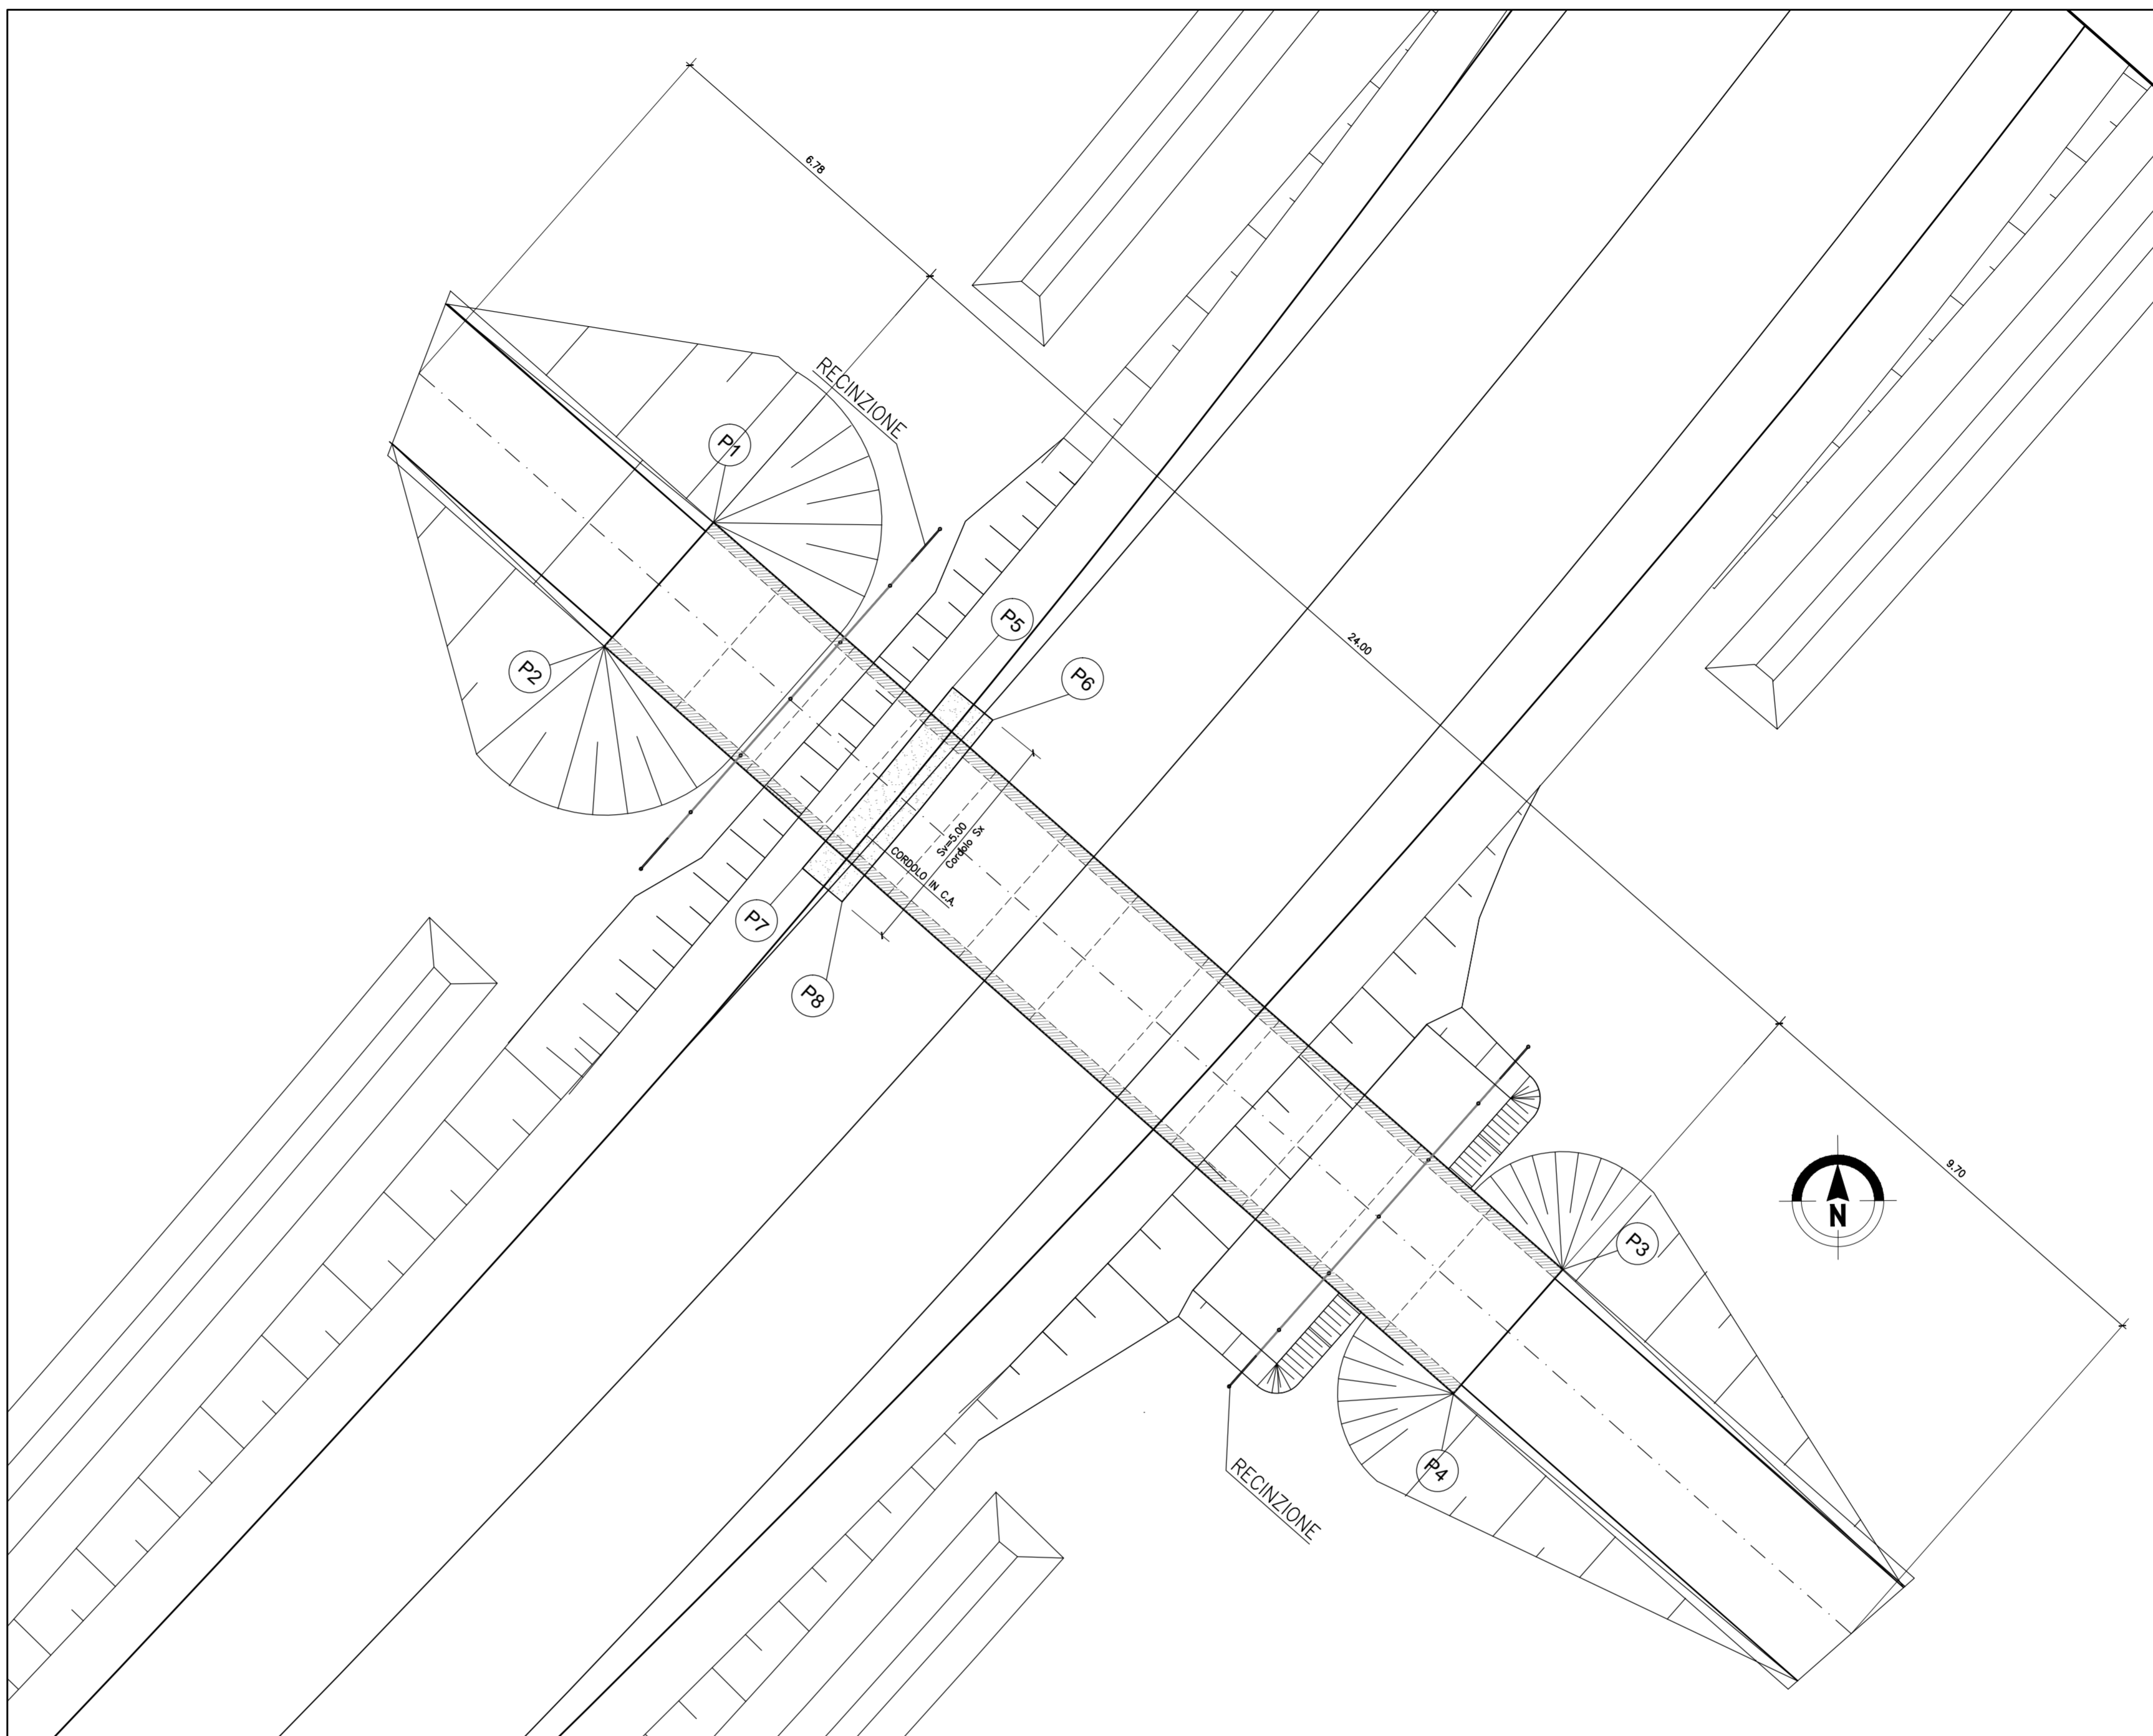

SEZIONE LONGITUDINALE A-A  
Scala 1:100

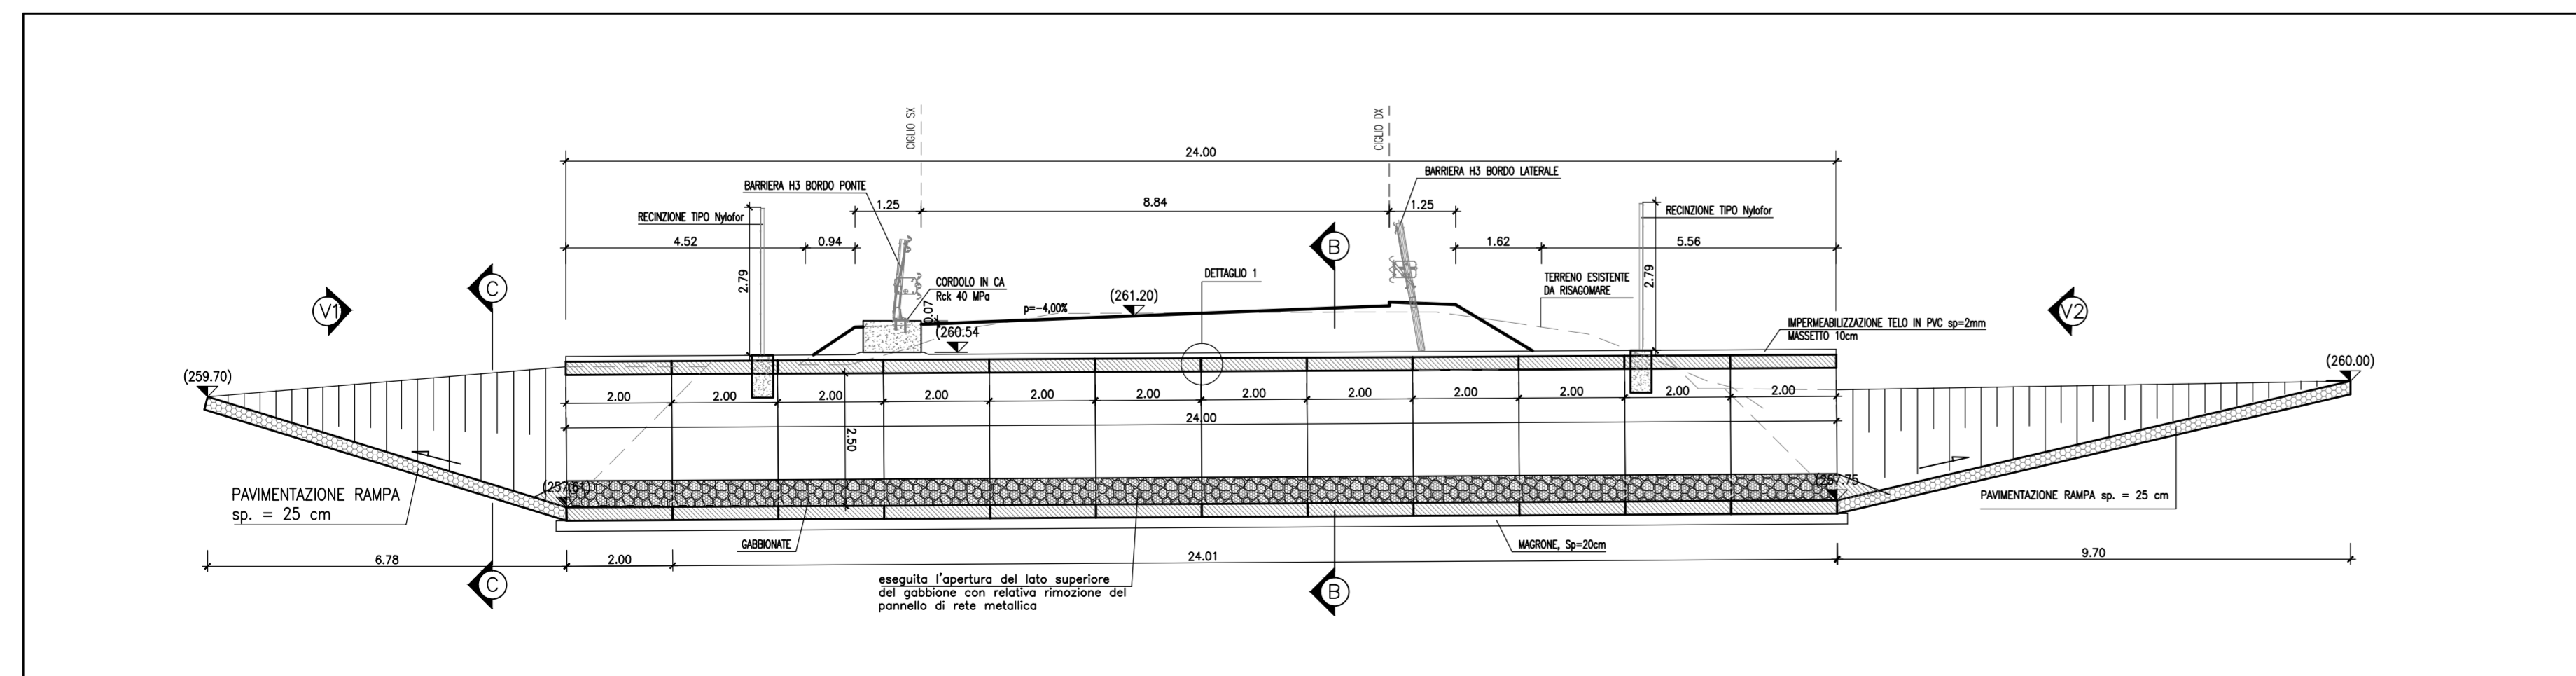

COORDINATE DI TRACCIAMENTO OPERE

Punto	Coordinate X	Coordinate Y	
P1	X = 135169.478	Y = 245082.239	TOMBINO
P2	X = 135167.164	Y = 245079.609	
P3	X = 135187.490	Y = 245066.385	
P4	X = 135185.178	Y = 245063.758	
P5	X = 135174.550	Y = 245078.740	CORDOLO
P6	X = 135175.404	Y = 245078.046	
P7	X = 135171.369	Y = 245074.900	
P8	X = 135172.207	Y = 245074.188	

CALCESTRUZZI (Rif. EN 1992-1:2004 e UNI EN 206-1:2006)	
<b>MAGRONE DI PULIZIA E LIVELLAMENTO</b>	
- CLASSE DI RESISTENZA	: C12/15
- CONTENUTO MIN. CEMENTO	: 150 kg/mc
<b>SOTTOVIA SCATOLARI - CALCESTRUZZO PER ELEMENTI SCATOLARI PREFABBRICATI</b>	
- CLASSE DI RESISTENZA	: C40/50
- CLASSE DI CONSISTENZA SLUMP	: S3
- MAX DIMENSIONE AGGREGATO	: 30 mm
- CONTENUTO MIN. CEMENTO	: 350 kg/mc
- CLASSE DI ESPOSIZIONE	: XC4
- COPRIFERRO	: C = 40 mm
<b>ARMATURE PER C.A. E C.A.P.</b>	
<b>ACCIAIO D'ARMATURA</b>	
- ACCIAIO PER CEMENTO ARMATO B450 C	

REV. 0 - MODIFICA LUNGHEZZA SOTTOPASSO PER ADEGUAMENTO FASI ESECUTIVE

MATRICE DI REVISIONE

REV	DATA	DESCRIZIONE MODIFICA

N.B.: LA TAVOLA SOSTITUISCE QUELLA RELATIVA AL CODICE E DEL PROGETTO ESECUTIVO

CONCESSIONARI AUTOSTRADALI LOMBARDE

Autosole

**COLLEGAMENTO AUTOSTRADE DALMINE - COMO - VARESE - VALICO DEL GAGGIOLO E OPERE AD ESSO CONNESSE**  
CODICE C.U.P. F119090027007

**TRATTE B1, B2, C, D, TRVA13+14, GREENWAY**

**AS BUILT**

**TRATTA B1 - SVINCOLO DI LOMAZZO (da Pk - 0+850 a Pk +1+800)**  
OPERE D'ARTE MINORI - ATTRAVERSAMENTI FAUNISTICI  
VIABILITA' SECONDARIA S.P.33  
PLANIMETRIA DI INQUADRAMENTO, STRALCI PLANIMETRICI E SEZIONE LONGITUDINALE

IDENTIFICAZIONE ELABORATO  
CODICE PROGETTO: F001078

IMPRESA  
RAGGRUPPAMENTO TEMPORANEO IMPRESE:  
Mandatario: STRABAG A.G. Mandatario: GLP Grandi Lavori Finicchi S.p.A. Mandatario: Impresa costruzioni Giuseppe Maltauro S.p.A. Mandatario: STRABAG S.p.A.

CONCEDENTE  
CONCESSIONARI AUTOSTRADALI LOMBARDE

RESPONSABILE DI PROGETTO ED INCARICATO DELL'INTEGRAZIONE FRA LE VARIE PRESTAZIONI:  
Ing. Alberto Cecchini

ELABORAZIONE PROGETTUALE  
PROGETTISTA:  
3TI PROGETTI ITALIA S.p.A.

3TI ITALIA S.p.A.  
DIRETTORE TECNICO  
Ing. Stefano Carlo Pissardi  
Ordine degli Ingegneri  
Provincia di Roma n. 24809

Redatto: Pisucci Verificato: Di Sirio Approvato: Possati