


SEZIONE C-C
Scala 1:20

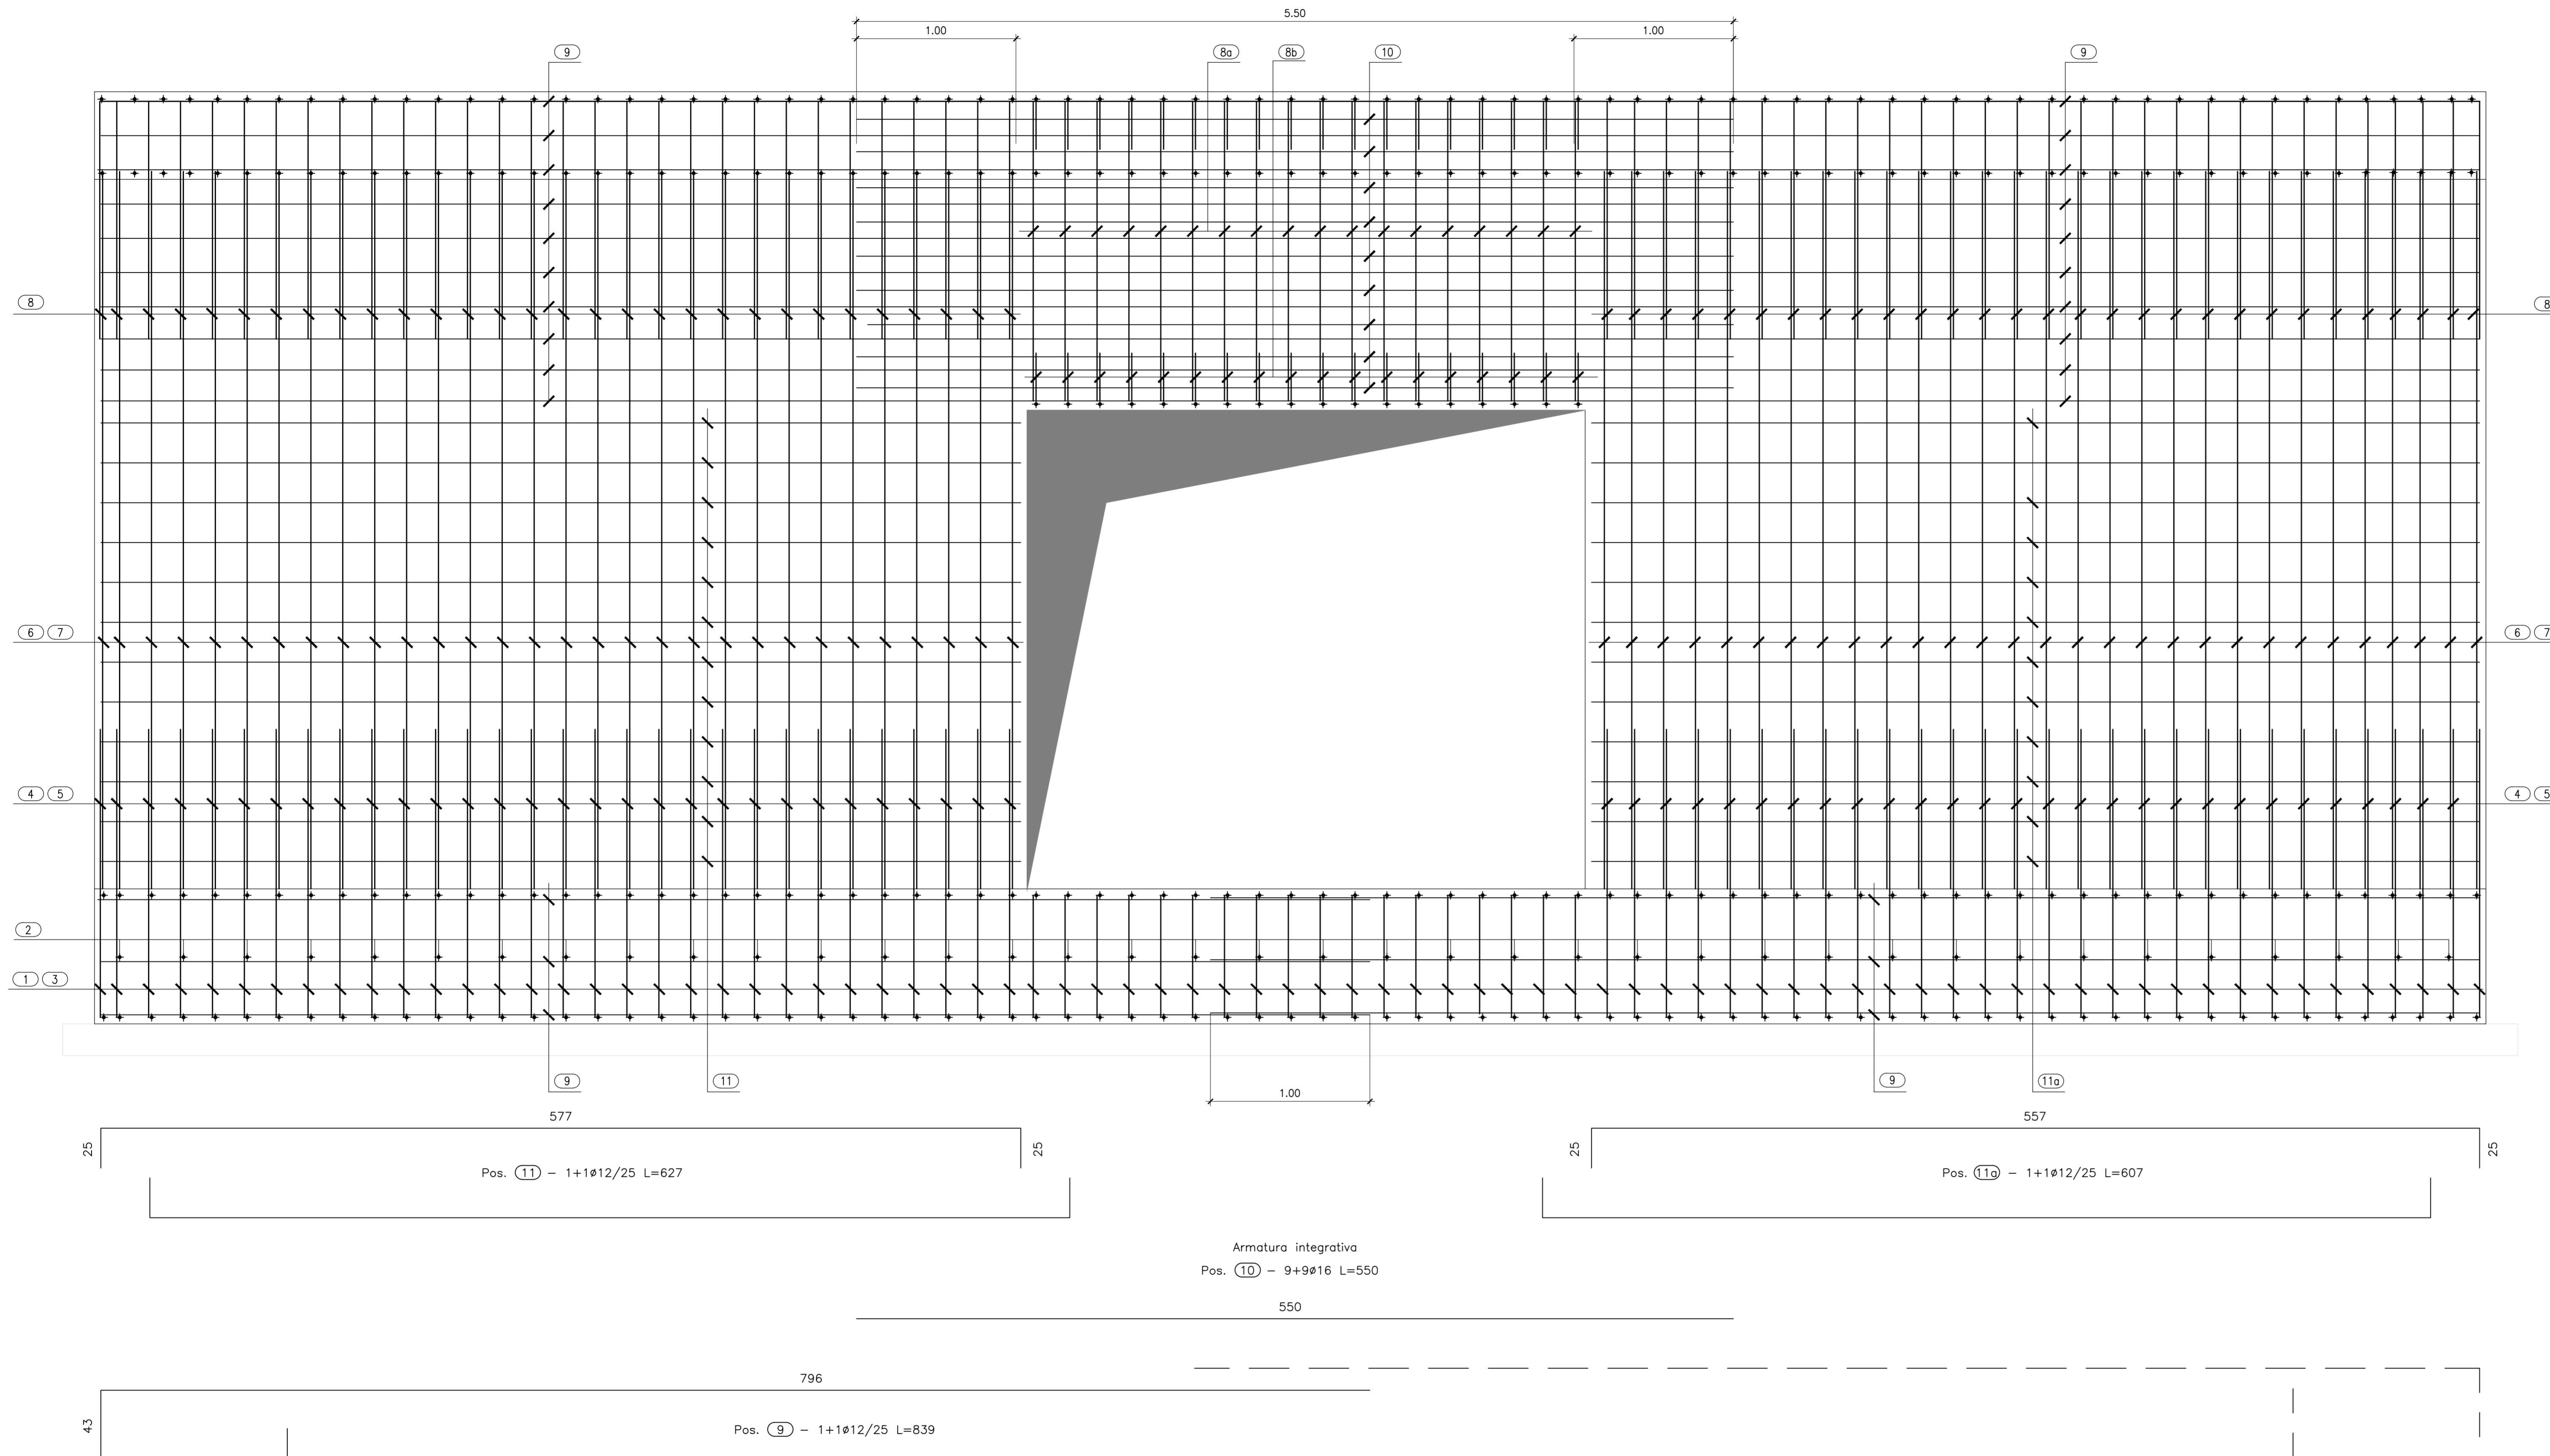

DESCRIZIONE	LUNGHEZZA BARRA[m]	n° BARRE	DIAMETRO ø [mm]	PESO TOTALE [kg]
POS 1	5,16	77	22	1.185,62
POS 2	4,22	38	12	142,37
POS 3	5,16	77	22	1.185,62
POS 4	2,32	59	26	570,49
POS 5	2,31	59	20	336,11
POS 6	5,15	59	26	1.266,38
POS 7	4,45	59	20	647,49
POS 8	3,11	59	16	289,61
POS 8a	3,53	16	16	100,29
POS 8b	3,06	16	16	86,93
POS 9	8,39	20	12	148,98
POS 10	5,5	18	16	156,26
POS 11	6,27	24	12	133,60
POS 11a	6,07	24	12	129,34
TOTALE				6.379,08

CALCESTRUZZI (Rif. EN 1992-1:2004 e UNI EN 206-1:2006)

MAGRONE DI PULIZIA E LIVELLAMENTO
 - CLASSE DI RESISTENZA : C12/15
 - CONTENUTO MIN. CEMENTO : 150 kg/mc

MURI
 - CLASSE DI RESISTENZA : C32/40
 - CLASSE DI CONSISTENZA SLUMP : S4
 - MAX DIMENSIONE AGGREGATO : 25 mm
 - CONTENUTO MIN. CEMENTO : 300 kg/mc
 - CLASSE DI ESPOSIZIONE : XC4, XF1
 - COPRIFERRO : C = 40 mm

SOTTOVIA SCATOLARI - CALCESTRUZZO PER ELEMENTI SCATOLARI PREFABBRICATI
 - CLASSE DI RESISTENZA : C40/50
 - CLASSE DI CONSISTENZA SLUMP : S3
 - MAX DIMENSIONE AGGREGATO : 30 mm
 - CONTENUTO MIN. CEMENTO : 350 kg/mc
 - CLASSE DI ESPOSIZIONE : XC4
 - COPRIFERRO : C = 40 mm

ARMATURE PER C.A. E C.A.P.

ACCIAIO D'ARMATURA
 - ACCIAIO PER CEMENTO ARMATO B450 C

MATRICE DI REVISIONE

REV	DATA	DESCRIZIONE MODIFICA

N.B.: LA TAVOLA SOSTITUISCE QUELLA RELATIVA AL CODICE [E] DEL PROGETTO ESECUTIVO

COLLEGAMENTO AUTOSTRADALE DALMINE - COMO - VARESE - VALICO DEL GAGGIOLO E OPERE AD ESSO CONNESSE
 CODICE C.U.P. F1190600270007
TRATTE B1, B2, C, D, TRVA13+14, GREENWAY AS BUILT
TRATTA B1 - SVINCOLO DI LOMAZZO (da Pk -0+850 a Pk. +1+800)
 OPERE D'ARTE MINORI - ATTRAVERSAMENTI FAUNISTICI
 ASSE AUTOSTRADALE PK. 0+525
 ARMATURE MURI IMBOCCO NORD - TAV.2

IMPRESA RAGGRUPPAMENTO TEMPORANEO IMPRESE:
 Mandataria: STRABAG A.G.
 Mandante: GLF Grandi Lavori Fincosit S.p.A.
 Impresa costruttrice: Giuseppe Maltavero S.p.A.
 Mandante cooptata: STRABAG S.p.A.

STRABAG **MALTAURO** **STRABAG**

PROGETTISTA - PROGETTO ESECUTIVO DI DETTAGLIO
 RAGGRUPPAMENTO TEMPORANEO PROGETTISTI:
 Mandataria: 3TI PROGETTI ITALIA S.p.A.
 Mandante: OP
 Arch. Salvatore Vergiglio

CONCEDENTE
 CONCESSIONARI AUTOSTRADALI LOMBARDE
 RESPONSABILE DI PROGETTO ED INCARICATO DELL'INTEGRAZIONE FRA LE VARIE PRESTAZIONI:
 Ing. Alberto Cecchini

CONCESSIONARIO
 Direzione Tecnica: Ing. Enrico Anni
 Direzione Tecnica: Arch. Giovanni CANNITO

ELABORAZIONE PROGETTUALE
 PROGETTISTA:
 3TI PROGETTI ITALIA S.p.A.
3TI ITALIA S.p.A.
 DIRETTORE TECNICO
 Arch. Stefano Enzo Prosseri
 Ordine degli Ingegneri
 Provincia di Roma n. 20809

APPROVATO
 Direzione dei Lavori:
 Ing. Francesco Donnicci

Redatto: Penco Verificato: DiSarno Approvato: Possati