




PLANIMETRIA DI INQUADRAMENTO  
Scala 1:500

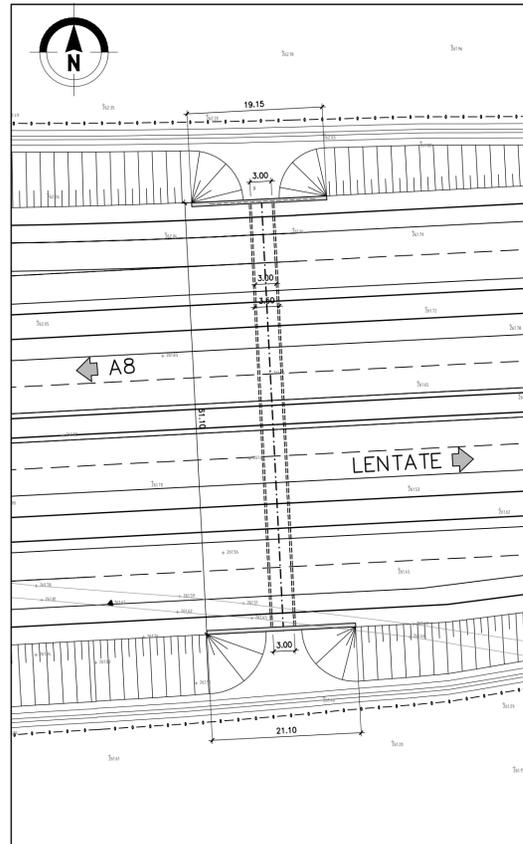

PIANTA SPICCATO  
Scala 1:100

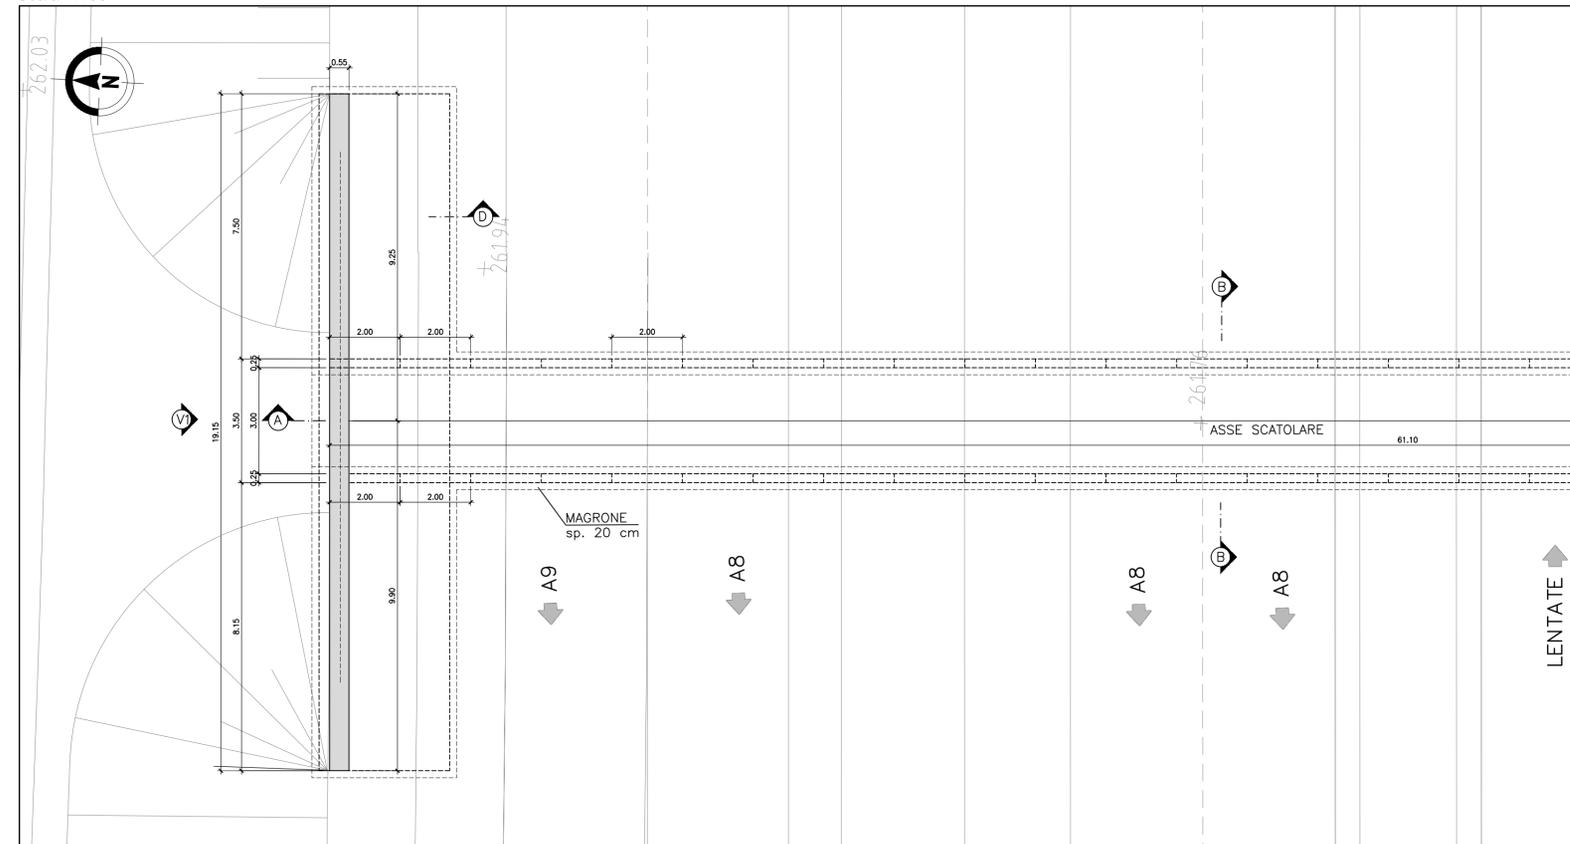

PIANTA SPICCATO  
Scala 1:100

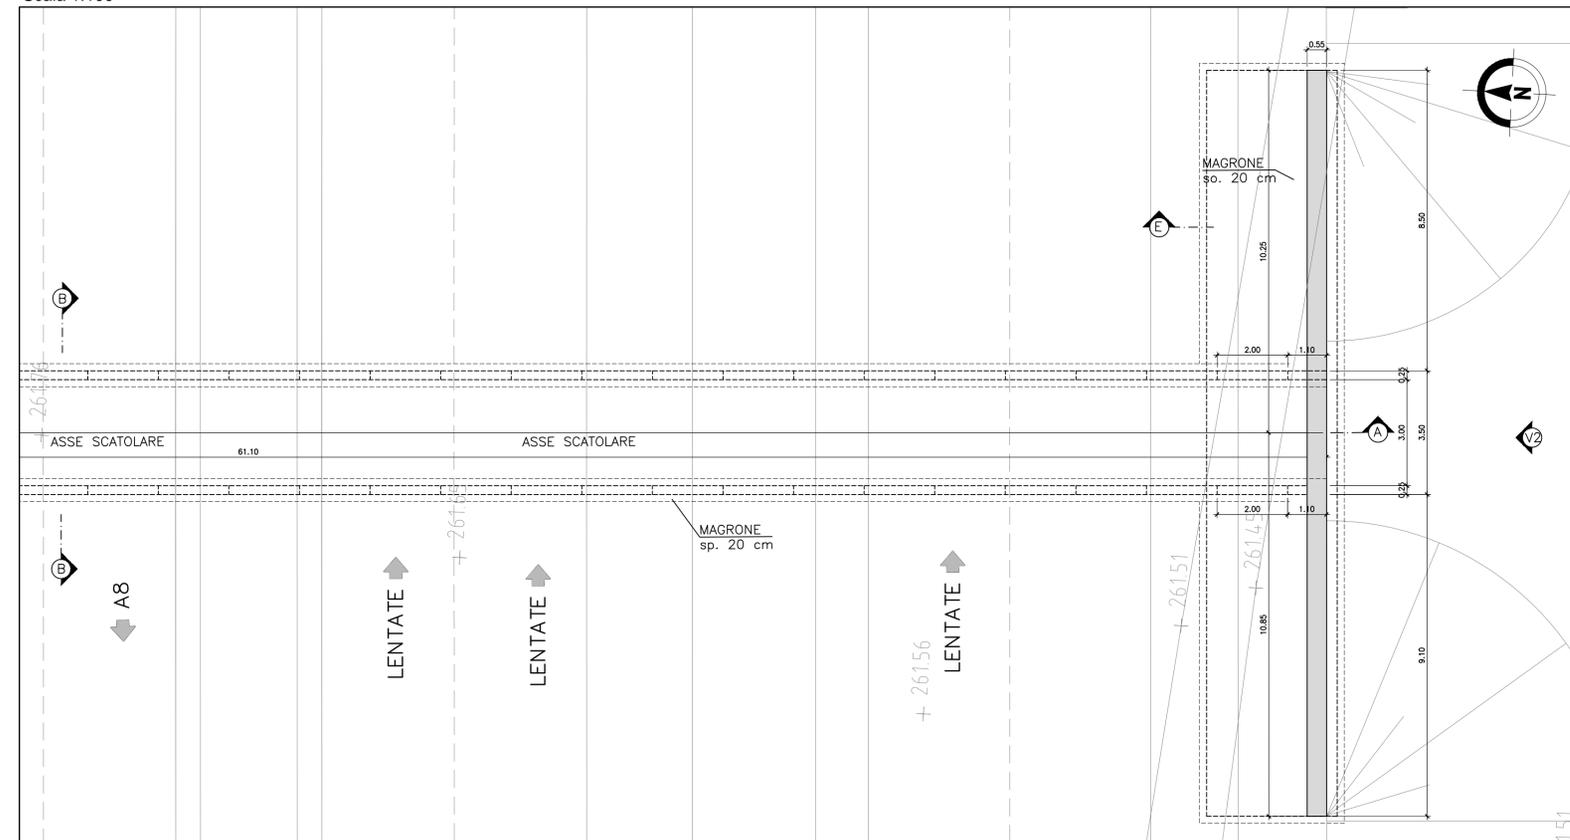

CALCESTRUZZI (Rif. EN 1992-1:2004 e UNI EN 206-1:2006)

MAGRONE DI PULIZIA E LIVELLAMENTO

- CLASSE DI RESISTENZA : C12/15
- CONTENUTO MIN. CEMENTO : 150 kg/mc

MURI

- CLASSE DI RESISTENZA : C32/40
- CLASSE DI CONSISTENZA SLUMP : S4
- MAX DIMENSIONE AGGREGATO : 25 mm
- CONTENUTO MIN. CEMENTO : 300 kg/mc
- CLASSE DI ESPOSIZIONE : XC4, XF1
- COPRIFERRO : C = 40 mm

SOTTOVIA SCATOLARI -

CALCESTRUZZO PER ELEMENTI SCATOLARI PREFABBRICATI

- CLASSE DI RESISTENZA : C40/50
- CLASSE DI CONSISTENZA SLUMP : S3
- MAX DIMENSIONE AGGREGATO : 30 mm
- CONTENUTO MIN. CEMENTO : 350 kg/mc
- CLASSE DI ESPOSIZIONE : XC4
- COPRIFERRO : C = 40 mm

ARMATURE PER C.A. E C.A.P.


ACCIAIO D'ARMATURA

- ACCIAIO PER CEMENTO ARMATO B450 C

MATRICE DI REVISIONE

REV	DATA	DESCRIZIONE MODIFICA

N.B.: LA TAVOLA SOSTITUISCE QUELLA RELATIVA AL CODICE [ ] DEL PROGETTO ESECUTIVO

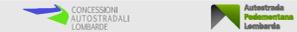  
**COLLEGAMENTO AUTOSTRADALE**  
**DALMINE - COMO - VARESE - VALICO DEL GAGGIOLO E OPERE AD ESSO CONNESSE**  
CODICE C.U.P. F11806000270007  
**TRATTE B1, B2, C, D, TRVA13+14, GREENWAY**  
**AS BUILT**  
**TRATTA B1 - SVINCOLO DI LOMAZZO (da Pk -0+850 a Pk. +1+800)**  
 OPERE D'ARTE MINORI - ATTRAVERSAMENTI FAUNISTICI  
 ASSE AUTOSTRADALE PK. 0+352  
 PLANIMETRIA DI INQUADRAMENTO E PIANTE SPICCATO

<p><b>IDENTIFICAZIONE ELABORATO</b> CODICE PROGETTO: F00107B</p> <p><b>WBS</b></p> <table border="1" style="width: 100%; border-collapse: collapse;"> <tr> <td>FASE PROGETTUALE</td> <td>LOTTO</td> <td>ZONA</td> <td>OPERA</td> <td>TRATTO D'OPERA</td> <td>AMBITO</td> <td>IPSO ELABORATO</td> <td>PROGRESSIVO</td> <td>REVISIONE</td> </tr> <tr> <td>A</td> <td>D</td> <td>A01</td> <td>R002</td> <td>0</td> <td>ON</td> <td>PZ</td> <td>001</td> <td>01</td> </tr> </table> <p>Scala: 1:500/1:100</p> <table border="1" style="width: 100%; border-collapse: collapse;"> <tr> <th>DATA</th> <th>DESCRIZIONE</th> <th>REV</th> </tr> <tr> <td>Settembre 2015</td> <td>AS BUILT</td> <td>E</td> </tr>Francesco DOMANICO</p>	FASE PROGETTUALE	LOTTO	ZONA	OPERA	TRATTO D'OPERA	AMBITO	IPSO ELABORATO	PROGRESSIVO	REVISIONE	A	D	A01	R002	0	ON	PZ	001	01	DATA	DESCRIZIONE	REV	Settembre 2015	AS BUILT	E	<p><b>IMPRESA</b> <b>RAGGRUPPAMENTO TEMPORANEO IMPRESE:</b></p> <table border="1" style="width: 100%; border-collapse: collapse;"> <tr> <th>Mandatario</th> <th>Mandante</th> <th>Mandante</th> <th>Mandante cooptata</th> </tr> <tr> <td>STRABAG A.G.</td> <td>GLF Grandi Lavori Fincosit S.p.A.</td> <td>Impresa costruzioni Giuseppe Maltauro S.p.A.</td> <td>STRABAG S.p.A.</td> </tr> </table> <p><b>STRABAG</b> <b>MALTAURO</b> <b>STRABAG</b></p> <p><b>PROGETTISTA - PROGETTO ESECUTIVO DI DETTAGLIO</b> <b>RAGGRUPPAMENTO TEMPORANEO PROGETTISTI:</b></p> <table border="1" style="width: 100%; border-collapse: collapse;"> <tr> <th>Mandatario</th> <th>Mandante</th> <th>Mandante</th> <th>Mandante</th> </tr> <tr> <td>3TI PROGETTI ITALIA S.p.A.</td> <td>GP Ingegneria e Architettura</td> <td>Arch. Salvatore Vermiglio</td> <td>Arch. Salvatore Vermiglio</td> </tr> </table> <p><b>RESPONSABILE DI PROGETTO ED INCARICATO DELL'INTEGRAZIONE FRA LE VARIE PRESTAZIONI:</b> Ing. Alberto Cecchini</p> <p><b>ELABORAZIONE PROGETTUALE</b> <b>PROGETTISTA:</b> 3TI PROGETTI ITALIA S.p.A.</p> <p><b>3TI ITALIA S.p.A.</b> DIRETTORE TECNICO Ing. Stefano LARA POSSATI Ordine degli Ingegneri Provincia di Roma n. 20809</p> <p>Redatto: Viola      Verificato: Di Sarzo      Approvato: Possati</p>	Mandatario	Mandante	Mandante	Mandante cooptata	STRABAG A.G.	GLF Grandi Lavori Fincosit S.p.A.	Impresa costruzioni Giuseppe Maltauro S.p.A.	STRABAG S.p.A.	Mandatario	Mandante	Mandante	Mandante	3TI PROGETTI ITALIA S.p.A.	GP Ingegneria e Architettura	Arch. Salvatore Vermiglio	Arch. Salvatore Vermiglio
