


PIANTA FONDAZIONI - SEZIONE C-C

Scala 1:100

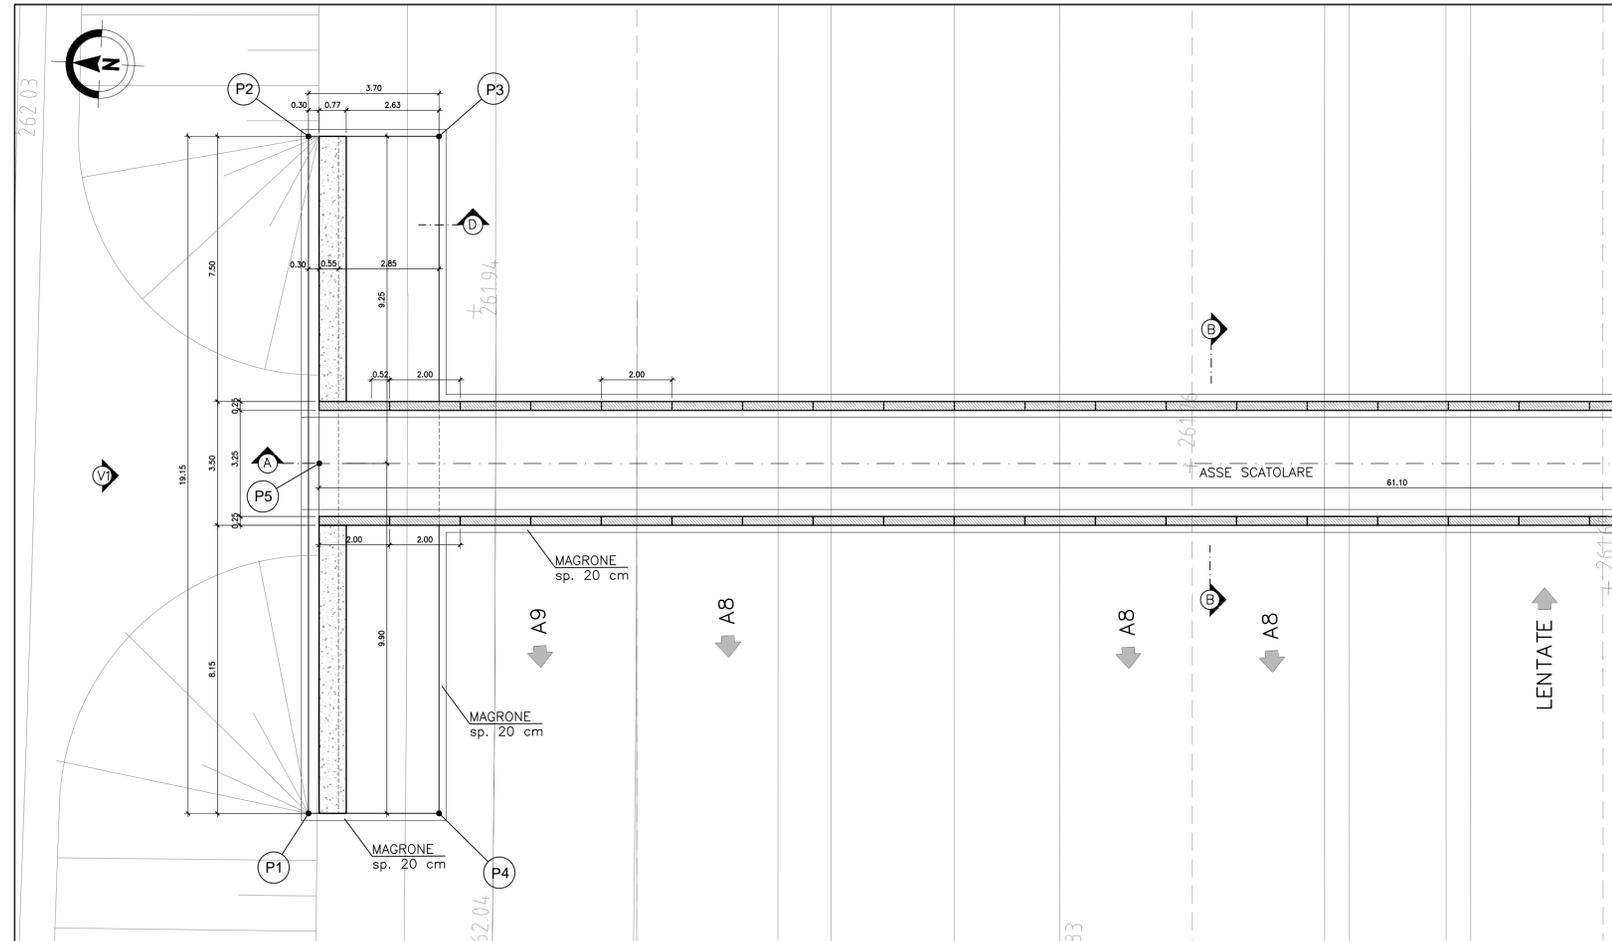

Coordinate di tracciamento opere

PUNTO	COORDINATA X	COORDINATA Y
P1	136051.767	245311.819
P2	136070.892	245312.798
P3	136071.081	245309.103
P4	136051.956	245308.125
P5	136061.669	245312.026
P6	136053.780	245253.847
P7	136074.853	245254.925
P8	136075.042	245251.230
P9	136053.969	245250.152
P10	136064.790	245251.006

CALCESTRUZZI (Rif. EN 1992-1:2004 e UNI EN 206-1:2006)

MAGRONE DI PULIZIA E LIVELLAMENTO

- CLASSE DI RESISTENZA : C12/15
- CONTENUTO MIN. CEMENTO : 150 kg/mc

MURI

- CLASSE DI RESISTENZA : C32/40
- CLASSE DI CONSISTENZA SLUMP : S4
- MAX DIMENSIONE AGGREGATO : 25 mm
- CONTENUTO MIN. CEMENTO : 300 kg/mc
- CLASSE DI ESPOSIZIONE : XC4, XF1
- COPRIFERRO : C = 40 mm

SOTTOVIA SCATOLARI -

CALCESTRUZZO PER ELEMENTI SCATOLARI PREFABBRICATI

- CLASSE DI RESISTENZA : C40/50
- CLASSE DI CONSISTENZA SLUMP : S3
- MAX DIMENSIONE AGGREGATO : 30 mm
- CONTENUTO MIN. CEMENTO : 350 kg/mc
- CLASSE DI ESPOSIZIONE : XC4
- COPRIFERRO : C = 40 mm


ARMATURE PER C.A. E C.A.P.

ACCIAIO D'ARMATURA

- ACCIAIO PER CEMENTO ARMATO B450 C

PIANTA FONDAZIONI - SEZIONE C-C

Scala 1:100

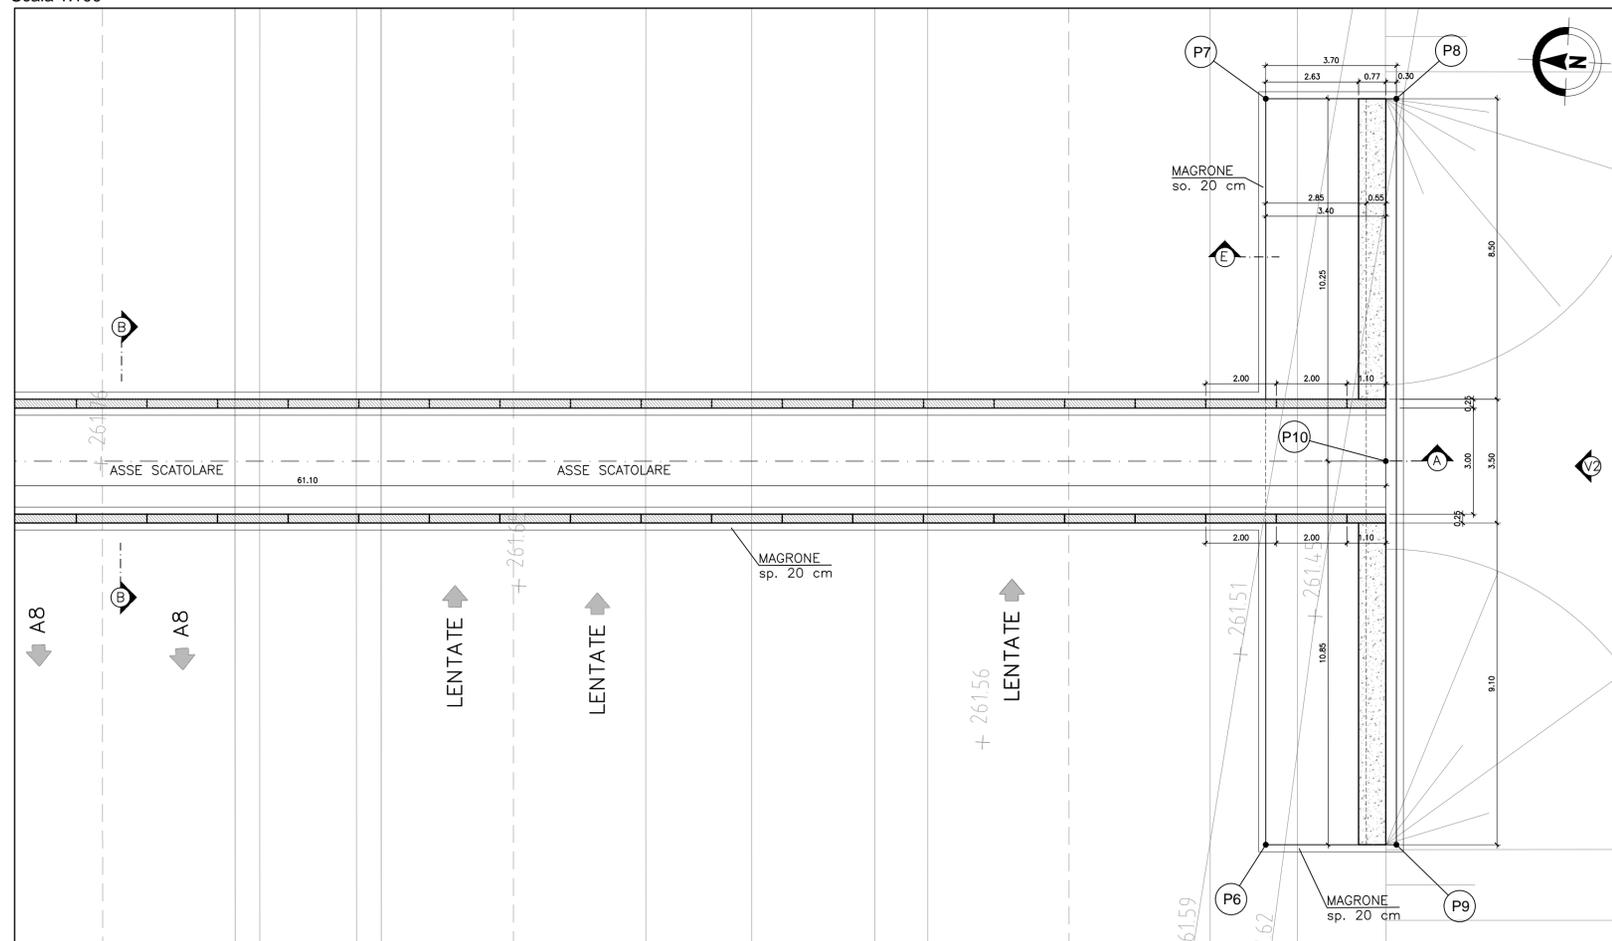

MATRICE DI REVISIONE

REV	DATA	DESCRIZIONE MODIFICA

N.B.: LA TAVOLA SOSTITUISCE QUELLA RELATIVA AL CODICE [] DEL PROGETTO ESECUTIVO

COLLEGAMENTO AUTOSTRADALE DALMINE - COMO - VARESE - VALICO DEL GAGGIOLO E OPERE AD ESSO CONNESSE
 CODICE C.U.P. F11806000270007
TRATTE B1, B2, C, D, TRVA13+14, GREENWAY
AS BUILT
TRATTA B1 - SVINCOLO DI LOMAZZO (da Pk -0+850 a Pk. +1+800)
 OPERE D'ARTE MINORI - ATTRAVERSAMENTI FAUNISTICI
 ASSE AUTOSTRADALE PK. 0+352
 PIANTE FONDAZIONI

IDENTIFICAZIONE ELABORATO CODICE PROGETTO: F00107B WBS	IMPRESA RAGGRUPPAMENTO TEMPORANEO IMPRESE: Mandatario: STRABAG A.G. Mandante: GLF Grandi Lavori Fincosit S.p.A. Mandante: Giuseppe Malturo S.p.A. Mandante cooptata: STRABAG S.p.A.
FASE PROGETTUALE LOTTO: A ZONA: D OPERA: A01 TRATTO D'OPERA: R002 AMBITO: 0 IPOTESI ELABORATO: ON PROGRESSIVO: 02 REVISIONE: F1	PROGETTISTA - PROGETTO ESECUTIVO DI DETTAGLIO RAGGRUPPAMENTO TEMPORANEO PROGETTISTI: Mandatario: 3TI PROGETTI ITALIA S.p.A. Mandante: GP Ing. Alberto Cecchini Mandante: Arch. Salvatore Vermiglio
CONCEDENTE CONCESSIONI AUTOSTRADALI LOMBARDE	RESPONSABILE DI PROGETTO ED INCARICATO DELL'INTEGRAZIONE FRA LE VARIE PRESTAZIONI: Ing. Alberto Cecchini
CONCESSIONARIO Autostreda Pedemontana Lombarda Direttore Tecnico: Ing. Enrico Arini Referente Tecnico: Arch. Giovanni CANNITO	ELABORAZIONE PROGETTUALE PROGETTISTA: 3TI PROGETTI ITALIA S.p.A. 3TI ITALIA S.p.A. DIRETTORE TECNICO: Ing. Stefano Luca Pissati Ordine degli Ingegneri Provincia di Roma n. 20809
APPROVATO Autostreda Pedemontana Lombarda Il Direttore dei Lavori: Ing. Francesco Domonico	Redatto: Viola Verificato: Di Sarzo Approvato: Pissati