


Planimetria barriere SVINCOLO LOMAZZO  
v. elaborato A\_0\_C01\_BS001\_0\_BS\_P1\_003

Planimetria SVINCOLO LOMAZZO  
v. elaborato A\_0\_C01\_BS001\_0\_BS\_P1\_003

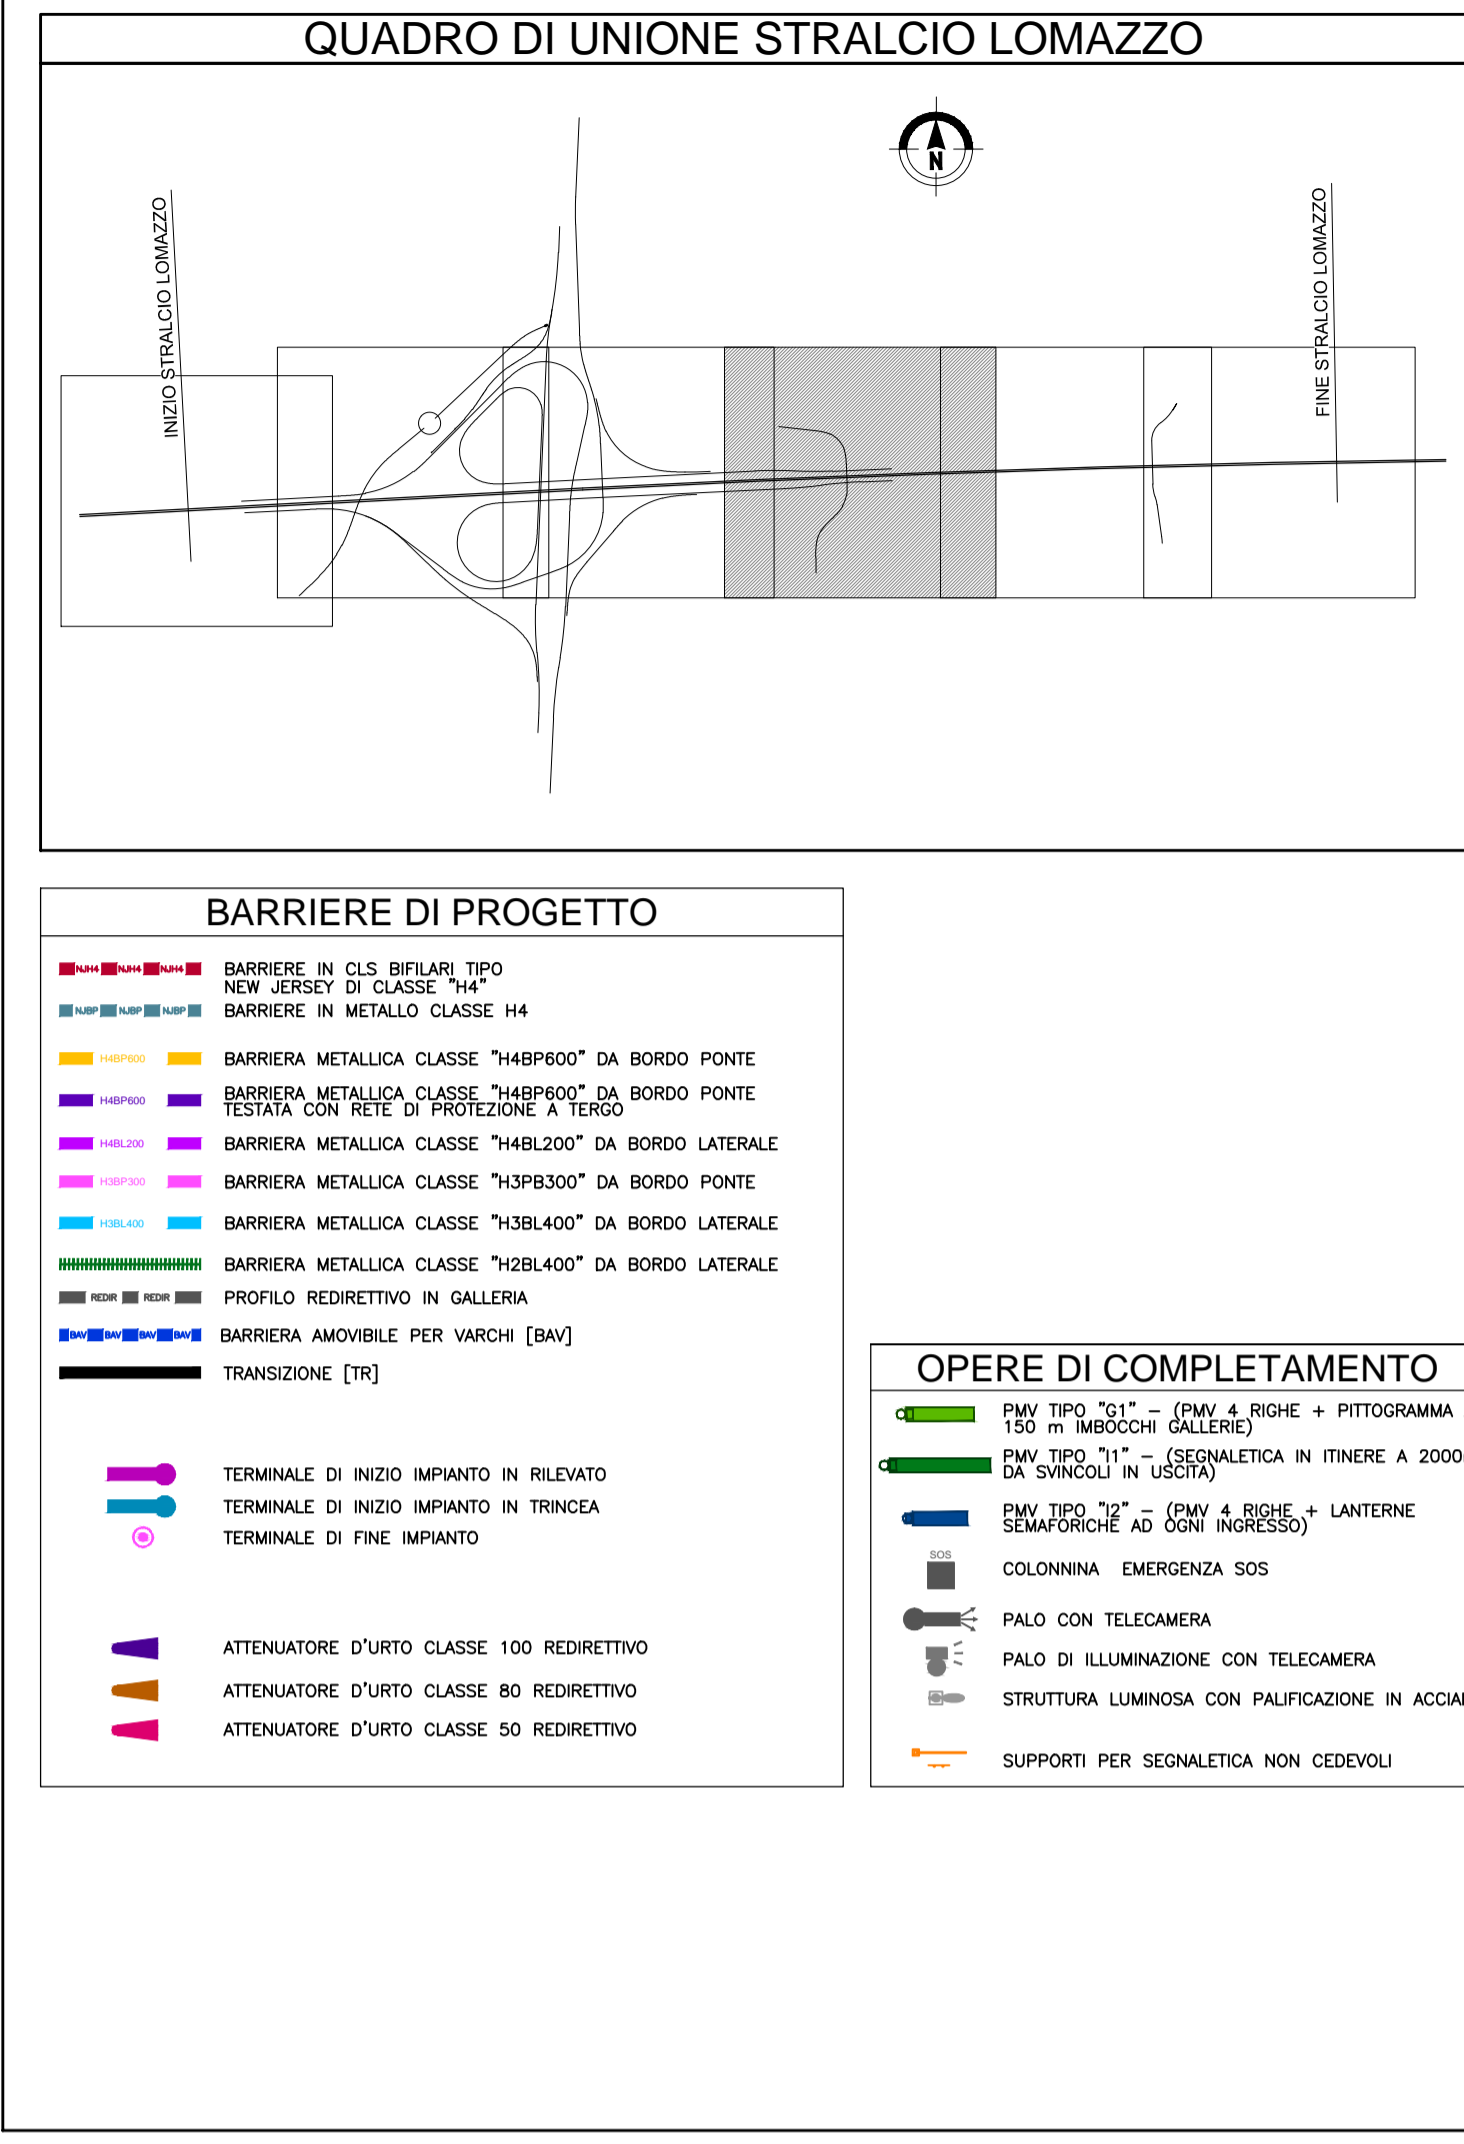

#### MATRICE DI REVISIONE

REV	DATA	DESCRIZIONE MODIFICA

N.B.: LA TAVOLA SOSTITUISCE QUELLA RELATIVA AL CODICE E DEL PROGETTO ESECUTIVO

### COLLEGAMENTO AUTOSTRADALE DALMINE - COMO - VARESE - VALICO DEL GAGGIOLO E OPERE AD ESO CONNESSE

CODICE C.U.P. F11B0600027007

## TRATTE B1, B2, C, D, TRVA13+14, GREENWAY AS BUILT

### TRATTA B1 - SVINCOLO DI LOMAZZO (da Pk -0+850 a Pk 1+800)

SICUREZZA STRADALE  
BARRIERE DI SICUREZZA  
PLANIMETRIA ASSE AUTOSTRADALE Tav. 4

IDENTIFICAZIONE ELABORATO					
CODICE PROGETTO:	F00107B				
	WBS				
FASE PROGETTUALE	LOTTO	ZONA	OPERA	TRATTO D'OPERA	AMBITO
	A	0	AD1	BS022	0 BS P1
					004
					TE

Scala: 1:100

DATA	DESCRIZIONE	REV	PROGETTISTA - PROGETTO ESECUTIVO DI DETTAGLIO
Novembre 2015	Emisione	0	RAGGRUPPAMENTO TEMPORANEO PROGETTISTI:
			Mandataria: 3TI PROGETTI ITALIA S.p.A.
			Mandante: GP Impianti e Gestione Progetti S.p.A.
			Mandante: G&P
			Mandante: Arch. Salvatore Vermiglio

<p><b>CONCEDENTE</b></p> <p> CONCESSIONARI AUTOSTRADALI LOMBARDE</p> <p><b>CONCESSIONARIO</b></p> <p> Autista Lombardia Direttore Tecnico: Ing. Enrico Anzi Referente Tecnico: Ing. Sabrina Lattuada</p> <p><b>APPROVATO</b></p> <p> Autista Lombardia Il Direttore dei Lavori: Ing. Francesco Domenico</p>	<p><b>IMPRESA</b></p> <p><b>RAGGRUPPAMENTO TEMPORANEO IMPRESE:</b></p> <table border="0" style="width: 100%; font-size: xx-small;"> <tr> <td>Mandatario</td> <td>Mandante</td> <td>Mandante</td> <td>Mandante coopta</td> </tr> <tr> <td>STRABAG A.G.</td> <td>GLF Grandi Lavori Fincostr S.p.A.</td> <td>Impresa costruzioni Giuseppe Maltauro S.p.A.</td> <td>STRABAG S.p.A.</td> </tr> </table> <p> </p> <p><b>ELABORAZIONE PROGETTUALE</b></p> <p><b>PROGETTISTA:</b></p> <p>3TI PROGETTI ITALIA S.p.A.</p> <p><b>3TI ITALIA S.p.A.</b> DIRETTORE TECNICO Ing. Stefano Luca Passati Ordine degli Ingegneri Provincia di Roma n. 20809</p> <p>Redatto: Schiavi      Verificato: topes      Approvato: Passati</p>	Mandatario	Mandante	Mandante	Mandante coopta	STRABAG A.G.	GLF Grandi Lavori Fincostr S.p.A.	Impresa costruzioni Giuseppe Maltauro S.p.A.	STRABAG S.p.A.
