




BARRIERA BORDO LATERALE CLASSE H3 - MODULO CENTRALE -
scala 1:20

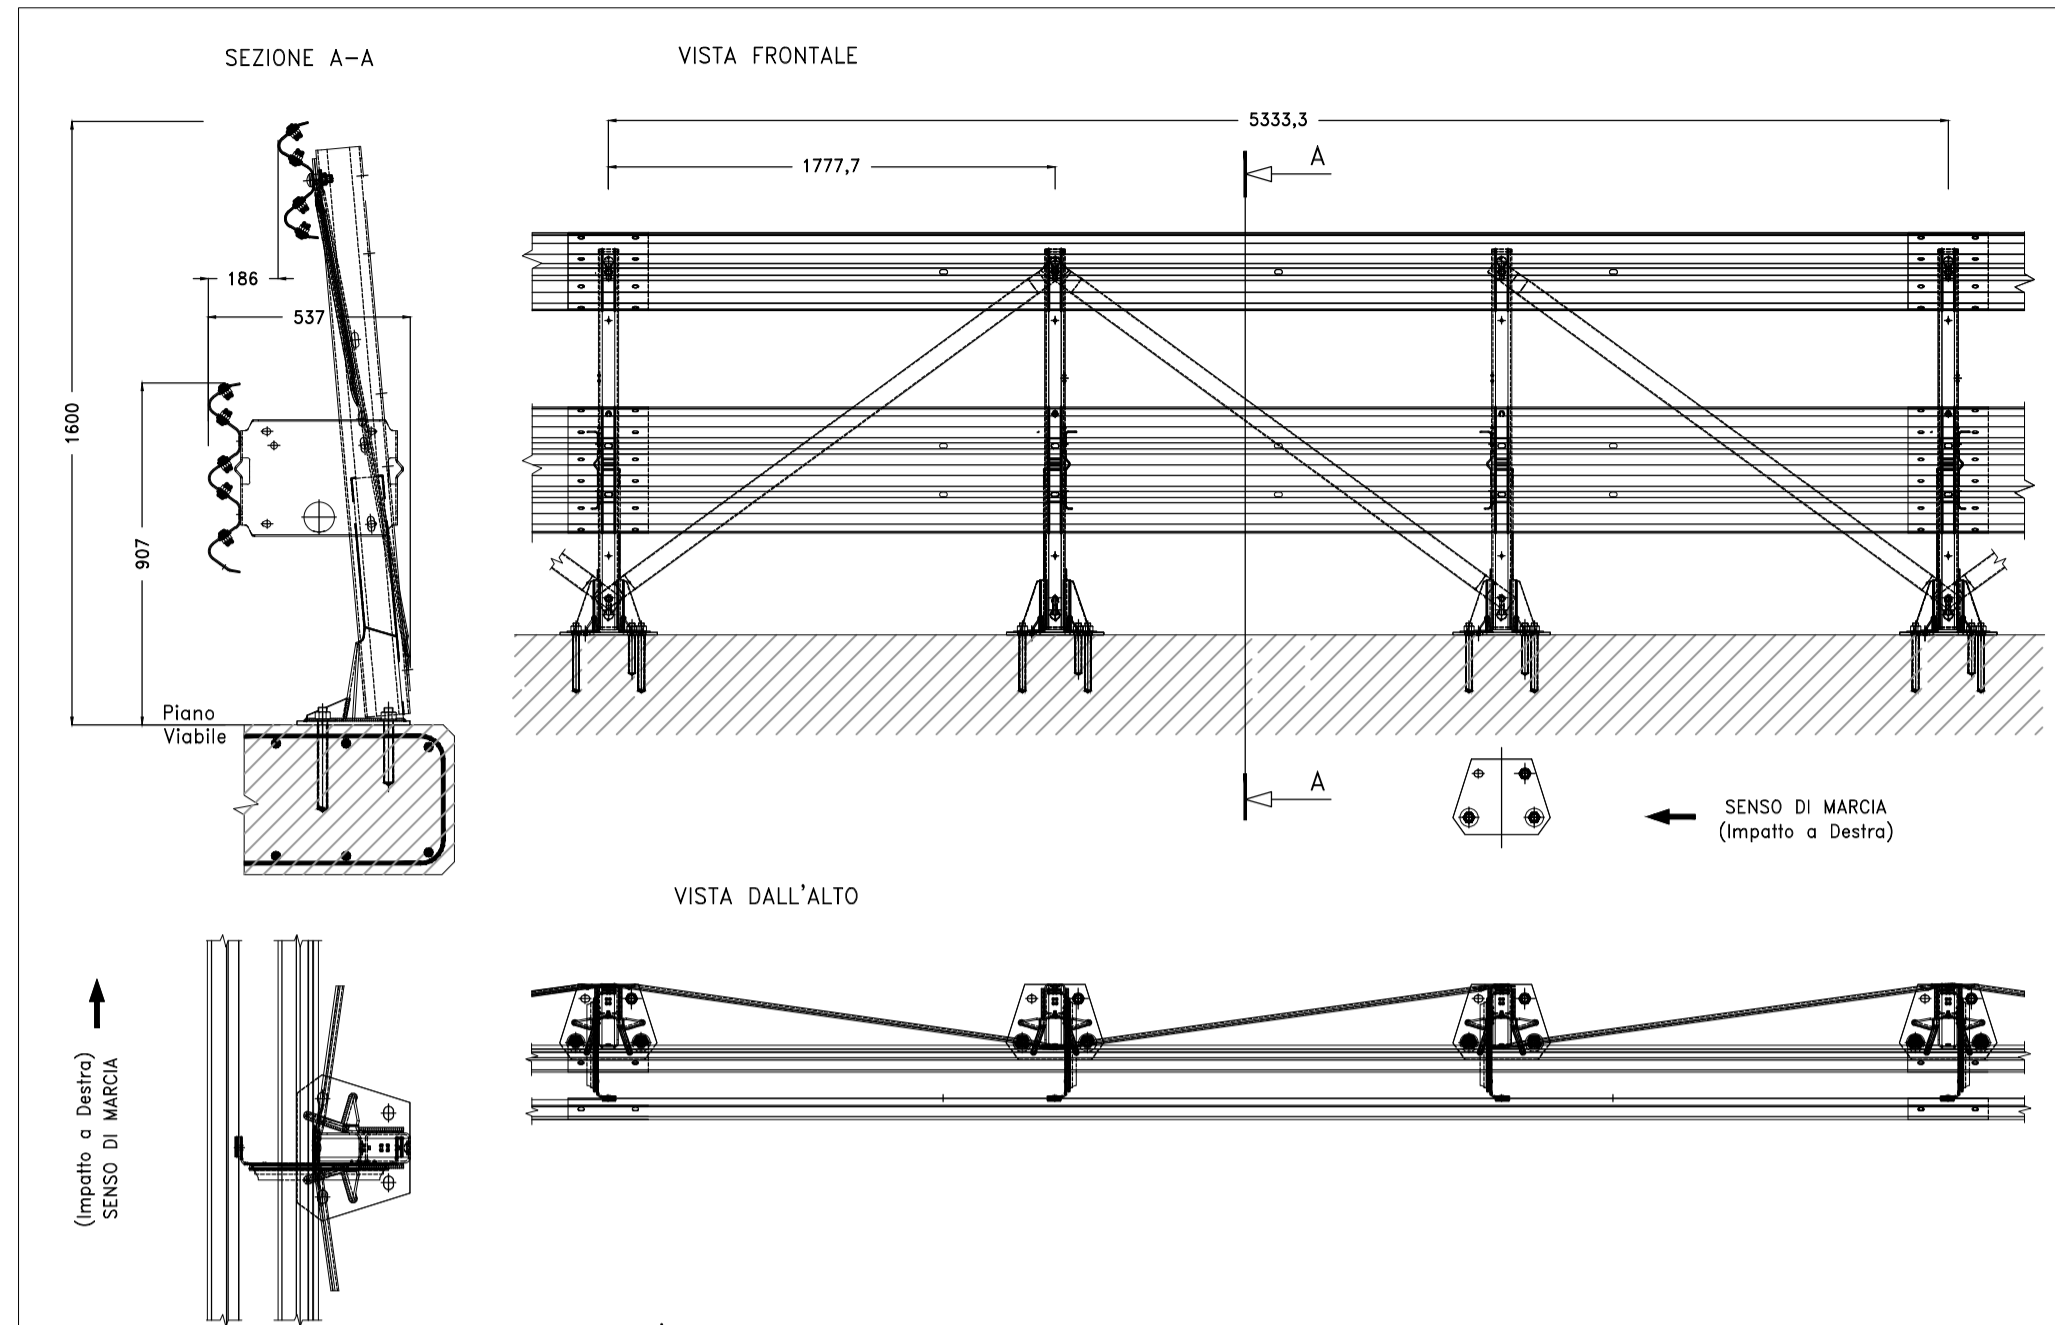

BARRIERA BORDO LATERALE CLASSE H4 - MODULO CENTRALE -
scala 1:50

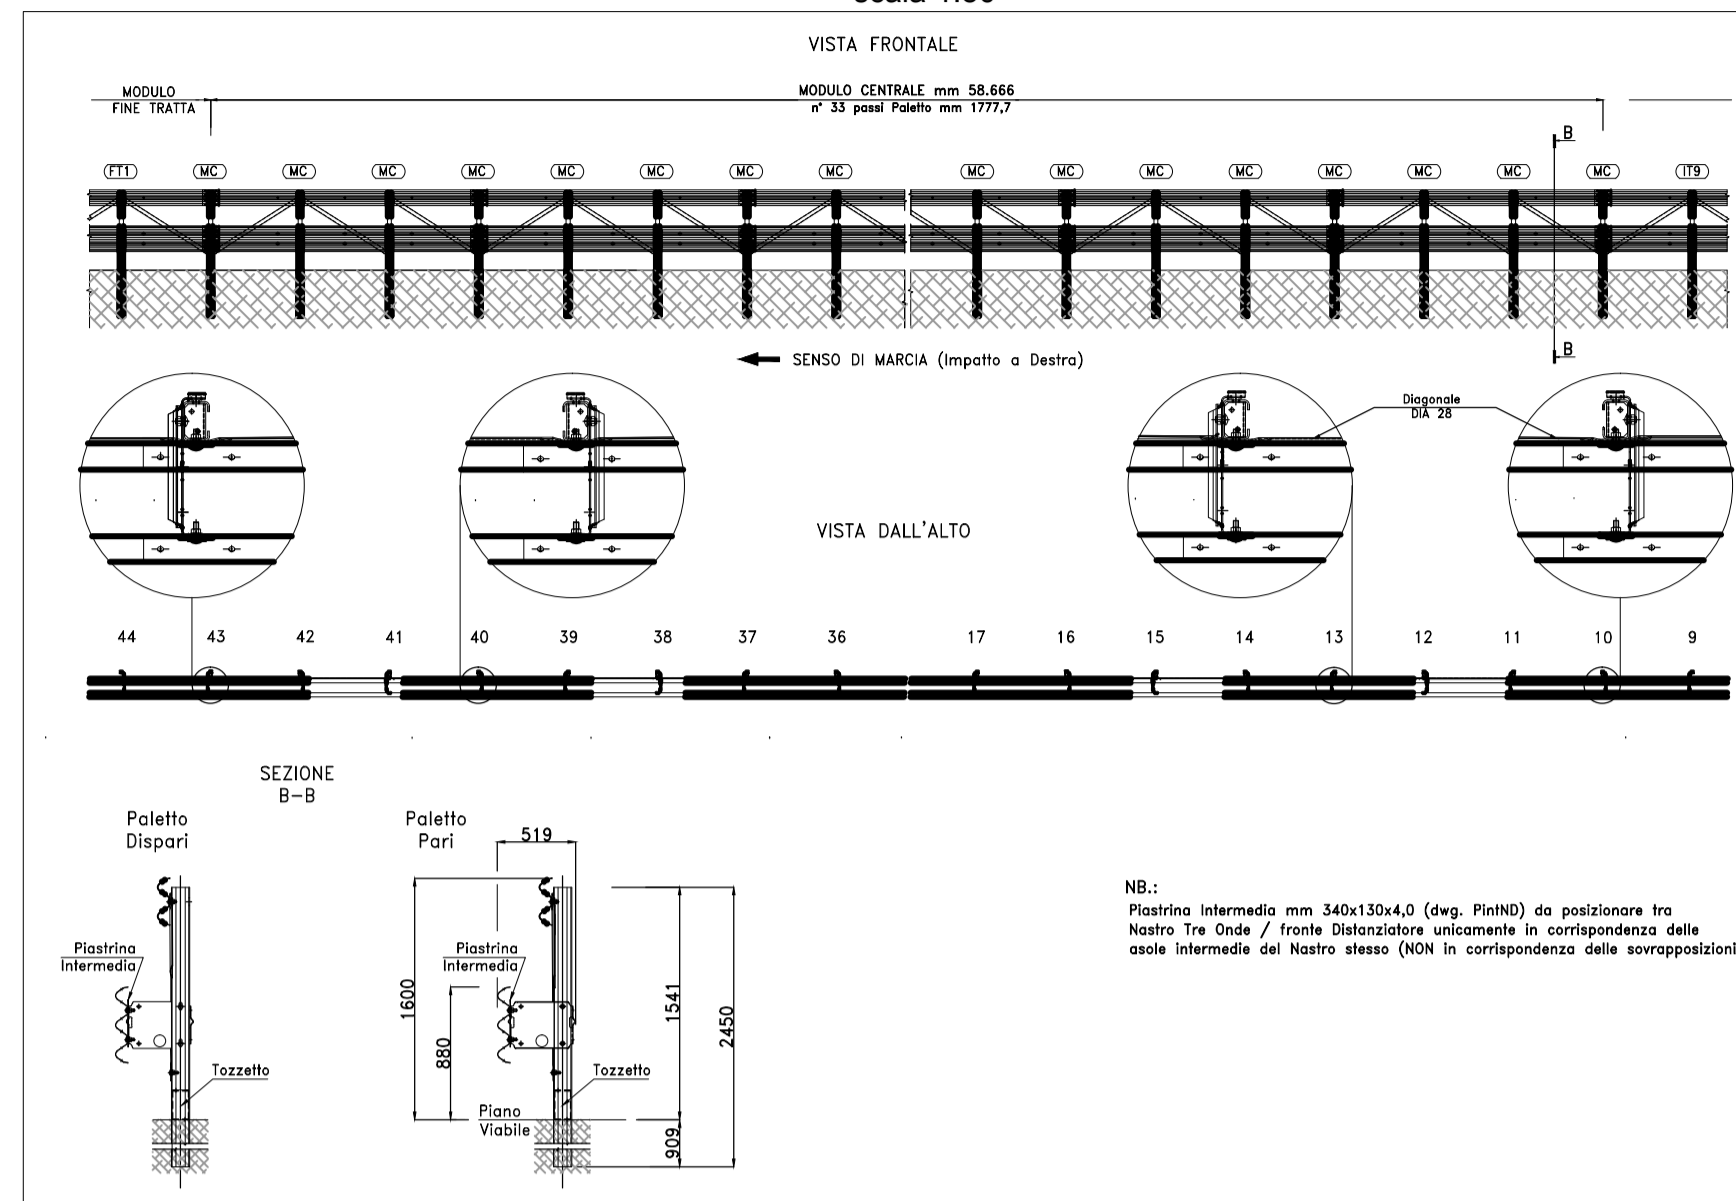


BARRIERA BORDO PONTE CLASSE H4B - MODULO CENTRALE -
scala 1:20

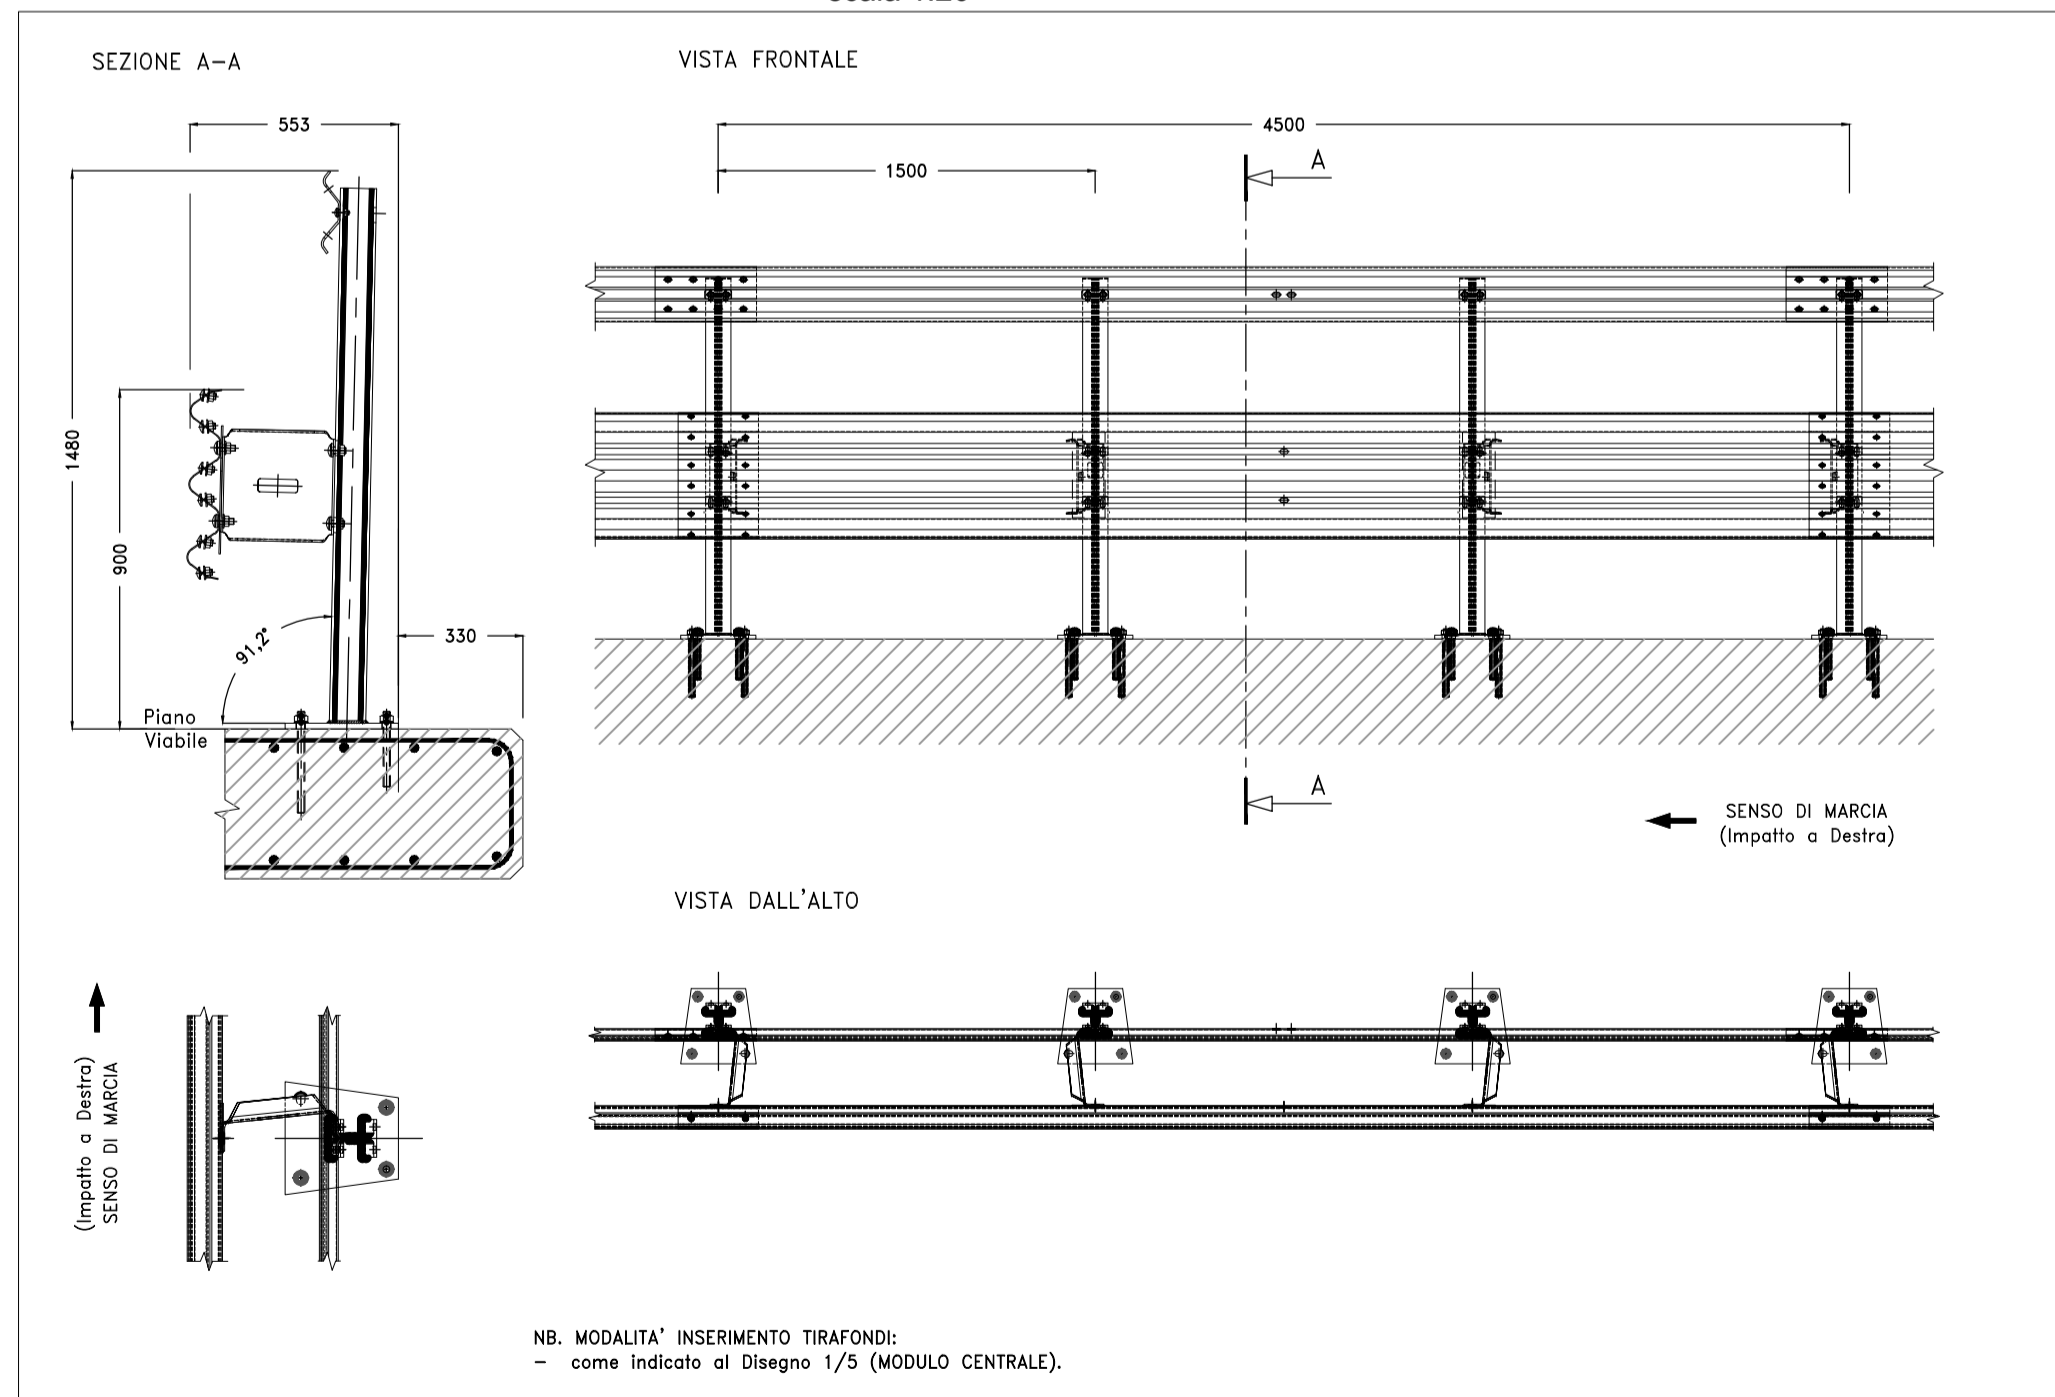

NB. MODALITA' INSERIMENTO TIRAFONDI:
- come indicato al Disegno 1/5 (MODULO CENTRALE).

PANNELLO RETE SOPRALUCE ANGOLATO PER BARRIERA H4BP INTERASSE 1500 mm - ASSIEME -
scala 1:25

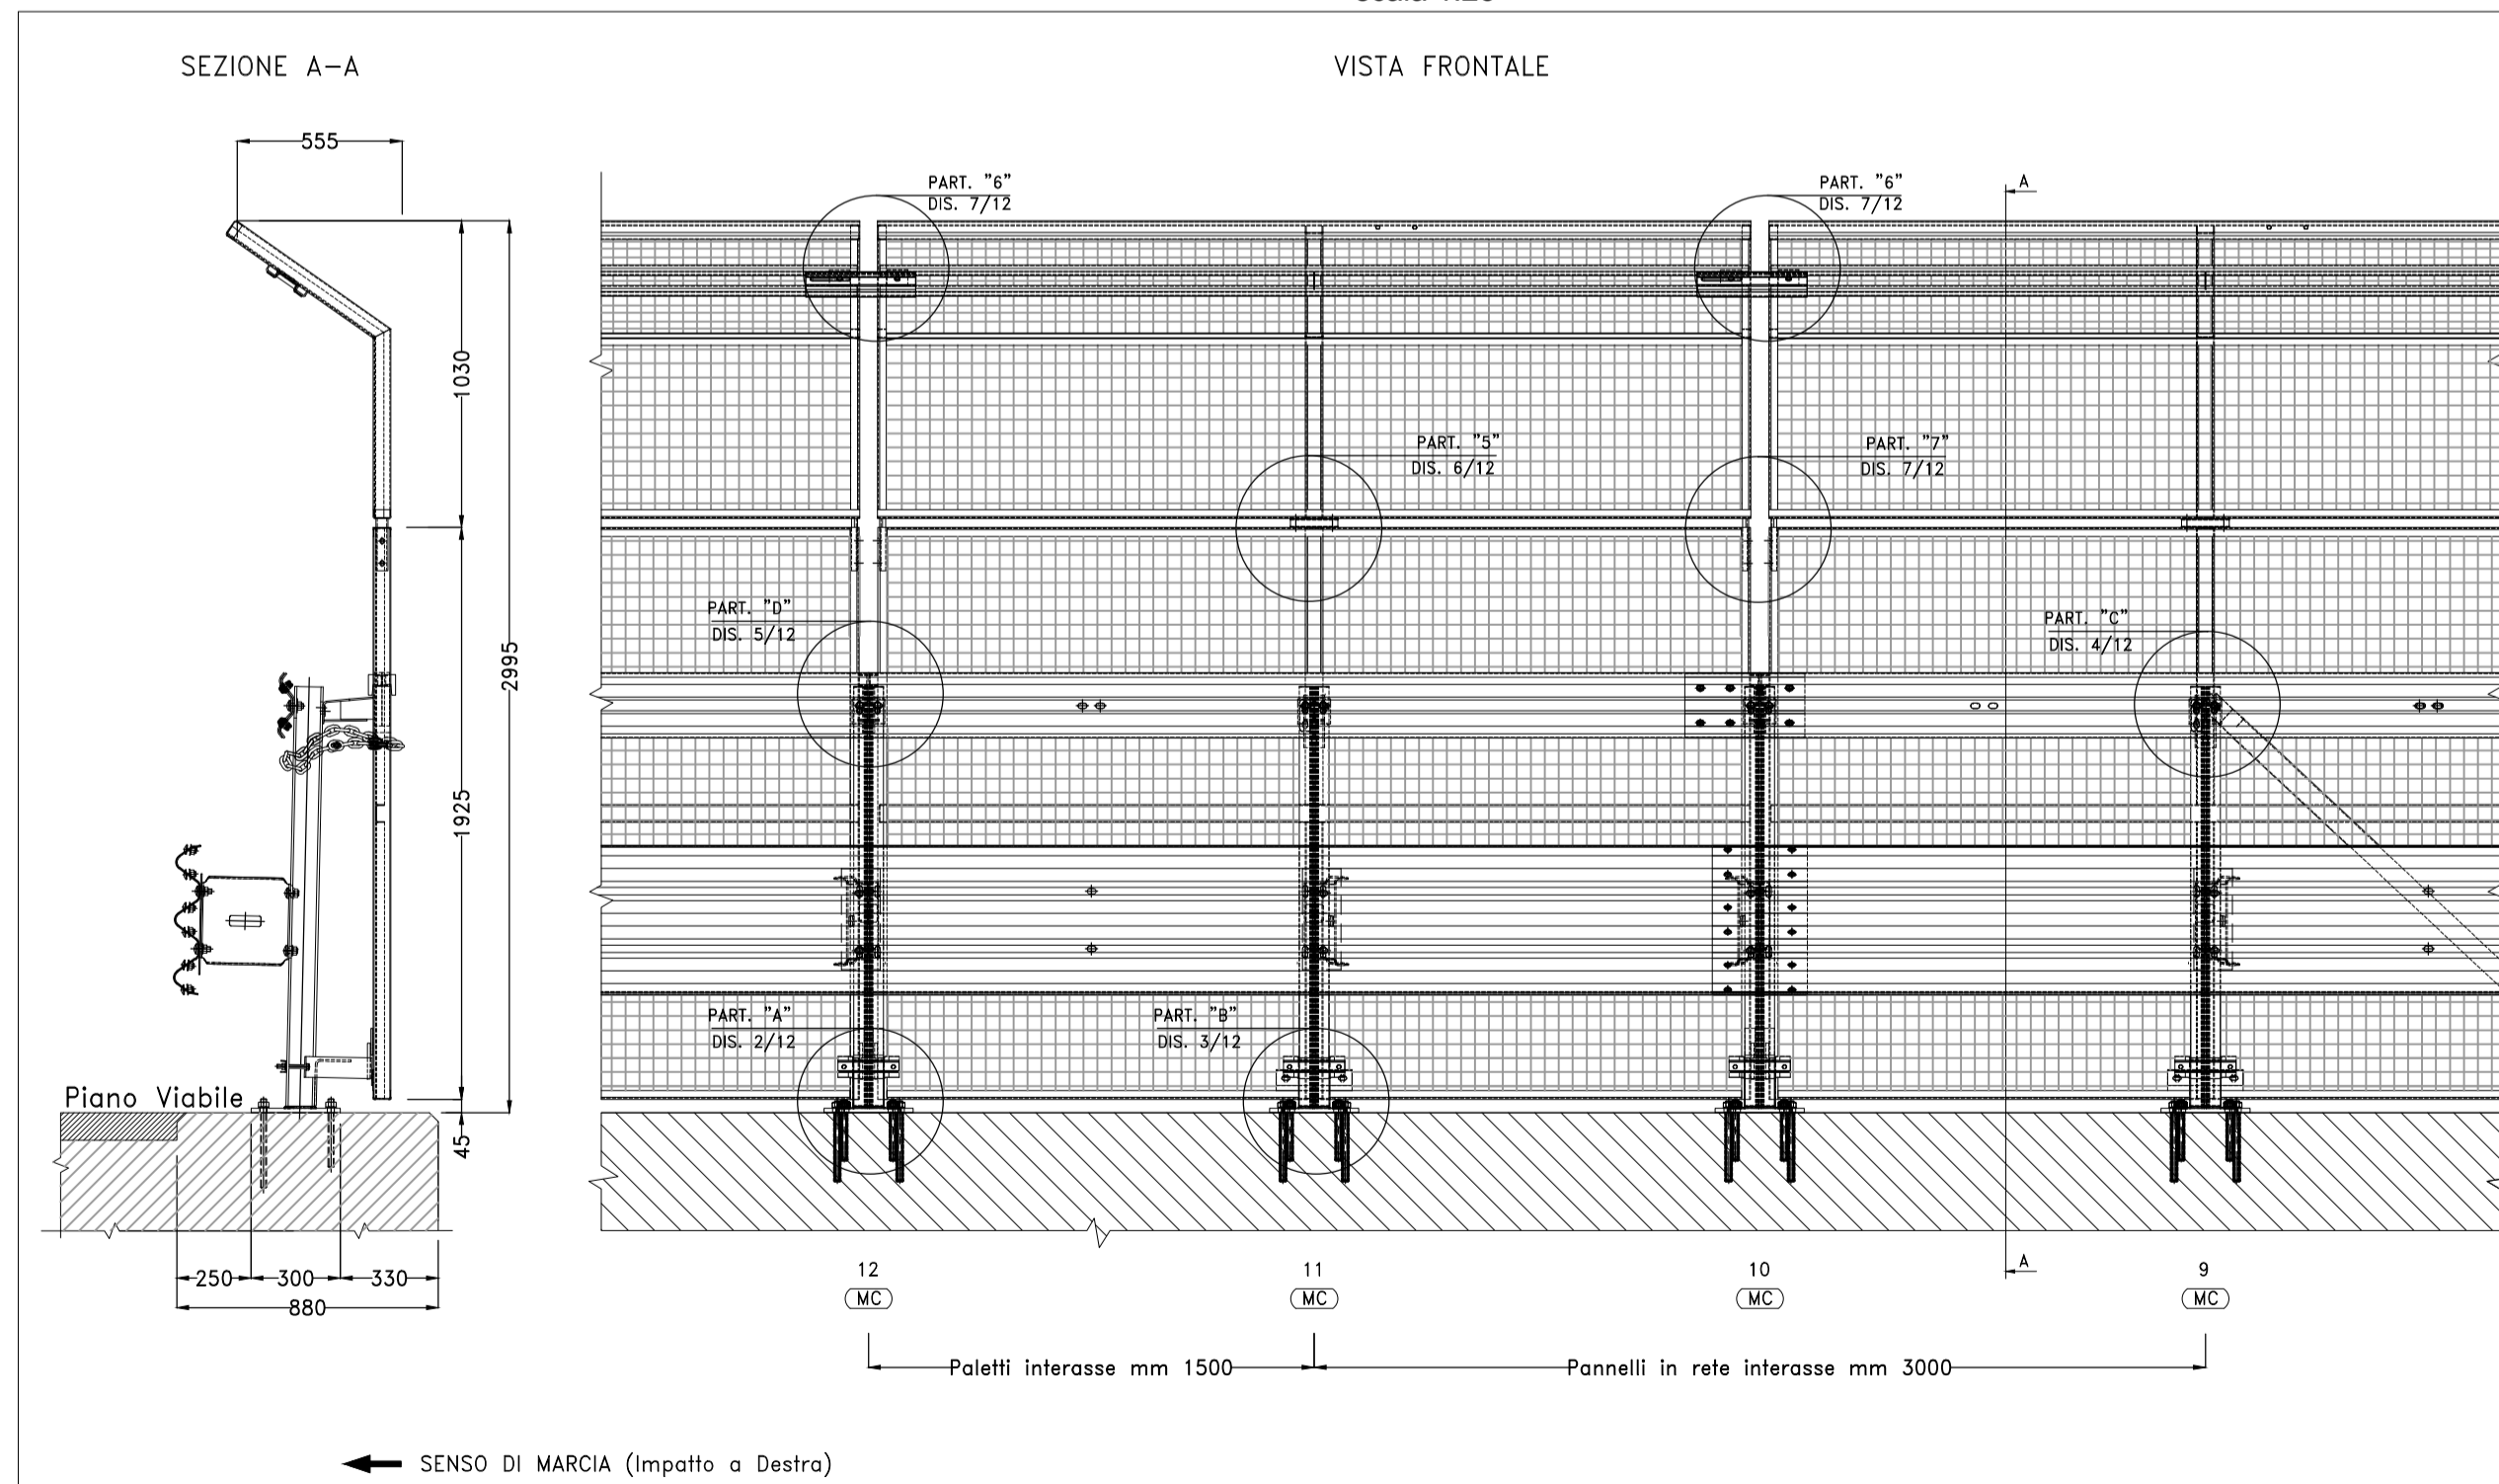

(*) Distanza dal bordo in fase di conduzione Prova Crash modificabile in funzione della specifica installazione a cura del progettista dell'adattamento.

MATRICE DI REVISIONE		
REV	DATA	DESCRIZIONE MODIFICA

N.B.: LA TAVOLA SOSTITUISCE QUELLA RELATIVA AL CODICE E [] DEL PROGETTO ESECUTIVO

CONCESSIONARI AUTOSTRADALI LOMBARDE

COLLEGAMENTO AUTOSTRADE DALMINE - COMO - VARESE - VALICO DEL GAGGIOLO E OPERE AD ESSO CONNESSE
CODICE C.U.P. F11B060027007

TRATTE B1, B2, C, D, TRVA13+14, GREENWAY
AS BUILT
TRATTA B1 - SVINCOLO DI LOMAZZO (da Pk -0+850 a Pk 1+800)
SICUREZZA STRADALE
BARRIERE DI SICUREZZA

PARTICOLARI BARRIERE DI SICUREZZA E RETI DI PROTEZIONE INSTALLATE - TAV.1

FASE PROGETTUALE	LOTTO	ZONA	OPERA	TRATTO DOPERA	AMBITO	TIPICELABORATO	PROGRESSIVO	REVISIONE
A	0	ADX	BS000	0	BS	PC	101	E

Scala: varie

DATA	DESCRIZIONE	REV
Novembre 2015	Emissione	E

RAGGRUPPAMENTO TEMPORANEO IMPRESE:

Mandatario	Mandante	Mandante	Mandante cooptata
STRABAG A.G.	GLF Grandi Lavori Fincoist S.p.A.	Impresa costruzioni Giuseppe Maltauro S.p.A.	STRABAG S.p.A.

RAGGRUPPAMENTO TEMPORANEO PROGETTISTI:

Mandatario	Mandante	Mandante	Mandante
3TI PROGETTI ITALIA	GP	ALBERTO CECCHINI	Arch. Salvatore Vergoglio

CONCEDENTE: CONCESSIONARI AUTOSTRADALI LOMBARDE
Ing. Alberto Cecchini

Direttore Tecnico: Ing. Enrico Anzi
Referente Tecnico: Ing. Sabrina Lattuada

Il Direttore dei Lavori: Ing. Francesco Donnicci

ELABORAZIONE PROGETTUALE: PROGETTISTA: 3TI PROGETTI ITALIA S.p.A.

RESPONSABILE DI PROGETTO ED INCARICATO DELL'INTEGRAZIONE FRA LE VARIE PRESTAZIONI: Ing. Alberto Cecchini

STI ITALIA S.p.A.
DIRETTORE TECNICO
Ing. Stefano Luca Passati
Ordine degli Ingegneri
Provincia di Roma n. 20809

Redatto: Schavi Verificato: Lopes Approvato: Passati