


PROVINCIA : Como
 COMUNE : Cirimido

QUADRO DI UNIONE STRALCIO LOMAZZO

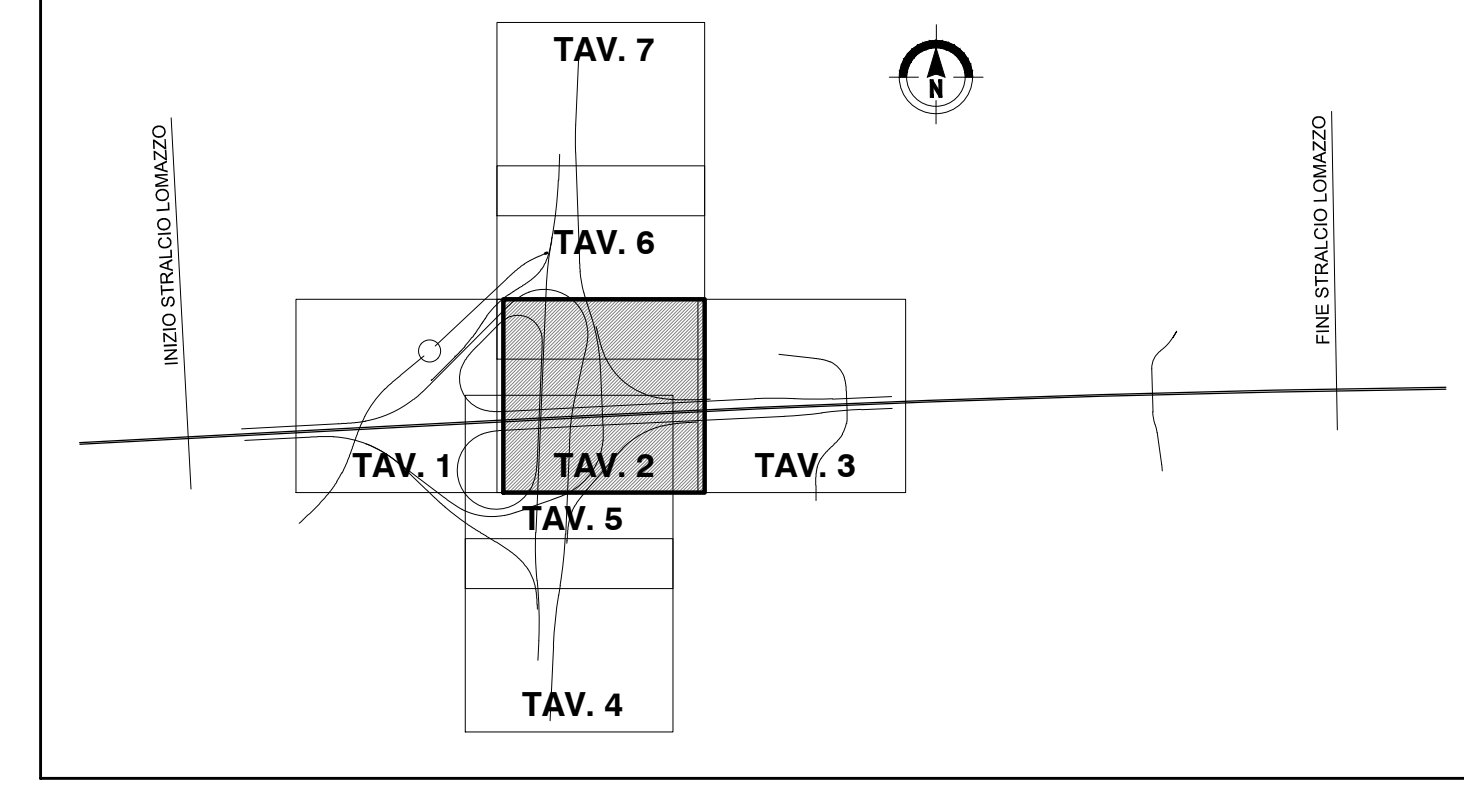

BARRIERE DI PROGETTO


- BARRIERE IN CLS BIFILARI TIPO NEW JERSEY DI CLASSE "H4"
- BARRIERE IN METALLO CLASSE H4
- BARRIERA METALLICA CLASSE "H4BP600" DA BORDO PONTE
- BARRIERA METALLICA CLASSE "H4BP600" DA BORDO PONTE TESTATA CON RETE DI PROTEZIONE A TERZO
- BARRIERA METALLICA CLASSE "H4BL200" DA BORDO LATERALE
- BARRIERA METALLICA CLASSE "H3BP300" DA BORDO PONTE
- BARRIERA METALLICA CLASSE "H3BL400" DA BORDO LATERALE
- BARRIERA METALLICA CLASSE "H2BL400" DA BORDO LATERALE
- PROFILO REDIRETIVO IN GALLERIA
- BARRIERA AMMOBILE PER VARCHI [BAV]
- TRANSIZIONE [TR]

OPERE DI COMPLETAMENTO

- PMV TIPO "01" - (PMV 4 RIGHE + PITTORAMA A 150 m IMBÖCHI GALLERIE)
- PMV TIPO "1" - (SEGNALETICA IN ITINERA A 200m DA SVINCOLI IN GALLERIA)
- PMV TIPO "2" - (PMV 4 RIGHE + LANTERNE SEMAFORICHE AD OGNI INGRESSO)
- COLONNINA EMERGENZA SOS
- PALO CON TELECAMERA
- PALO DI ILLUMINAZIONE CON TELECAMERA
- STRUTTURA LUMINOSA CON PALIFICAZIONE IN ACCIAIO
- SUPPORTI PER SEGNALETICA NON CEDEVOLI

ALTRO APPALTO

Planimetria barriere ASSE PRINCIPALE
 v. elaborati A_0_A01_BS002_0_BS_P1_002/004

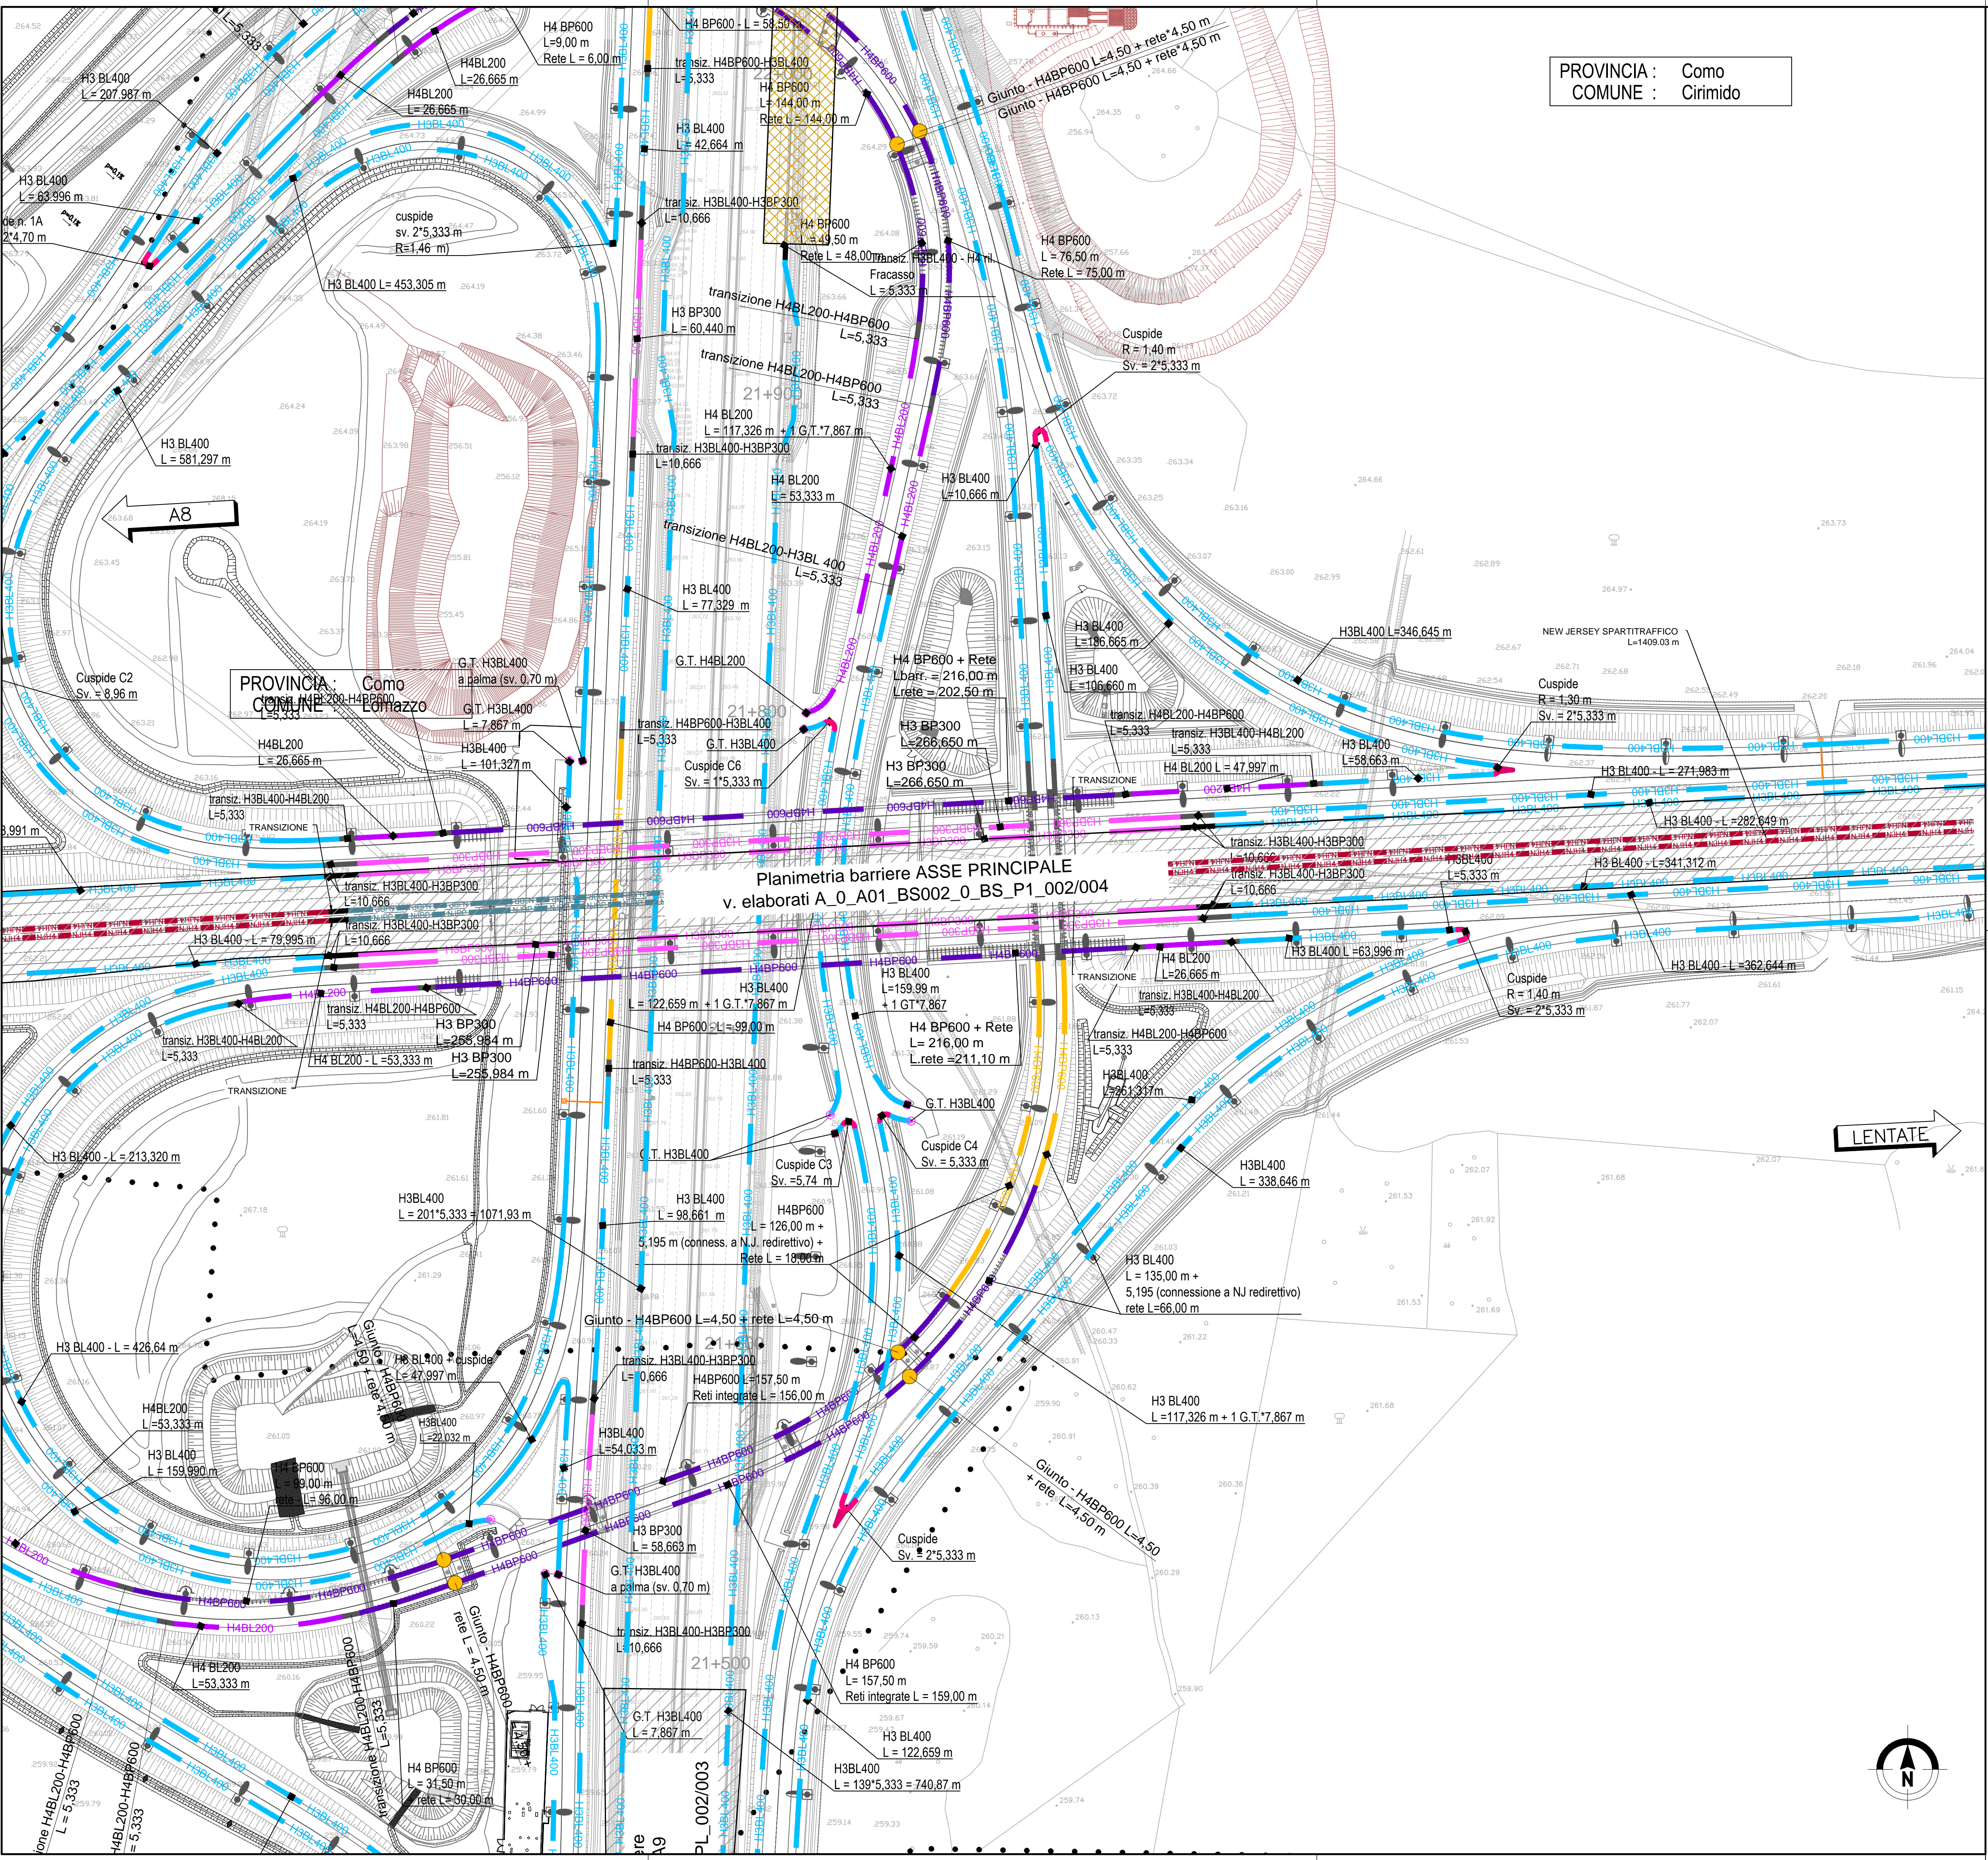

LENTATE

MATRICE DI REVISIONE

REV	DATA	DESCRIZIONE MODIFICA

N.B.: LA TAVOLA SOSTITUISCE QUELLA RELATIVA AL CODICE E DEL PROGETTO ESECUTIVO

CONCESSIONARI AUTOSTRADALI LOMBARDE

COLLEGAMENTO AUTOSTRADALE DALMINE - COMO - VARESE - VALICO DEL GAGGIOLO E OPERE AD ESSI CONNESSE
 CODICE C.U.P. F1180600270007

TRATTE B1, B2, C, D, TRVA13+14, GREENWAY

AS BUILT

TRATTA B1 - SVINCOLO DI LOMAZZO (da Pk -0+850 a Pk 1+800)
 SICUREZZA STRADALE
 BARRIERE DI SICUREZZA
 PLANIMETRIA SVINCOLO LOMAZZO Tav. 2

IDENTIFICAZIONE ELABORATO
 CODICE PROGETTO: F00107B
 WBS

IMPRESA
 RAGGRUPPAMENTO TEMPORANEO IMPRESE:
 Mandataria: STRABAG A.G.
 Mandante: GLF Grandi Lavori S.p.A.
 Mandante coproleta: Giuseppe Maltauro S.p.A.
 Mandataria coproleta: STRABAG S.p.A.

Scala: 1:1000

DATA	DESCRIZIONE	REV
Novembre 2015	Emissione	E

PROGETTISTA - PROGETTO ESECUTIVO DI DETTAGLIO
 RAGGRUPPAMENTO TEMPORANEO PROGETTISTI:
 Mandataria: 3TI PROGETTI ITALIA S.p.A.
 Mandante: GP Progetti e Lavori S.p.A.
 Mandante coproleta: Arch. Salvatore Vermiglio

CONCEDENTE
 CONCESSIONARI AUTOSTRADALI LOMBARDE
 RESPONSABILE DI PROGETTO ED INCARICATO DELL'INTEGRAZIONE FRA LE VARIE PRESTAZIONI:
 Ing. Alberto Cecchini

CONCESSIONARIO
 Autostradale Padovana Lombarda
 Direttore Tecnico: Ing. Enrico Anzi
 Referente Tecnico: Ing. Sabrina Lattuada

APPROVATO
 Autostradale Padovana Lombarda
 Direttore dei Lavori: Ing. Francesco Domenico

ELABORAZIONE PROGETTUALE
 PROGETTISTA:
 3TI PROGETTI ITALIA S.p.A.

3TI ITALIA S.p.A.
 DIRETTORE TECNICO
 Ing. Stefano Luca Passari
 Ordine degli Ingegneri
 Provincia di Roma n. 20809

Redatto: Schiavi Verificatopces Approvato: Passati