


QUADRO DI UNIONE STRALCIO LOMAZZO

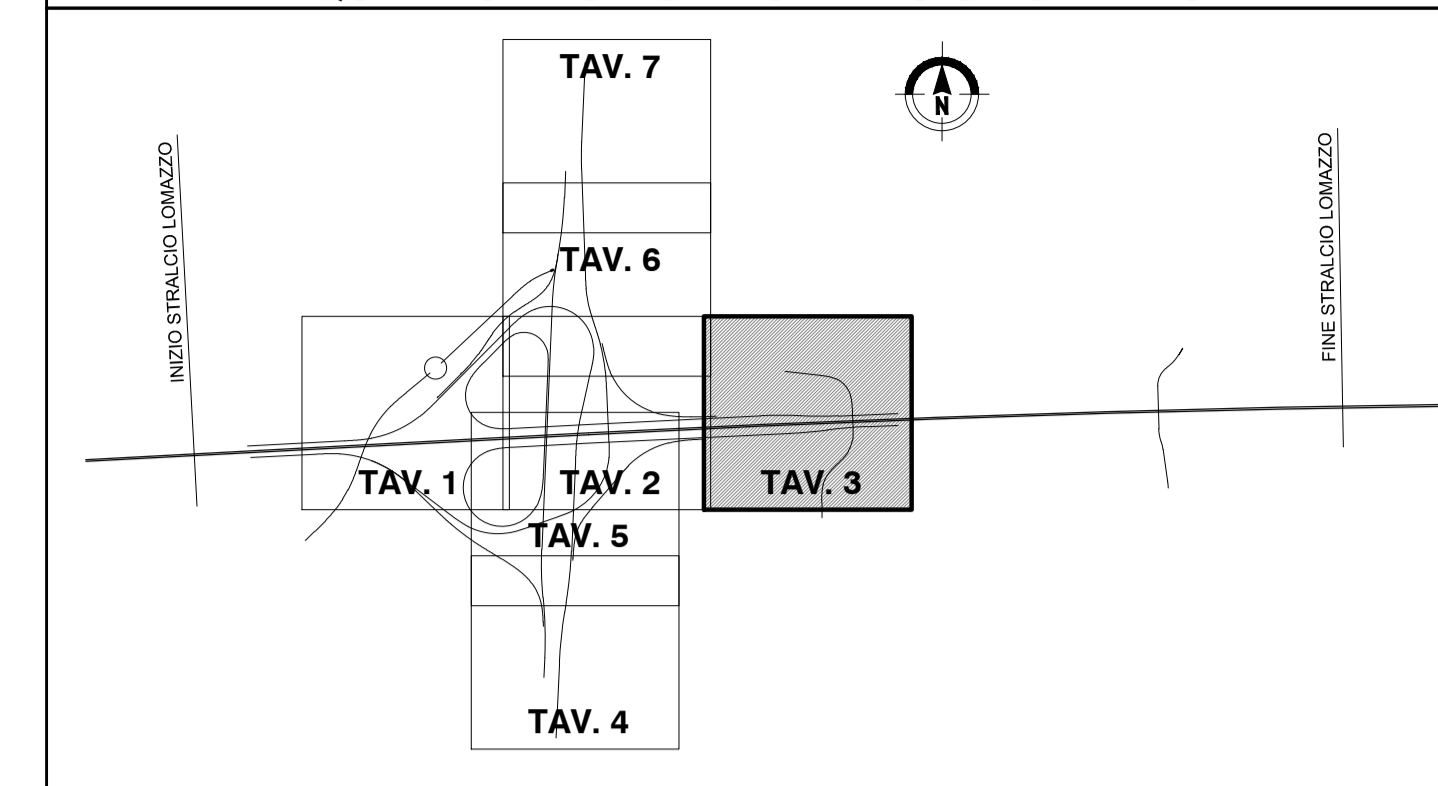


**BARRIERE DI PROGETTO**

- BARRIERE IN CLS BIFILARI TIPO NEW JERSEY DI CLASSE "H4"
- BARRIERE IN METALLO CLASSE H4
- BARRIERA METALLICA CLASSE "H4BP600" DA BORDO PONTE
- BARRIERA METALLICA CLASSE "H4BP600" DA BORDO PONTE TESTATA CON RETE DI PROTEZIONE A TERZO
- BARRIERA METALLICA CLASSE "H4BL200" DA BORDO LATERALE
- BARRIERA METALLICA CLASSE "H3BP300" DA BORDO PONTE
- BARRIERA METALLICA CLASSE "H3BL400" DA BORDO LATERALE
- BARRIERA METALLICA CLASSE "H2BL400" DA BORDO LATERALE
- PROFILO REDIRETTO IN GALLERIA
- BARRIERA AMMOVIBILE PER VARCHI [BAV]
- TRANSIZIONE [TR]

**OPERE DI COMPLETAMENTO**

- PMV TIPO "01" - (PMV 4 RIGHE + PITTORAMA A 150 m IMBÖCCHI GALLERIE)
- PMV TIPO "1" - (SEGNALETICA IN ITINERE A 200m DA SVINCOLI IN UGHERIA)
- PMV TIPO "2" - (PMV 4 RIGHE + LANTERNE SEMAFORICHE AD OGNI INGRESSO)
- COLONNINA EMERGENZA SOS
- PALO CON TELECAMERA
- PALO DI ILLUMINAZIONE CON TELECAMERA
- STRUTTURA LUMINOSA CON PALIFICAZIONE IN ACCIAIO
- SUPPORTI PER SEGNALETICA NON CEDEVOLI

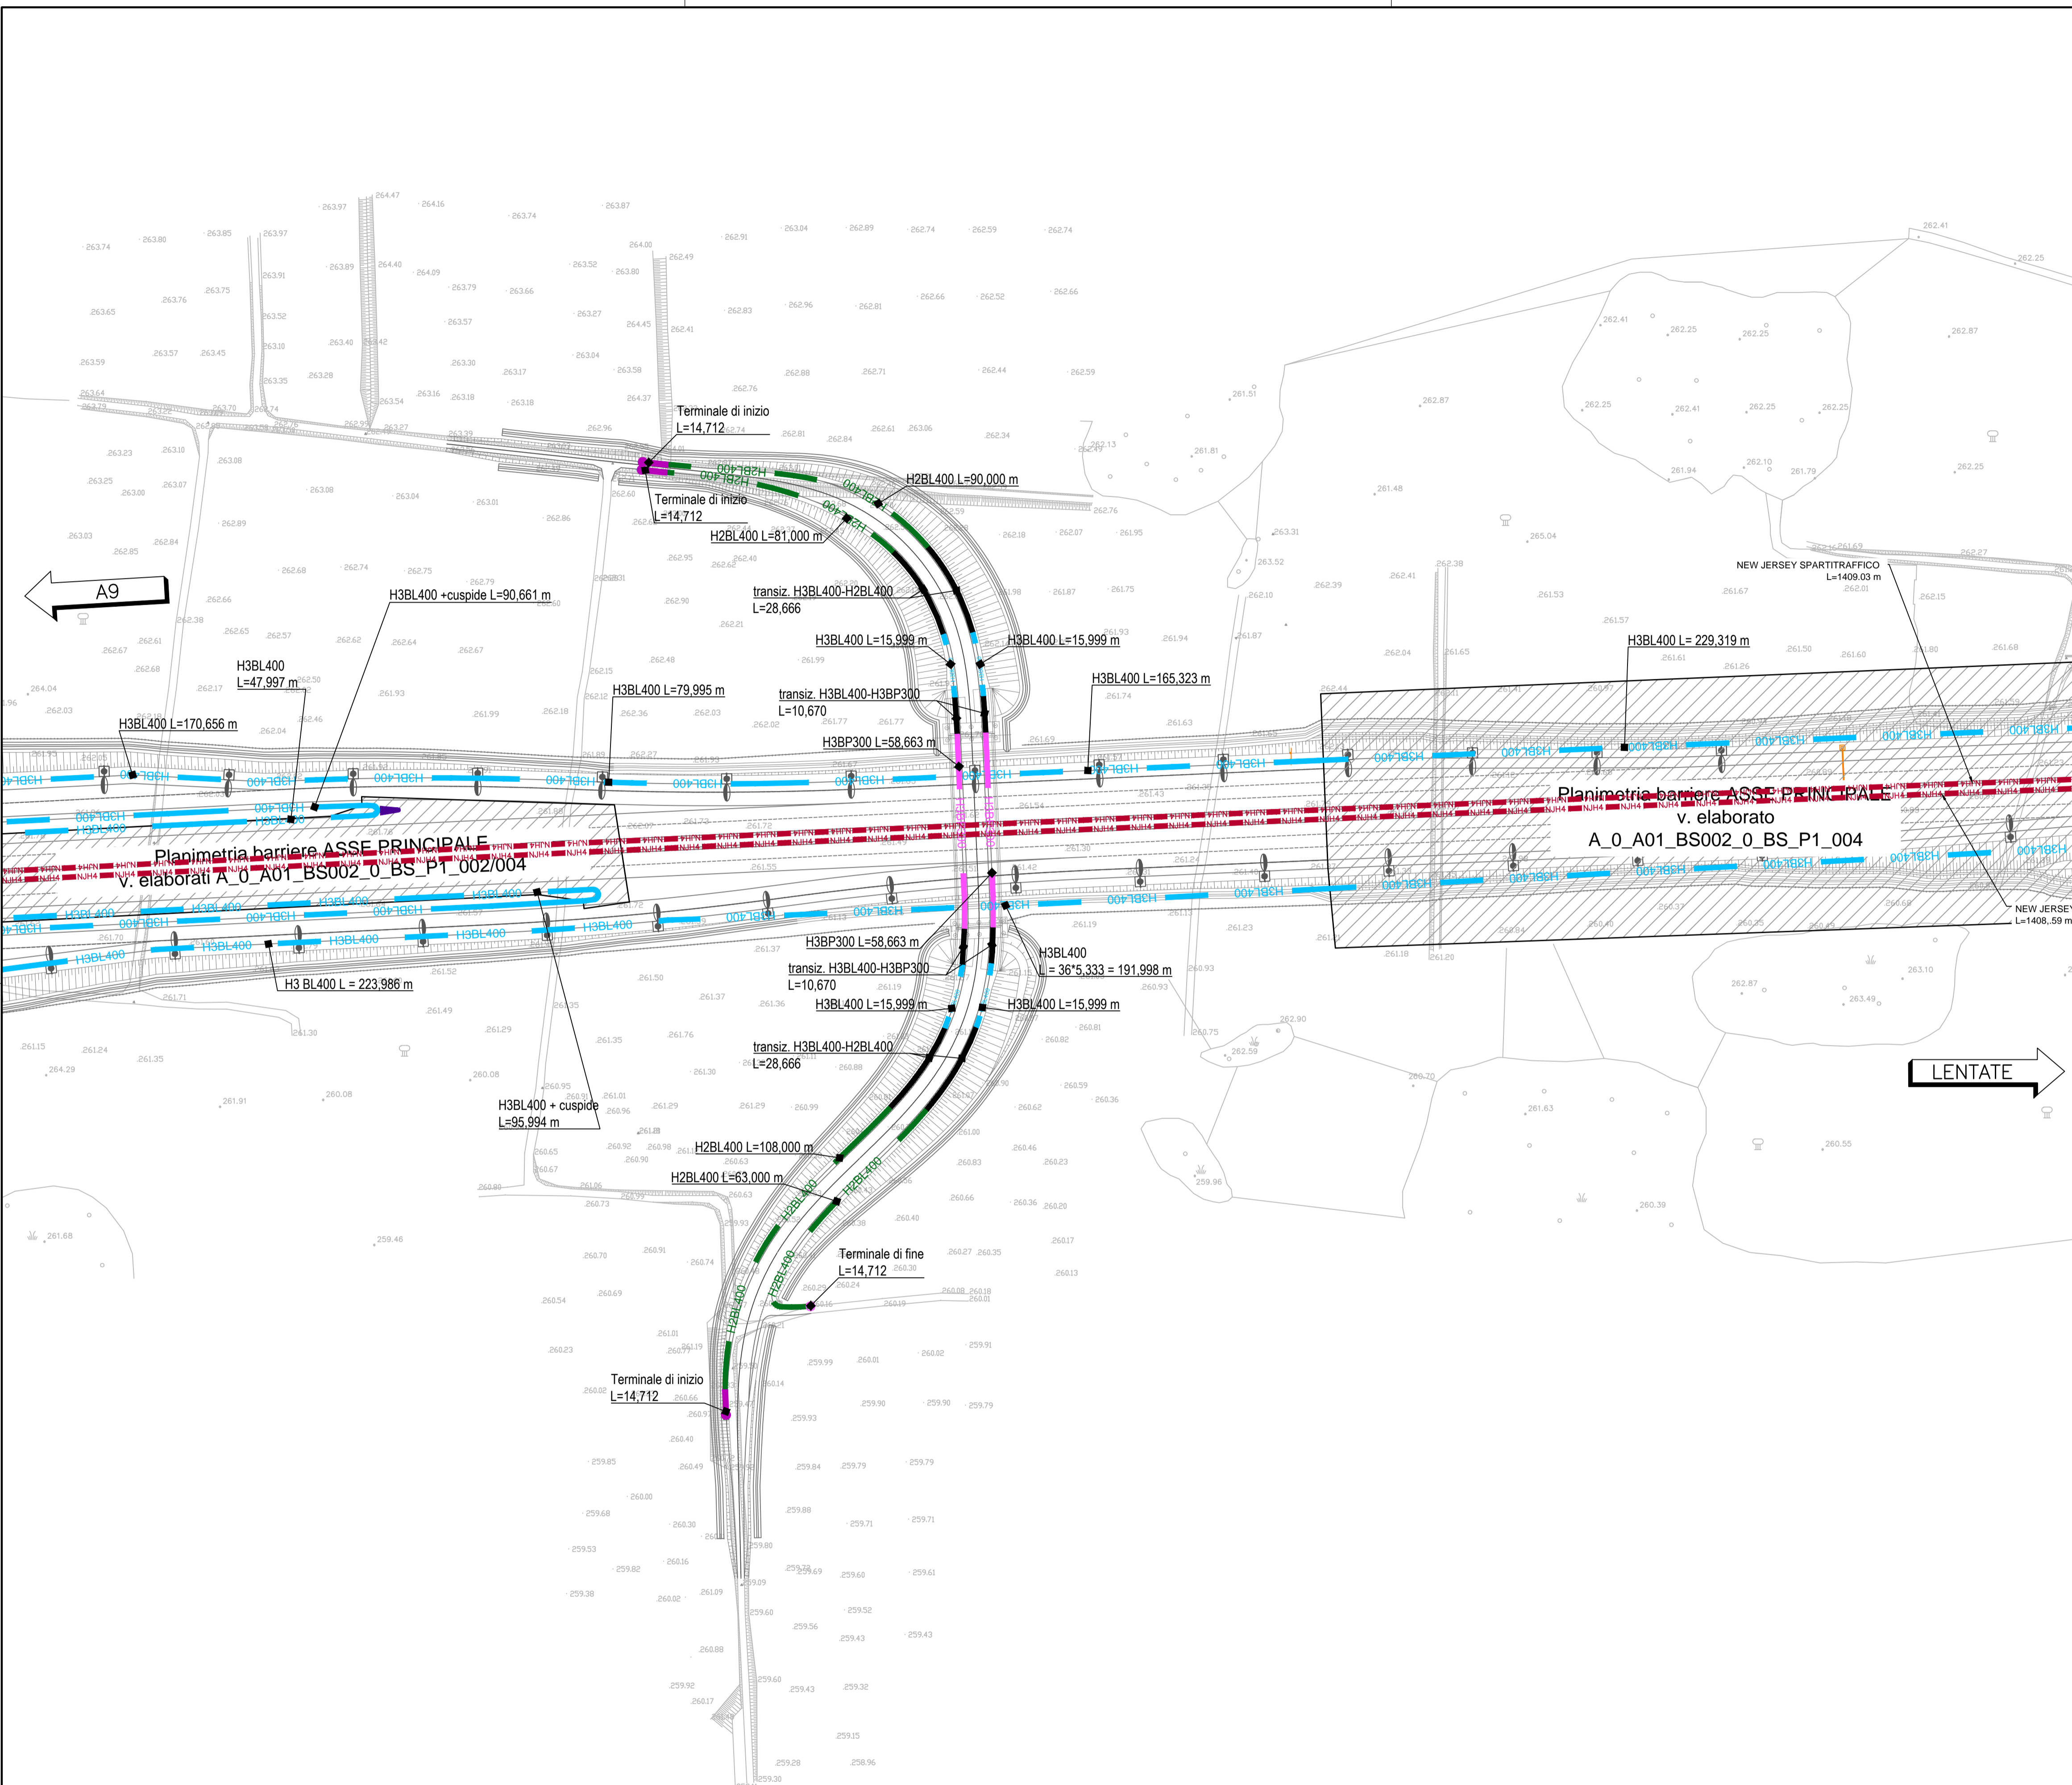

Planimetria barriere ASSE PRINCIPALE  
v. elaborato A\_0\_A01\_BS002\_0\_BS\_P1\_004

LENTATE →

A9 ←

MATRICE DI REVISIONE

REV	DATA	DESCRIZIONE MODIFICA

N.B.: LA TAVOLA SOSTITUISCE QUELLA RELATIVA AL CODICE [ ] DEL PROGETTO ESECUTIVO

CONCESSIONARI AUTOSTRADALI LOMBARDE

**COLLEGAMENTO AUTOSTRADALE DALMINE - COMO - VARESE - VALICO DEL GAGGIOLO E OPERE AD ESSO CONNESSE**  
CODICE C.U.P. F11B060027007

**TRATTE B1, B2, C, D, TRVA13+14, GREENWAY**  
**AS BUILT**  
**TRATTA B1 - SVINCOLO DI LOMAZZO (da Pk -0+850 a Pk 1+800)**  
SICUREZZA STRADALE  
BARRIERE DI SICUREZZA  
PLANIMETRIA SVINCOLO LOMAZZO Tav. 3

**IDENTIFICAZIONE ELABORATO**  
CODICE PROGETTO: F00107B  
WBS

**IMPRESA**  
RAGGRUPPAMENTO TEMPORANEO IMPRESE:  
Mandatario: STRABAG A.G.  
Mandante: GLF Grandi Lavori Fincost S.p.A.  
Mandante coproista: Impresa costruzioni Giuseppe Maltauro S.p.A.  
Mandante: STRABAG S.p.A.

**STRABAG** **GRANDI LAVORI FINCOST** **MALTAURO** **STRABAG**

Scala: 1:1000

**DATA** DESCRIZIONE REV  
Novembre 2015 Emisione E

**PROGETTISTA - PROGETTO ESECUTIVO DI DETTAGLIO**  
RAGGRUPPAMENTO TEMPORANEO PROGETTISTI:  
Mandatario: 3PI PROGETTI ITALIA S.p.A.  
Mandante: GP Impresa di ingegneria e architettura di ingegneria  
Mandante: Arch. Salvatore Vermiglio

**CONCEDENTE**  
CONCESSIONARI AUTOSTRADALI LOMBARDE  
Ing. Alberto Cecchini

**CONCESSIONARIO**  
Autosstrada Padanese  
Direttore Tecnico: Ing. Enrico Anzi  
Referente Tecnico: Ing. Sabrina Lattuada

**PROGETTISTA**  
3PI PROGETTI ITALIA S.p.A.

**APPROVATO**  
Autosstrada Padanese  
Il Direttore dei Lavori: Ing. Francesco Domonico

**ELABORAZIONE PROGETTUALE**  
3PI ITALIA S.p.A.  
DIRETTORE TECNICO  
Ing. Stefano Luca Passati  
Ordine degli Ingegneri Provincia di Roma n. 20809

Redatto: Schiavi Verificato: topes Approvato: Passati