


LOMAZZO

PROVINCIA : Como
COMUNE : Fenegro

QUADRO DI UNIONE SVINCOLO DI LOMAZZO

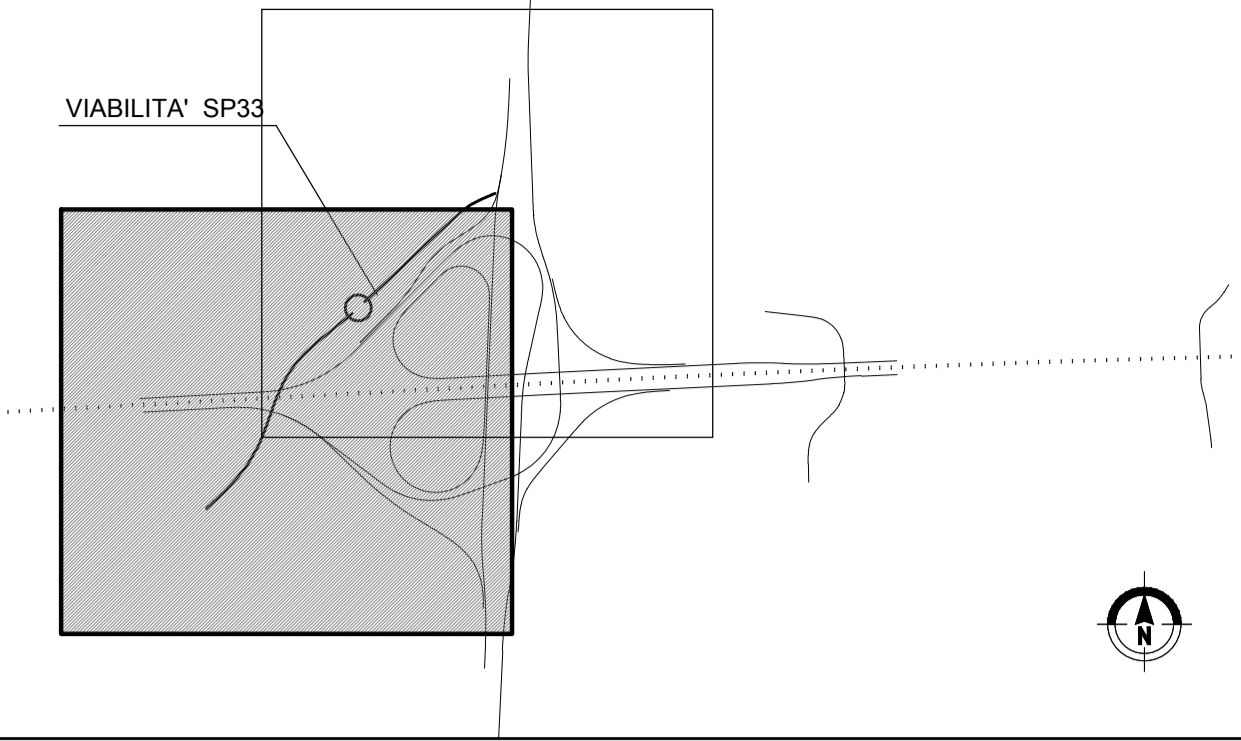

BARRIERE DI PROGETTO

- BARRIERE IN CLS BIFILARI TIPO NEW JERSEY DI CLASSE "H4"
- BARRIERA METALLICA CLASSE "H4" DA BORDO PONTE
- BARRIERA METALLICA CLASSE "H4" DA BORDO PONTE FESSATA CON RETE DI PROTEZIONE A TETTO
- BARRIERA METALLICA CLASSE "H4" DA BORDO LATERALE
- BARRIERA METALLICA CLASSE "H3" DA BORDO PONTE
- BARRIERA METALLICA CLASSE "H3" DA BORDO LATERALE
- BARRIERA METALLICA CLASSE "H2" DA BORDO LATERALE
- PROFILLO REDIRETTIVO IN GALLERIA
- BARRIERA AMMOVIBILE PER VARCHI [BAV]
- BARRIERA NU IN CLS A DEFORMAZIONE IMPEDITA (classe min H2) CON MURO A TERGO H=2.00 m
- TRANSIZIONE [TR]
- TERMINALE DI INIZIO IMPIANTO IN RILEVATO
- TERMINALE DI INIZIO IMPIANTO IN TRINCEA
- TERMINALE DI FINE IMPIANTO
- ATTENUATORE D'URTO CLASSE 100 REDIRETTIVO
- ATTENUATORE D'URTO CLASSE 80 REDIRETTIVO
- ATTENUATORE D'URTO CLASSE 50 REDIRETTIVO

OPERE DI COMPLETAMENTO

- FMV TIPO "G1" - (PMV 4 RIGHE + FITTOGRAMMA A 150 m IMBocchi GALLERIA)
- FMV TIPO "H1" - (SIGNALMETICA IN ITINERE A 2000m DA SVINCOLO IN USCITA)
- FMV TIPO "G2" - (PMV 4 RIGHE + LANTERNE SEMAFORICHE AD OGNI INGRESSO)
- COLONNINA EMERGENZA SOS
- PALO CON TELECAMERA
- PALO DI ILLUMINAZIONE CON TELECAMERA
- STRUTTURAZIONE LUMINOSA CON PAULICAZIONE IN ACCIAIO
- SUPPORTI PER SEGNALETICA NON CEDEVOLI

ELABORATI DI RIFERIMENTO

BS - TIPOLOGICI - MODALITA' DI INSTALLAZIONE - TAV 1 e 2
 BS - TIPOLOGICI - SCHEMI DI INSTALLAZIONE - TAV. 1, 2, 3, 4
 BS - TIPOLOGICI - SCHEMI DI INSTALLAZIONE - TAV. 5, 6, 7
 BS - TIPOLOGICI - DETTAGLI COSTRUTTIVI - TAV 1 e 2
 BS - TIPOLOGICI - TRANSIZIONI - TAV 1, 2, 3, 4

E_0_A0X_BS000_0_BS_PC001; PC002
 E_0_A0X_BS000_0_BS_PC003; PC004; PC005; PC006
 E_0_A0X_BS000_0_BS_PC007; PC008; PC009
 E_0_A0X_BS000_0_BS_PC010; PC011
 E_0_A0X_BS000_0_BS_PC012; PC013; PC014; PC015


MATRICE DI REVISIONE

REV	DATA	DESCRIZIONE MODIFICA

N.B.: LA TAVOLA SOSTITUISCE QUELLA RELATIVA AL CODICE DEL PROGETTO ESECUTIVO

COLLEGAMENTO AUTOSTRADALE
 DALMINE - COMO - VARESE - VALICO DEL GAGGIOLO E OPERE AD ESSO CONNESSE
CODICE C.I.P. F119000027007
TRATTE B1, B2, C, D, TRVA13+14, GREENWAY
AS BUILT
TRATTA B1 - SVINCOLO DI LOMAZZO (da Pk -0+850 a Pk 1+800)
 SICUREZZA STRADALE
 BARRIERE DI SICUREZZA
 PLANIMETRIA S.P. 33 Tav. 2

<p>IDENTIFICAZIONE ELABORATO CODICE PROGETTO: F00107B WBS</p> <table border="1" style="font-size: small;"> <tr> <td>FASE</td> <td>LOTTO</td> <td>ZONA</td> <td>OPERA</td> <td>TRATTO D'OPERA</td> <td>AMBITO</td> <td>TIPO ELABORATO</td> <td>PROGRESSIVO</td> <td>REVISIONE</td> </tr> <tr> <td>A</td> <td>0</td> <td>B1</td> <td>B2003</td> <td>0</td> <td>BS</td> <td>P1</td> <td>002</td> <td>E.01</td> </tr> </table> <p>Scala: 1:1000</p> <table border="1" style="font-size: small;"> <tr> <th>DATA</th> <th>DESCRIZIONE</th> <th>REV</th> </tr> <tr> <td>Settembre 2015</td> <td>AS BUILT</td> <td>E</td> </tr> <tr> <td>Marzo 2016</td> <td>Revisione</td> <td>E.01</td> </tr> </table> <p>CONCEDENTE CONCESSIONARI AUTOSTRADALI LOMBARDE</p> <p>CONCESSIONARIO Autostradale Pedemontana Lombardia Direttore Tecnico: Ing. Enrico Avini Referente Tecnico: Ing. Sabrina Lattuada</p> <p>APPROVATO Autostradale Pedemontana Lombardia Il Direttore dei Lavori: Ing. Francesco Domenico</p>	FASE	LOTTO	ZONA	OPERA	TRATTO D'OPERA	AMBITO	TIPO ELABORATO	PROGRESSIVO	REVISIONE	A	0	B1	B2003	0	BS	P1	002	E.01	DATA	DESCRIZIONE	REV	Settembre 2015	AS BUILT	E	Marzo 2016	Revisione	E.01	<p>IMPRESA RAGGRUPPAMENTO TEMPORANEO IMPRESE:</p> <table border="0" style="font-size: small;"> <tr> <td>Mandatario STRABAG A.G.</td> <td>Mandatario GLF Grandi Lavori Fincosit S.p.A.</td> <td>Mandatario Impresa costruzioni Giuseppe Malturo S.p.A.</td> <td>Mandatario cooptata STRABAG S.p.A.</td> </tr> </table> <p>STRABAG CONGIUGATI FINCOSIT MALTAURO STRABAG</p> <p>PROGETTISTA - PROGETTO ESECUTIVO DI DETTAGLIO RAGGRUPPAMENTO TEMPORANEO PROGETTISTI:</p> <table border="0" style="font-size: small;"> <tr> <td>3T1 PROGETTI ITALIA INGEGNERIA ASSOCIATA S.p.A.</td> <td>GP CONGIUGATI FINCOSIT</td> <td>Mandatario Mandatario Mandatario</td> <td>Mandatario Mandatario Mandatario</td> </tr> </table> <p>RESPONSABILE DI PROGETTO ED INCARICATO DELL'INTEGRAZIONE FRA LE VARIE PRESTAZIONI: Ing. Alberto Cecchini</p> <p>ELABORAZIONE PROGETTUALE PROGETTISTA: 3T1 PROGETTI ITALIA S.p.A.</p> <p>3T1 ITALIA S.p.A. DIRETTORE TECNICO Ing. Stefano Jacco Presenti Ordine degli Ingegneri Provincia di Roma n. 20809</p> <p>Redatto: Schiavi Verificato: Lopes Approvato: Posati</p>	Mandatario STRABAG A.G.	Mandatario GLF Grandi Lavori Fincosit S.

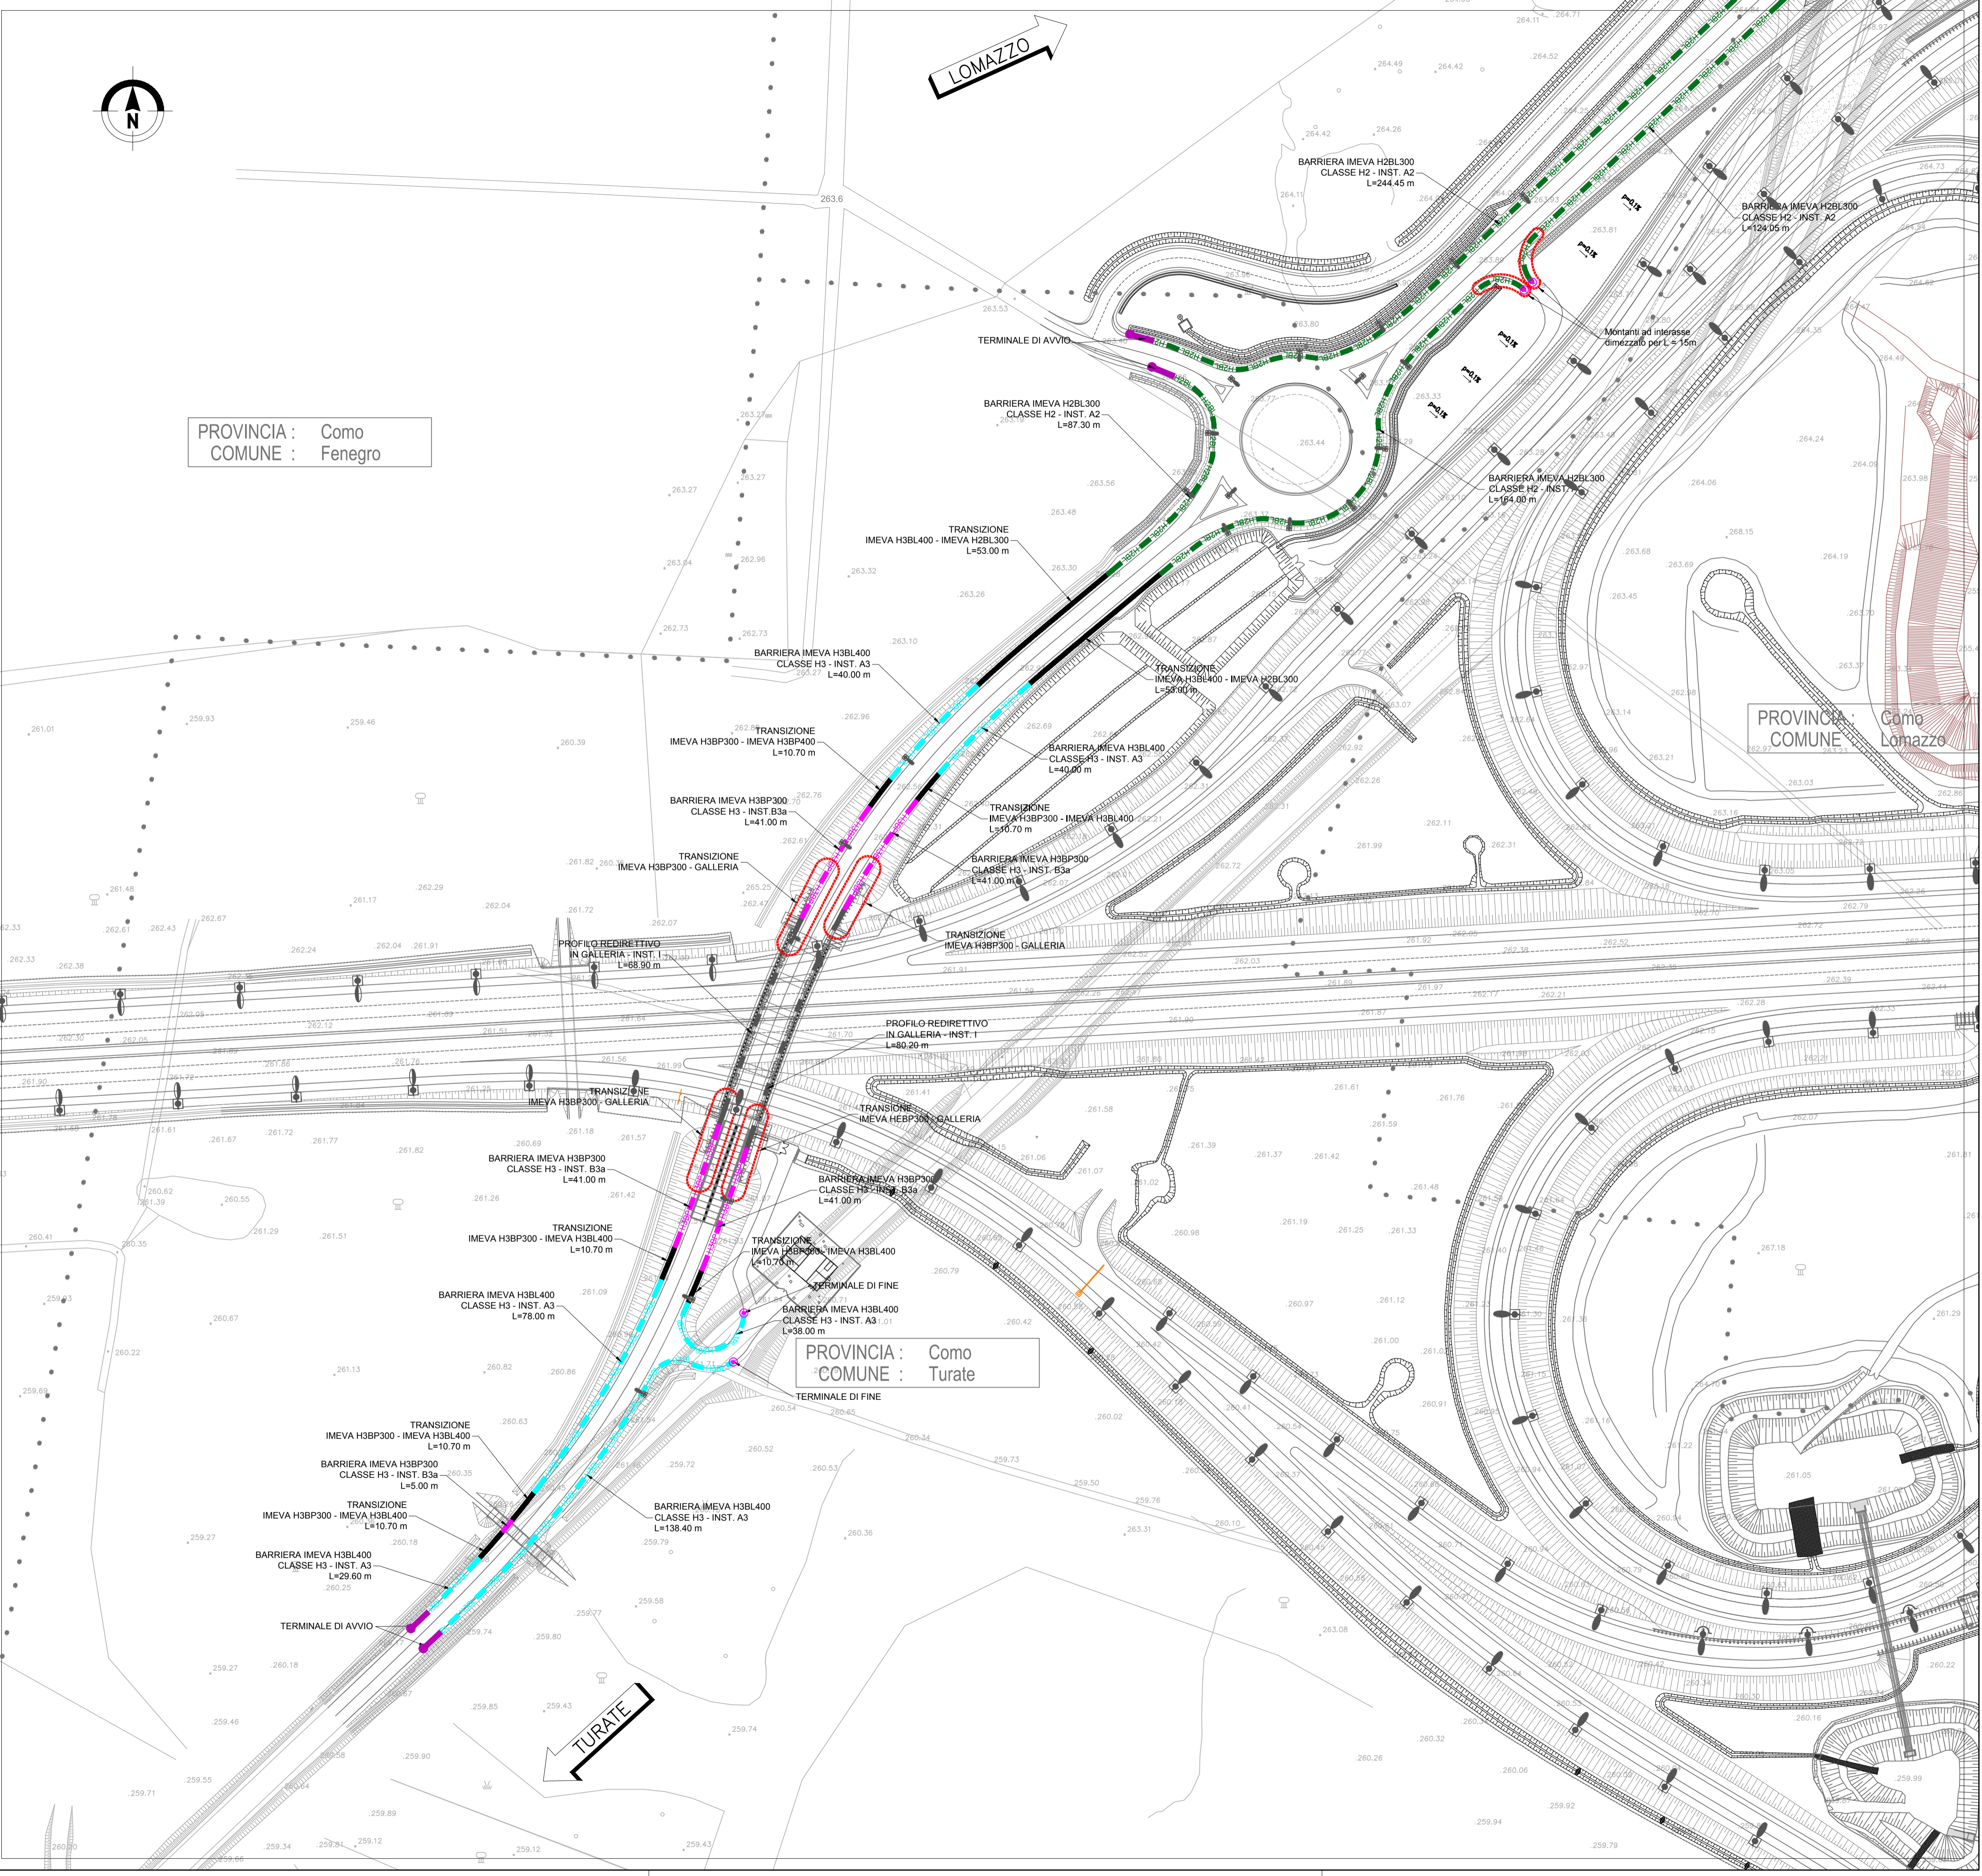

PROVINCIA : Como
COMUNE : Turate

TURATE