



PROVINCIA : Como  
COMUNE : Cirimido

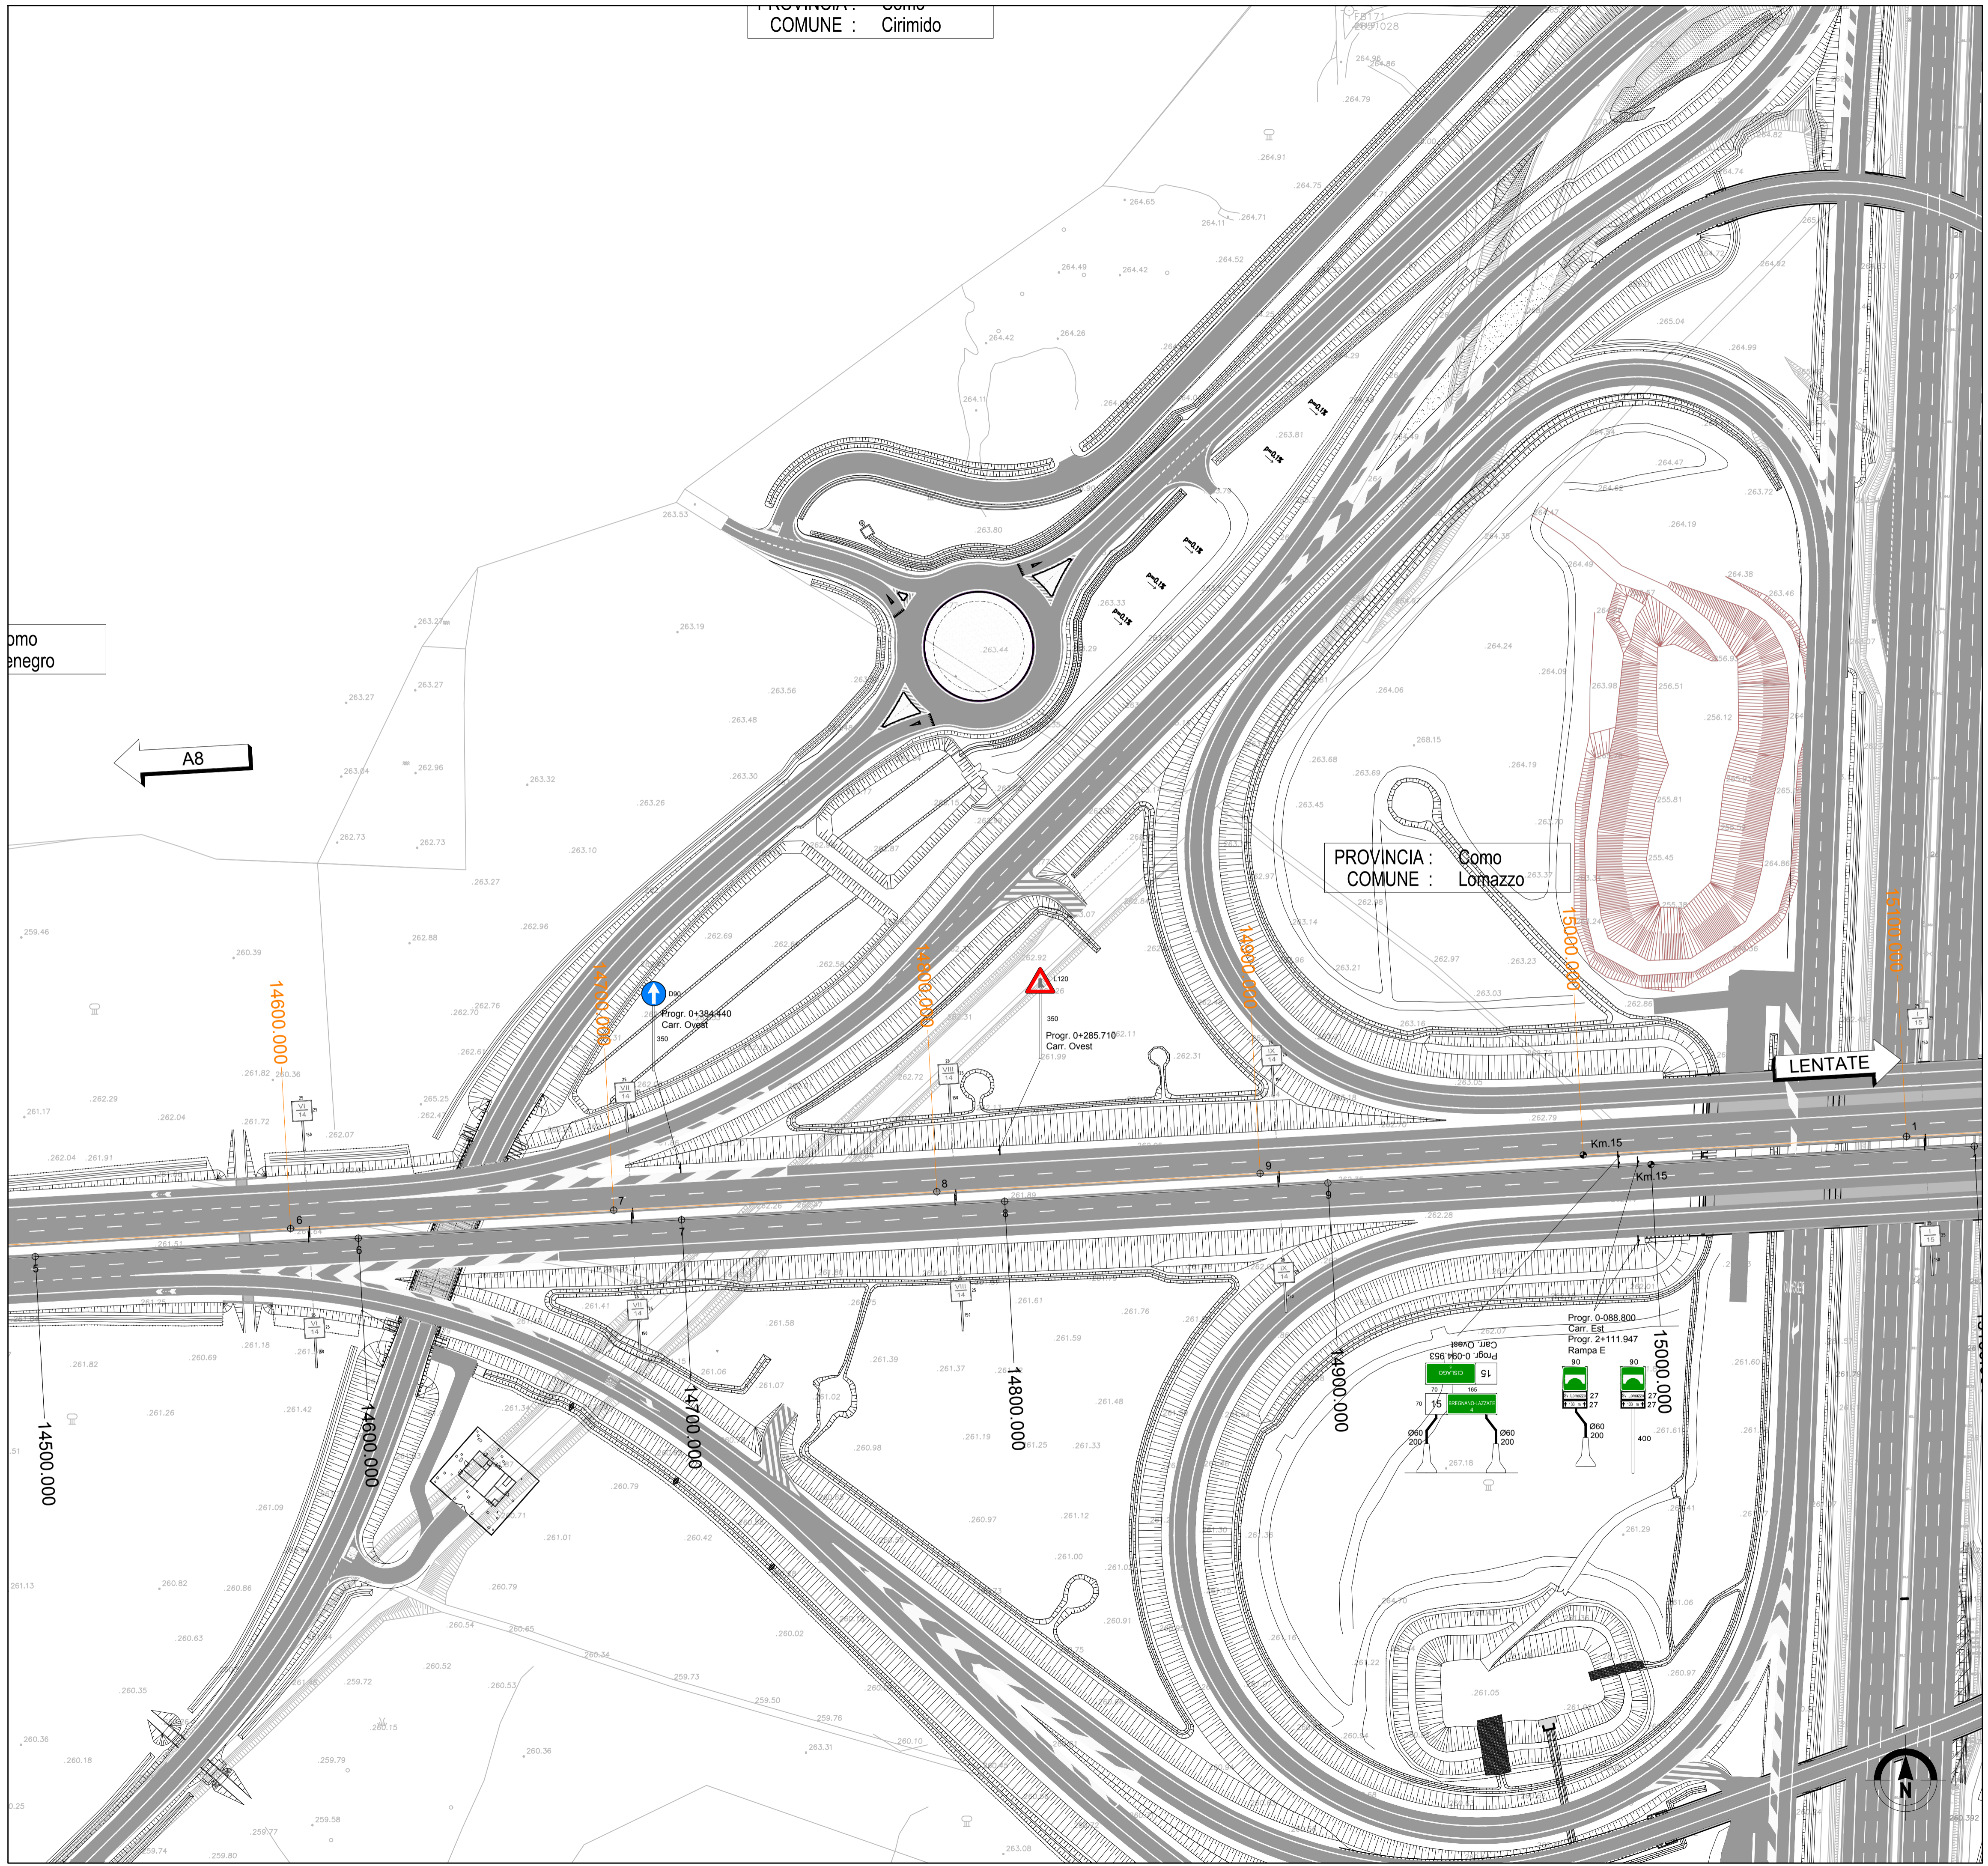


### LEGENDA SEGNALETICA ORIZZONTALE

Strisce longitudinali Art.138-139 del Regolamento

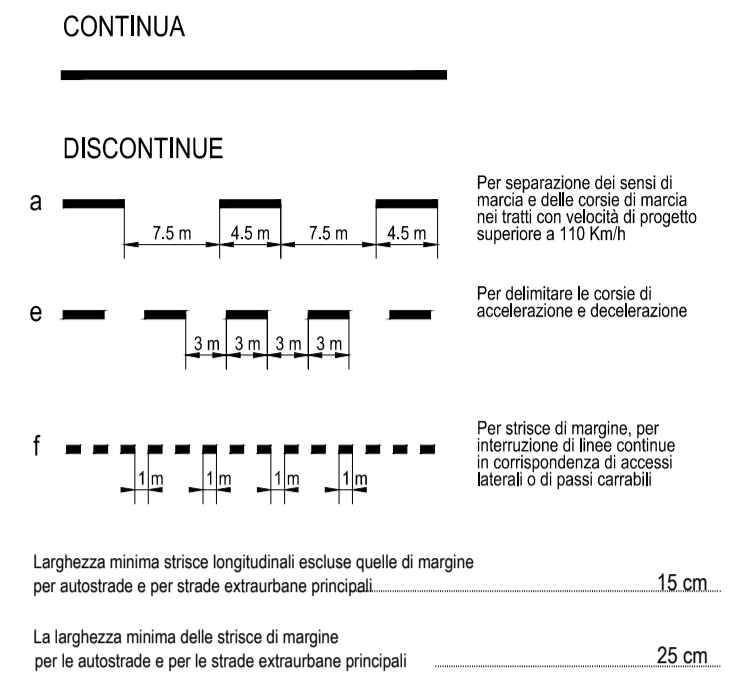

### QUADRO DI UNIONE STRALCIO LOMAZZO

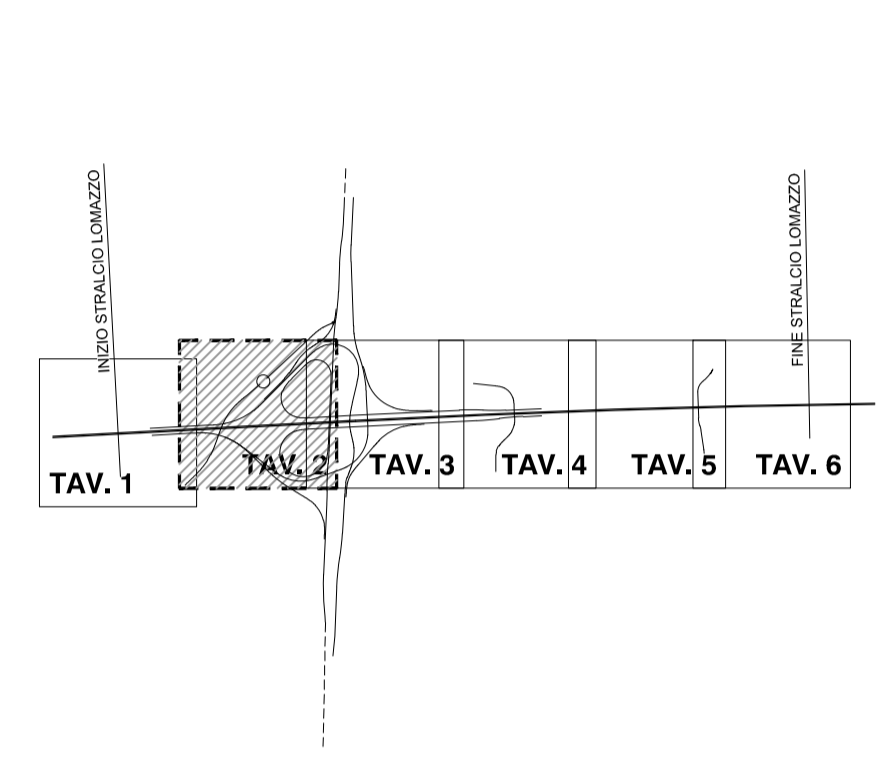

### MATRICE DI REVISIONE

REV	DATA	DESCRIZIONE MODIFICA

N.B.: LA TAVOLA SOSTITUISCE QUELLA RELATIVA AL CODICE [E] DEL PROGETTO ESECUTIVO

CONCESSIONI AUTOSTRADALI LOMBARDE

Autobradia Padovana

**COLLEGAMENTO AUTOSTRADALE DALMINE - COMO - VARESE - VALICO DEL GAGGIOLO E OPERE AD ESSO CONNESSE**  
CODICE C.U.P. F119600027007

**TRATTE B1, B2, C, D, TRVA13+17, GREENWAY**

**AS BUILT**

**TRATTA B1 - SVINCOLO DI LOMAZZO (da Pk -0+850 a Pk 1+800)**  
SICUREZZA STRADALE  
SEGNALETICA ORIZZONTALE E VERTICALE  
PLANIMETRIA ASSE AUTOSTRADALE Tav. 2

<b>IDENTIFICAZIONE ELABORATO</b> CODICE PROGETTO: F00107B WBS	<b>IMPRESA</b> <b>RAGGRUPPAMENTO TEMPORANEO IMPRESE:</b> Mandatario: STRABAG A.G. Mandante: GLF Grandi Lavori Fincosit S.p.A. Mandante: Impresa costruzioni Giuseppe Malturo S.p.A. Mandante cooptata: STRABAG S.p.A.
<b>FASE PROGETTUALE</b> LOTTO: A ZONA: 0_A01 OPERA: SE002 TRATTO D'OPERA: D AMBITO: SC TIPO ELABORATIVO: P1 PROGRESSIVO: 002 REVISIONE: E_02	<b>PROGETTISTA - PROGETTO ESECUTIVO DI DETTAGLIO</b> <b>RAGGRUPPAMENTO TEMPORANEO PROGETTISTI:</b> Mandatario: 3TI PROGETTI ITALIA S.p.A. Mandante: GP Mandante: Arch. Salvatore Vermiglio
<b>CONCEDENTE</b> CONCESSIONI AUTOSTRADALI LOMBARDE	<b>RESPONSABILE DI PROGETTO ED INCARICATO DELL'INTEGRAZIONE FRA LE VARIE PRESTAZIONI:</b> Ing. Alberto Cecchini
<b>CONCESSIONARIO</b> Autobradia Padovana	<b>ELABORAZIONE PROGETTUALE</b> <b>PROGETTISTA:</b> 3TI PROGETTI ITALIA S.p.A. <b>3TI ITALIA S.p.A.</b> DIRETTORE TECNICO: Ing. Stefano Jacco Pavesati Ordine degli Ingegneri Provincia di Roma n. 20809
<b>APPROVATO</b> Autobradia Padovana	Redatto: Roberto Ringressi Verificato: Agostino Bivona Approvato: Possati