


PROVINCIA : Como  
COMUNE : Turate

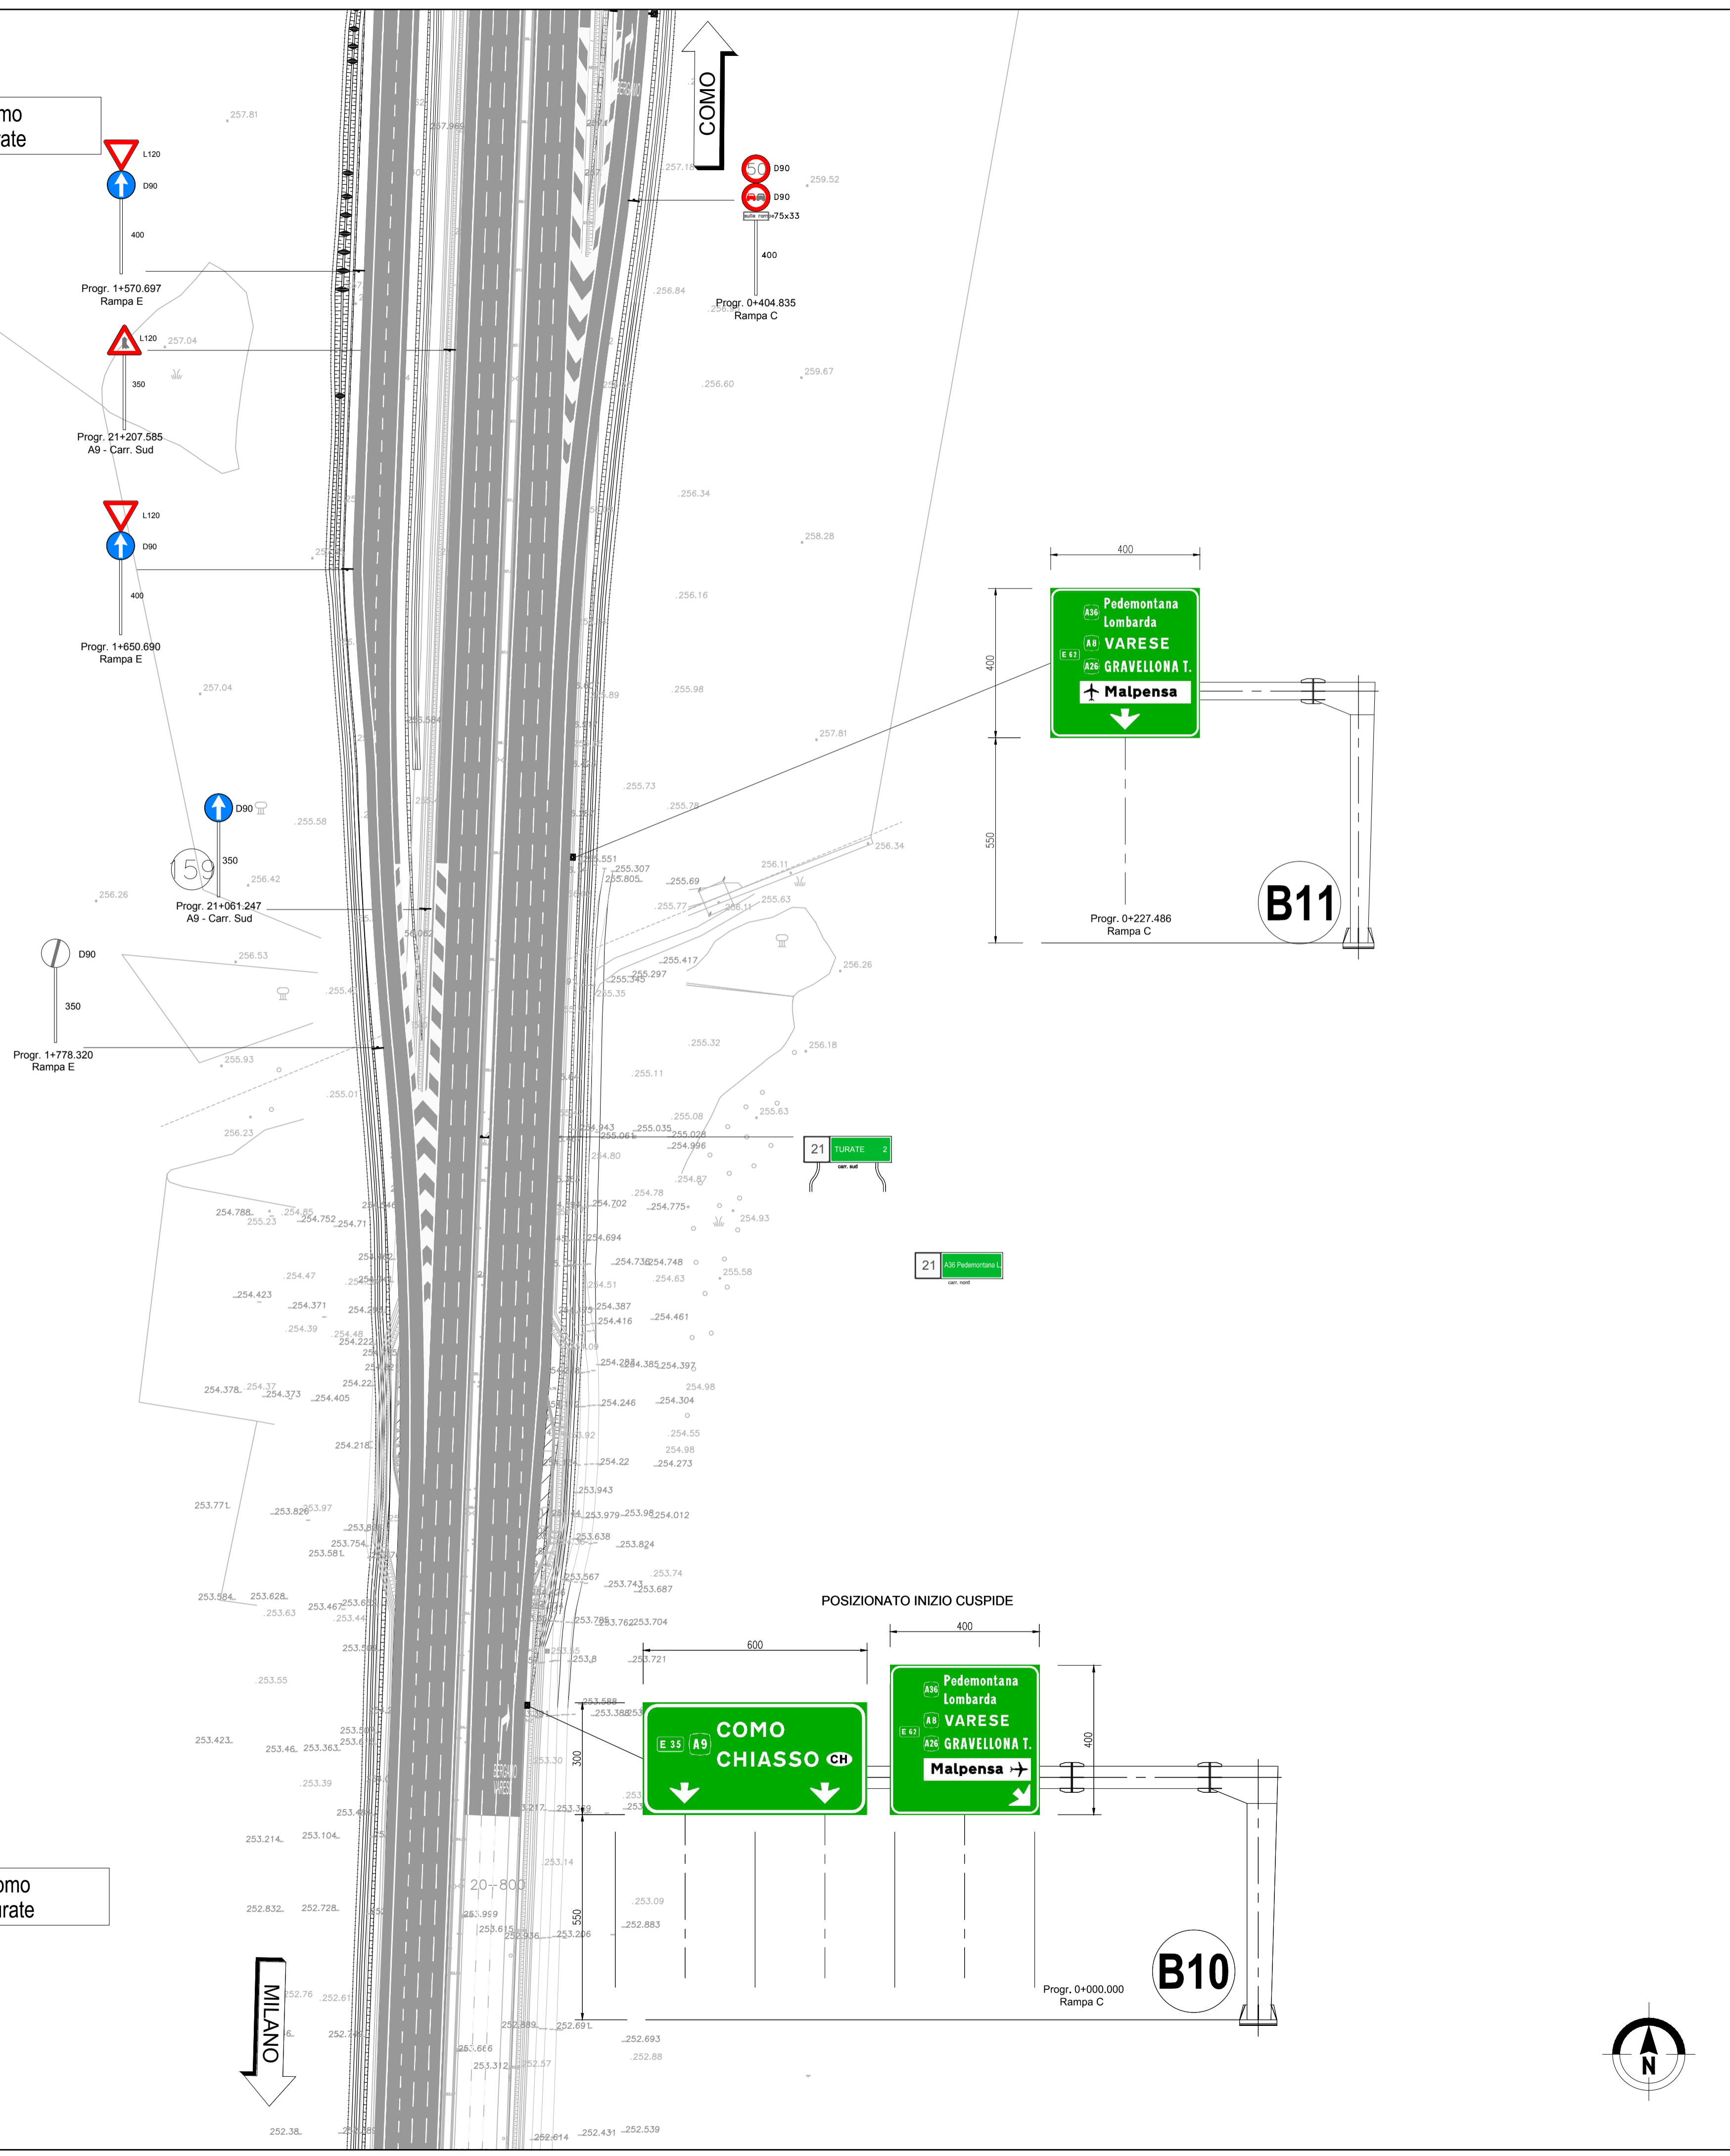

PROVINCIA : Como  
COMUNE : Turate

### LEGENDA SEGNALETICA ORIZZONTALE

#### Strisce longitudinali Art.138-139 del Regolamento

CONTINUA

DISCONTINUE

a

e

f

Per separazione dei sensi di marcia e delle corsie di marcia nei tratti con velocità di progetto superiore a 110 Km/h

Per delimitare le corsie di accelerazione e decelerazione

Per strisce di margine, per interruzione di linee continue in corrispondenza di accessi laterali o di passi carrai


Larghezza minima strisce longitudinali escluse quelle di margine per autostrade e per strade extraurbane principali

La larghezza minima delle strisce di margine per le autostrade e per le strade extraurbane principali

15 cm

25 cm

### QUADRO DI UNIONE STRALCIO LOMAZZO

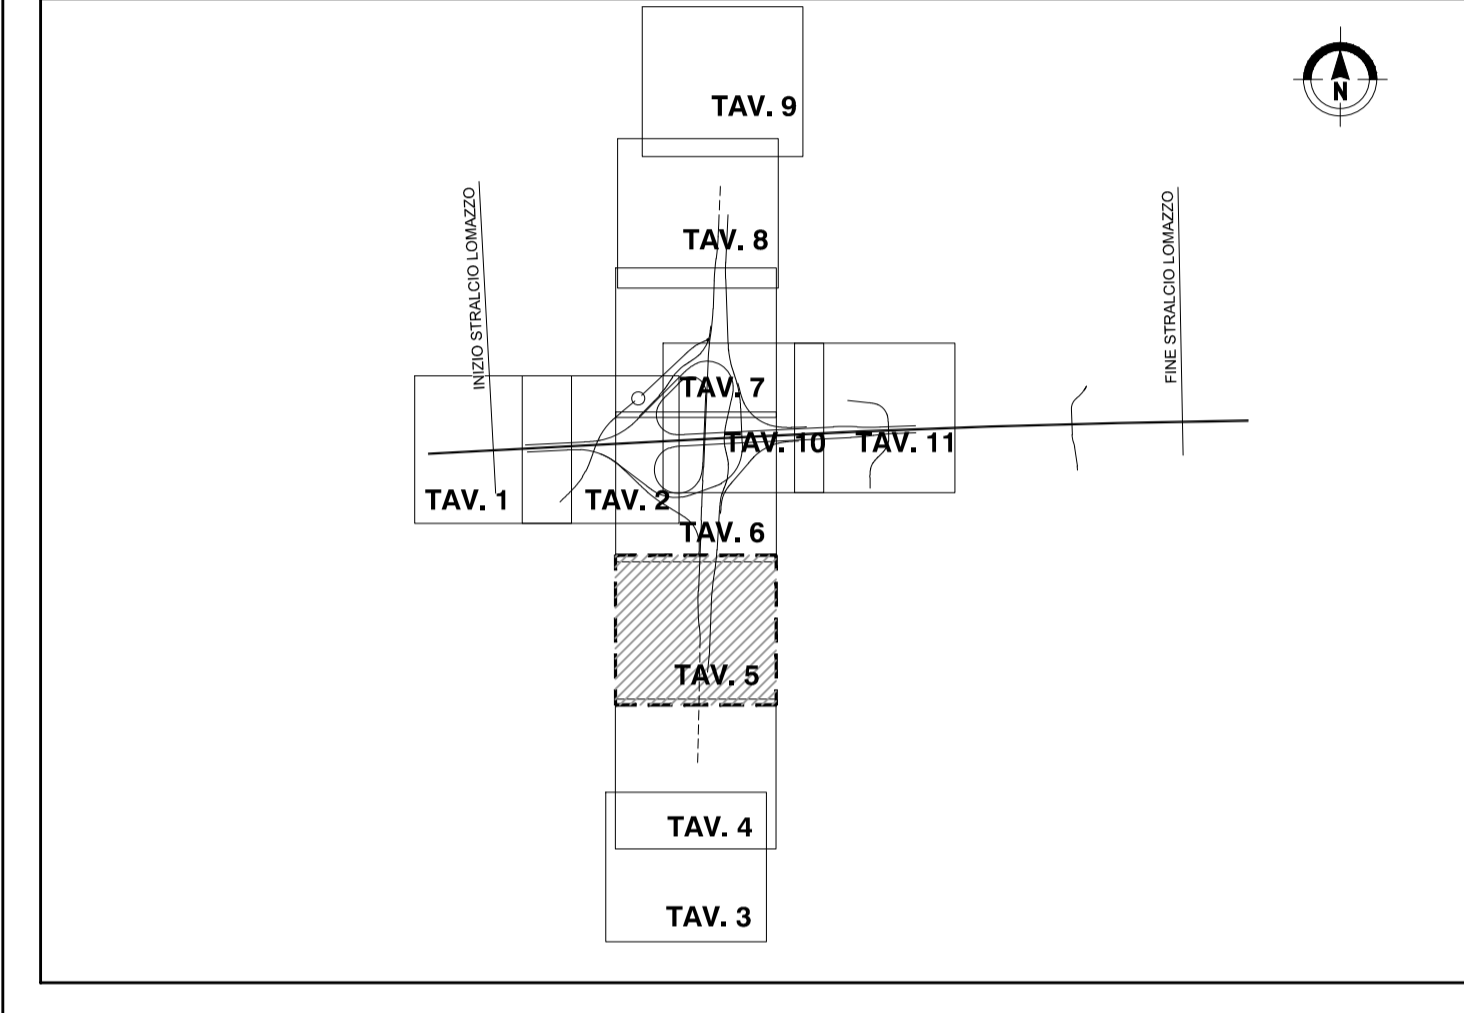

### MATRICE DI REVISIONE

REV	DATA	DESCRIZIONE MODIFICA

N.B.: LA TAVOLA SOSTITUISCE QUELLA RELATIVA AL CODICE E DEL PROGETTO ESECUTIVO

CONCESSIONARI Autosstrada Pedemontana Lombarda		CONCESSIONARI Autosstrada Pedemontana Lombarda																			
<b>COLLEGAMENTO AUTOSTRADALE</b> DALMINE - COMO - VARESE - VALICO DEL GAGGIOLO E OPERE AD ESSO CONNESSE CODICE C.U.P. F118060027007																					
<b>TRATTE B1, B2, C, D, TRVA13+14, GREENWAY</b> <b>AS BUILT</b> <b>TRATTA B1 - SVINCOLO DI LOMAZZO (da Pk +0+850 a Pk 1+800)</b> SICUREZZA STRADALE SEGNALETICA VERTICALE ED ORIZZONTALE PLANIMETRIA SVINCOLO LOMAZZO Tav. 5																					
<b>IDENTIFICAZIONE ELABORATO</b> CODICE PROGETTO: F00107B WBS		<b>IMPRESA</b> RAGGRUPPAMENTO TEMPORANEO IMPRESE:																			
<table border="1"><thead><tr><th>FASE PROGETTUALE</th><th>LOTTO</th><th>ZONA</th><th>OPERA</th><th>TRATTO DOPIERA</th><th>AMBITO</th><th>TIPICELABORATO</th><th>PROGRESSIVO</th><th>REVISIONE</th></tr></thead><tbody><tr><td>A</td><td>0</td><td>CD1</td><td>SE001</td><td>0</td><td>SG</td><td>P1</td><td>005</td><td>E_01</td></tr></tbody></table>		FASE PROGETTUALE	LOTTO	ZONA	OPERA	TRATTO DOPIERA	AMBITO	TIPICELABORATO	PROGRESSIVO	REVISIONE	A	0	CD1	SE001	0	SG	P1	005	E_01	Mandatario: STRABAG A.G. Mandante: GLF Grandi Lavori Fincosit S.p.A. Mandatario: Giuseppe Maltauro S.p.A. Mandante copollata: STRABAG S.p.A.	
FASE PROGETTUALE	LOTTO	ZONA	OPERA	TRATTO DOPIERA	AMBITO	TIPICELABORATO	PROGRESSIVO	REVISIONE													
A	0	CD1	SE001	0	SG	P1	005	E_01													
Scala: 1:1000																					
<b>DATA</b> Novembre 2015 Emisione Maggio 2016 Revisione		<b>PROGETTISTA - PROGETTO ESECUTIVO DI DETTAGLIO</b> RAGGRUPPAMENTO TEMPORANEO PROGETTISTI: Mandatario: STI PROGETTI ITALIA S.p.A. Mandante: GP Progetti - Ing. Sabrina Lettada																			
<b>CONCEDENTE</b> CONCESSIONARI AUTOSTRADALI LOMBARDE		<b>RESPONSABILE DI PROGETTO ED INCARICATO DELL'INTEGRAZIONE FRA LE VARIE PRESTAZIONI:</b> Ing. Alberto Cecchini																			
<b>CONCESSIONARIO</b> Autosstrada Pedemontana Lombarda		<b>ELABORAZIONE PROGETTUALE</b> PROGETTISTA: 3TI PROGETTI ITALIA S.p.A. Arch. Salvatore Vermiglio																			
<b>APPROVATO</b> Autosstrada Pedemontana Lombarda		<b>3TI ITALIA S.p.A.</b> DIRETTORE TECNICO Ing. Stefano Luca Passati Ordine degli Ingegneri Provincia di Roma n. 20809																			
Redatto: Roberto Ringressi Verificato: Agostino Bivona Approvato: Possati																					