



**LEGENDA SEGNALETICA ORIZZONTALE**  
Strisce longitudinali Art.138-139 del Regolamento

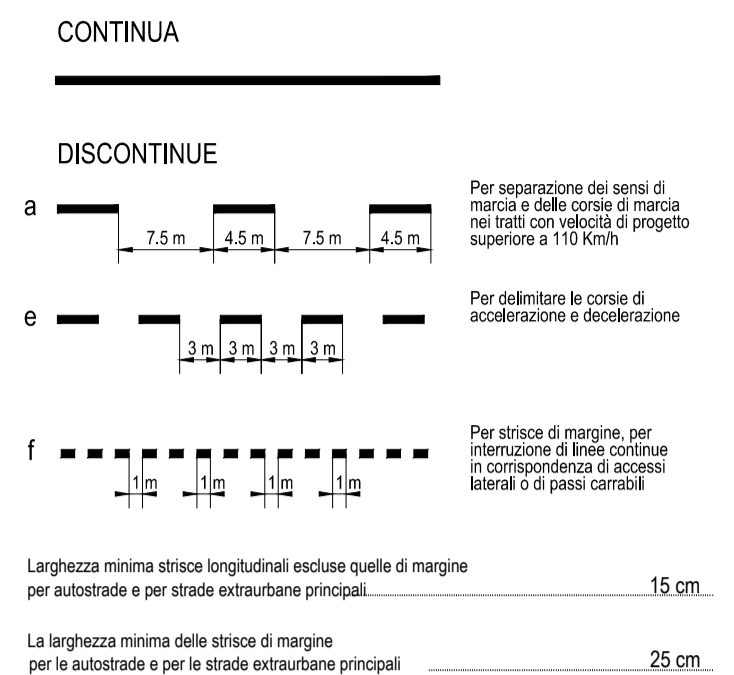

**QUADRO DI UNIONE STRALCIO LOMAZZO**

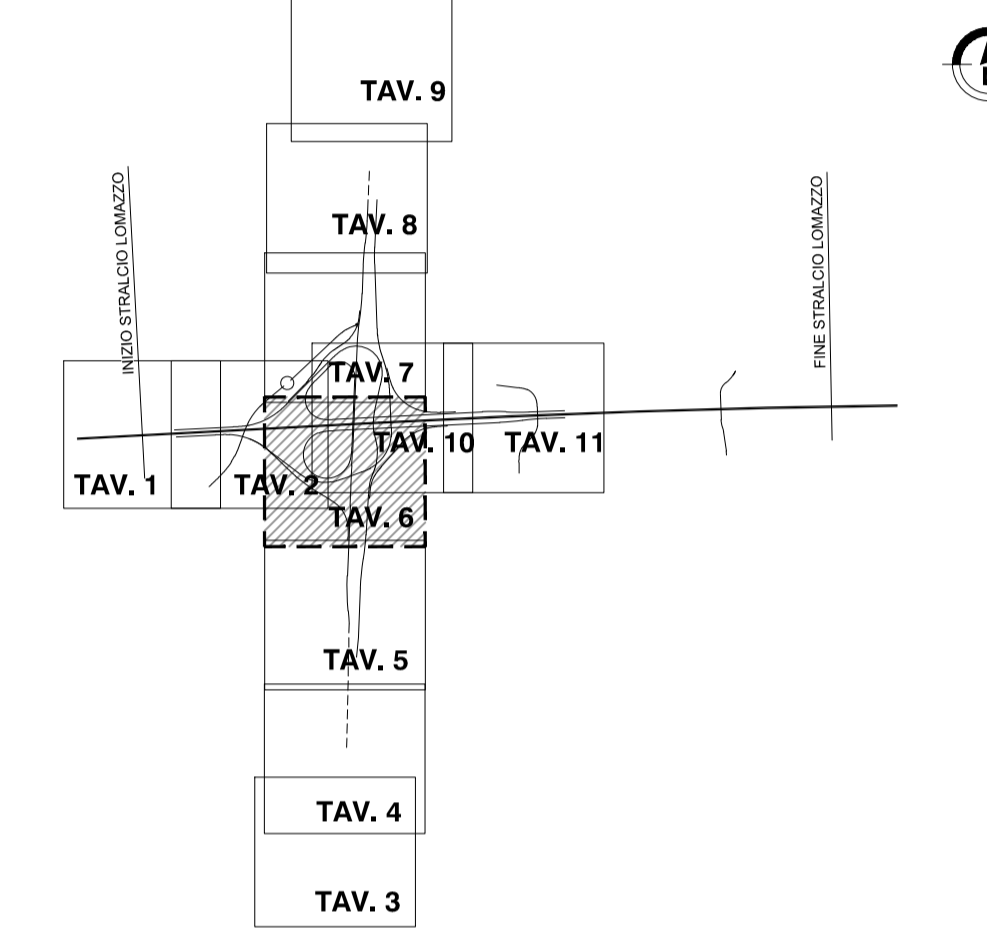

**MATRICE DI REVISIONE**

REV	DATA	DESCRIZIONE MODIFICA

N.B.: LA TAVOLA SOSTITUISCE QUELLA RELATIVA AL CODICE  DEL PROGETTO ESECUTIVO

**COLLEGAMENTO AUTOSTRADALE**  
DALMINE - COMO - VARESE - VALICO DEL GAGGIOLO E OPERE AD ESO CONNESSE  
CODICE C.U.P. F1180600270007  
**TRATTE B1, B2, C, D, TRVA13+14, GREENWAY**  
**AS BUILT**  
**TRATTA B1 - SVINCOLO DI LOMAZZO (da Pk -0+850 a Pk 1+800)**  
SICUREZZA STRADALE  
SEGNALETICA VERTICALE ED ORIZZONTALE  
PLANIMETRIA SVINCOLO LOMAZZO Tav. 6

**IDENTIFICAZIONE ELABORATO**  
CODICE PROGETTO: F00107B  
WBS

**IMPRESA**  
**RAGGRUPPAMENTO TEMPORANEO IMPRESE:**

Mandatario	Mandatario	Mandatario	Mandatario
STRABAG A.G.	GLF Grandi Lavori Fincostr S.p.A.	Impresa costruzioni Giuseppe Maltauro S.p.A.	STRABAG S.p.A.

**CONCEDENTE**  
CONCESSIONI AUTOSTRADALI LOMBARDE

**CONCESSIONARIO**  
Autostada Pedemontana Lombarda

**APPROVATO**  
Autostada Pedemontana Lombarda

**PROGETTISTA - PROGETTO ESECUTIVO DI DETTAGLIO**  
**RAGGRUPPAMENTO TEMPORANEO PROGETTISTI:**

Mandatario	Mandatario	Mandatario	Mandatario
3TI PROGETTI ITALIA S.p.A.	GP Progettisti e Consulenti S.p.A.	Autostada Pedemontana Lombarda	Arch. Salvatore Vermiglio

**RESPONSABILE DI PROGETTO ED INCARICATO DELL'INTEGRAZIONE FRA LE VARIE PRESTAZIONI:**  
Ing. Alberto Cecchini

**ELABORAZIONE PROGETTUALE**  
**PROGETTISTA:**  
3TI PROGETTI ITALIA S.p.A.

**3TI ITALIA S.p.A.**  
DIRETTORE TECNICO  
Ing. Stefano Luca Passati  
Ordine degli Ingegneri  
Provincia di Roma n. 20809

Redatto: Roberto Ringressi      Verificato: Agostino Bivona      Approvato: Passati