


PROVINCIA : Como  
 COMUNE : Cirimido

PROVINCIA : Como  
 COMUNE : Lomazzo


PROVINCIA : Como  
 COMUNE : Lomazzo

### LEGENDA SEGNALETICA ORIZZONTALE

Strisce longitudinali Art.138-139 del Regolamento

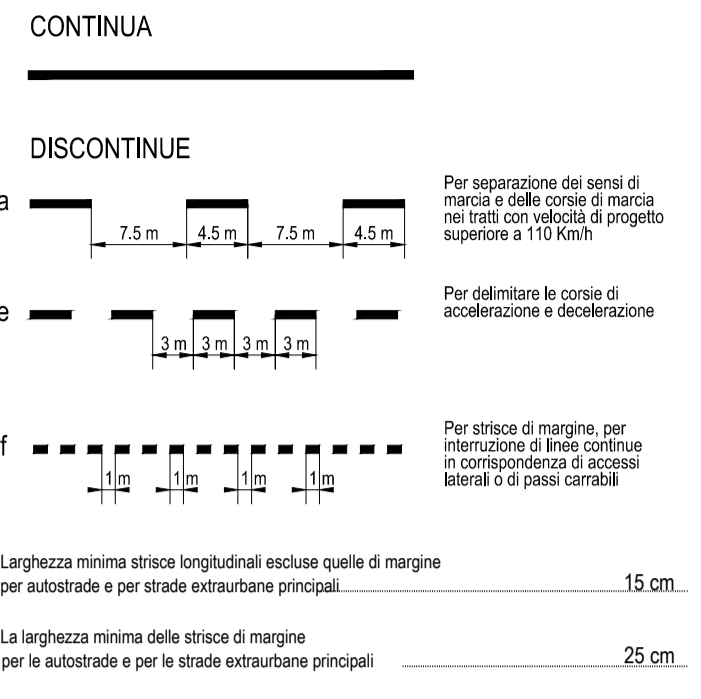

### QUADRO DI UNIONE STALCIO LOMAZZO

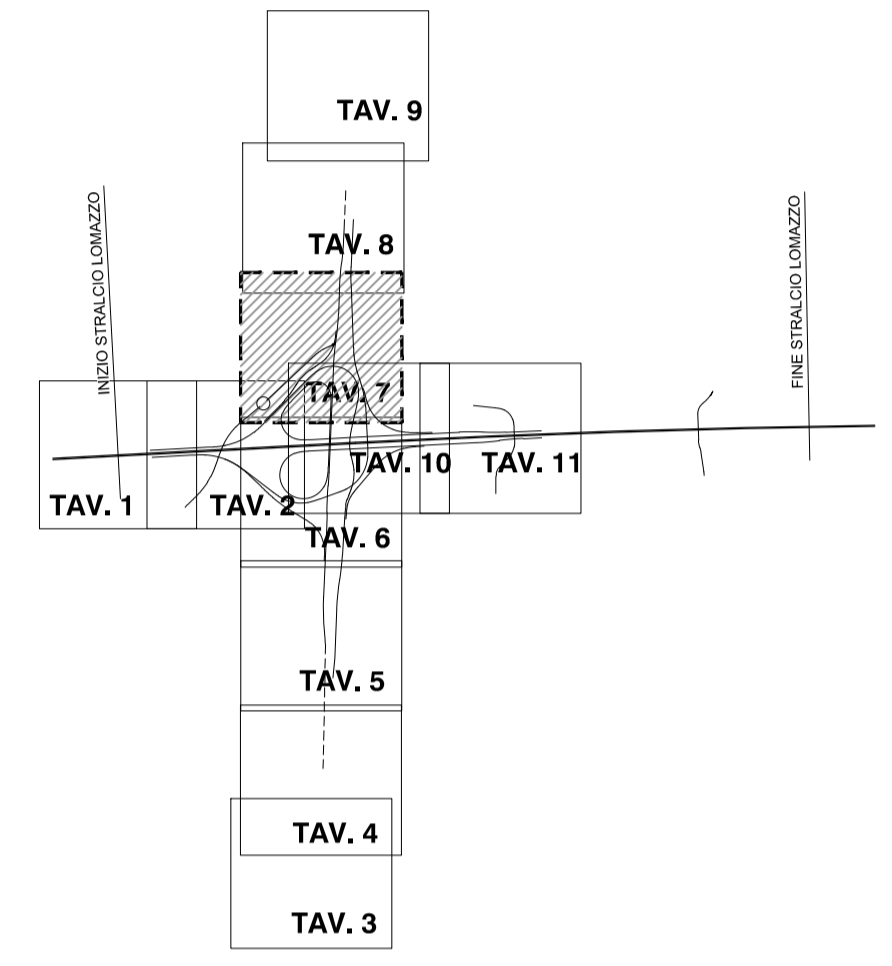

### MATRICE DI REVISIONE

REV	DATA	DESCRIZIONE MODIFICA

N.B.: LA TAVOLA SOSTITUISCE QUELLA RELATIVA AL CODICE E DEL PROGETTO ESECUTIVO

**COLLEGAMENTO AUTOSTRADALE DALMINE - COMO - VARESE - VALICO DEL GAGGIOLLO E OPERE AD ESSO CONNESSE**  
 CODICE C.U.P. F1190000270007  
**TRATTE B1, B2, C, D, TRVA13+14, GREENWAY**  
**AS BUILT**  
**TRATTA B1 - SVINCOLO DI LOMAZZO (da Pk -0+850 a Pk 1+800)**  
 SICUREZZA STRADALE  
 SEGNALETICA VERTICALE ED ORIZZONTALE  
 PLANIMETRIA SVINCOLO LOMAZZO Tav. 7

FASE PROGETTUALE	LOTTO	ZONA	OPERA	TRATTO D'OPERA	AMBITO	TIPO ELABORATIVO	PROGRESSIVO	REVISIONE
A	0	C01	SE001	0	SC	P1	007	E, 01

DATA	DESCRIZIONE	REV
Novembre 2015	Emissione	E
Maggio 2016	Revisione	E, 01

CONCEDENTE	RESPONSABILE DI PROGETTO ED INCARICATO DELL'INTEGRAZIONE FRA LE VARIE PRESTAZIONI:
CONCESSIONARI AUTOSTRADALI LOMBARDE	Ing. Alberto Cecchini

CONCESSIONARIO	ELABORAZIONE PROGETTUALE
Autostrada Padanese Lombardia Datore Tecnico: Ing. Enrico Anni Referente Tecnico: Ing. Sabrina Lattuada	PROGETTISTA: 3TI PROGETTI ITALIA S.p.A.

APPROVATO	IMPRESA
Autostrada Padanese Lombardia Il Direttore dei Lavori: Ing. Francesco Domenico	RAGGRUPPAMENTO TEMPORANEO IMPRESE: Mandataria: STRABAG A.G. Mandante: GLF Grandi Lavori Finosit S.p.A. Mandante cooptata: Giuseppe Malturo S.p.A.