


LEGENDA SEGNALETICA ORIZZONTALE
Strisce longitudinali Art.138-139 del Regolamento

CONTINUA


DISCONTINUE

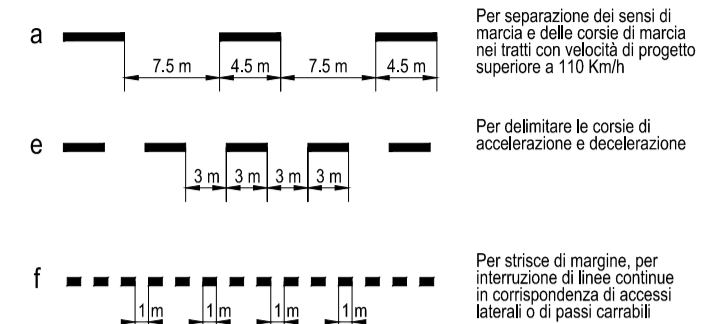

Larghezza minima strisce longitudinali escluse quelle di margine per autostrade e per strade extraurbane principali: 15 cm

La larghezza minima delle strisce di margine per le autostrade e per le strade extraurbane principali: 25 cm

QUADRO DI UNIONE STRALCIO LOMAZZO

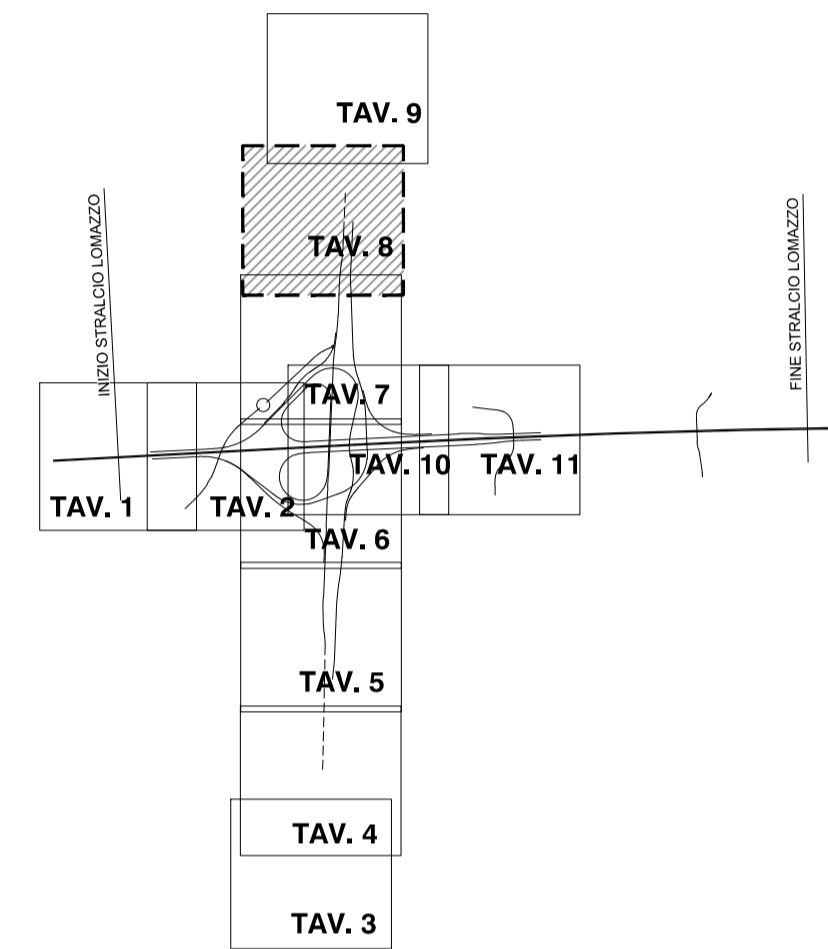

PROVINCIA : Como
COMUNE : Lomazzo

PROVINCIA : Como
COMUNE : Cirimido

MATRICE DI REVISIONE

REV	DATA	DESCRIZIONE MODIFICA

N.B.: LA TAVOLA SOSTITUISCE QUELLA RELATIVA AL CODICE [] DEL PROGETTO ESECUTIVO

COLLEGAMENTO AUTOSTRADALE
DALMINE - COMO - VARESE - VALICO DEL GAGGIOLO E OPERE AD ESSI CONNESSE
CODICE C.U.P. F118060027007
TRATTE B1, B2, C, D, TRVA13+14, GREENWAY
AS BUILT
TRATTA B1 - SVINCOLO DI LOMAZZO (da Pk -0+850 a Pk 1+800)
SICUREZZA STRADALE
SEGNALETICA VERTICALE ED ORIZZONTALE
PLANIMETRIA SVINCOLO LOMAZZO Tav. 8

IDENTIFICAZIONE ELABORATO
CODICE PROGETTO: F00107B
WBS

IMPRESA
RAGGRUPPAMENTO TEMPORANEO IMPRESE:
Mandatario: STRABAG A.G.
Mandante: GLF Grandi Lavori S.p.A.
Mandante: Giuseppe Maltauro S.p.A.
Mandante cooptata: STRABAG S.p.A.

FASE PROGETTUALE
LOTTO: A
ZONA: 0
OPERA: CD1
TRATTO D'OPERA: SE001
AMBITO: 0
TIPO ELABORATO: SG
PROGRESSIVO: P1
REVISIONE: 008 E, 01

CONCEDENTE
CONCESSIONI AUTOSTRADALI LOMBARDE

CONCESSIONARIO
Autostada Pedemontana Lombarda
Direttore Tecnico: Ing. Enrico Anzi
Referente Tecnico: Ing. Sabrina Lattuada

APPROVATO
Autostada Pedemontana Lombarda
Il Direttore dei Lavori: Ing. Francesco Domenico

PROGETTISTA - PROGETTO ESECUTIVO DI DETTAGLIO
RAGGRUPPAMENTO TEMPORANEO PROGETTISTI:
Mandatario: 3TI PROGETTI ITALIA S.p.A.
Mandante: GP Progettazione e Assistenza Progettisti S.p.A.
Mandante: 3TI Progetti Italia S.p.A.
Mandante: Arch. Salvatore Vermiglio

RESPONSABILE DI PROGETTO ED INCARICATO DELL'INTEGRAZIONE FRA LE VARIE PRESTAZIONI:
Ing. Alberto Cecchini

ELABORAZIONE PROGETTUALE
PROGETTISTA:
3TI PROGETTI ITALIA S.p.A.
3TI ITALIA S.p.A.
DIRETTORE TECNICO:
Ing. Stefano Luca Passati
Ordine degli Ingegneri Provincia di Roma n. 20809

Redatto: Roberto Ringressi
Verificato: Agostino Bivona
Approvato: Passati