



PROVINCIA : Como
 COMUNE : Lomazzo

LEGENDA SEGNALETICA ORIZZONTALE

Strisce longitudinali Art.138-139 del Regolamento

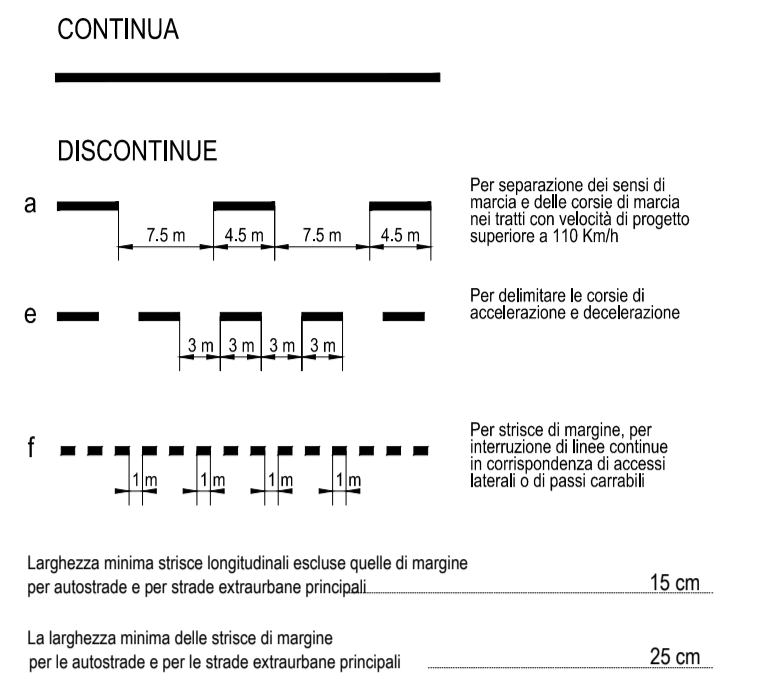

QUADRO DI UNIONE STRALCIO LOMAZZO

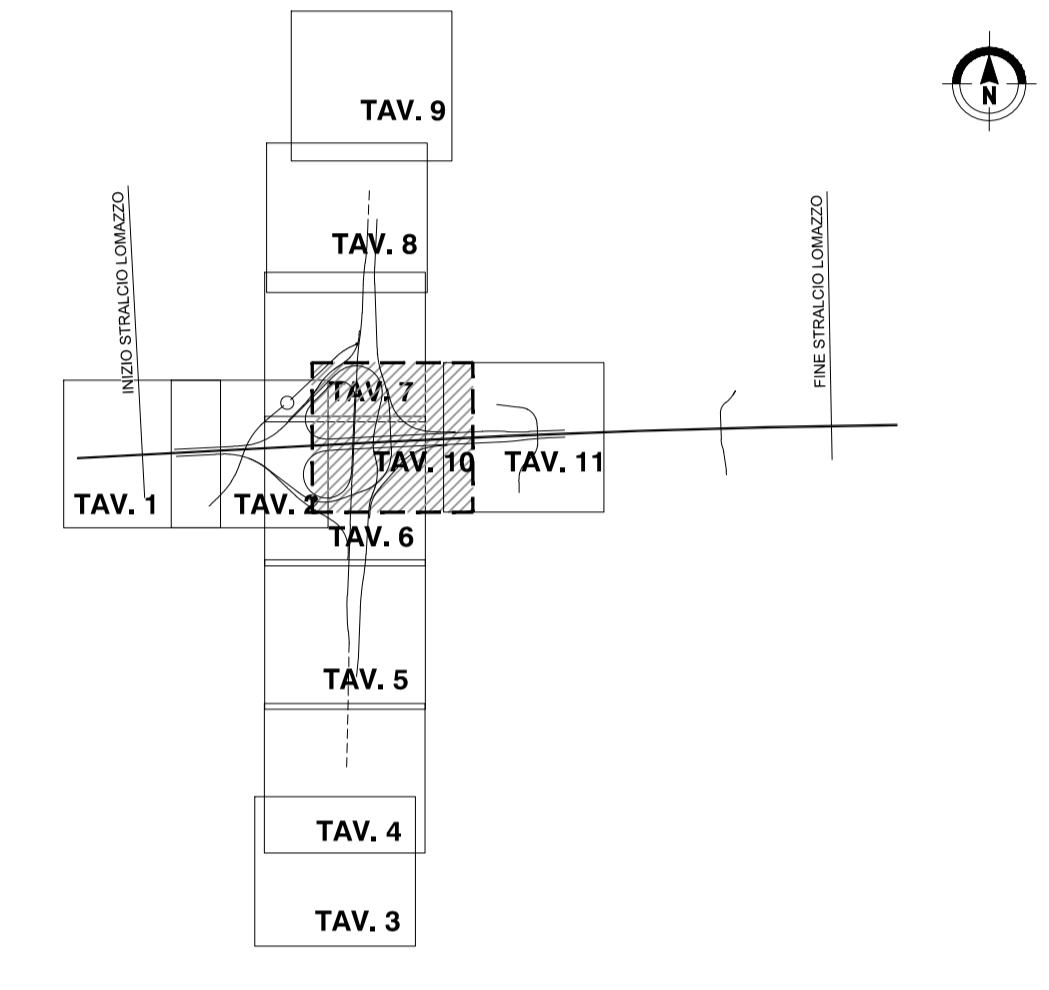

MATRICE DI REVISIONE

REV	DATA	DESCRIZIONE MODIFICA

N.B.: LA TAVOLA SOSTITUISCE QUELLA RELATIVA AL CODICE E [] DEL PROGETTO ESECUTIVO

COLLEGAMENTO AUTOSTRADALE
DALMINE - COMO - VARESE - VALICO DEL GAGGIOLO E OPERE AD ESSO CONNESSE
 CODICE C.U.P. F11B060027007

TRATTE B1, B2, C, D, TRVA13+14, GREENWAY

AS BUILT

TRATTA B1 - SVINCOLO DI LOMAZZO (da Pk -0+850 a Pk 1+800)
 SICUREZZA STRADALE
 SEGNALETICA VERTICALE ED ORIZZONTALE
 PLANIMETRIA SVINCOLO LOMAZZO Tav. 10

<p>IDENTIFICAZIONE ELABORATO CODICE PROGETTO: F00107B WBS</p> <p>FASE PROGETTUALE</p> <table border="1"> <tr><th>LOTTO</th><th>ZONA</th><th>OPERA</th><th>TRATTO DOPIERA</th><th>AMBITO</th><th>TIPICELABORATO</th><th>PROGRESSIVO</th><th>REVISIONE</th></tr> <tr><td>A</td><td>0</td><td>C01</td><td>SE001</td><td>0</td><td>SG</td><td>P1</td><td>010 E.02</td></tr> </table> <p>Scala: 1:1000</p> <p>DATA DESCRIZIONE REV</p> <table border="1"> <tr><td>Novembre 2015</td><td>Emissione</td><td>E</td></tr> <tr><td>Maggio 2016</td><td>Revisione</td><td>E.01</td></tr> <tr><td>Giugno 2016</td><td>Revisione</td><td>E.02</td></tr> </table> <p>CONCEDENTE CONCESSIONARI AUTOSTRADALI LOMBARDE</p> <p>CONCESSIONARIO Autostreda Direzione Tecnica: Ing. Enrico Anzi Padernovena Referente Tecnico: Ing. Sabrina Lettaudo Lambardese</p> <p>APPROVATO Autostreda Il Direttore dei Lavori: Ing. Francesco Donnicci Padernovena Lambardese</p>	LOTTO	ZONA	OPERA	TRATTO DOPIERA	AMBITO	TIPICELABORATO	PROGRESSIVO	REVISIONE	A	0	C01	SE001	0	SG	P1	010 E.02	Novembre 2015	Emissione	E	Maggio 2016	Revisione	E.01	Giugno 2016	Revisione	E.02	<p>IMPRESA RAGGRUPPAMENTO TEMPORANEO IMPRESE:</p> <table border="1"> <tr><th>Mandatario</th><th>Mandante</th><th>Mandante</th><th>Mandante coopta</th></tr> <tr><td>STRABAG A.G.</td><td>GLF Grandi Lavori Fincostr S.p.A.</td><td>Impresa costruzioni Giuseppe Maltauro S.p.A.</td><td>STRABAG S.p.A.</td></tr> </table> <p>STRABAG GRANDI LAVORI FINCOSTR MALTAURO STRABAG</p> <p>PROGETTISTA - PROGETTO ESECUTIVO DI DETTAGLIO RAGGRUPPAMENTO TEMPORANEO PROGETTISTI:</p> <table border="1"> <tr><th>Mandatario</th><th>Mandante</th><th>Mandante</th><th>Mandante</th></tr> <tr><td>3TI PROGETTI ITALIA S.p.A.</td><td>GP Impresario - S.p.A.</td><td>3TI</td><td>Arch. Salvatore Vermiglio</td></tr> </table> <p>RESPONSABILE DI PROGETTO ED INCARICATO DELL'INTEGRAZIONE FRA LE VARIE PRESTAZIONI: Ing. Alberto Cecchini</p> <p>ELABORAZIONE PROGETTUALE PROGETTISTA: 3TI PROGETTI ITALIA S.p.A.</p> <p>3TI ITALIA S.p.A. DIRETTORE TECNICO Ing. Stefano Luca Passati Ordine degli Ingegneri Provincia di Roma n. 20809</p> <p>Redatto: Roberto Ringressi Verificato: Agostino Bivona Approvato: Passati</p>	Mandatario	Mandante	Mandante	Mandante coopta	STRABAG A.G.	GLF Grandi Lavori Fincostr S.p.A.	Impresa costruzioni Giuseppe Maltauro S.p.A.	STRABAG S.p.A.	Mandatario	Mandante	Mandante	Mandante	3TI PROGETTI ITALIA S.p.A.	GP Impresario - S.p.A.	3TI	Arch. Salvatore Vermiglio
LOTTO	ZONA	OPERA	TRATTO DOPIERA	AMBITO	TIPICELABORATO	PROGRESSIVO	REVISIONE																																			
A	0	C01	SE001	0	SG	P1	010 E.02																																			
Novembre 2015	Emissione	E	
Maggio 2016	Revisione	E.01	
Giugno 2016	Revisione	E.02	
Mandatario	Mandante	Mandante	Mandante coopta																																							
STRABAG A.G.	GLF Grandi Lavori Fincostr S.p.A.	Impresa costruzioni Giuseppe Maltauro S.p.A.	STRABAG S.p.A.																																							
Mandatario	Mandante	Mandante	Mandante																																							
3TI PROGETTI ITALIA S.p.A.	GP Impresario - S.p.A.	3TI	Arch. Salvatore Vermiglio																																							