REV	DATA	DESCRIZIONE MODIFICA
	-	-
	-	-
COLLEGAMENTO AUTOSTRADALE DALMINE - COMO - VARESE - VALICO DEL GAGGIOLO E OPERE AD ESSO CONNESSE CODICE C.U.P. F11B06000270007

TRATTE B1, B2, C, D, TRVA13+14, GREENWAY

AS BUILT

TRATTA B1 - SVINCOLO DI LOMAZZO (da Pk - 0+850 a Pk +1+800)

SICUREZZA STRADALE

STRUTTURALI SEGNALETICA

SCHEMI ESECUTIVI TARGHE DI PREAVVISO, DIREZIONE E DIRAMAZIONE INTEGRAZIONI INDICAZIONI AEREOPORTO MALPENSA



RAGGRUPPAMENTO TEMPORANEO IMPRESE:

Mandataria STRABAG

GLF Grandi Lavori Fincosit

S.p.A.

Mandante

Mandante Impresa costruzioni Giuseppe Maltauro

S.p.A.

Mandante cooptata **STRABAG** S.p.A.

STRABAG





DATA	DESCRIZIONE	REV
Settembre 2015 Aprile 2016 Giugno 2016	Emissione Revisione Revisione	E E 01 E 02

PROGETTISTA - PROGETTO ESECUTIVO DI DETTAGLIO

RAGGRUPPAMENTO TEMPORANEO PROGETTISTI:

Mandataria

Mandante

Mandante

Mandante Arch. Salvatore

Vermiglio

3TI PROGETTI ITALIA

GPingegneria srl GESTIONE PROGETTI DI INGEGNERIA

RESPONSABILE DI PROGETTO ED INCARICATO DELL'INTEGRAZIONE FRA LE VARIE PRESTAZIONI:

Ing. Alberto Cecchini

CONCEDENTE



CONCESSIONARIO



Direttore Tecnico: Ing. Enrico Arini Referente Tecnico: Ing. Sabrina Lattuada

APPROVATO



Il Direttore dei Lavori: Ing. Francesco Domanico

ELABORAZIONE PROGETTUALE


PROGETTISTA:

3TI PROGETTI ITALIA S.p.A

3TI ITALIA S.p.A. DIRETTORE TECNICO

Ing. Stefano Luca Possati Ordine degli Ingegneri Provincia di Roma n. 20809

Redatto: Schiavi Verificato: Sorge Approvato: Possati

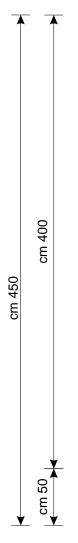



ACCESSORI:

n° 09 barre a "C" L = 386 cm n° 54 attacchi a pipa n° 55 attacchi ad unghione + bulloneria

INSTALLATA SU: Struttura a Monopalo TIPO C Sottotarga ml 1,80



CONCESSION Auto

COLLEGAMENTO AUTOSTRADALE
DALMINE - COMO - VARESE - VALICO DEL GAGGIOLO E OPERE AD ESSO CONNESSE

TRATTA B1 - SVINCOLO LOMAZZO (da Pk 0+850 a Pk 1+800)

MODIFICA TARGHE ESISTENTI - SCHEMI ESECUTIVI

TAVOLA N.

001

REVISIONE N. **R01**

POSIZIONE:

M07

TAVOLA N.

VERIFICATO/APPROVATO

DATA 16/03/15

FIRMA

ARCHIVIO FILE:

STRABAG/400x450A

DISEGNATO DA:

FL

cm 600 cm 400




INSTALLATE SU: Portale a bandiera TIPOLOGIA 16.20 m Sbraccio m 15,85 Sottotarga m 5,50



Targa in A25/10 con attacchi per barre di irrigidimento Pellicola fondo verde in pellicola classe 2, scritte, frecce e bordi bianchi in pellicola classe 2

- n° 08 barre a "C" L = 386 cm
- n° 48 attacchi a pipa
- n° 50 attacchi ad unghione + bulloneria



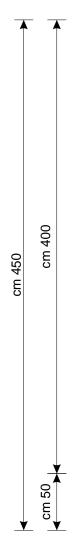



ACCESSORI:

n° 09 barre a "C" L = 386 cm

n° 45 attacchi a pipa

n° 36 attacchi Ø90 universal CA

n° 04 attacchi Ø90 controvento

INSTALLATA SU:

n° 04 sostegni Ø90 H = 700 cm

n° 04 sostegni controvento Ø90 H = 600 cm





COLLEGAMENTO AUTOSTRADALE

DALMINE - COMO - VARESE - VALICO DEL GAGGIOLO E OPERE AD ESSO CONNESSE

TRATTA B1 - SVINCOLO LOMAZZO (da Pk 0+850 a Pk 1+800)

MODIFICA TARGHE ESISTENTI - SCHEMI ESECUTIVI

TAVOLA N.

001

REVISIONE N. **R01**

POSIZIONE:

P09

TAVOLA N.

VERIFICATO/APPROVATO

DATA 06/13/15 FI

FIRMA

ARCHIVIO FILE:

STRABAG/400x450B

DISEGNATO DA:

FL



INSTALLATE SU: Portale a bandiera TIPOLOGIA 16.20 m Sbraccio m 15,85 Sottotarga m 5,50



Targa in A25/10 con attacchi per barre di irrigidimento Pellicola fondo verde in pellicola classe 2, scritte, frecce e bordi bianchi in pellicola classe 2

- n° 08 barre a "C" L = 386 cm
- n° 48 attacchi a pipa
- n° 50 attacchi ad unghione + bulloneria



cm 400



Targa in A25/10 con attacchi per barre di irrigidimento Pellicola fondo verde in pellicola classe 2, scritte, frecce e bordi bianchi in pellicola classe 2

ACCESSORI:

n° 08 barre a "C" L = 386 cm n° 48 attacchi a pipa n° 50 attacchi ad unghione + bulloneria

INSTALLATE SU: Portale a bandiera TIPOLOGIA 10,00 m Sbraccio m 6,50 Sottotarga m 5,50




COLLEGAMENTO AUTOSTRADALE
DALMINE - COMO - VARESE - VALICO DEL GAGGIOLO E OPERE AD ESSO CONNESSE

TRATTA B1 - SVINCOLO LOMAZZO (da Pk 0+850 a Pk 1+800)

MODIFICA TARGHE ESISTENTI - SCHEMI ESECUTIVI

TAVOLA N.

001

REVISIONE N. **R00**

POSIZIONE:

B11

TAVOLA N.

VERIFICATO/APPROVATO

DATA 11/02/15 FIF


FIRMA


ARCHIVIO FILE:

STRABAG/400x400Q

DISEGNATO DA:

FL

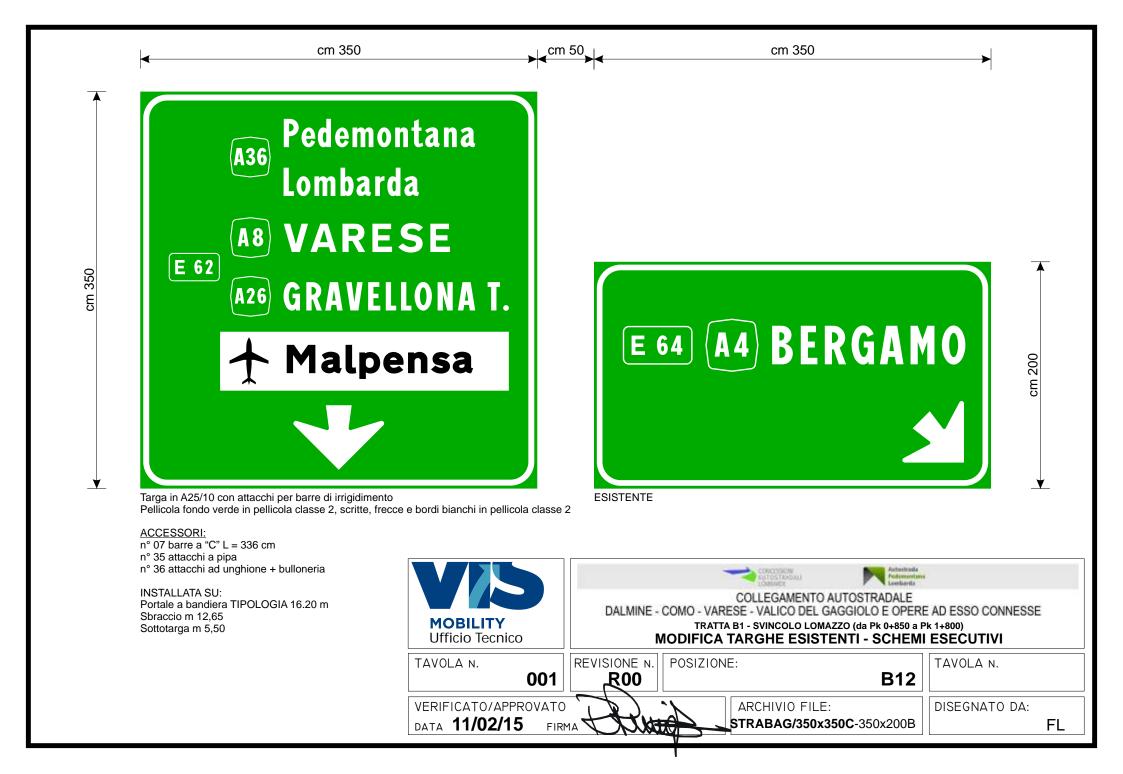

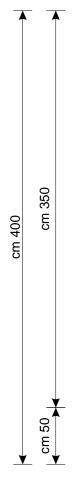



ACCESSORI:

n° 08 barre a "C" L = 386 cm

n° 48 attacchi a pipa

n° 80 attacchi ad unghione + bulloneria

INSTALLATA SU:

Struttura a Monopalo TIPO C

Sottotarga ml 1,80





Pedercertana Lambarda

COLLEGAMENTO AUTOSTRADALE
DALMINE - COMO - VARESE - VALICO DEL GAGGIOLO E OPERE AD ESSO CONNESSE

TRATTA B1 - SVINCOLO LOMAZZO (da Pk 0+850 a Pk 1+800)

MODIFICA TARGHE ESISTENTI - SCHEMI ESECUTIVI

TAVOLA N.

001

REVISIONE N. **R01**

POSIZIONE:

M13

TAVOLA N.

VERIFICATO/APPROVATO

DATA 16/03/15

FIRMA

ARCHIVIO FILE:

STRABAG/400x400C

DISEGNATO DA:

cm 600 cm 400





Targa in A25/10 con attacchi per barre di irrigidimento Pellicola fondo verde in pellicola classe 2, scritte, frecce e bordi bianchi in pellicola classe 2

- n° 08 barre a "C" L = 386 cm
- n° 48 attacchi a pipa
- n° 50 attacchi ad unghione + bulloneria





ACCESSORI:

n° 09 barre a "C" L = 386 cm

n° 45 attacchi a pipa

n° 36 attacchi Ø90 universal CA

n° 04 attacchi Ø90 controvento

INSTALLATA SU:

n° 04 sostegni Ø90 H = 650 cm

n° 04 sostegni controvento Ø90 H = 600 cm




COLLEGAMENTO AUTOSTRADALE
DALMINE - COMO - VARESE - VALICO DEL GAGGIOLO E OPERE AD ESSO CONNESSE

TRATTA B1 - SVINCOLO LOMAZZO (da Pk 0+850 a Pk 1+800)

MODIFICA TARGHE ESISTENTI - SCHEMI ESECUTIVI

TAVOLA N.

001

REVISIONE N. **R01**

POSIZIONE:

P15

TAVOLA N.

VERIFICATO/APPROVATO

DATA 16/03/15

FIRMA

ARCHIVIO FILE:

STRABAG/400x450N

DISEGNATO DA:

cm 600 cm 400





Targa in A25/10 con attacchi per barre di irrigidimento Pellicola fondo verde in pellicola classe 2, scritte, frecce e bordi bianchi in pellicola classe 2

- n° 08 barre a "C" L = 386 cm
- n° 48 attacchi a pipa
- n° 50 attacchi ad unghione + bulloneria





Targa in A25/10 con attacchi per barre di irrigidimento Pellicola fondo verde in pellicola classe 2, scritte, frecce e bordi bianchi in pellicola classe 2

ACCESSORI:

n° 08 barre a "C" L = 386 cm n° 48 attacchi a pipa n° 50 attacchi ad unghione + bulloneria

INSTALLATE SU: Portale a bandiera TIPOLOGIA 10,00 m Sbraccio m 9,00 Sottotarga m 5,50





COLLEGAMENTO AUTOSTRADALE

DALMINE - COMO - VARESE - VALICO DEL GAGGIOLO E OPERE AD ESSO CONNESSE

TRATTA B1 - SVINCOLO LOMAZZO (da Pk 0+850 a Pk 1+800) **MODIFICA TARGHE ESISTENTI - SCHEMI ESECUTIVI**

TAVOLA N.

001

REVISIONE N. R00

POSIZIONE:

B17


TAVOLA N.

VERIFICATO/APPROVATO DATA 10/03/15

ARCHIVIO FILE:

STRABAG/400x400H

DISEGNATO DA:

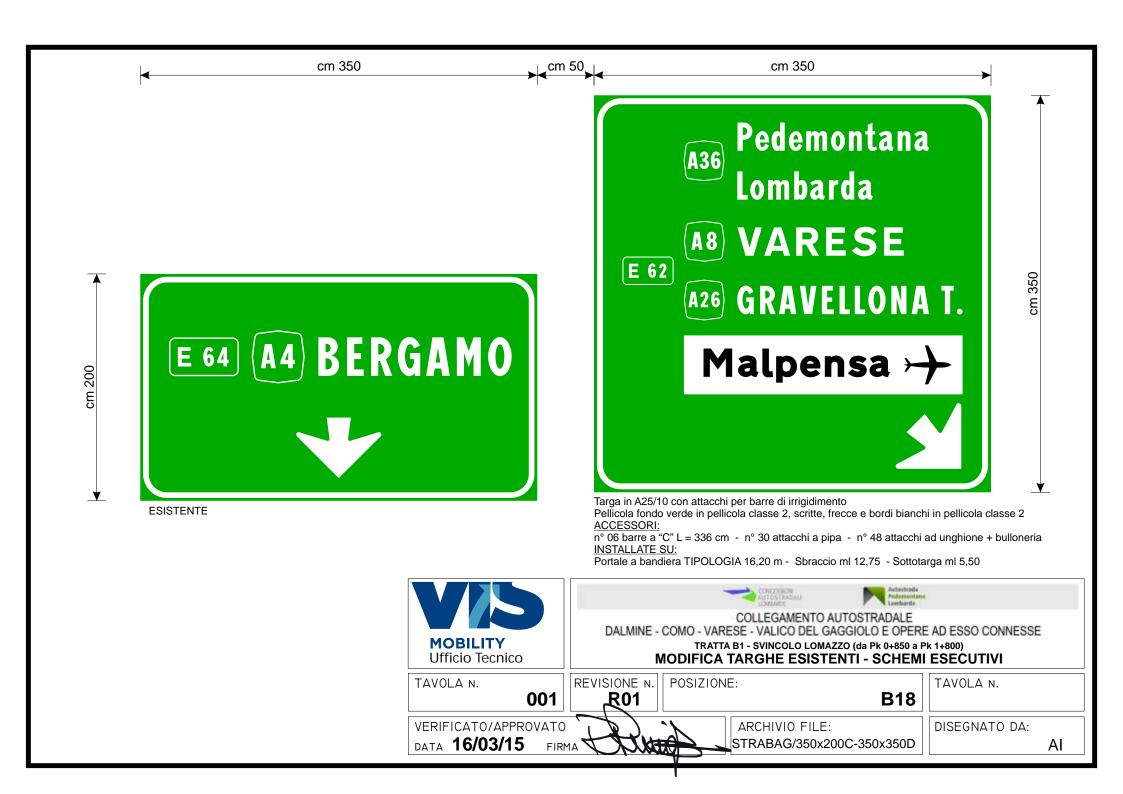



Targa in A25/10 con attacchi per barre di irrigidimento Pellicola fondo verde in pellicola classe 2, scritte, frecce e bordi bianchi in pellicola classe 2

ACCESSORI:

n° 06 barre a "C" L = 386 cm

n° 36 attacchi a pipa

n° 40 attacchi ad unghione + bulloneria

INSTALLATE SU:

Portale a bandiera TIPOLOGIA 16.20 m Sbraccio m DA VERIFICARE Sottotarga ml 5,50



ESISTENTE



COLLEG DALMINE - COMO - VARESE - VALI



COLLEGAMENTO AUTOSTRADALE

DALMINE - COMO - VARESE - VALICO DEL GAGGIOLO E OPERE AD ESSO CONNESSE

TRATTA B1 - SVINCOLO LOMAZZO (da Pk 0+850 a Pk 1+800)

MODIFICA TARGHE ESISTENTI - SCHEMI ESECUTIVI

TAVOLA N.

001

POSIZIONE:

B22

TAVOLA N.

VERIFICATO/APPROVATO

DATA 12/03/15

FIRMA

REVISIONE N.

R00

ARCHIVIO FILE:

STRABAG/400x300B-350x250A

DISEGNATO DA: