



PIANTA MICROPALI  
SCALA 1:50

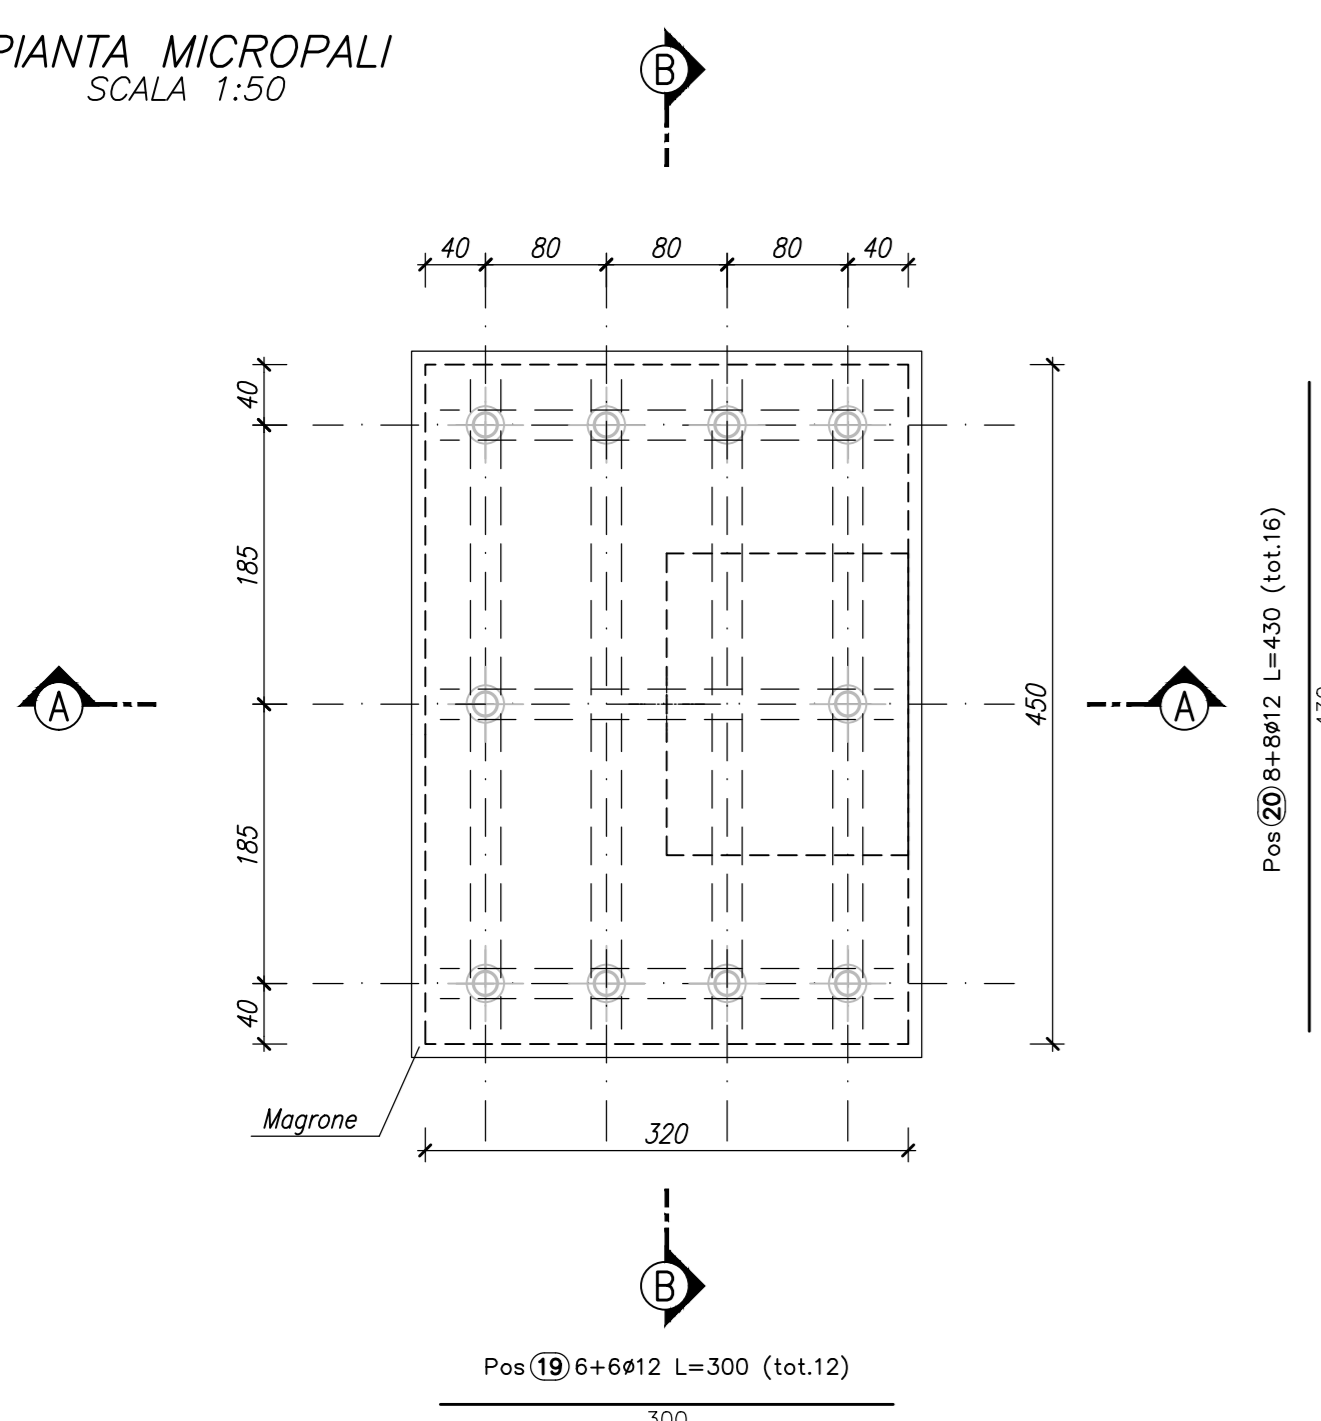


CARPENTERIA FONDAZIONE  
SCALA 1:50

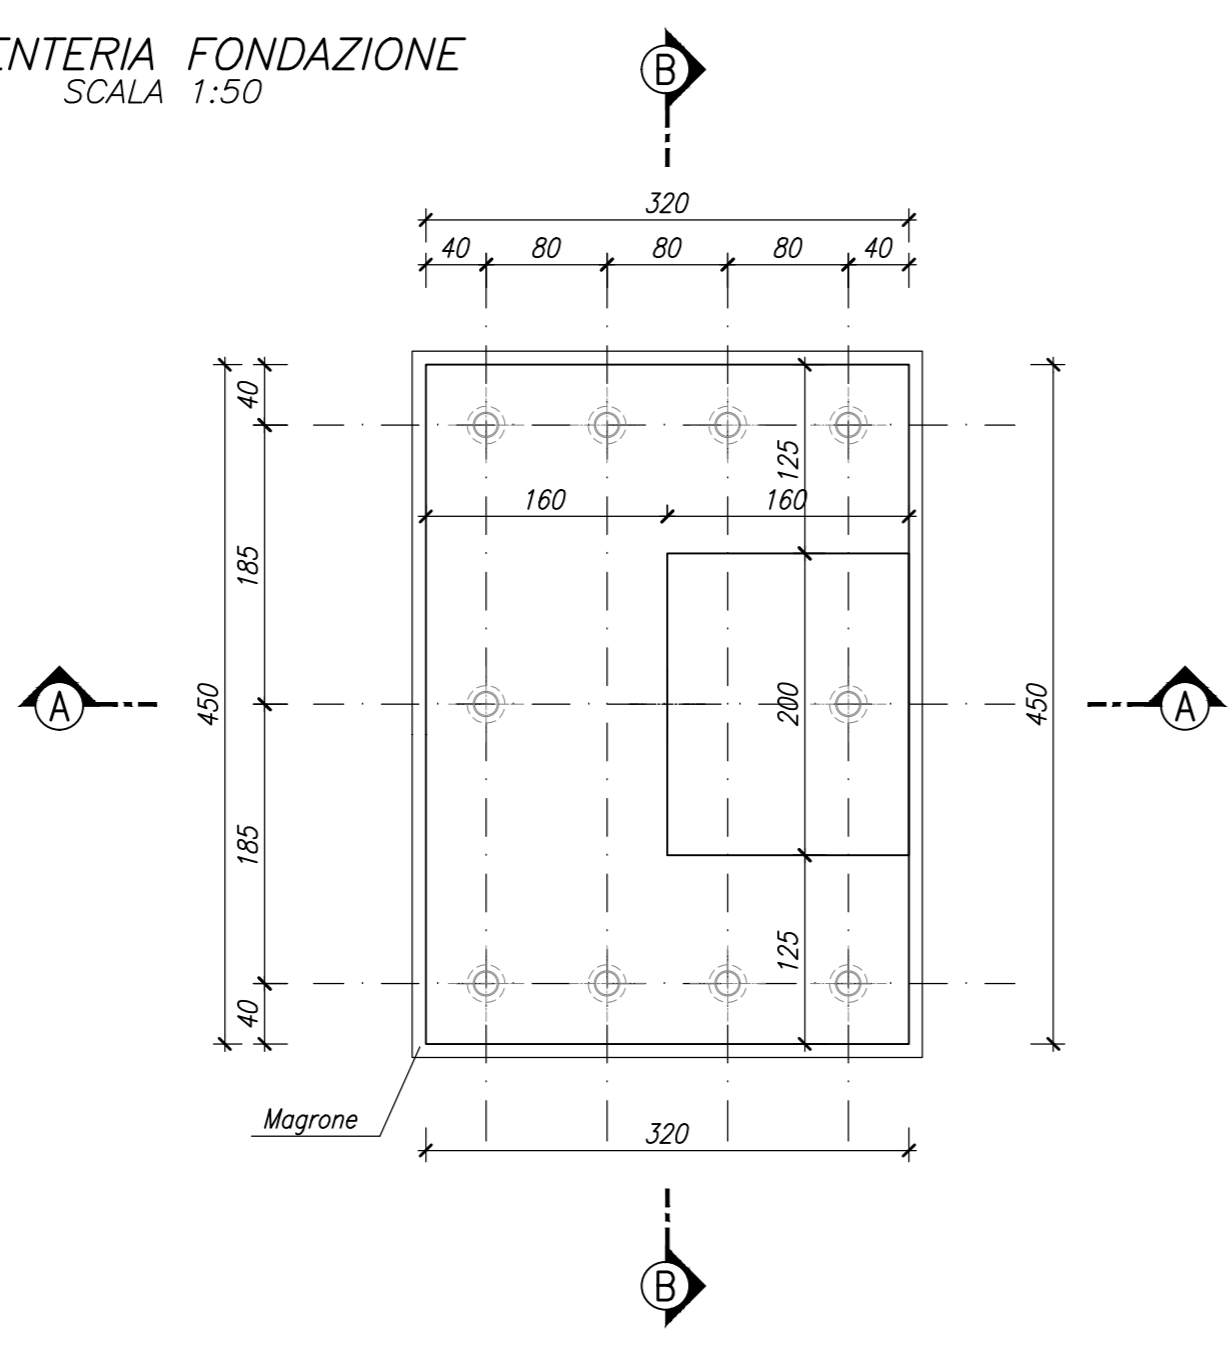


SEZIONE A-A  
SCALA 1:50


SEZIONE B-B  
SCALA 1:50

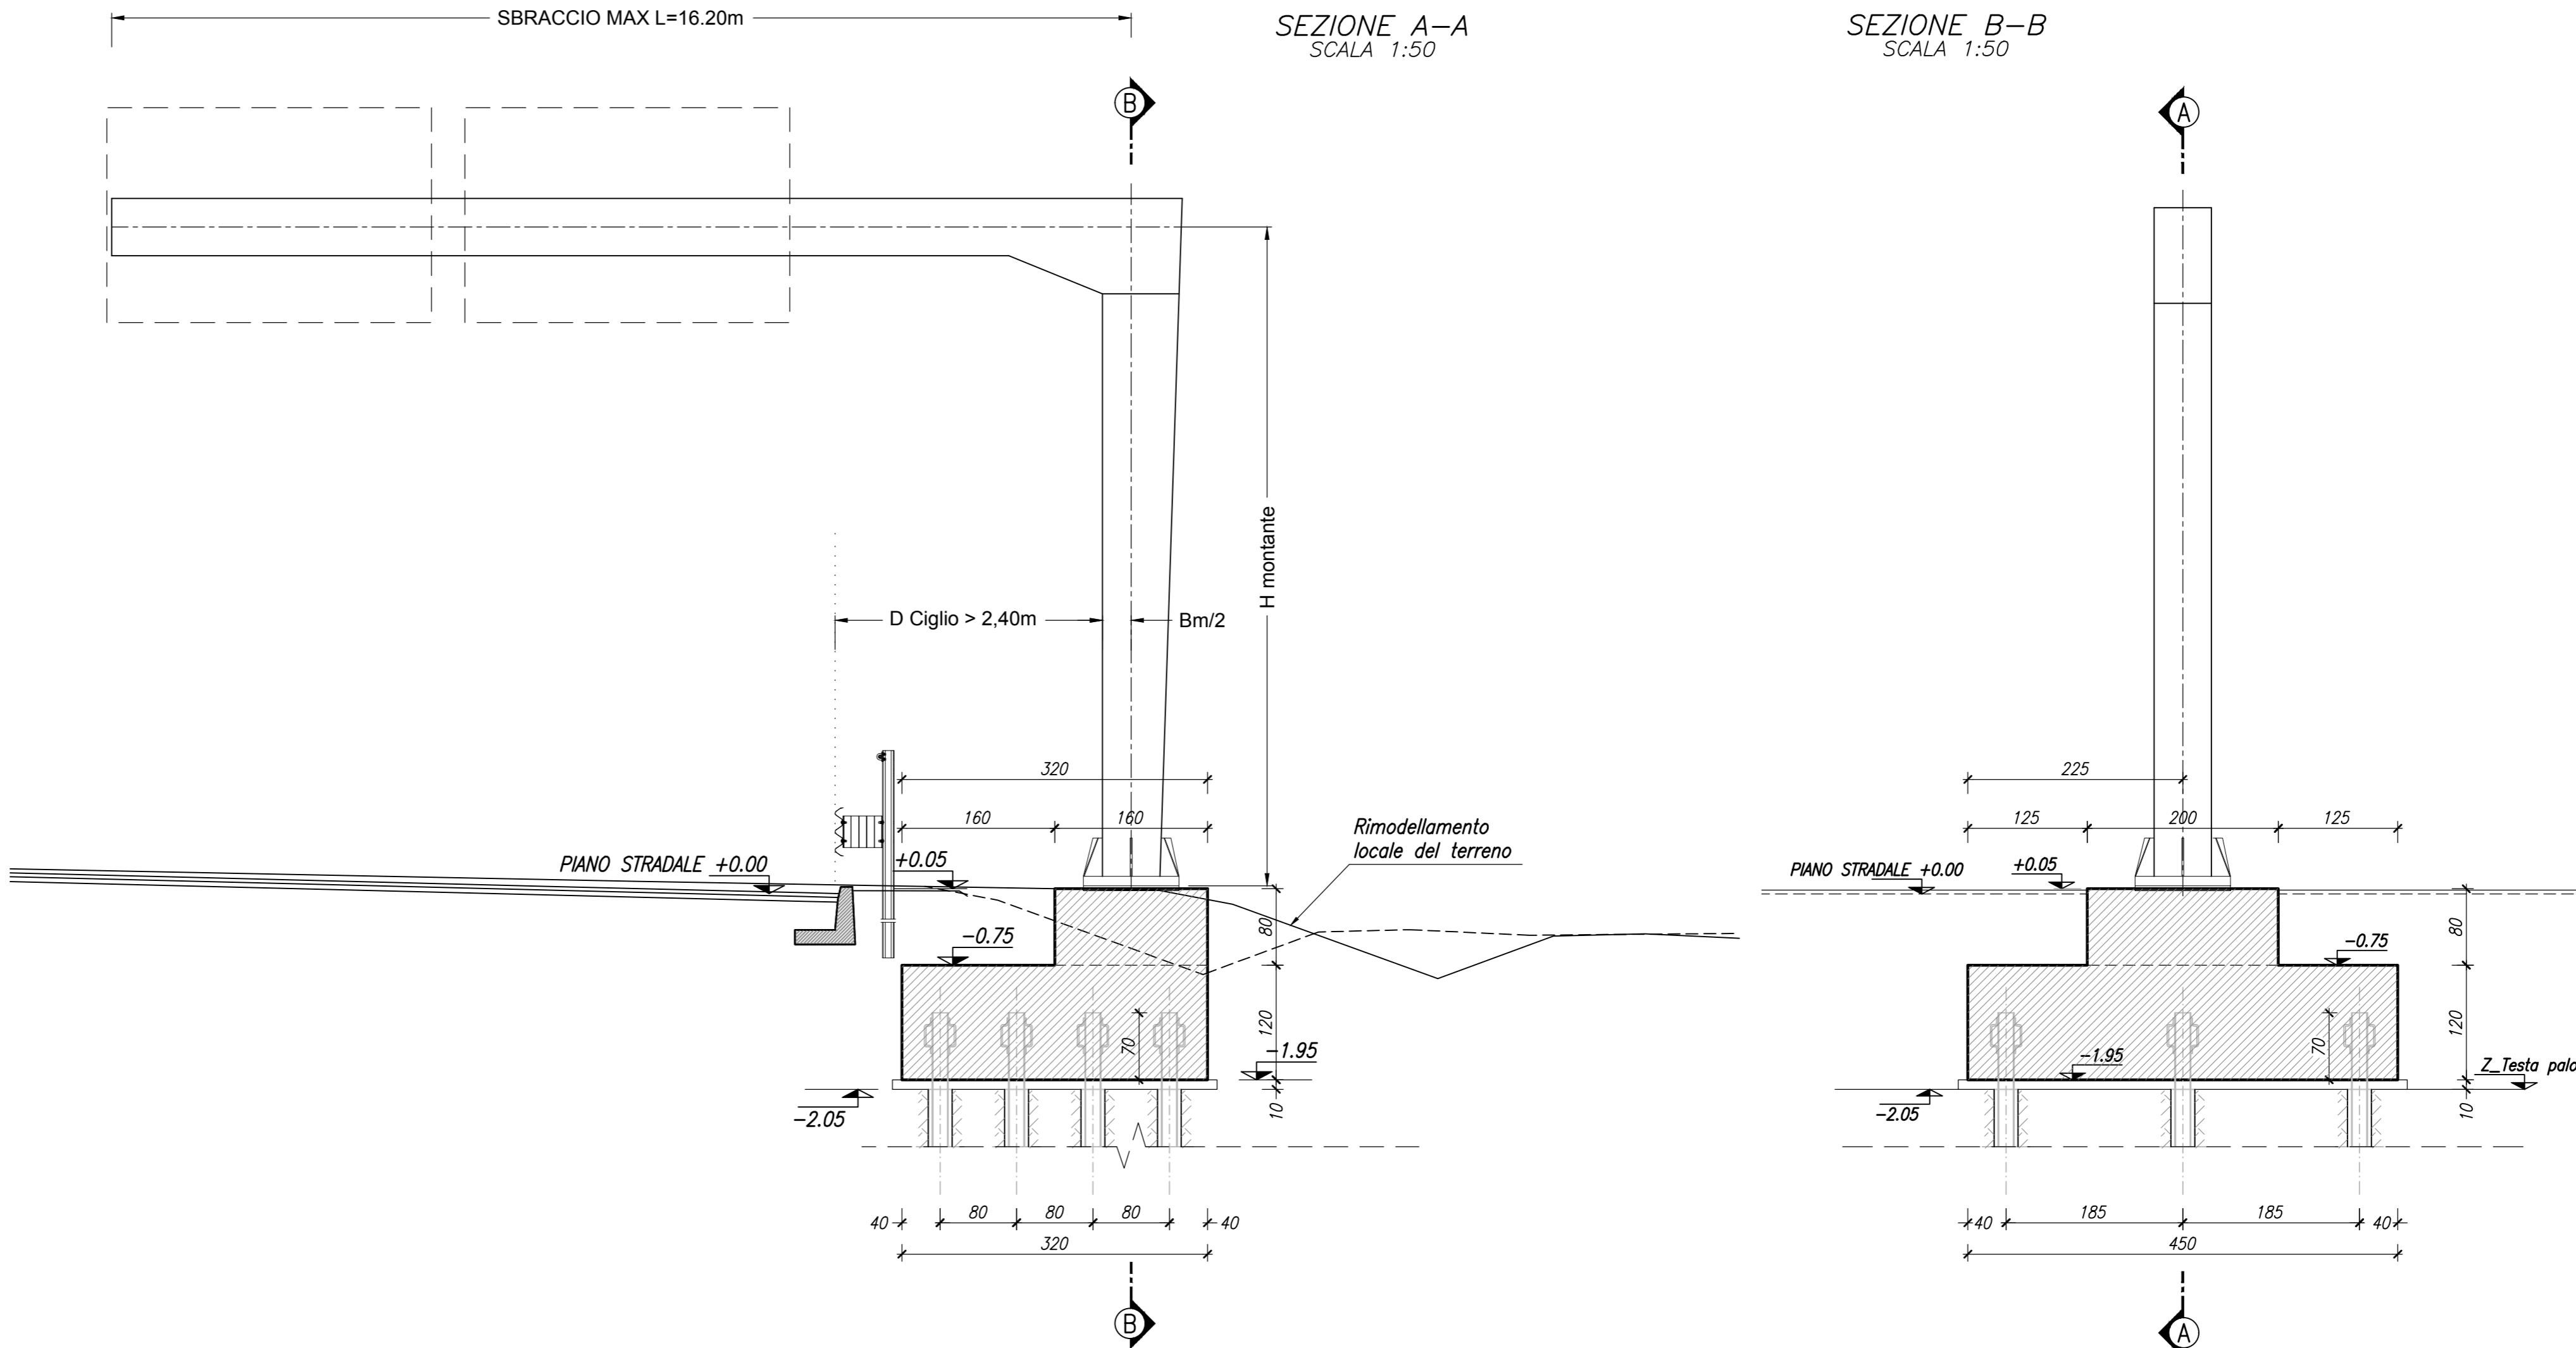


SEZIONE B-B  
SCALA 1:50

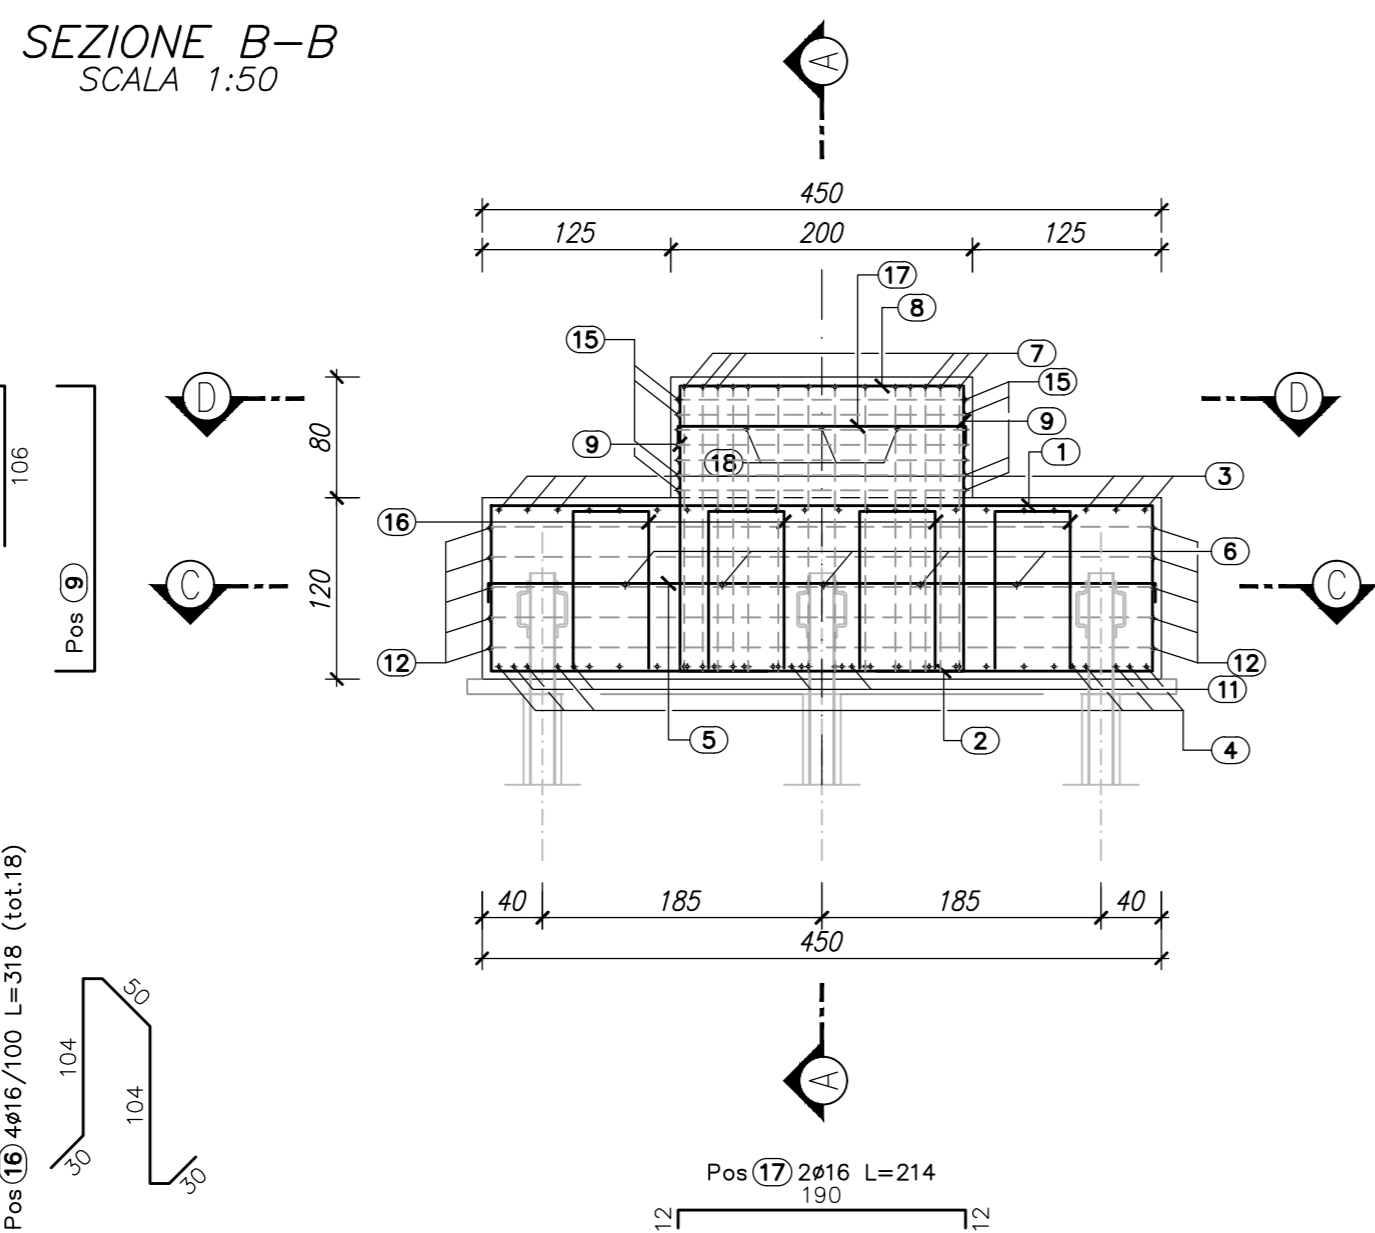


SEZIONE A-A  
SCALA 1:50

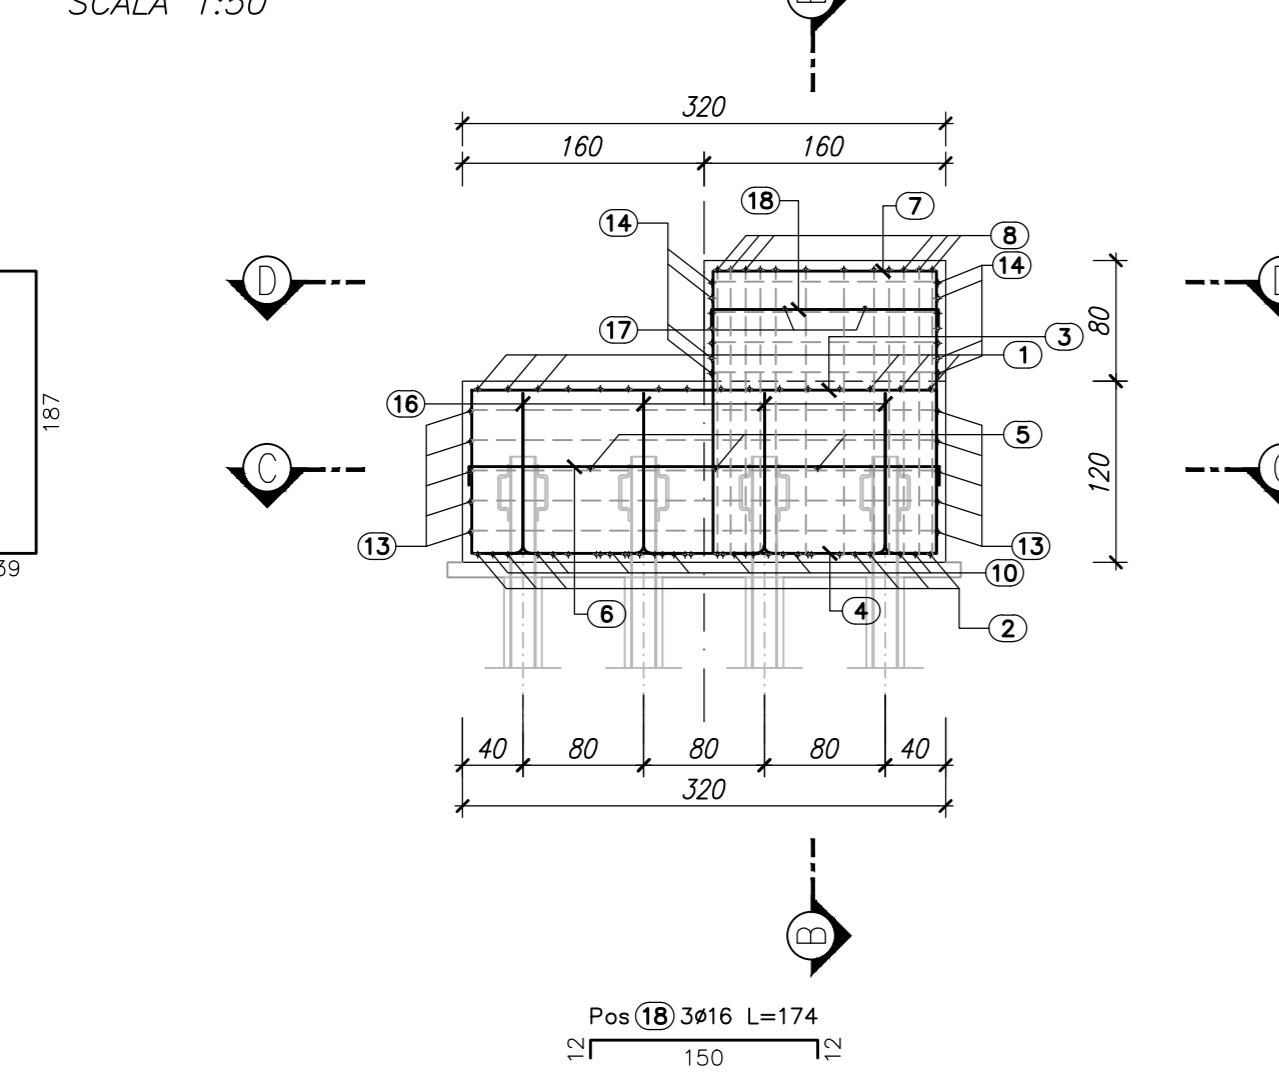

SEZIONE C-C  
SCALA 1:50

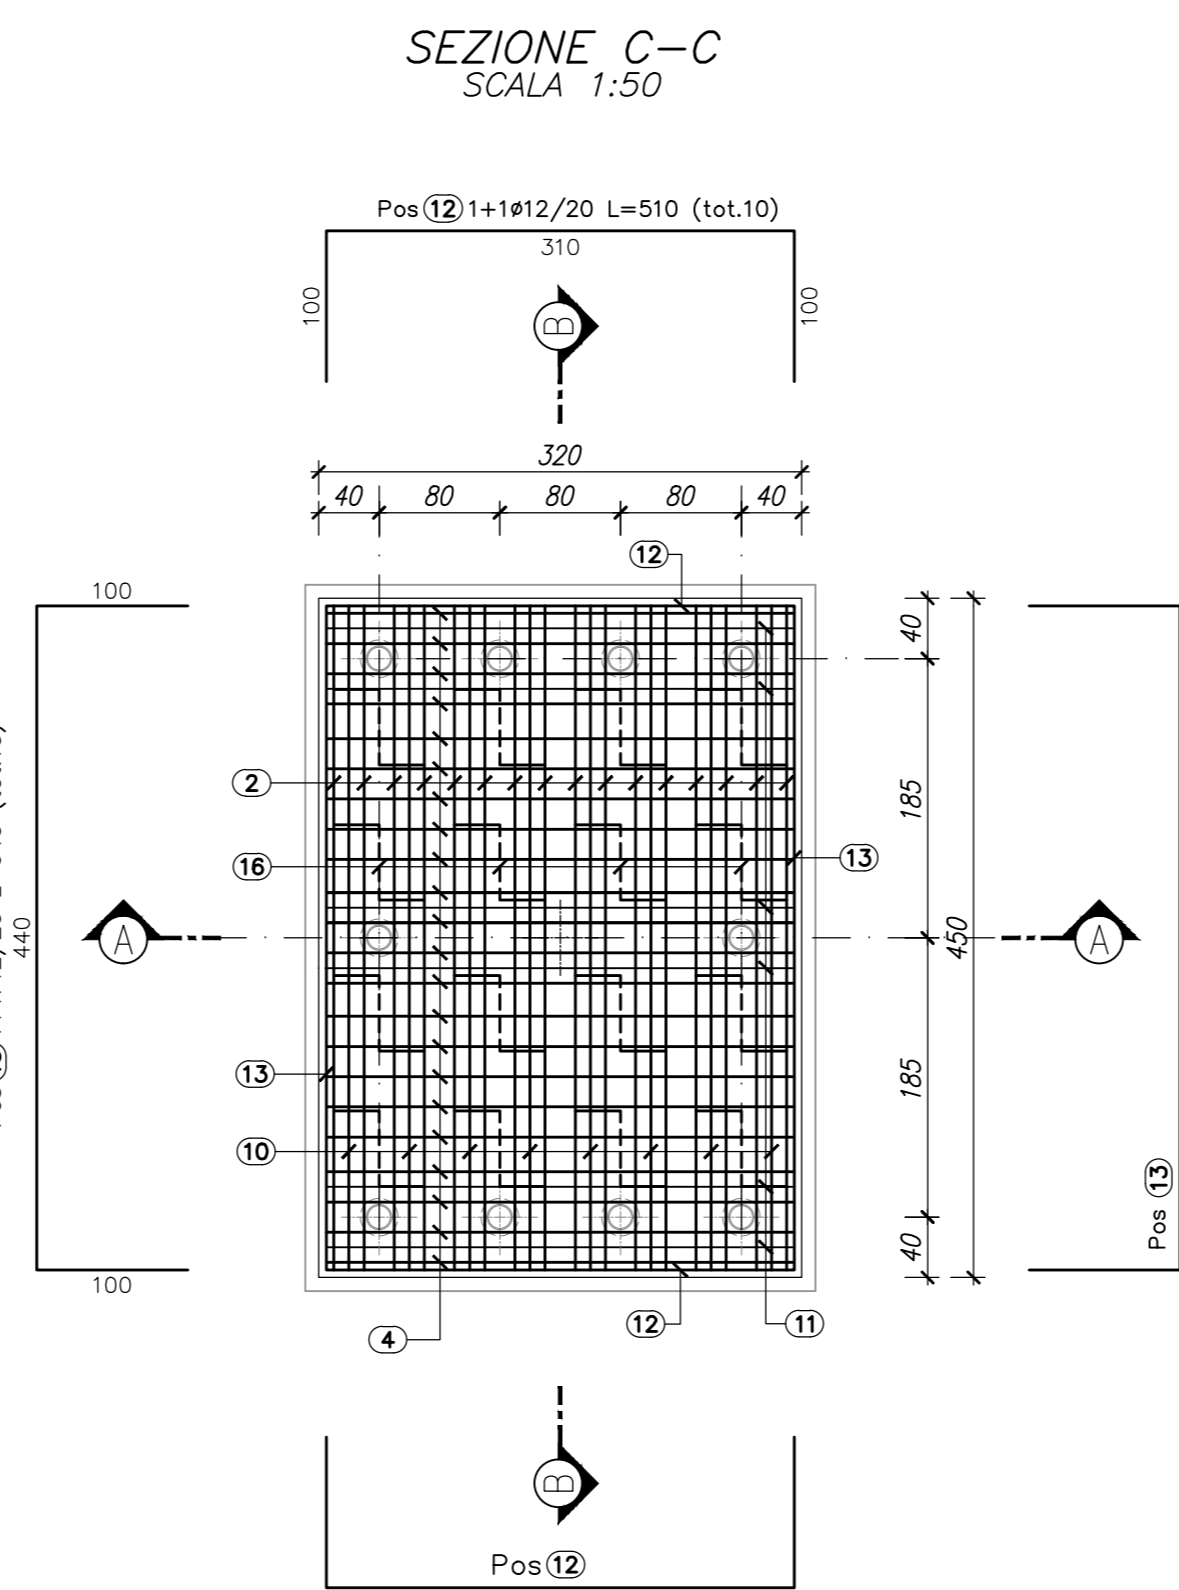


SCHEMA CONTROFRECCIA

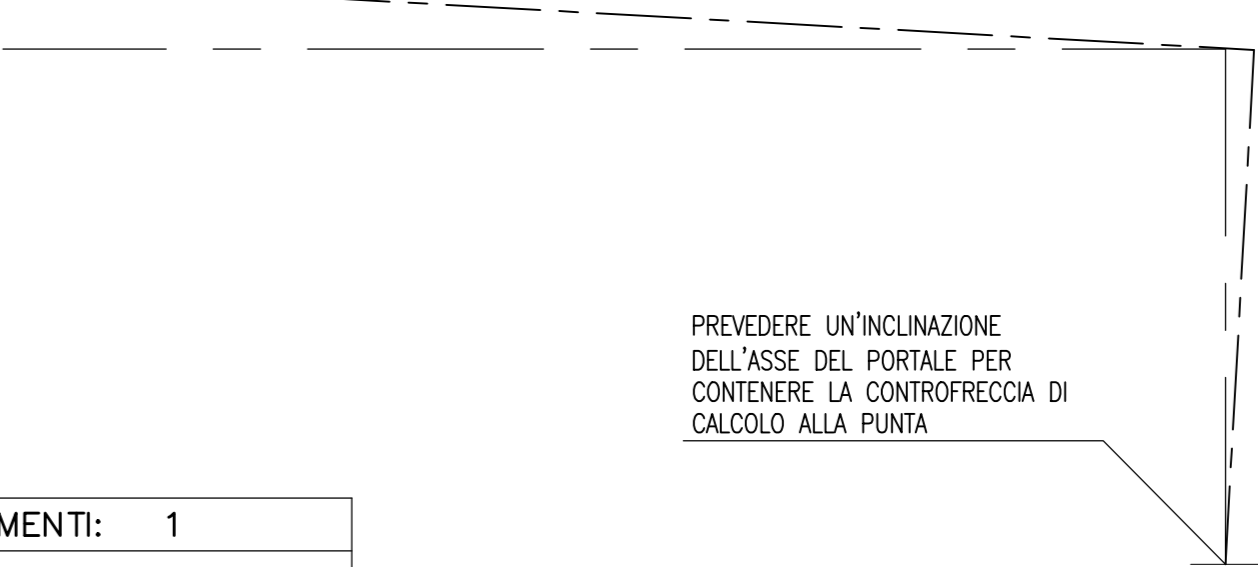


PROGRESSIVA	CARREGGIATA	SBRACCIO DI (m)	TIPOLOGIA SEGNALETICA	CASO	D (m) CIGLIO	H (m) montante/palo
23450.000	40 SUD	15,84	Bandiera, doppio cartello	Rilevato	Transizione H48LH2B12,00	6,9

SEZIONE D-D  
SCALA 1:25

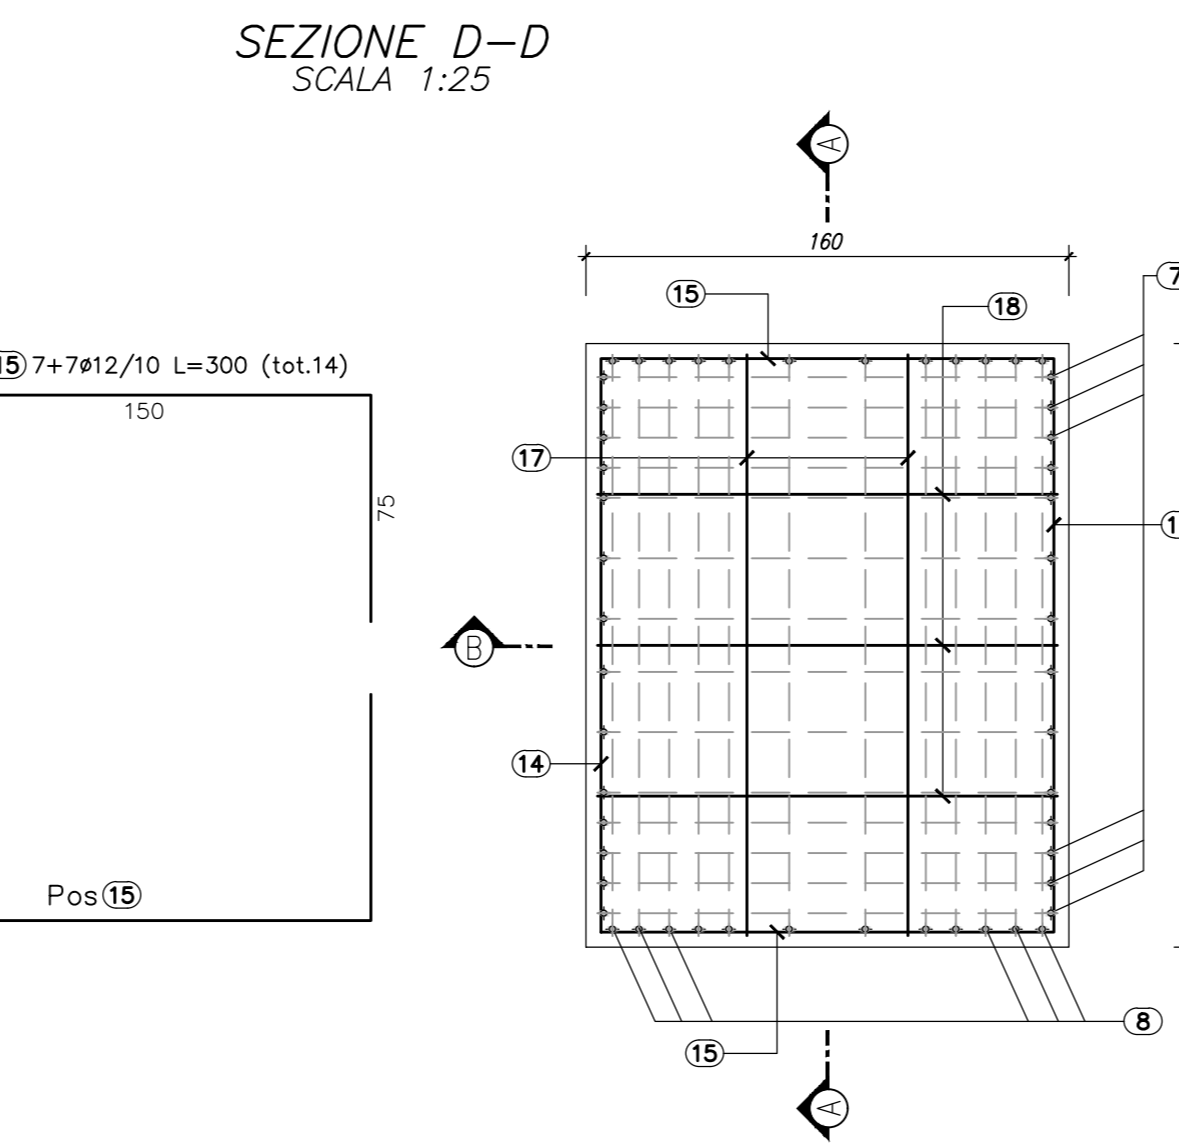


SEZIONE C-C  
SCALA 1:5

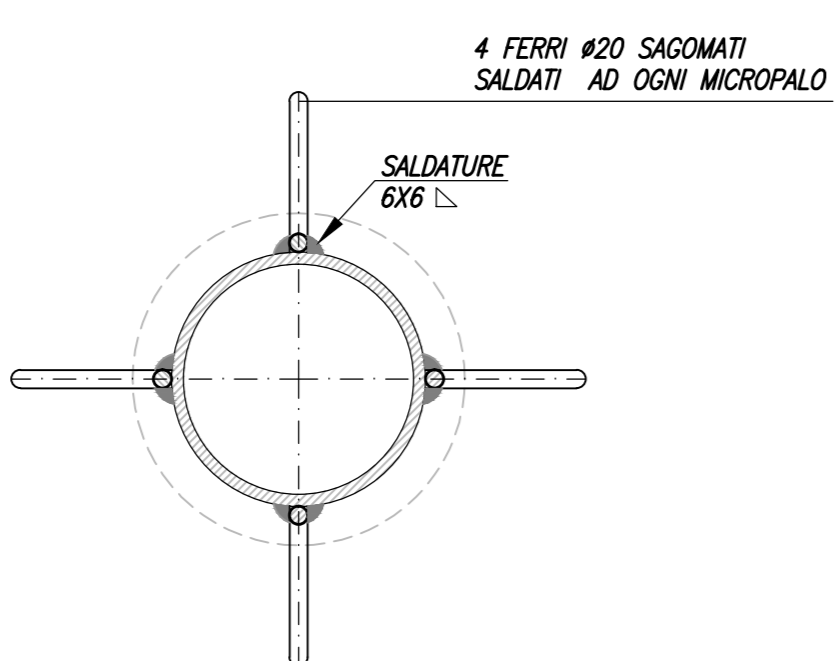

LEGENDA MICROPALI

Numero micropali	N.10
Lunghezza perforazione	14,30M
Lunghezza tubo	15,00M
Diametro di perforazione	φ250
Tubo d'armatura	φ168.3
Spessore tubo	10MM

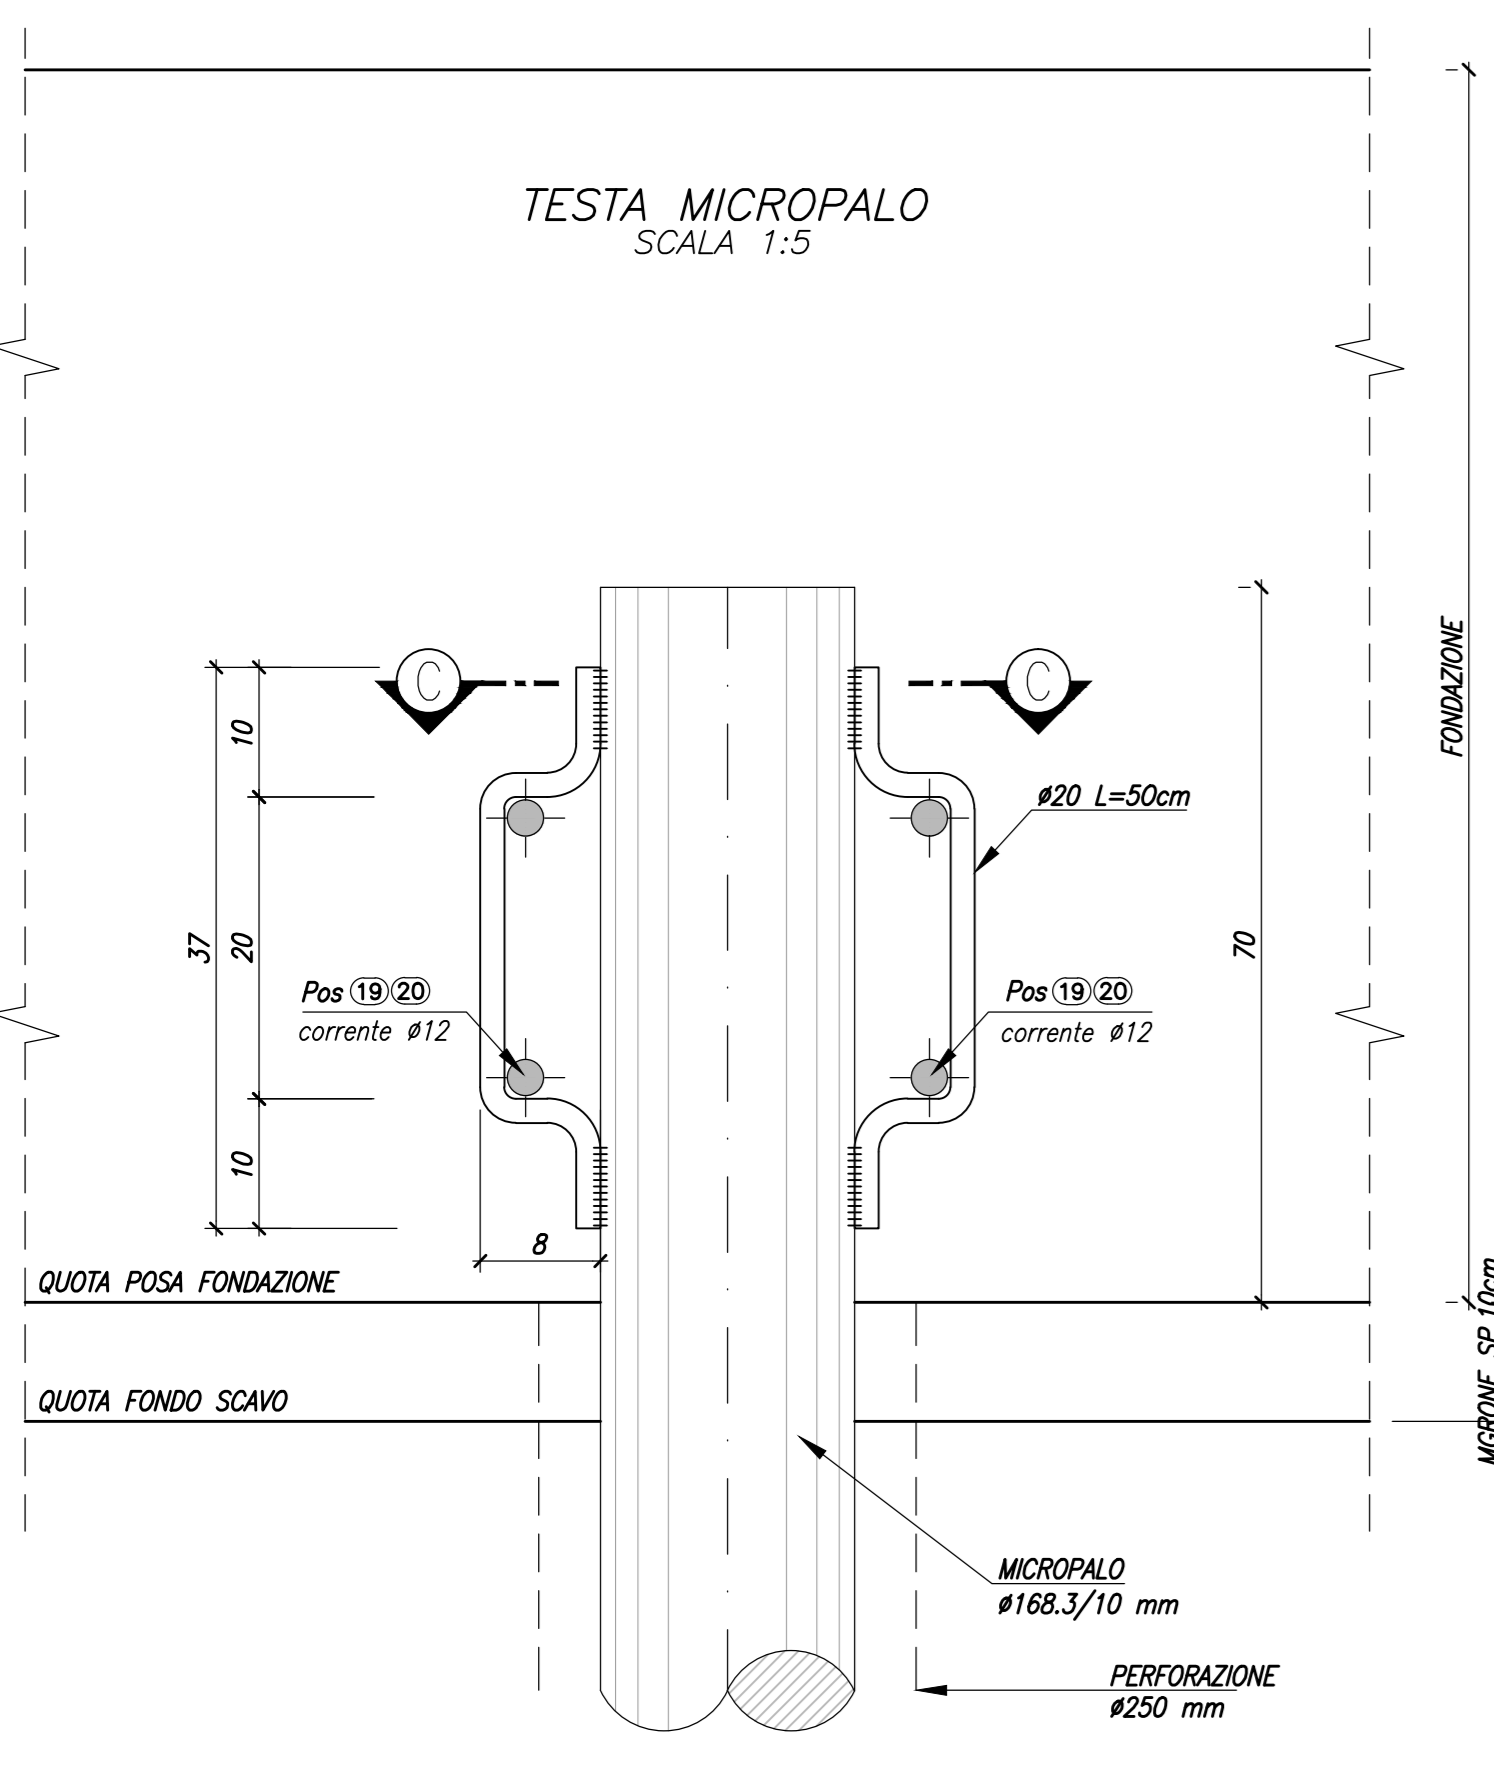

ELEMENTO:

POSIZIONE	N. PEZZI	φ [mm]	L [cm]	L. TOT [m]	PESO [kg]	N.ELEMENTI: 1	SCHEMA PIEGATURA (misure al filo esterno)
1	16	20	532	85,06	209,75	1	[Diagram]
2	16	20	812	129,86	320,23	2	[Diagram]
3	22	20	400	88,00	217,01	3	[Diagram]
4	22	20	600	132,00	325,51	4	[Diagram]
5	3	16	467	14,00	22,09	5	[Diagram]
6	4	16	336	13,45	21,22	6	[Diagram]
7	14	20	600	84,00	207,14	7	[Diagram]
8	12	20	400	48,00	118,37	8	[Diagram]
9	24	20	240	57,60	142,04	9	[Diagram]
10	8	20	530	42,40	104,56	10	[Diagram]
11	6	20	400	24,00	59,18	11	[Diagram]
12	10	12	510	51,00	45,29	12	[Diagram]
13	10	12	640	64,00	56,83	13	[Diagram]
14	14	12	240	33,60	29,84	14	[Diagram]
15	14	12	300	42,00	37,30	15	[Diagram]
16	18	16	318	57,24	90,33	16	[Diagram]
17	2	16	214	4,29	6,77	17	[Diagram]
18	3	16	174	5,23	8,26	18	[Diagram]
19	12	12	300	36,00	31,97	19	[Diagram]
20	16	12	430	68,80	61,09	20	[Diagram]

PESO TOTALE: 2114,76 x 1 elemento = 2114,76 kg

RIEPILOGO DISTINTA FERRI - Acciaio tipo B450C

φ [mm]	Lunghezza [m]	Peso [kg]
12	295,40	262,32
16	94,21	148,66
20	690,91	1703,79

Peso totale del ferro kg 2114,76

TABELLA MATERIALI

MAGRONE DI PULIZIA E LIVELLAMENTO

- CLASSE DI RESISTENZA : C12/15
- CONTENUTO MIN. CEMENTO : 150 kg/mc

FONDAZIONE IN OPERA

- CLASSE DI RESISTENZA : C25/30
- CLASSE DI CONSISTENZA SLUMP : S4/S5
- MAX DIMENSIONE AGGREGATO : 30 mm
- CONTENUTO MIN. CEMENTO : 300 kg/mc
- CLASSE DI ESPOSIZIONE : XC2
- COPRIFERRO : C = 40 mm

ACCIAIO D'ARMATURA

- ACCIAIO PER CEMENTO ARMATO B450 C

ACCIAIO CARPENTERIA

- ACCIAIO PER TUBO D'ARMATURA S355J0

MALTA MICROPALI

- Rapporto acqua/cemento < 0,5 - Rck > 30 MPa - Cemento 600 kg/mc di impasto - Fluidificanti non acreti ed eventuale bentonite < 4% del peso del cemento - Aggregato malte di iniezione costituito da sabbia fine lavata

MODALITA' ESECUTIVE DEI MICROPALI

MALTA CEMENTIZIA PER MICROPALI

La malta cementizia impiegata è costituita da un calcestruzzo con dosaggio elevato non inferiore a 600 kg di cemento per metro cubo di impasto con rapporto acqua/cemento in peso compreso tra 0,45 e 0,50, con aggiunta di sabbia vagliata con rapporti sabbia/cemento compreso tra 1:1 e 2:1. La massima dimensione dell'inerte sarà inferiore al valore minimo tra 12 mm e 1/6 del diametro interno del tubo di armatura. I micropali saranno realizzati nelle dimensioni e nelle posizioni indicate negli elaborati.

φ <sub>h</sub> = φ <sub>arm</sub>	φ <sub>impasto</sub>
φ < 12 mm	4φ <sub>arm</sub>
12 mm < φ < 16 mm	5φ <sub>arm</sub>
16 mm < φ < 25 mm	8φ <sub>arm</sub>
25 mm < φ < 50 mm	10φ <sub>arm</sub>

ARMATURA PER MICROPALI

I micropali saranno armati con tubi in acciaio S355; i tubi saranno del tipo senza saldatura, con giunzioni a mezzo di manicotto filettato esterno; le caratteristiche delle giunzioni (filettatura, lunghezza, sezioni utili) saranno tali da consentire una trazione pari ad almeno 80 % del carico a compressione.

ESECUZIONE DEI MICROPALI

Si impiegano micropali tipo "Radice" gettati a gravità o a bassa pressione. Le tecniche di perforazione saranno idonee alla natura de terreni da attraversare. In particolare saranno adottati gli opportuni accorgimenti per evitare il frammento delle pareti del foro, la contaminazione delle armature, l'instaurazione e/o spigliamento di terreno nella guaina cementizia che solidarizza l'armatura al terreno circostante.

Di norma la perforazione sarà eseguita con rivestimento, con circolazione di fluidi di perforazione per l'allungamento dei detriti e per il raffreddamento dell'utensile. Completata la perforazione e i massi i detriti, si provvederà ad inserire entro il foro l'armatura di progetto, e al riempimento del foro che avverrà a gravità o a bassa pressione.

REMPIMENTO A GRAVITA'  
Il riempimento sarà eseguito con tubo di dimenzionamento abbasso fino a 15cm dal fondo foro. Il getto sarà eseguito con attenzione e continuità, evitando brusche manovre in modo che il fango di perforazione venga completamente sostituito dalla miscela senza che si formino delle interruzioni, che innescerebbero deficienze strutturali del micropalo. Il riempimento proseguirà fino a che la malta immessa raggiunga la superficie senza inclusioni. Si accortezza l'eventuale necessità di rabocchi che si eseguano tramite il tubo di convogliamento.

REMPIMENTO A BASSA PRESSIONE  
Il foro sarà interamente rivestito; la testa della malta a della miscela avverrà in un primo momento, entro il rivestimento provvisorio, tramite un tubo di convogliamento. Successivamente si applicherà al rivestimento una idonea testa a tenuta alla quale si innervi aria in pressione (0,4 - 0,5 MPa) mentre si solleva gradualmente il rivestimento fino alla sua prima giunzione. Si smenterà allora la sezione superiore del rivestimento e si applicherà la testa di pressione al tratto residuo di rivestimento, previa ribraccioamento dell'alta per riportare a livello la malta. Si procederà analogamente per le sezioni successive fino a completa estrazione del rivestimento. Si eviterà l'applicazione d'aria in pressione agli ultimi 3-4 m di rivestimento da estrarre, per evitare la fratturazione idraulica degli strati superficiali.

NOTA TECNICA  
A DEMOLIZIONE AVVENUTA DEL PLINTO ESISTENTE SI DOVRANNO OPPORTUNAMENTE SCARIFICARE LE TESTE DEI MICROPALI RINNOVIANDO LE ARMATURE AD ESSE COLLEGATE; INOLTRE SI DOVRANNO PREDISPORRE MEDIANTE SALDATURE I NUOVI DISPOSITIVI DI INCROCCIO (ARZO PER MICROPALO) E LE RELATIVE ARMATURE AGGIUNTIVE (POSZ 19-20).

Per ogni micropalo eseguito l'impresa esecutrice fornirà una scheda contenente le seguenti indicazioni:  
- n° del micropalo, sua individuazione sulla pianta e sua data di esecuzione ;  
- lunghezza di perforazione;  
- modalità di esecuzione della perforazione;  
- caratteristiche dei materiali impiegati.

MATRICE DI REVISIONE

REV	DATA	DESCRIZIONE MODIFICA

N.B.: LA TAVOLA SOSTITUISCE QUELLA RELATIVA AL CODICE [ ] DEL PROGETTO ESECUTIVO

COLLEGAMENTO AUTOSTRADALE DALMINE - COMO - VARESE - VALICO DEL GAGGIOLO E OPERE AD ESSO CONNESSE  
CONDOTTORE CUP F134000001

TRATTE B1, B2, C, D, TRAVI 13+14, GREENWAY AS BUILT

TRATTA B1 - SVINCOLO DI LOMAZZO (da Pk +0+850 a Pk +1+800)  
SICUREZZA STRADALE  
STRUTTURALE SEGNALETICA  
CARPENTERIA E ARMATURA FONDAZIONE TIPO "H"

IDENTIFICAZIONE ELABORATO: CODICE PROGETTO: F134000001  
ANNO PROGETTO: 2015  
AUTORE: STBAG A.G.  
REDAZIONE: STRABAG A.G.  
VERIFICA: STRABAG A.G.  
APPROVAZIONE: STRABAG A.G.  
DATA: 2015

IMPRESA: RAGGRUPPAMENTO TEMPORANEO IMPRESE  
Membro: STRABAG A.G.  
Membro: GLF Grandi Lavori Finché S.p.A.  
Membro: Impresa costruzioni Giuseppe Millarolo S.p.A.  
Membro: STRABAG S.p.A.

PROGETTISTA - PROGETTO ESECUTIVO DI DETTAGLIO  
RAGGRUPPAMENTO TEMPORANEO PROGETTISTE  
Membro: STI PROGETTI ITALIA S.p.A.  
Membro: C.P. PROJECT S.p.A.  
Membro: STRABAG S.p.A.

CONCEDENTE: CONSORZIO AUTOSTRADALE DELL'INTERAZIONE PER LE VARESE PRESTAZIONI  
Ing. Alberto Cecchini

RESPONSABILE DI PROGETTO ED INCARICATO DELL'INTERAZIONE PER LE VARESE PRESTAZIONI  
Ing. Stefano Inza Passat

ELABORAZIONE PROGETTUALE  
PROGETTISTA: STI PROGETTI ITALIA S.p.A.  
INGEGNERI: Ing. Stefano Inza Passat, Ing. Cristina Margoni, Provincia di Roma n. 20809

APPROVATO: Ing. Alberto Cecchini, Ing. Stefano Inza Passat, Ing. Cristina Margoni, Provincia di Roma n. 20809

Redatto: Perotti Verificato: Di Gerco Approvato: Passati