



**SEGNALE TIPO MONTATO SU UN PALO
TIPOLOGIA GRANDE - (TIPO Gx)**

VISTA FRONTALE (scala 1 : 25)

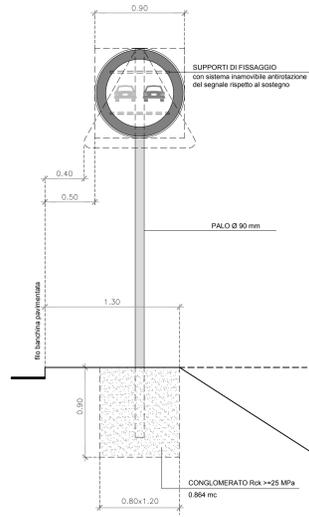

**SEGNALE TIPO MONTATO SU UN PALO
TIPOLOGIA NORMALE - (TIPO Nx)**

VISTA FRONTALE (scala 1 : 25)

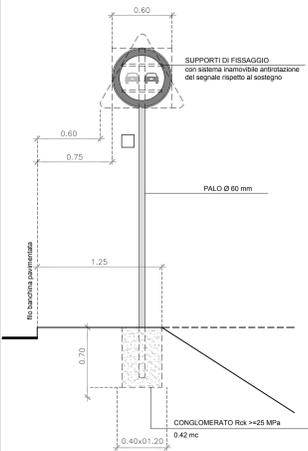

**SEGNALE TIPO MONTATO SU UN PALO - (TIPO GU - Ex)
SEGNALETICA DI DIREZIONE**


VISTA FRONTALE (scala 1 : 25)



NOTE:
- Le dimensioni dei segnali di direzione extraurbani sono di tipologia "NORMALE" con iscrizioni su una sola riga

**SEGNALE TIPO MONTATO SU DUE PALI SU
BIFRONTALE SU SPARTITRAFFICO**


VISTA FRONTALE (scala 1 : 25)

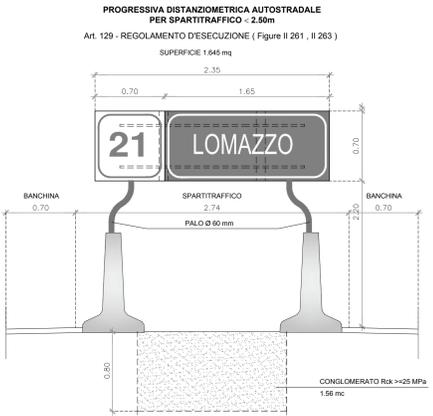

NOTE:
- ALLE PROGRESSIVE TERMINANTI CON I NUMERI 1, 3, 4, 6, 7 E 9 IL NOME DELLA PROSSIMA STAZIONE E LA RELATIVA DISTANZA.
- ALLE PROGRESSIVE I CUI NUMERI TERMINANO CON 2, 5 E 8 LE AREE DI SERVIZIO E LE AREE DI PARCHeggio PIU' PROSSIME E LE RELATIVE DISTANZE.
- ALLE PROGRESSIVE CON IL NUMERO FINALE ZERO, IL CAPOLUOGO OD IL CAPOSTADA, E LA RELATIVA DISTANZA.

**SEGNALE TIPO MONTATO SU DUE PALI SU
BIFRONTALE SU SPARTITRAFFICO**

VISTA FRONTALE (scala 1 : 25)

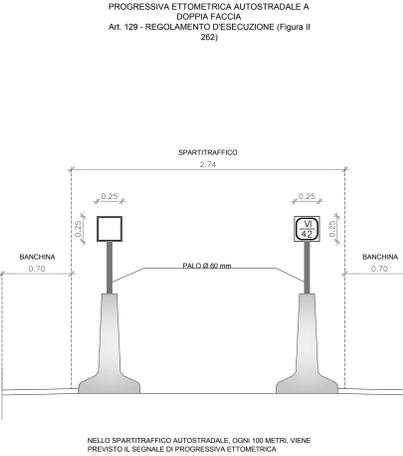


NELLO SPARTITRAFFICO AUTOSTRADALE, OGNI 100 METRI, VIENE PREVISTO IL SEGNALE DI PROGRESSIVA ETOMETRICA

LA SEGNALETICA PREVISTA DEVE ESSERE CONFORME AI MODELLI E TIPI DI CUI AL D.P.R. DEL 16.12.1992 - n. 495 (REGOLAMENTO DI ESECUZIONE) E SUCCESSIVE MODIFICHE E/O INTEGRAZIONI CON PARTICOLARE RIFERIMENTO AI SEGUENTI ARTICOLI:
Segnaletica verticale: da art. 77 a 136 DPR495/92 - art. 39 D.lgs. 285/92
Segnaletica orizzontale: da art. 137 a 155 DPR495/92 - art. 40 D.lgs. 285/92
Segnali luminosi: da art. 156 a 171 DPR495/92 - art. 41 D.lgs. 285/92
Segnali complementari: da art. 172 a 180 DPR495/92 - art. 42 D.lgs. 285/92

LE ISCRIZIONI DA RIPORTARE SUI SEGNALE DI DIREZIONE DELLA VIABILITA' ORDINARIA DOVRANNO ESSERE CONCORDATE CON LE AMMINISTRAZIONI COMPETENTI


NELLA POSA IN OPERA DELLA SEGNALETICA VERTICALE, DAL D.P.R. n. 495 dd. 16.12.1992 e s.m.i. "REGOLAMENTO DI ESECUZIONE DEL CODICE DELLA STRADA" RELATIVAMENTE ALLA VISIBILITA' DEI SEGNALE (SPAZIO DI AVVISTAMENTO TRA IL CONDUCENTE ED IL SEGNALE STESSO LIBERO DA OSTACOLI).

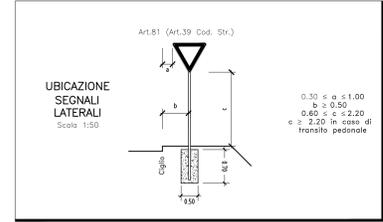


PRESCRIZIONE MATERIALI :

- CALCESTRUZZO C20/25
Classe d' esposizione 2b (ambiente con gelo) Prospetto II UNI 9858
Resistenza caratteristica Rck > = 25 MPa
- PALI TUBOLARI PER SOSTEGNO CARTELLI Ø 60 - 90 spessore 3 mm IN ACCIAIO S235JR ZINCATO A CALDO
- TARGHE IN LAMIERA DI ALLUMINIO CON LEMBI PIEGATI A SCATOLA SPESSORE 3 mm CON ELEMENTI DI IRRIGIDIMENTO TRASVERSALI


**ABACO SEGNALI DI TIPOLOGIA "GRANDE" (TIPO Gx)
scala 1:100**

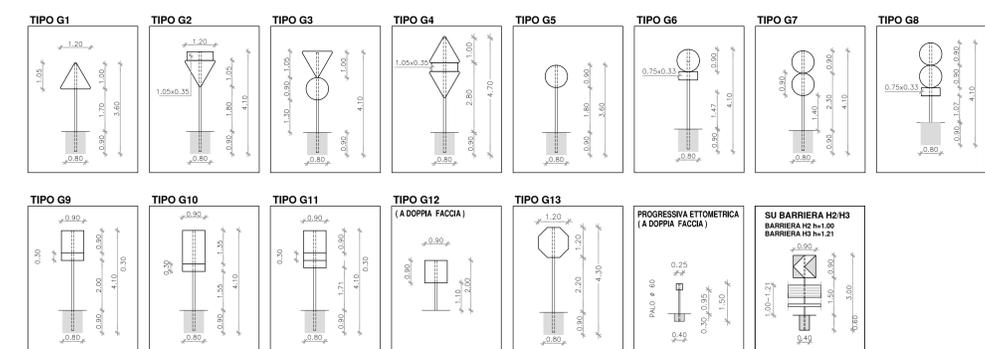


**ABACO SEGNALI DI TIPOLOGIA "NORMALE" (TIPO Nx)
scala 1:100**

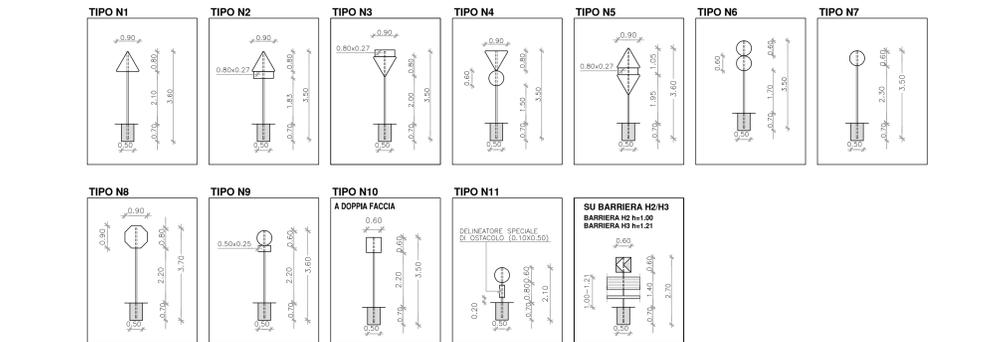

**GRUPPI UNITARI - AMBITO EXTRAURBANO
SOSTEGNI TUBOLARI IN ACCIAIO Ø 90**

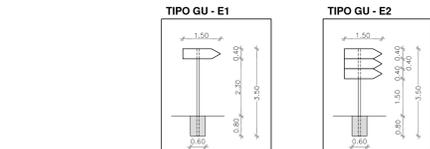


DELINEATORI DI MARGINE

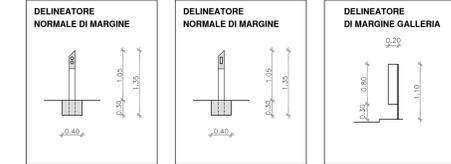


SEGNALE TIPO MONTATO SU DUE PALI - (TIPO GU - Ex)

VISTA FRONTALE (scala 1 : 25)

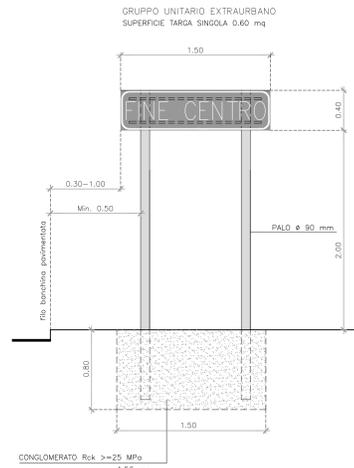


SEGNALE TIPO MONTATO SU UN PALO SU OPERA D'ARTE

VISTA LATERALE (scala 1 : 25)

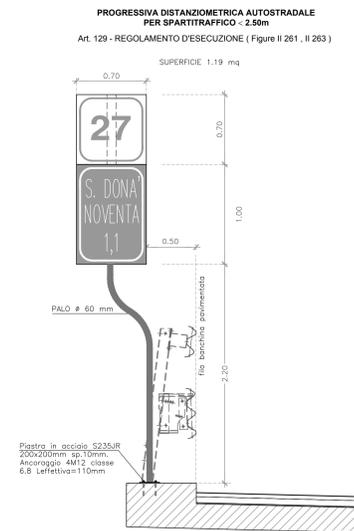


**CARTELLI TIPO MONTATO SU DUE O PIU' PALI CON O SENZA
CONTROVENTI (TIPO P1 E TIPO P2)**

VISTA FRONTALE (scala 1 : 25)

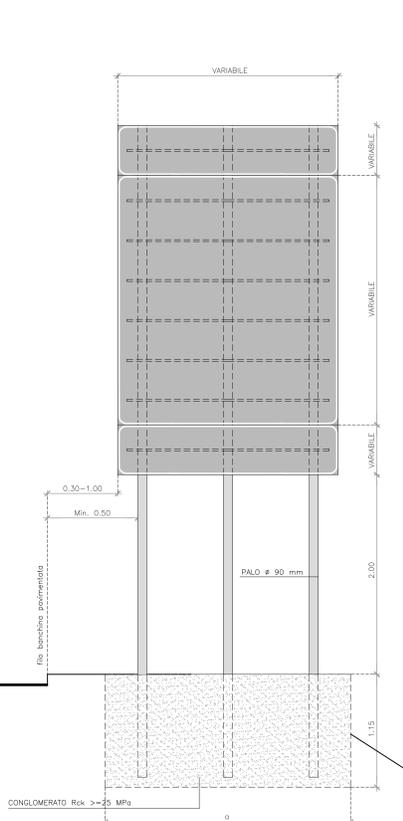


ABACO RIEPILOGATIVO
TIPO P1 : Pianto a=2,50 m b= 1,90 m
TIPO P2 a tre controventi : Pianto a=3,20 m b= 0,90 m
TIPO P2 a due controventi : Pianto a=2,50 m b= 0,90 m

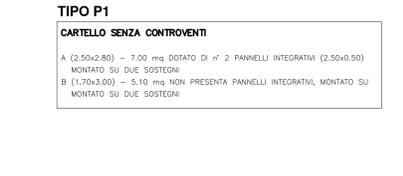

**CARTELLI TIPO MONTATO SU DUE O PIU' PALI CON
CONTROVENTI (TIPO P1 E TIPO P2)**

VISTA LATERALE (scala 1 : 25)

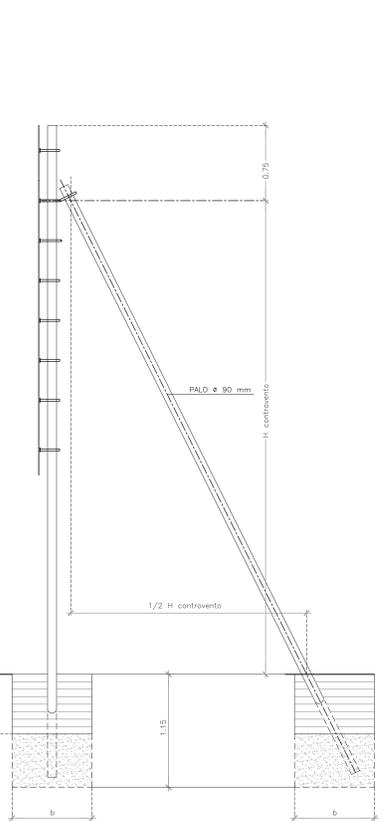

MATRICE DI REVISIONE		
REV	DATA	DESCRIZIONE MODIFICA

N.B.: LA TAVOLA SOSTITUISCE QUELLA RELATIVA AL CODICE [] - [] - [] - [] - [] - [] DEL PROGETTO ESECUTIVO

**COLLEGAMENTO AUTOSTRADALE
DALMINE - COMO - VARESE - VALICO DEL GAGGIOLO E OPERE AD ESSO CONNESSE**
CODICE CUP F1100000270001
**TRATTE B1, B2, C, D, TRVA13-14, GREENWAY
AS BUILT**
TRATTA B1 - SVINCOLO DI LOMAZZO (da Pk +0+850 a Pk +1+800)
SICUREZZA STRADALE
STRUTTURALI SEGNALETICA
PARTICOLARI SEGNALETICA VERTICALE

INDENTIFICAZIONE ELABORATO	IMPRESA
CODICE PROGETTO: F1100000270001 VITE LINEE PRODOTTE: L1, L2, L3, L1558, L155	