

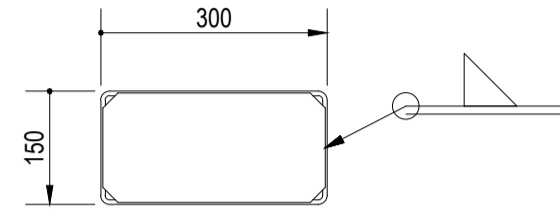
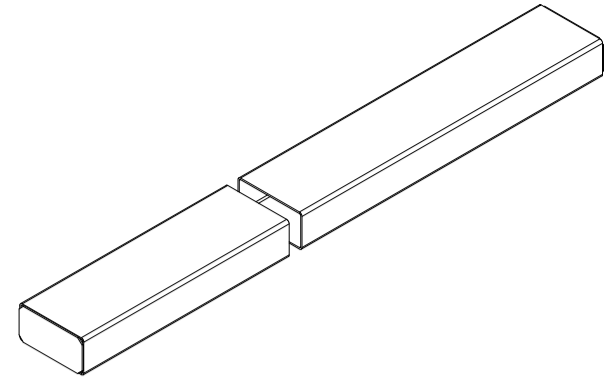
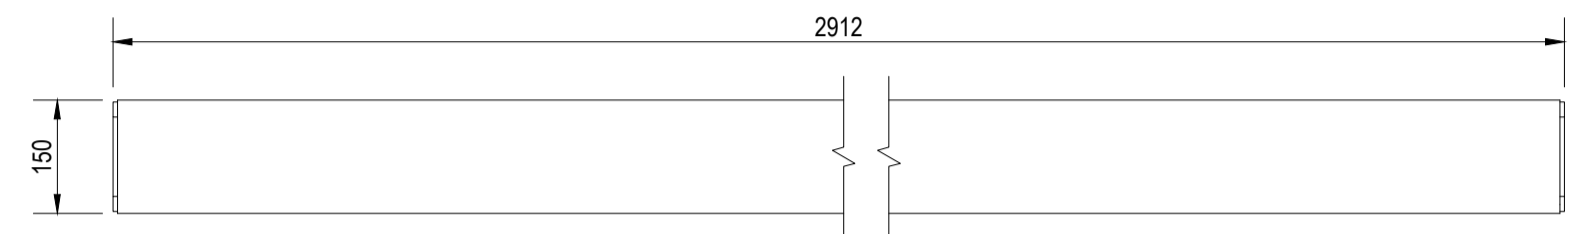



ELENCO PARTI						
POS	Descrizione	NR Magazzino	L3	Q.TÀ	Massa Grezzo	Materiale
1	Tubolare	300 x 150 x 6	2900 mm	1	117,54 kg	S 355 J2G3
2	Piastra	295 x 145 x 6		2	1,98 kg	S 355 J2G3

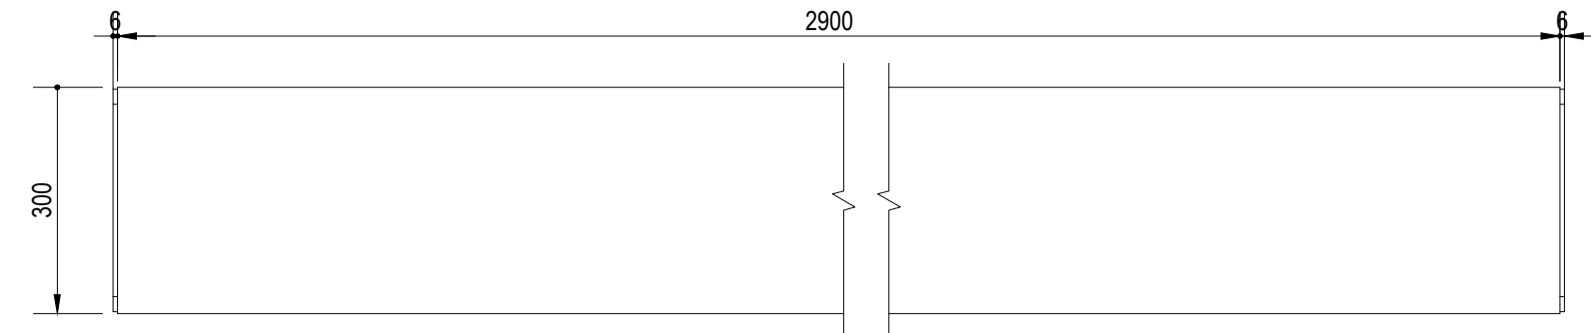

MONOPALO B (1:30)

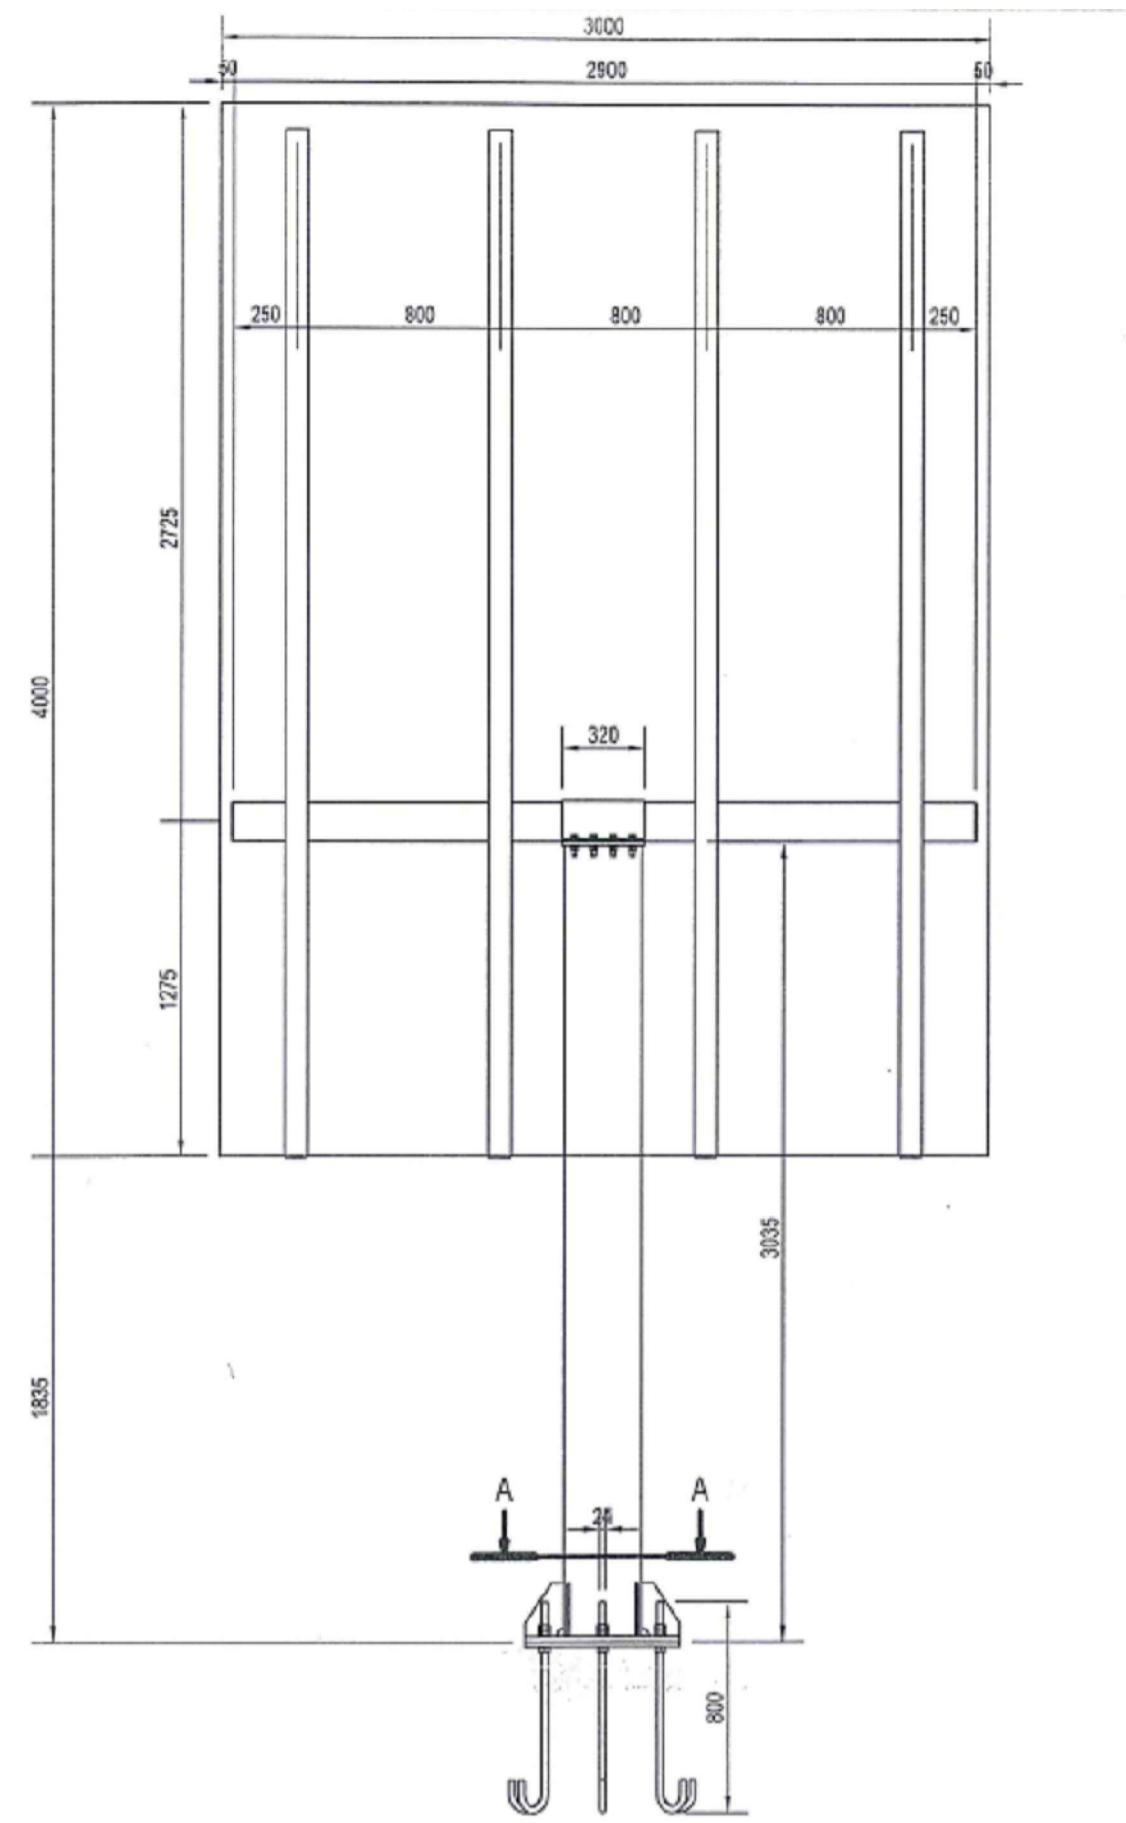

PARTICOLARE TIRAFONDO (1:20)

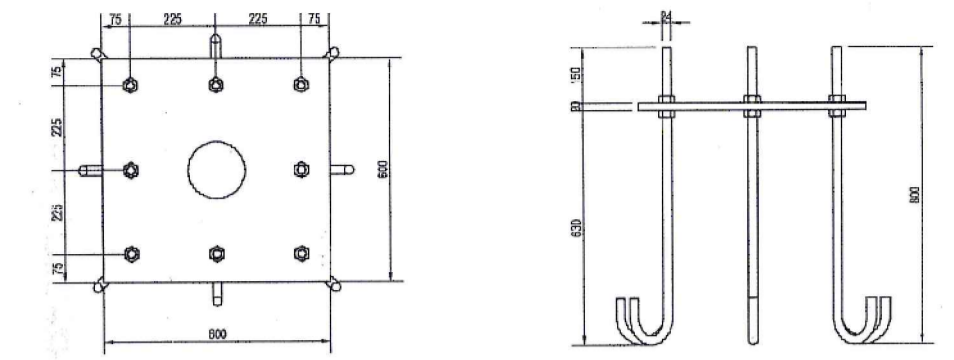



ELENCO PARTI						
POS	Descrizione	NR Magazzino	L3	Q.TÀ	Massa Grezzo	Materiale
1	Piastra	600 x 600 x 20 Zincato a caldo		1	53,08 kg	S 355 J2G3
2	Vite Tirafondo	M24 H= 800 - Zincato a caldo	1364 mm	8	3,45 kg	S 355 JR
3	Dado esagonale	M24 - Zincato a caldo		16	0,11 kg	Acciaio dolce

NORMATIVE DI RIFERIMENTO COSTRUTTIVE


TOLLERANZE DI FABBRICAZIONE	ACCAI PER CARPENTERIE METALLICHE LAMINATI DEL TIPO S275JR RISPONDENTI ALLE NORME UNI EN 10025	CONDIZIONI SALDATE
TOLLERANZE PER ELEMENTI SINGOLI LUNGHEZZA (mm) TOLLERANZA (mm) L < 2000 +1, -1,5 L > 2000 VEDI TABELLA A	- ACCIAI PER CARPENTERIE METALLICHE LAMINATI IN FORMA DI PROFILATI CAVI DEL TIPO S275JR RISPONDENTI ALLE NORME UNI EN 10025 - ACCIAI PER ACCESSORI METALLICI E LAMIERA BUONATA DEL TIPO S275JR RISPONDENTI ALLE NORME UNI EN 10025-1/6 - TIRAFONDI COSTITUITI DA BARRE IN ACCIAIO DI CARATTERISTICHE DI RESISTENZA TIPO S355JR	- SALDATURA D'ANGOLO IN CLASSE II - LE SALDATURE REALIZZATE SONO A CORDONE D'ANGOLO SECONDO I PUNTI 2.5.3.3 E 9.2 DELLE ISTRUZIONI CNR 10011/AS - DOVE LE SALDATURE NON SONO INDICATE D'ANGOLO (CON T2+T1) (0.7xT2+8xT1)
TOLLERANZE ANGOLARI ±1.5°	- BULLONI AD ALTA RESISTENZA PER LE UNIONI ACCIAIO - ACCIAIO CONFORMI PER LE CARATTERISTICHE DIMENSIONALI DELLE VITI ALLE UNI 5739 E PER QUELLE DEI DADI ALLE UNI 7473 E 5588 APPARTENENTI ALLA CLASSE 8.8 E 6.0 DELLA UNI EN 20898	- TUTE LE DIMENSIONI SONO ESPRESSE IN MILLIMETRI - TUTE LE QUOTE ALTIMETRICHE SONO ESPRESSE IN METRI - CONTROLLI E VERIFICHE - SECONDO PIANO DI FABBRICAZIONE
TABELLA A TOLLERANZE PER GLI ELEMENTI ASSEMBLATI LUNGHEZZA (mm) TOLLERANZA (mm) L < 1000 ±1,2 1001 < L < 3000 ±1,3 3001 < L < 6000 ±1,4 6001 < L < 10000 ±1,5 10001 < L < 15000 ±1,6 15001 < L < 20000 ±1,8 L > 20000 ±1,10	- ROSETTE IN ACCIAIO UNI 6592 - ZINCATURA A CALDO RISPONDENTE ALLE INDICAZIONI DELLE NORME UNI EN 1461	

DISTINTA DI CARICO


POS	NUMERO PARTE	DESCRIZIONE	COMMENTI	Kg/cad.	QTÀ
1	MONBT1014BRA	Braccio 300x150	Zincato a caldo	121,5 kg	1
2	MONBT1014MON	Montante 300x300	Zincato a caldo	229,2 kg	1
3	MONBT1014PAS	Pastorale Ø90	Zincato a caldo	163,4 kg	4
4	LMFG32006-300x150	Semicollare Braccio	Zincato a caldo	10,8 kg	1
5	LMFG806-300x150	Semicollare Pastorale	Zincato a caldo	8,5 kg	4
6	MONBT1014TIR	Tirafondo 8V M24	Zincato a caldo - S355JR (C.S. 407 Nm)	82,5 kg	1

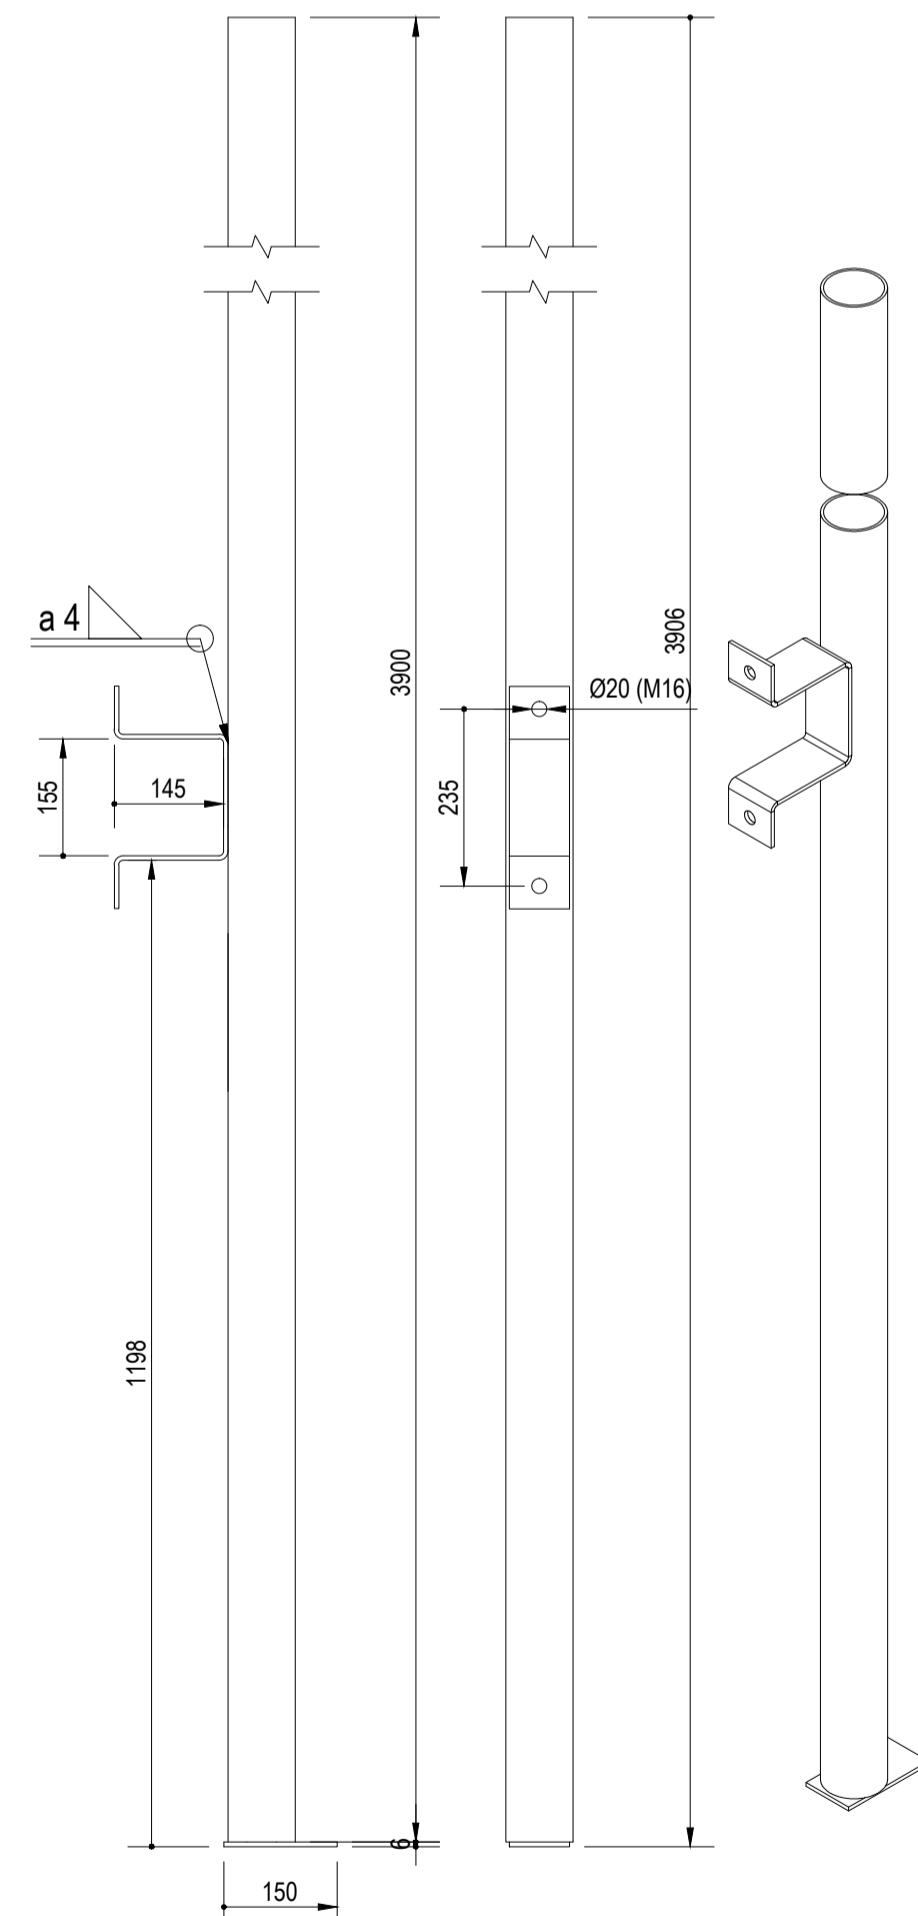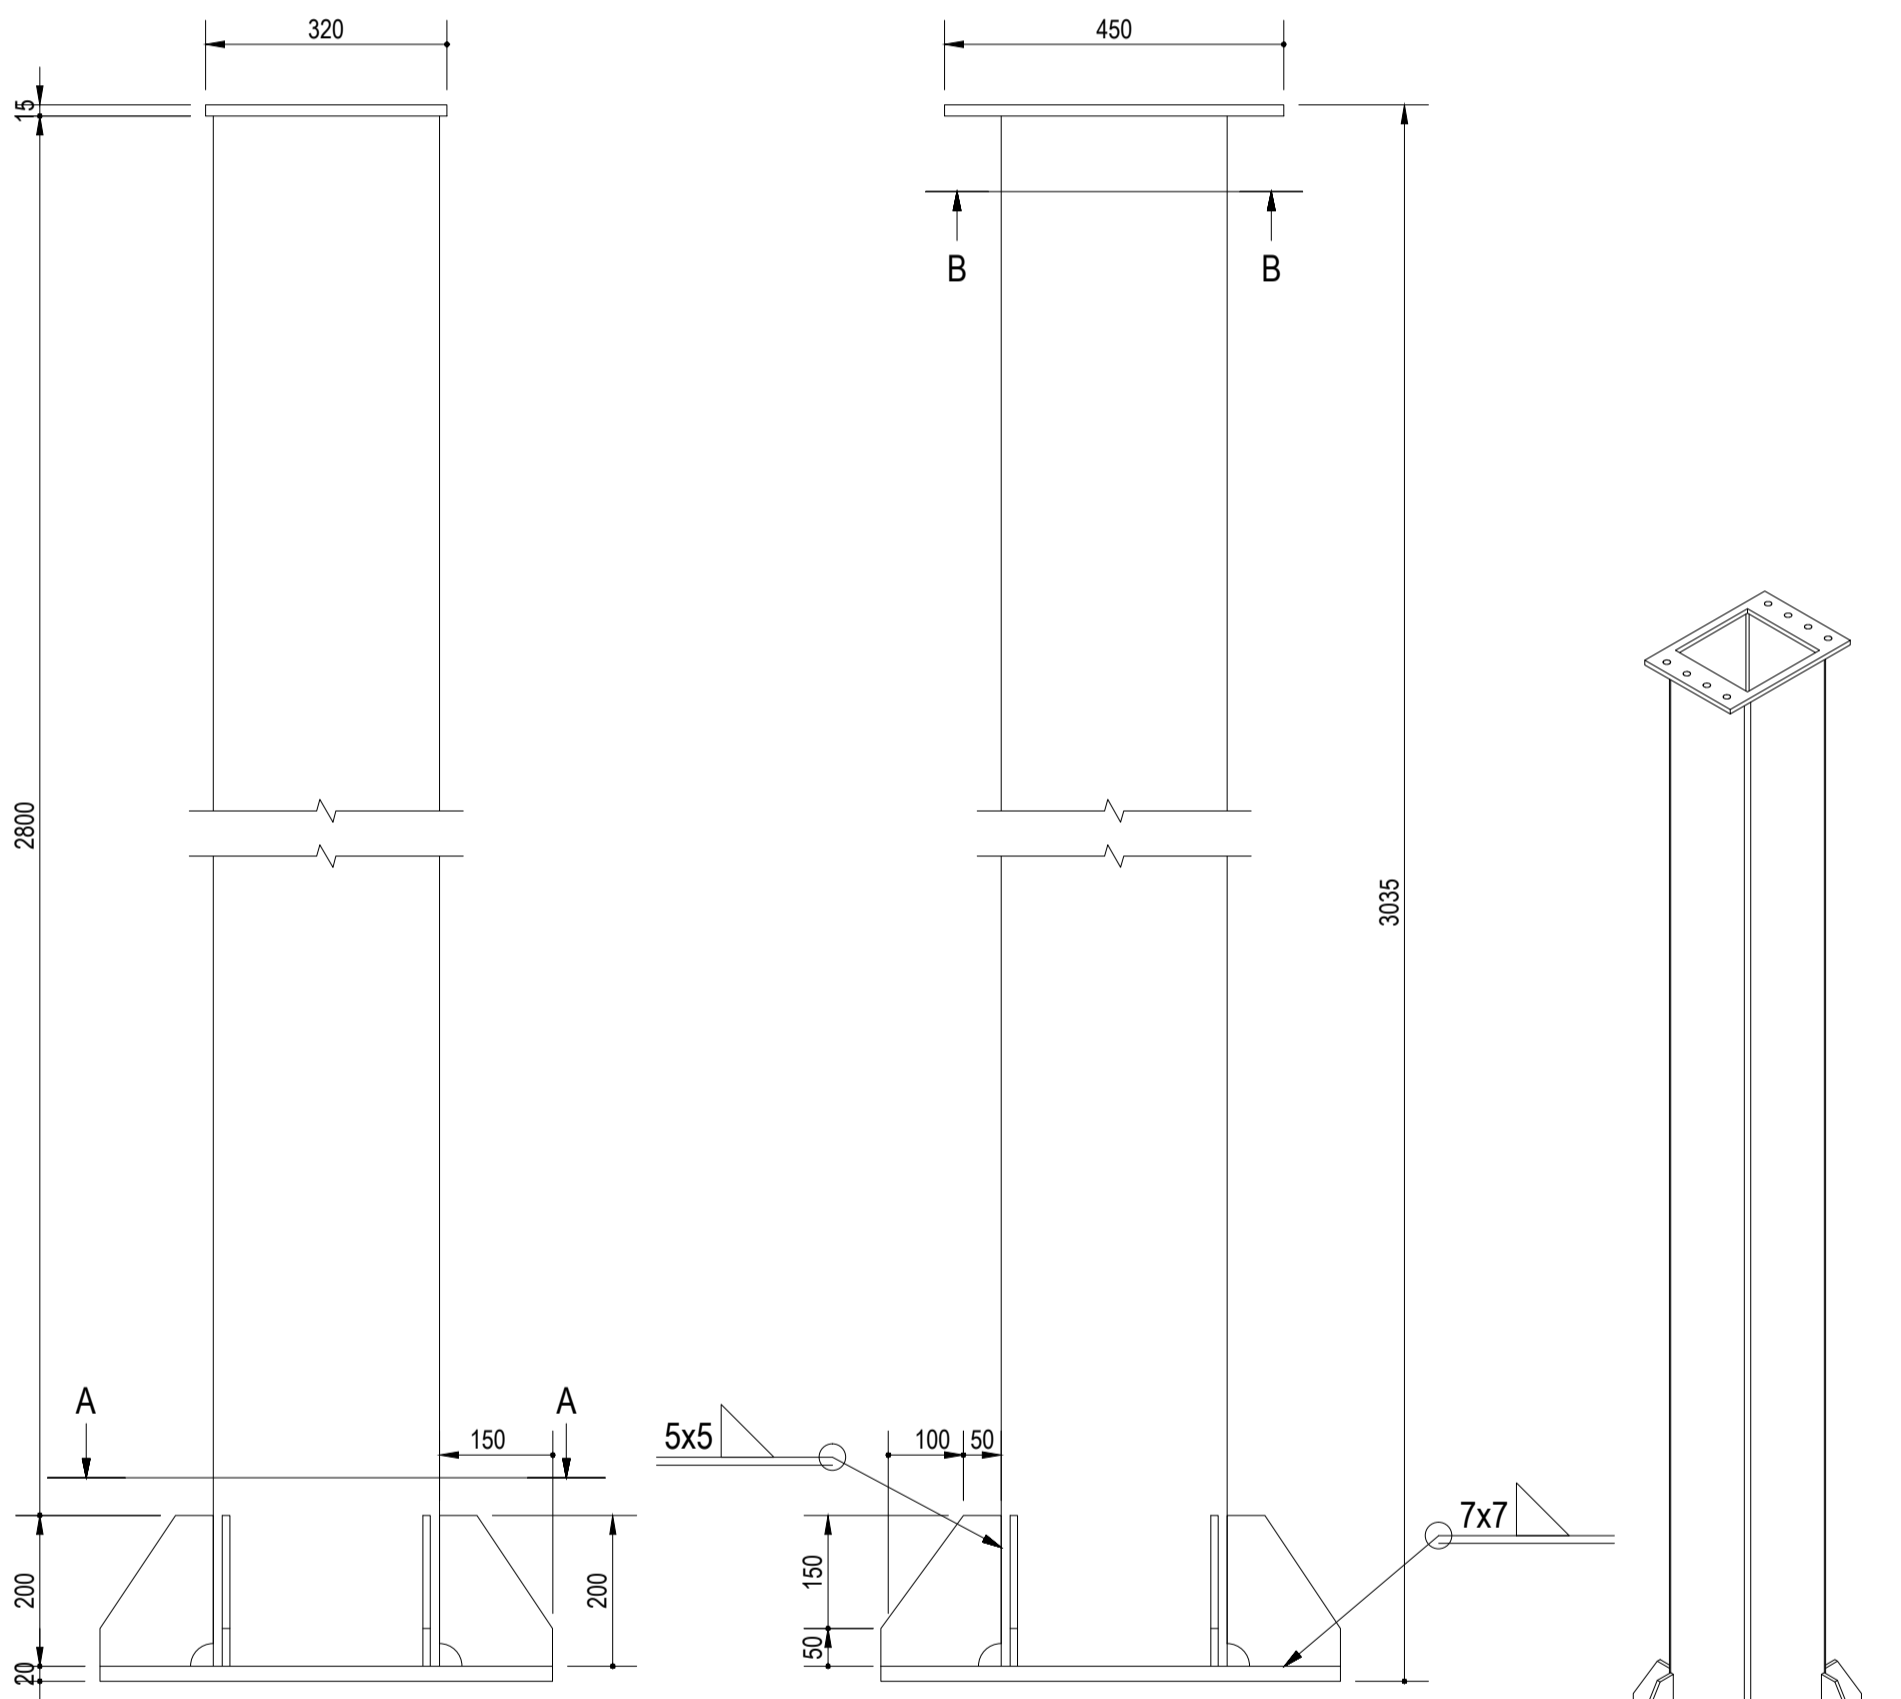

Sezione A-A (1:10)

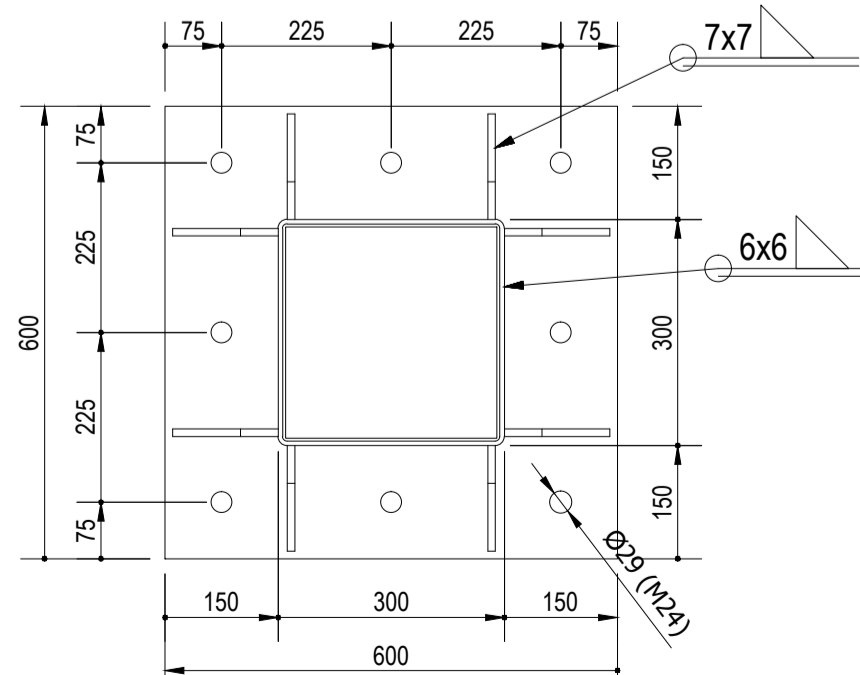

Sezione B-B (1:10)

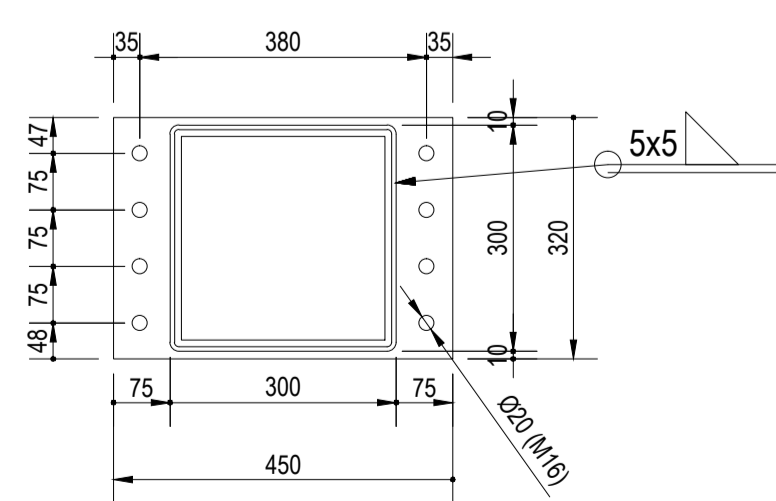


ELENCO PARTI

POS	Descrizione	NR Magazzino	L3	Q.TÀ	Massa Grezzo	Materiale
1	Piastra	600 x 600 x 20		1	43,44 kg	S 355 J2G3
2	Piastra	450 x 320 x 15		1	8,08 kg	S 355 J2G3
3	Tubolare	300 x 300 x 6	3000 mm	1	163,99 kg	S 355 J2G3
4	Fazzoletto	200 x 150 x 10		8	1,71 kg	S 355 J2G3

ELENCO PARTI

POS	Descrizione	NR Magazzino	L3	Q.TÀ	Massa Grezzo	Materiale
1	Piastra	600 x 600 x 20 Zincato a caldo		1	53,08 kg	S 355 J2G3
2	Vite Tirafondo	M24 H= 800 - Zincato a caldo	1364 mm	8	3,45 kg	S 355 JR
3	Dado esagonale	M24 - Zincato a caldo		16	0,11 kg	Acciaio dolce

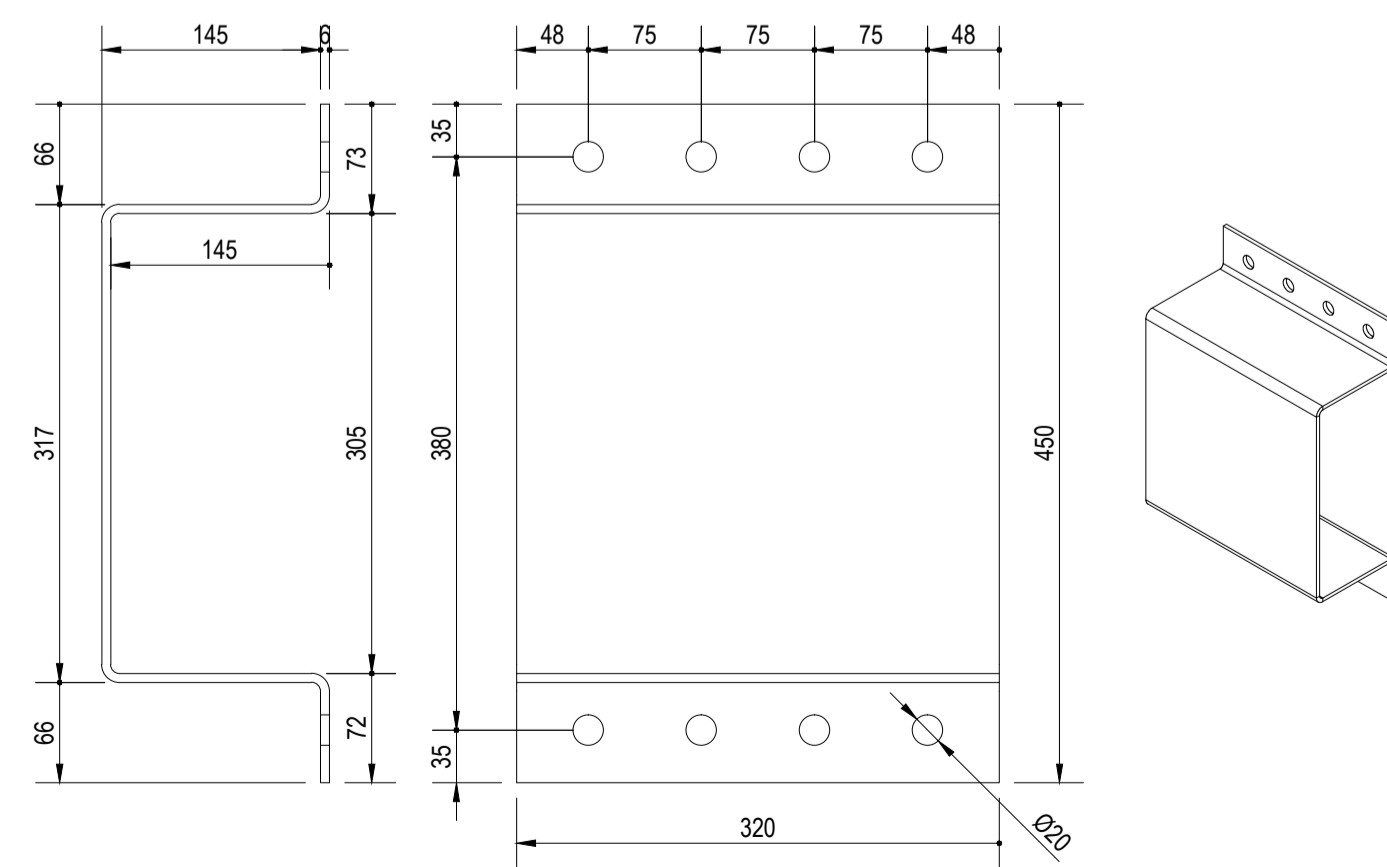

DESCRIZIONE	NUMERO DI MAGAZZINO	L3	MASSA GREZZO	MATERIALE
Semicollare Braccio	320 x 722 x 6		10,80 kg	S 355 J2G3

MATRICE DI REVISIONE

REV	DATA	DESCRIZIONE MODIFICA

N.B.: LA TAVOLA SOSTITUISCE QUELLA RELATIVA AL CODICE DEL PROGETTO ESECUTIVO



COLLEGAMENTO AUTOSTRADALE
DALMINE - COMO - VARESE - VALICO DEL GAGGIOLO E OPERE AD ESSO CONNESSE
CODICE C.U.P. F11B0600270007
TRATTE B1, B2, C, D, TRVA13+14, GREENWAY
AS BUILT
TRATTA B1
SICUREZZA STRADALE
SEGNALETICA ORIZZONTALE E VERTICALE
SCHEMI TIPOLOGICI PORTALI
STRUTTURA A MONOPALO TIPO B TARGHE FINO A MQ 14

IDENTIFICAZIONE ELABORATO CODICE PROGETTO: F001078 WBS		IMPRESA RAGGRUPPAMENTO TEMPORANEO IMPRESE:	
FASE PROGETTUALE LOTTO ZONA OPERA TRATTO D'OPERA AMBITO TIPO ELABORATO PROGRESSIVO REVISIONE	Mandataria STRABAG A.G.	Mandante GLF Grandi Lavori Fincosit S.p.A.	Mandante cooptata ICM S.p.A. STRABAG S.p.A.
DATA Novembre 2015 Emisione Settembre 2016 Revisione		PROGETTISTA - PROGETTO ESECUTIVO DI DETTAGLIO RAGGRUPPAMENTO TEMPORANEO PROGETTISTI:	
CONCEDENTE CONCESSIONARI AUTOSTRADALI LOMBARDE		ELABORAZIONE PROGETTUALE PROGETTISTA: 3TI PROGETTI ITALIA S.p.A.	
CONCESSIONARIO Autotrasstra Padovese Lombarda		RESPONSABILE DI PROGETTO ED INCARICATO DELL'INTEGRAZIONE FRA LE VARIE PRESTAZIONI: Ing. Alberto Cecchini	
APPROVATO Autotrasstra Padovese Lombarda		Arch. Salvatore Vergoglio 3TI ITALIA S.p.A. DIRETTORE TECNICO Ing. Stefano Luca Possati Ordine degli Ingegneri Provincia di Roma n. 20809	

Redatto: Rignesi Verificato: Bivona Approvato: Possati