


\LEGENDA QUANTITA' BONIFICA DA ORDIGNI RESIDUATI BELLCI

COLORE TIPOLOGIA INTERVENTO	ATTIVITA'	PE mq	ΔPV2 mq
	bonifica superficiale fino a ml -1,00 dal p.c.	238816	4774,55
	bonifica in profondità fino a ml -3,00 dal p.c.	229594	4774,55
	bonifica in profondità fino a ml -5,00 dal p.c.	1088	0
	bonifica in profondità fino a ml -7,00 dal p.c.	8134	0

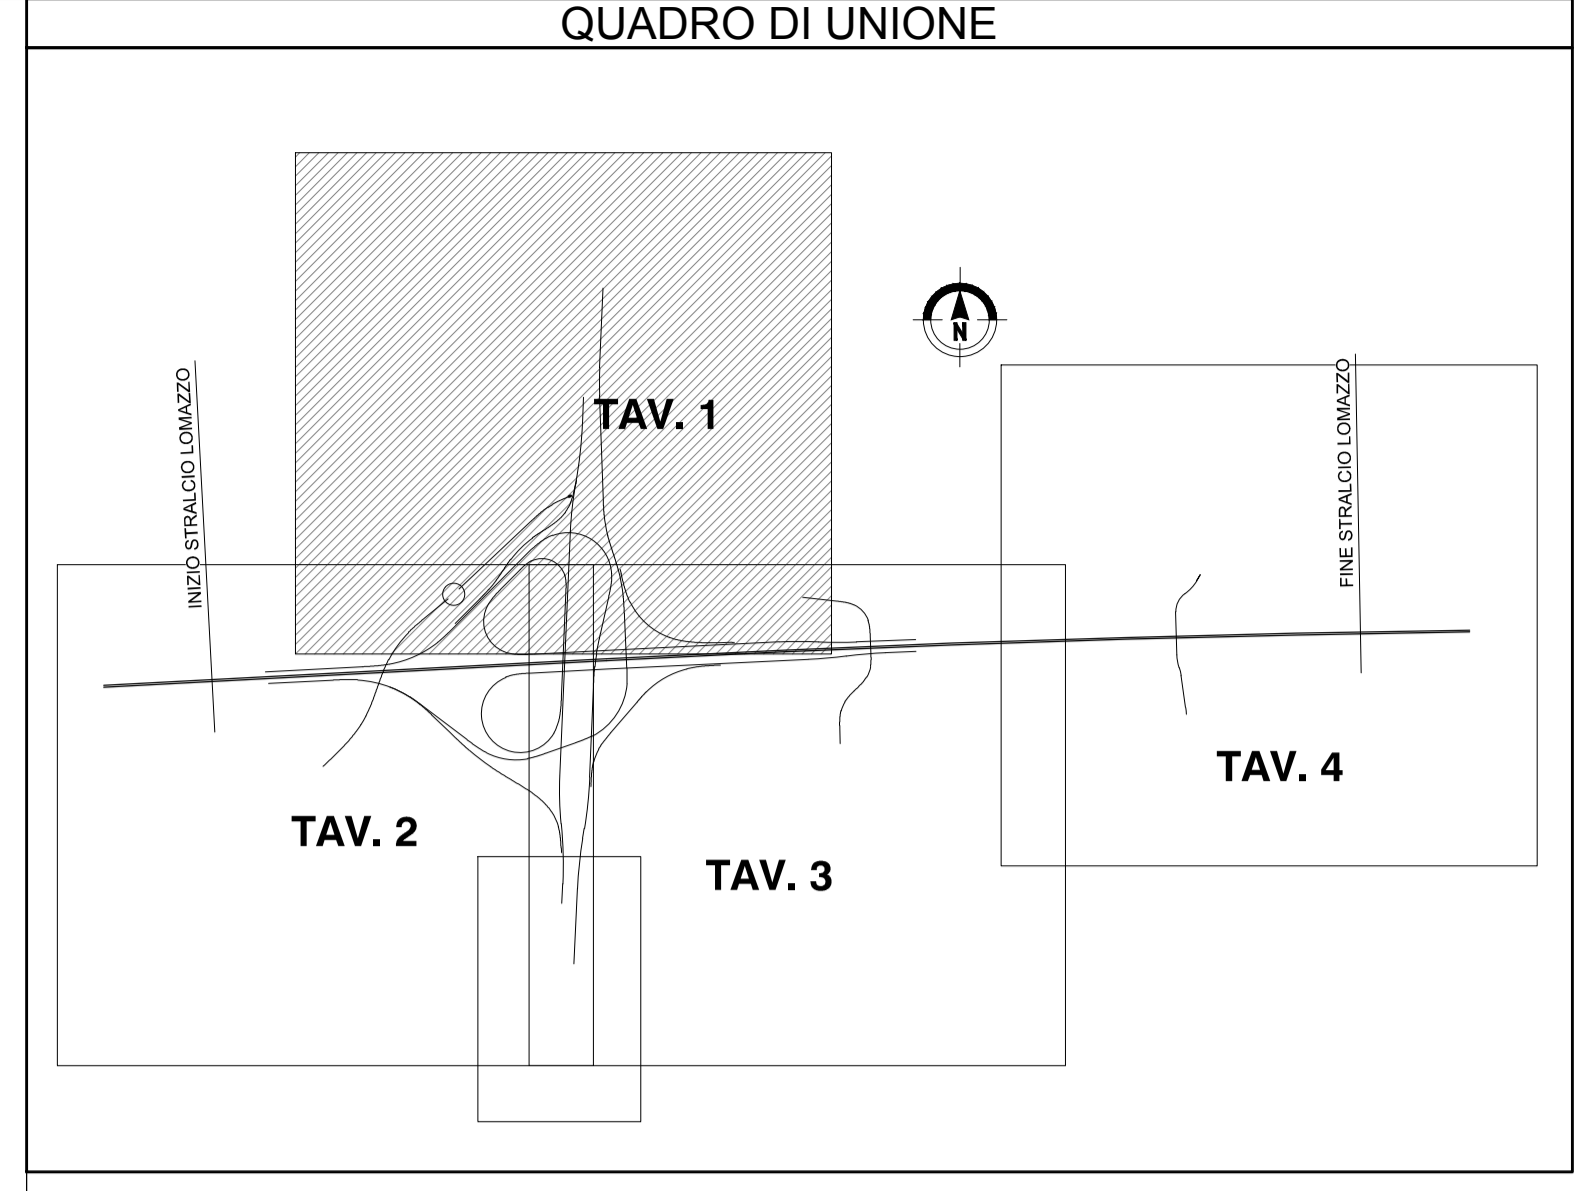

— ALTRO APPALTO (ASPI)

MATRICE DI REVISIONE

REV	DATA	DESCRIZIONE MODIFICA

N.B.: LA TAVOLA SOSTITUISCE QUELLA RELATIVA AL CODICE [ ] DEL PROGETTO ESECUTIVO

**COLLEGAMENTO AUTOSTRADALE**  
**DALMINE - COMO - VARESE - VALICO DEL GAGGIOLO E OPERE AD ESSO CONNESSE**  
 CODICE C.U.P. F11B060027007  
**TRATTE B1, B2, C, D, TRVA13+14, GREENWAY**  
**AS BUILT**  
**TRATTA B1 - SVINCOLO DI LOMAZZO (da Pk - 0+850 a Pk +1+800)**  
 PIANO DI BONIFICA ORDIGNI BELLCI  
 PLANIMETRIA DELLE INDAGINI - Tav. 1/4

<b>IDENTIFICAZIONE ELABORATO</b> CODICE PROGETTO: F00107B WBS <table border="1"> <tr> <td>FASE PROGETTUALE</td> <td>LOTTO</td> <td>ZONA</td> <td>OPERA</td> <td>TRATTO D'OPERA</td> <td>AMBITO</td> <td>TIPICELABORATO</td> <td>PROGRESSIVO</td> <td>REVISIONE</td> </tr> <tr> <td>A</td> <td>0</td> <td>ADX</td> <td>B8001</td> <td>0</td> <td>BB</td> <td>P2</td> <td>001</td> <td>1E</td> </tr> </table> Scala: 1:2000	FASE PROGETTUALE	LOTTO	ZONA	OPERA	TRATTO D'OPERA	AMBITO	TIPICELABORATO	PROGRESSIVO	REVISIONE	A	0	ADX	B8001	0	BB	P2	001	1E	<b>IMPRESA</b> <b>RAGGRUPPAMENTO TEMPORANEO IMPRESE:</b> <table border="1"> <tr> <td>Mandatario</td> <td>Mandante</td> <td>Mandante</td> <td>Mandante cooptata</td> </tr> <tr> <td>STRABAG A.G.</td> <td>GLF Grandi Lavori Fincostr S.p.A.</td> <td>Impresa costruzioni Giuseppe Maltauro S.p.A.</td> <td>STRABAG S.p.A.</td> </tr> </table> <b>STRABAG</b> <b>GLF</b> <b>MALTAURO</b> <b>STRABAG</b>	Mandatario	Mandante	Mandante	Mandante cooptata	STRABAG A.G.	GLF Grandi Lavori Fincostr S.p.A.	Impresa costruzioni Giuseppe Maltauro S.p.A.	STRABAG S.p.A.
FASE PROGETTUALE	LOTTO	ZONA	OPERA	TRATTO D'OPERA	AMBITO	TIPICELABORATO	PROGRESSIVO	REVISIONE																			
A	0	ADX	B8001	0	BB	P2	001	1E																			
Mandatario	Mandante	Mandante	Mandante cooptata																								
STRABAG A.G.	GLF Grandi Lavori Fincostr S.p.A.	Impresa costruzioni Giuseppe Maltauro S.p.A.	STRABAG S.p.A.																								
<table border="1"> <tr> <th>DATA</th> <th>DESCRIZIONE</th> <th>REV</th> </tr> <tr> <td>Settembre 2015</td> <td>Emissione</td> <td>E</td> </tr> </table> <b>CONCEDENTE</b> CONCESSIONARI AUTOSTRADALI LOMBARDE	DATA	DESCRIZIONE	REV	Settembre 2015	Emissione	E	<b>PROGETTISTA - PROGETTO ESECUTIVO DI DETTAGLIO</b> <b>RAGGRUPPAMENTO TEMPORANEO PROGETTISTI:</b> <table border="1"> <tr> <td>Mandatario</td> <td>Mandante</td> <td>Mandante</td> <td>Mandante</td> </tr> <tr> <td>3TI PROGETTI ITALIA S.p.A.</td> <td>GP</td> <td>Arch. Salvatore Vermiglio</td> <td>Arch. Salvatore Vermiglio</td> </tr> </table> <b>CONCESSIONARIO</b> Autorisatrice: Direttore Tecnico: Ing. Enrico Anzi; Referente Tecnico: Arch. Barbara Vizzi	Mandatario	Mandante	Mandante	Mandante	3TI PROGETTI ITALIA S.p.A.	GP	Arch. Salvatore Vermiglio	Arch. Salvatore Vermiglio												
DATA	DESCRIZIONE	REV																									
Settembre 2015	Emissione	E																									
Mandatario	Mandante	Mandante	Mandante																								
3TI PROGETTI ITALIA S.p.A.	GP	Arch. Salvatore Vermiglio	Arch. Salvatore Vermiglio																								
<b>APPROVATO</b> Autorisatrice: Il Direttore dei Lavori: Ing. Francesco Domenico	<b>ELABORAZIONE PROGETTUALE</b> <b>PROGETTISTA:</b> 3TI PROGETTI ITALIA S.p.A.																										
<b>RESPONSABILE DI PROGETTO ED INCARICATO DELL'INTEGRAZIONE FRA LE VARIE PRESTAZIONI:</b> Ing. Alberto Cecchini	<b>3TI ITALIA S.p.A.</b> Arch. Salvatore Vermiglio Ordine degli Ingegneri Provincia di Roma n. 20809																										
<b>CONCEDENTE</b> CONCESSIONARI AUTOSTRADALI LOMBARDE	Redatto: Rabbar Verificato: Castelli Approvato: Possati																										