


VARESE ←

→ BERGAMO

Art.	Descrizione	Superficie interessata (mq)
1852	Totale Bonifica Superficiale da ordigni esplosivi (Tav. 1,2,3,4)	693.589
	Totale Sorveglianza archeologica a sbancamento su aree BOB	693.589
	Totale Sorveglianza archeologica aree in prossimità (bassa visibilità) o a rischio	66.532

NOTE: Le aree interessate dallo Svincolo di Lomazzo non presentano aree "a rischio idrogeologico" per cui non esiste una mappatura archeologica.  
 In accordo con quanto indicato da SBA, si procede con:  
 - sorveglianza archeologica su tutta l'area scavi;  
 - trinc

QUADRO DI UNIONE STRALCIO LOMAZZO

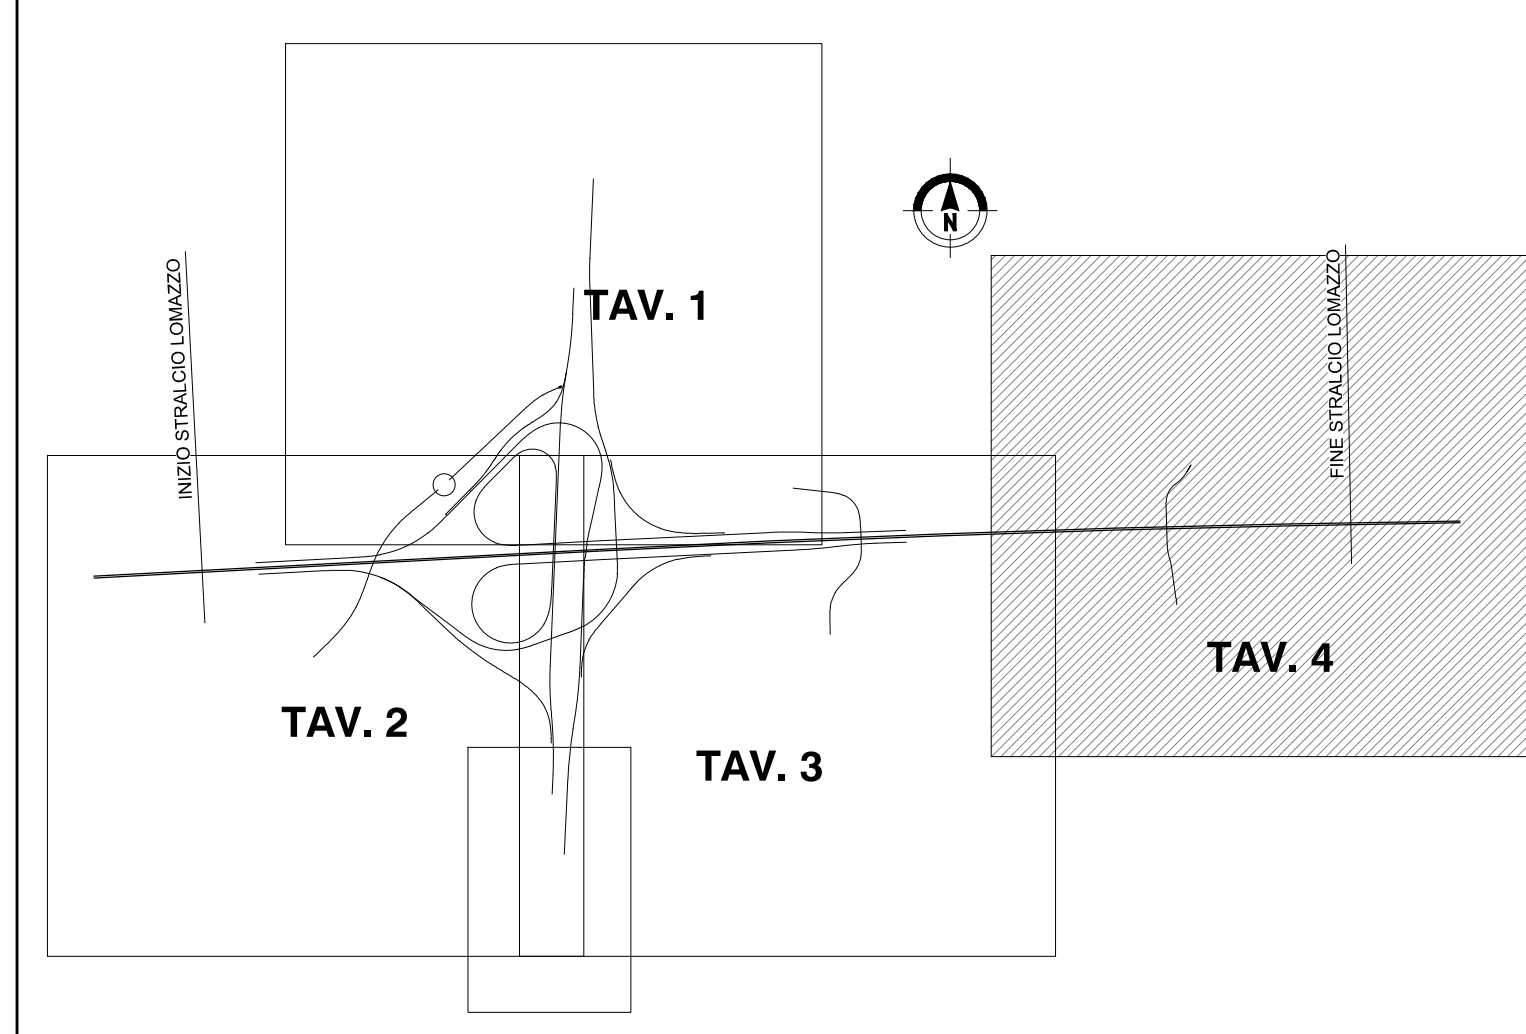

LEGENDA QUANTITA' BONIFICA DA ORDIGNI RESIDUATI BELLICI

CODICE TIPOLOGIA INTERVENTO	ATTIVITA'	mq
1	bonifica superficiale fino a ml -1,00 dal p.c.	211783
2	bonifica in profondità fino a ml -3,00 dal p.c.	132341
3	bonifica in profondità fino a ml -5,00 dal p.c.	14949
4	bonifica in profondità fino a ml -7,00 dal p.c.	8991

MATRICE DI REVISIONE

REV	DATA	DESCRIZIONE MODIFICA

N.B.: LA TAVOLA SOSTITUISCE QUELLA RELATIVA AL CODICE [ ] DEL PROGETTO ESECUTIVO

CONCESSIONARI AUTOSTRADALI LOMBARDE

Autosstrada Padanissima Lombardia

**COLLEGAMENTO AUTOSTRADALE DALMINE - COMO - VARESE - VALICO DEL GAGGIOLO E OPERE AD ESSO CONNESSE**  
 CODICE C.U.P. F11B06000270007  
**TRATTE B1, B2, C, D, TRVA13+14, GREENWAY**  
**AS BUILT**  
**TRATTA B1 - SVINCOLO DI LOMAZZO (da Pk - 0+850 a Pk +1+800)**  
 PIANO DI BONIFICA ORDIGNI BELLICI  
 PLANIMETRIA DELLE INDAGINI 4 di 4

IDENTIFICAZIONE ELABORATO  
 CODICE PROGETTO: F00107B  
 WBS

IMPRESA  
 RAGGRUPPAMENTO TEMPORANEO IMPRESE:  
 Mandataria: STRABAG A.G.  
 Mandante: GLF Grandi Lavori Fincosit S.p.A.  
 Mandante: Impresa costruzioni Giuseppe Malturo S.p.A.  
 Mandante cooptata: STRABAG S.p.A.

FASE PROGETTUALE  
 LOTTO: A  
 ZONA: 0  
 OPERA: ADX  
 TRATTO D'OPERA: B001  
 AMBITO: 0  
 TIPO ELABORATO: BB  
 PROGRESSIVO: P2  
 REVISIONE: 004

STRABAG GRANDI LAVORI FINCOSIT MALTAURO STRABAG

DATA: Settembre 2015  
 DESCRIZIONE: Emisione  
 REV: E

PROGETTISTA - PROGETTO ESECUTIVO DI DETTAGLIO  
 RAGGRUPPAMENTO TEMPORANEO PROGETTISTI:  
 Mandataria: 3TI PROGETTI ITALIA S.p.A.  
 Mandante: GP Progettisti  
 Mandante: 3TI PROGETTI ITALIA S.p.A.  
 Arch. Salvatore Vegmioglio

CONCEDENTE  
 CONCESSIONARI AUTOSTRADALI LOMBARDE  
 RESPONSABILE DI PROGETTO ED INCARICATO DELL'INTEGRAZIONE FRA LE VARIE PRESTAZIONI:  
 Ing. Alberto Cecchini

CONCESSIONARIO  
 Autosstrada Padanissima Lombardia  
 Direttore Tecnico: Ing. Enrico Arici  
 Referente Tecnico: Arch. Barbara Vizzari

ELABORAZIONE PROGETTUALE  
 PROGETTISTA:  
 3TI PROGETTI ITALIA S.p.A.  
 RESPONSABILE DI PROGETTO ED INCARICATO DELL'INTEGRAZIONE FRA LE VARIE PRESTAZIONI:  
 Ing. Stefano Luca Passati  
 Ordine degli Ingegneri Provincia di Roma n. 20809

APPROVATO  
 Autosstrada Padanissima Lombardia  
 Il Direttore dei Lavori: Ing. Francesco Domenico

Redatto: Rahbar Verificato: Gastelli Approvato: Possati