

**LEGENDA Aspetti Generali**

 Ripristino aree caniere

**DOTAZIONI PREVISTE ALL'INTERNO DELLE AREA DI CANTIERE**

**CANTIERE BASE B0.B1**  
Località: Lomazzo  
Superficie: 38.500 mq

**CANTIERE OPERATIVO B0.O1**  
Località: Lomazzo  
Superficie: 54.400 mq


- guardiana
- uffici amministrativi e tecnici
- mensa
- area residenziale
- spogliatoi e servizi igienici
- magazzino
- officina
- deposito carburanti
- infermeria
- area lavaggio ruote
- parcheggi auto maestranze e ospiti
- cabine elettriche
- gruppi elettrogeni
- cisterna gasolio
- impianto di trattamento acque e reflui
- area di stoccaggio inerti e materiali
- area stoccaggio rifiuti da lavorazione

- infermeria
- area stoccaggio materiali
- spogliatoi e servizi igienici
- parcheggio
- uffici
- magazzino
- distributore gasolio
- cabina elettrica
- pesa a ponte
- vasca per il lavaggio automezzi
- disoleatore e impianto trattamento acque e reflui


Al termine dei lavori, le aree utilizzate per ospitare i cantieri base e operativo, saranno restituite alle proprietà attraverso interventi di ripristino dello stato precedente all'esecuzione delle opere.  
L'intervento di ripristino per le aree di cantiere, sia base che operativo, è prevalentemente la posa di "prato stabile" (cod. B1 - P2.1 del progetto di mitigazione ambientale esecutivo)

**FASI DI RIPRISTINO MORFOLOGICO ED AMBIENTALE DELLE AREE DI CANTIERE**

- 1) Rimozione di tutte le attrezzature e baraccamenti
- 2) Rimozione di tutti gli impianti e i basamenti
- 3) Ripristino a prato stabile

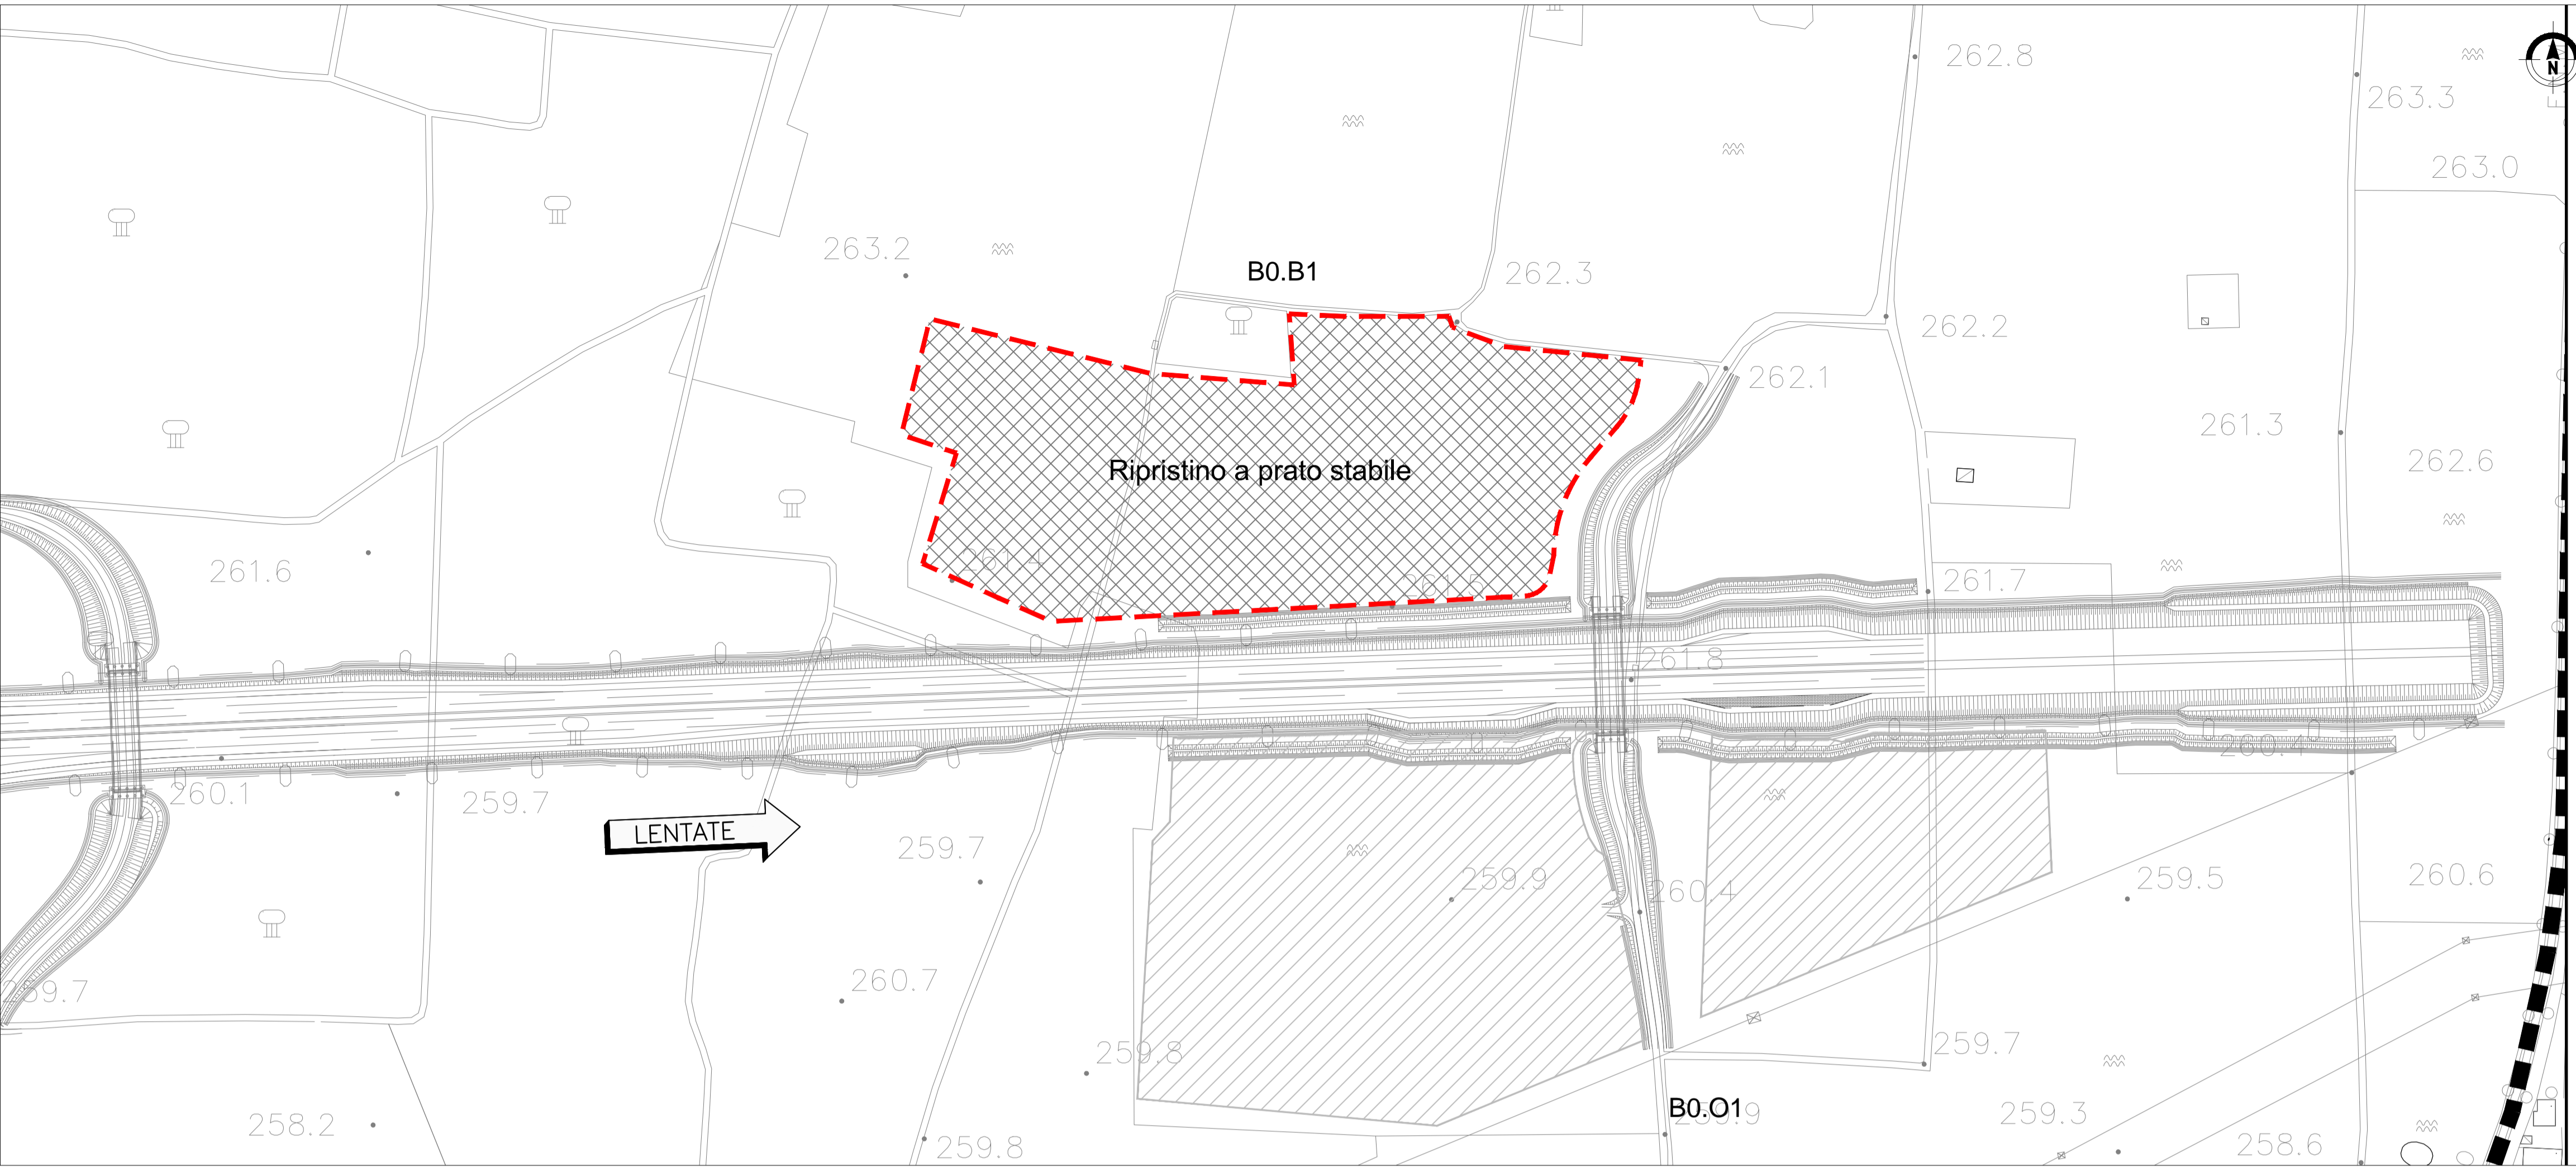

**CANTIERE BASE B0.B1**

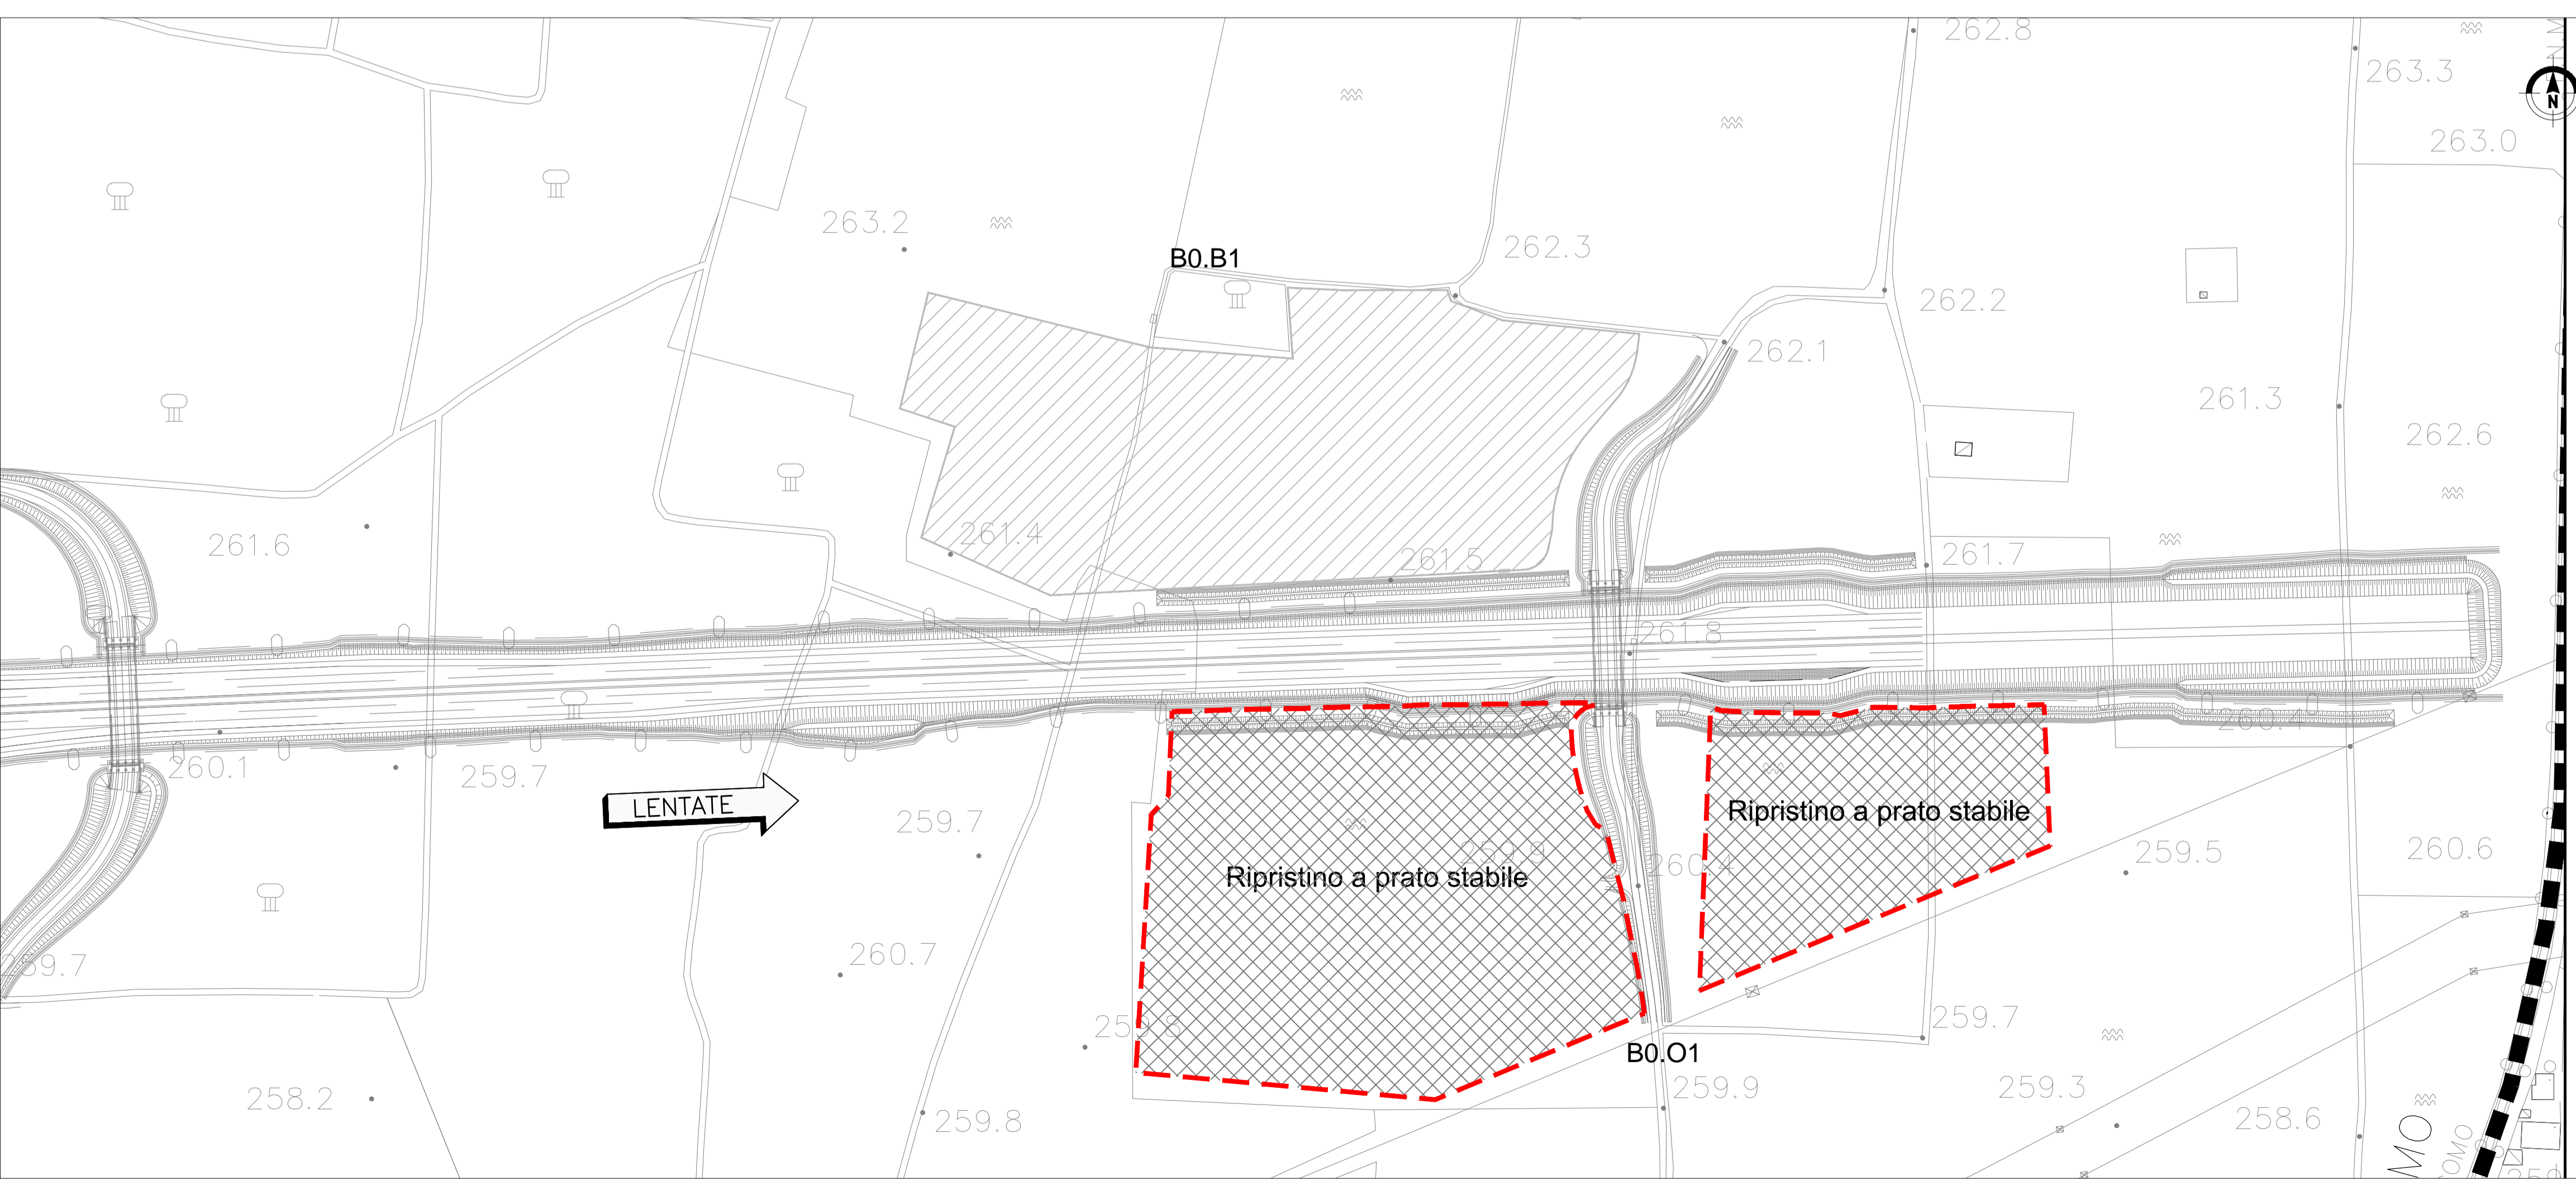

**CANTIERE OPERATIVO B0.O1**

MATRICE DI REVISIONE		
REV	DATA	DESCRIZIONE MODIFICA
0		
1		
2		
3		
4		
5		

N.B.: LA TAVOLA SOSTITUISCE QUELLA RELATIVA AL CODICE  DEL PROGETTO ESECUTIVO



**COLLEGAMENTO AUTOSTRADALE DALMINE - COMO - VARESE - VALICO DEL GAGGIOLO E OPERE AD ESSO CONNESSE**  
CODICE C.U.P. F11B0600027007

**TRATTE B1, B2, C, D, TRVA13+14, GREENWAY**  
**AS BUILT**  
**TRATTA B1 - SVINCOLO DI LOMAZZO (da Pk -0+850 a Pk 1+800)**  
CANTIERIZZAZIONE  
ORGANIZZAZIONE DEI CANTIERI  
DEFINIZIONE DELLA CANTIERIZZAZIONE DELL'OPERA  
PLANIMETRIA RIPRISTINO AREE DI CANTIERE

<p><b>IDENTIFICAZIONE ELABORATO</b> CODICE PROGETTO: F00107B WBS</p> <table border="1" style="font-size: 8px;"> <tr><th>FASE PROGETTUALE</th><th>LOTTO</th><th>ZONA</th><th>OPERA</th><th>TRATTO D'OPERA</th><th>AMBITO</th><th>TIPO ELABORATO</th><th>PROGRESSIVO</th><th>REVISIONE</th></tr> <tr><td>A</td><td>0</td><td>ADX</td><td>KN001</td><td>0</td><td>CN</td><td>P2</td><td>004</td><td>01</td></tr> </table> <p>Scala: 1:200</p> <table border="1" style="font-size: 8px;"> <tr><th>DATA</th><th>DESCRIZIONE</th><th>REV</th></tr> <tr><td>Settembre 2015</td><td>Emissione</td><td>E</td></tr> </table> <p><b>CONCEDENTE</b> CONCESSIONARI AUTOSTRADALI LOMBARDE</p> <p><b>CONCESSIONARIO</b> Autostradale Direttore Tecnico: Ing. Enrico Anzi Polidottorato Referente Tecnico: Ing. Daniel Paolini Lombarda</p> <p><b>APPROVATO</b> Autostradale Il Direttore dei Lavori: Ing. Francesco Dominico Polidottorato Lombarde</p>	FASE PROGETTUALE	LOTTO	ZONA	OPERA	TRATTO D'OPERA	AMBITO	TIPO ELABORATO	PROGRESSIVO	REVISIONE	A	0	ADX	KN001	0	CN	P2	004	01	DATA	DESCRIZIONE	REV	Settembre 2015	Emissione	E	<p><b>IMPRESA</b> <b>RAGGRUPPAMENTO TEMPORANEO IMPRESE:</b></p> <table border="0" style="font-size: 8px;"> <tr><td>Mandatario</td><td>Mandante</td><td>Mandante</td><td>Mandante cooptata</td></tr> <tr><td>STRABAG A.G.</td><td>GLF Grandi Lavori Fincosit S.p.A.</td><td>Impresa costruzioni Giuseppe Maltauro S.p.A.</td><td>STRABAG S.p.A.</td></tr> </table> <p><b>STRABAG</b> <b>GRANDI LAVORI FINCOSIT</b> <b>MALTAURO</b> <b>STRABAG</b></p> <p><b>PROGETTISTA - PROGETTO ESECUTIVO DI DETTAGLIO</b> <b>RAGGRUPPAMENTO TEMPORANEO PROGETTISTI:</b></p> <table border="0" style="font-size: 8px;"> <tr><td>Mandatario</td><td>Mandante</td><td>Mandante</td><td>Mandante</td></tr> <tr><td>3TI PROGETTI ITALIA S.p.A.</td><td>GP Progettista - Ing. Stefano Passati</td><td>Arch. Salvatore Vermiglio</td><td>Arch. Salvatore Vermiglio</td></tr> </table> <p><b>RESPONSABILE DI PROGETTO ED INCARICATO DELL'INTEGRAZIONE FRA LE VARIE PRESTAZIONI:</b> Ing. Alberto Cecchini</p> <p><b>ELABORAZIONE PROGETTUALE</b> <b>PROGETTISTA:</b> 3TI PROGETTI ITALIA S.p.A.</p> <p style="font-size: 8px;">Redatto: Pancotto      Verificato: Sorge      Approvato: Passati</p>	Mandatario	Mandante	Mandante	Mandante cooptata	STRABAG A.G.	GLF Grandi Lavori Fincosit S.p.A.	Impresa costruzioni Giuseppe Maltauro S.p.A.	STRABAG S.p.A.	Mandatario	Mandante	Mandante	Mandante	3TI PROGETTI ITALIA S.p.A.	GP Progettista - Ing. Stefano Passati	Arch. Salvatore Vermiglio	Arch. Salvatore Vermiglio
FASE PROGETTUALE	LOTTO	ZONA	OPERA	TRATTO D'OPERA	AMBITO	TIPO ELABORATO	PROGRESSIVO	REVISIONE																																	
A	0	ADX	KN001	0	CN	P2	004	01																																	
DATA	DESCRIZIONE	REV																																							
Settembre 2015	Emissione	E																																							
Mandatario	Mandante	Mandante	Mandante cooptata																																						
STRABAG A.G.	GLF Grandi Lavori Fincosit S.p.A.	Impresa costruzioni Giuseppe Maltauro S.p.A.	STRABAG S.p.A.																																						
Mandatario	Mandante	Mandante	Mandante																																						
3TI PROGETTI ITALIA S.p.A.	GP Progettista - Ing. Stefano Passati	Arch. Salvatore Vermiglio	Arch. Salvatore Vermiglio																																						