


Per il PMV ASPI nella A9 (Km 20+100 dir. Nord) sono previste realizzazioni ex novo di struttura in acciaio e plinto di fondazione, collegamento dati in F.O., alimentazione elettrica. I collegamenti sono provenienti da:

- contatore ENEL esistente presso il sottopasso Opera 15 (Km 20+150 circa) per l'alimentazione elettrica;
- dallo shelter esistente presso il PMV al Km 20+400 Sud per la F.O.

Il passaggio da carreggiata sud a carreggiata nord sarà realizzato nel sottopasso opera 15.

Per il PMV ASPI nella Piazzola di sosta della A9 (spostato alla km 22+890 dir. Nord) è prevista la posa in opera del pannello completo di opere civili accessorie e delle vie cavo dati all'interno di cavidotti realizzati per la risoluzione delle interferenze, per l'alimentazione è previsto un nuovo punto di fornitura elettrica al posto di quello esistente sulla SP33.

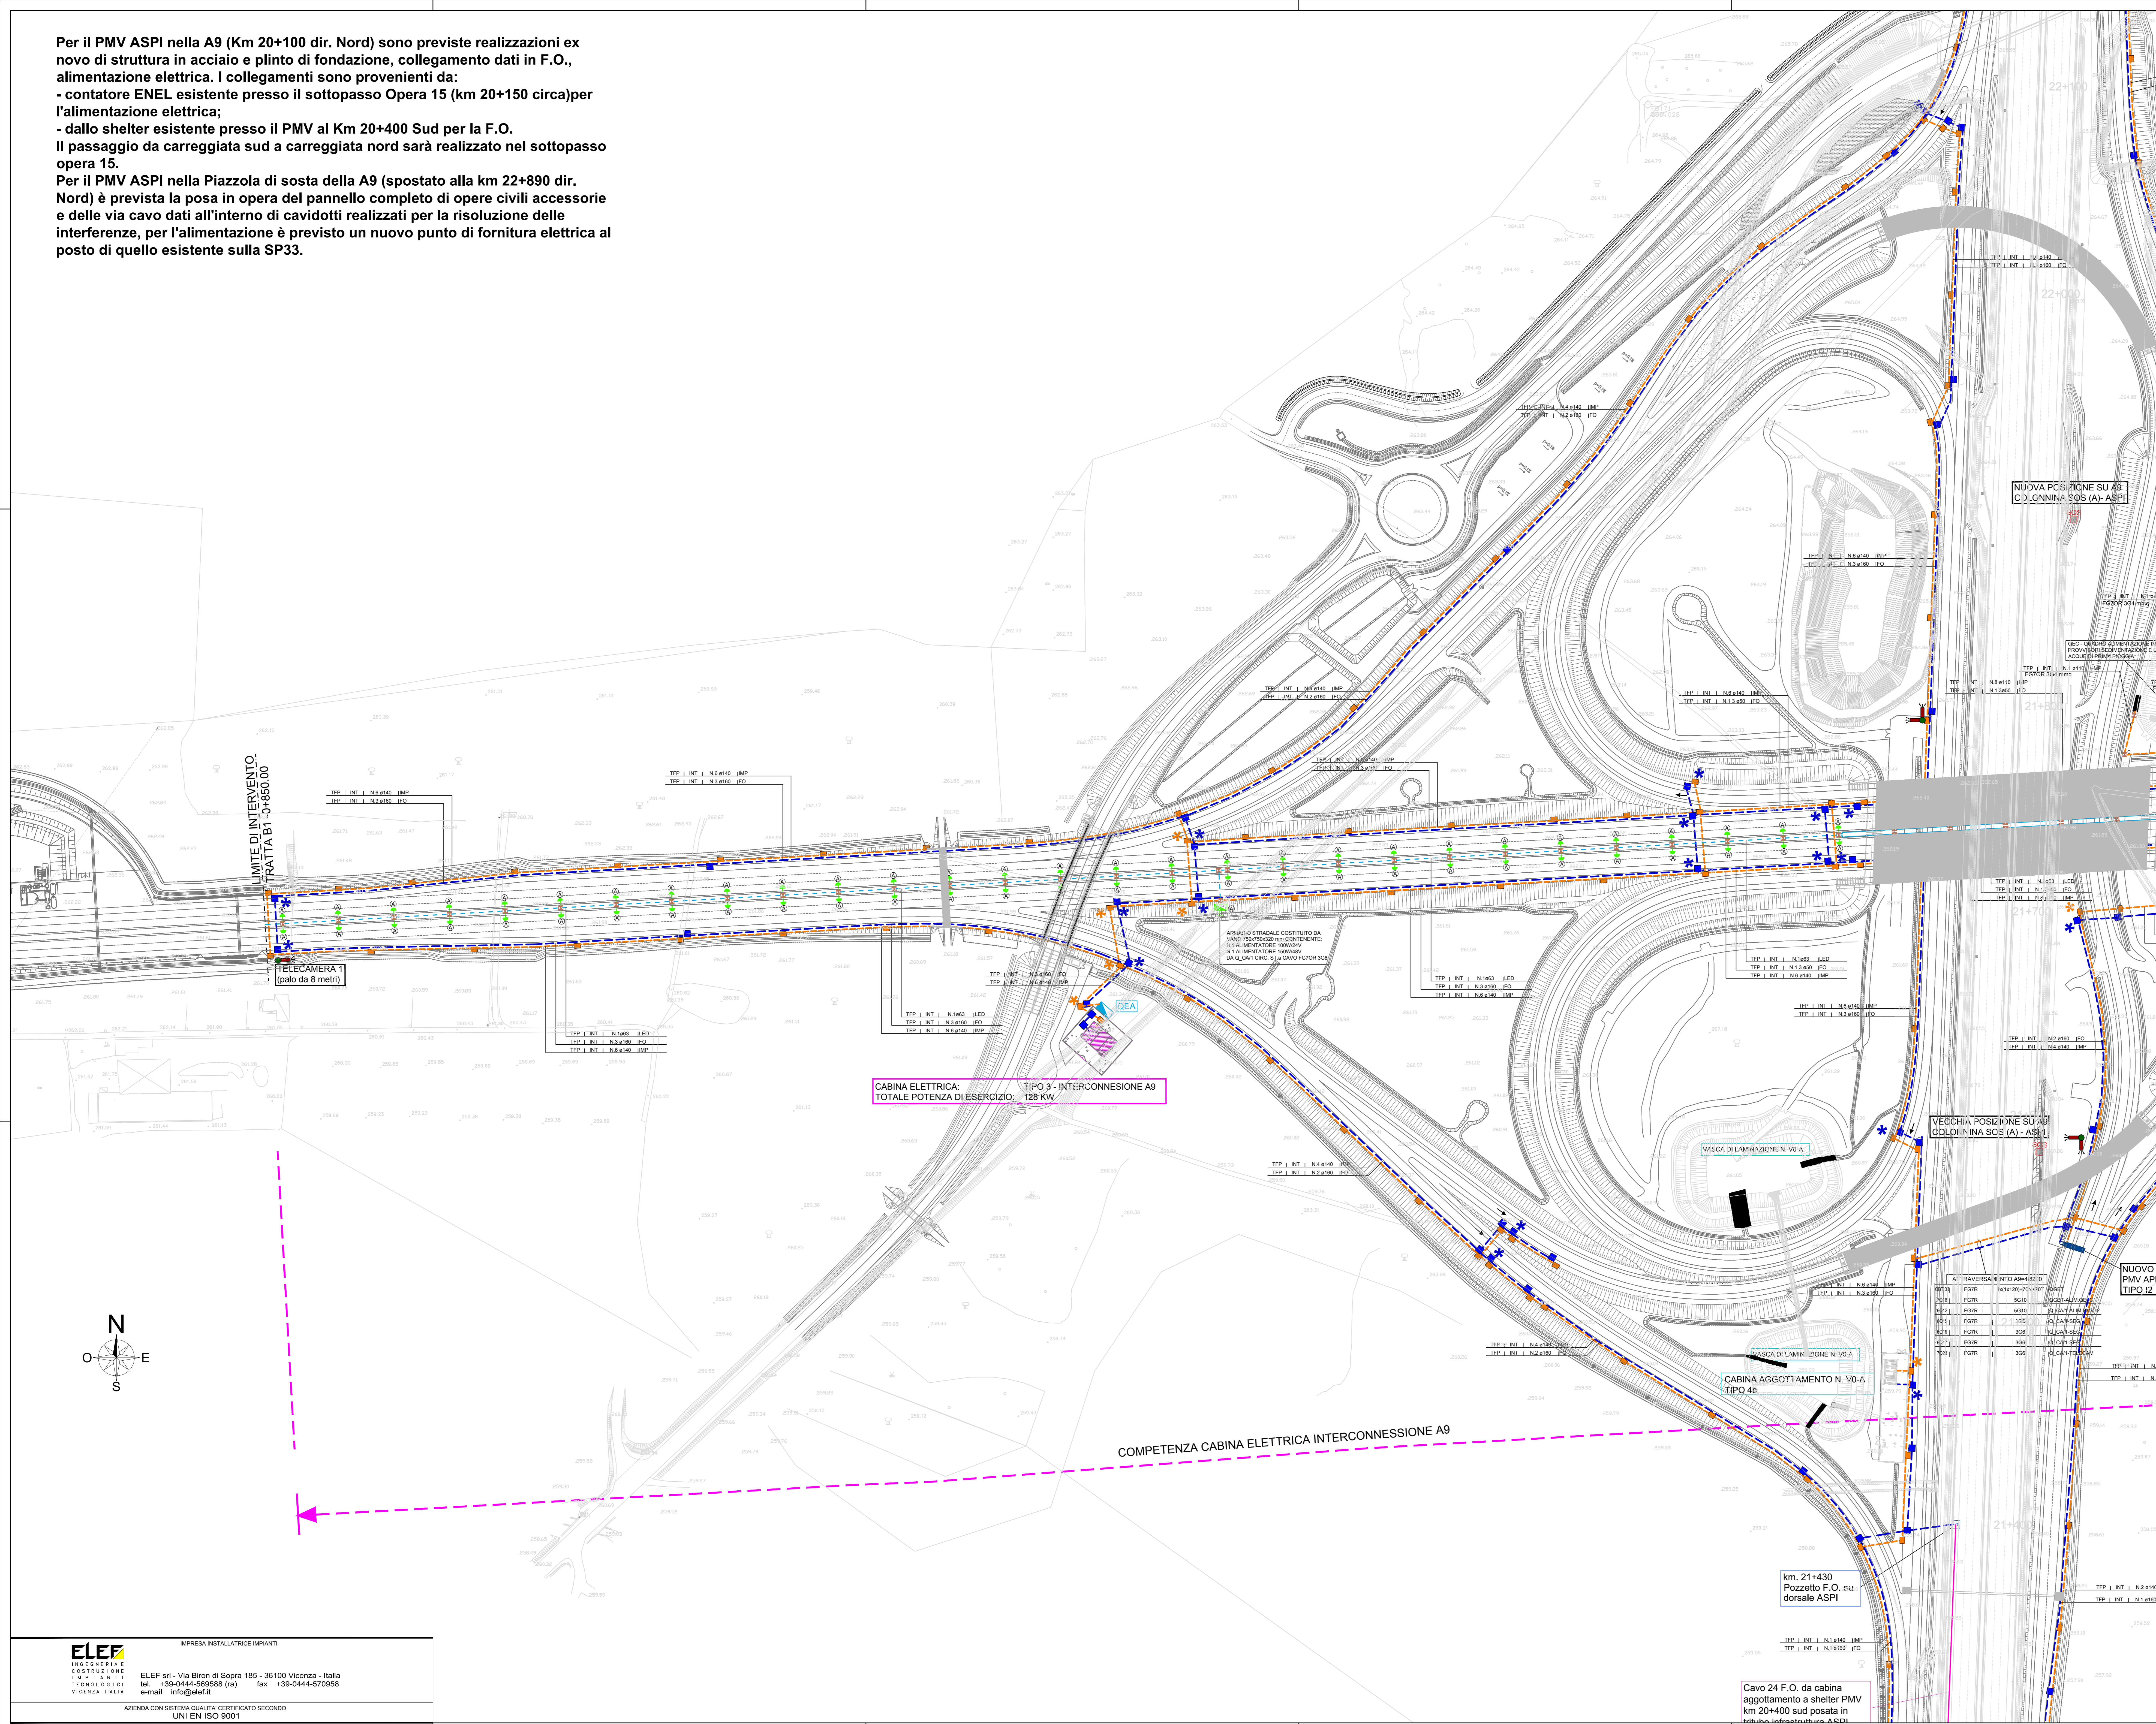


### LEGENDA SIMBOLI

[Symbol]	CAVIDOTTI ENERGIA ELETTRICA
[Symbol]	POZZETTO ENERGIA DIM. 80x100 cm
[Symbol]	POZZETTO ENERGIA DIM. 100x120 cm PER STACCHI DA CABINE ELETTRICHE
[Symbol]	POZZETTO ENERGIA DIM. 50x60 cm RICEVATO SUL GETTO DI CLS DEL VIADOTTO
[Symbol]	CAVIDOTTI FIBRA OTTICA (DOPPIO ANELLO)
[Symbol]	POZZETTO FIBRA OTTICA DIM. 90x70 cm
[Symbol]	NODO PRIMARIO O SECONDARIO FIBRA OTTICA (OGNI 2 km LUNGO LE DORSALI DI TRATTA PREVEDERE) POZZETTO DIM. 125x80 cm
[Symbol]	POZZETTO FIBRA OTTICA DIM. 50x60 cm RICEVATO SUL GETTO DI CLS DEL VIADOTTO
[Symbol]	CABINA MT/BT (TIPO 1, 2, 3): ALIMENTAZIONE DA ENTE GESTORE ESTERNO
[Symbol]	AMBITO DI PERTINENZA CABINA MT/BT
[Symbol]	CABINA TIPO 4b: ALIMENTAZIONE DA ALTRA CABINA MT/BT
[Symbol]	TRATTI IN GALLERIA
[Symbol]	PMV TIPO "G1" CON TELECAMERA (PRV + RICEV. + FOTOGRAFIA A 360° MERCOLO GALLERIA)
[Symbol]	PMV TIPO "11" CON TELECAMERA (SEGNALETICA IN ITINERE A 2000 m DA SVINCOLO IN USCITA)
[Symbol]	PMV TIPO "12" CON TELECAMERA (PRV + RICEV. + LANTERNE SEMAFORICHE AD OGNI INGRESSO/AUTOSTRA)
[Symbol]	SBARRE DI CHIUSURA ACCESSO E PALO CON TELECAMERA
[Symbol]	COLONNINA EMERGENZA SOS
[Symbol]	PALO DI ILLUMINAZIONE CON TELECAMERA
[Symbol]	SENSORI STAZIONE METEOROLOGICA: 1. RILEVO VELOCITA' E DIREZIONE DEL VENTO 2. RILEVO TEMPERATURA E UMIDITA' RELATIVA 3. OSSIMETRO A RADAR 4. VISIBILIMETRO A LED INFRAROSSI
[Symbol]	PALO CONICO SPECIALE (h=18m) IN ACCIAIO S235 EQUIPAGGIATO CON SISTEMA RAIL PER INSTALLAZIONE DI TELECAMERE
[Symbol]	TELECAMERA DIGITALE IN ITINERE CON PORTATA DI 800m
[Symbol]	TELECAMERA DIGITALE IN ITINERE CON PORTATA DI 400m
[Symbol]	ARMADIO STRADALE COSTITUITO DA VANO 550x570x300 mm CONTENENTE: N.1 ALIMENTATORE 8A/48V
[Symbol]	DISPOSITIVO LUMINOSO PER GUIDA OTTICA STRADALE A LED
[Symbol]	INDICATORE CIRCUITO DI ALIMENTAZIONE DISPOSITIVO LUMINOSO
[Symbol]	POZZETTO DI TRANSITO E DERIVAZIONE 30x30x60 cm IN CLS CON CHIUSINO IN GHISA SFERODALE E CARABILE CLASSE D400
[Symbol]	POZZETTO DI TRANSITO E DERIVAZIONE 30x20 cm RICEVATO SUL GETTO DI CLS DEL VIADOTTO
[Symbol]	CASSETTA DI DERIVAZIONE IN PVC IP55 FISSATA ALLA STRUTTURA DEL GUARDRAIL/BARRIERA NEW JERSEY
[Symbol]	CAVIDOTTO FLESSIBILE IN POLIETILENE RIGIDO A DOPPIA PARETE, CORRUGATO ESTERNAMENTE Ø 63 mm POSTO SU LETTO DI SABBIA VAGLIATA E RICOBERTO DA UN MANTO DI MAGRONE IN SCAVO DA 40x60 cm
[Symbol]	CAVIDOTTO FLESSIBILE IN POLIETILENE RIGIDO A DOPPIA PARETE, CORRUGATO ESTERNAMENTE Ø 63 mm ANNEGATO NEL GETTO DI CLS DEL VIADOTTO
[Symbol]	COPPIA DI PORTALI ESALAZIONE ENTRATA/USCITA (ESCLUSI DALL'APPALTO), IL POSIZIONAMENTO E LA TIPOLOGIA DEI PORTALI DI ESALAZIONE E' INDICATIVO, FUNZIONALE ALLA SOLA DEFINIZIONE DELLE PREDISPOSIZIONI (VIE CAVO) PER L'ALIMENTAZIONE ED IL TELECONTROLLO.

**NOTE:**

- PER GLI IMPIANTI DELLE GALLERIE FARE RIFERIMENTO AGLI ELABORATI SPECIFICI
- PER GLI IMPIANTI DEGLI SVINCOLI FARE RIFERIMENTO AGLI ELABORATI SPECIFICI

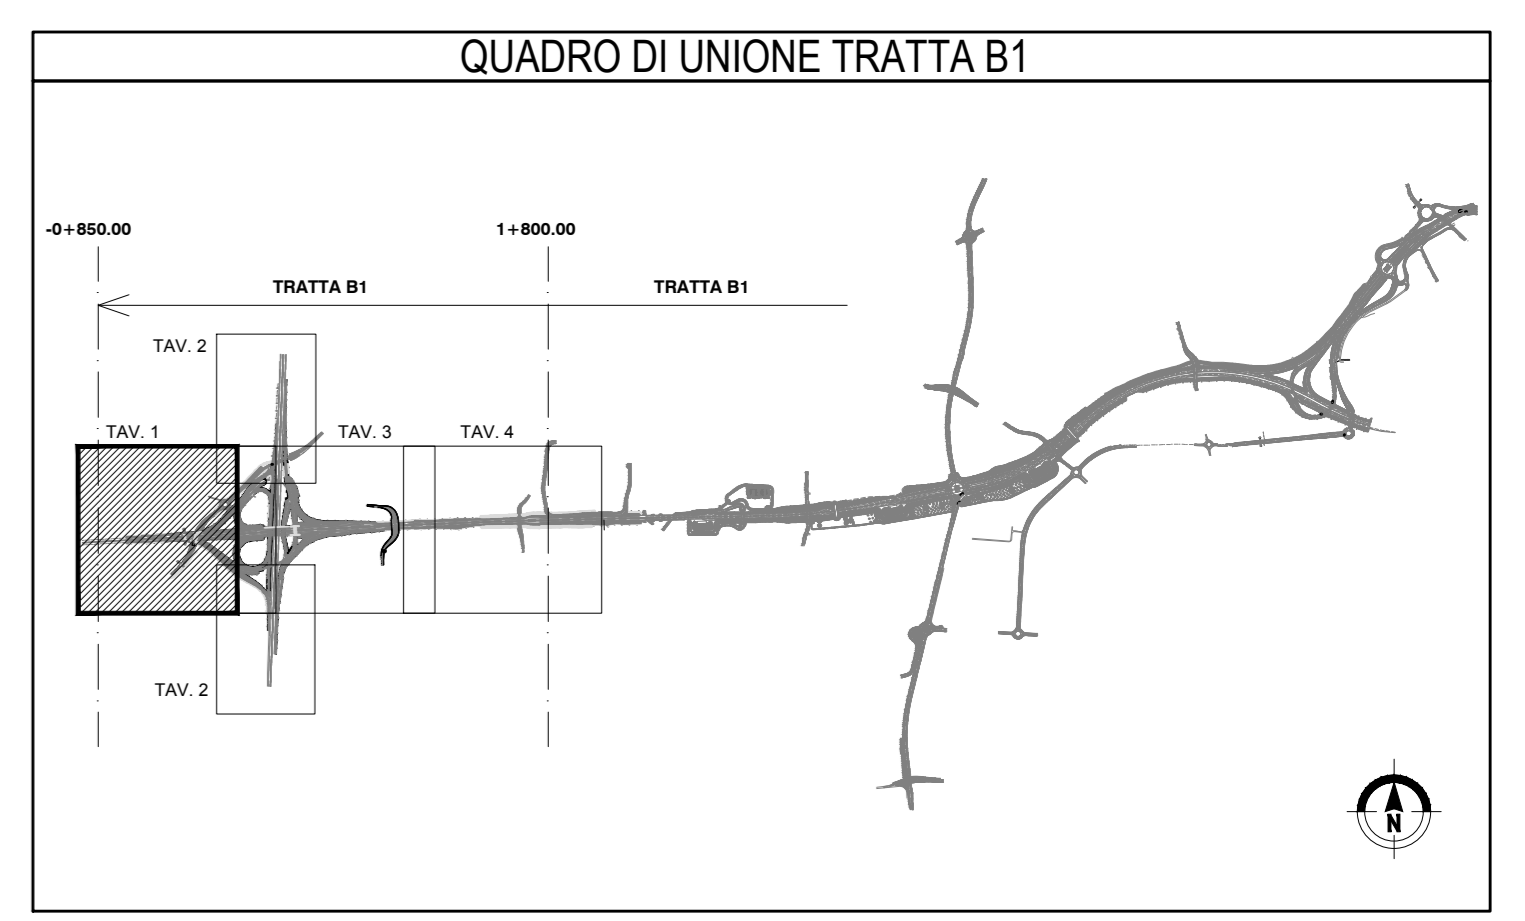

### MATRICE DI REVISIONE

REV	DATA	DESCRIZIONE MODIFICA

N.B.: LA TAVOLA SOSTITUISCE QUELLA RELATIVA AL CODICE [ ] DEL PROGETTO ESECUTIVO

### COLLEGAMENTO AUTOSTRADALE DALMINE - COMO - VARESE - VALICO DEL GAGGIOLLO E OPERE AD ESSO CONNESSE

TRATTE B1, B2, C, D, TRAV 13+14, GREENWAY

#### AS BUILT

TRATTA B1 - SVINCOLO DI LOMAZZO (da Pk -0+850 a Pk +1+800)

PLANIMETRIA RETI E ALIMENTAZIONI  
PLANIMETRIA GENERALE CON UBICAZIONE DEI NODI DI RETE, ALIMENTAZIONI E TVCC - TAV. 1 DI 4

IDENTIFICAZIONE ELABORATO	IMPRESA									
CODICE PROGETTO F0107B	IMPRESA RAGGRUPPAMENTO TEMPORANEO IMPRESE									

Scalari: 1:100

