




SEZIONE B-B - scala 1:50

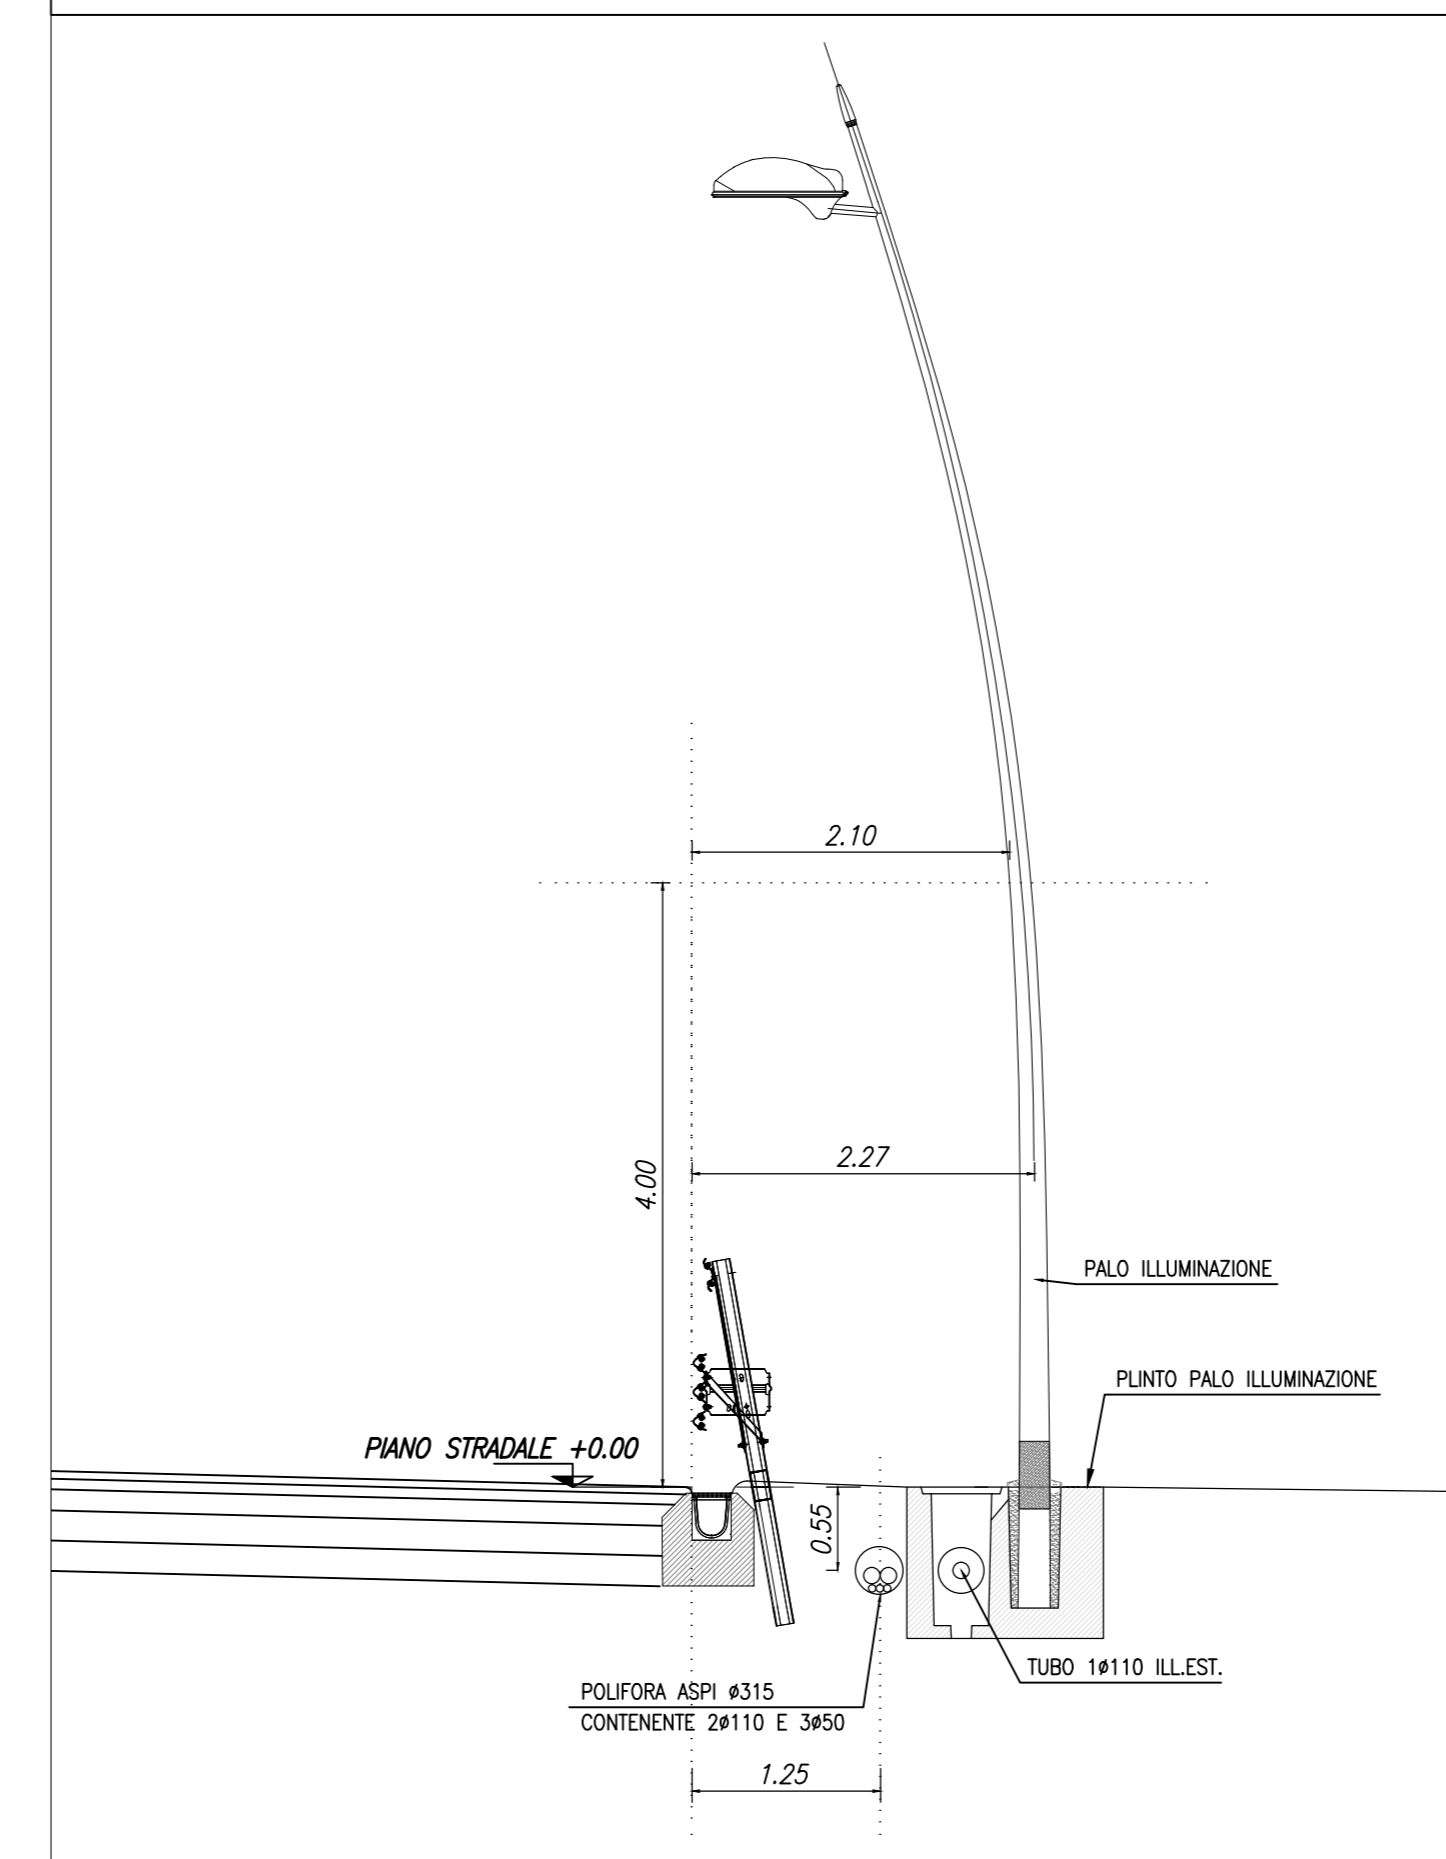


SEZIONE CON SEGNALETICA VERTICALE scala 1:50

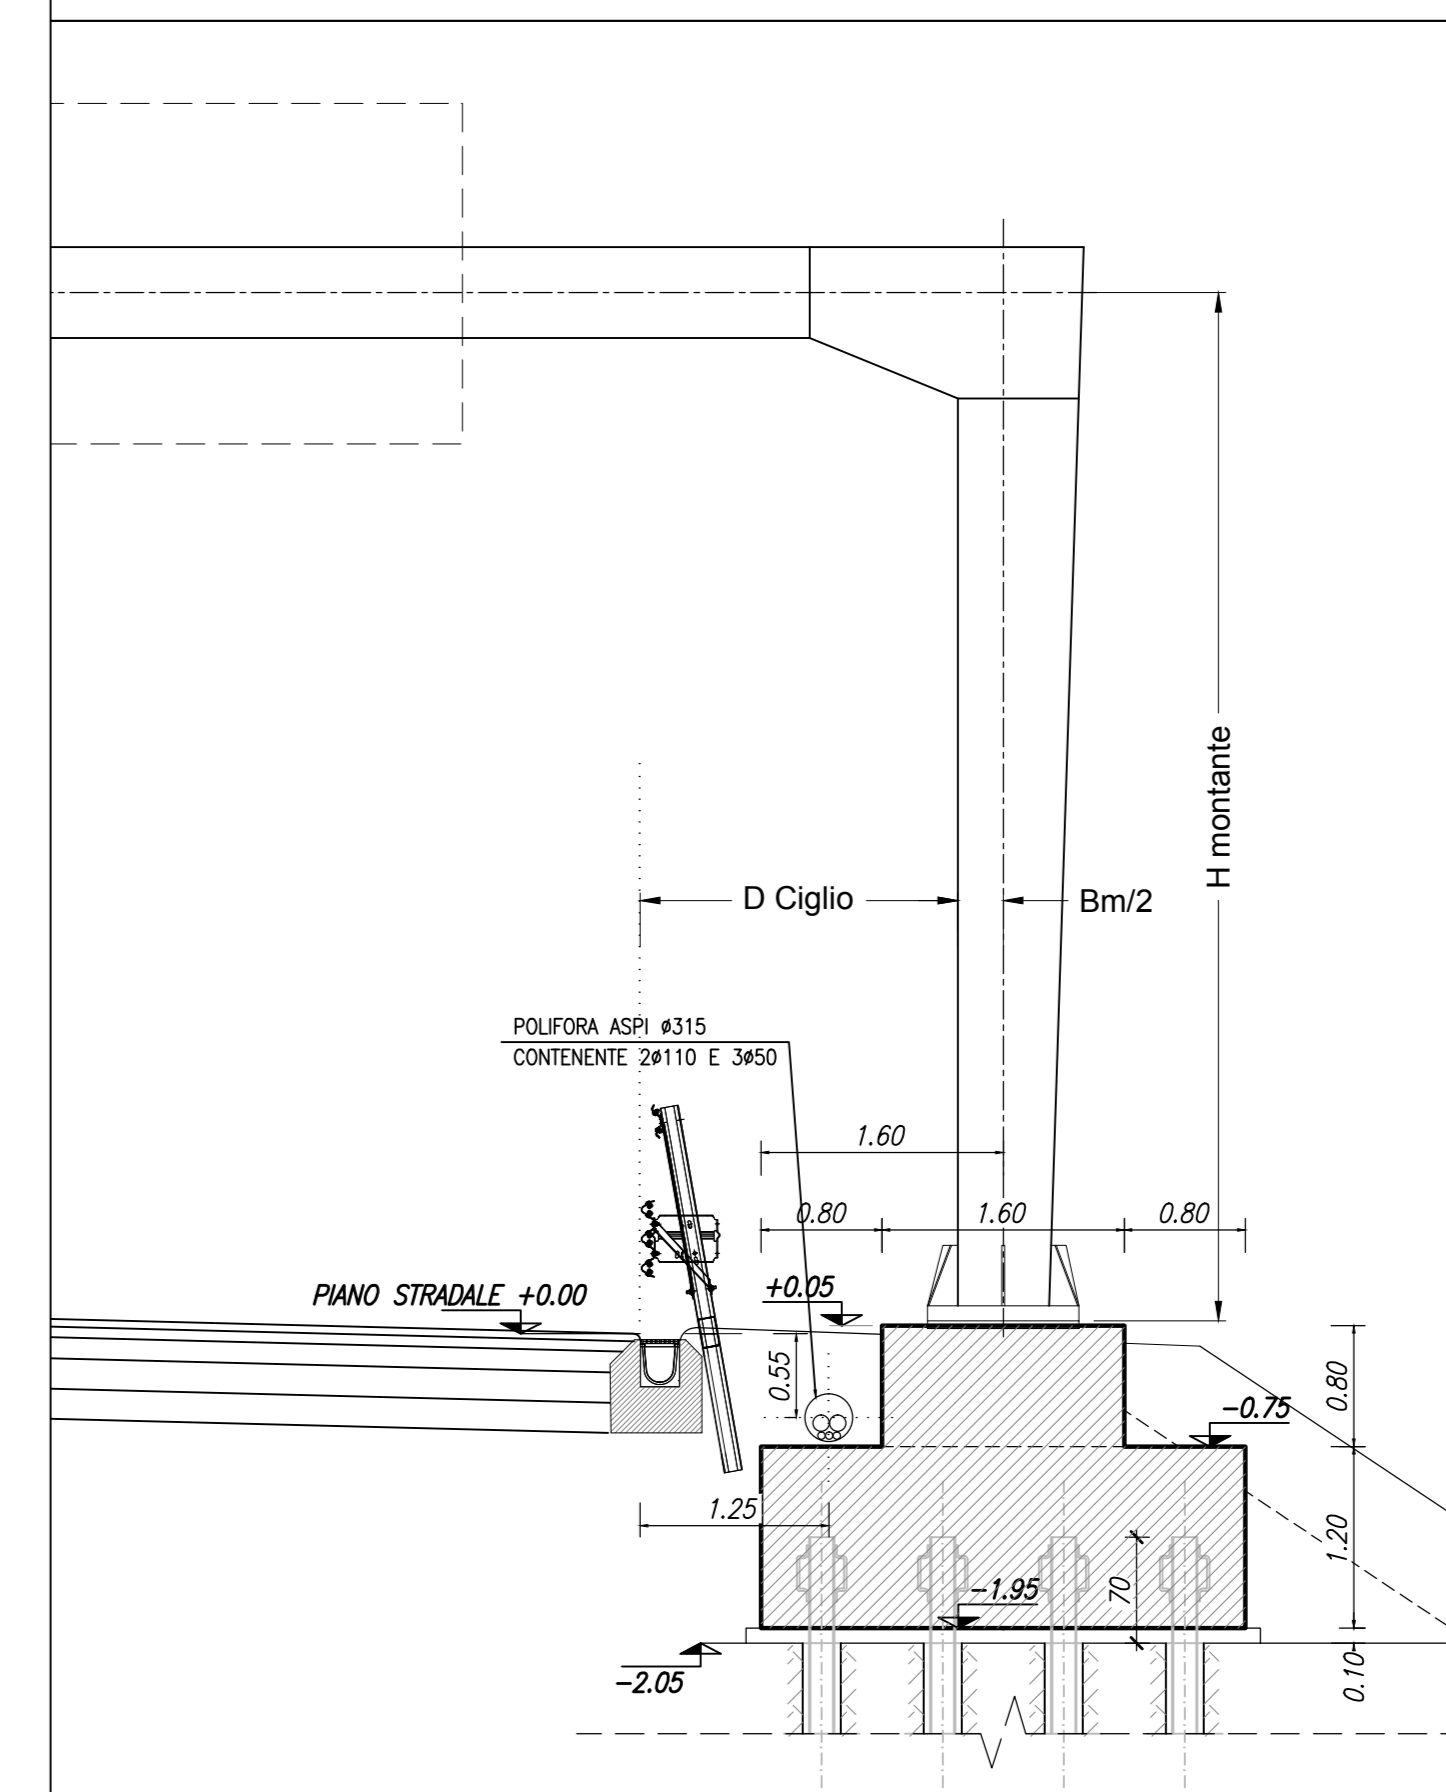


PLANIMETRIA - scala 1:50

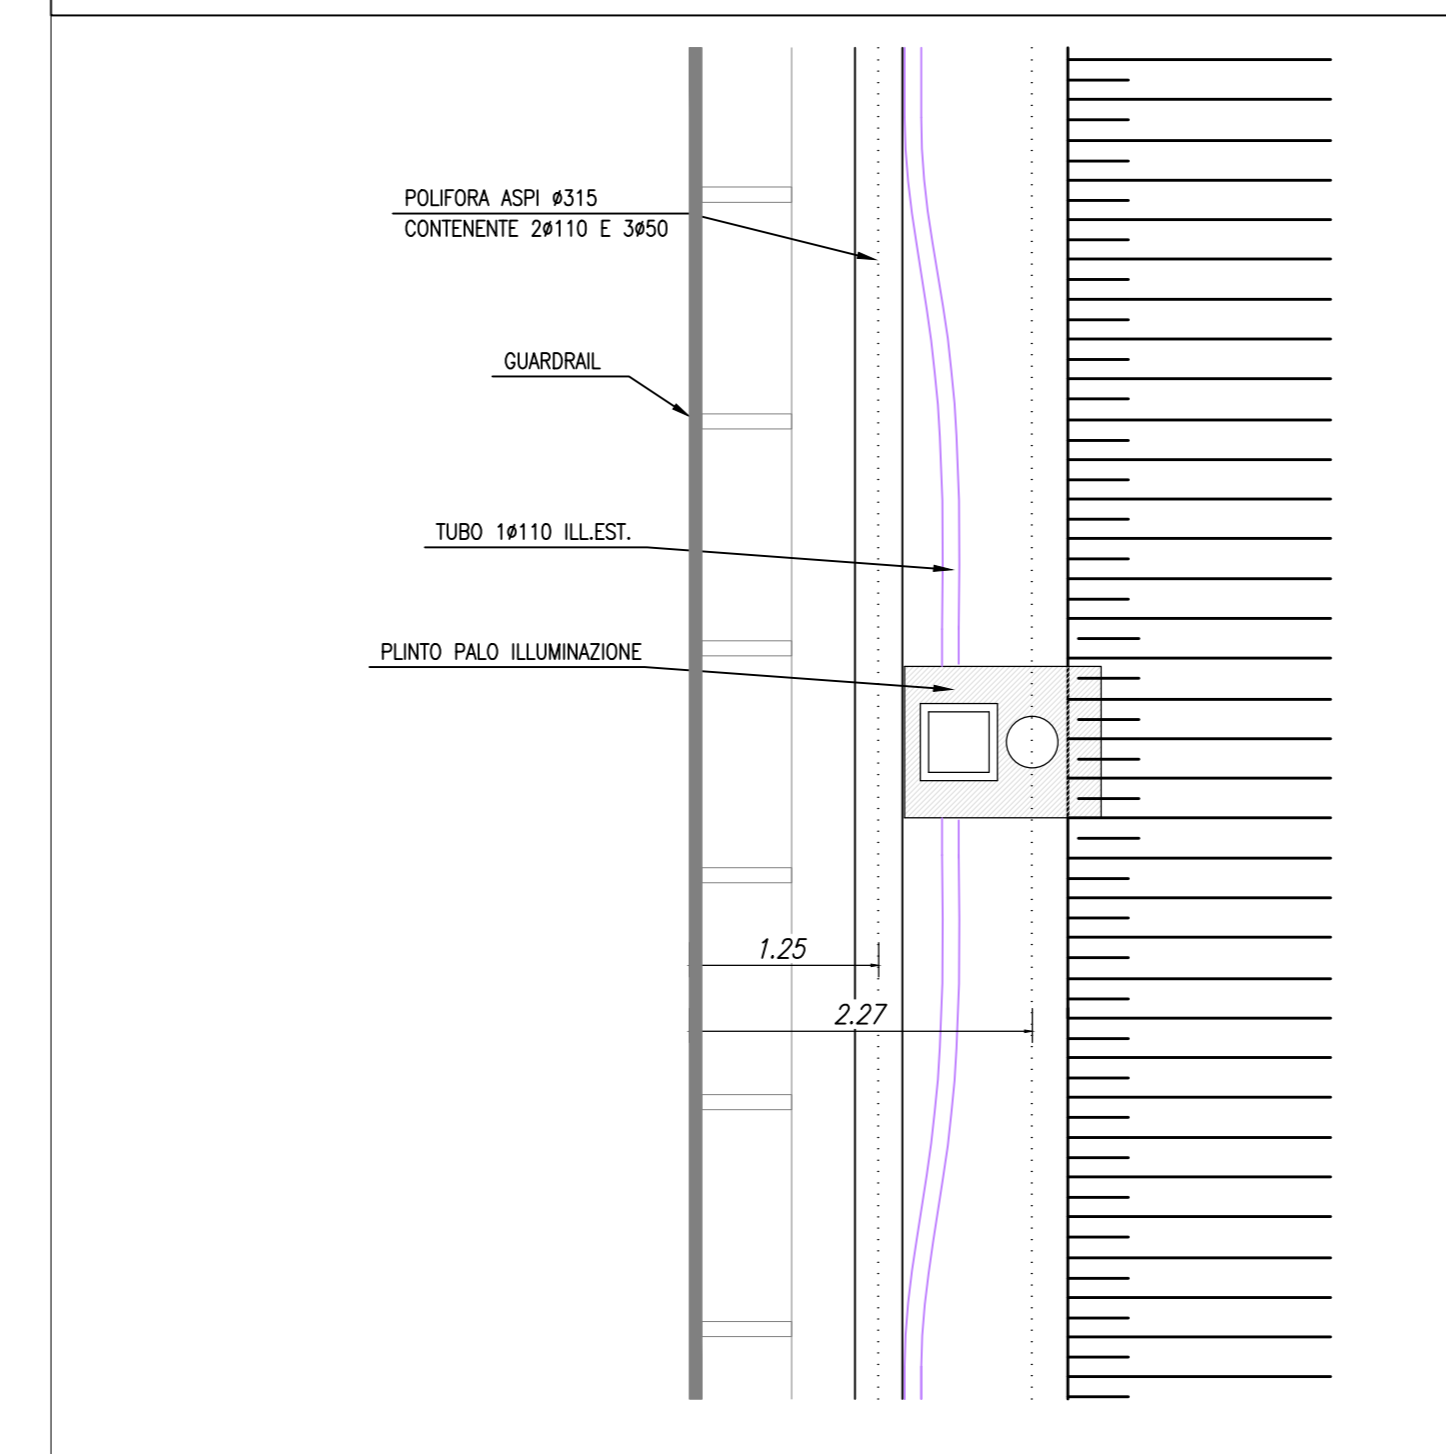


NUOVO QUADRO ELETTRICO PER ALIMENTAZIONE PMV - fuori scala

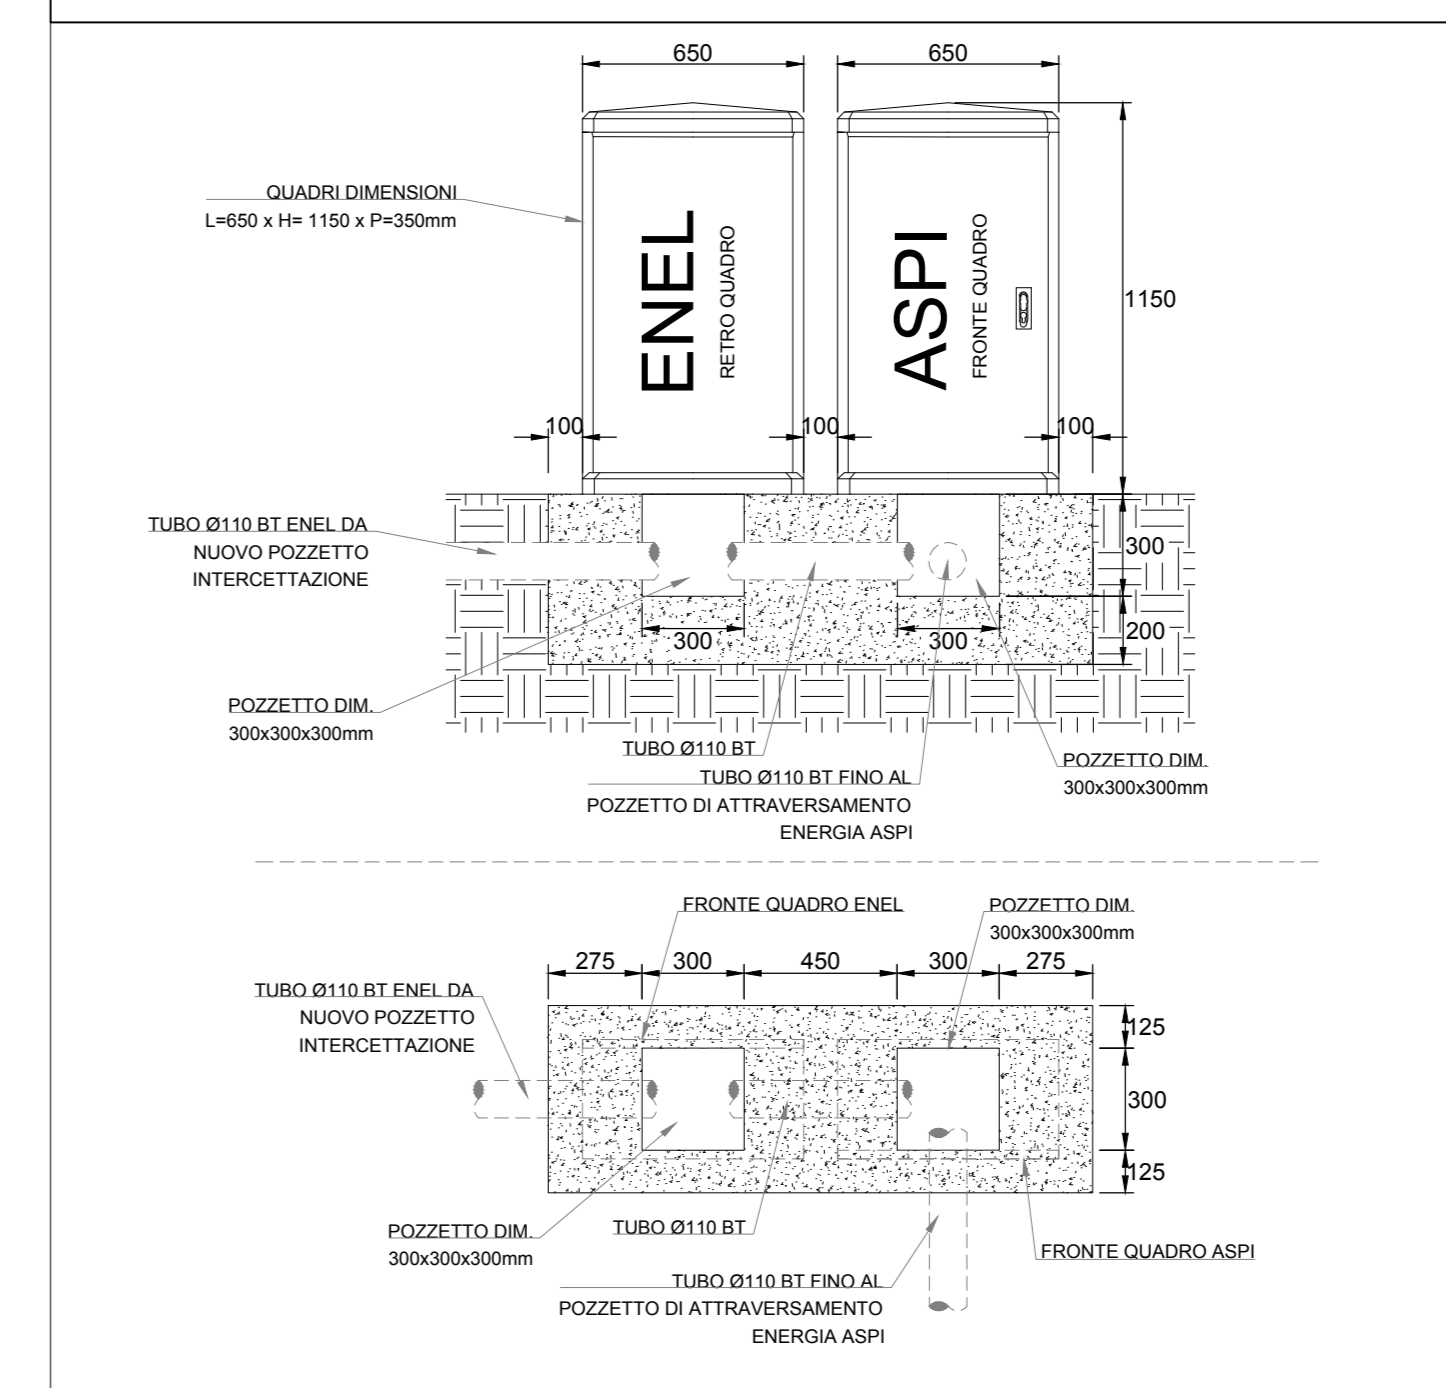

SEZIONE A-A - scala 1:50

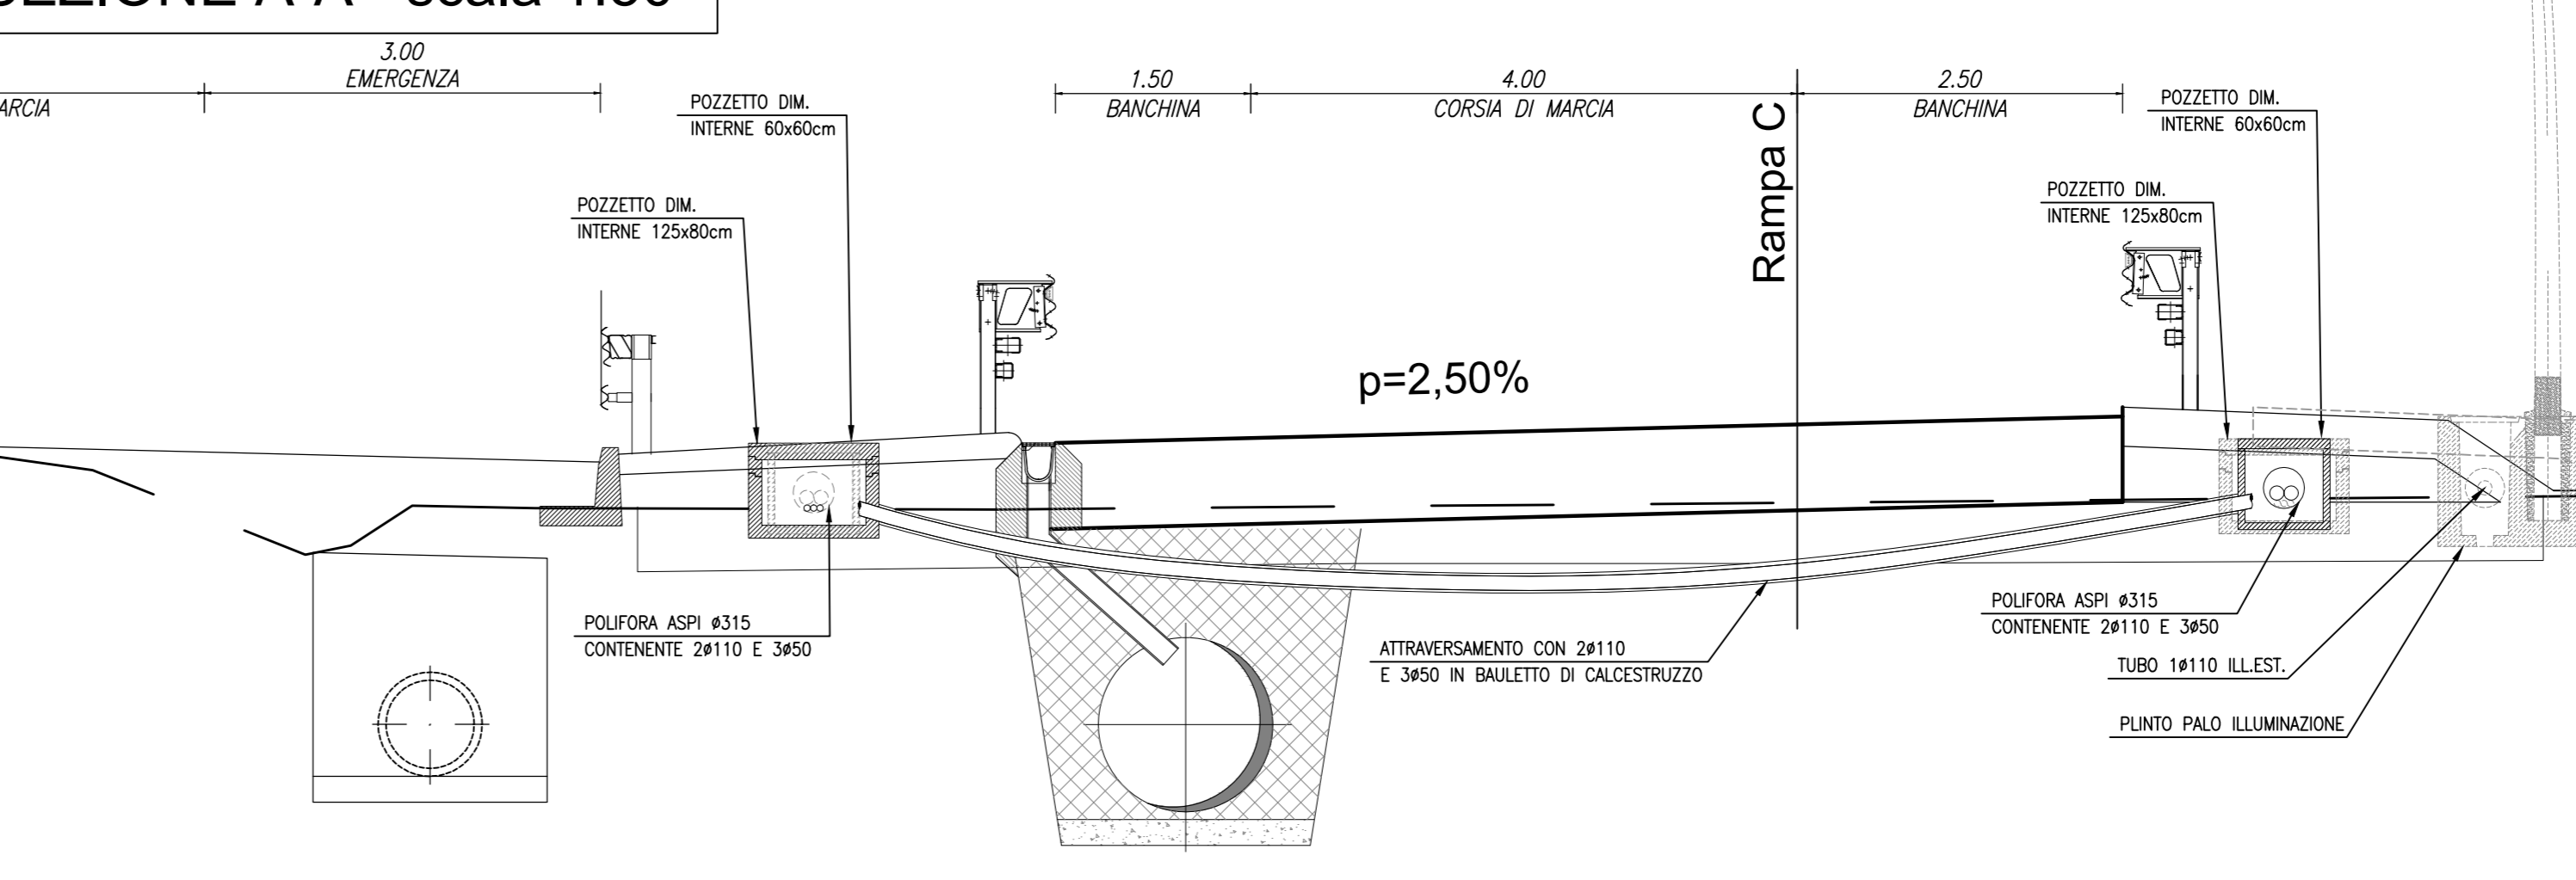

PLANIMETRIA - scala 1:50

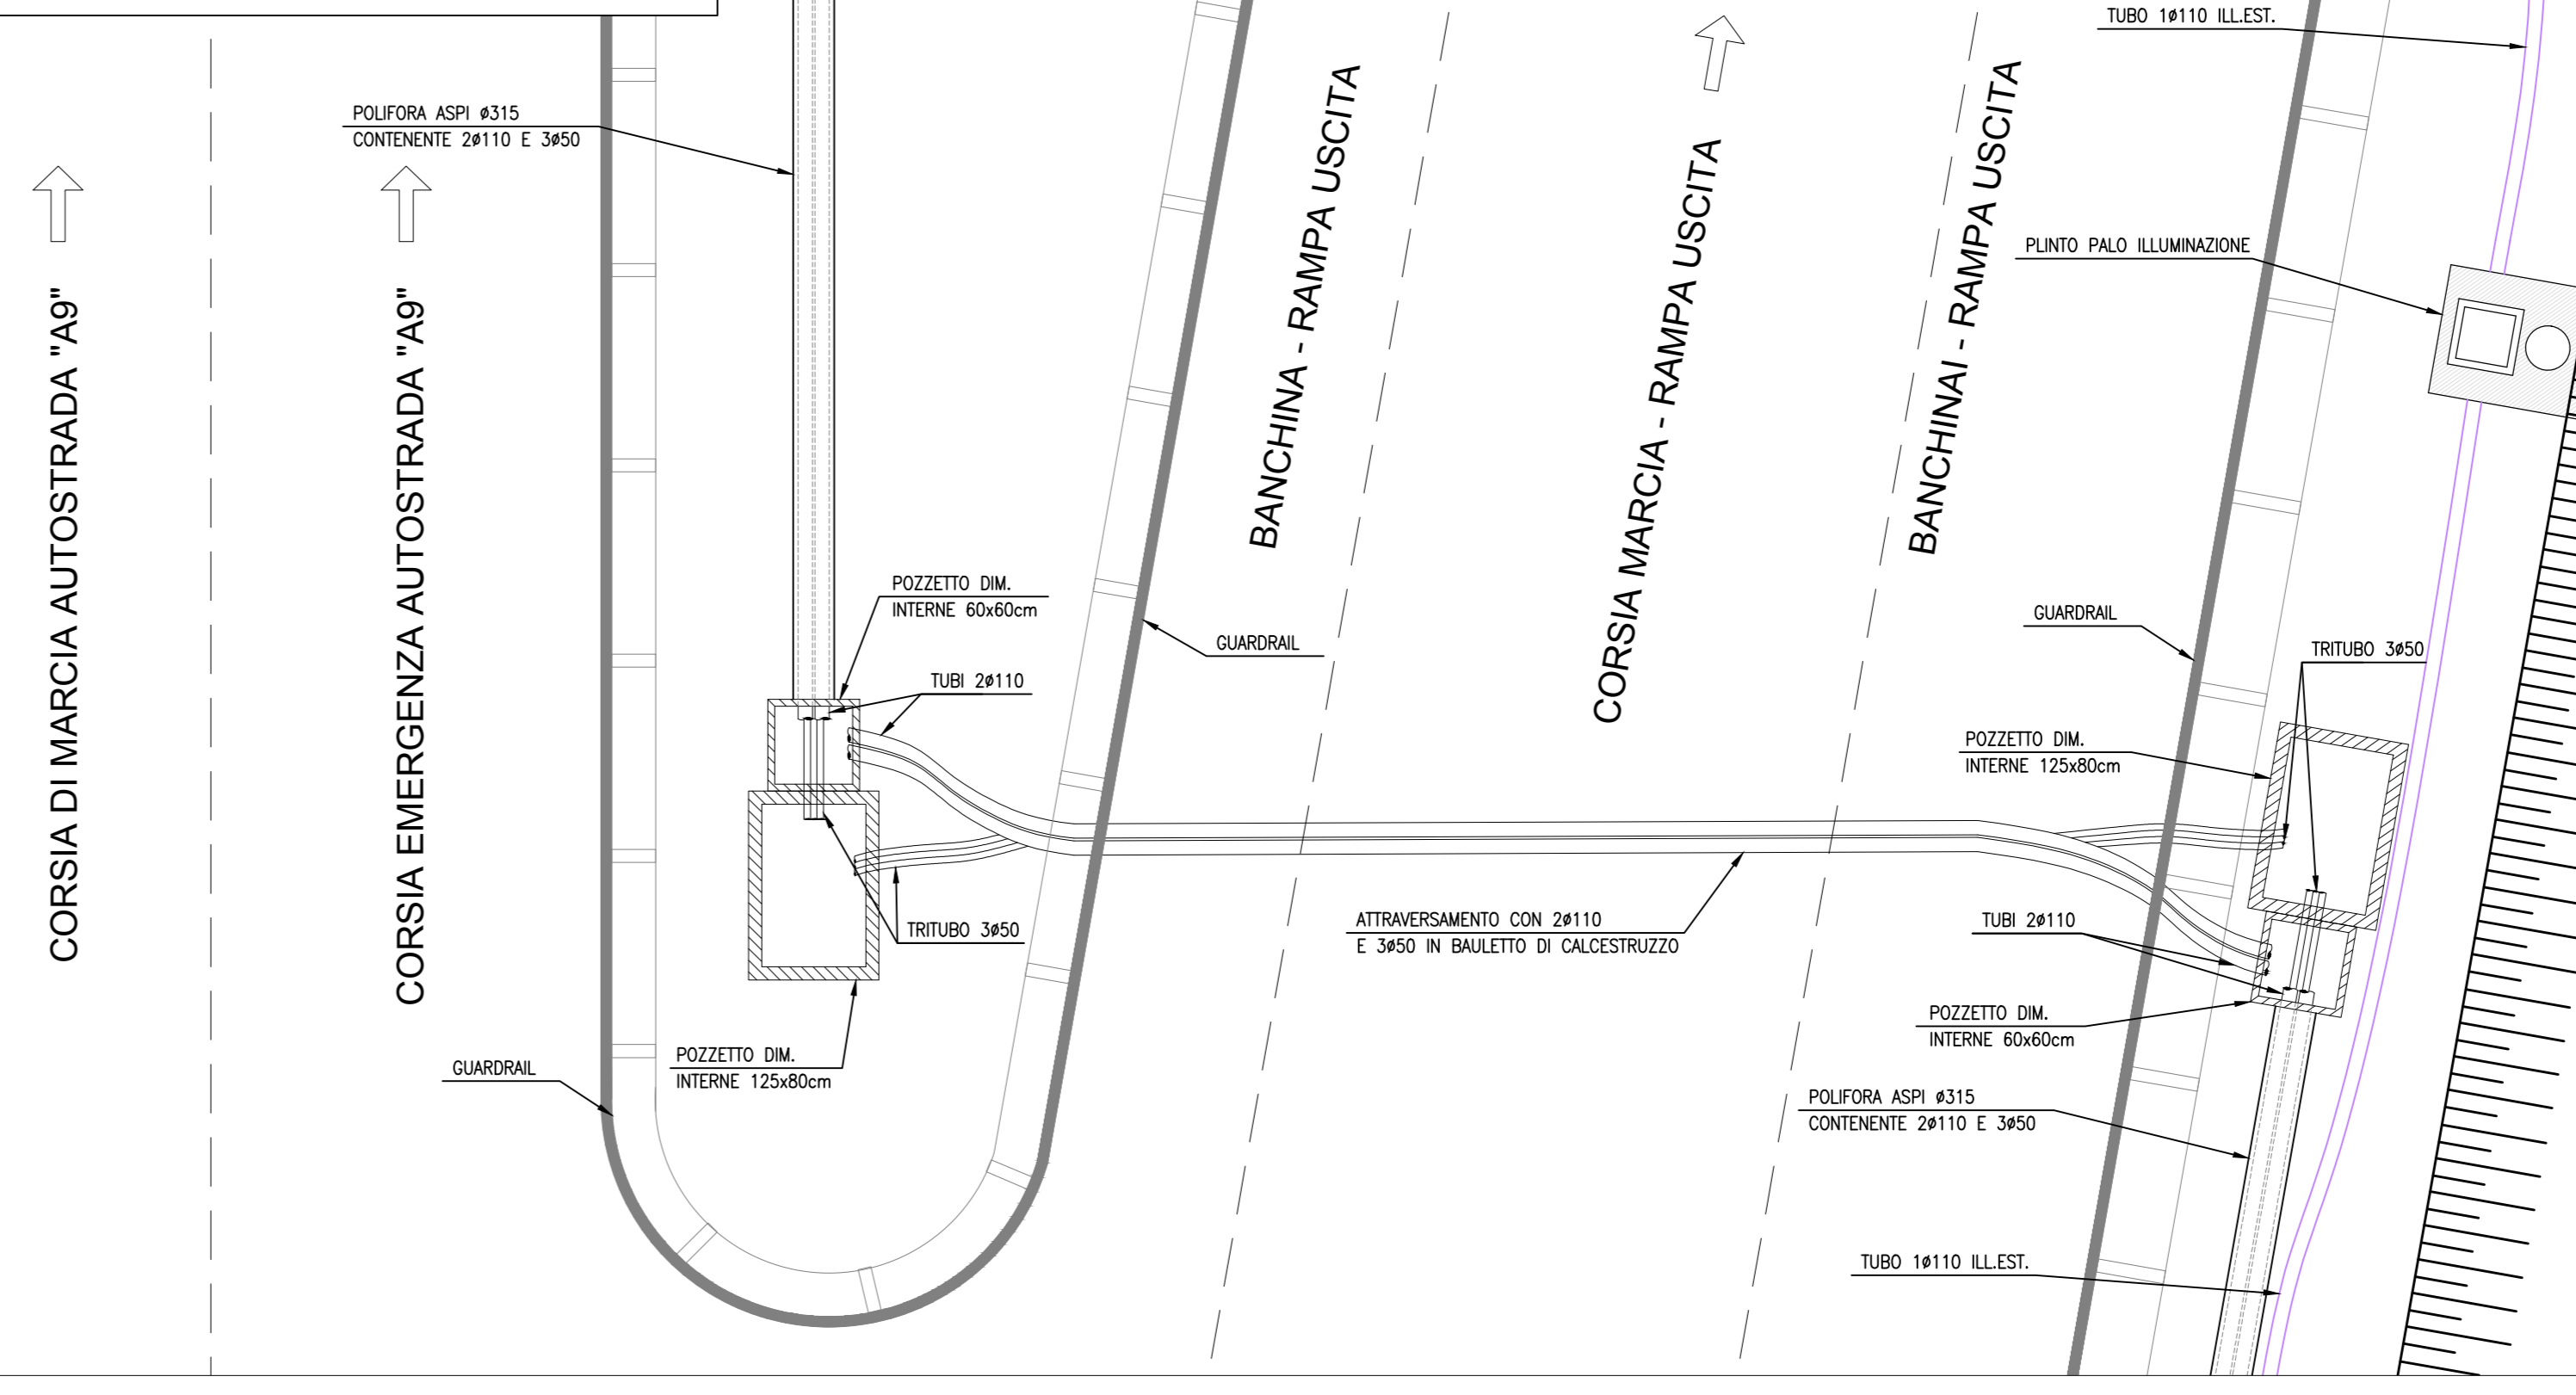

LEGENDA

- TRATTO ESISTENTE
- SPOSTAMENTO DEFINITIVO


N° Scheda: ex 005 - B1/2

TRATTA: B0
 ENTE GESTORE: AUTOSTRADE PER L'ITALIA S.p.A.
 COMUNE DI: TURATE
 UBICAZIONE: Interconnessione A9
 PROGRESSIVA: km. 0+017 km. 0+015
 INTERFERENZA: TC 1175


DESCRIZIONE DELL'INTERFERENZA
 TC 1175: Polifora impianti Ø 315 interrata (linee F.O.)

RISOLUZIONE TECNICA
 TC 1175: Per la risoluzione dell'interferenza è previsto lo spostamento provvisorio delle linee a lato della recinzione di cantiere e uno spostamento definitivo riposizionando le linee in banchina all'autostrada.


TIPO DI SCAVO IN BANCHINA
 POLIFORA ASPI
 SCALA 1:20

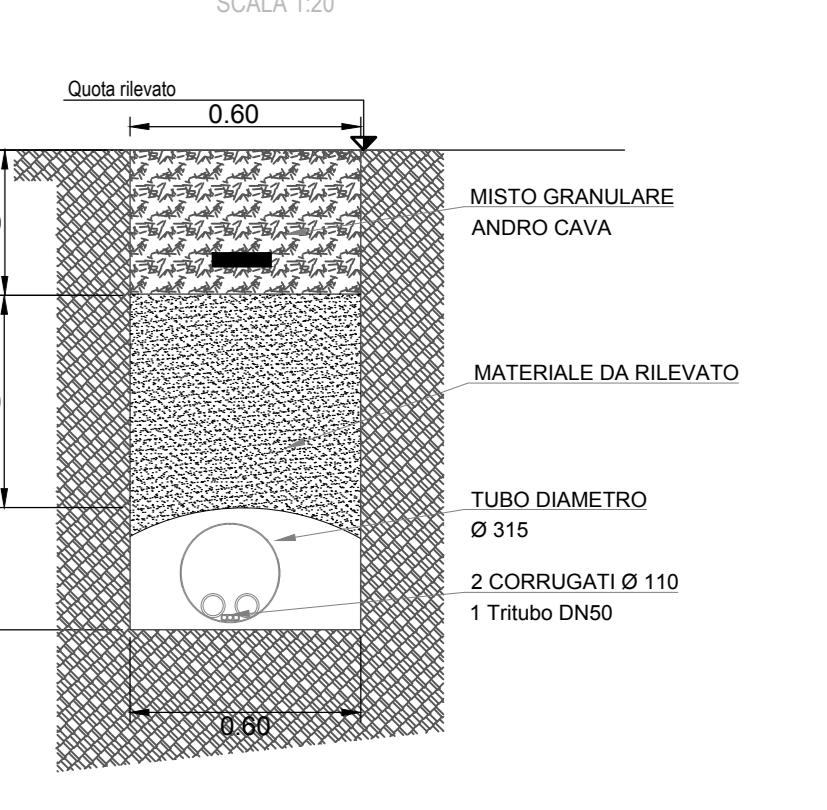

TIPO DI SCAVO IN ATTERRAMENTO STRADALE
 POLIFORA ASPI
 SCALA 1:20

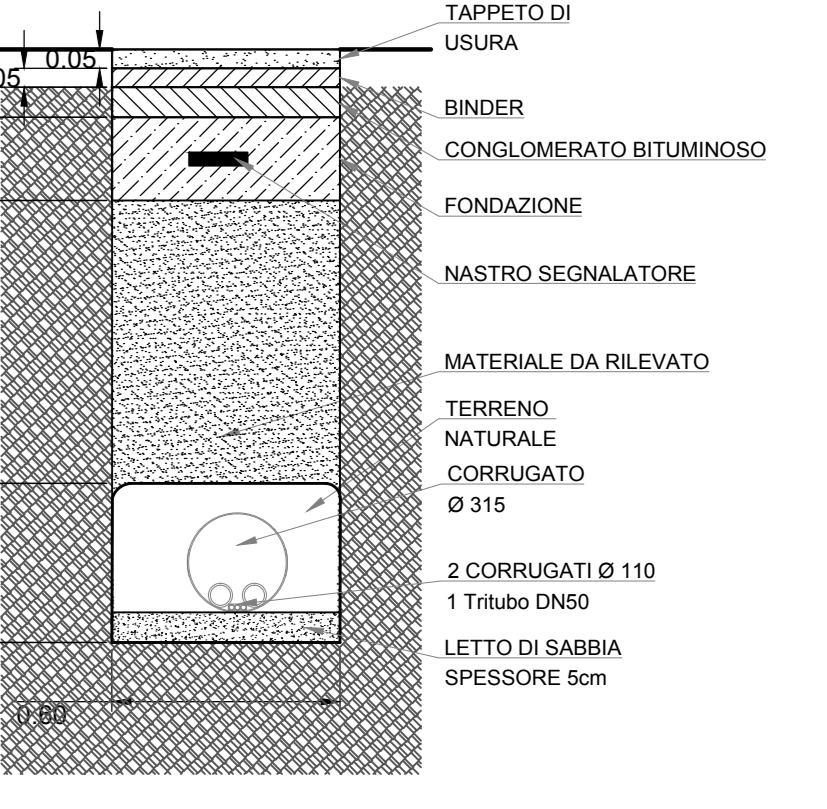

QUADRO DI UNIONE TRATTA B1

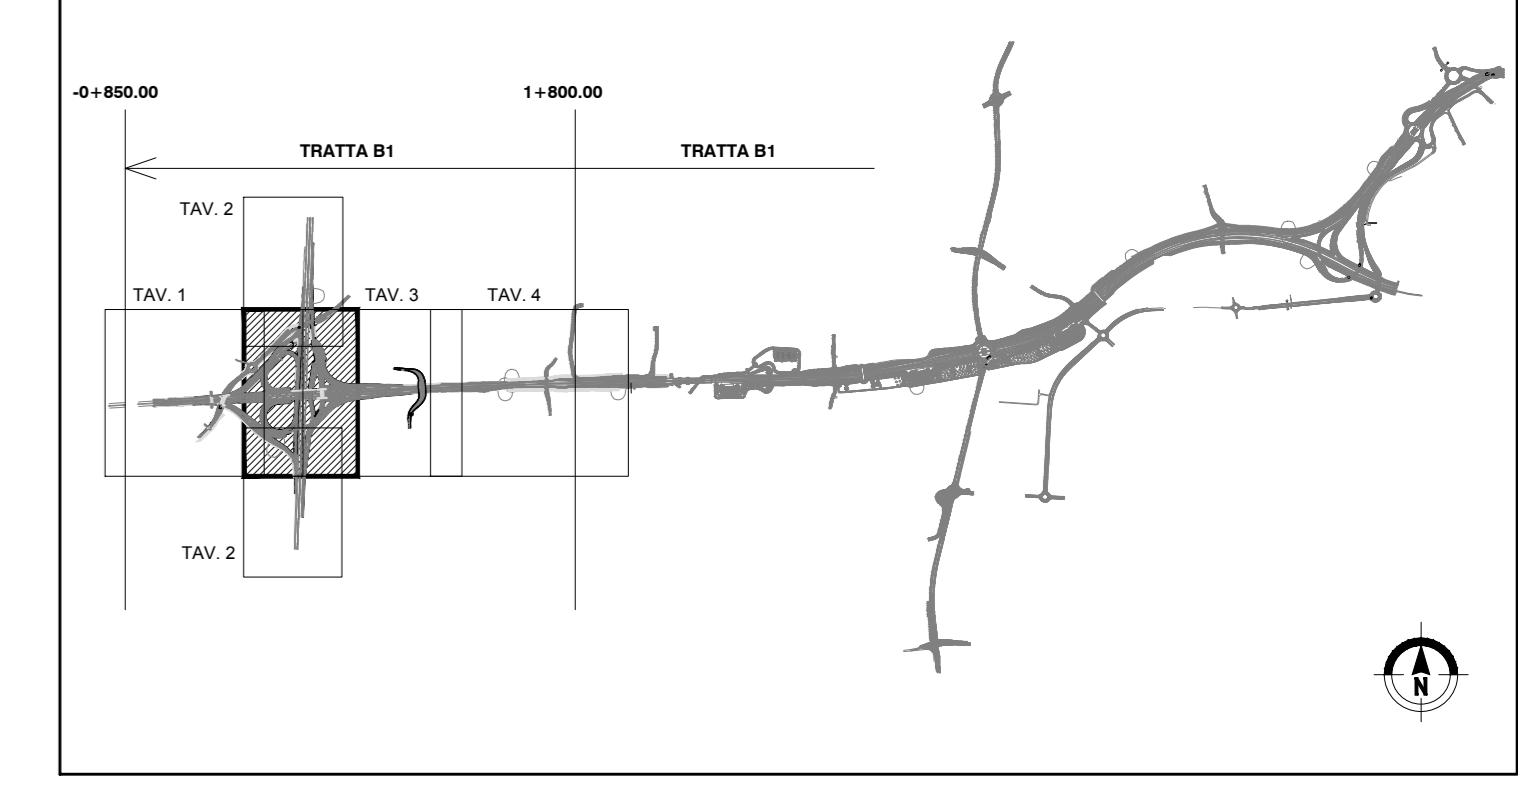

ELEF
 TECNICI
 COSTRUZIONI
 IMPIANTI
 TECNOLOGICI
 VICENZA ITALIA

IMPRESA INSTALLATRICE IMPIANTI
 ELEF Srl - Via Biron di Sopra 185 - 36100 Vicenza - Italia
 tel. +39-0444-569588 (ra) fax +39-0444-570958
 e-mail: info@elef.it

AGENZIA CON SISTEMA QUALITÀ CERTIFICATO SECONDO
 UNI EN ISO 9001

MATRICE DI REVISIONE

REV	DATA	DESCRIZIONE MODIFICA

N.B.: LA TAVOLA SOSTITUISCE QUELLA RELATIVA AL CODICE [] DEL PROGETTO ESECUTIVO

COLLEGAMENTO AUTOSTRADALE DALMINE - COMO - VARESE - VALICO DEL GAGGIOLO E OPERE AD ESSO CONNESSE
TRATTE B1, B2, C, D, TRV13+14, GREENWAY AS BUILT
 TRATTA B1 - SVINCOLO DI LOMAZZO (da Pk. 0+850 a Pk. +1+800) IMPIANTI

PLANIMETRIA RETI E ALIMENTAZIONI
 PLANIMETRIA GENERALE CON UBICAZIONE RISOLUZIONE DELLE INTERFERENZE F.O. DI ASPI - TAV 2/2

IDENTIFICAZIONE ELABORATO	IMPRESA	PROGETTISTA - PROGETTO ESECUTIVO DI DETTAGLIO
CODICE PROGETTO: F00000	STRABAG S.p.A.	STRABAG S.p.A.
PROGETTISTI	PROGETTISTI	PROGETTISTI
CONCEDENTE	RESPONSABILE DI PROGETTO ED INCARICATO DELL'INTERFERENZA PER LE OPERE	ELABORAZIONE PROGETTUALE
CONCSSIONARIO	PROGETTISTA	PROGETTISTA
APPROVATO	VERIFICATO	APPROVATO

Redatto: MZA Verificato: Spesi Approvato: Possati